


Экспликация помещений секции 3.8(з)			
Номер помещения	Наименование	Площадь, м²	Ист. помещения
8.01	Лестничная площадка	3,04	
8.02	Переходной балкон	2,99	
8.03	Танбур	5,58	
8.04	Лифтовой холл	13,84	
8.05	Зона безопасности МГН	2,65	В4
8.06	Коридор	30,00	
8.07	Коридор	35,94	
		94,04	

Экспликация помещений секции 3.5			
Номер помещения	Наименование	Площадь, м²	Ист. помещения
8.08	Лестничная площадка	3,04	
8.09	Переходной балкон	2,99	
8.10	Танбур	5,58	
8.11	Лифтовой холл	13,84	
8.12	Зона безопасности МГН	2,65	В4
8.13	Коридор	41,70	
8.14	Коридор	36,72	
		106,52	

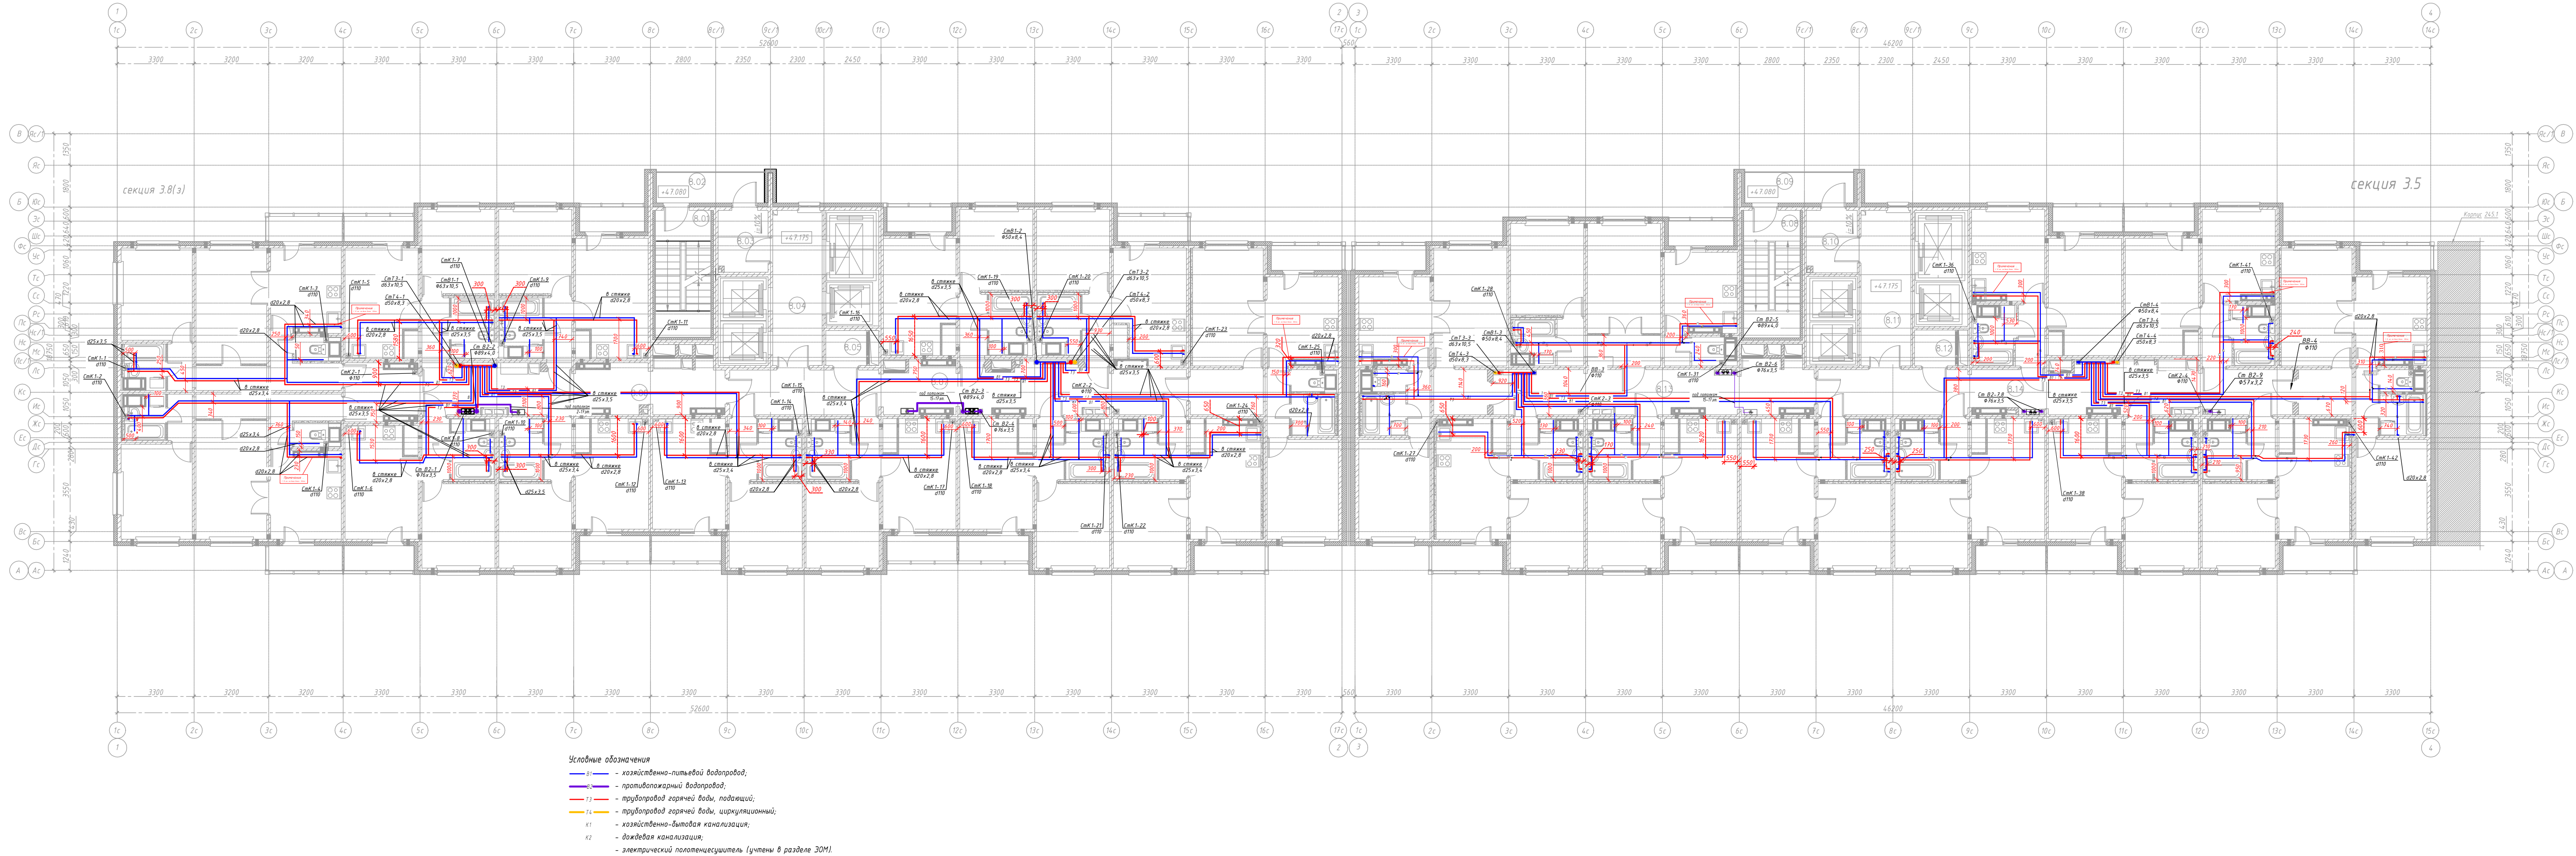

- Примечания:
- Трубопроводы условно отнесены от стен.
 - Изоляция трубопроводов условно не показана.
 - Арматура условно не показана. Расположение регулирующей и отключающей арматуры см. на принципиальных схемах систем водоснабжения.

- Примечания:
- Все привязки и размеры указаны в миллиметрах (мм).
 - Принять во внимание охранную зону +-150 мм. в каждую сторону от указанной привязки.
 - В местах пересечения межкомнатного дверного проёма, под порог установлена защитная гильза.

				Исполнительная схема № 17		
				СПб, Красногвардейский р-н, территория предприятия "Ручьи", участок №132, кадастровый №78:11:000:5606:120 "Цветной город", квартал 19		
Изм.	Кол.	уч.	лист	№ок.	Погн.	Дата
Разработал						
Проект						
Проверил						
Нач. уч.						
Начертала						
Инженер						
				Многоквартирные жилые дома со встроенно-пристроенными помещениями общественного назначения (паркинги). Участок 24.4. Квартал К-24.4.2		
				Водоснабжение 1-й и 2-й секции 17-й этажа		
				000		
				"Техстрой"		
				ФГИС		