


Экспликация помещений секции 3.8(з)

Номер помещения	Наименование	Площадь, м ²	Кат. помещения
8.01	Лестничная площадка	3,04	
8.02	Переходной балкон	2,99	
8.03	Тамбур	5,58	
8.04	Лифтовой холл	13,84	
8.05	Зона безопасности МГН	2,65	В4
8.06	Коридор	30,00	
8.07	Коридор	35,94	
		94,04	

Экспликация помещений секции 3.5

Номер помещения	Наименование	Площадь, м ²	Кат. помещения
8.08	Лестничная площадка	3,04	
8.09	Переходной балкон	2,99	
8.10	Тамбур	5,58	
8.11	Лифтовой холл	13,84	
8.12	Зона безопасности МГН	2,65	В4
8.13	Коридор	41,70	
8.14	Коридор	36,72	
		106,52	

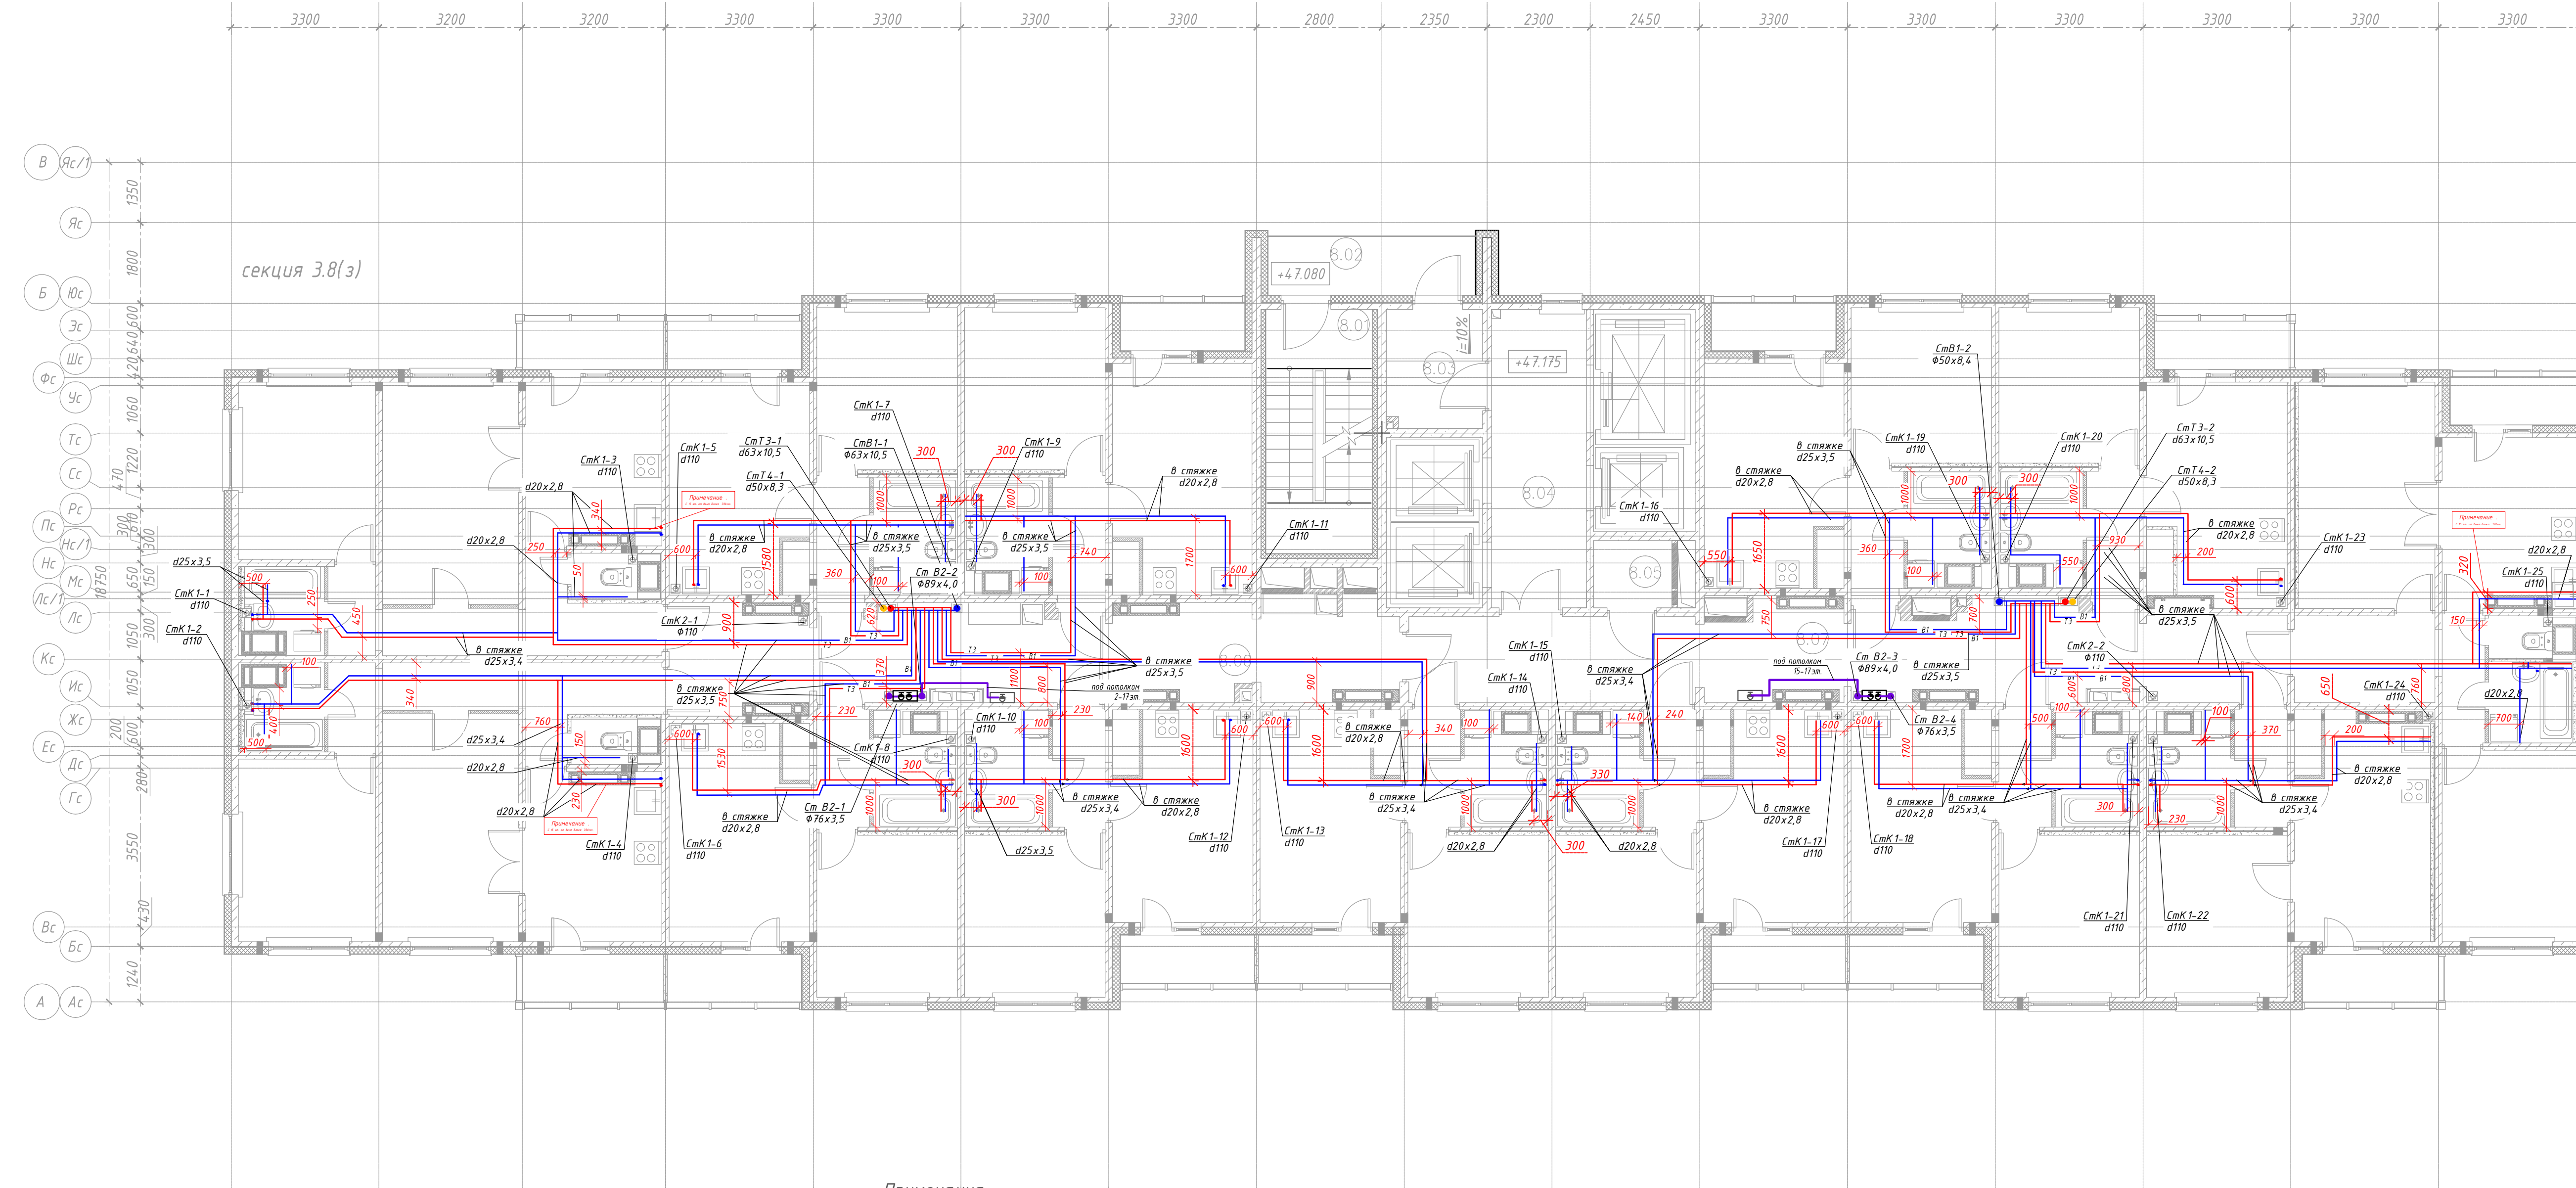

Примечания:

1. Трубопроводы условно отнесены от стен.
2. Изоляция трубопроводов условно не показана.
3. Арматура условно не показана. Расположение регулирующей и отключающей арматуры см. на принципиальных схемах систем водоснабжения.

Примечания:

1. Все привязки и размеры указаны в миллиметрах (мм).
2. Принять во внимание охранную зону +-150 мм. в каждую сторону от указанной привязки.
3. В местах пересечения межкомнатного дверного проёма, под порог установлена защитная гильза.

Исполнительная схема № 18			
СПб, Красногвардейский р-н, территория предприятия "Ручьи", участок №132, кадастровый №78:11:008:5606:120 "Цветной город", квартал 19			
Изм.	Кол.	Учт.	Листов
Разработал	Проверил	Дата	Страниц
Листов	Лист	Листов	Листов
ИД	18	18	
ООО "Техстрой"			