


Экспликация помещений секции 3В(а)

№ п/п	Наименование	Площадь, м ²	Кол. помещений
В.01	Лестничная площадка	3,04	
В.02	Переходной балкон	2,99	
В.03	Танбур	5,58	
В.04	Лифтовой холл	13,84	
В.05	Зона безопасности МГН	2,65	04
В.06	Коридор	35,00	
В.07	Коридор	35,94	
		94,04	

Экспликация помещений секции 3.5

№ п/п	Наименование	Площадь, м ²	Кол. помещений
В.08	Лестничная площадка	3,04	
В.09	Переходной балкон	2,99	
В.10	Танбур	5,58	
В.11	Лифтовой холл	13,84	
В.12	Зона безопасности МГН	2,65	04
В.13	Коридор	41,70	
В.14	Коридор	36,72	
		106,52	

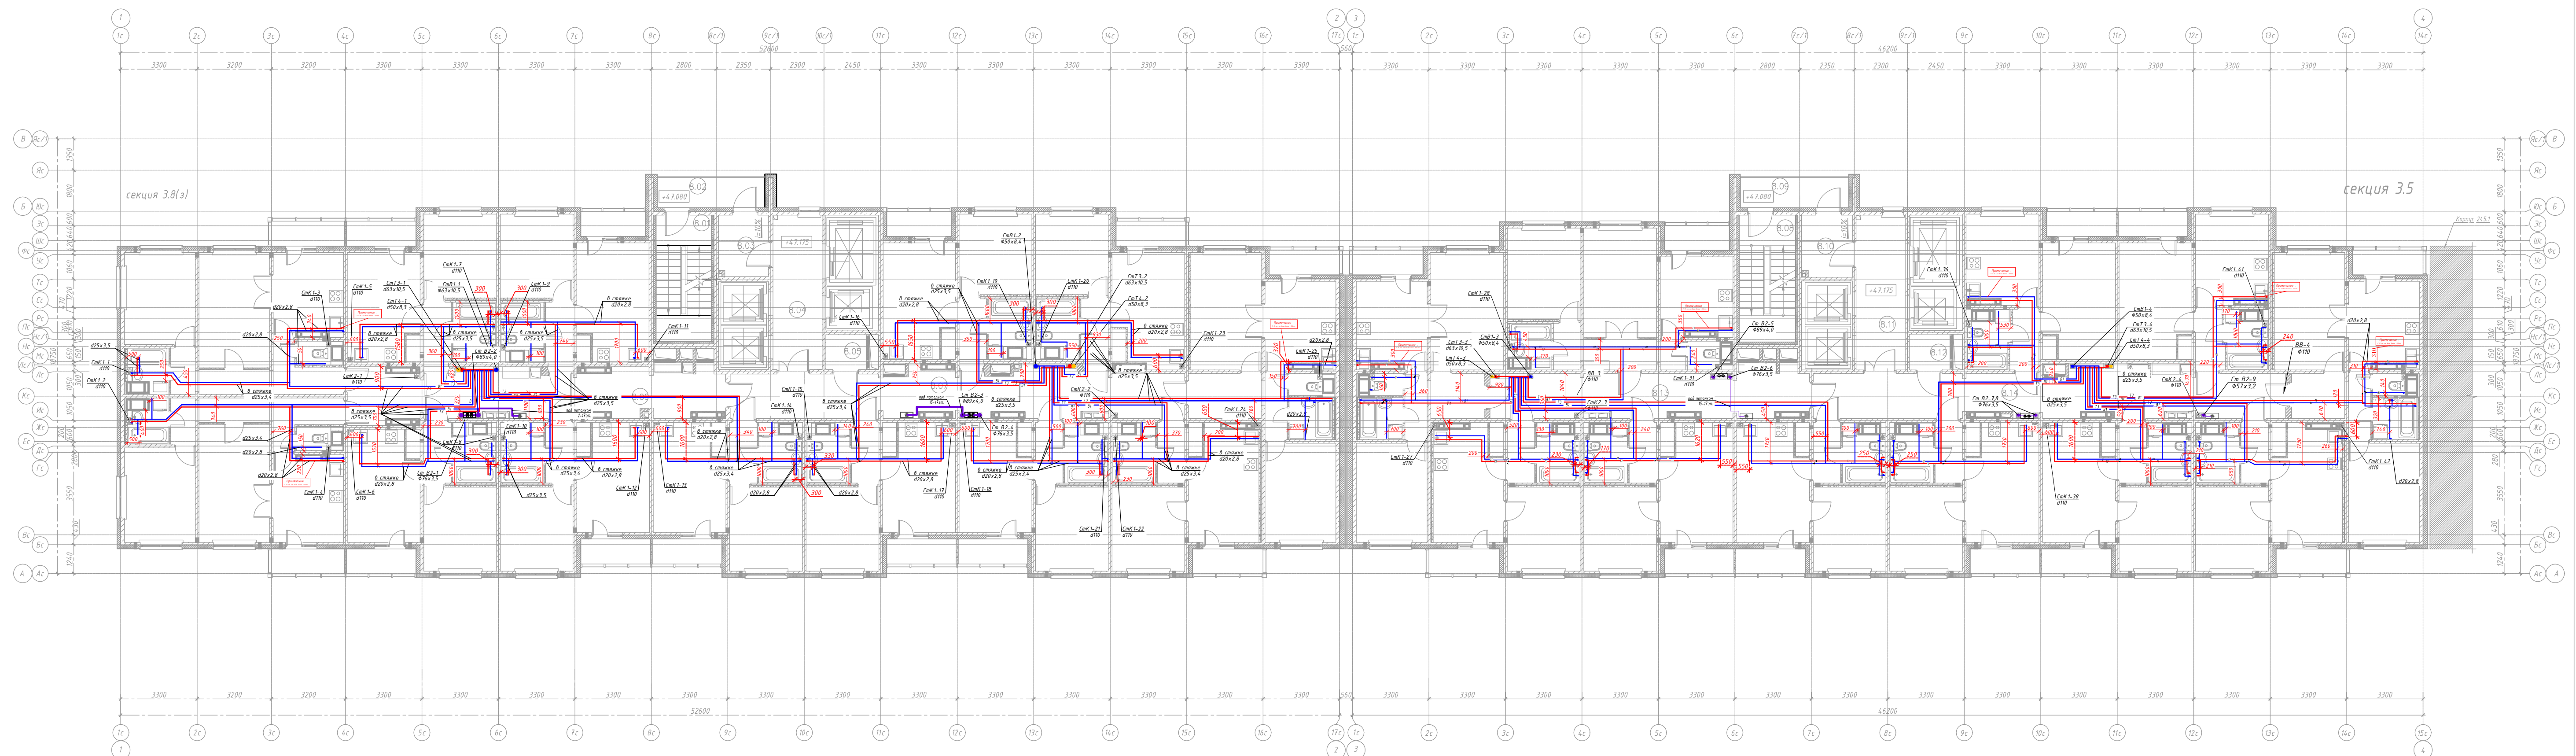

- Условные обозначения:
- изоляционно-теплой водопровод;
 - противобактериальный водопровод;
 - противобактериальный водопровод;
 - трубопровод горячей воды, подающий;
 - трубопровод горячей воды, циркуляционный;
 - изоляционно-бетонная канализация;
 - дождевая канализация;
 - электрический политехнический пункт (учитены в разделе 30М).

- Примечания:
- Трубопроводы условно отнесены от стен.
 - Изоляция трубопроводов условно не показана.
 - Арматура условно не показана. Расположение регулирующей и отключающей арматуры см. на принципиальных схемах систем водоснабжения.

- Примечания:
- Все привязки и размеры указаны в миллиметрах (мм).
 - Принять во внимание охранную зону ±150 мм. в каждую сторону от указанной привязки.
 - В местах пересечения межкомнатного дверного проёма, под порог установлена защитная гильза.

Исполнительная схема № 6			
СПб, Красногвардейский р-н, территория предприятия "Ручьи", участок №132, кадастровый №78:11:008:5506:120 "Цветной город", квартал 19			
Изм.	Кол. изм.	Лист	Дата
Разработал			
Проверил	Григорьев В.И.		
Нач. уч.	Альбин А.А.		
Начертала			
Инженер	ПТО		
Многоквартирное жилье дома со встроенно-пристроенными помещениями, объектом №44. Карусель №24.2			Страница
Водоснабжение 1-й и 2-й секции 6-й этаж			Лист
			6
			18
			ООО
			"Техстрой"