
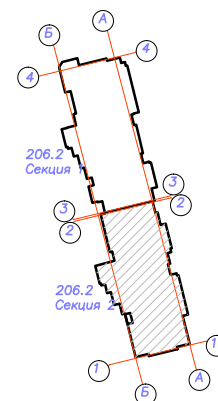


Секция 2 Этаж 20

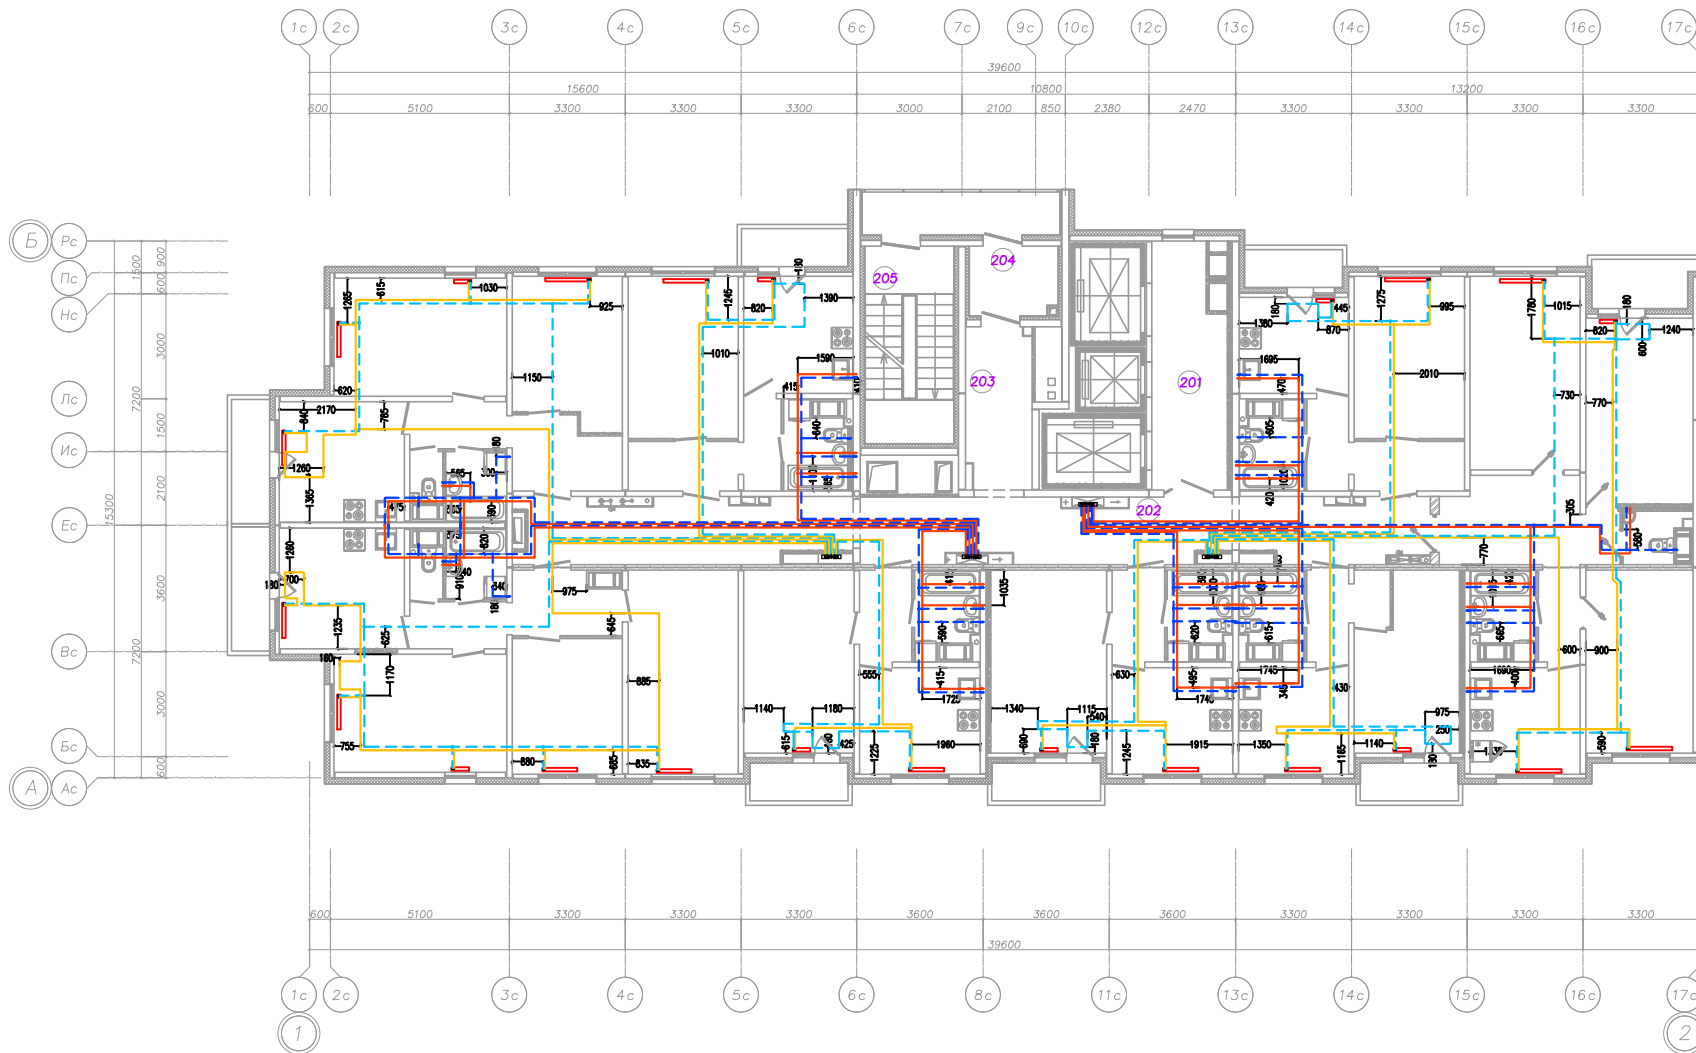



Изд. ? подл. Пост. и дата Взам. инв. ?

Согласовано

						Р.206.17/15/1-ОВИ-ВК1-1.2-ИД			
						г. Санкт-Петербург, территория предприятия "Ручьи", участок №8, квартал 17			
Изм.	Код.уч.	№ док.	Лист	Подпись	Дата	Многоквартирный дом (многоквартирные дома), гараж (автостоянка) №206.2(по Градплану №18) "13этап"	Стадия	Лист	Листов
Разработал	Яковлев		10.18				ИД		
Рук. проекта	Ульянов		10.18						
Нач. отд.	Шапкина		10.18						
						Исполнительная схема разработки трубопроводов системы отопления и ХВС ГВС на 20 этаже (2 секция)			
						"3-С Инжиниринг"			



Формат А2(420х594)

Секция 2 Этаж 21

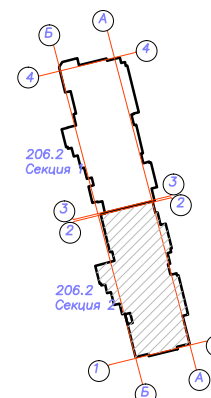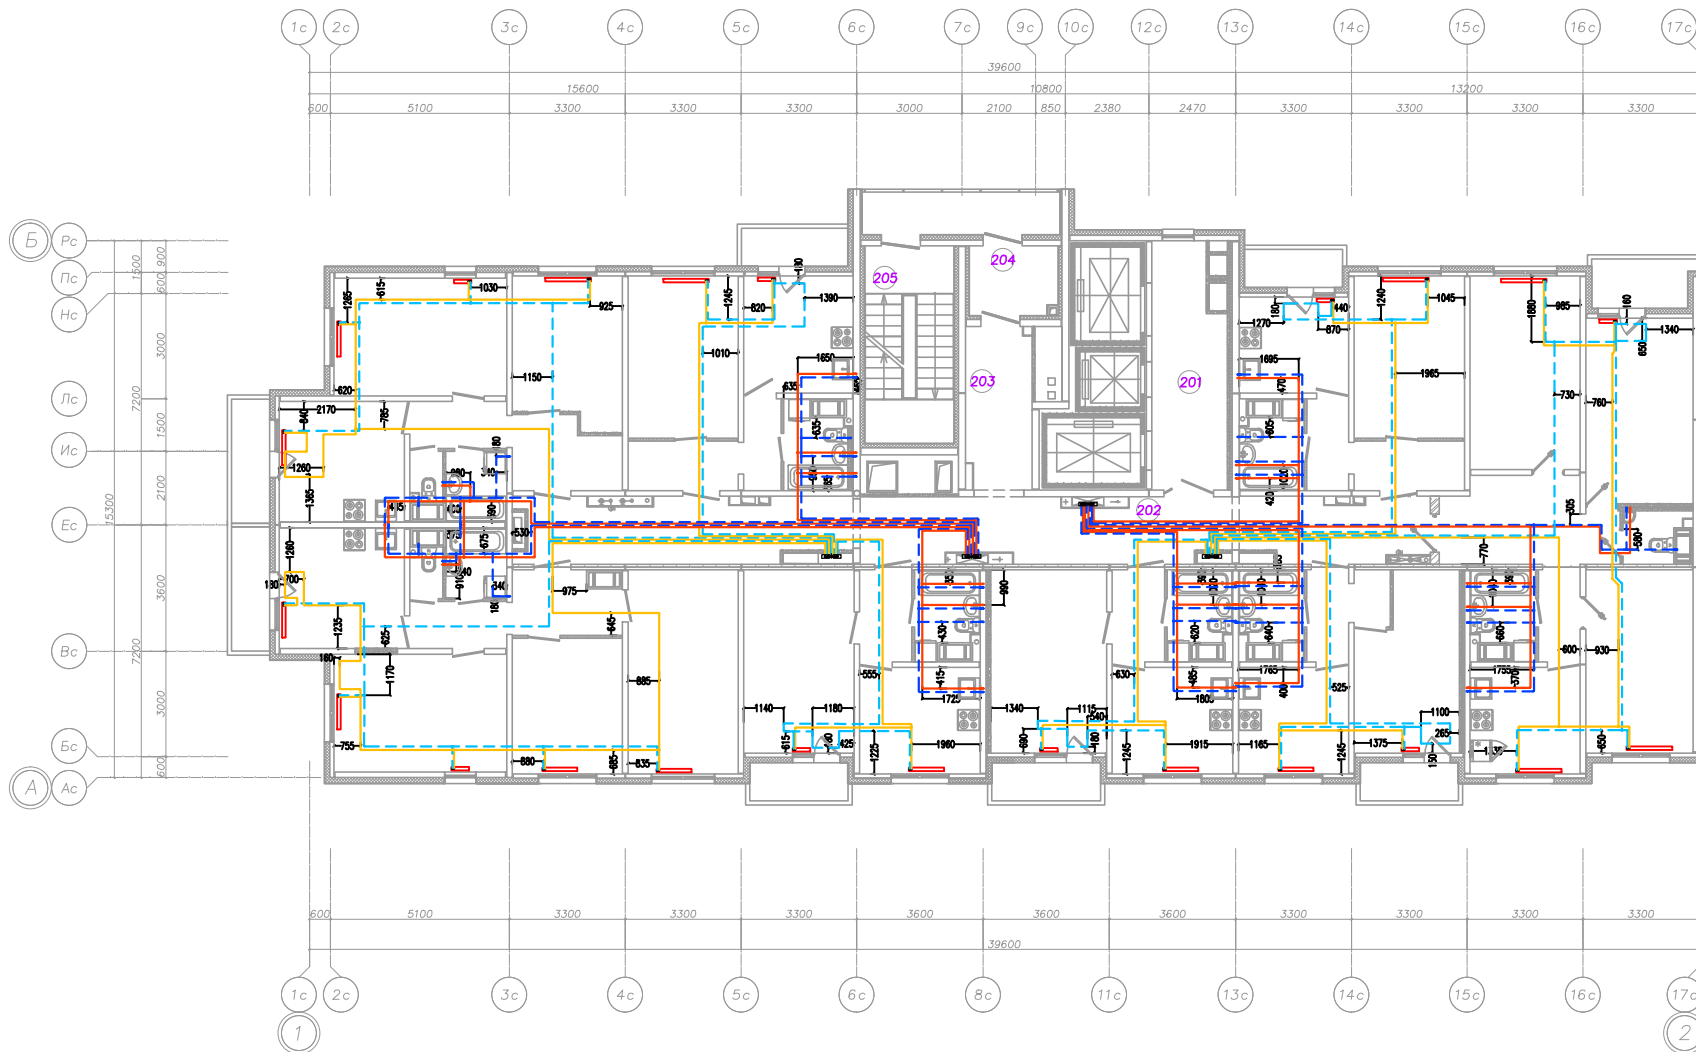



Р.206.17/15/1-ОВИ-ВК1-1.2-ИД					
г. Санкт-Петербург, территория предприятия "Ручьи", участок №8, квартал 17					
Изм.	Кол. уч.	№ док.	Лист	Подпись	Дата
Разработал	Яковлев		10.18		
Рук. проекта	Ульянов		10.18		
Нач. отд.	Шапкина		10.18		
Исполнительная схема разработки трубопроводов системы отопления и ХВС ГВС на 21 этаже (2 секция)				Стадия	Лист
				ИД	Листов
				"3-С Инжиниринг"	

Секция 2 Этаж 2

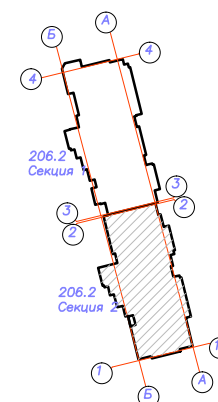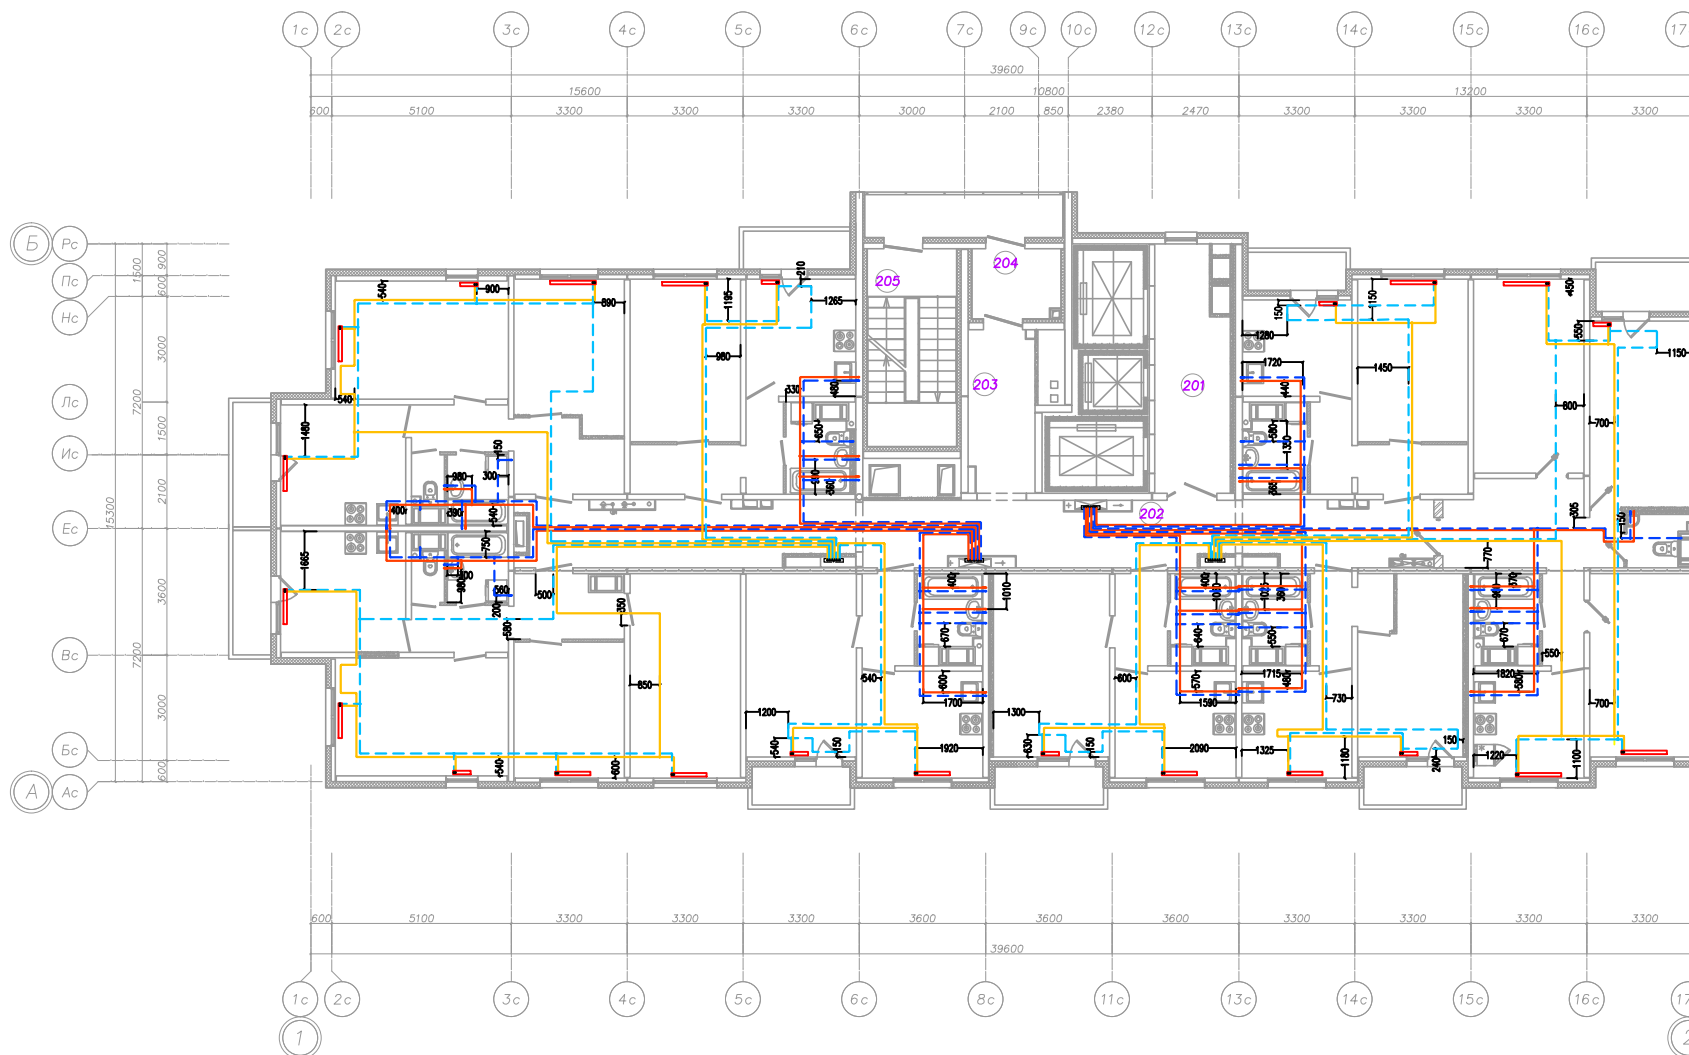

				Р.206.17/15/1-ОВИ-ВК-1.2-ИД		
				г. Санкт-Петербург, территория предприятия "Ручьи", участок №8, квартал 17		
Колуч	И	Лист	Подпись	Дата	Многоквартирный дом (многоквартирные дома), гараж (автостоянка) №206.2 (по Градостроительному №18) "13этап"	Стация
Разработал	Яковлев			07.18		Лист
Рук.проекта	Ульянов			07.18		Листов
Нач. отд.	Шаткина			07.18		ИД
Исполнительная схема разработки трубопроводов системы отопления и ХВС ГВС на 2 этаже (2 секция)					"3-С Инжиниринг"	



Секция 2 Этаж 3

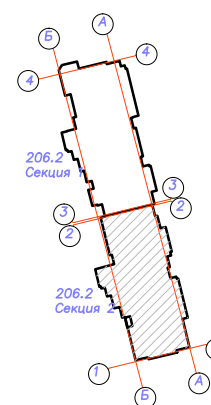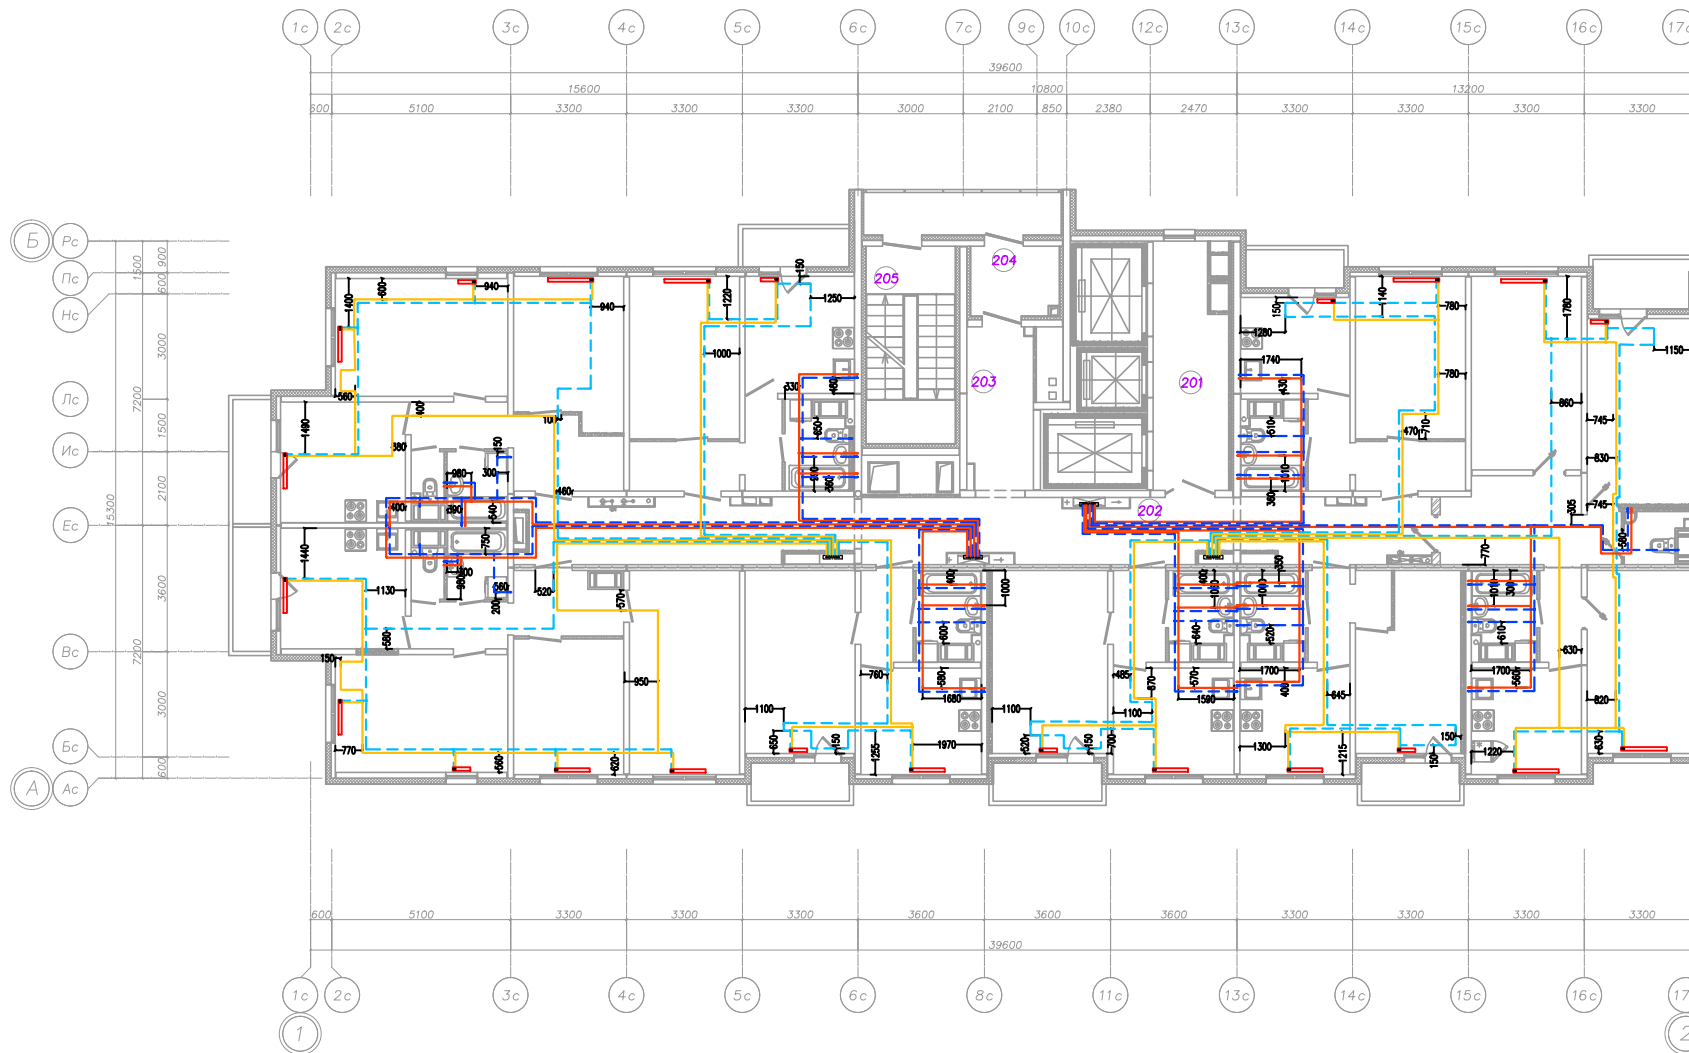

Р.206.17/15/1-ОВИ-ВК1-1.2-ИД			
г. Санкт-Петербург, территория предприятия "Ручьи", участок №8, квартал 17			
Код	И	Лист	Дата
Разработал	Яковлев	07.18	Многоквартирный дом (многоквартирные дома), гараж (автостоянка) №206.2 (по Градостроительному №18) "13этап"
Рук. проекта	Ульянов	07.18	ИД
Нач. отд.	Шапкина	07.18	Исполнительная схема разработки трубопроводов системы отопления и ХВС ГВС на 3 этаже (2 секция)
			"З-С Инжиниринг"



Формат А2(420х594)

Секция 2 Этаж 4

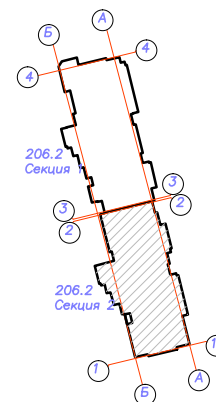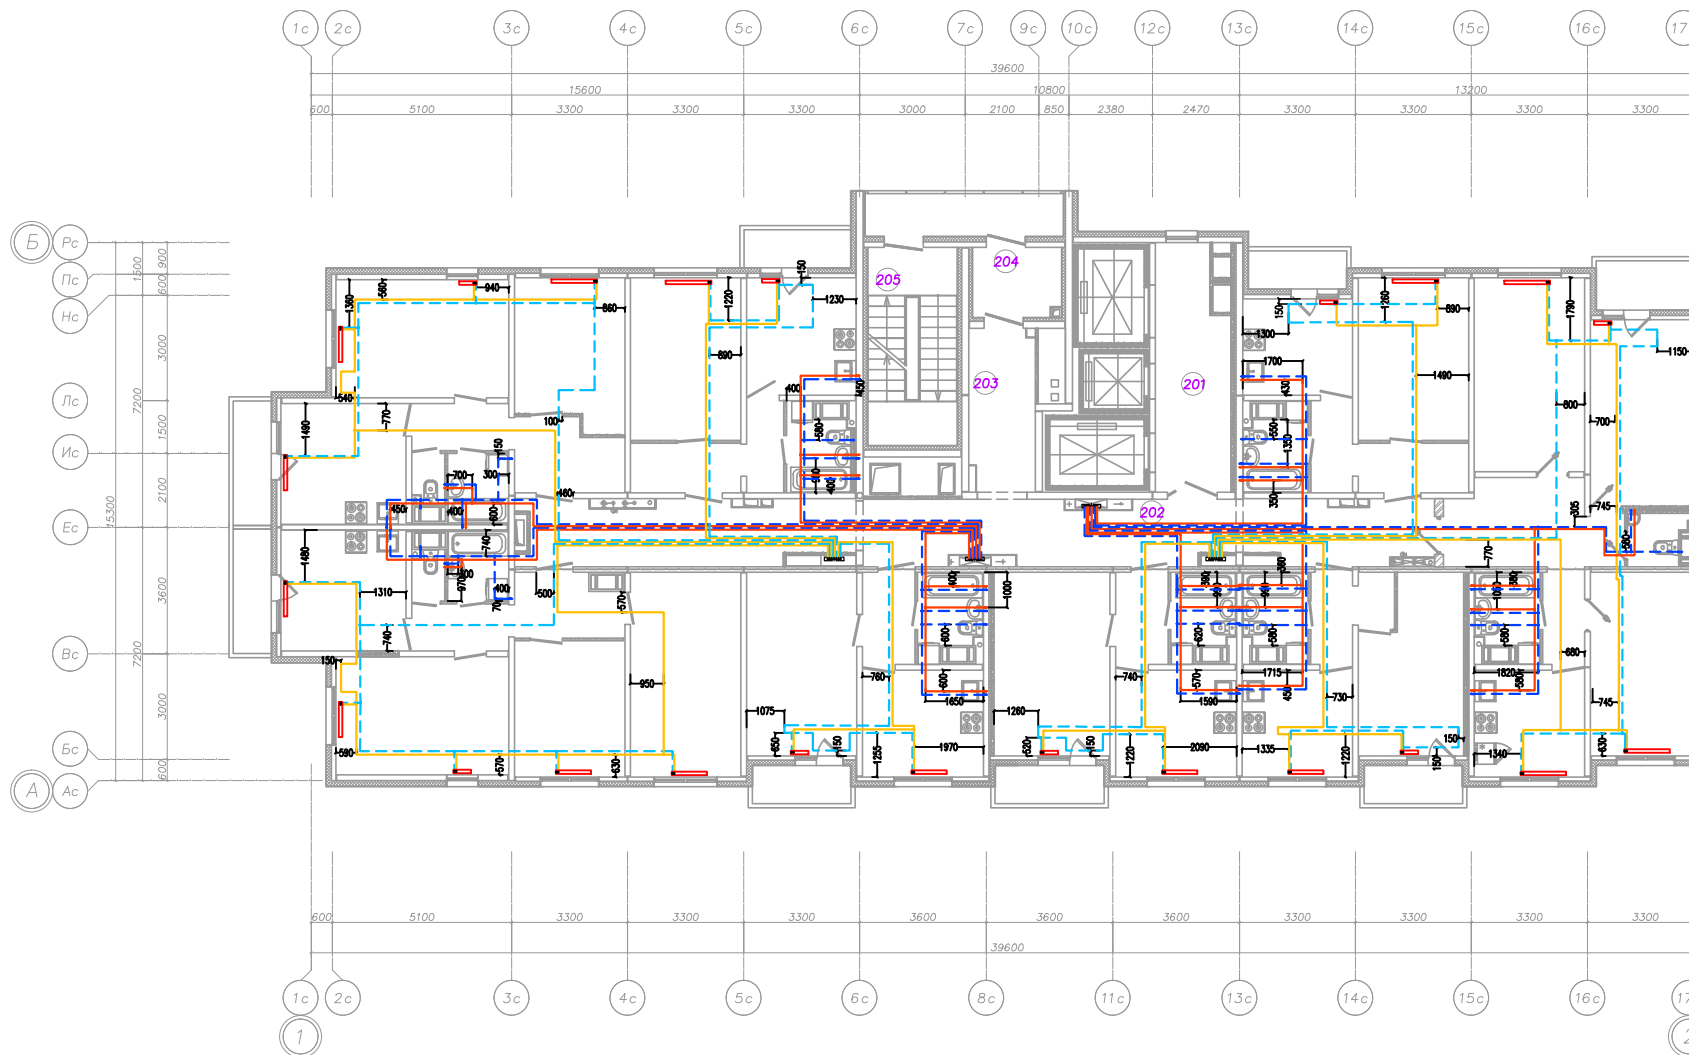

Р.206.17/15/1-081-ВК1-1.2-ИД				
в Санкт-Петербурге, территория предприятия "Ручьи", участок №8, квартал 17				
Колуч	И	Лист	Подпись	Дата
Разработал	Яковлев	07.18		
Рук. проекта	Ульянов	07.18		
Нач. отд.	Шопкина	07.18		
Исполнительная схема разводки трубопроводов системы отопления и ХВС ГВС на 4 этаже (2 секция)			Статус	Лист
			ИД	Листов
			"3-С Инженеринг"	

Секция 2 Этаж 5

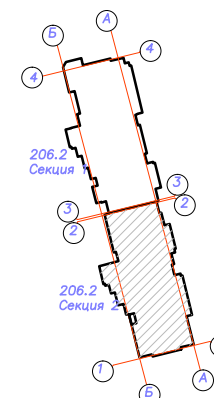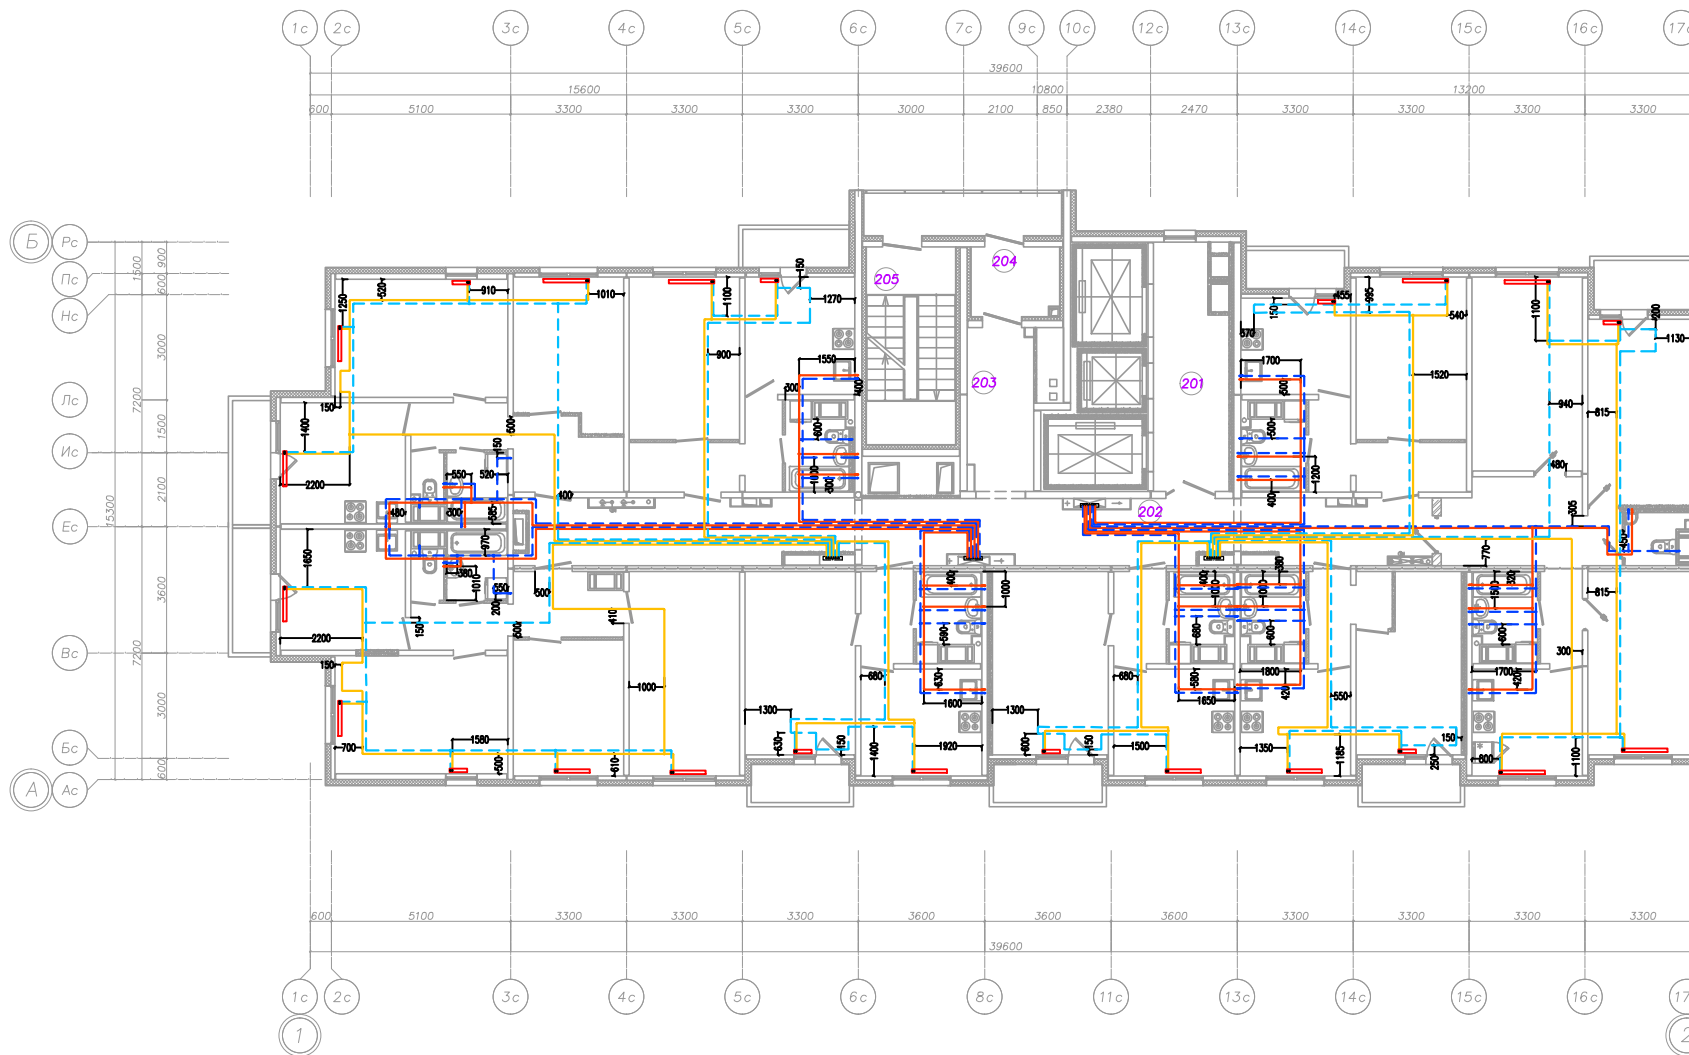

Изд. ? подл. Пост. и дата Взам. инв. ?


Согласовано

Р.206.17/15/1-ОВИ-ВК-1.2-ИД				
г. Санкт-Петербург, территория предприятия "Ручьи", участок №8, квартал 17				
Кол.уч.	И.в.в.	Лист	Подпись	Дата
Разработал	Яковлев	15/17		07.18
Рук.проекта	Ульянов	16/17		07.18
Нач. отд.	Шапкина	17/17		07.18
Многоквартирный дом (многоквартирные дома), гараж (автостоянка) №206.2 (по Градиану №18) "13этап"			Стадия	Лист
Исполнительная схема разработки трубопроводов системы отопления и ХВС ГВС на 5 этаже (2 секция)			ИД	Листов
			"З-С Инжиниринг"	

Секция 2 Этаж 6

Инв. ? подл. Пост. и авто. Взам. инв. ?



Согласовано

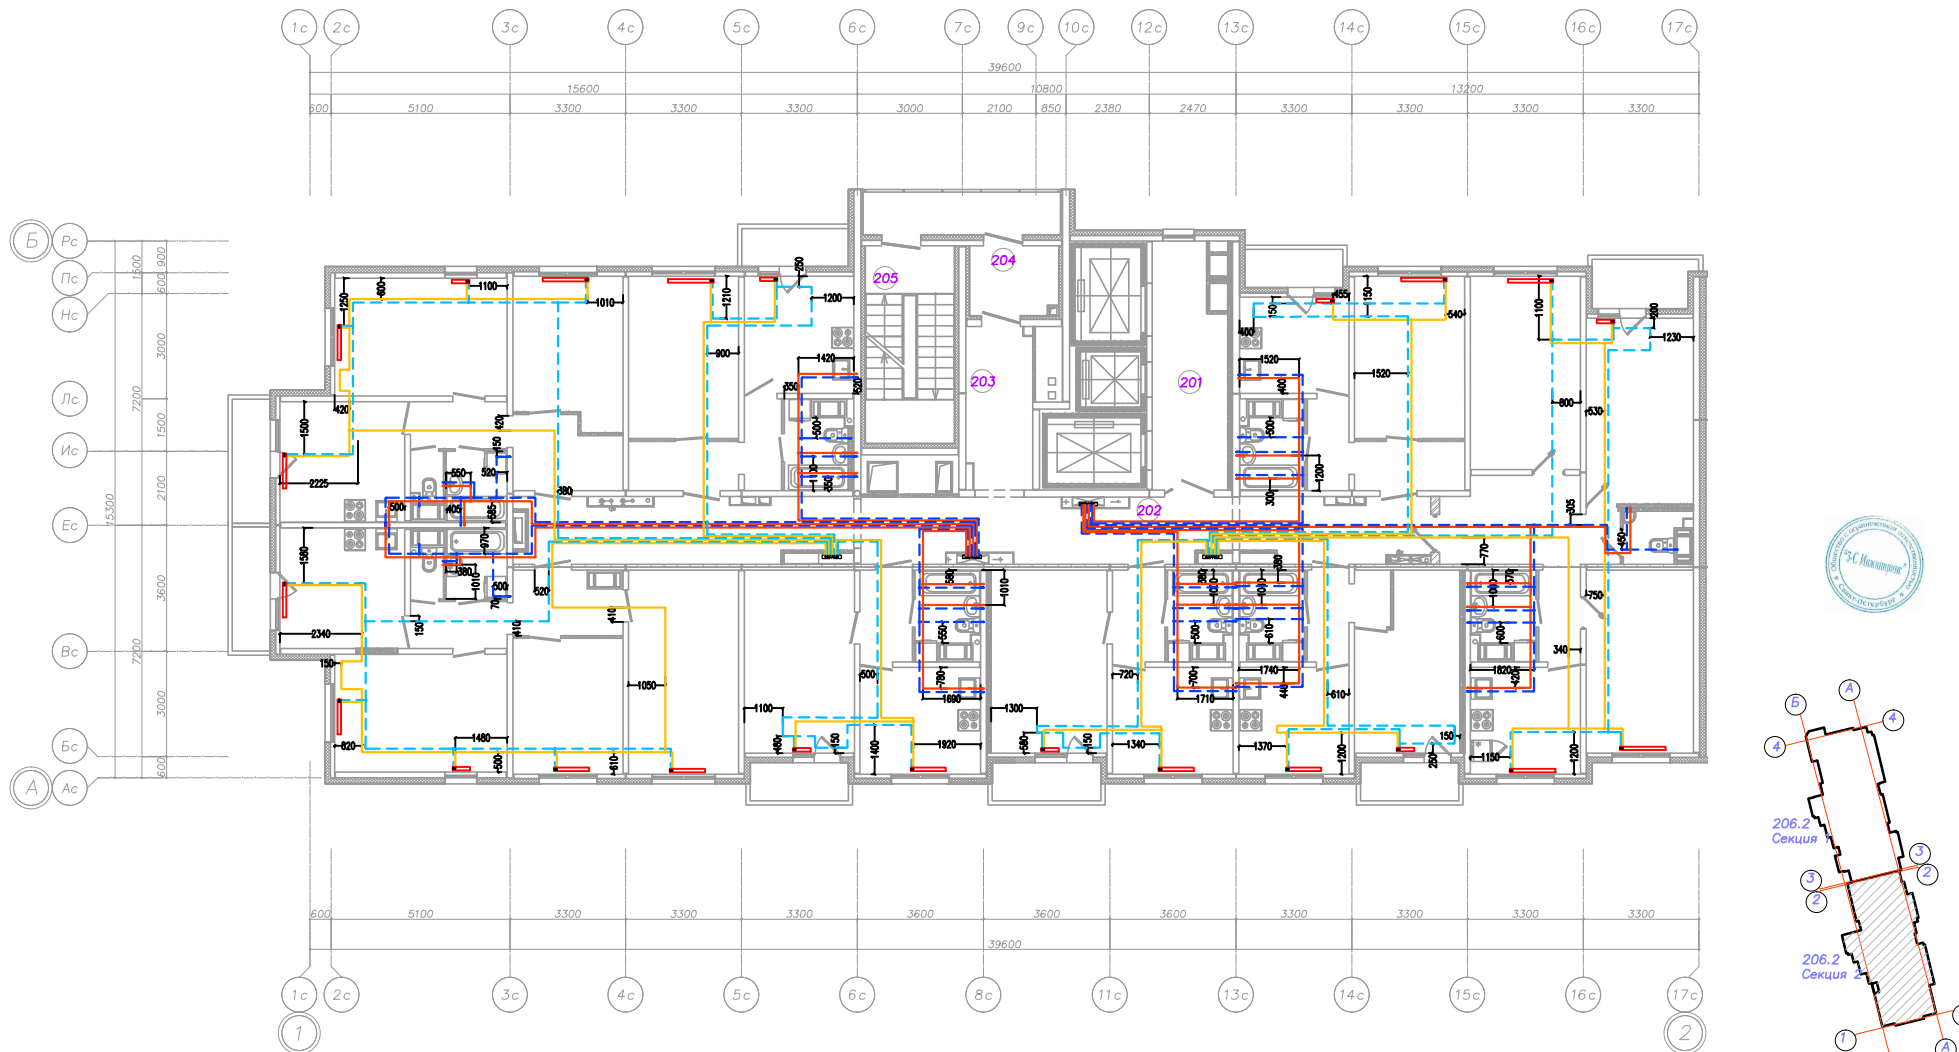

Р.206.17/15/1-ОВ1-ВК1-1.2-ИД				
г. Санкт-Петербург, территория предприятия "Ручьи", участок №8, квартал 17				
Код. уч.	И. док.	Лист	Подпись	Дата
Разработал	Яковлев	07.18		
Рук. проекта	Ульянов	07.18		
Нач. отд.	Шапкина	07.18		
			Исполнительная схема разводки трубопроводов системы отопления и ХВС ГВС на 6 этаже (2 секция)	
			"З-С Инжиниринг"	
			Статия	Лист
			ИД	Листов

Формат А2(420х594)

Секция 2 Этаж 7

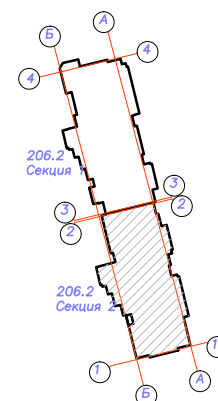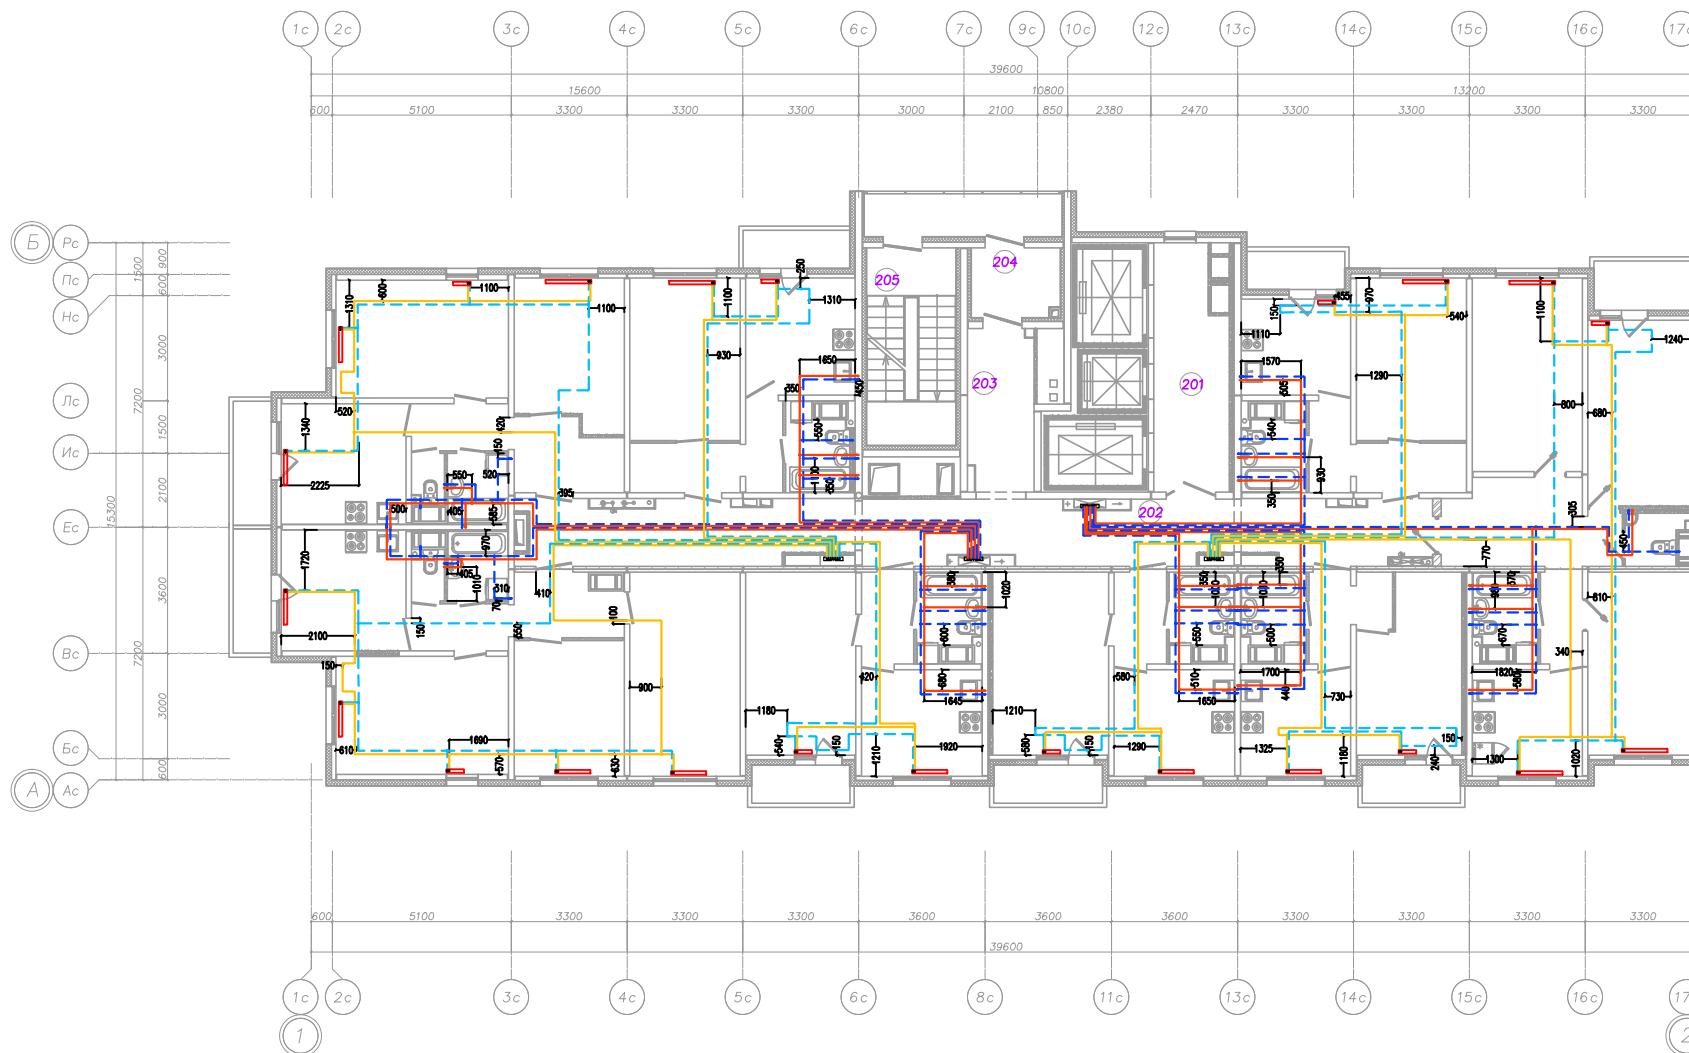


Р.206.17/15/1-ОВИ-ВК-1.2-ИД			
в Санкт-Петербурге, территория предприятия "Ручьи", участок №8, квартал 17			
Изм.	Кол.уч.	Лист	Подпись
Разработал	Яковлев	07.18	
Рук.проект	Ульянов	07.18	
Нач. отд.	Шапкина	07.18	
Многоквартирный дом (многоквартирные дома), гараж (обстояния) №206.2 (по Градостроительному №18) "13этап"			
Исполнительная схема разработки трубопроводов системы отопления и ХВС ГВС на 7 этаже (2 секция)			
Стадия	Лист	Листов	
ИД			
"З-С Инжиниринг"			

Формат А3(420х594)



Изд. 2 полев. Проект и смета в зам. инв. ?

Согласовано

Секция 2 Этаж 8

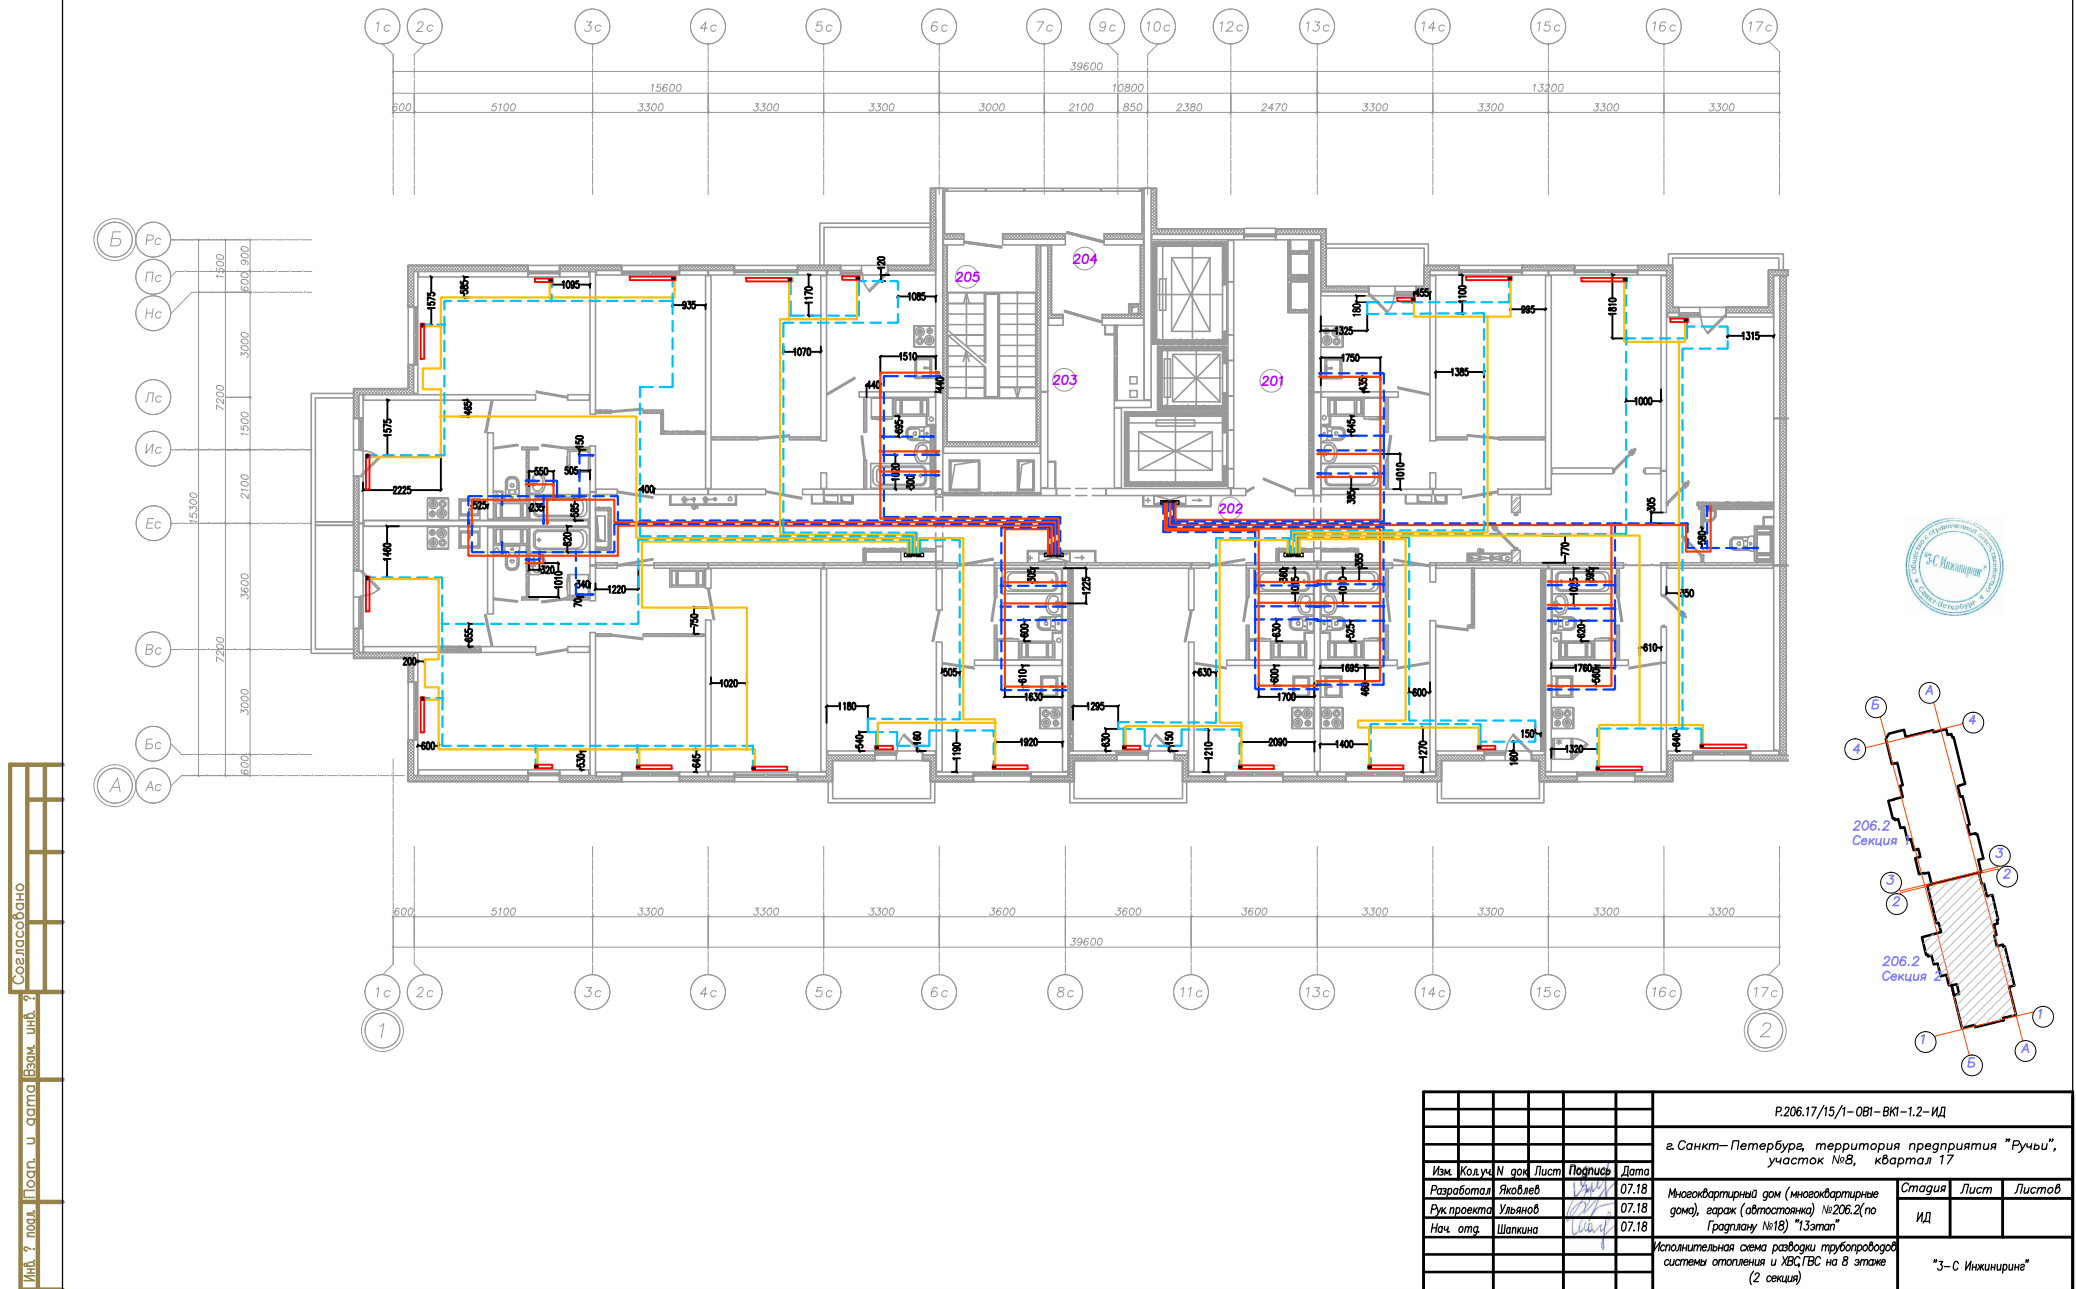



Секция 2 Этаж 9

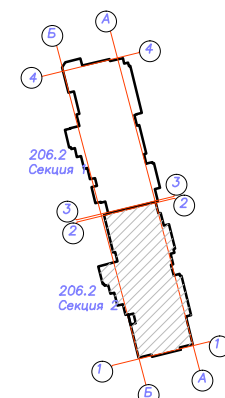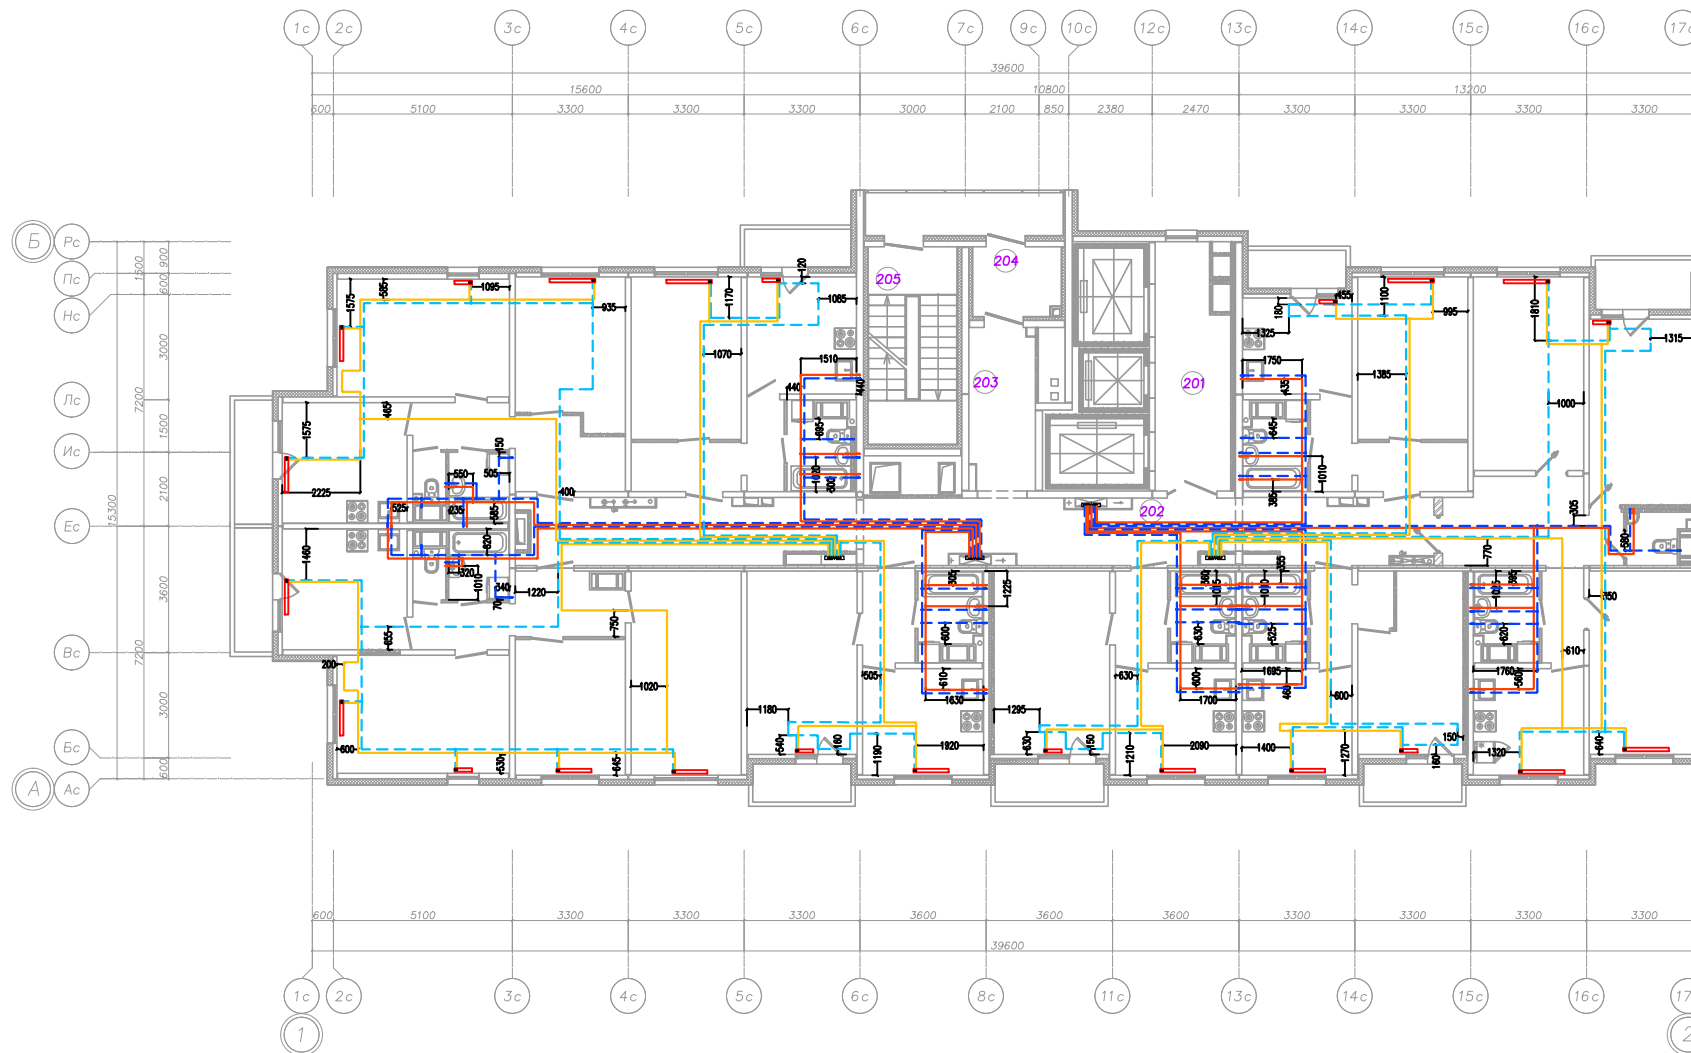[illegible]

Формат А2(420х594)



Инв. ? подл.	Попр. и дата	Взам. инв. ?	Согласовано

Секция 2 Этаж 10

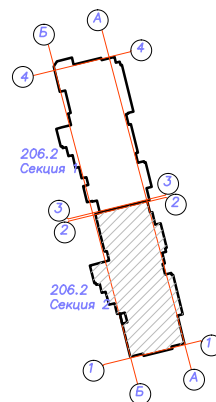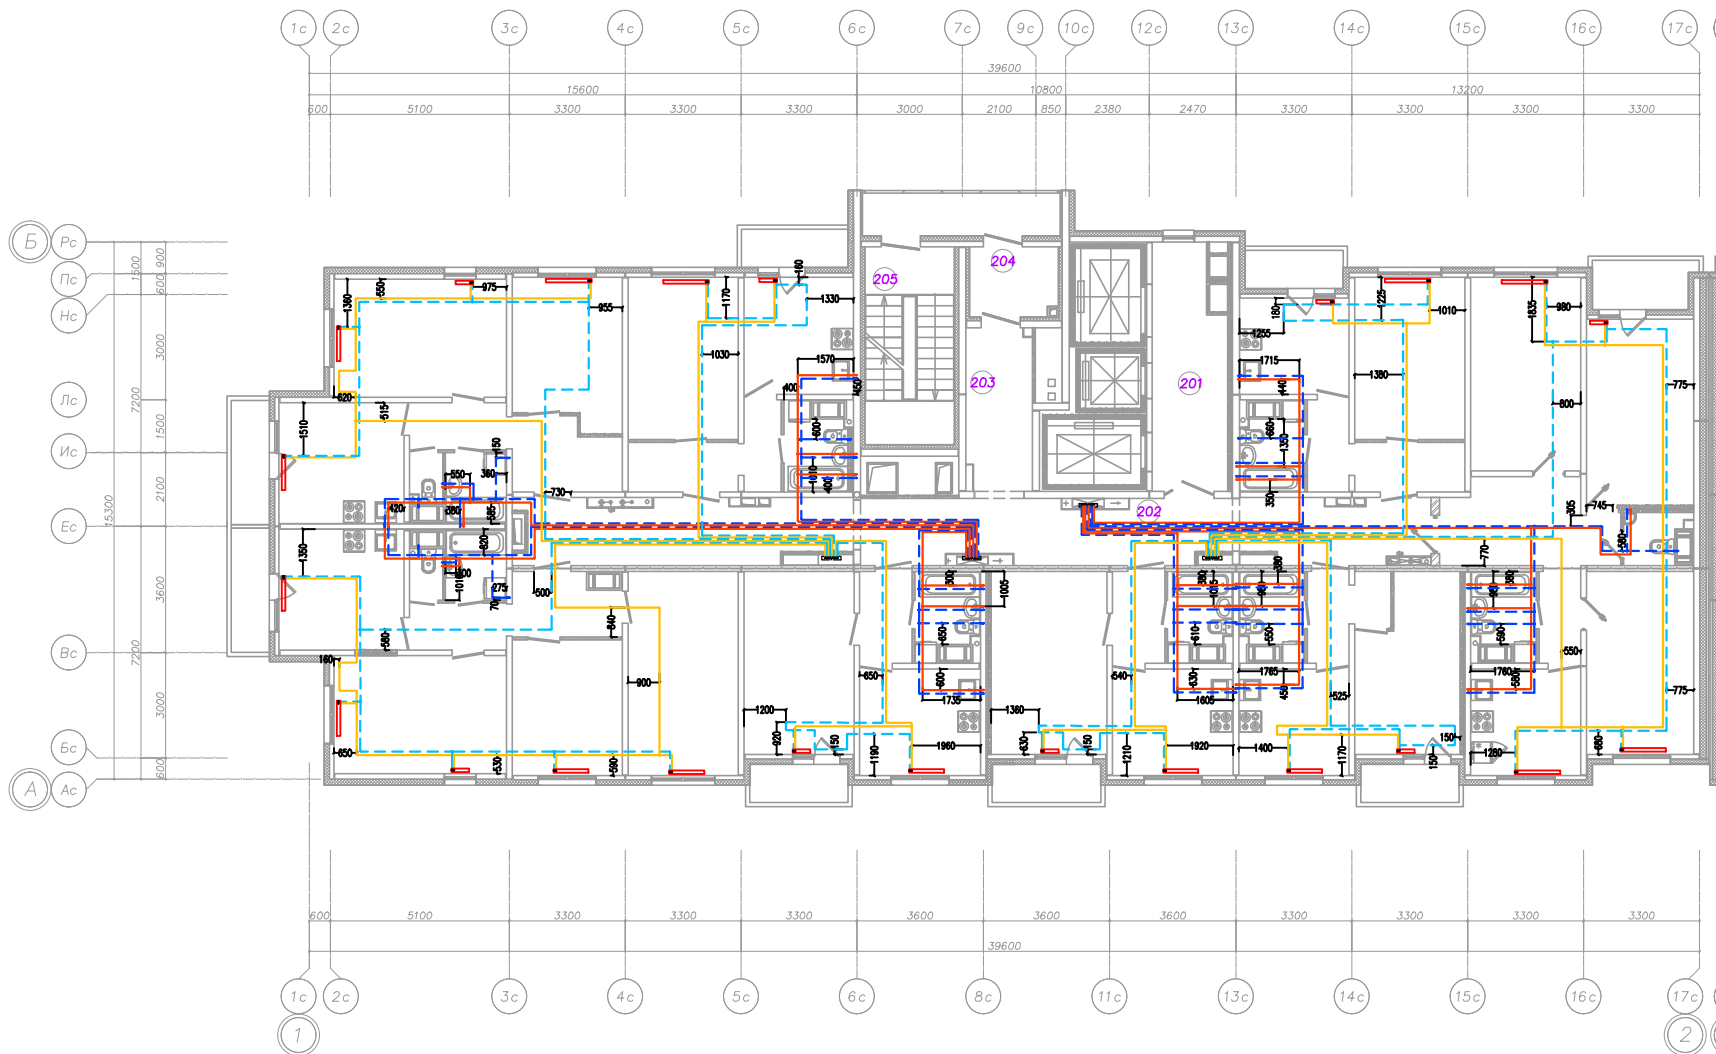



Р.206.17/15/1-ОВИ-ВК1-1.2-ИД					
в Санкт-Петербурге, территория предприятия "Ручьи", участок №8, квартал 17					
Изм.	Кол.уч.	№ док.	Лист	Подпись	Дата
Разработал	Яковлев	15/11	08.18		
Рук.проекта	Ульянов	15/11	08.18		
Нач. отд.	Шаткина	15/11	08.18		
Исполнительная схема разводки трубопроводов системы отопления и ХВС/ГВС на 10 этаже (2 секция)				Стадия	Лист
				ИД	Листов
				"3-С Инженеринг"	

Секция 2 Этаж 11

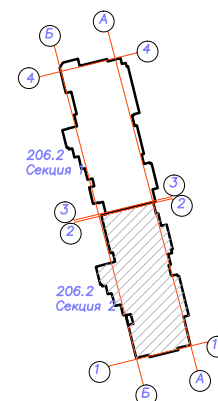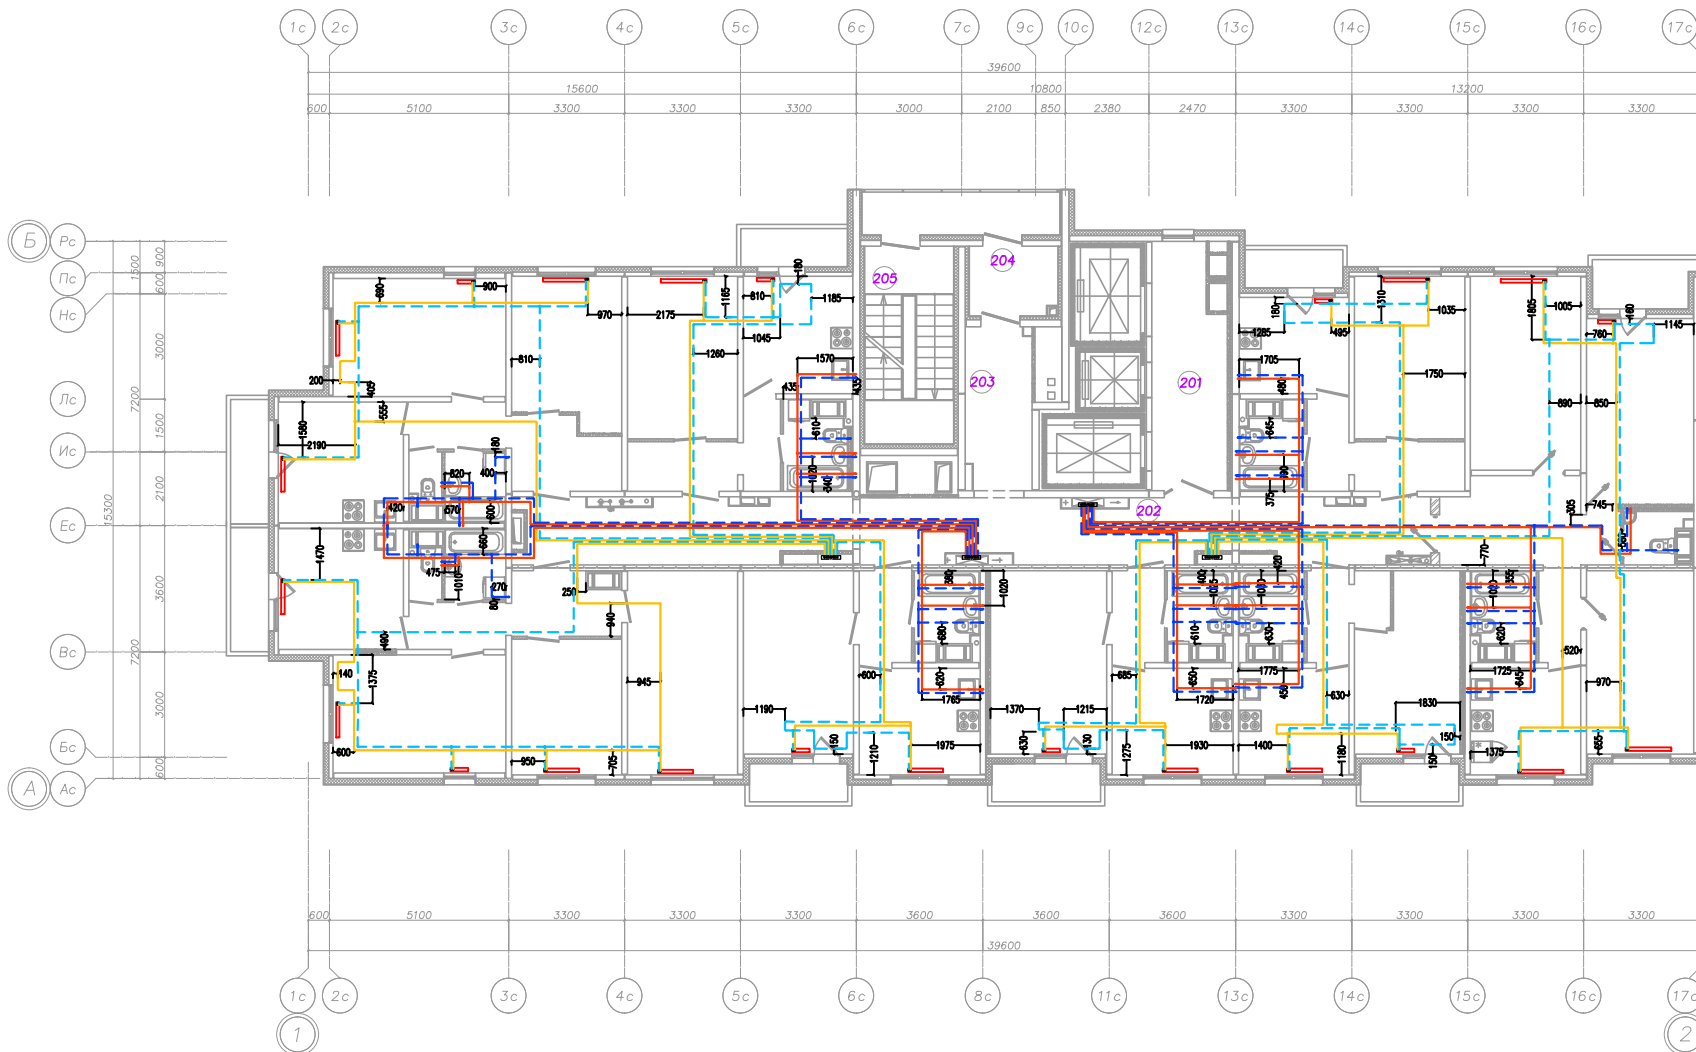

Р.206.17/15/1-ОВИ-ВК1-1.2-ИД				
г. Санкт-Петербург, территория предприятия "Ручьи", участок №8, квартал 17				
Изм.	Кол.уч.	Лист	Подпись	Дата
Разработал	Яковлев	08.18		
Рук.проекта	Ульянов	08.18		
Нач. отд.	Шапкина	08.18		
Многоквартирный дом (многоквартирные дома), гараж (отстоянка) №206.2 (по Градиану №18) "13этап"			Стадия	Лист
Исполнительная схема разработки трубопроводов системы отопления и ХВС/ГВС на 11 этаже (2 секции)			ИД	Листов
			"З-С Инжиниринг"	

Секция 2 Этаж 12

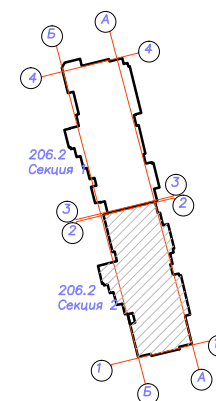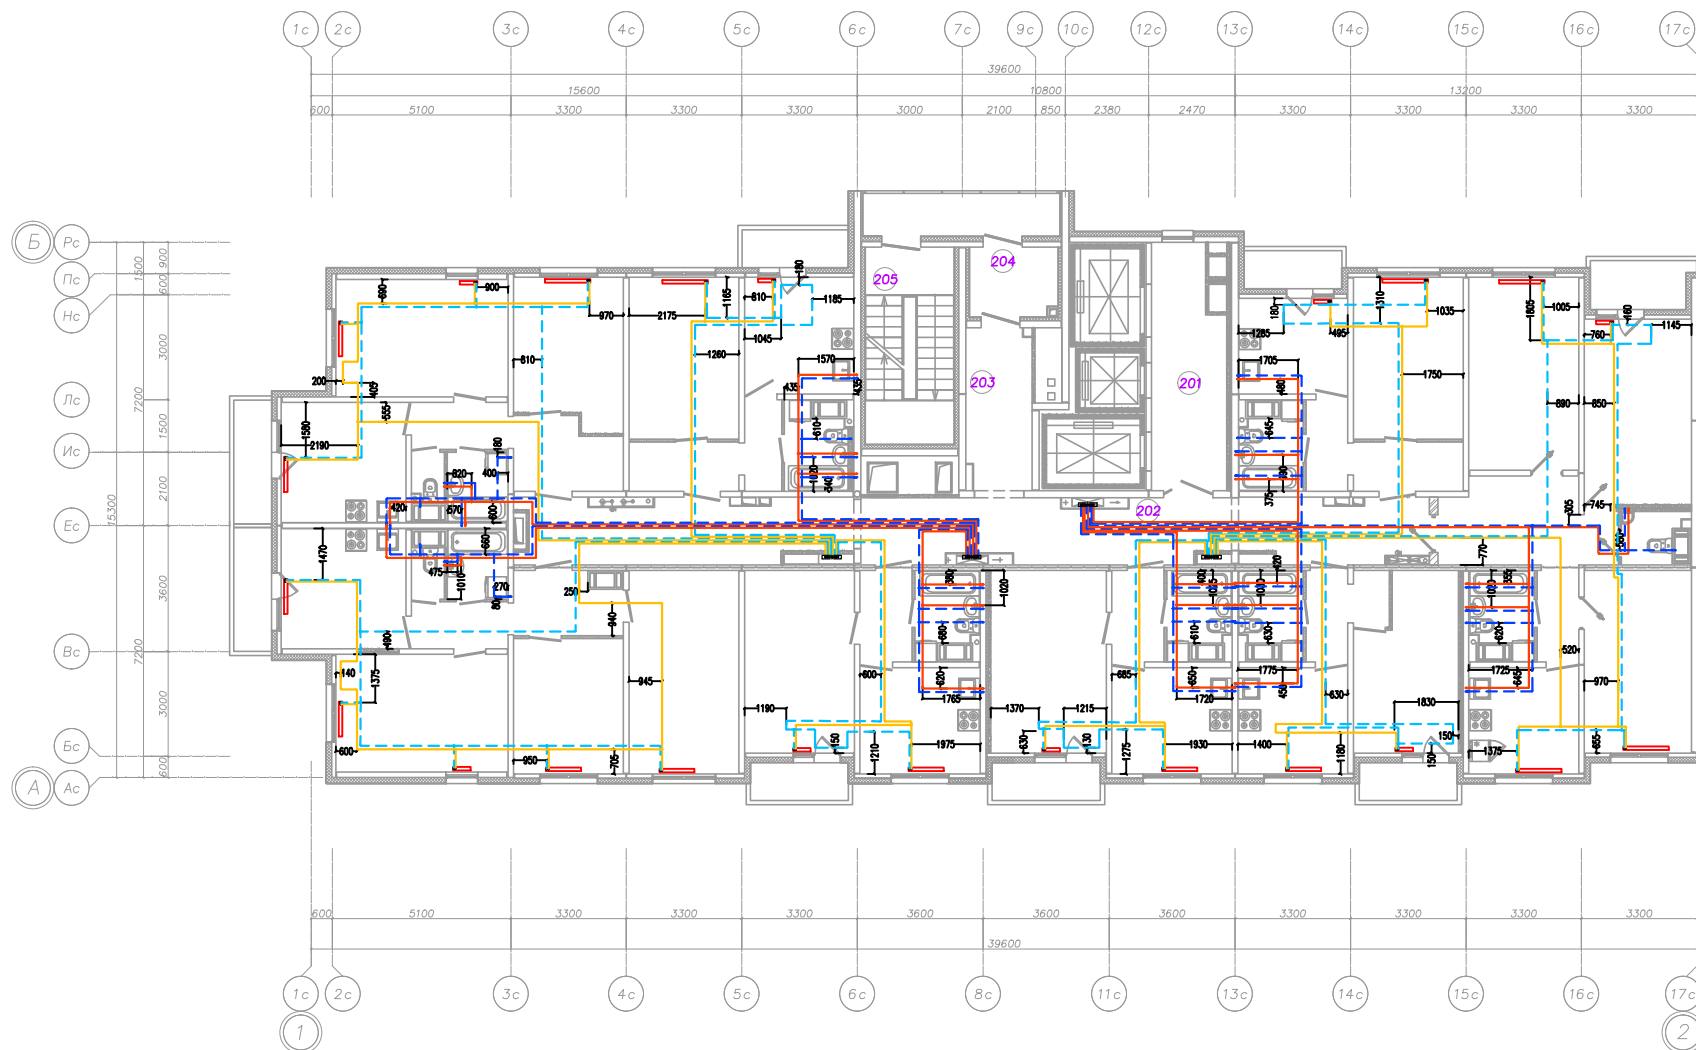



Согласовано

Имя, фамилия, должность, подпись, дата

Р.206.17/15/1-ОВ1-ВК1-1.2-ИД					
г. Санкт-Петербург, территория предприятия "Ручьи", участок №8, квартал 17					
Изм.	Код. уч.	Н. док.	Лист	Подпись	Дата
Разработал	Яковлев		08.18		
Руководитель	Ульянов		08.18		
Нач. отд.	Шапкина		08.18		
Исполнительная схема разработки трубопроводов системы отопления и ХВС ГВС на 12 этаже (2 секции)				Статус	Лист
				ИД	Листов
				"3-С Инженеринг"	

Формат А2(420х594)



Секция 2 Этаж 13

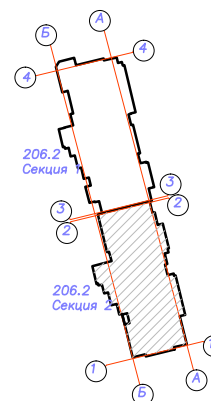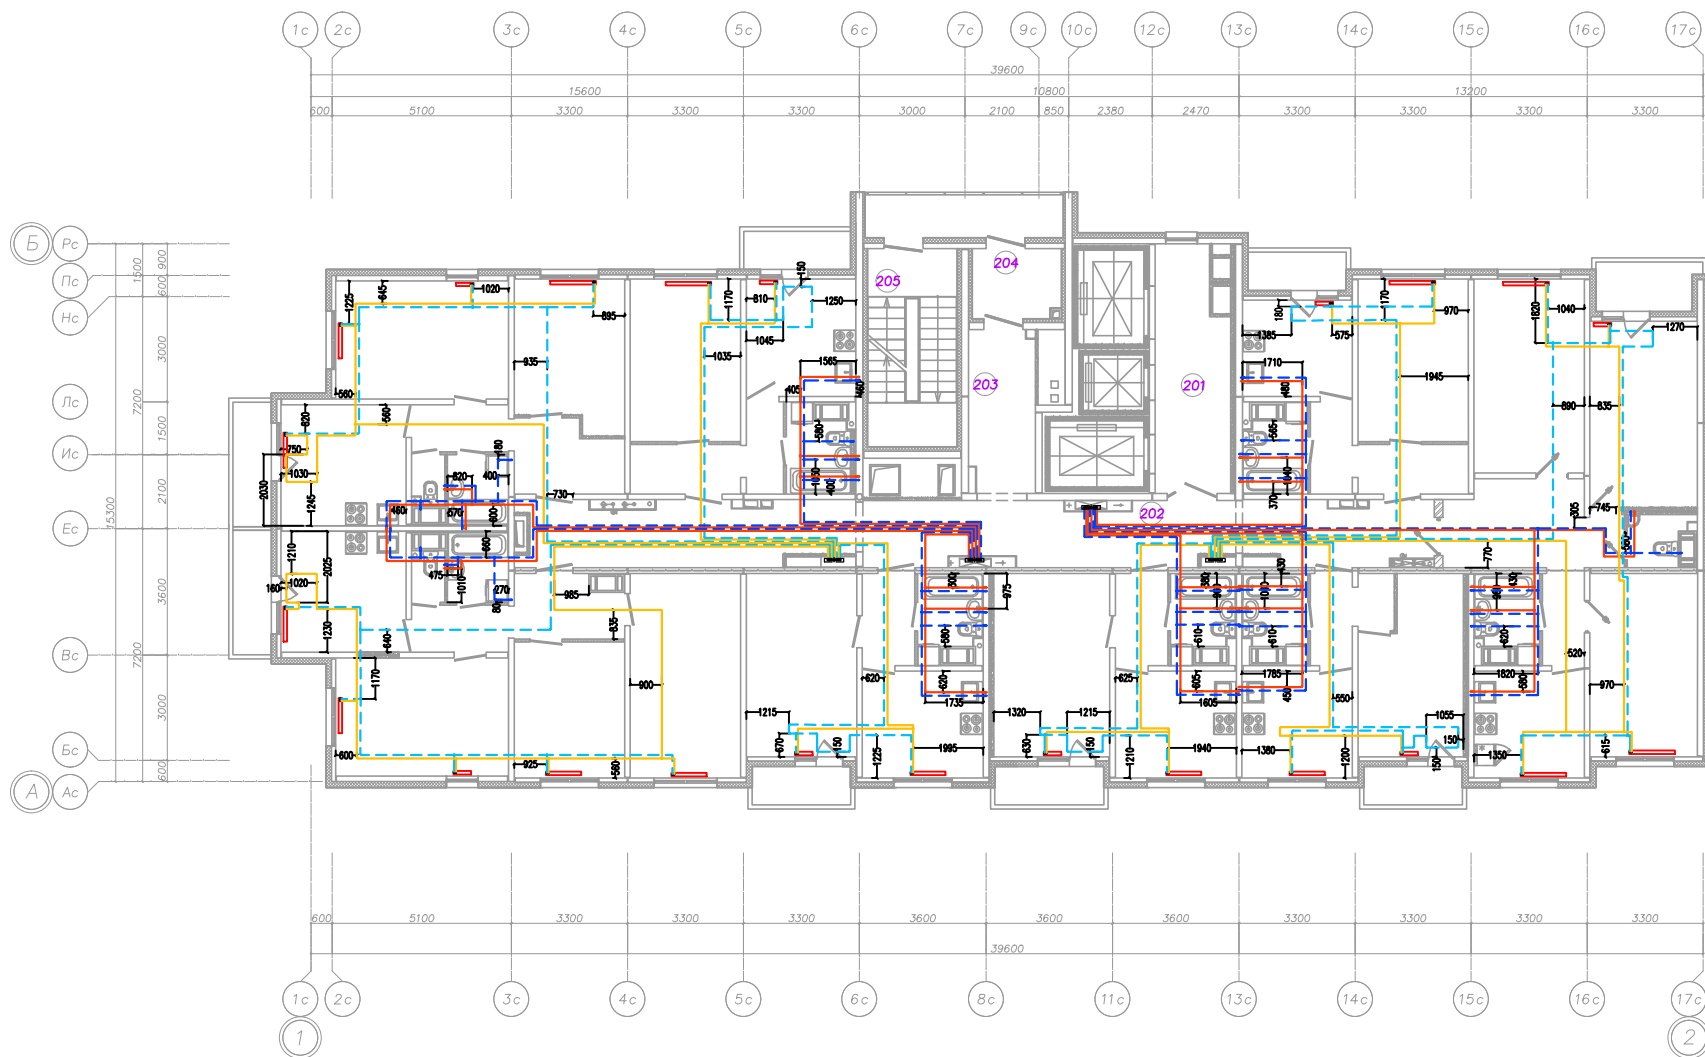

Р.206.17/15/1-ОВИ-ВКП-1.2-ИД				
г. Санкт-Петербург, территория предприятия "Ручьи", участок №8, квартал 17				
Изм.	Код	И.И.И.	Лист	Подпись
Разработал	Яковлев		08.18	
Рук. проектом	Ульянов		08.18	
Нач. отд.	Шапкина		08.18	
Многоквартирный дом (многоквартирные дома), гараж (автостоянка) №206.2(по Гражданскому №18) "13этаж"				Стадия
Исполнительная схема разработки трубопроводов системы отопления и ХВС ГВС на 13 этаже (2 секция)				Лист
				Листов
				"3-С Инжиниринг"

Формат А2(420х594)

Секция 2 Этаж 14

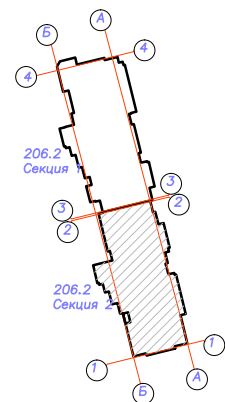
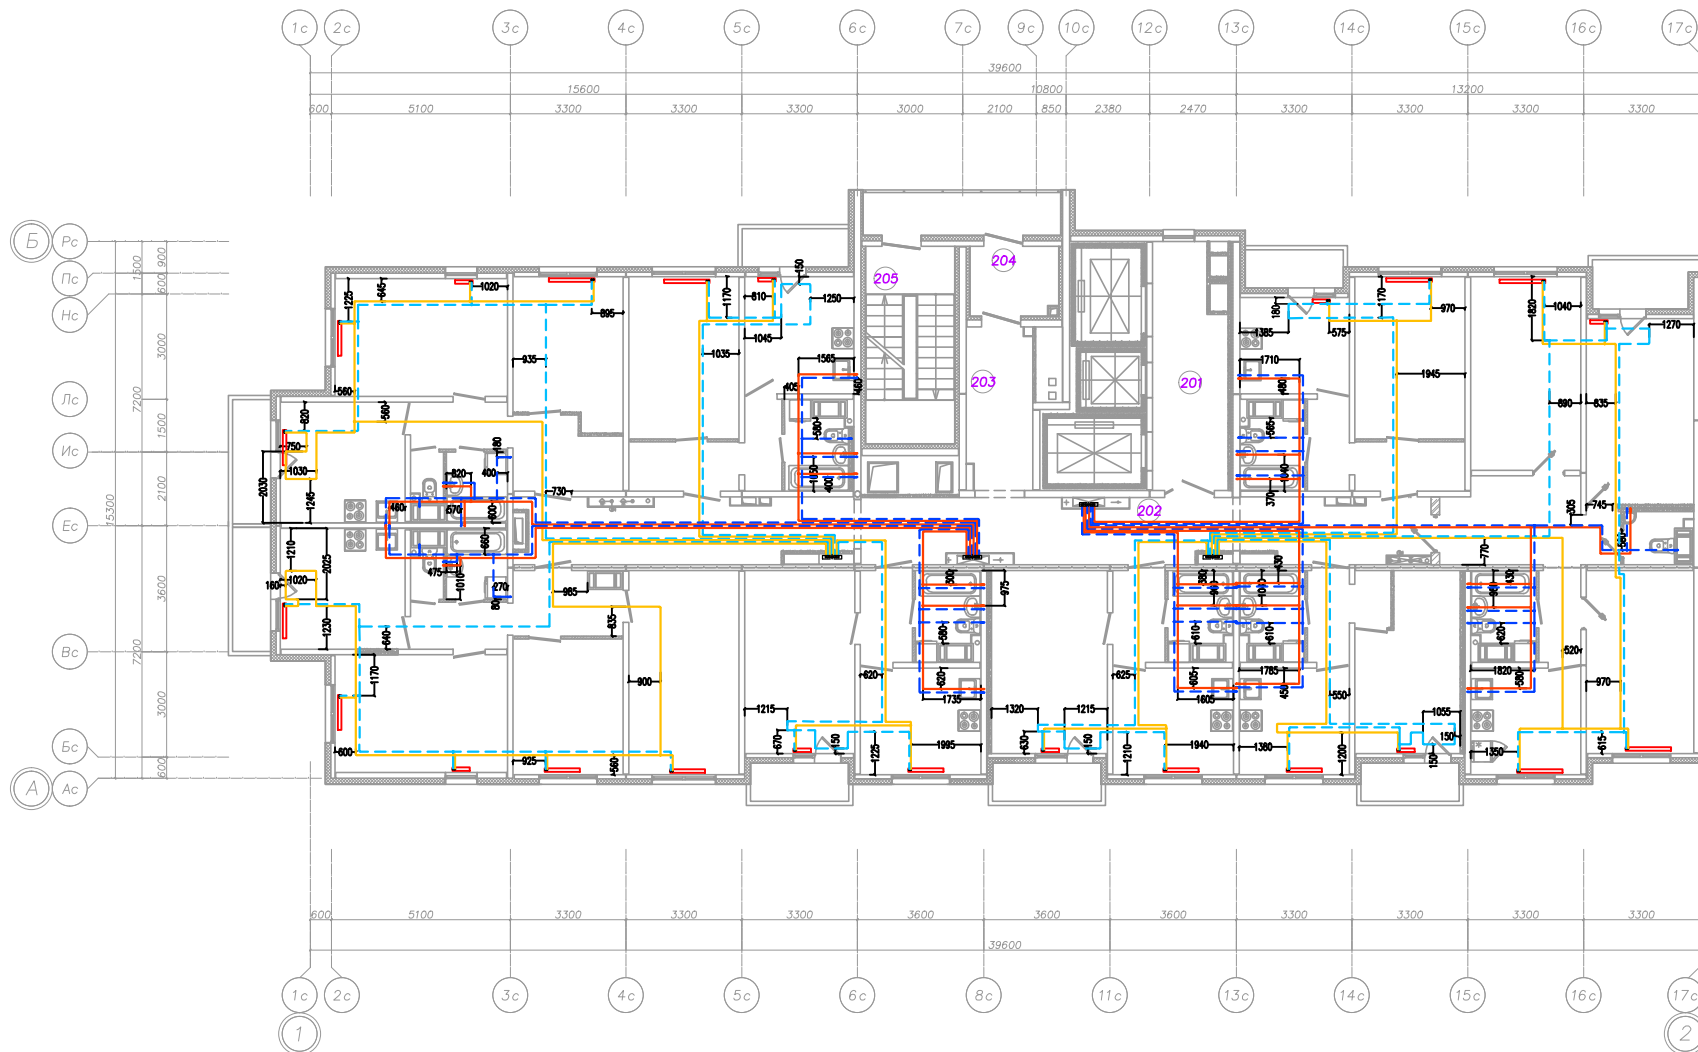


Согласовано

Имя, ф.п.и.о. Проект. и дата в.зам. инж. 1

Р.206.17/15/1-ОВ1-ВК1-1.2-ИД					
г. Санкт-Петербург, территория предприятия "Ручьи", участок №8, квартал 17					
Изм.	Кол.	И.п.	Лист	Подпись	Дата
Разработал	Яковлев		08.18		08.18
Рук. проекта	Ульянов		08.18		08.18
Нач. отд.	Шапкина		08.18		08.18
Исполнительная схема разработки трубопроводов системы отопления и ХВС ГВС на 14 этаже (2 секции)				Статус	Лист
				ИД	Листов
				"3-С Инжиниринг"	

Секция 2 Этаж 15

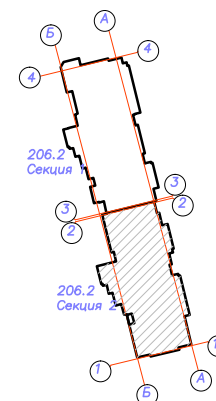
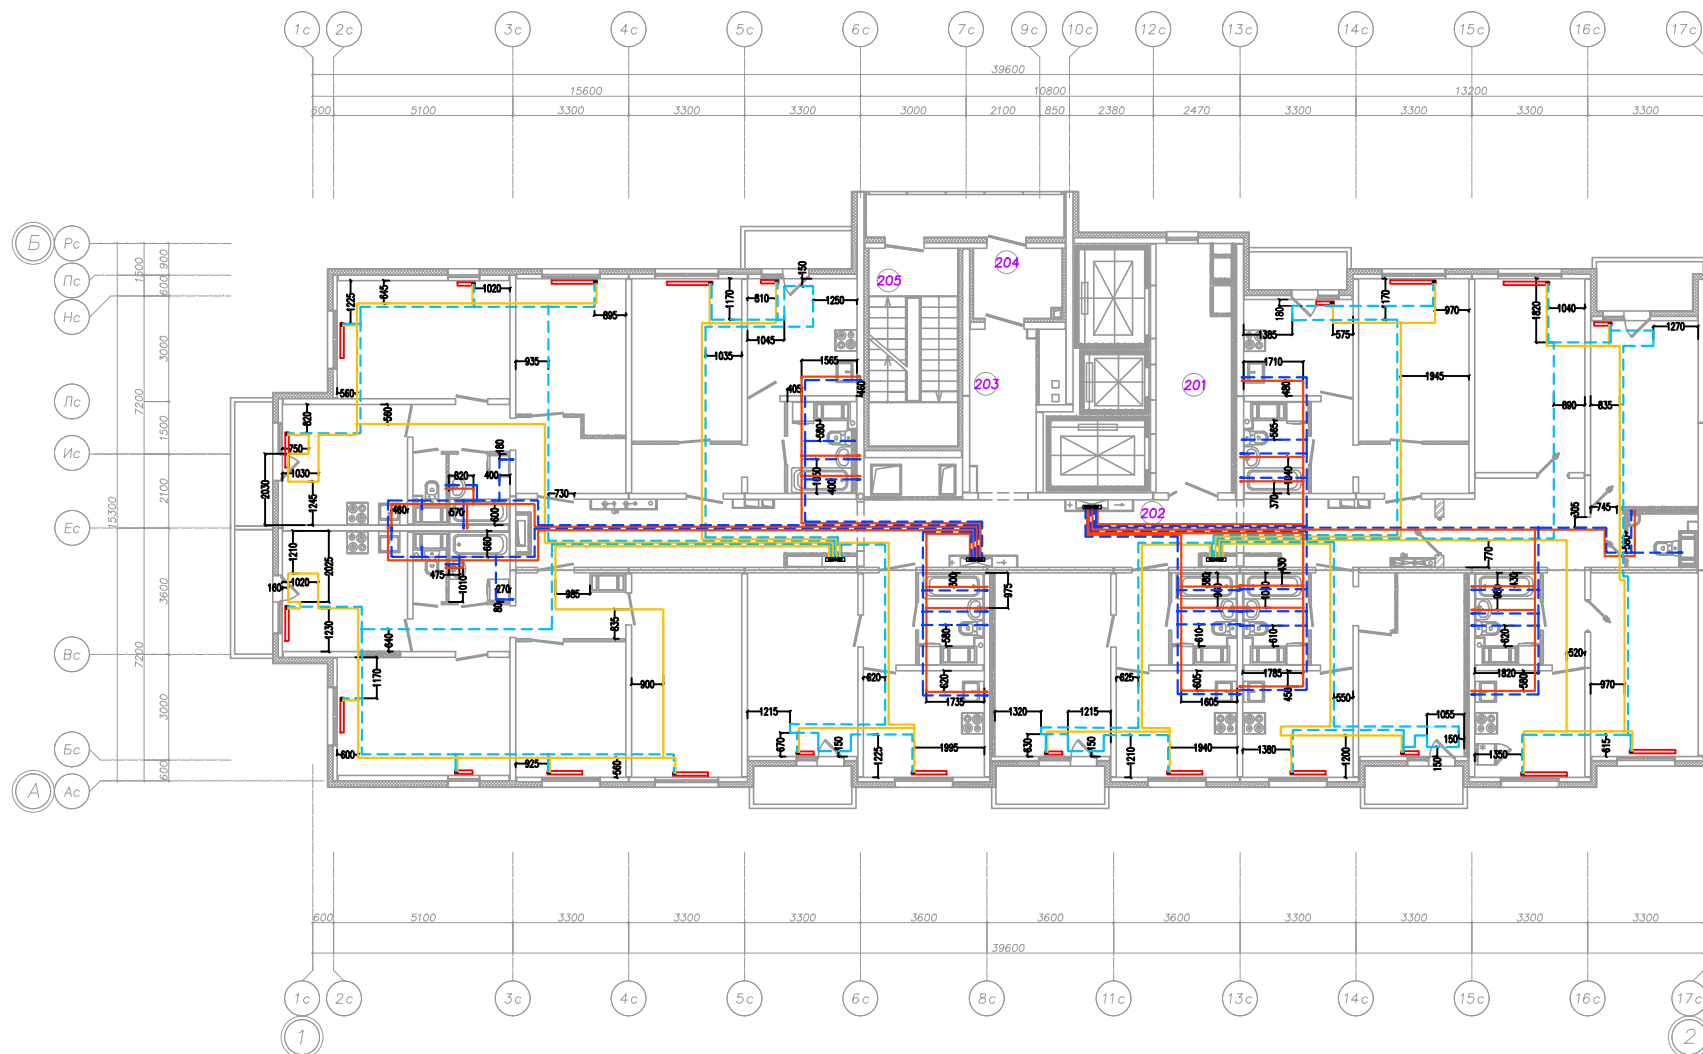


Изд. ? подл. Пост. и дата Взам. инв. ?

Согласовано



						Р.206.17/15/1-ОВ1-ВК1-1.2-ИД			
						г. Санкт-Петербург, территория предприятия "Ручьи", участок №8, квартал 17			
Изм.	Кол.уч.	И. ак.	Лист	Подпись	Дата	Многоквартирный дом (многоквартирные дома), гараж (автомобильная) №206.2(по Гражданскому №18) "13этаж"	Стадия	Лист	Листов
Разработал	Яковлев				09.18		ИД		
Рук. проекта	Ульянов				09.18				
Нач. отд.	Шаткина				09.18				
Исполнительная схема разработки трубопроводов системы отопления и ХВС/ГВС на 15 этаже (2 секция)						"3-С Инженеринг"			

Секция 2 Этаж 16

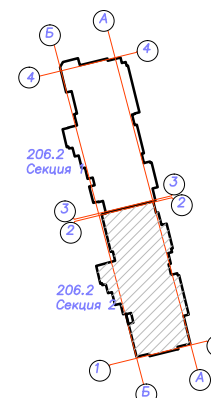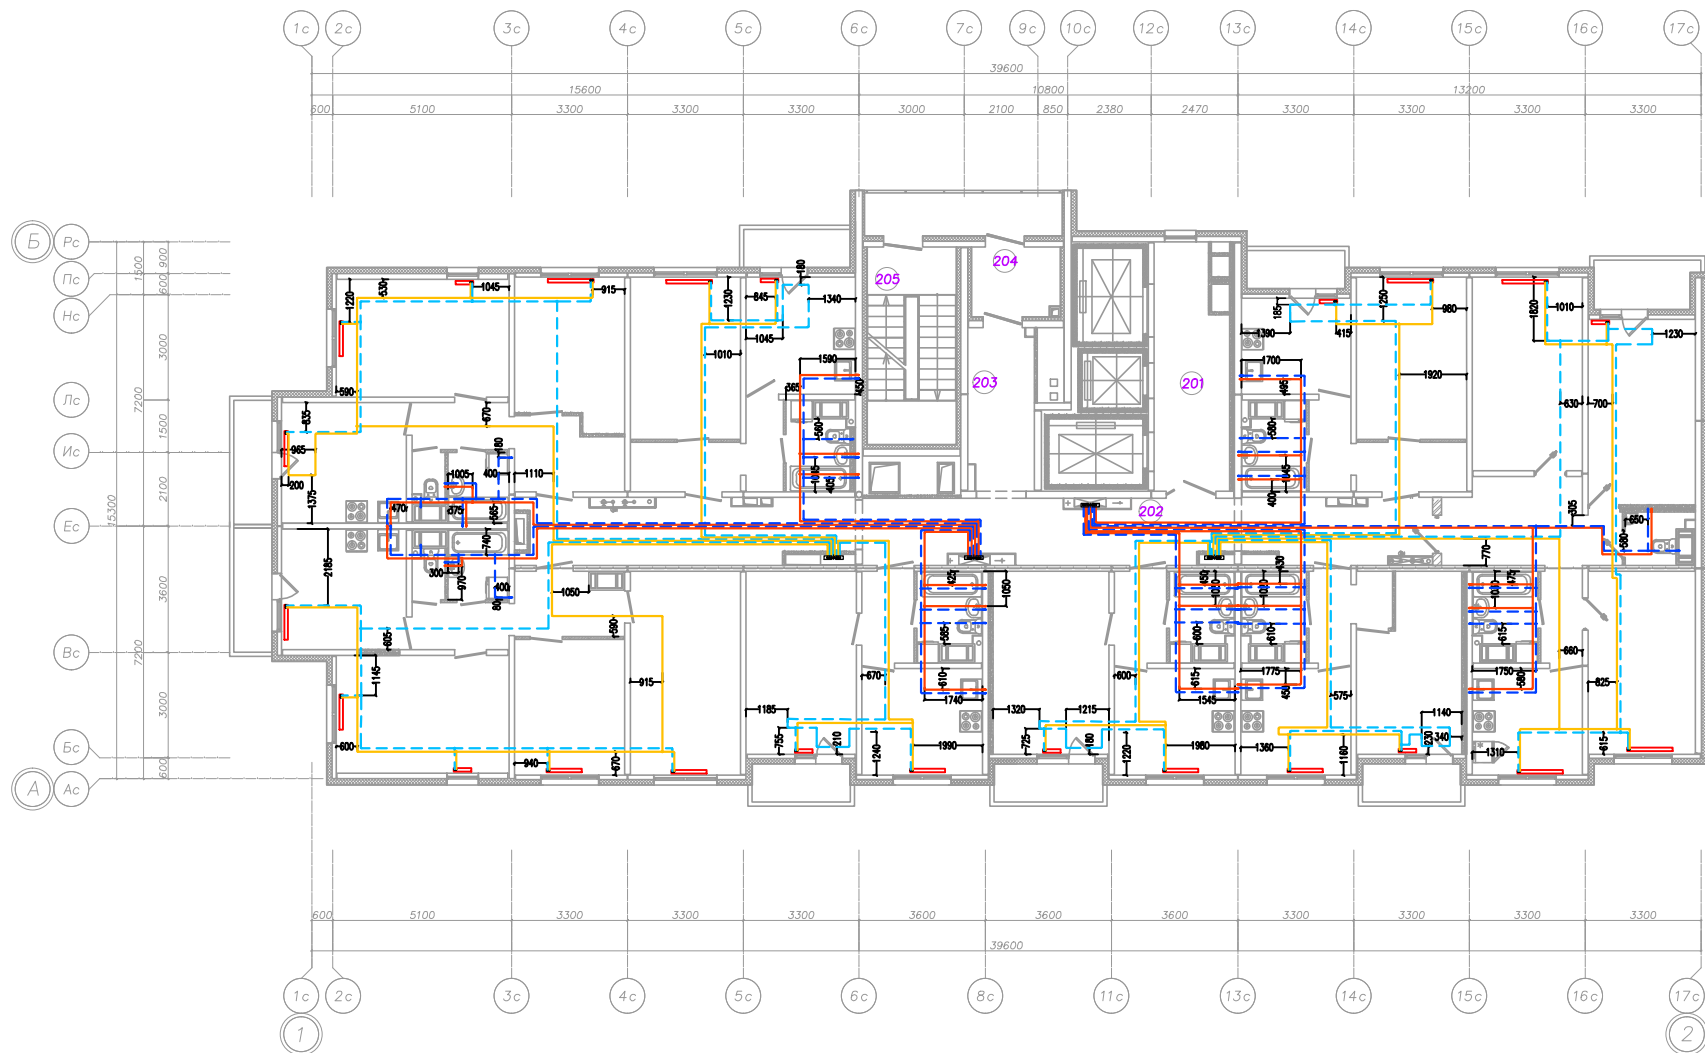



Р.206.17/15/1-ОВИ-ВК-1.2-ИД					
г. Санкт-Петербург, территория предприятия "Ручьи", участок №8, квартал 17					
Изм.	Код	И	Лист	Подпись	Дата
Разработал	Яковлев		09.18		
Рук. проекта	Ульянов		09.18		
Нач. отд.	Шаткина		09.18		
Многоквартирный дом (многоквартирные дома), гараж (автостоянка) №206.2 (по Градостроительному №18) "13Этап"				Стадия	Лист
Исполнительная схема разработки трубопроводов системы отопления и ХВС ГВС на 16 этаже (2 секция)				ИД	Листов
				"3-С Инжиниринг"	

Секция 2 Этаж 17

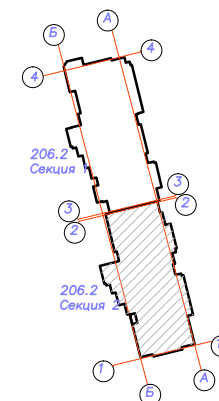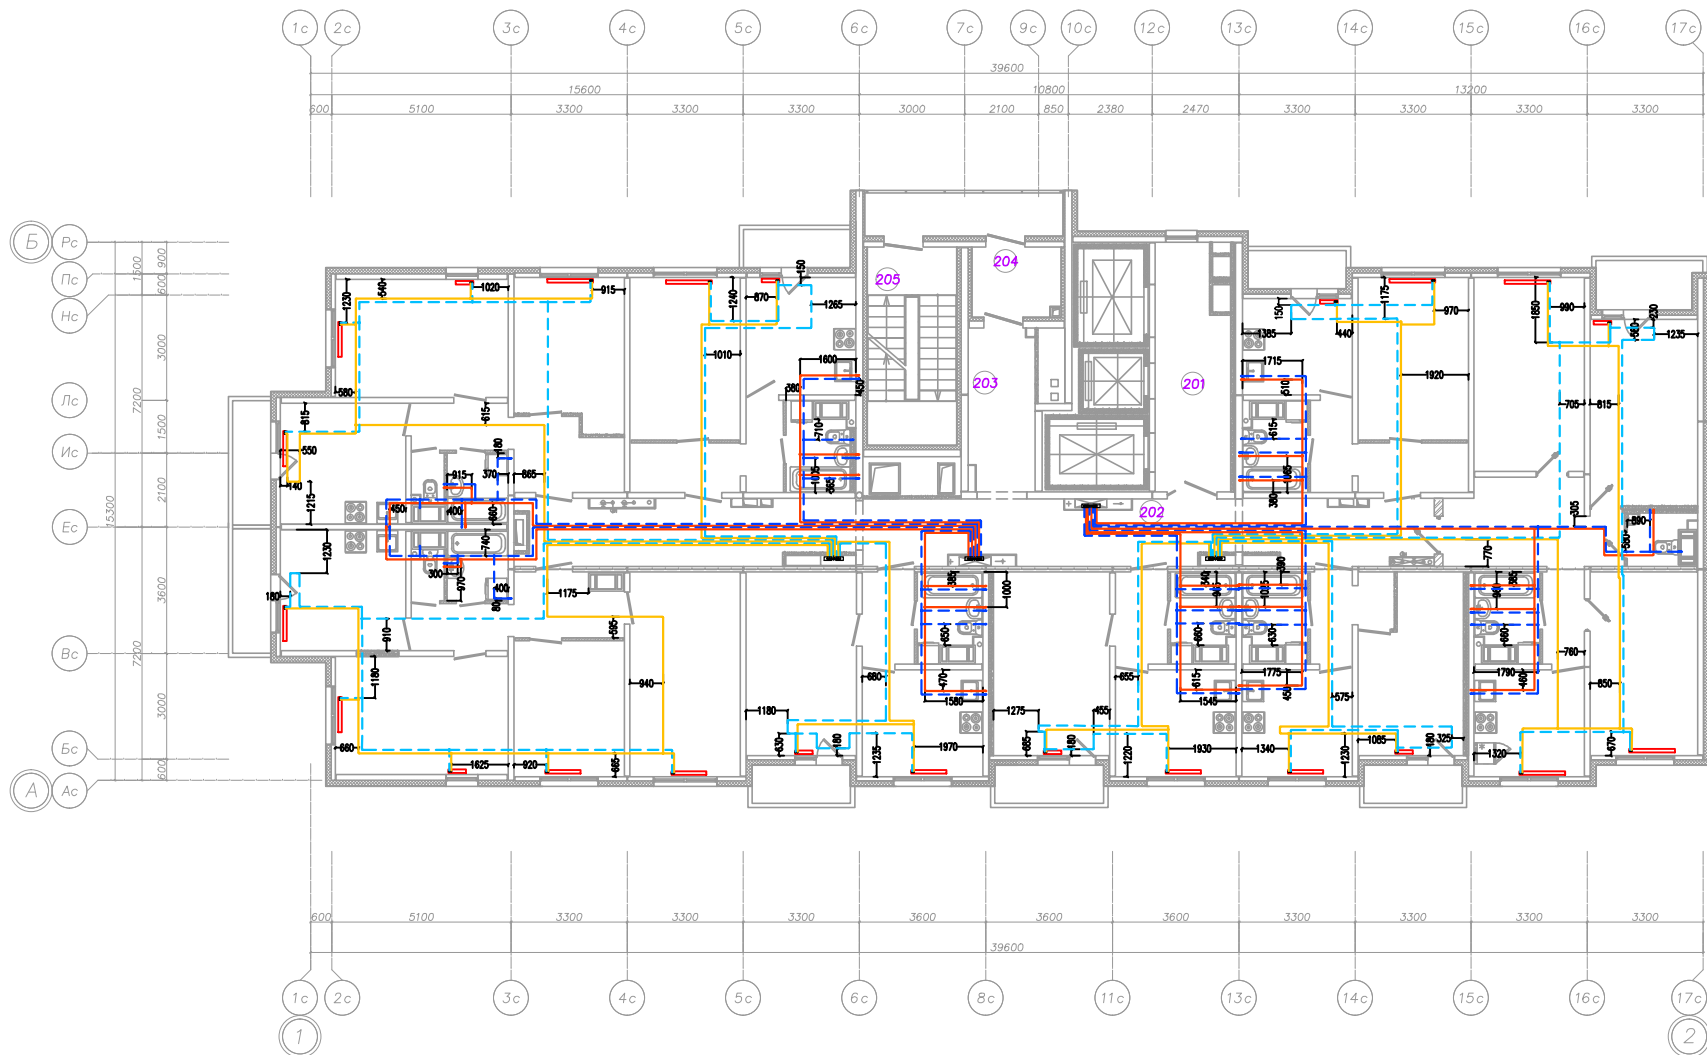

						Р.206.17/15/1-ОВ1-ВК1-1.2-ИД				
						г. Санкт-Петербург, территория предприятия "Ручьи", участок №8, квартал 17				
Изм.	Кол.	И	Лист	Подпись	Дата	Многоквартирный дом (многоквартирные дома), гараж (автостоянка) №206.2(по Градиану №18) "13Этаж"	Стадия	Лист	Листов	
Разработал	Яковлев				09.18		ИД			
Рук. проекта	Ульянов				09.18					
Нач. отд.	Шапкина				09.18					
						Исполнительная схема разработки трубопроводов системы отопления и ХВС/ГВС на 17 этаже (2 секция)			"З-С Инжиниринг"	

Секция 2 Этаж 18

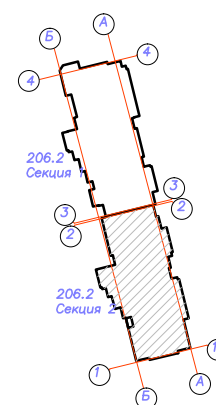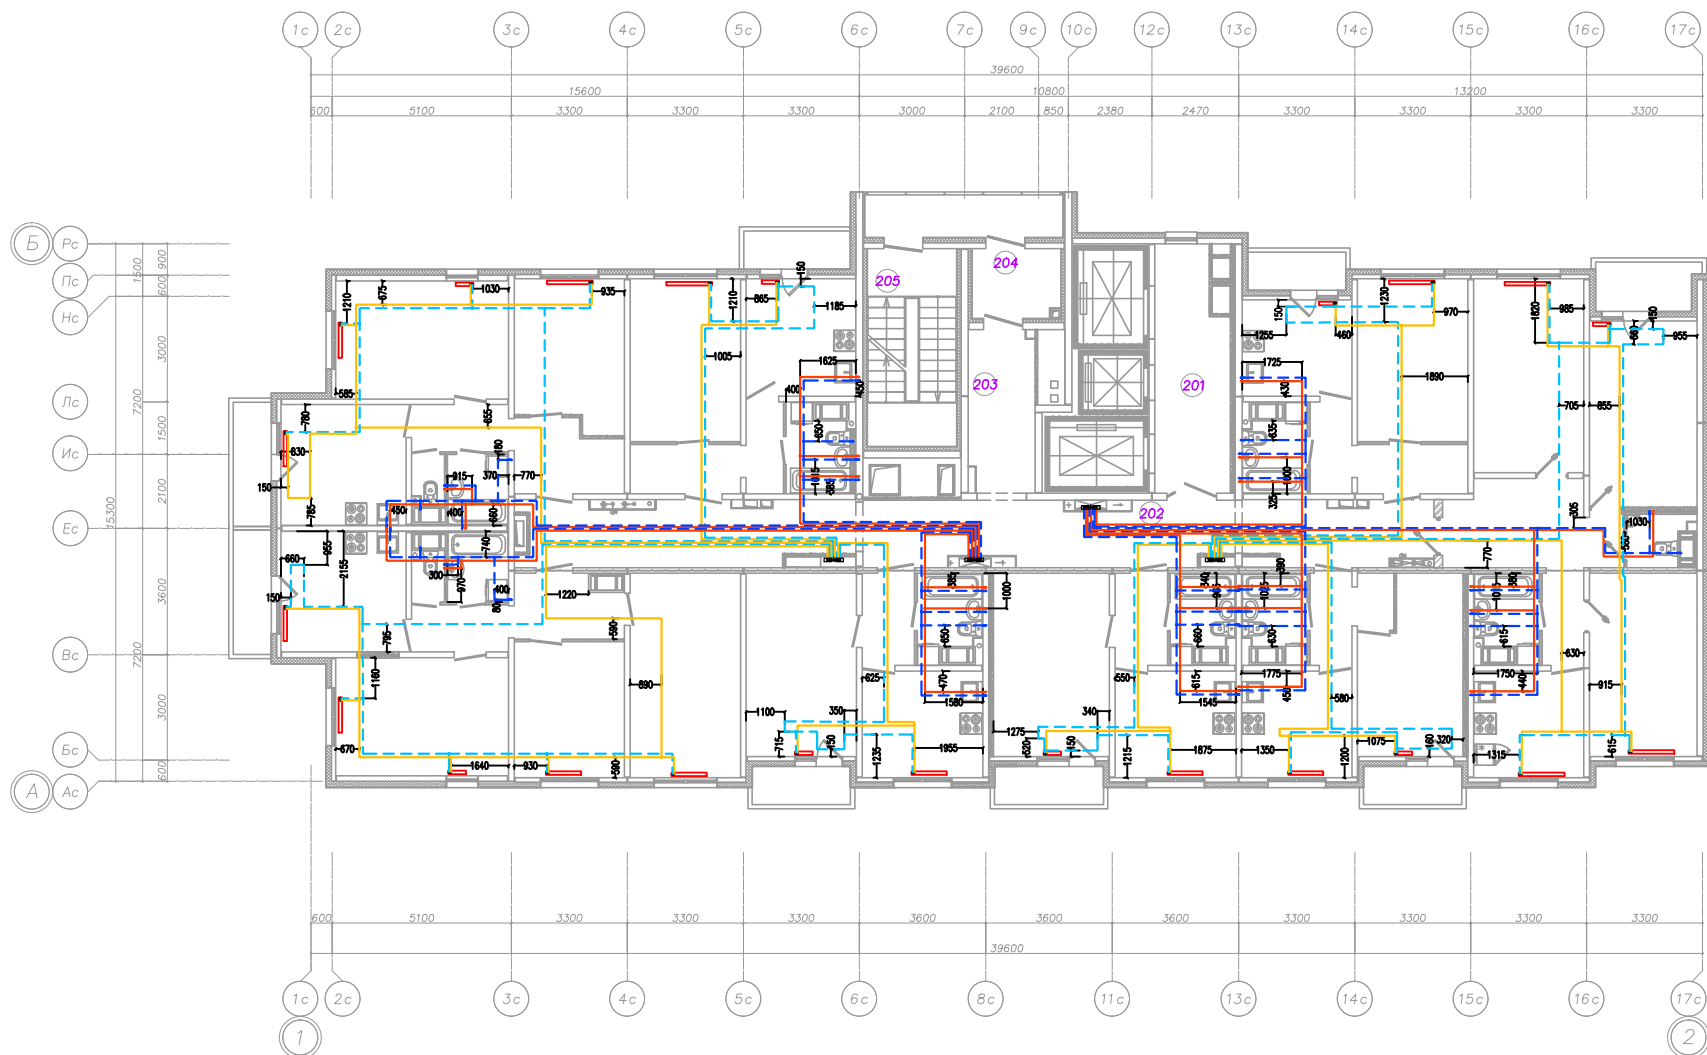



Р.206.17/15/1-ОВИ-ВК1-1.2-ИД					
в Санкт-Петербурге, территория предприятия "Ручьи", участок №8, квартал 17					
Изм.	Кол.уч.	И. док.	Лист	Подпись	Дата
Разработал	Яковлев		10.18		
Рук.проекта	Ульянов		10.18		
Нач. отд.	Шапкина		10.18		
Исполнительная схема разработки трубопроводов системы отопления и ХВС ГВС на 18 этаже (2 секция)				Стадия	Лист
				ИД	Листов
				"3-С Инженеринг"	

Формат А2(420х594)

Изм. ? по 1. Поп. и оста. Взам. инв. ?

Согласовано



Секция 2 Этаж 19

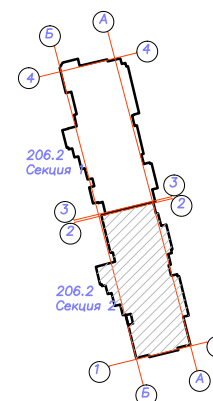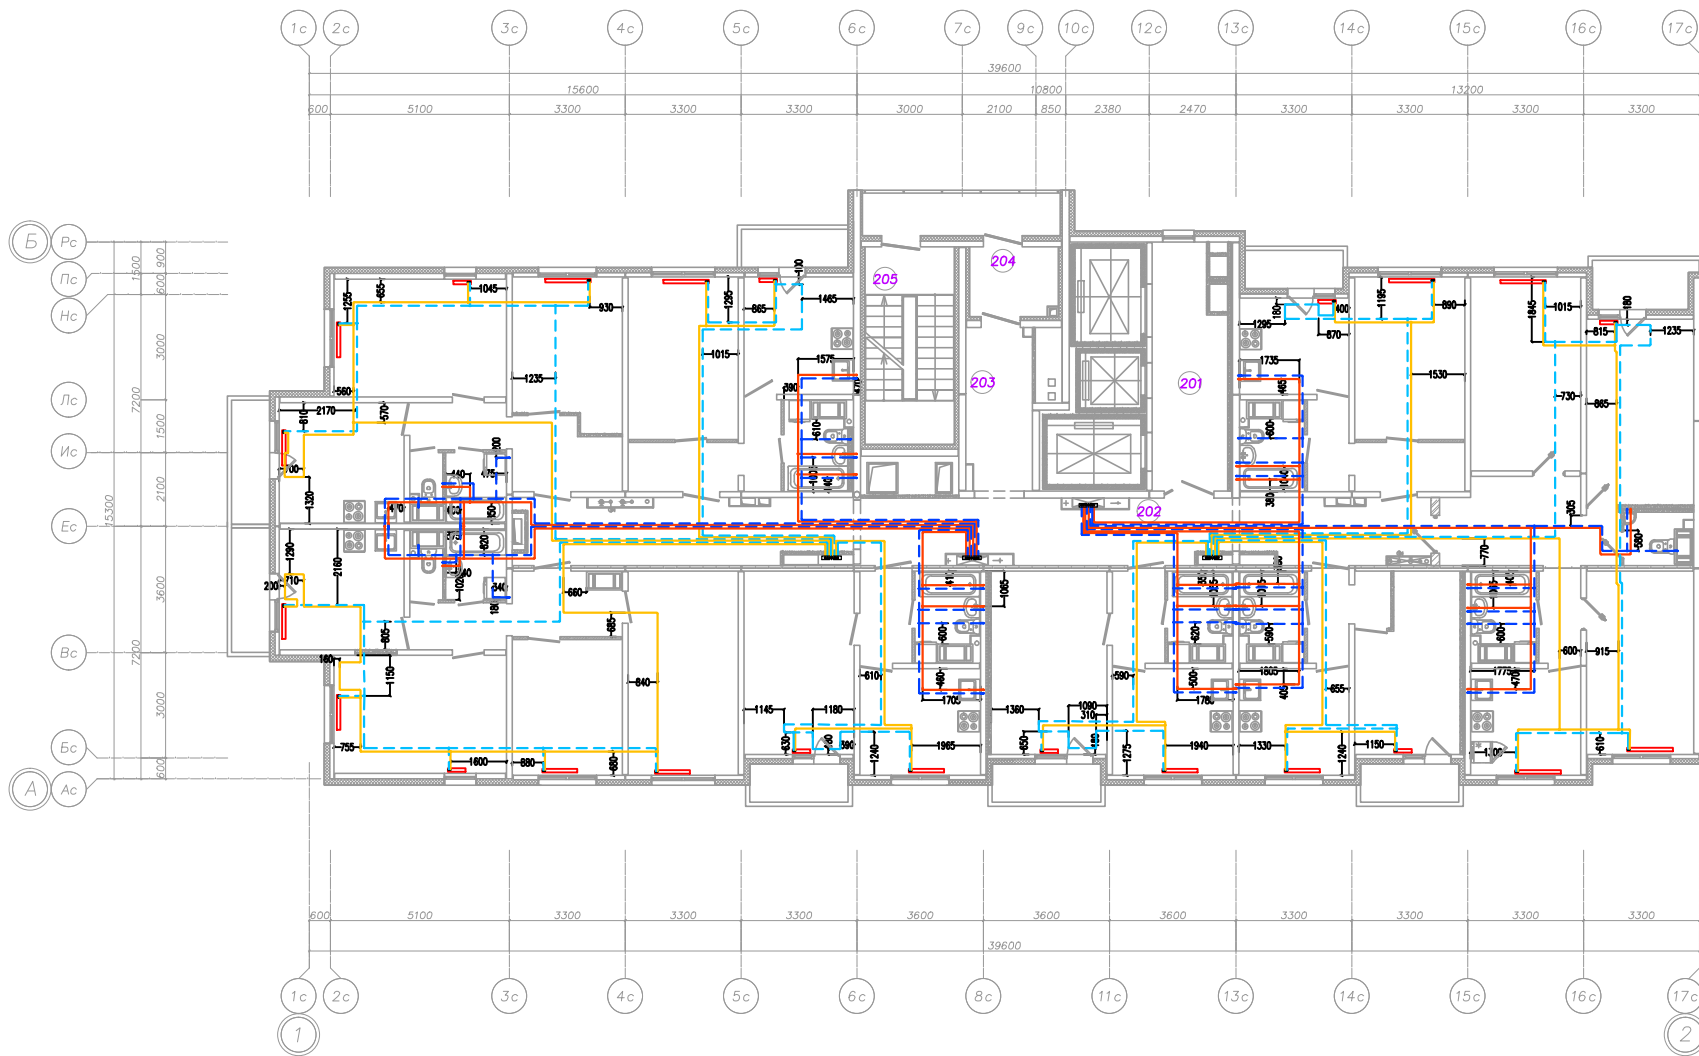[illegible]

Формат А2(420х594)



Инв. ? подл.	Посп. и дата	Взам. инв. ?	Согласовано
--------------	--------------	--------------	-------------

Секция 2 Этаж 22

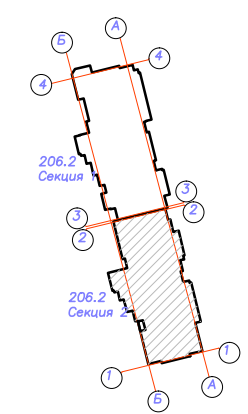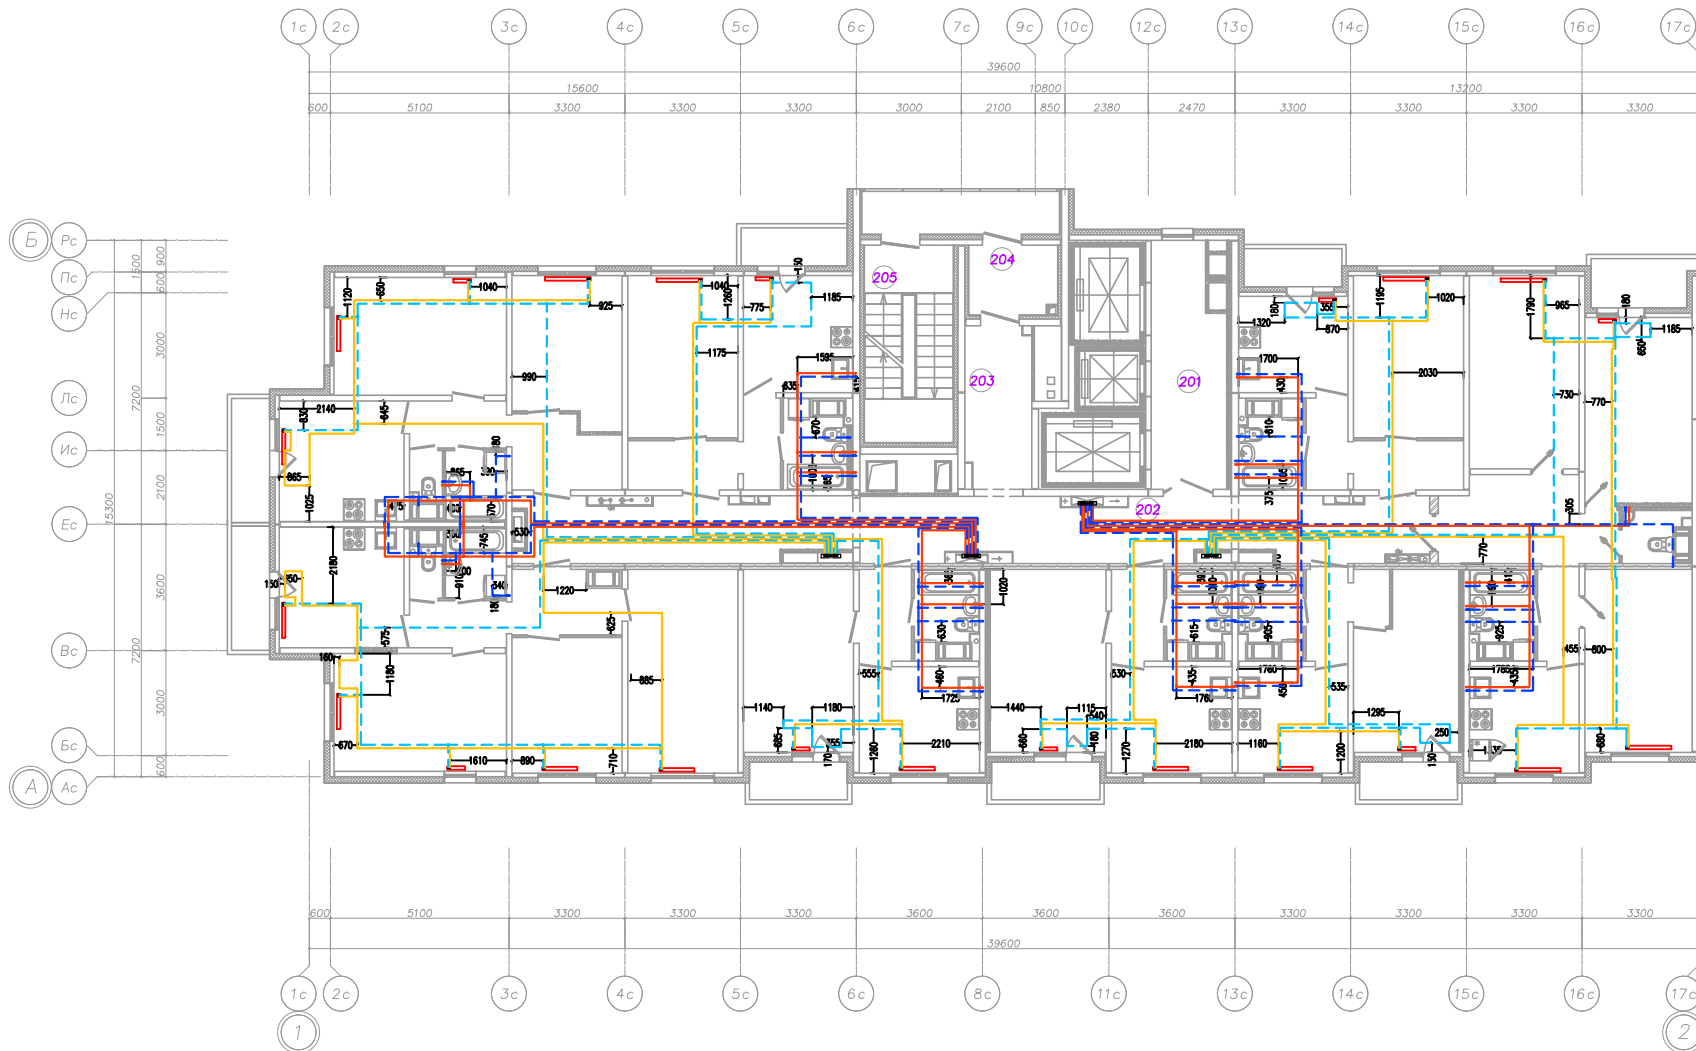

Р.206.17/15/1-ОВ1-ВК1-1.2-ИД					
г. Санкт-Петербург, территория предприятия "Ручьи", участок №8, квартал 17					
Изм.	Код.уч.	И. док.	Лист	Подпись	Дата
Разработал	Яковлев		10.18		
Рук. проекта	Ульянов		10.18		
Нач. отд.	Шапкина		10.18		
Многоквартирный дом (многоквартирные дома), гараж (автостоянка) №206.2(по Градостроит. №18) "13этап"					Статус
Исполнительная схема разводки трубопроводов системы отопления и ХВС ГВС на 22 этаже (2 секция)					Лист
					Листов
					ИД
					"3-С Инжиниринг"

Секция 2 Этаж 23

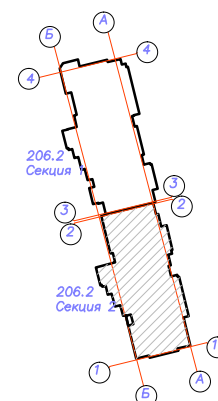
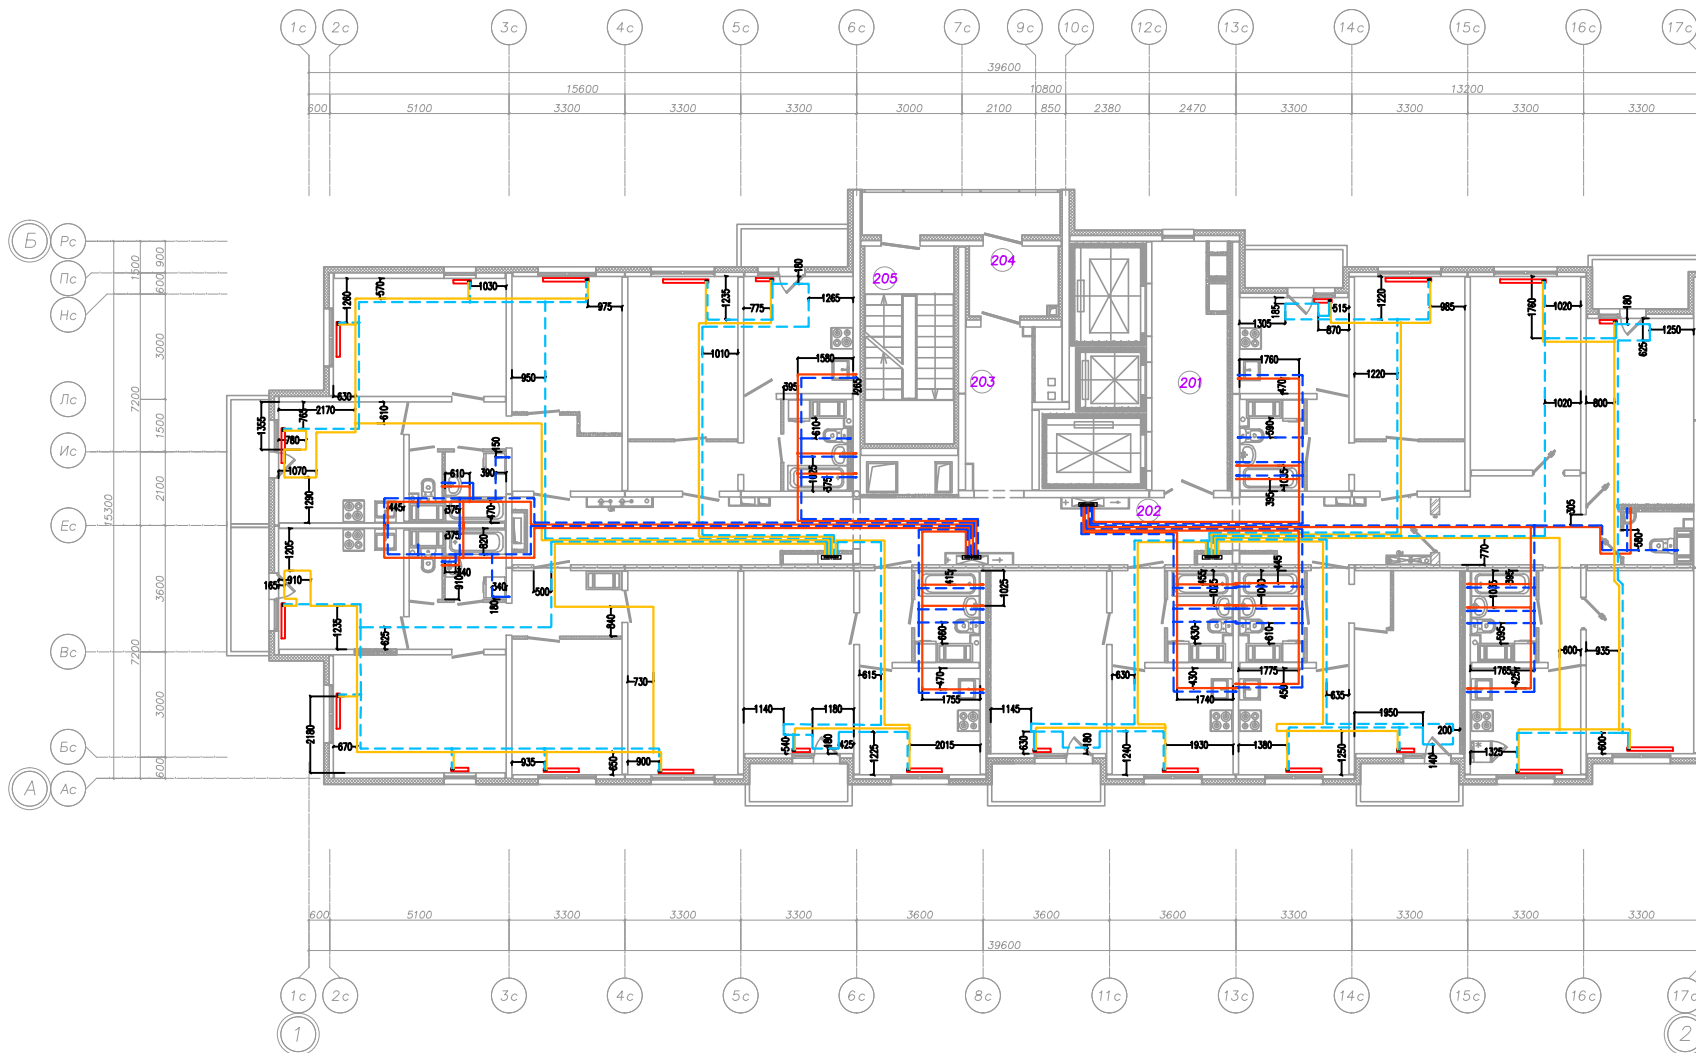


Согласовано

Р.206.17/15/1-ОВИ-ВК-1.2-ИД					
в Санкт-Петербурге, территория предприятия "Ручьи", участок №8, квартал 17					
Изм.	Кол.	Лист	Подпись	Дата	
Разработал	Яковлев	10.18			
Рук. проекта	Ульянов	10.18			
Нач. отд.	Шапкина	10.18			
Многоквартирный дом (многоквартирные дома), гараж (автостоянка) №206.2 (по Градостроительному №18) "13 этаж"					Статус
Исполнительная схема разработки трубопроводов системы отопления и ХВС ГВС на 23 этаже (2 секция)					Лист
					Листов
					"З-С Инжиниринг"

Формат А3(420х594)

Секция 2 Этаж 24

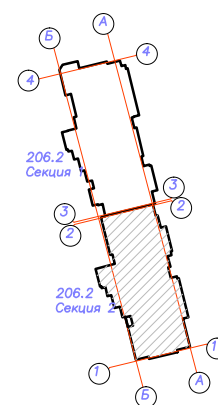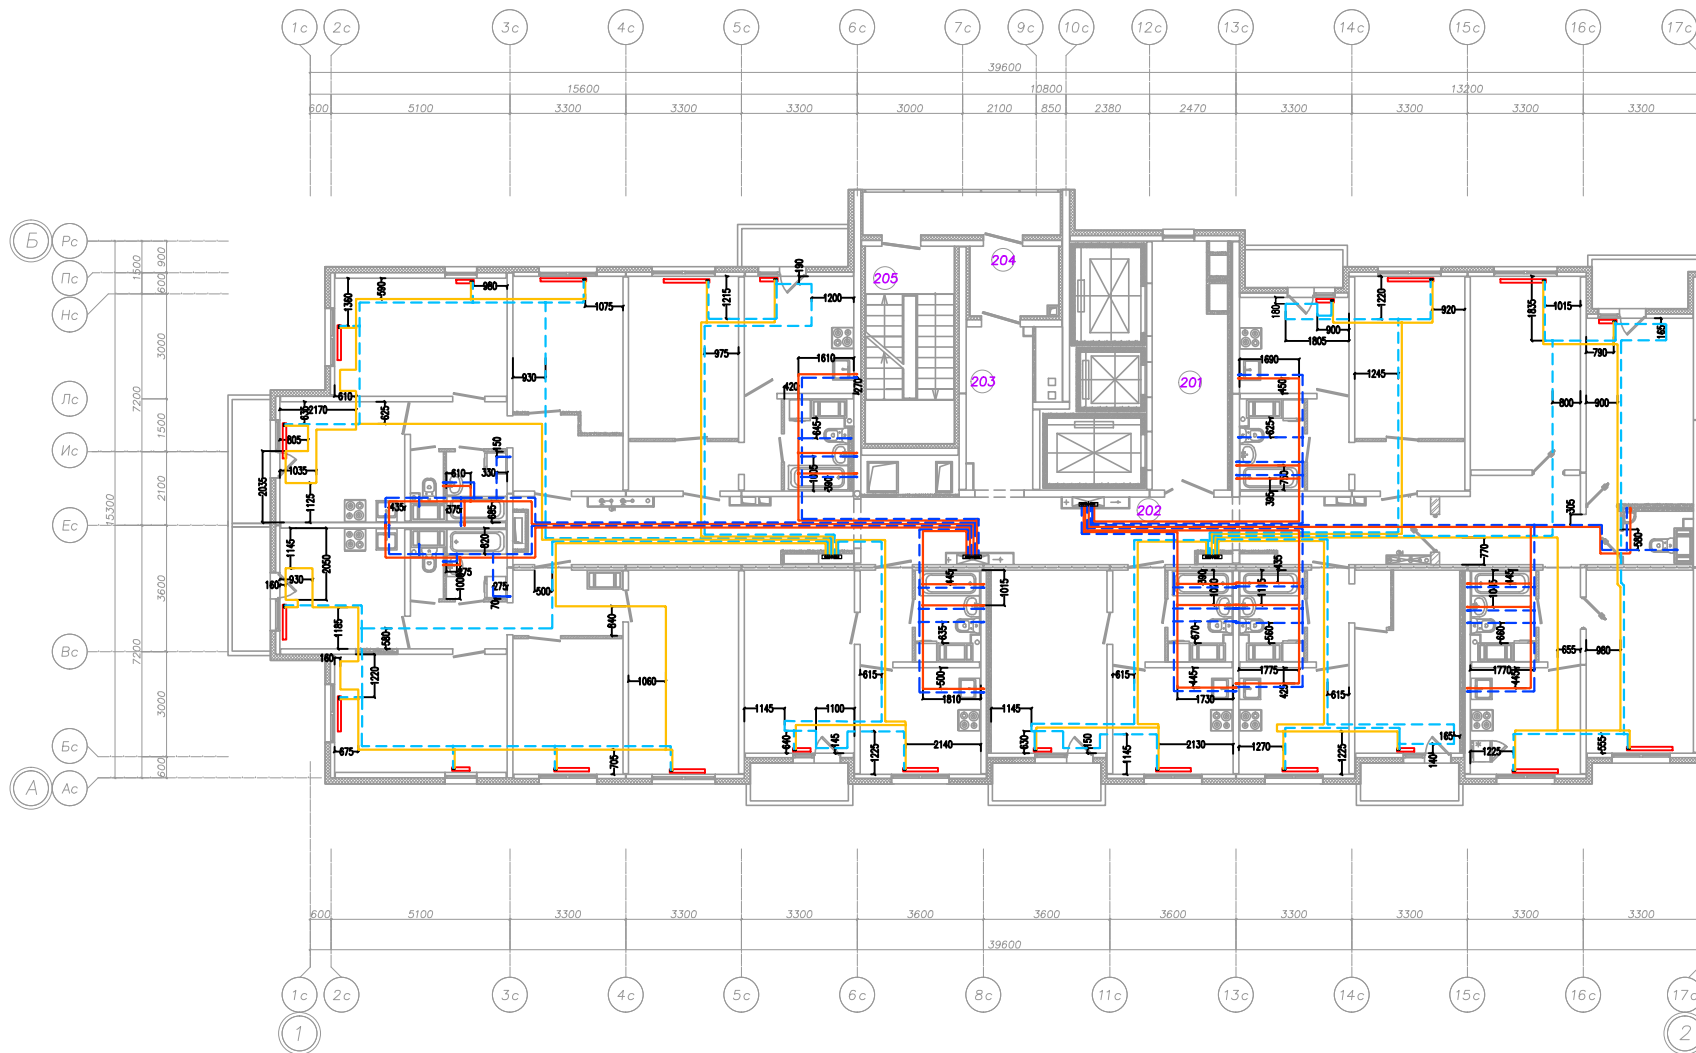

Р.206.17/15/1-ОВ1-ВК1-1.2-ИД					
г. Санкт-Петербург, территория предприятия "Ручьи", участок №8, квартал 17					
Изм.	Код	Лист	Подпись	Дата	
Разработал	Яковлев	10.18			
Рук. проекта	Ульянов	10.18			
Нач. отд.	Шапкина	10.18			
Многоквартирный дом (многоквартирные дома), гараж (отстоянка) №206.2 (по Градостроительному плану №18) "13этап"					Стадия
Исполнительная схема разработки трубопроводов системы отопления и ХВС ГВС на 24 этаже (2 секция)					Лист
					Листов
					ИД
					"3-С Инженеринг"

Формат А2(420х594)

Изд. ? поощ. Попол. и дата Вых. инд. ?

Согласовано