
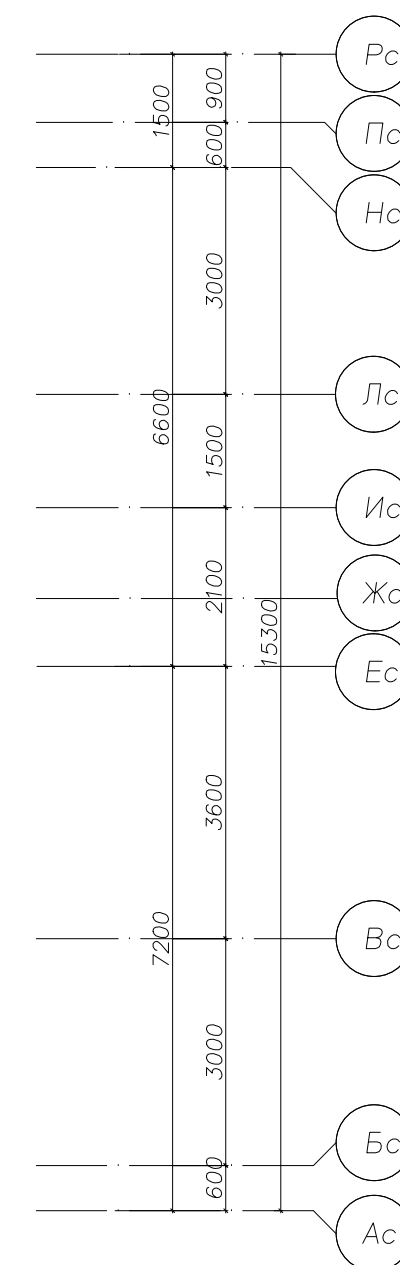
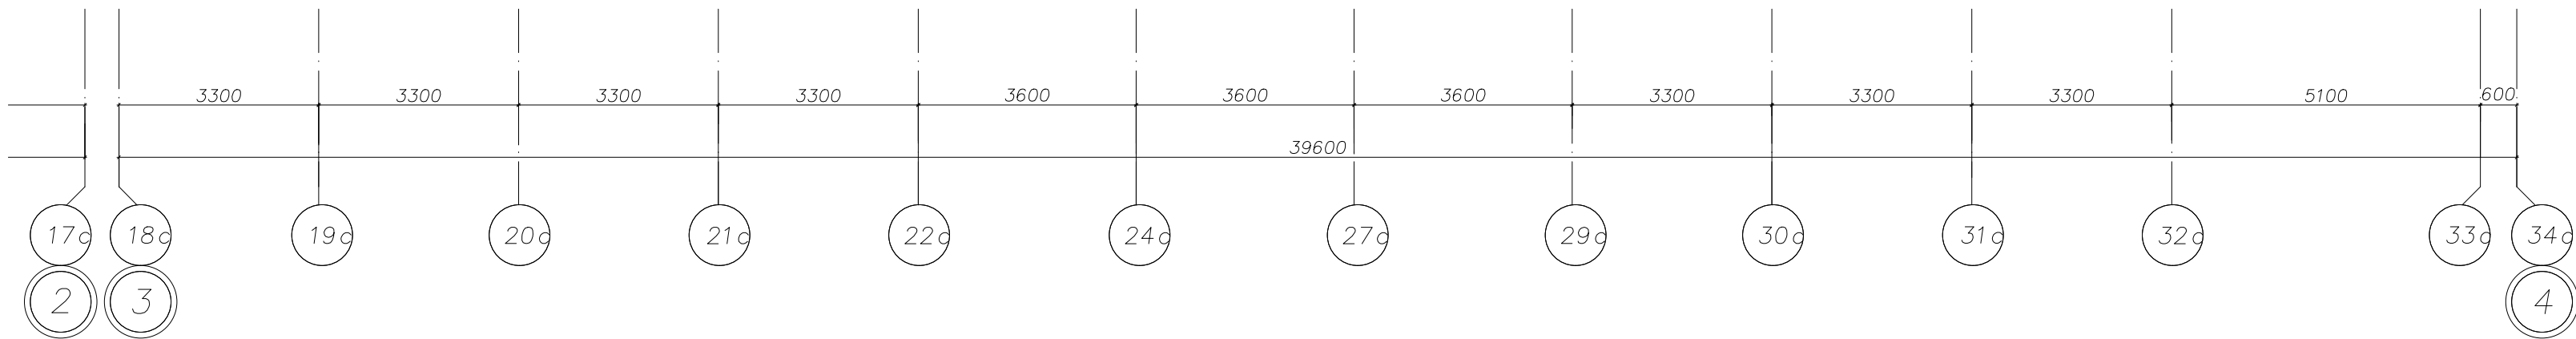
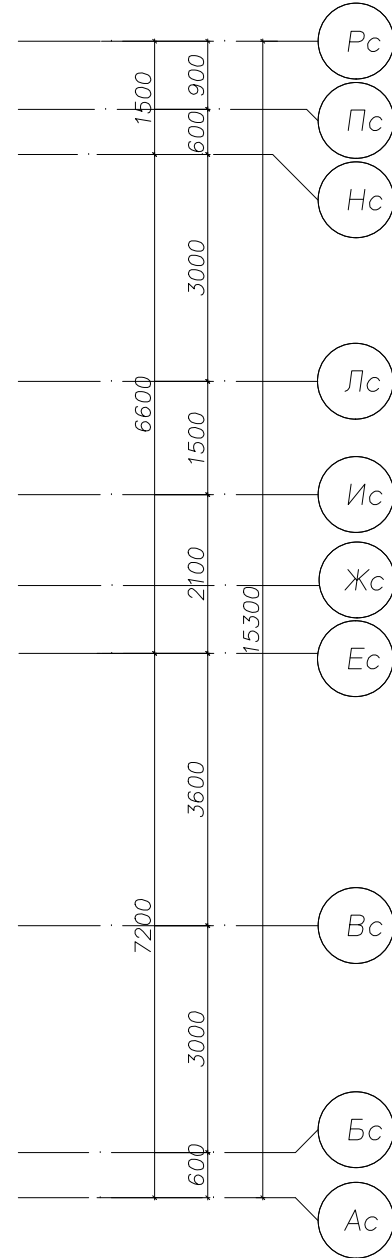
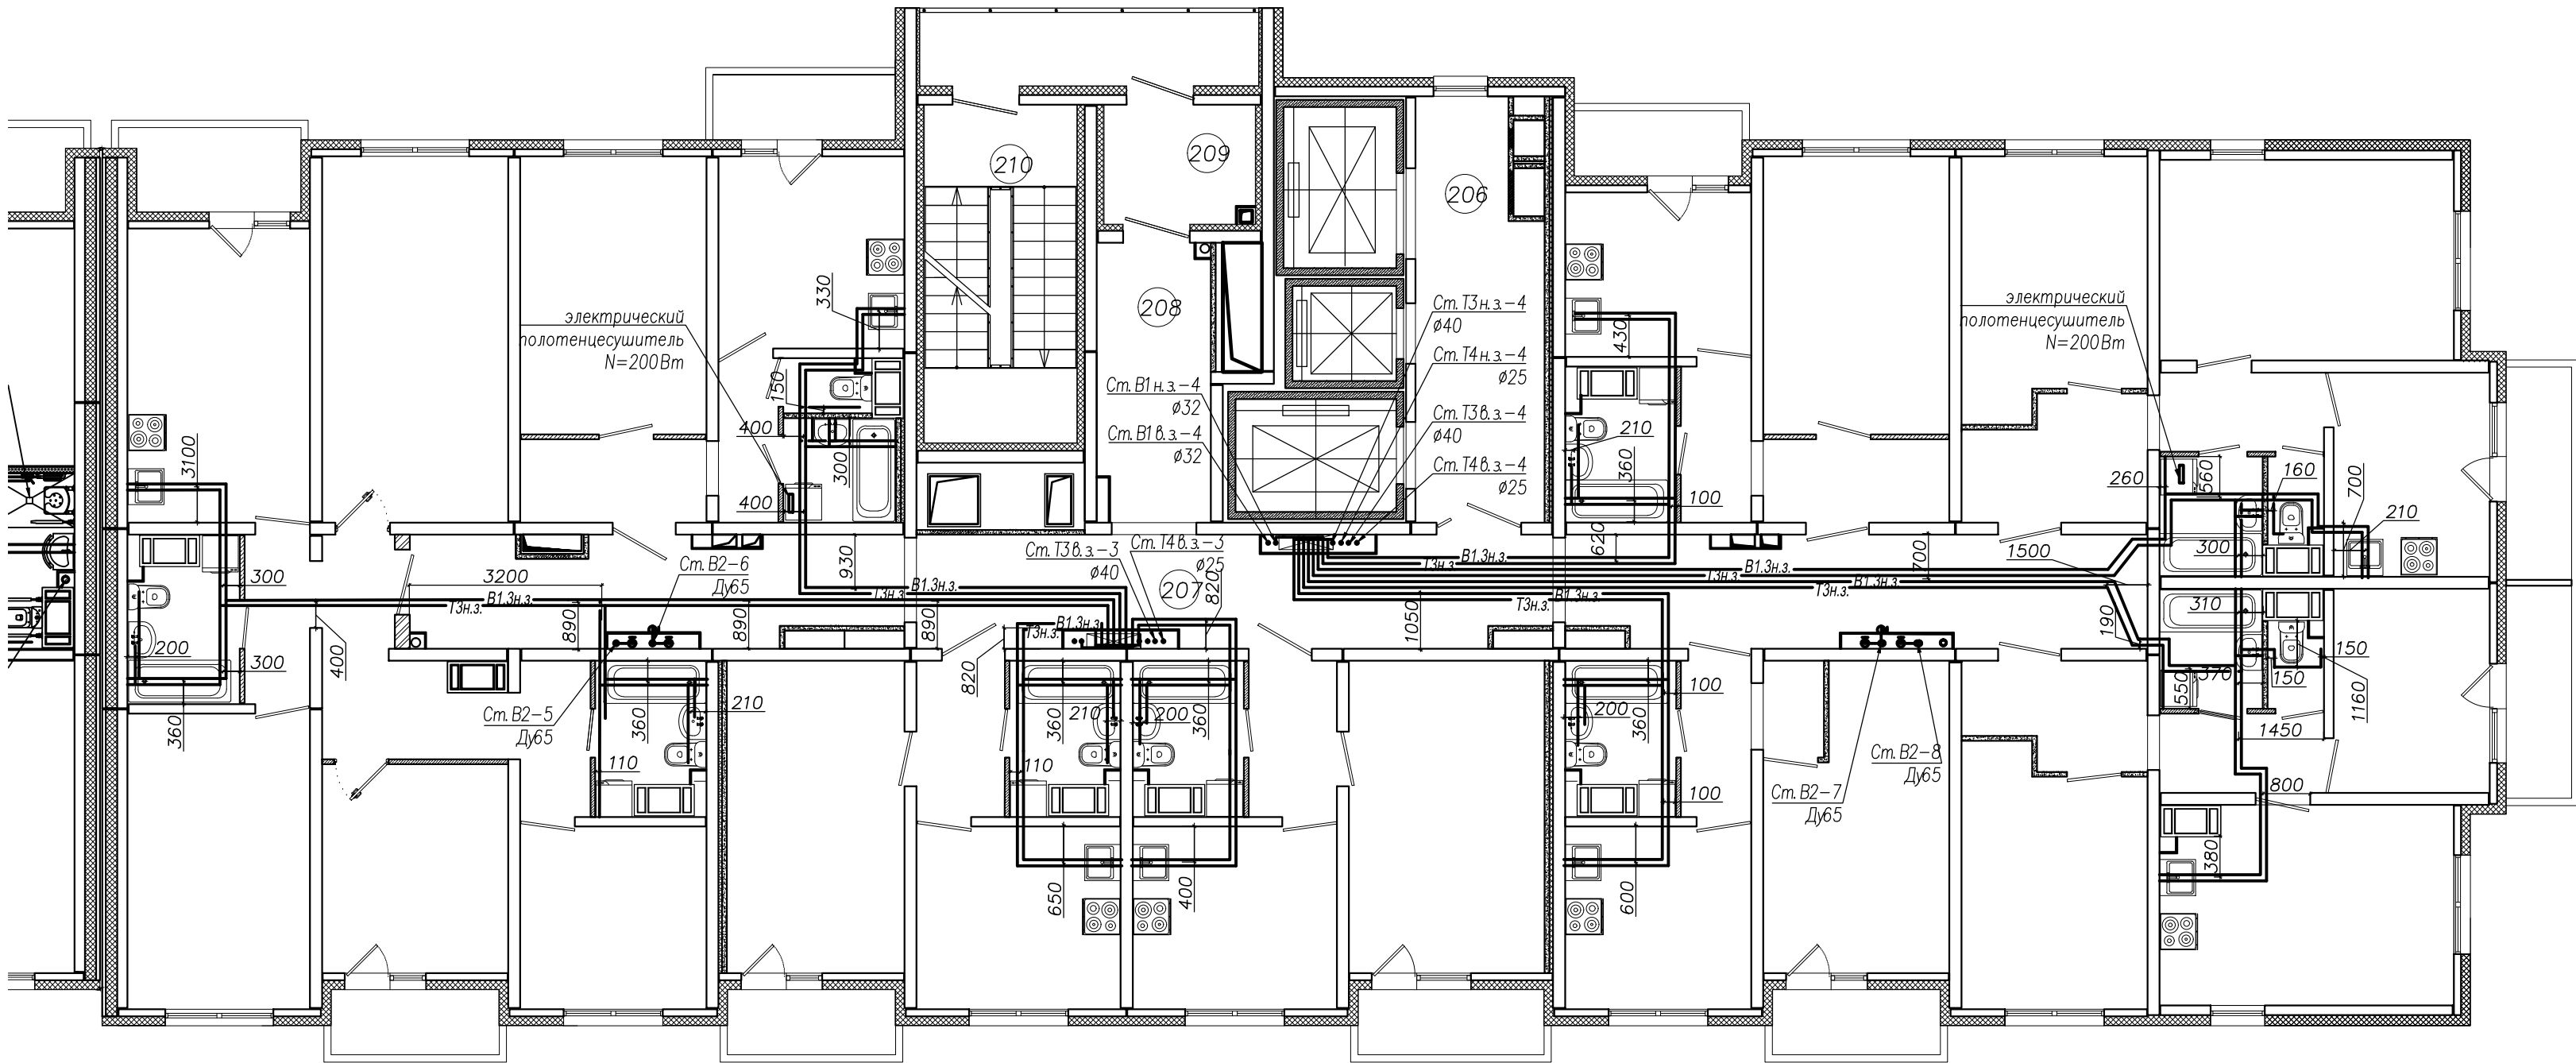


1. Все привязки даны по центру труб.
2. Необходимо принять охранную зону $\pm 150\text{ мм}$ в каждую сторону от привязки.



						Исполнительная схема № 2				
						г. Санкт—Петербург, территория предприятия "Ручьи", участок №8, квартал 17				
Изм.	Кол.уч.	Н док	Лист	Подпись	Дата	Многоквартирный дом (многоквартирные дома), гараж (автостоянка) №206.1(по Градплану №18) "12этап"		Стация	Лист	Листов
Разработал			Цветков М.В.					ИД	2	48
Проверил			Лабудин А.Л.			План 2—го этажа, Секция 1, системы ХВС и ГВС		ООО "Техстрой"		

Инв. ? подл.	Согласовано	
	Подп. и дата	Взам. инв. ?
Инв. ? подл.		

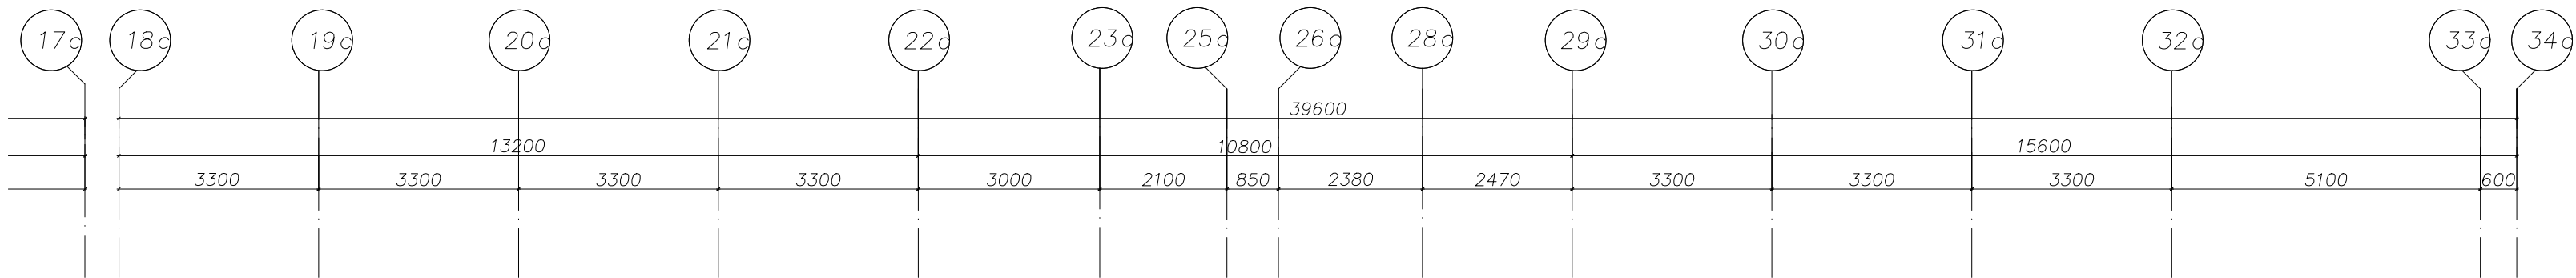

Примечание:
1. Все привязки даны по центру труб.
2. Необходимо принять охранную зону ± 150 мм в каждую сторону от привязки.

Исполнительная схема № 3						
г. Санкт-Петербург, территория предприятия "Ручьи", участок №8, квартал 17						
Изм.	Колуч.	N док	Лист	Подпись	Дата	Многоквартирный дом (многоквартирные дома), гараж (автостоянка) №206.1(по Градплану №18) "12этап"
Разработал	Цветков М.В.					
Проверил	Лабудин А.Л.					План 3-го этажа, Секция 1, системы ХВС и ГВС
						000 "Техстрой"

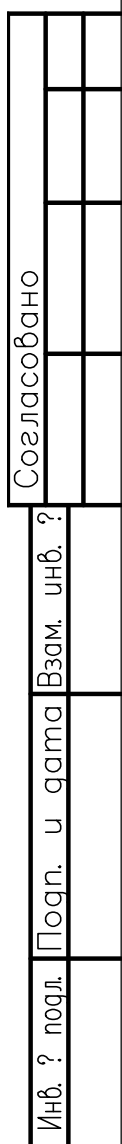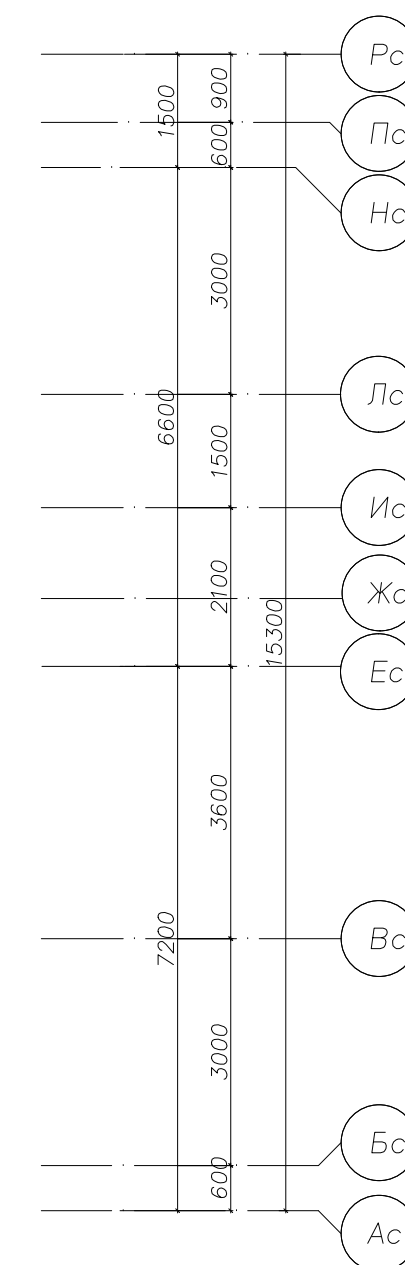


1. Все привязки даны по центру труб.
2. Необходимо принять охранную зону $\pm 150\text{мм}$ в каждую сторону от привязки.

						Исполнительная схема № 4				
						г. Санкт—Петербург, территория предприятия "Ручьи", участок №8, квартал 17				
Изм.	Код.уч.	И. док.	Лист	Подпись	Дата	Многоквартирный дом (многоквартирные дома), гараж (автостоянка) №206.1(по Градплану №18) "12этап"		Стадия	Лист	Листов
Разработал	Цветков М.В.							ИД	4	48
Проверил	Лабудин А.Л.					План 4—го этажа, Секция 1, системы ХВС и ГВС		ООО "Техстрой"		

Инв. ? подл. Подп. и дата Взам. инв. ?


Согласовано

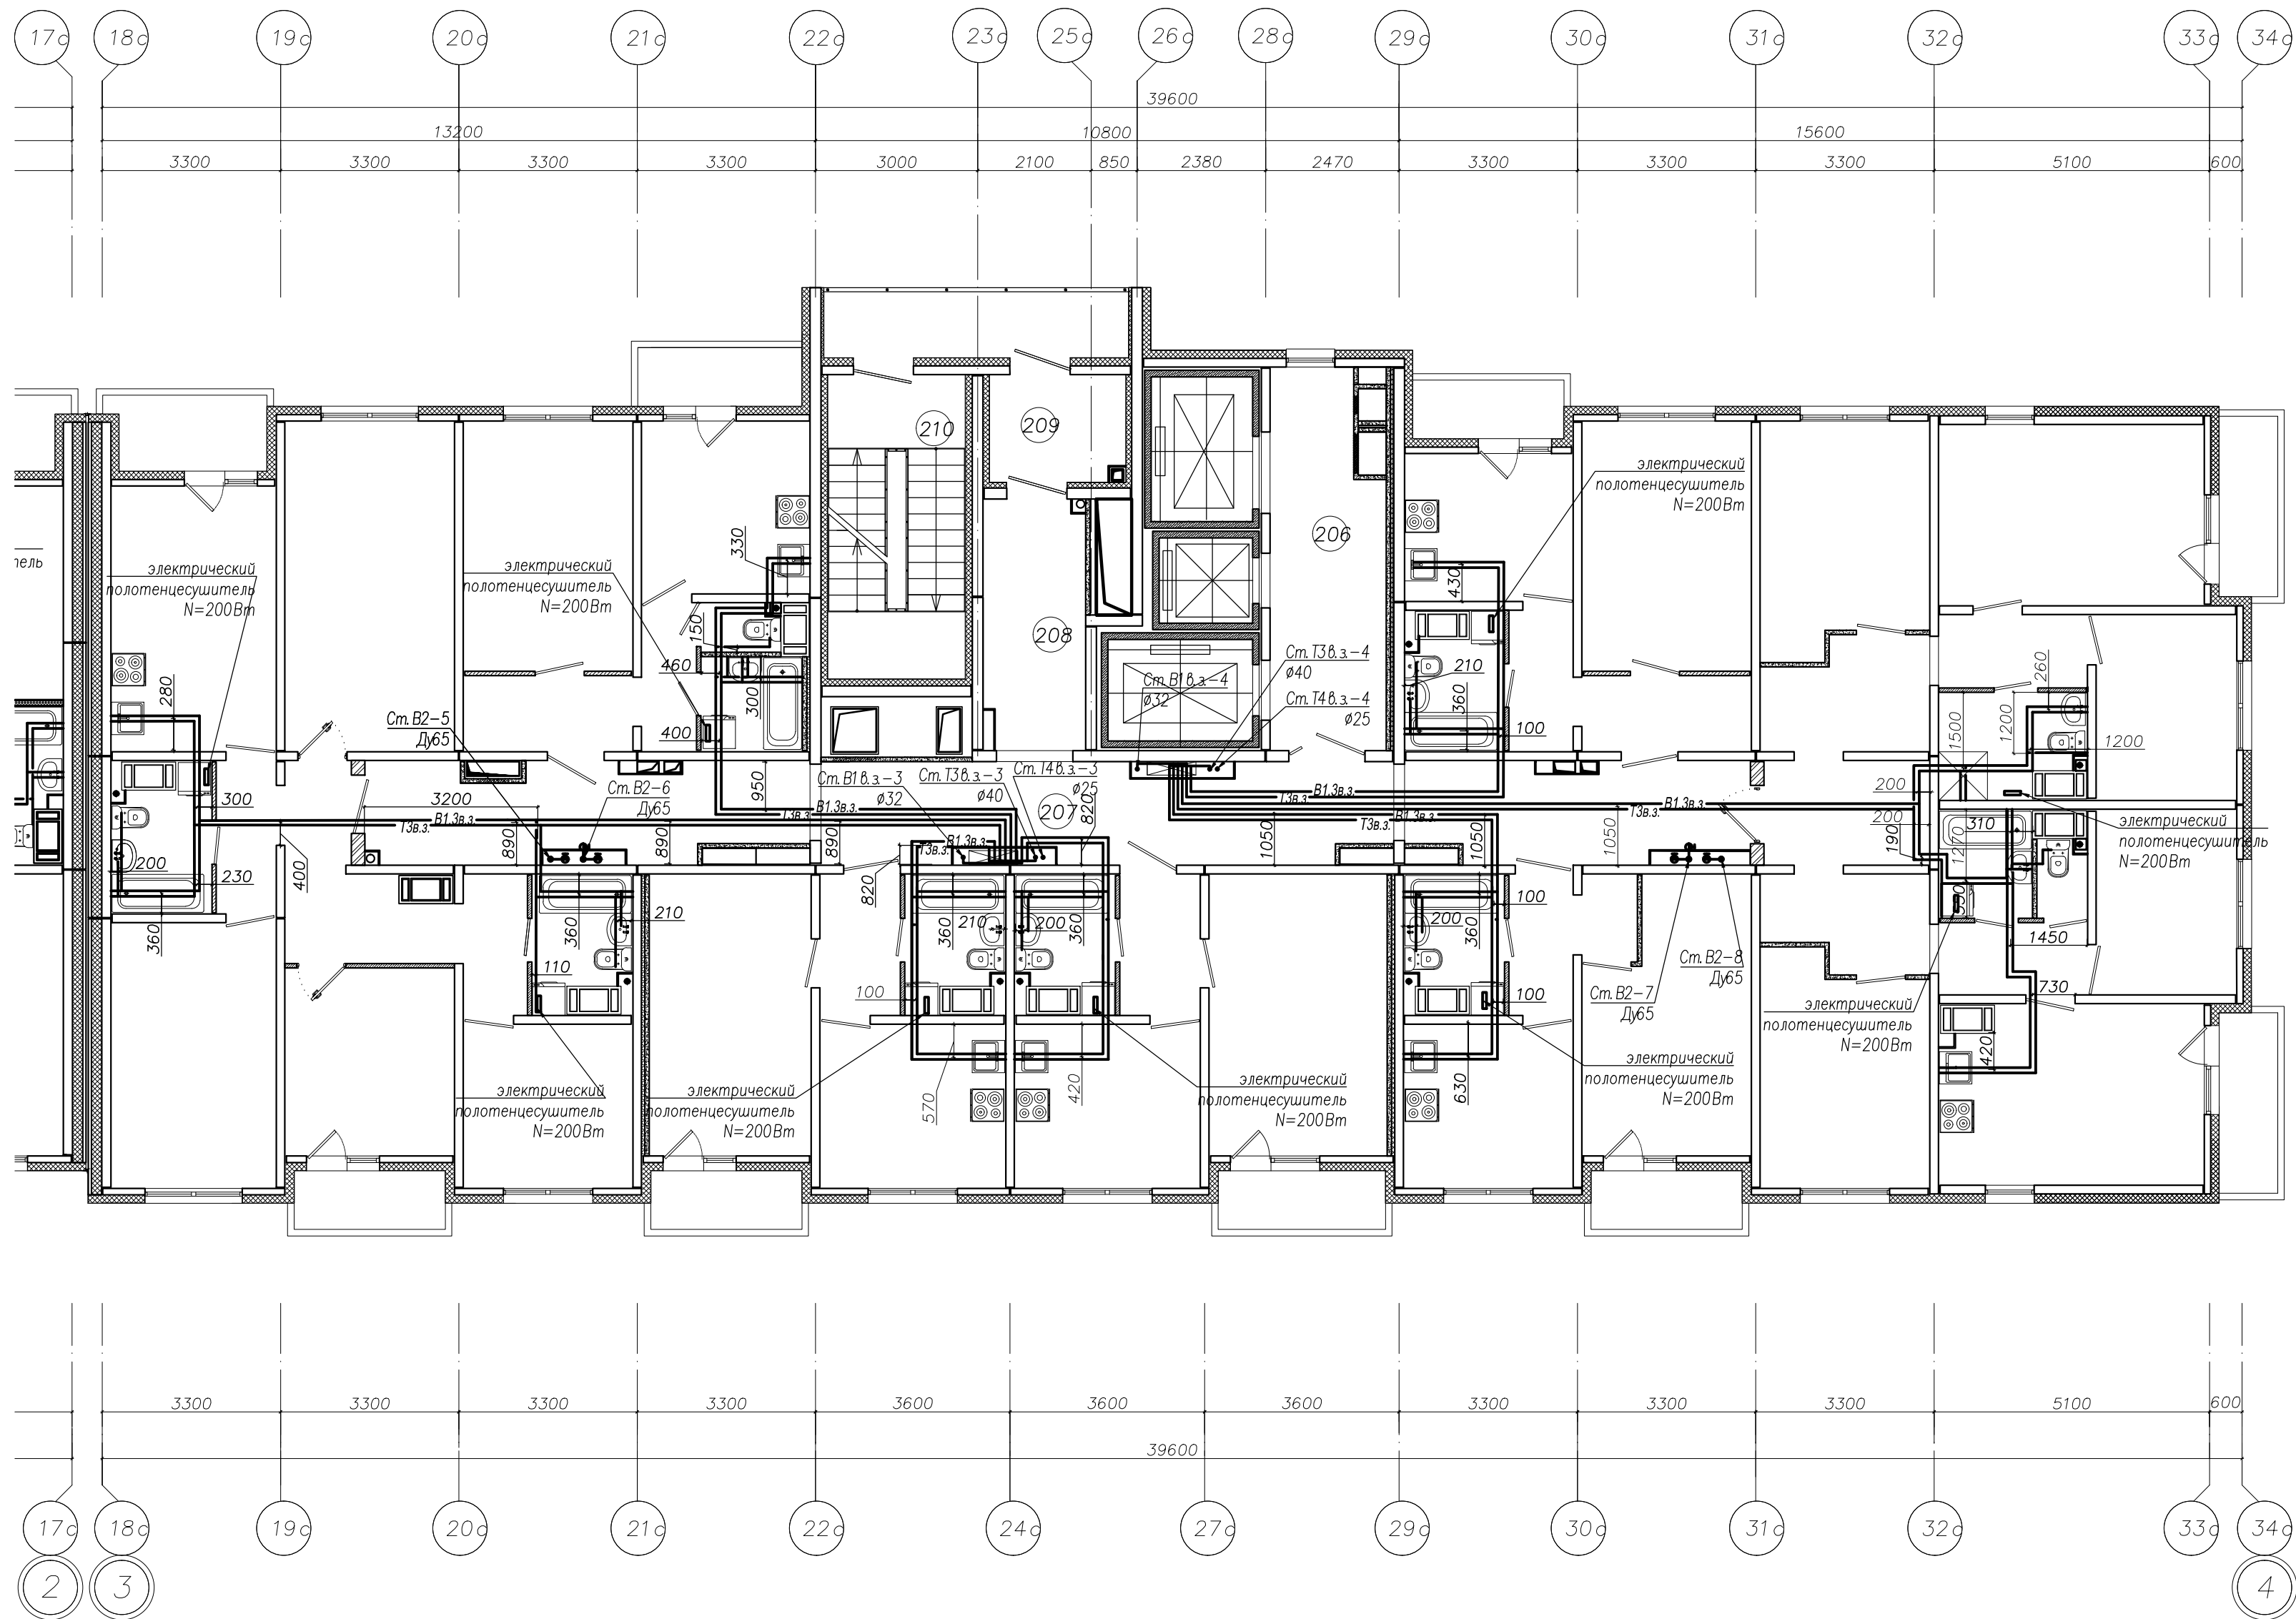

Примечание:
1. Все привязки даны по центру труб.
2. Необходимо принять охранную зону $\pm 150\text{мм}$ в каждую сторону от привязки.


Исполнительная схема № 5					
г. Санкт-Петербург, территория предприятия "Ручьи", участок №8, квартал 17					
Изм.	Кол.уч.	Н. док	Лист	Подпись	Дата
Разработал	Цветков М.В.				
Проверил	Лабудин А.Л.				
Многоквартирный дом (многоквартирные дома), гараж (автостоянка) №206.1(по Гражданскому №18) "12этап"				Стадия	Лист
				ИД	5
				Листов	48
План 5-го этажа, Секция 1, системы ХВС и ГВС				000 "Техстрой"	

Инв. ? подл. ?
Подп. и дата
Взам. инв. ?
Согласовано

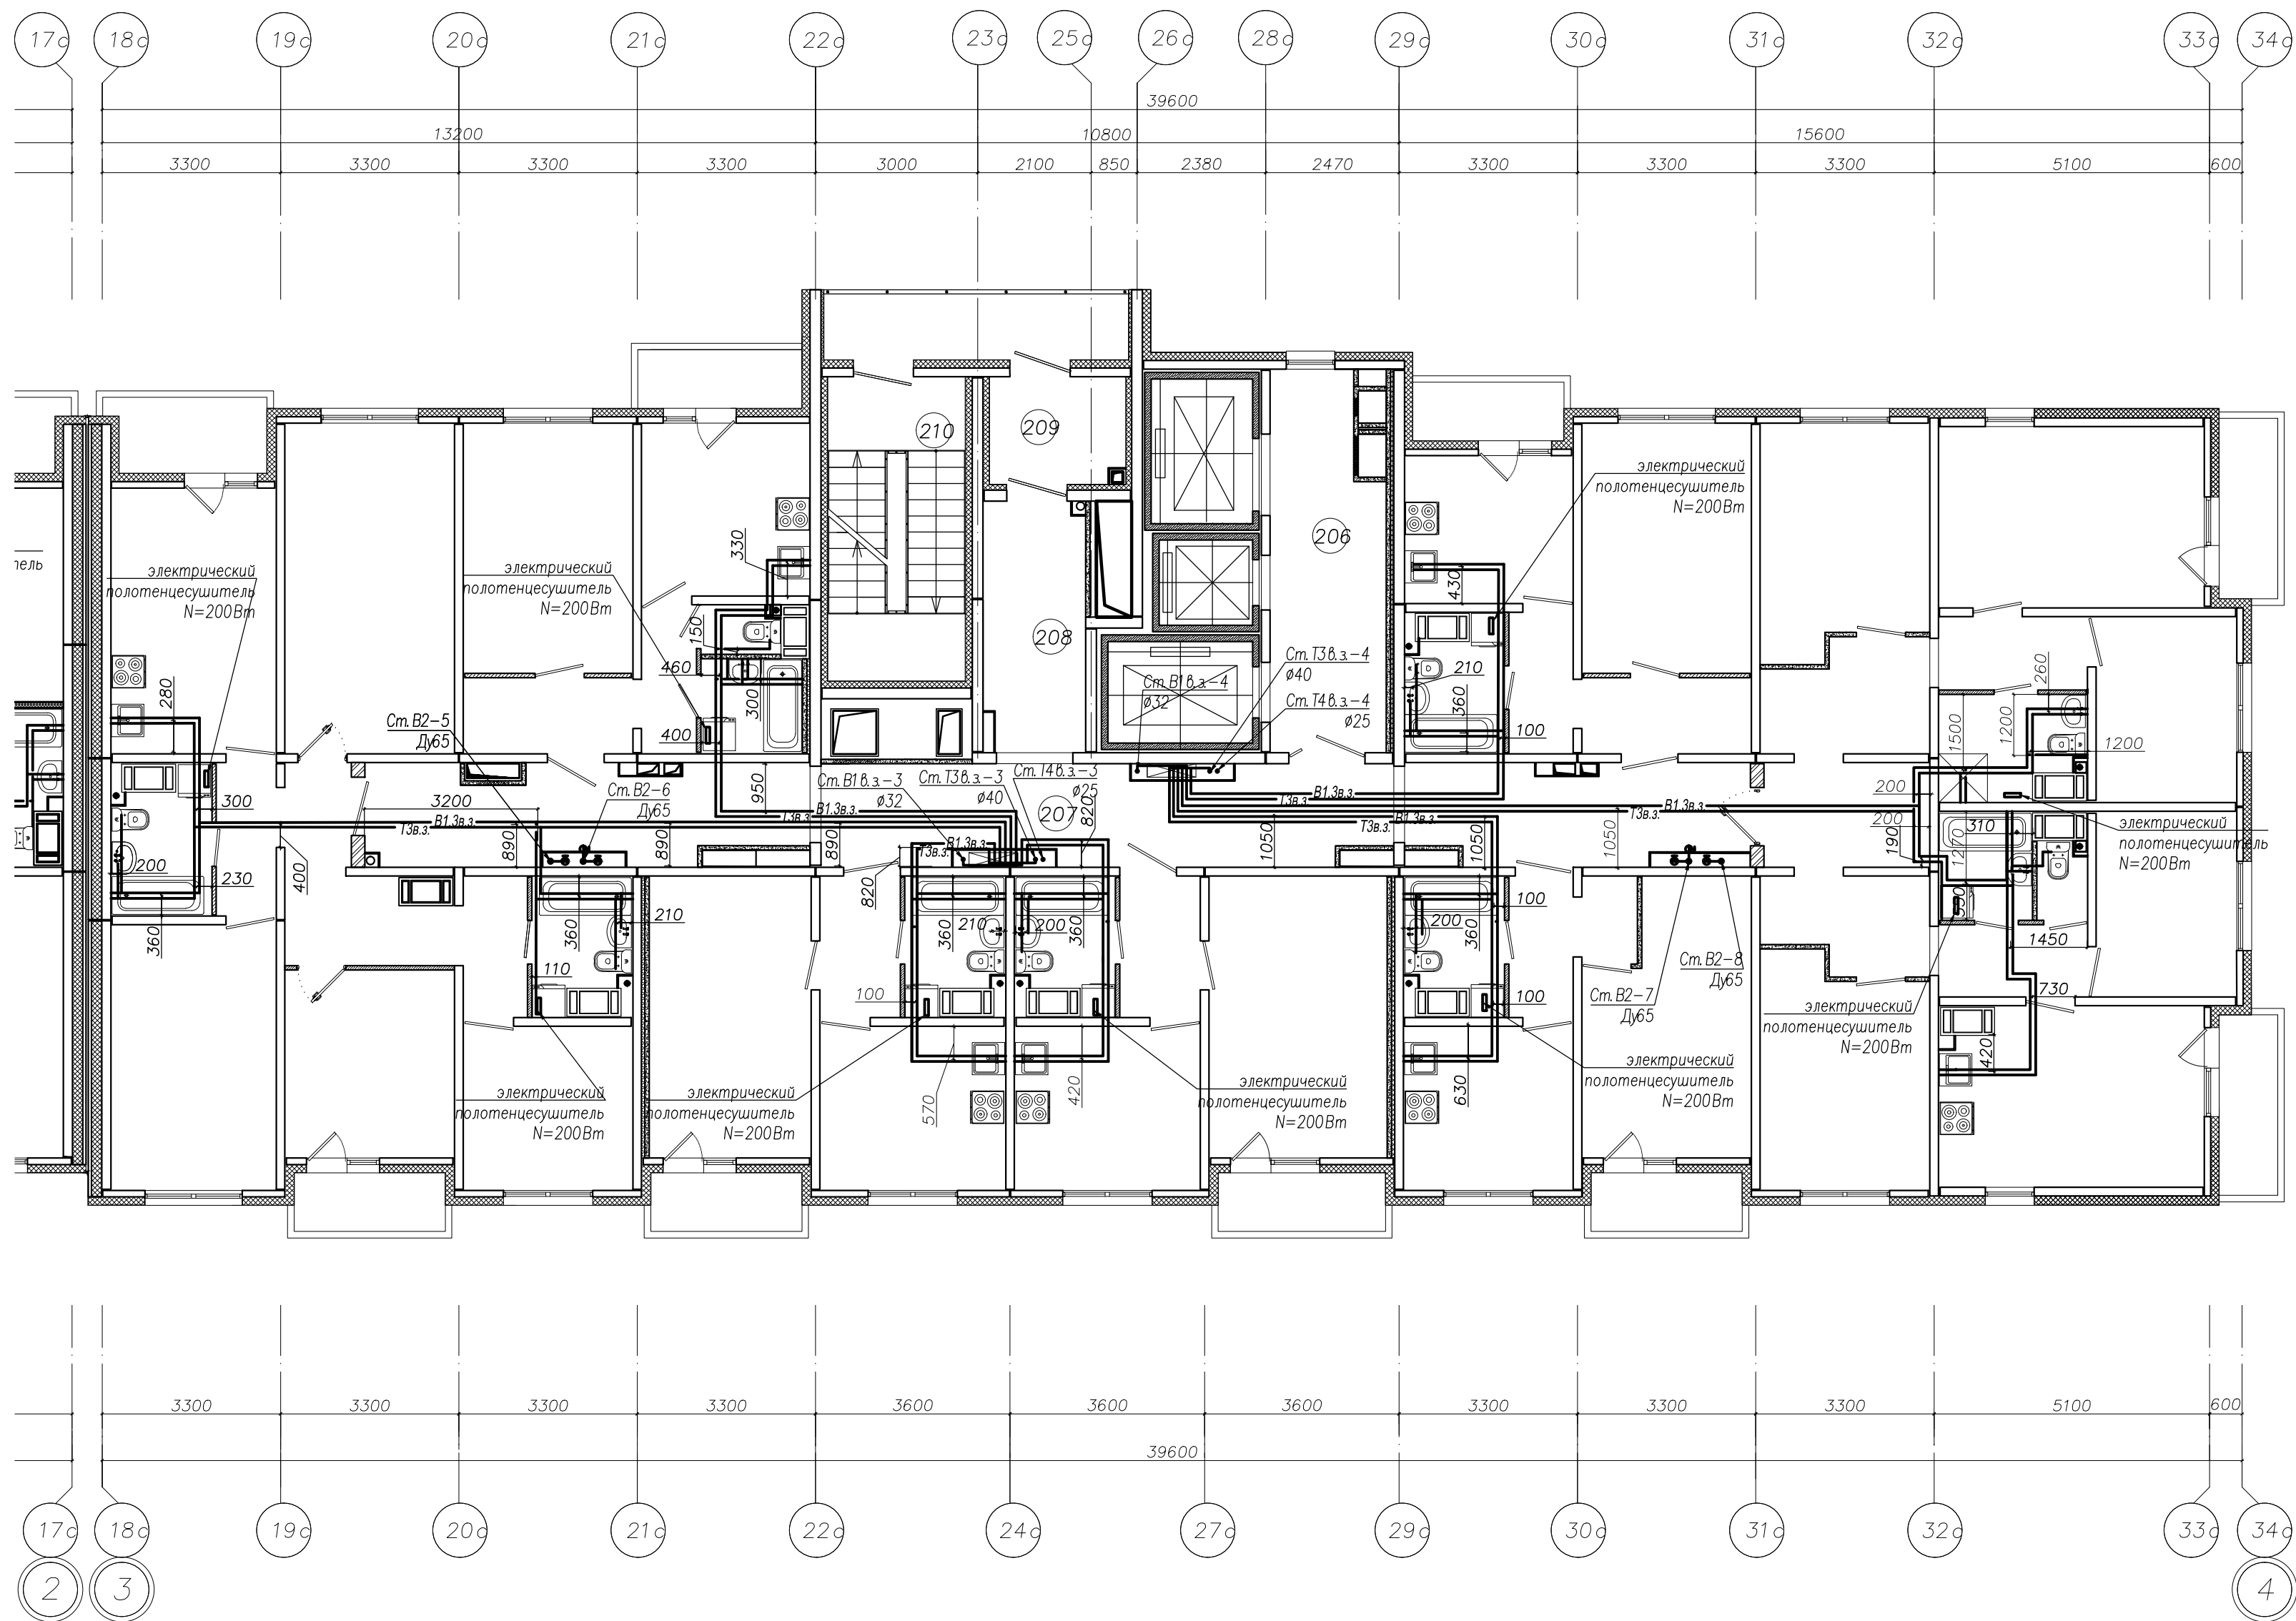


Примечание:
1. Все привязки даны по центру труб.
2. Необходимо принять охранную зону ± 150 мм в каждую сторону от привязки.

						Исполнительная схема № 6			
						г. Санкт-Петербург, территория предприятия "Ручьи", участок №8, квартал 17			
Изм.	Кол.уч.	N док	Лист	Подпись	Дата	Многоквартирный дом (многоквартирные дома), гараж (автостоянка) №206.1(по Гражданскому №18) "12этап"	Стадия	Лист	Листов
Разработал	Цветков М.В.						ИД	6	48
Проверил	Лабудин А.Л.					План 6-го этажа, Секция 1, системы ХВС и ГВС	000 "Техстрой"		

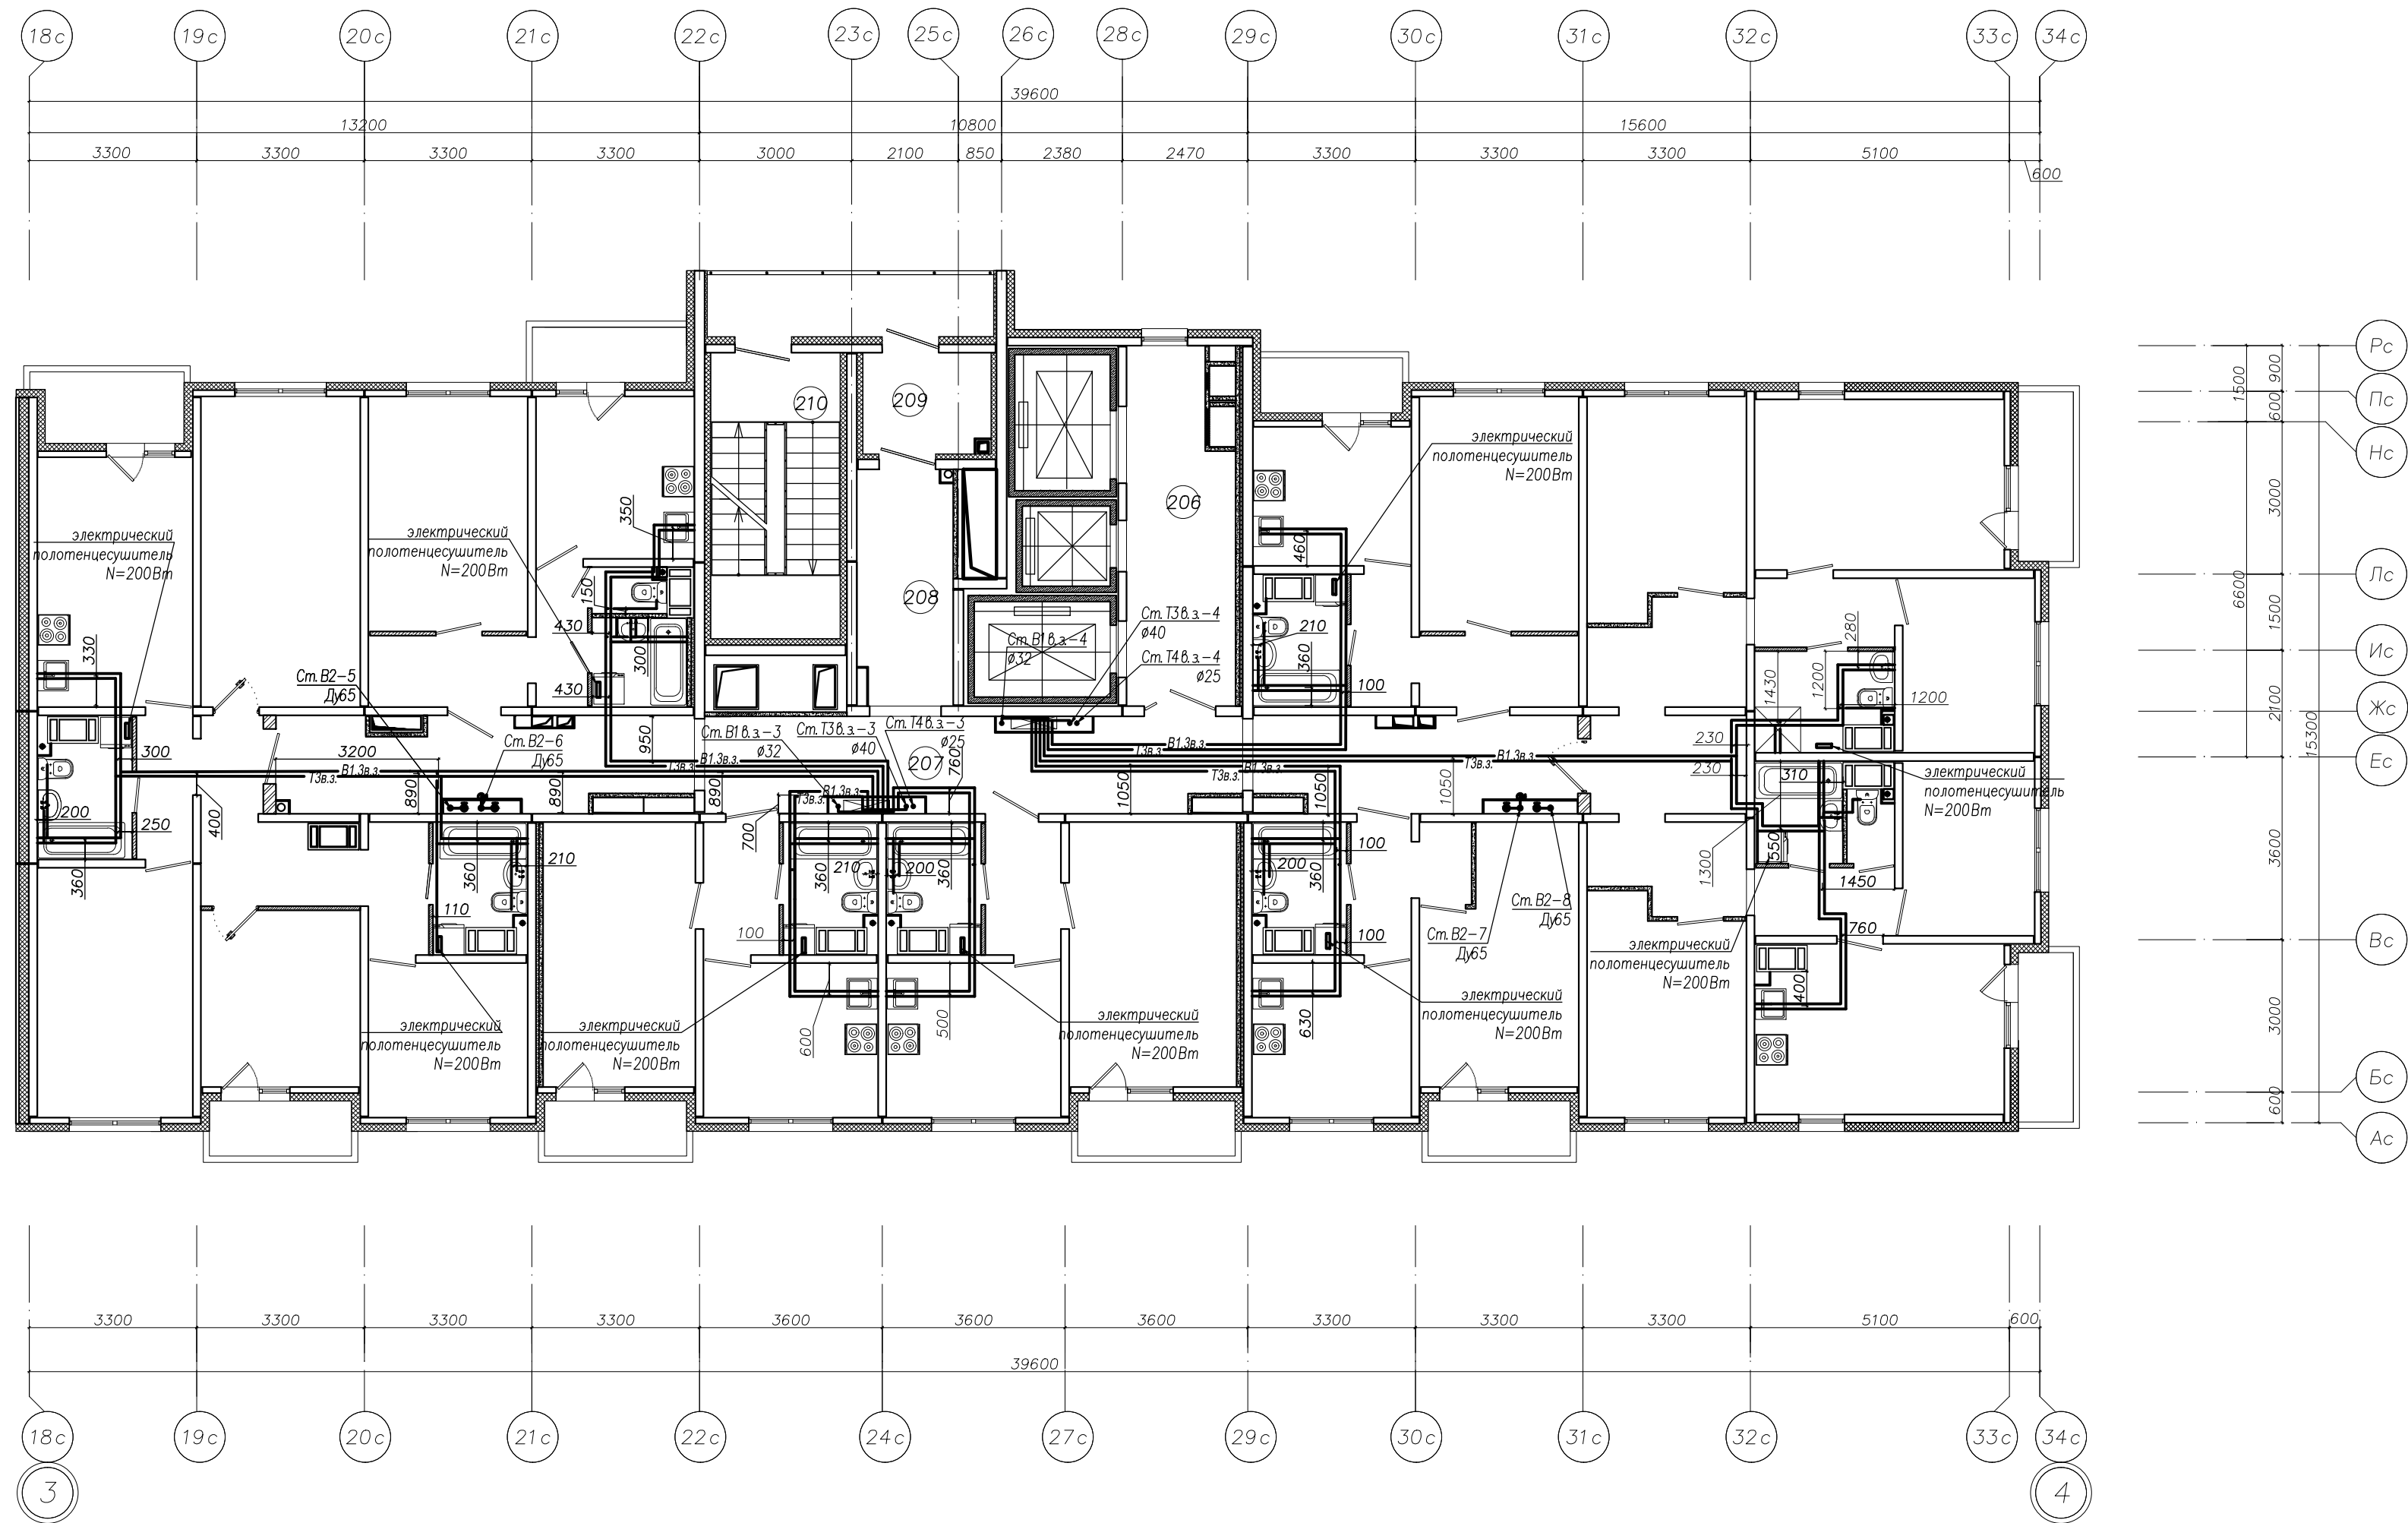

Примечание:
1. Все привязки даны по центру труб.
2. Необходимо принять охранную зону +- 150мм в каждую сторону от привязки.

Исполнительная схема № 7					
г. Санкт-Петербург, территория предприятия "Ручьи", участок №8, квартал 17					
Изм.	Кол.уч.	N док	Лист	Подпись	Дата
Разработал	Цветков М.В.				
Проверил	Лабудин А.Л.				
Многоквартирный дом (многоквартирные дома), гараж (автостоянка) №206.1(по Гражданскому №18) "12этап"				Стадия	Лист
				ИД	7
				Листов	48
План 7-го этажа, Секция 1, системы ХВС и ГВС				000 "Техстрой"	

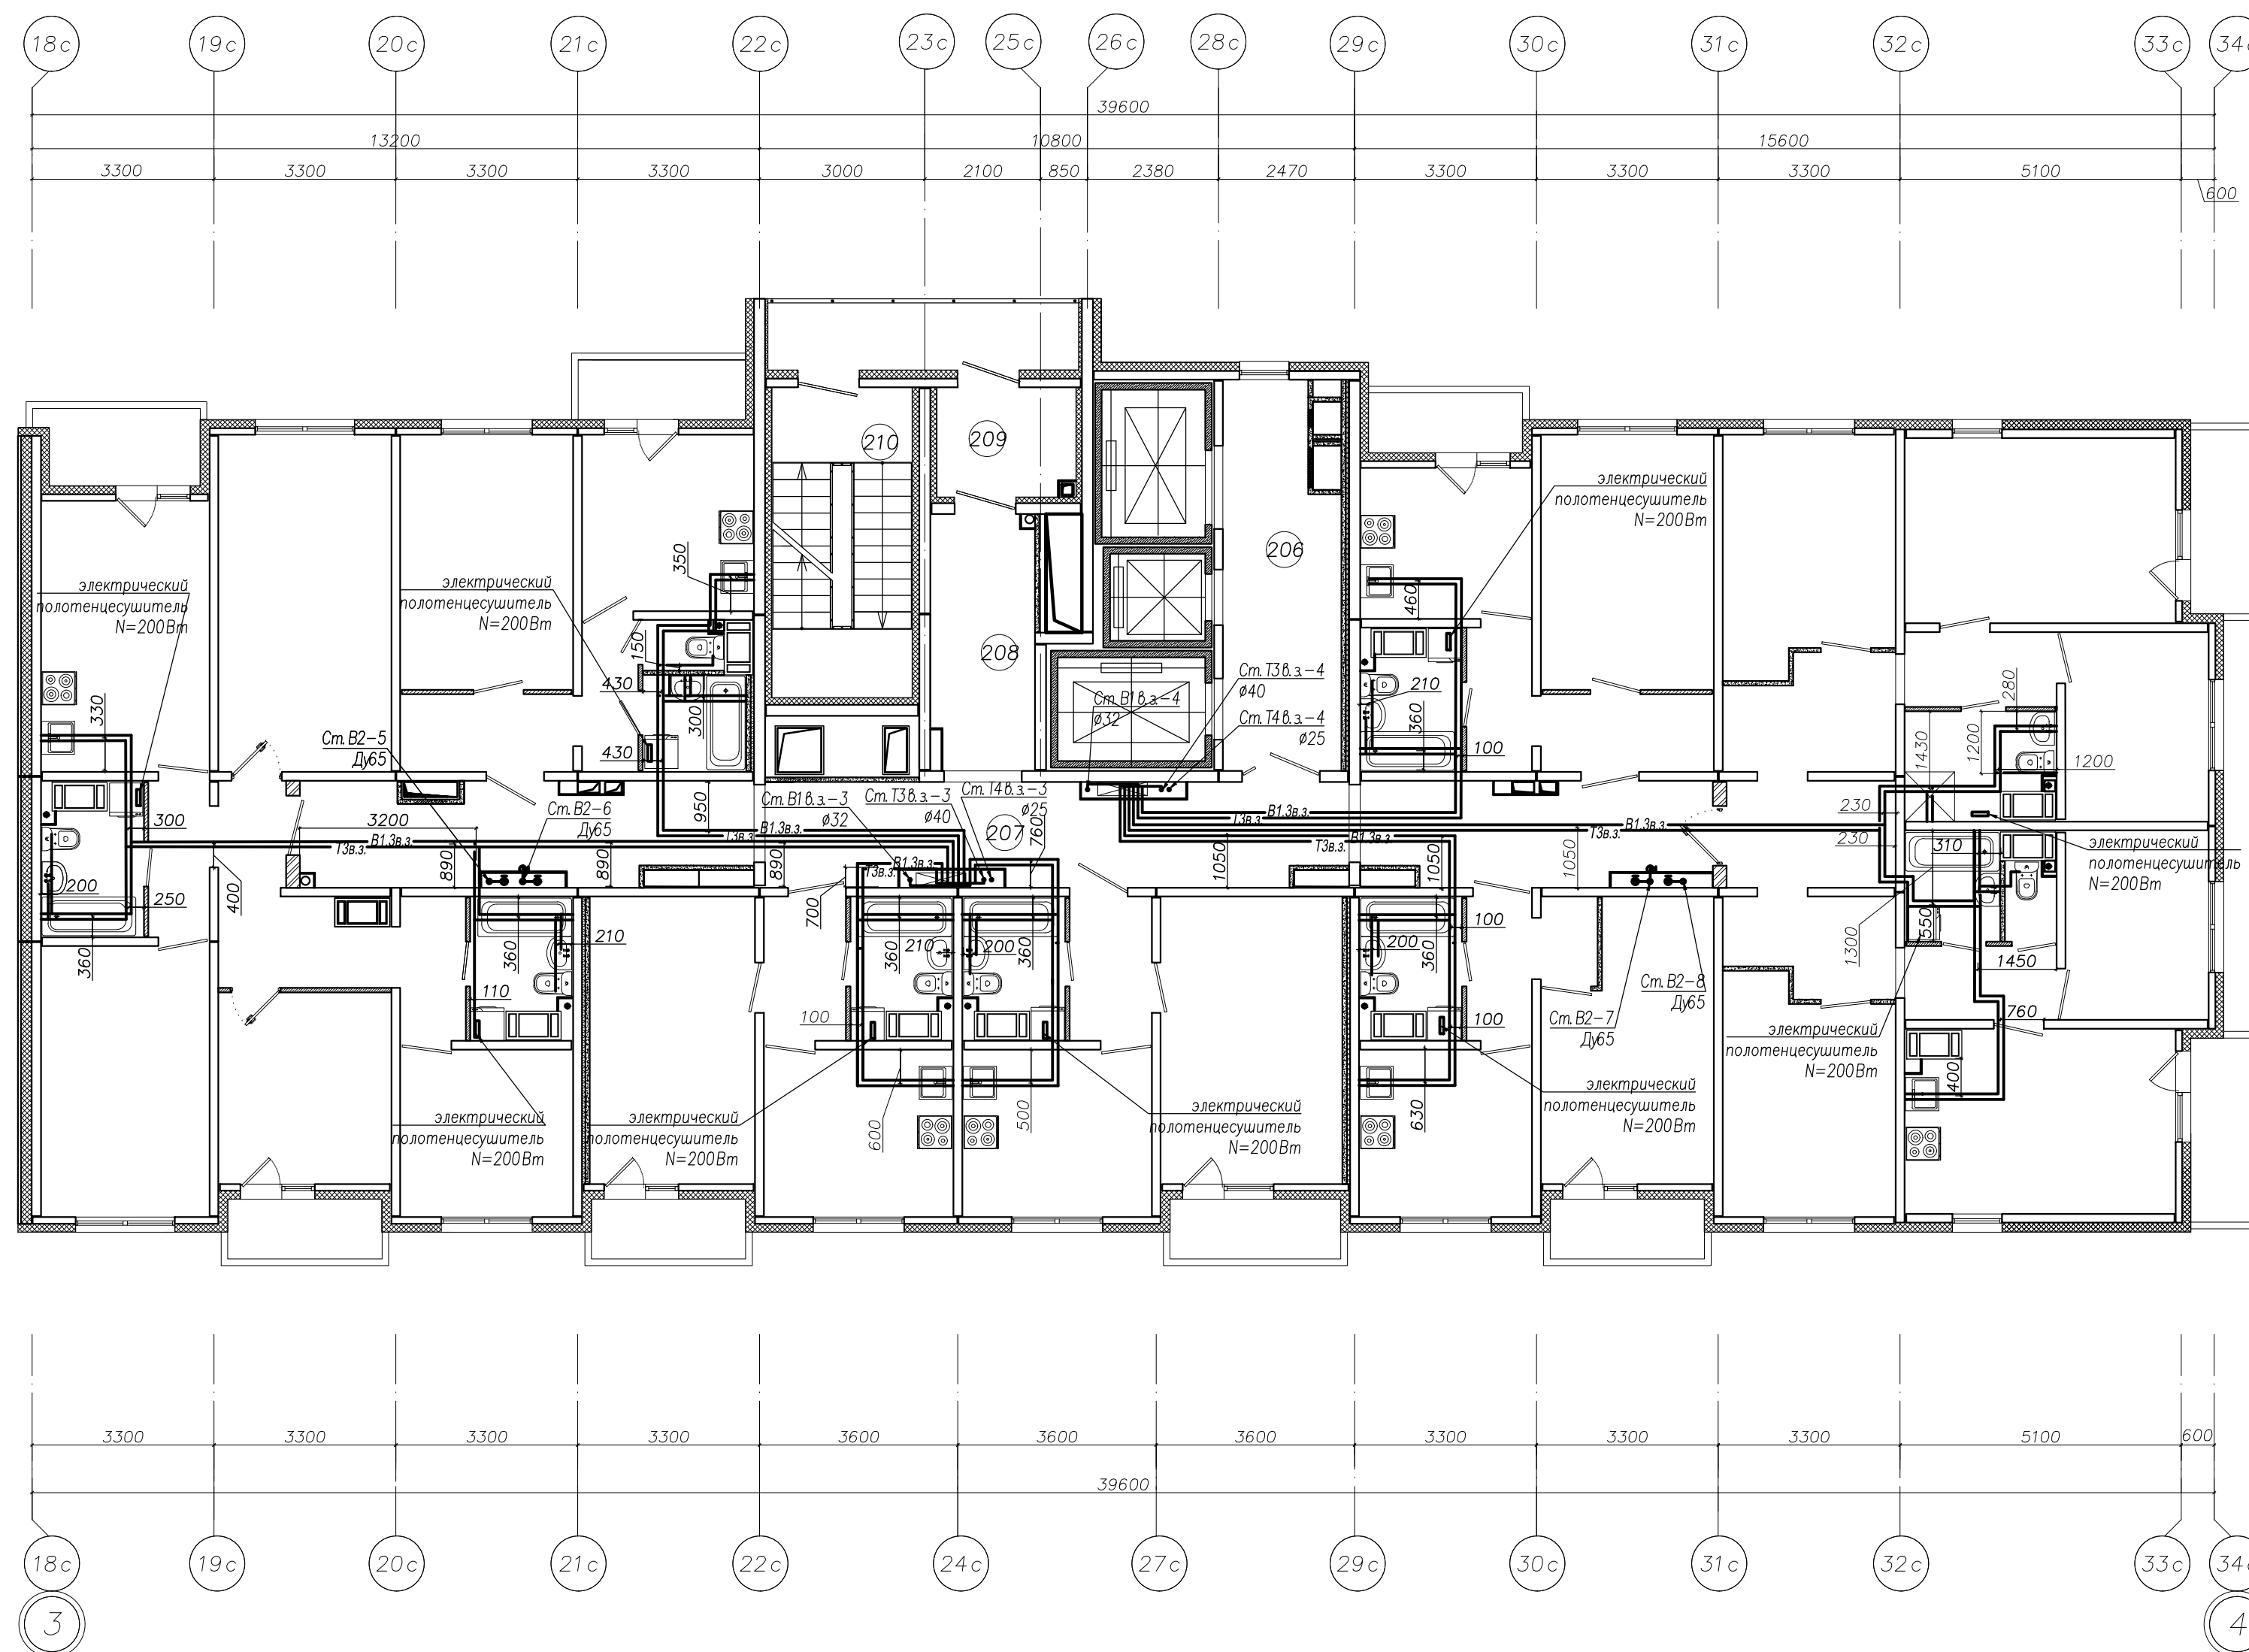


Примечание:
1. Все привязки даны по центру труб.
2. Необходимо принять охранную зону $\pm 150\text{ мм}$ в каждую сторону от привязки.

						Исполнительная схема № 8			
						г.Санкт-Петербург, территория предприятия "Ручьи", участок №8, квартал 17			
Изм.	Кол.уч.	N док.	Лист	Подпись	Дата	Многоквартирный дом (многоквартирные дома), гараж (автостоянка) №206.1(по Гражданскому №18) "12этап"	Стадия	Лист	Листов
Разработал		Цветков М.В.					ИД	8	48
Проверил		Лабудин А.П.							
						План 8-го этажа, Секция 1, системы ХВС и ГВС	ООО "Техстрой"		

Инв. ? подл. Подп. и дата Взам. инв. ?



Согласовано

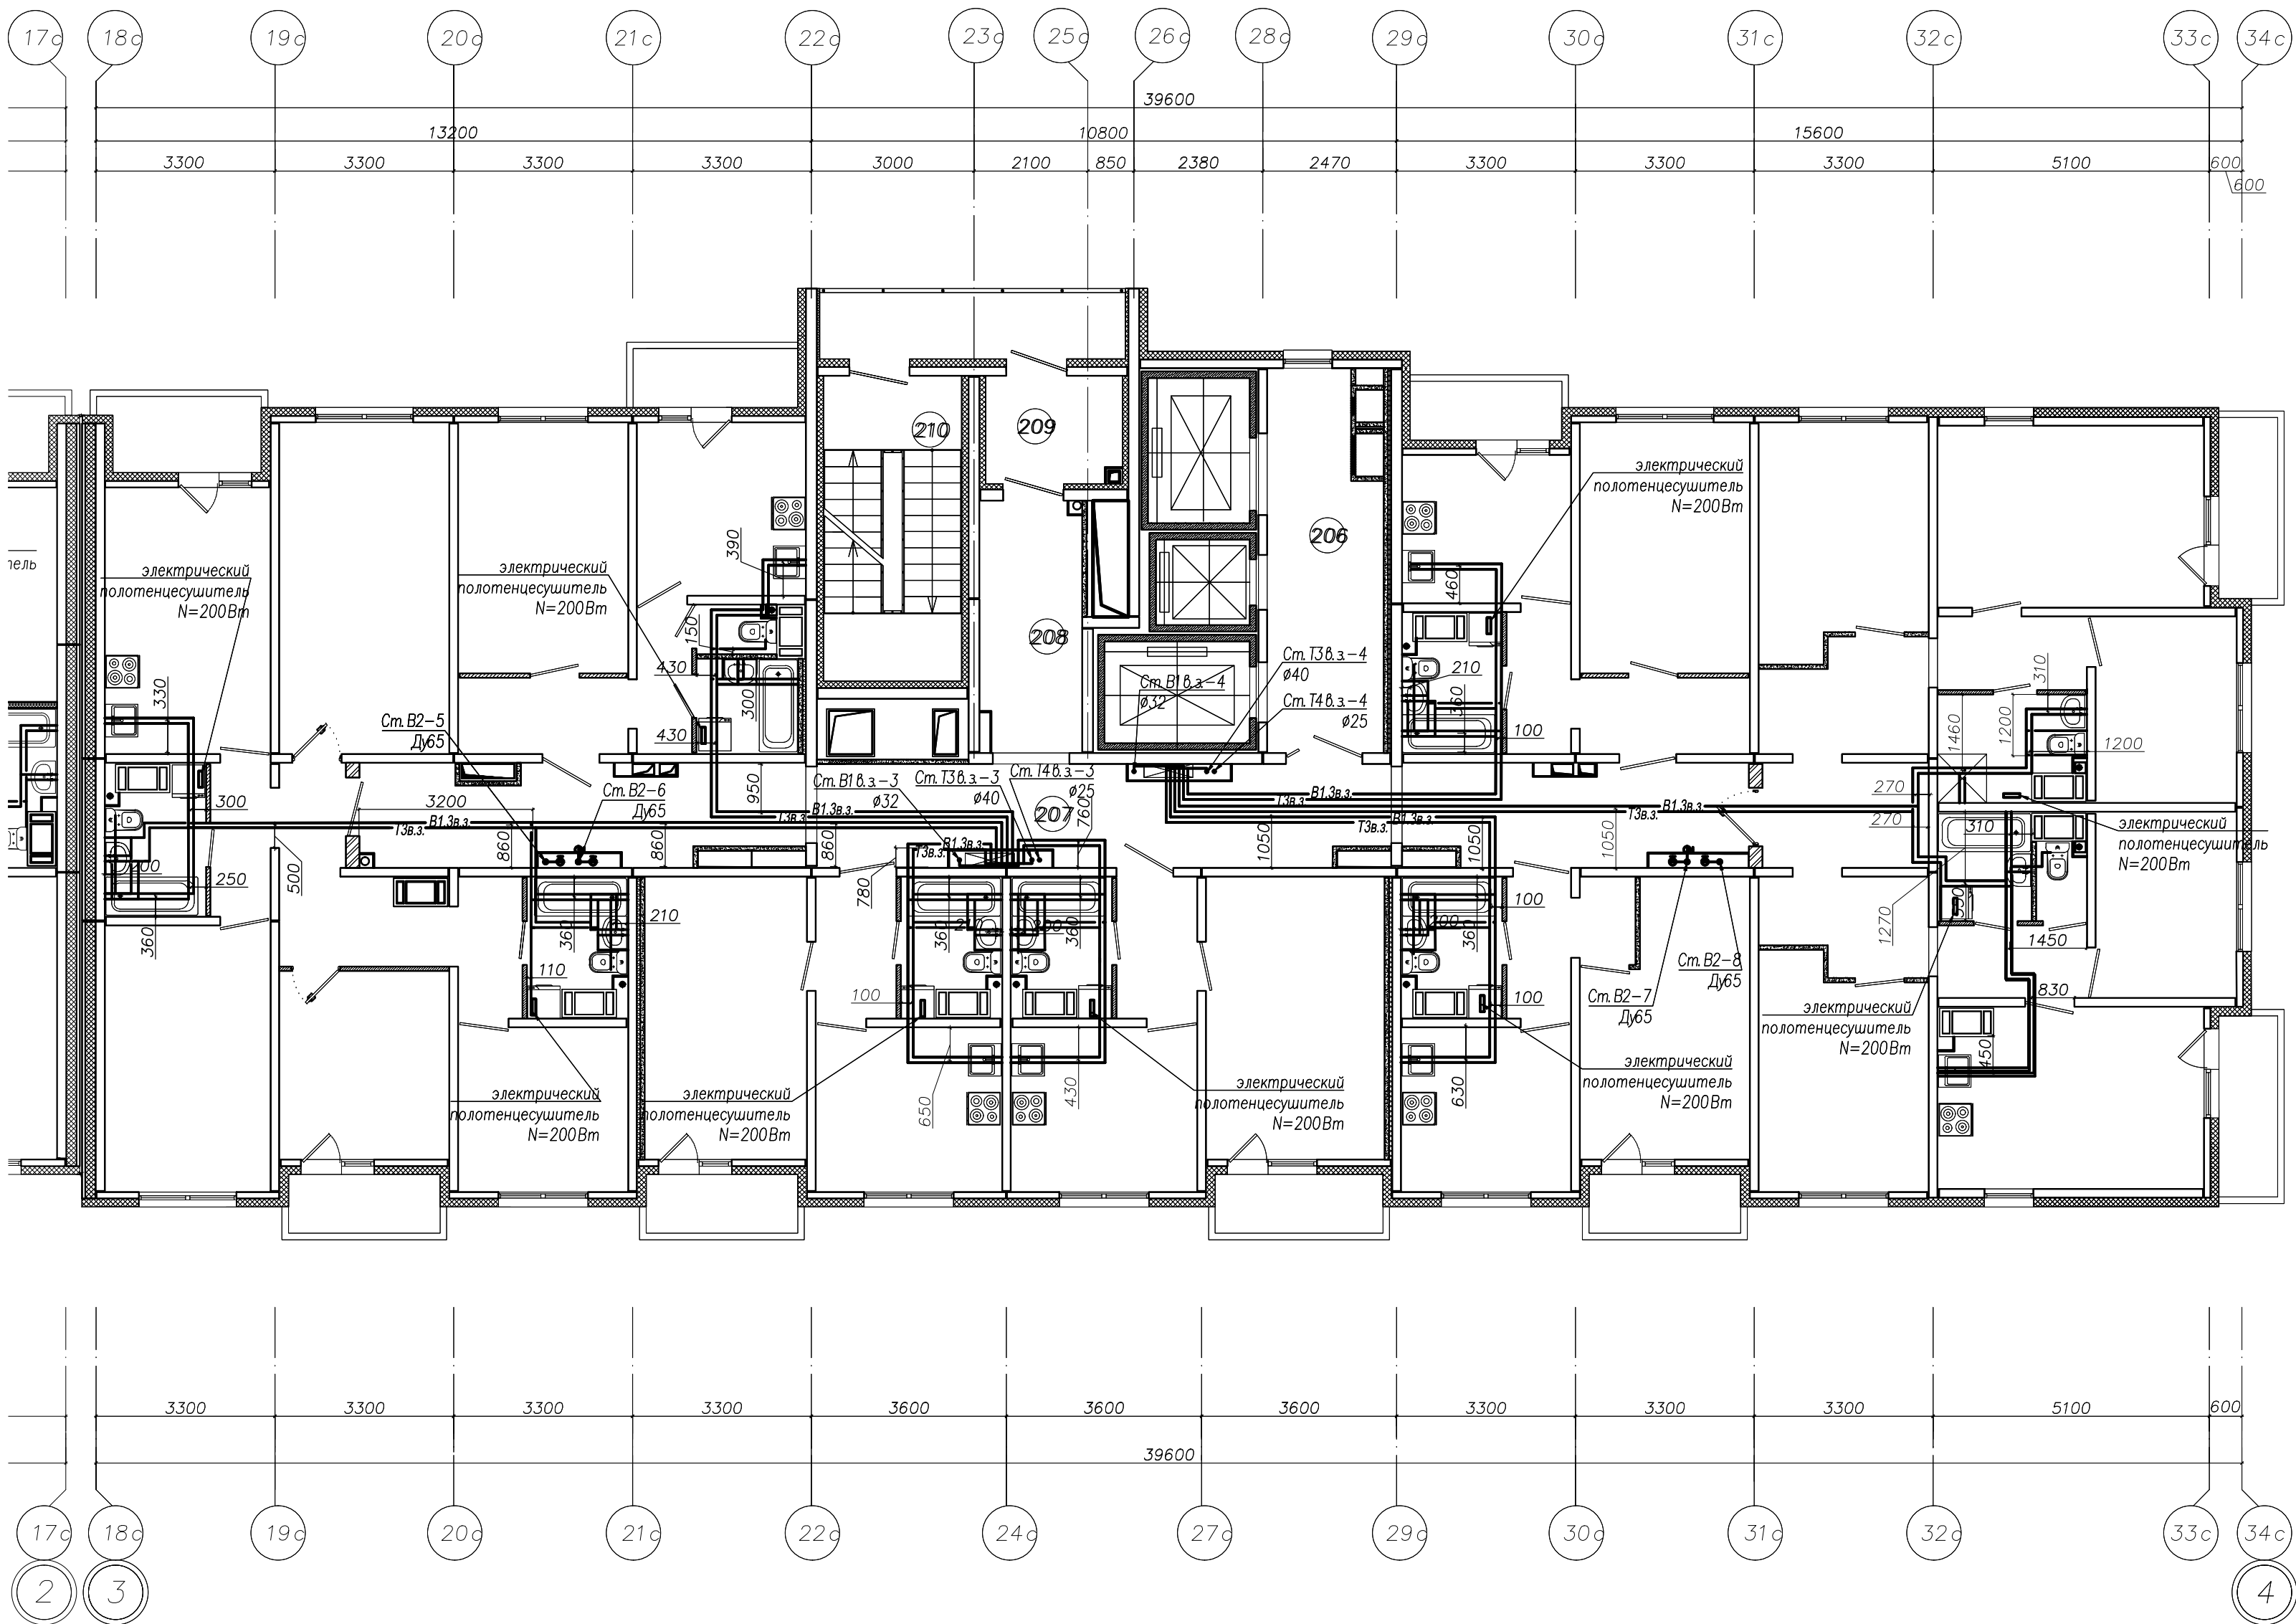

Примечание:
1. Все привязки даны по центру труб.
2. Необходимо принять охранную зону ± 150 мм в каждую сторону от привязки.

Исполнительная схема № 9					
г. Санкт-Петербург, территория предприятия "Ручьи", участок №8, квартал 17					
Изм.	Кол.уч.	Н. док	Лист	Подпись	Дата
Разработал	Цветков М.В.				
Проверил	Лабудин А.Л.				
Многоквартирный дом (многоквартирные дома), гараж (автостоянка) №206.1(по Гражданскому №18) "12этап"				Стадия	Лист
				ИД	9
				Листов	48
План 9-го этажа, Секция 1, системы ХВС и ГВС				000 "Техстрой"	



Инв. ? подл. ?
Подп. и дата
Взам. инв. ?
Согласовано

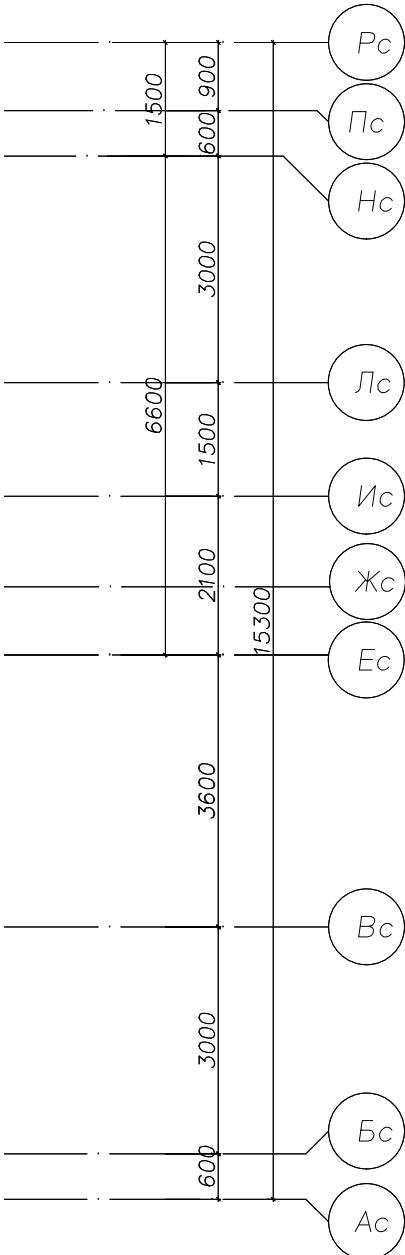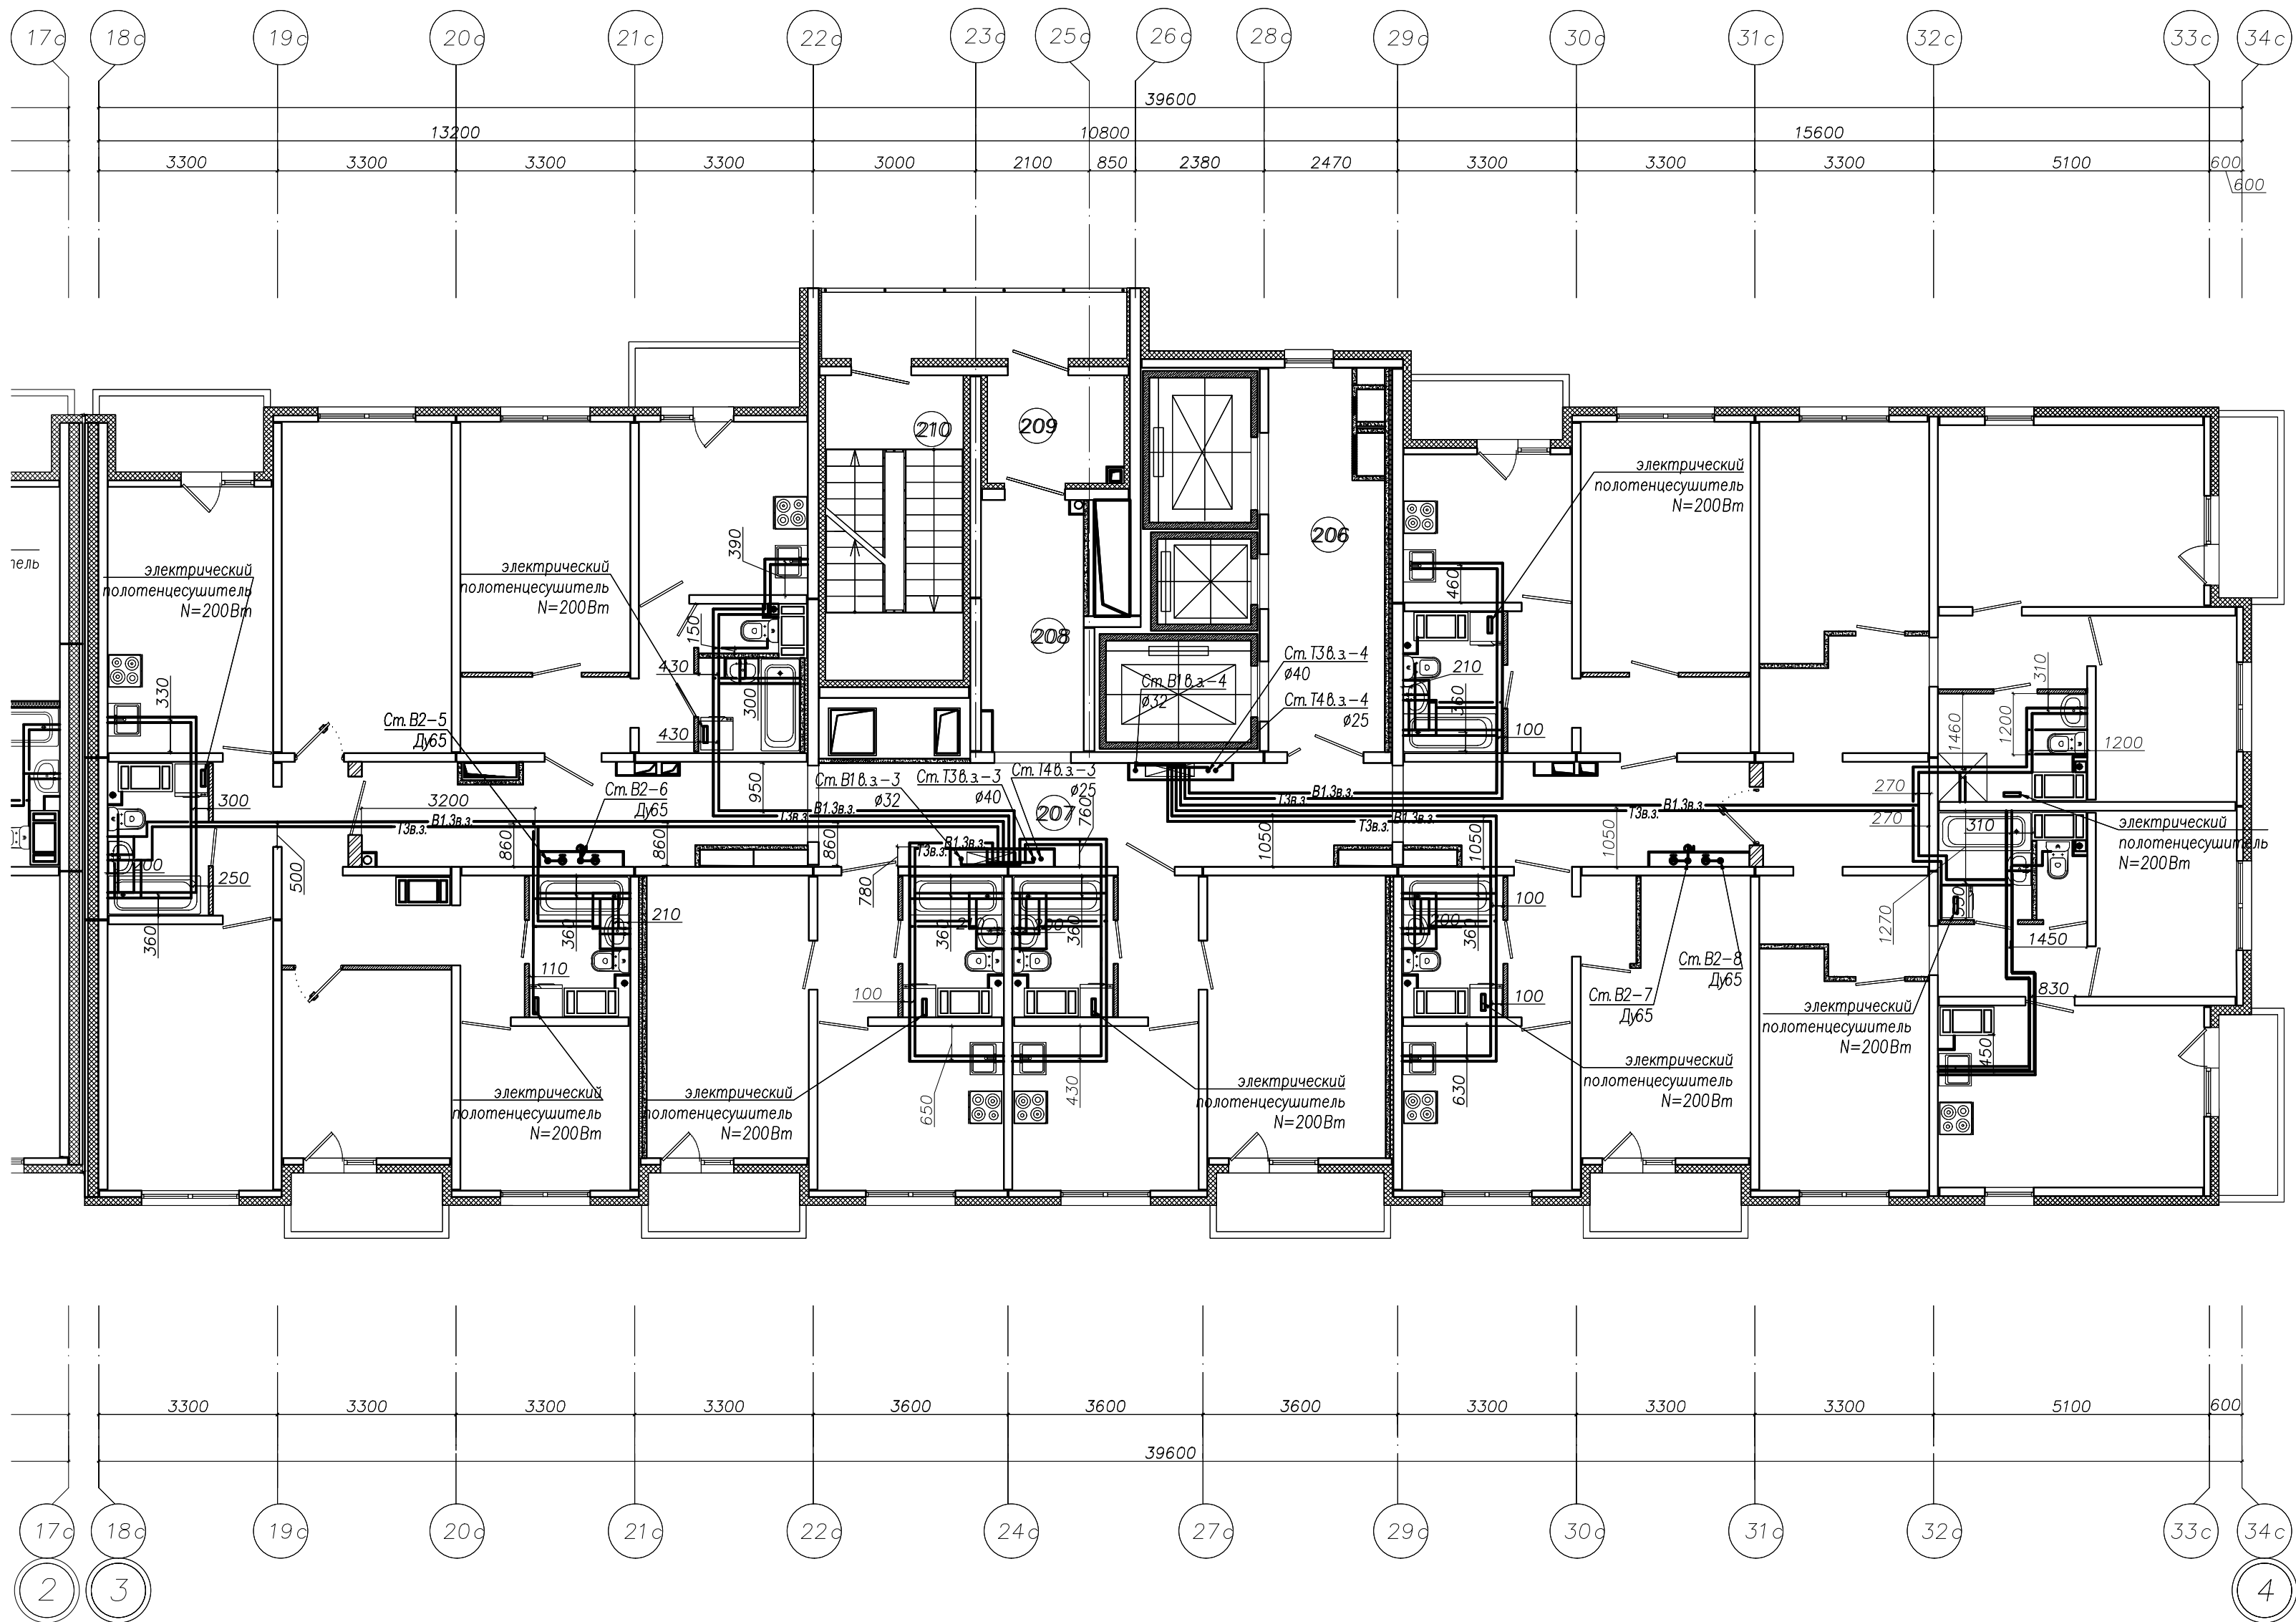

Примечание:
1. Все привязки даны по центру труб.
2. Необходимо принять охранную зону $\pm 150\text{мм}$ в каждую сторону от привязки.

Исполнительная схема № 10					
г. Санкт-Петербург, территория предприятия "Ручьи", участок №8, квартал 17					
Изм.	Кол.уч.	Н. док	Лист	Подпись	Дата
Разработал	Цветков М.В.				
Проверил	Лабудин А.Л.				
Многоквартирный дом (многоквартирные дома), гараж (автостоянка) №206.1(по Гражданскому №18) "12этап"				Стадия	Лист
				ИД	10
				Листов	48
План 10-го этажа, Секция 1, системы ХВС и ГВС				000 "Техстрой"	

Инв. ? подл. ?
Подп. и дата
Взам. инв. ?
Согласовано

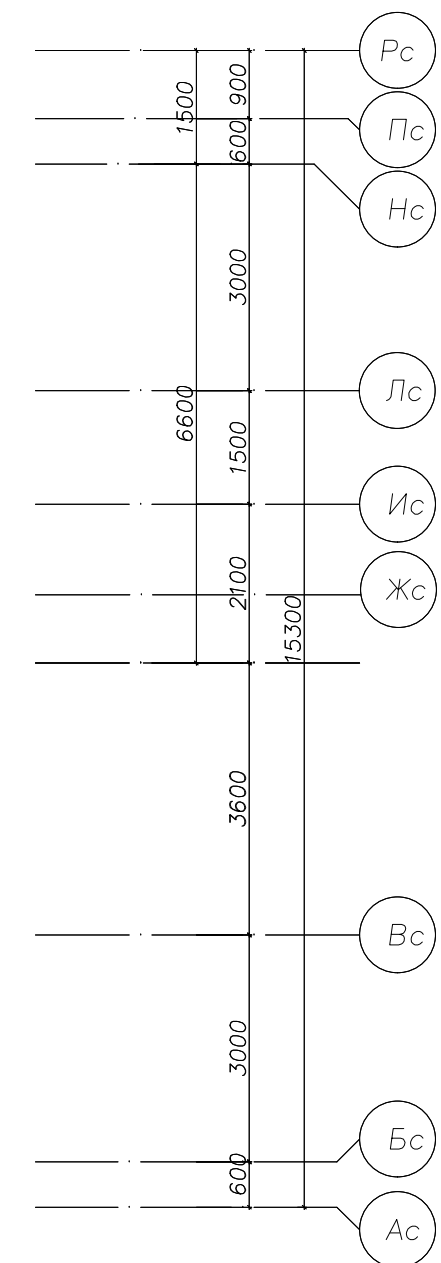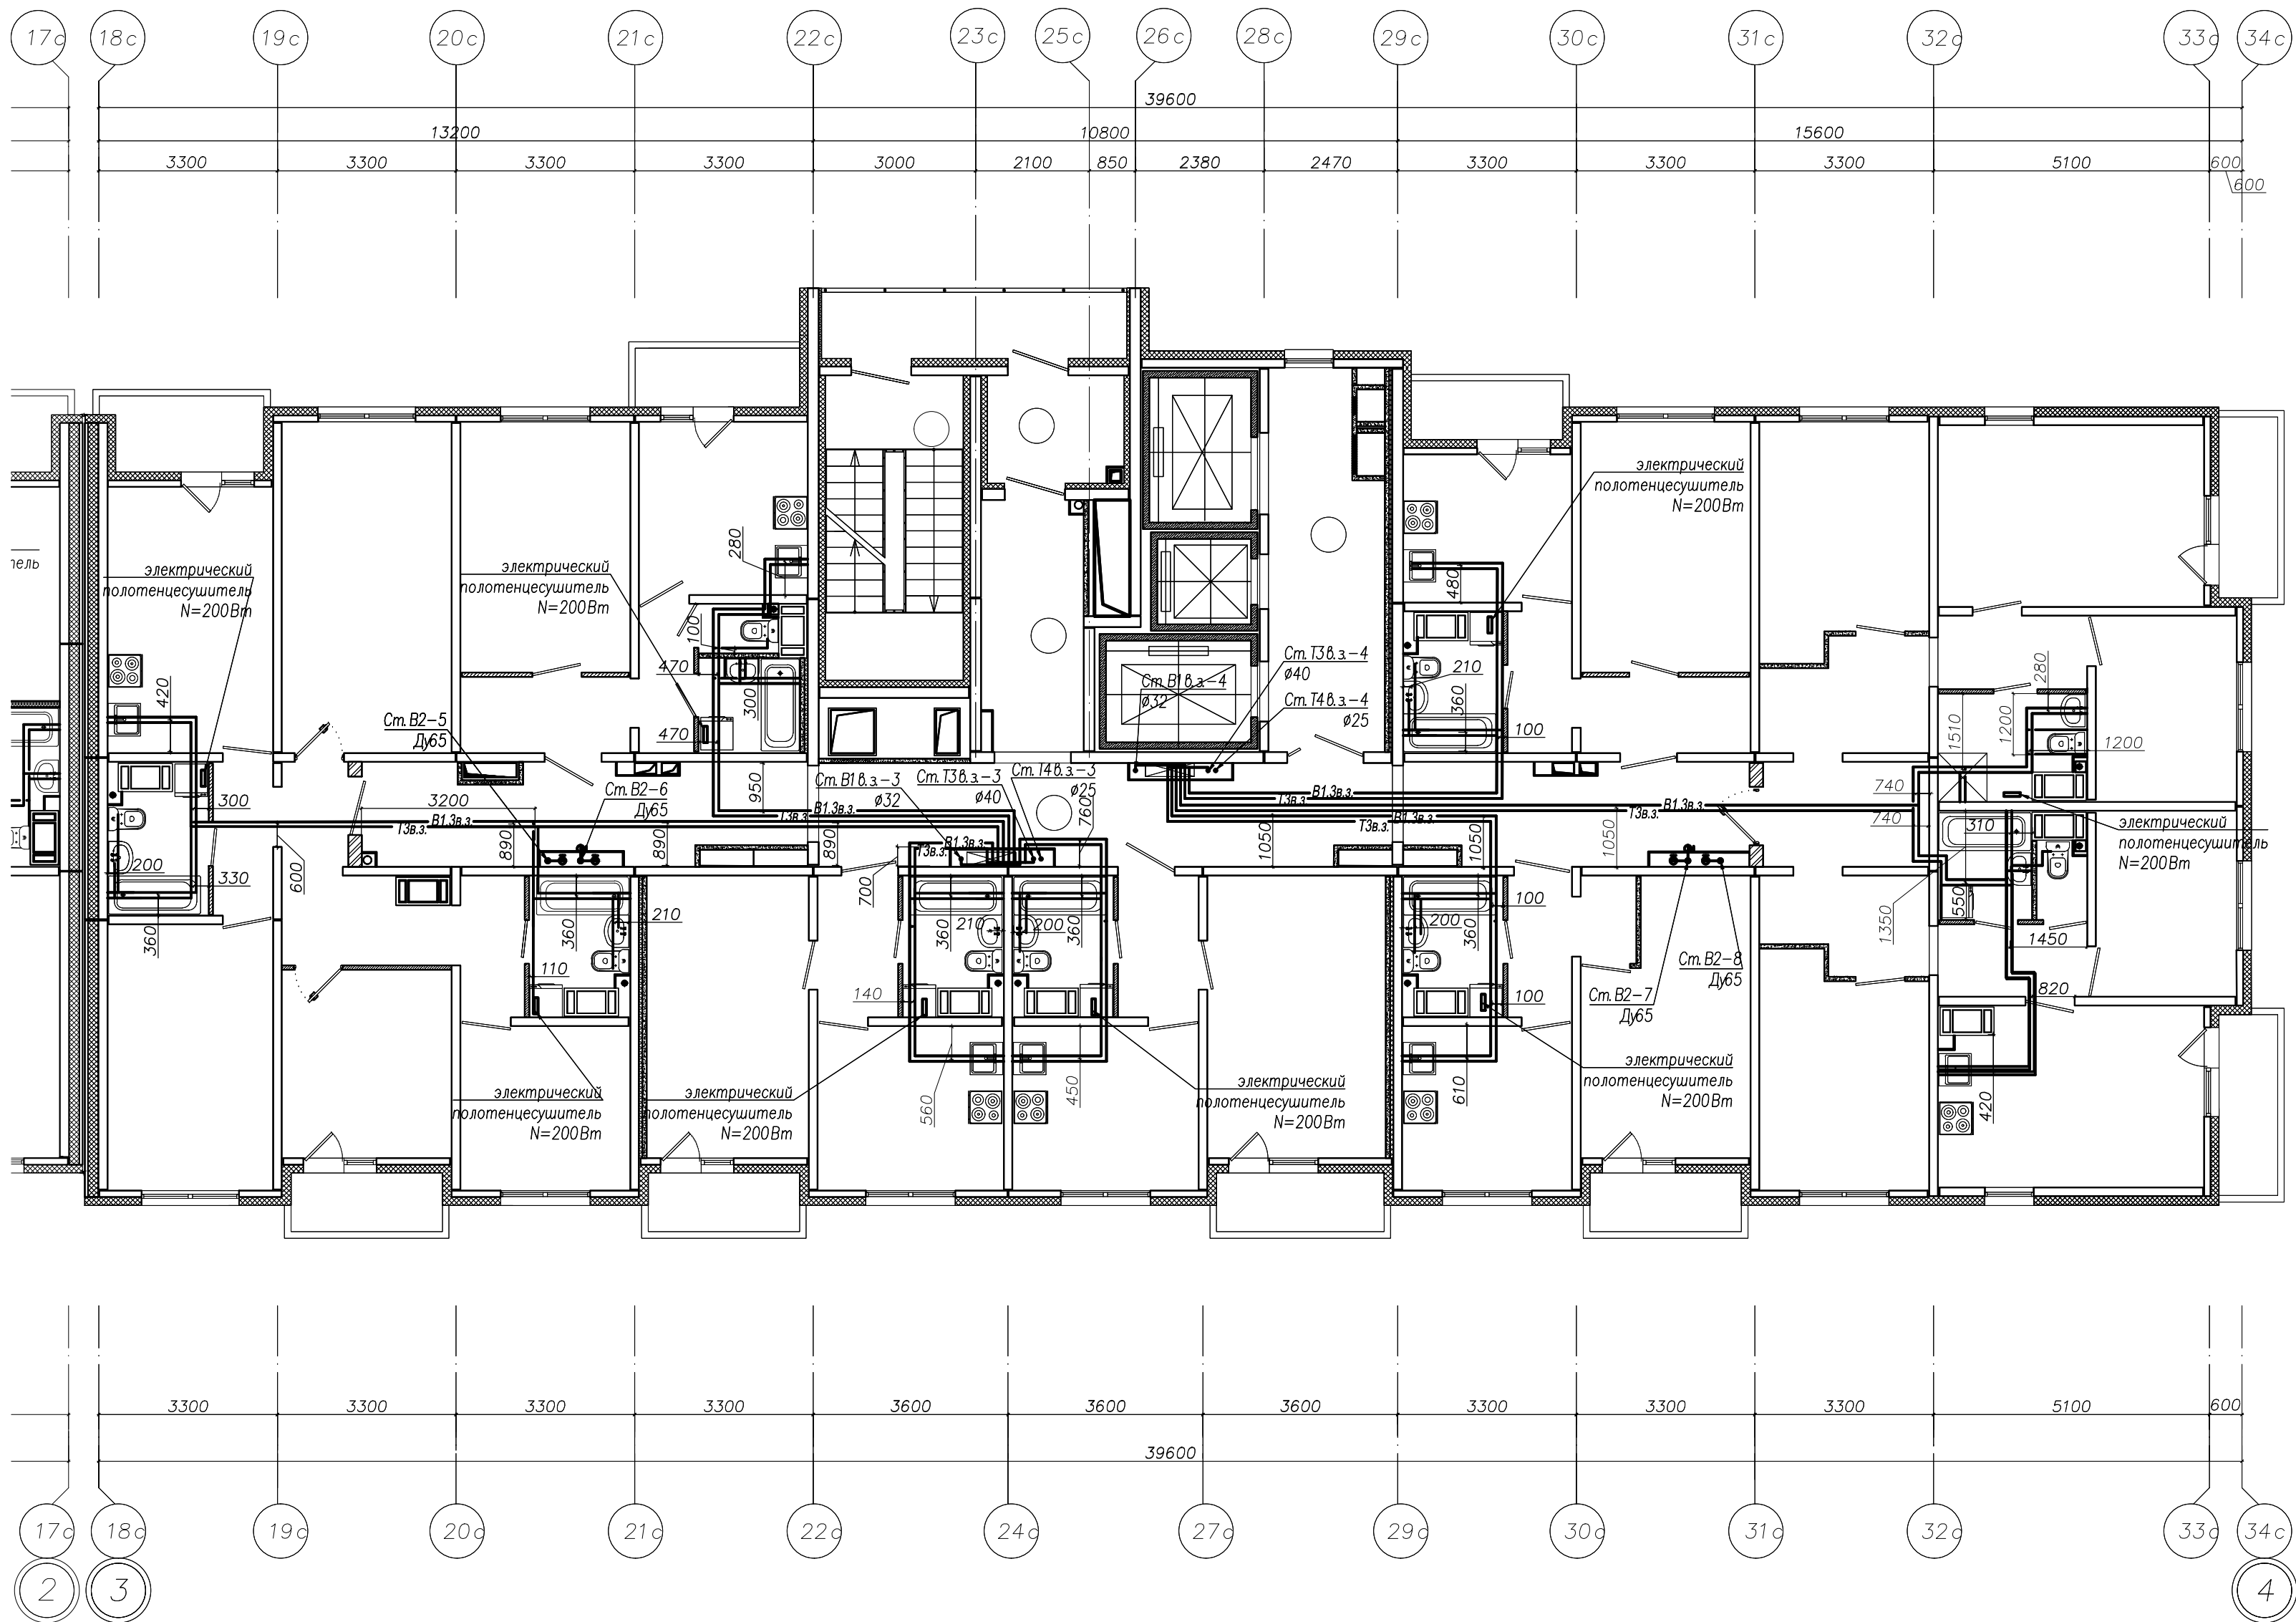

Примечание:
1. Все привязки даны по центру труб.
2. Необходимо принять охранную зону ± 150 мм в каждую сторону от привязки.

						Исполнительная схема № 11			
						г. Санкт-Петербург, территория предприятия "Ручьи", участок №8, квартал 17			
Изм.	Кол.уч.	N док	Лист	Подпись	Дата	Многоквартирный дом (многоквартирные дома), гараж (автостоянка) №206.1(по Гражданскому №18) "12этап"	Стадия	Лист	Листов
Разработал	Цветков М.В.						ИД	11	48
Проверил	Лабудин А.Л.					План 11-го этажа, Секция 1, системы ХВС и ГВС	000 "Техстрой"		


Инв. ? подл.

Инв. ? дата

Взам. инв. ?

Подп. и дата


Согласовано

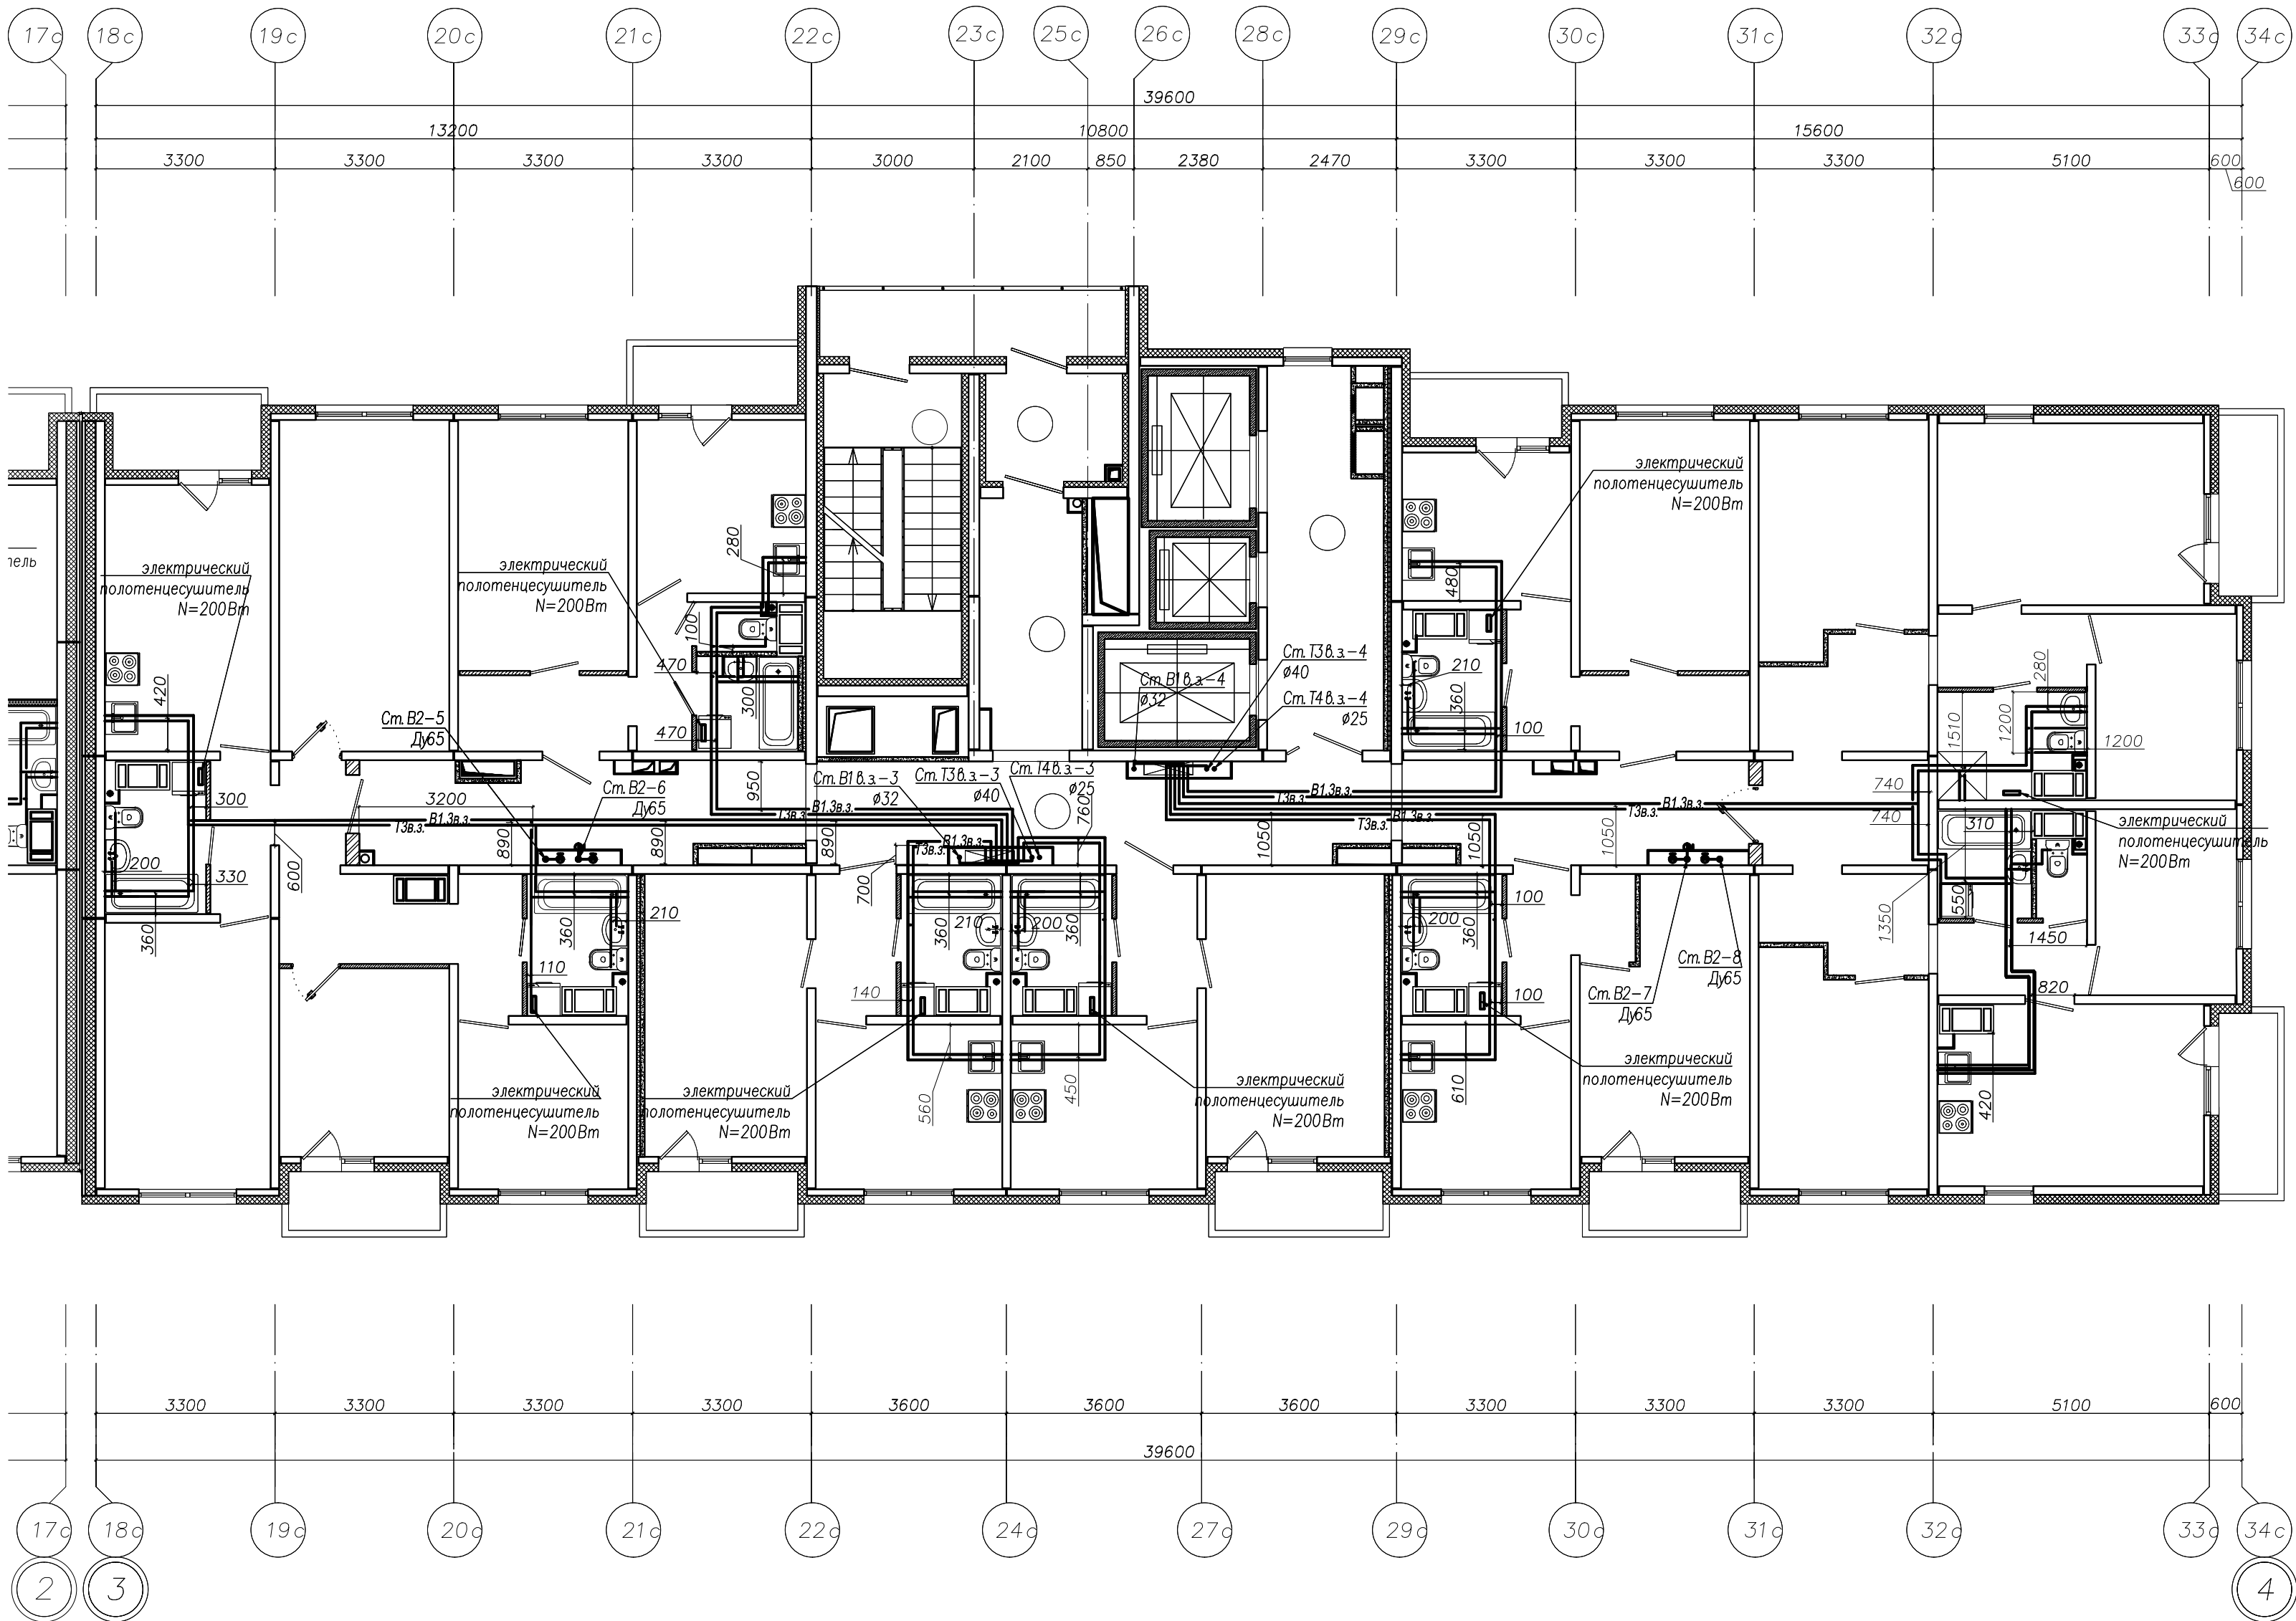

Примечание:
1. Все привязки даны по центру труб.
2. Необходимо принять охранную зону ± 150 мм в каждую сторону от привязки.

						Исполнительная схема № 12			
						г.Санкт–Петербург, территория предприятия "Ручьи", участок №8, квартал 17			
Изм.	Кол.уч.	N док	Лист	Подпись	Дата	Многоквартирный дом (многоквартирные дома), гараж (автостоянка) №206.1(по Гражданскому №18) "12этап"	Стадия	Лист	Листов
Разработал	Цветков М.В.						ИД	12	48
Проверил	Лабудин А.Л.					План 12–го этажа, Секция 1, системы ХВС и ГВС	ООО "Техстрой"		

Инв. ? подл. Попр. и дат. Взам. инв. Согласовано

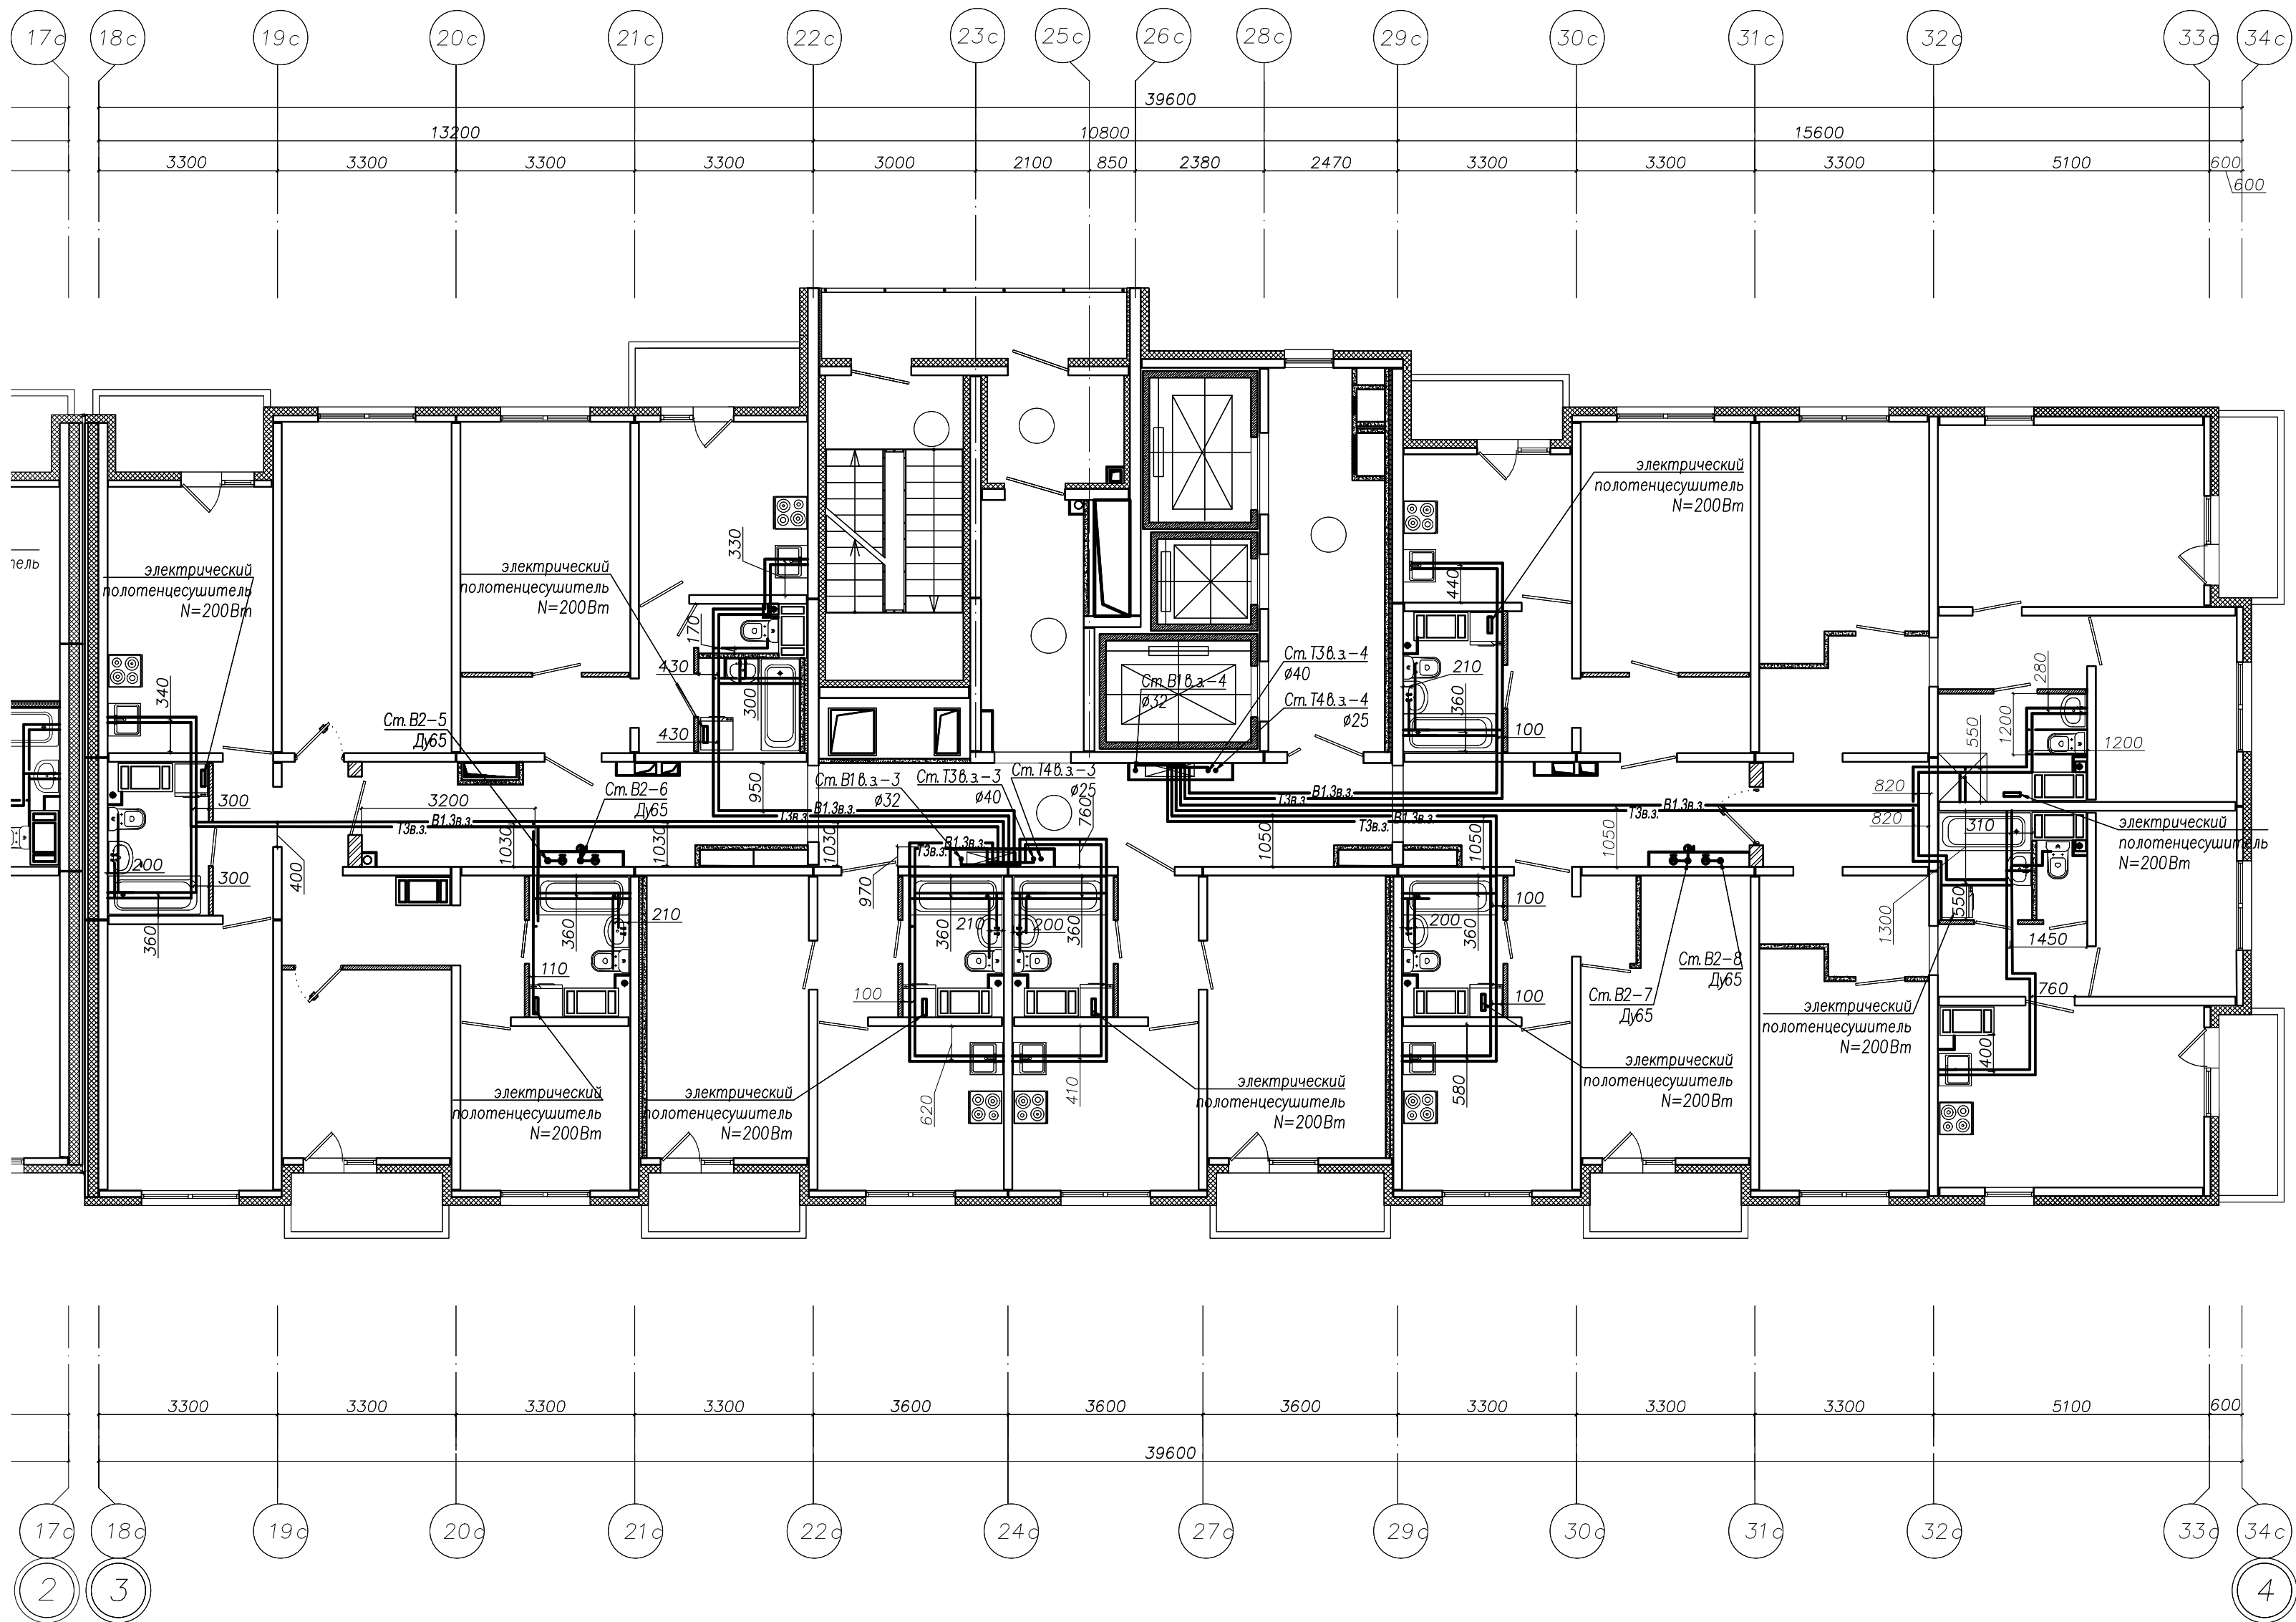

Примечание:
1. Все привязки даны по центру труб.
2. Необходимо принять охранную зону ± 150 мм в каждую сторону от привязки.



						Исполнительная схема № 13			
						г.Санкт–Петербург, территория предприятия "Ручьи", участок №8, квартал 17			
Изм.	Кол.уч.	N док	Лист	Подпись	Дата	Многоквартирный дом (многоквартирные дома),гараж (автостоянка) №206.1(по Гражданскому №18) "12этап"	Стадия	Лист	Листов
Разработал	Цветков М.В.						ИД	13	48
Проверил	Лабудин А.Л.					План 13–го этажа, Секция 1, системы ХВС и ГВС	ООО "Техстрой"		

Инв. ? подл. ?

Подп. и дата

Взам. инв. ?



Согласовано

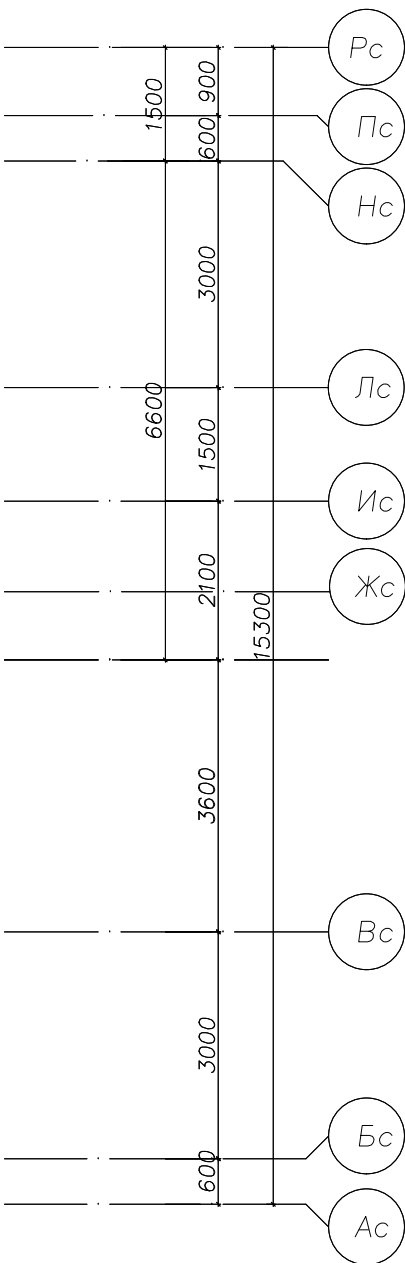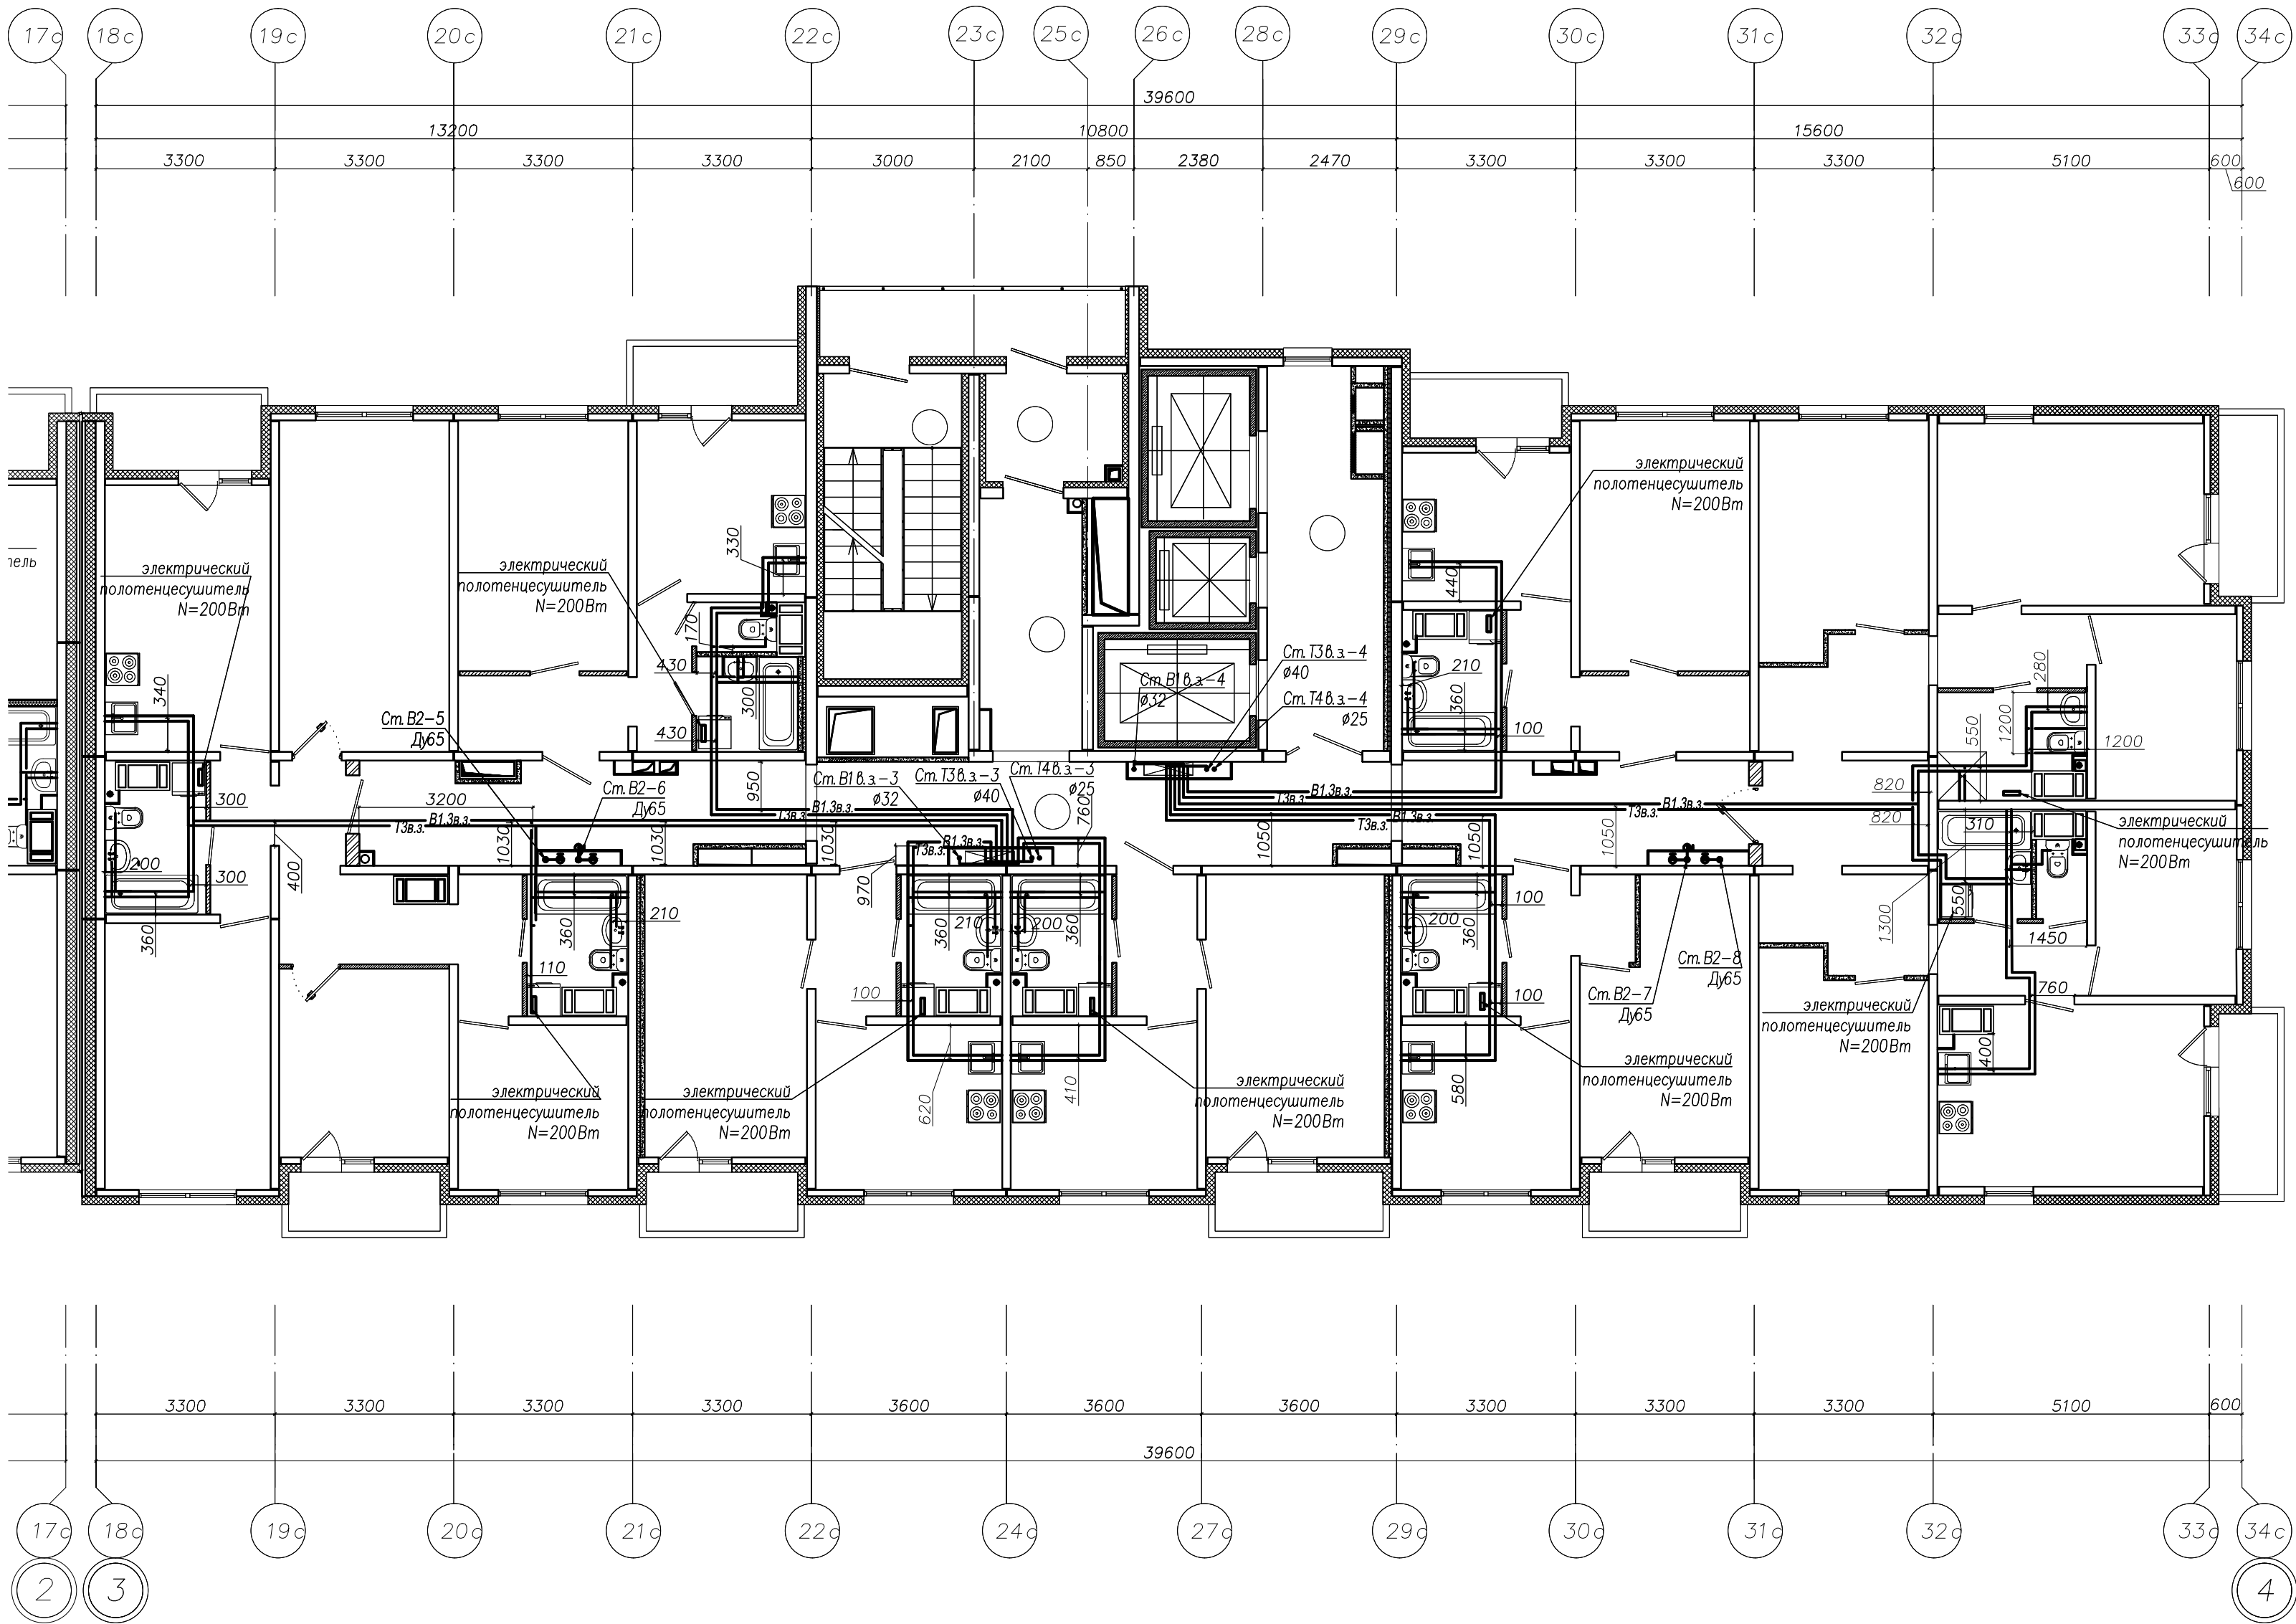

Примечание:
1. Все привязки даны по центру труб.
2. Необходимо принять охранную зону ± 150 мм в каждую сторону от привязки.

						Исполнительная схема № 14			
						г. Санкт–Петербурга, территория предприятия "Ручьи", участок №8, квартал 17			
Изм.	Кол.уч.	N док	Лист	Подпись	Дата	Многоквартирный дом (многоквартирные дома), гараж (автостоянка) №206.1(по Гражданскому №18) "12этап"	Стадия	Лист	Листов
Разработал		Цветков М.В.					ИД	14	48
Проверил		Лабудин А.Л.				План 14–го этажа, Секция 1, системы ХВС и ГВС	ООО "Техстрой"		



Инв. ? подл. Подп. и дата. Взам. инв. ?

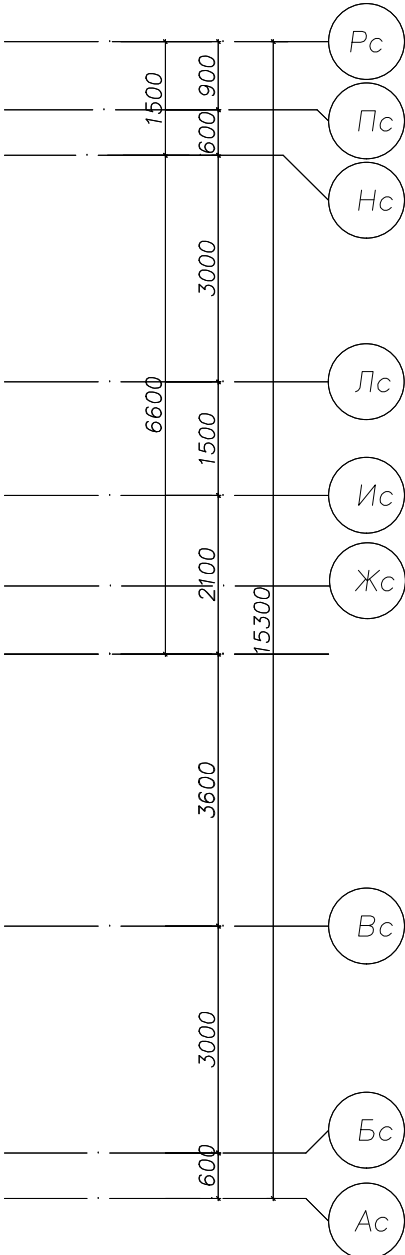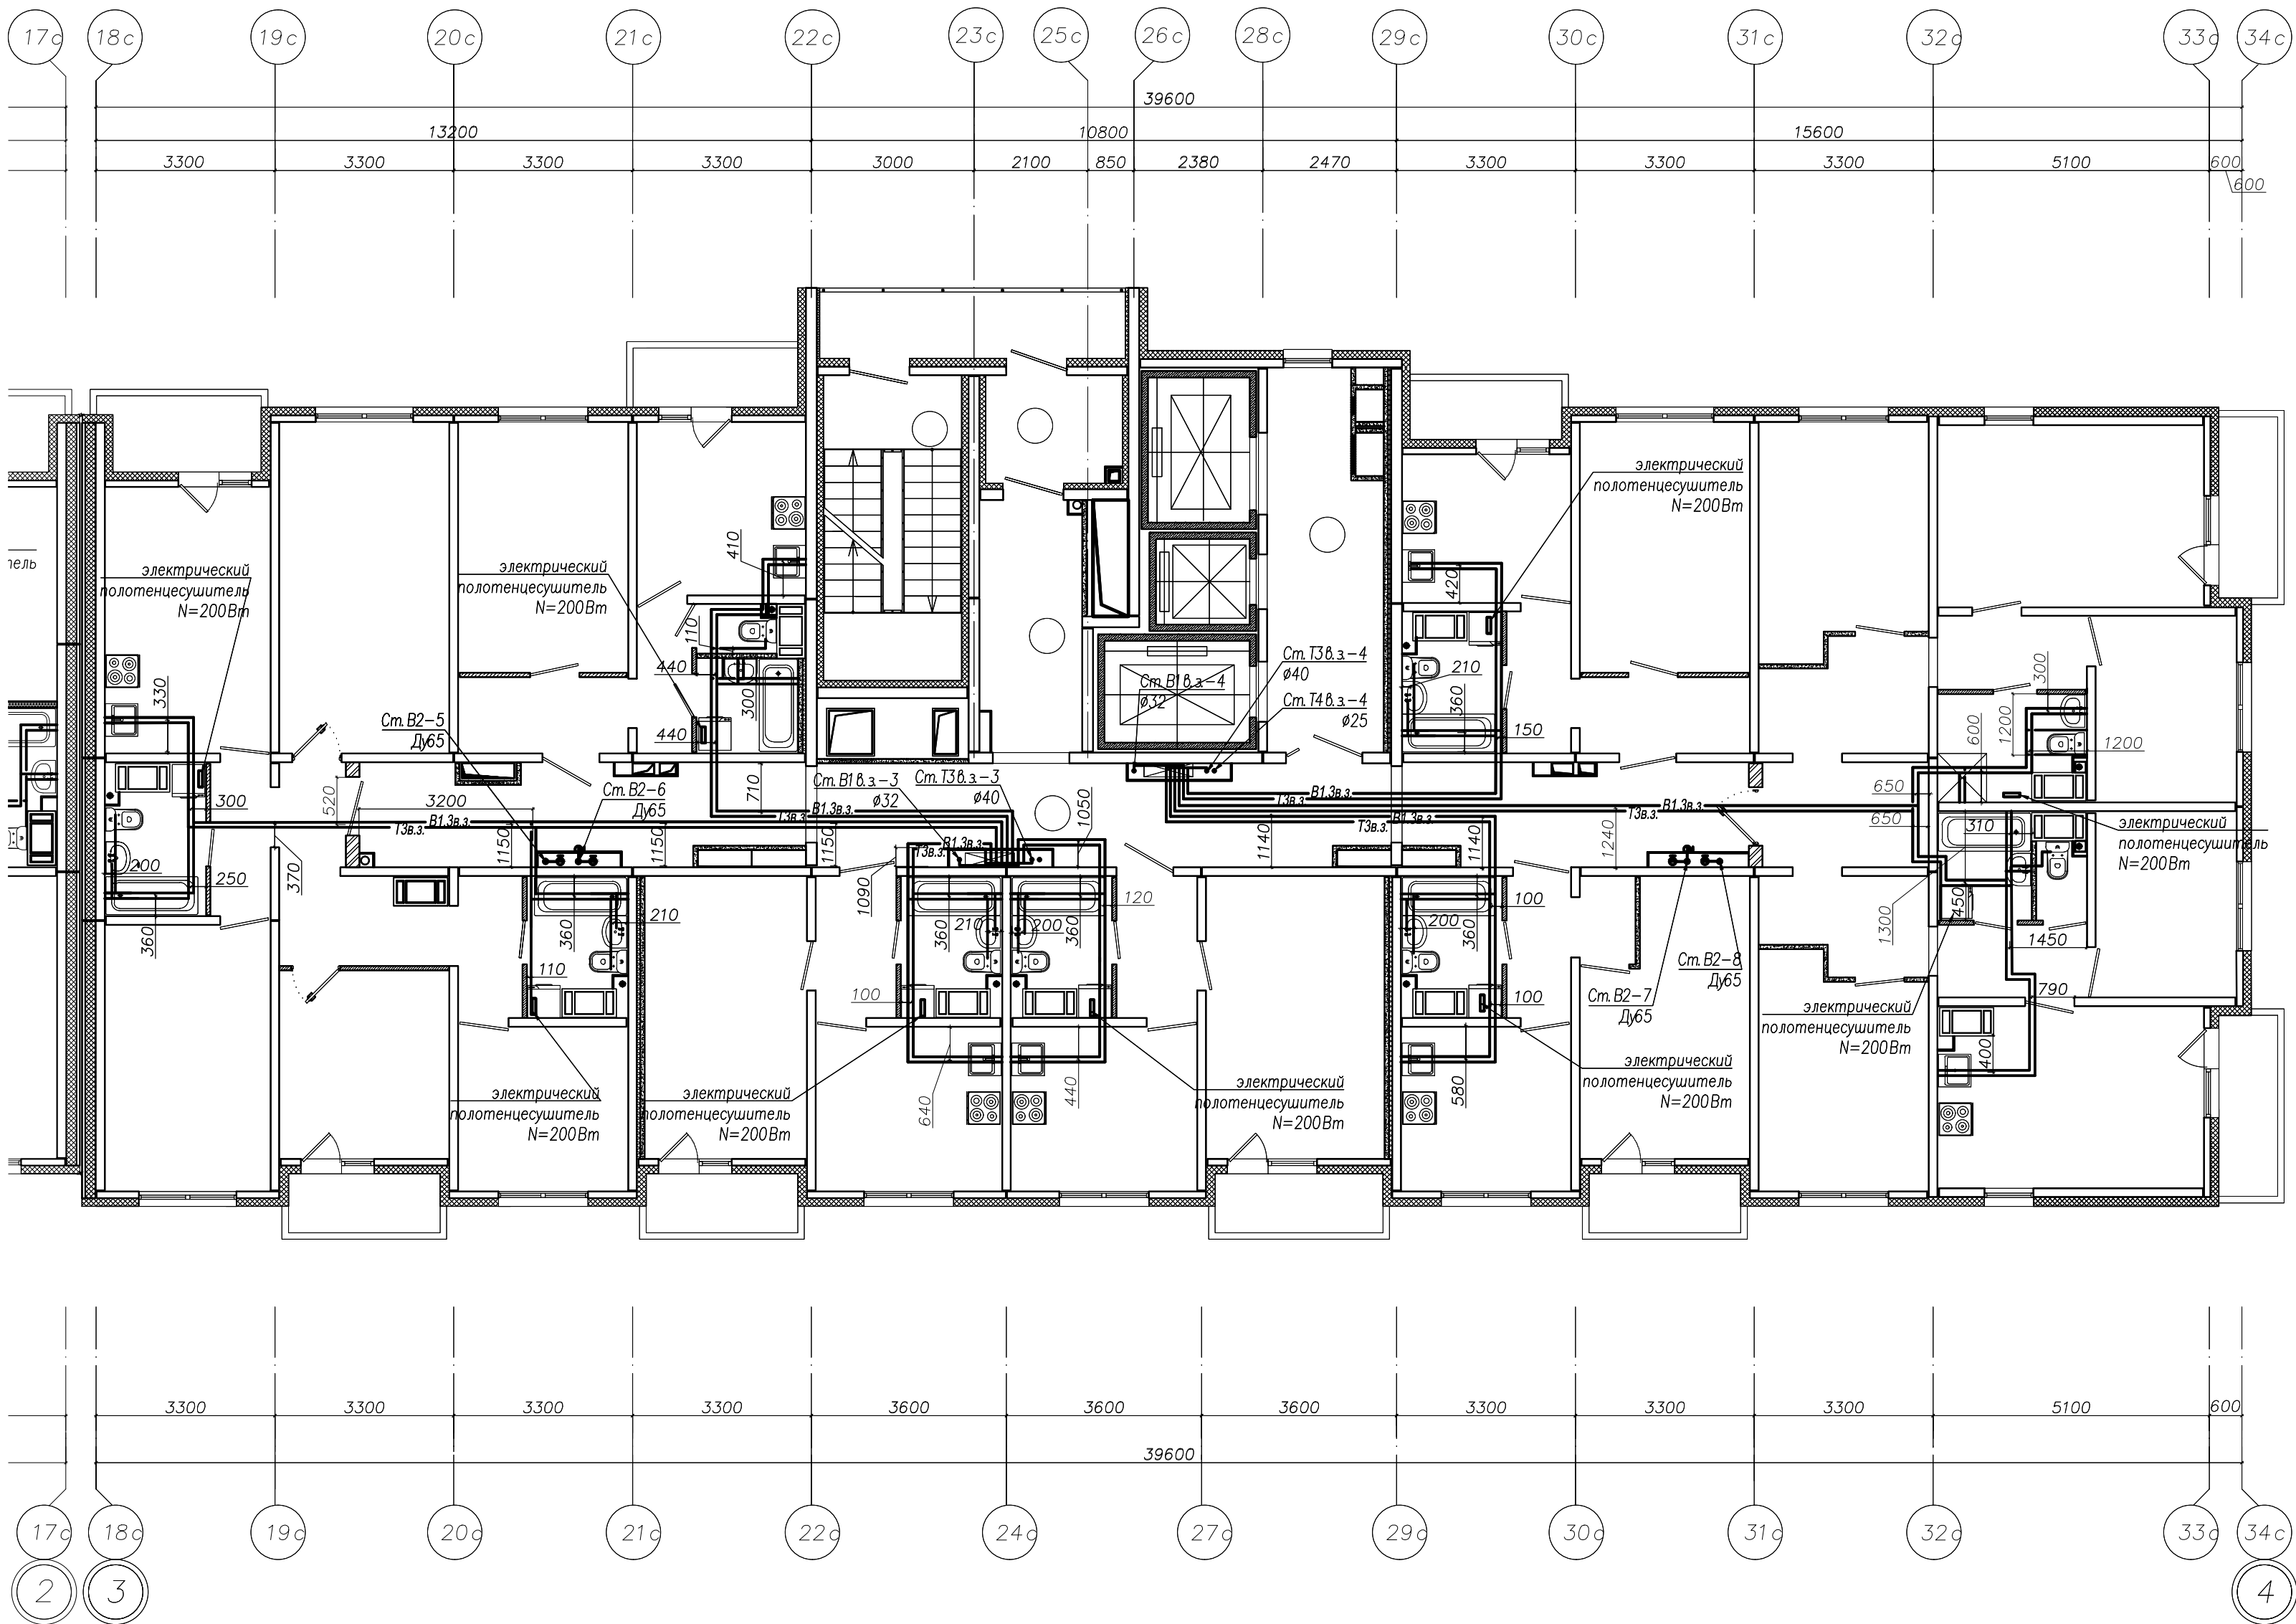

Примечание:
1. Все привязки даны по центру труб.
2. Необходимо принять охранную зону ± 150 мм в каждую сторону от привязки.





						Исполнительная схема № 15			
						г. Санкт-Петербург, территория предприятия "Ручьи", участок №8, квартал 17			
Изм.	Кол.уч.	N док	Лист	Подпись	Дата	Многоквартирный дом (многоквартирные дома), гараж (автостоянка) №206.1(по Гражданскому №18) "12этап"	Стадия	Лист	Листов
Разработал	Цветков М.В.						ИД	15	48
Проверил	Лабудин А.Л.					План 15-го этажа, Секция 1, системы ХВС и ГВС	000 "Техстрой"		

Инв. ? подл. ?
Подп. и дата
Взам. инв. ?
Согласовано

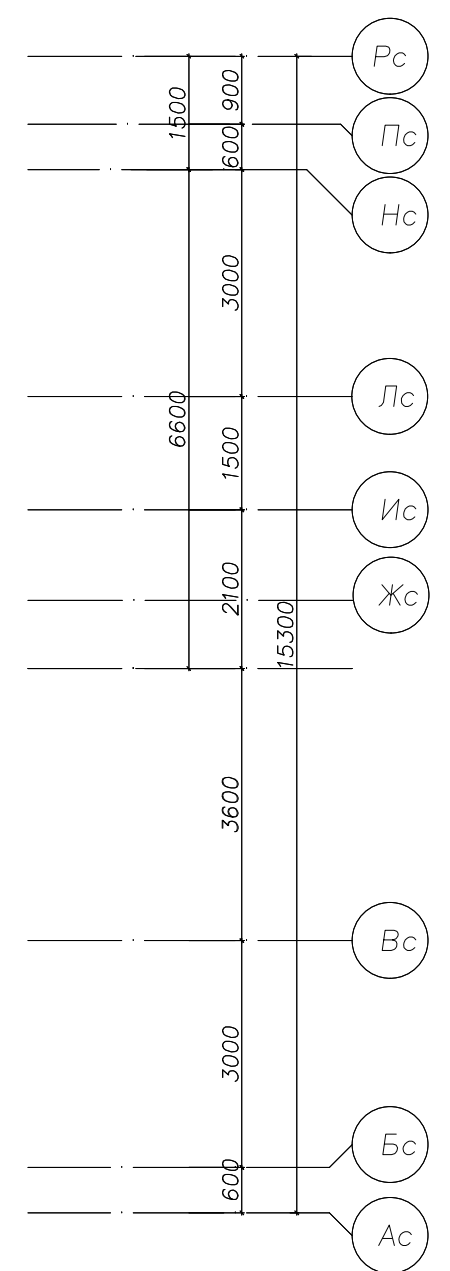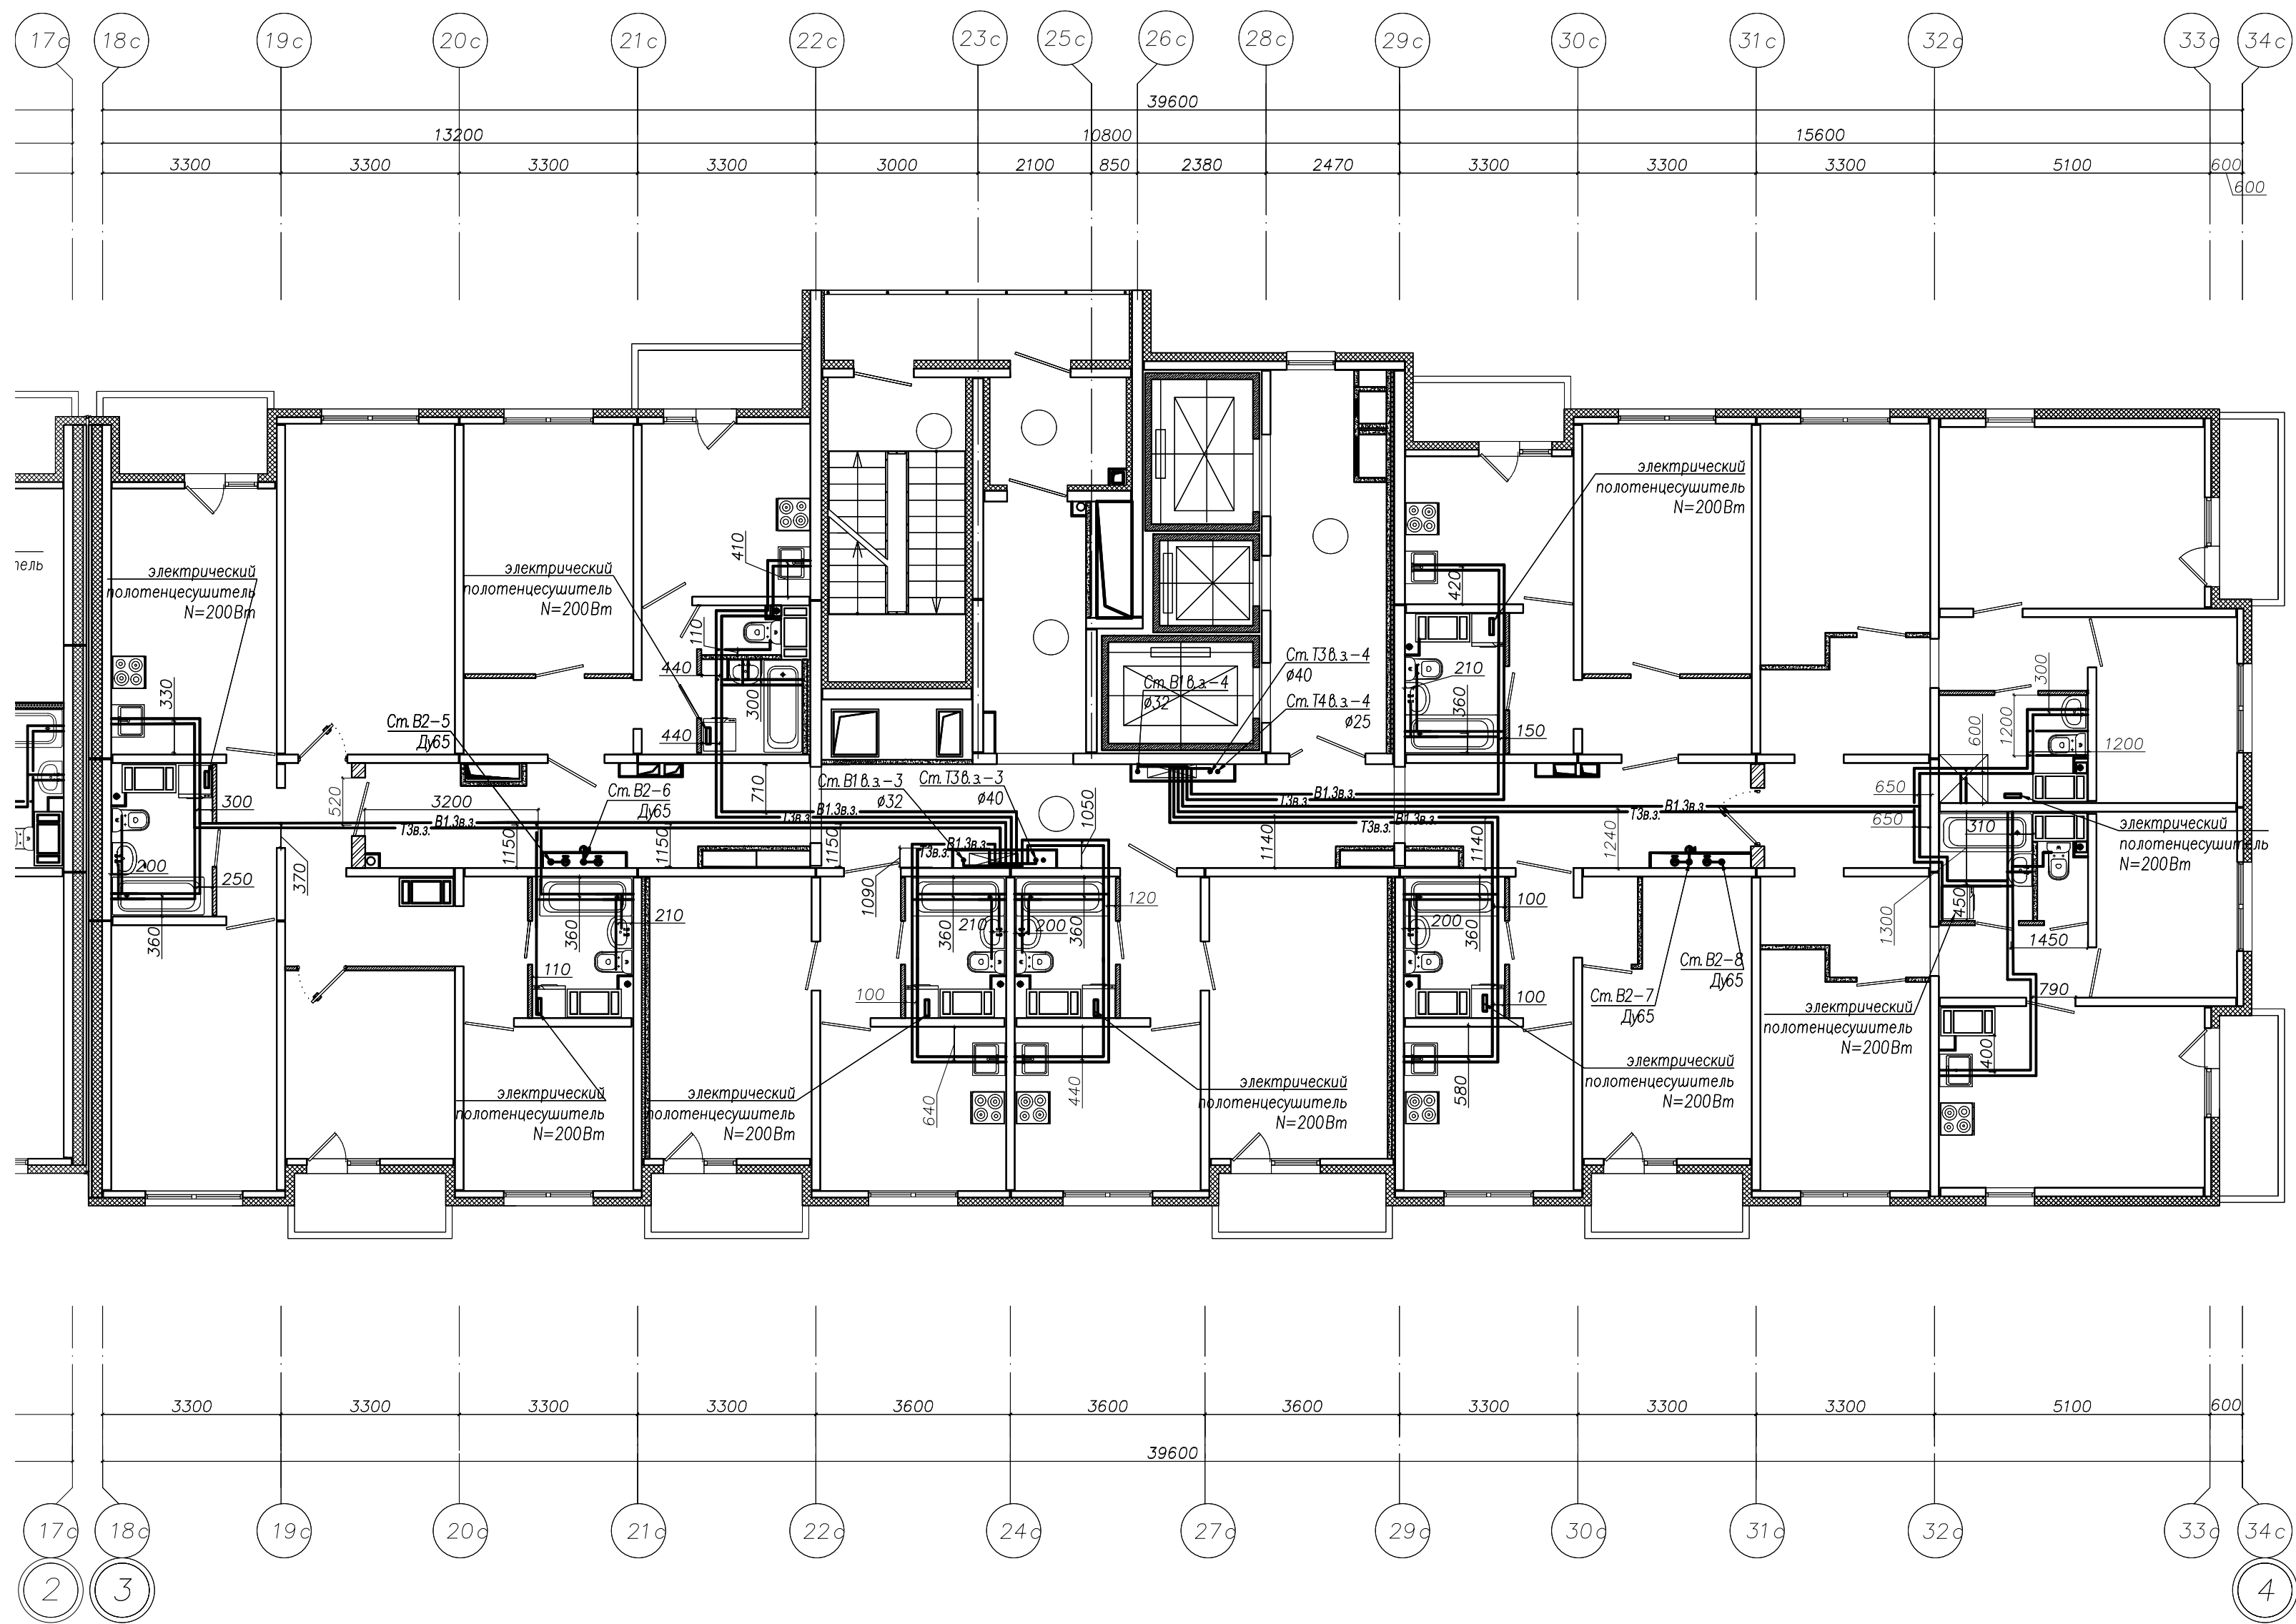

Примечание:
1. Все привязки даны по центру труб.
2. Необходимо принять охранную зону $\pm 150\text{мм}$ в каждую сторону от привязки.


Исполнительная схема № 16					
г. Санкт-Петербург, территория предприятия "Ручьи", участок №8, квартал 17					
Изм.	Кол.уч.	Н. док.	Лист	Подпись	Дата
Разработал	Цветков М.В.				
Проверил	Лабудин А.Л.				
Многоквартирный дом (многоквартирные дома), гараж (автостоянка) №206.1(по Градплану №18) "12этап"				Стадия	Лист
				ИД	16
				Лист	48
План 16-го этажа, Секция 1, системы ХВС и ГВС				000 "Техстрой"	

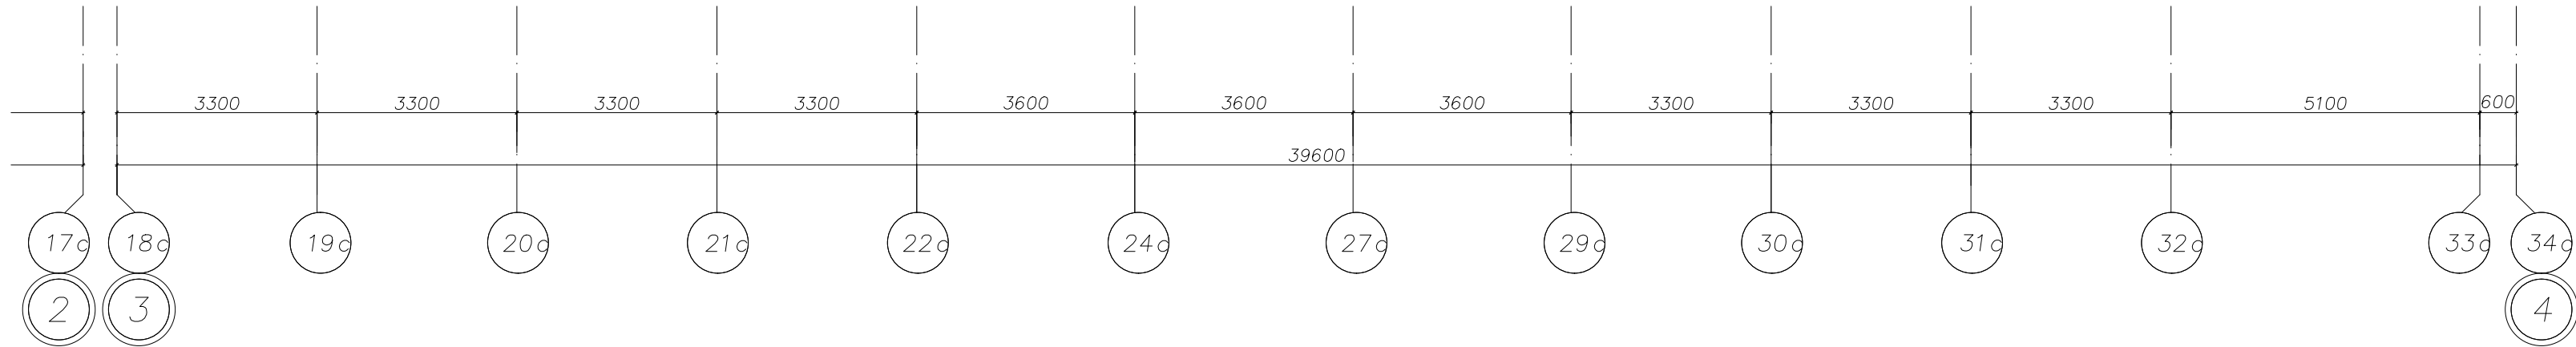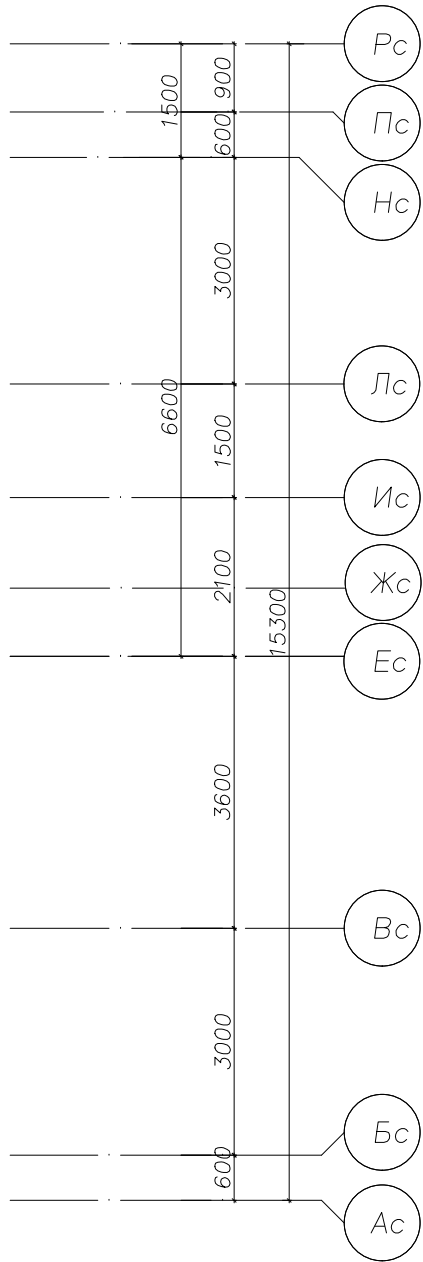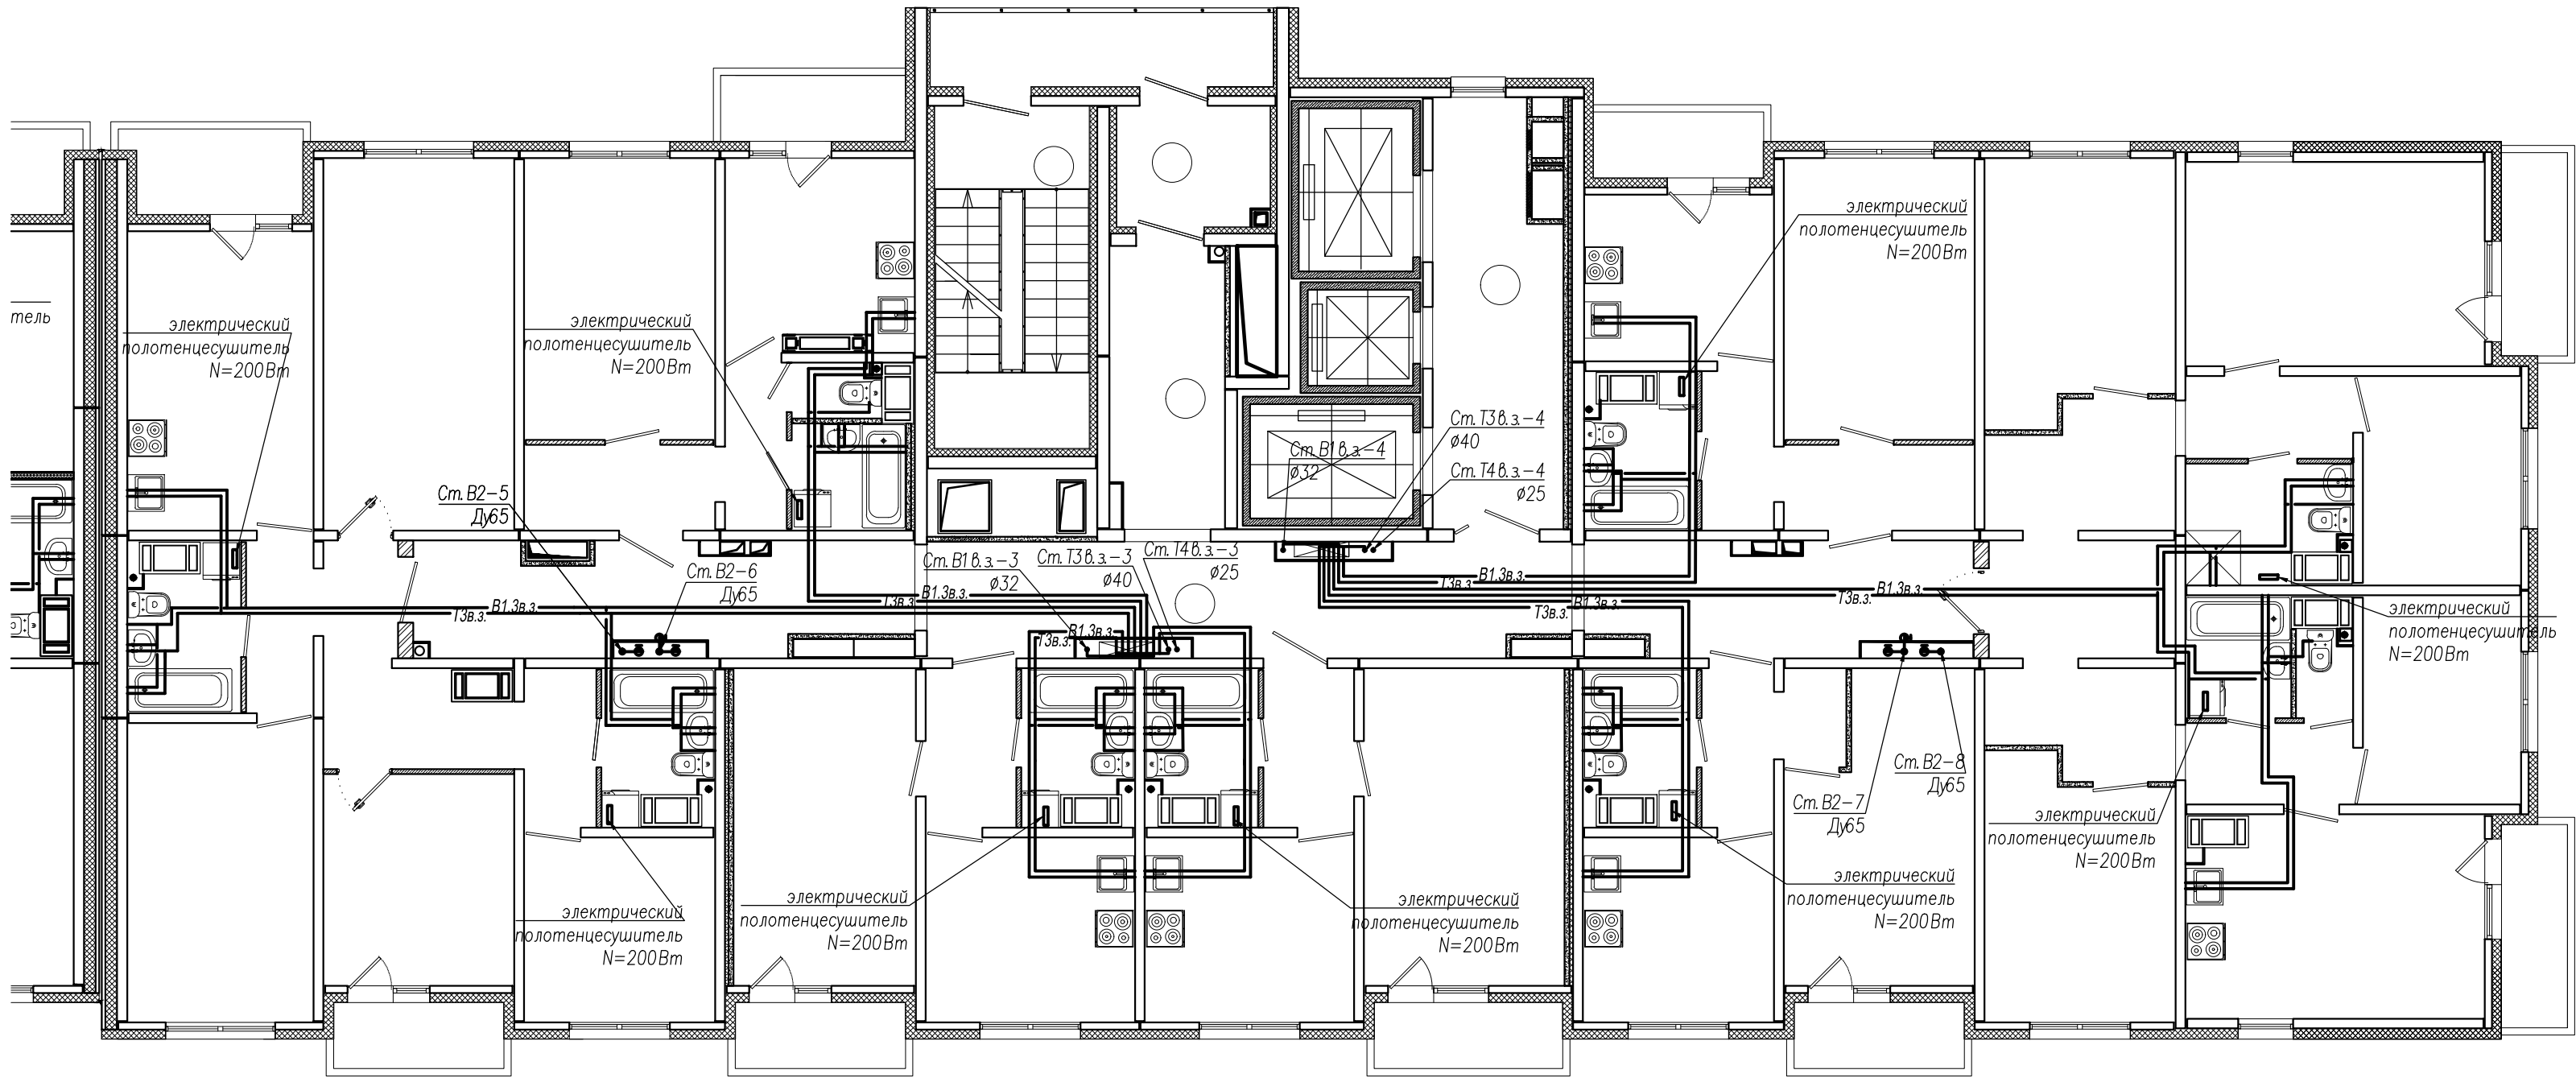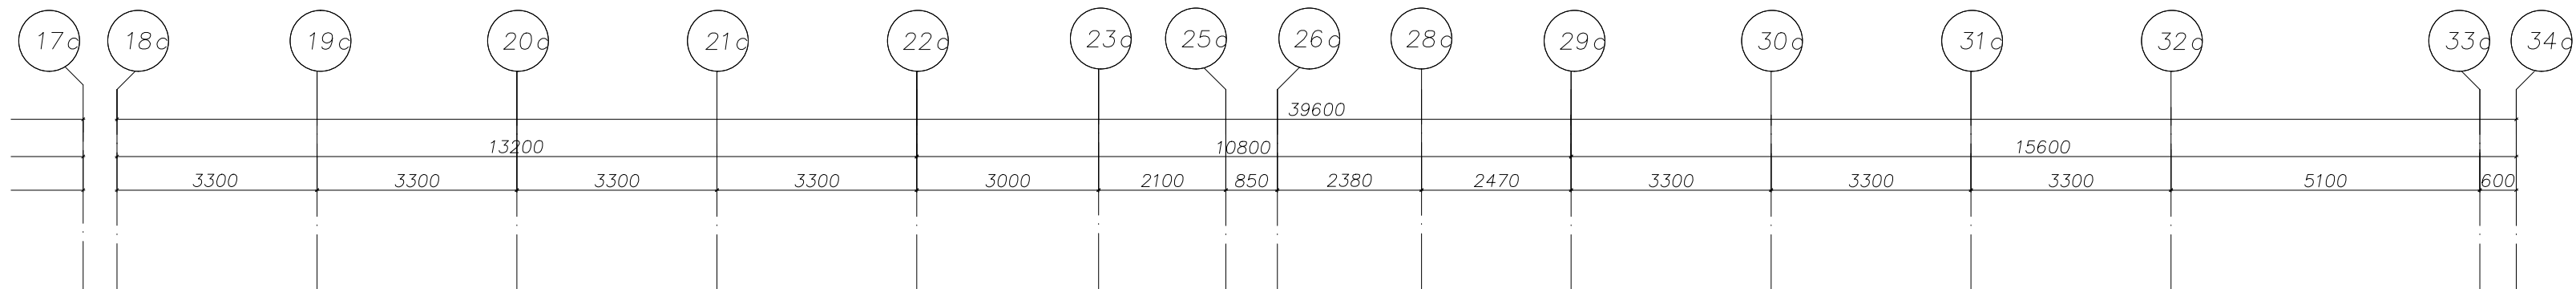

Примечание:
1. Все привязки даны по центру труб.
2. Необходимо принять охранную зону ± 150 мм в каждую сторону от привязки.


Исполнительная схема № 17						
г. Санкт-Петербург, территория предприятия "Ручьи", участок №8, квартал 17						
Изм.	Кол.уч.	N док	Лист	Подпись	Дата	Многоквартирный дом (многоквартирные дома), гараж (автостоянка) №206.1(по Градплану №18) "12этап"
Разработал	Цветков М.В.					
Проверил	Лабудин А.Л.					Стация
						ИД
						Лист
						17
						Листов
						48
План 17-го этажа, Секция 1, системы ХВС и ГВС						000 "Техстрой"

Инф. ? подл. Подр. и дат. Взам. инф. Соеласовано

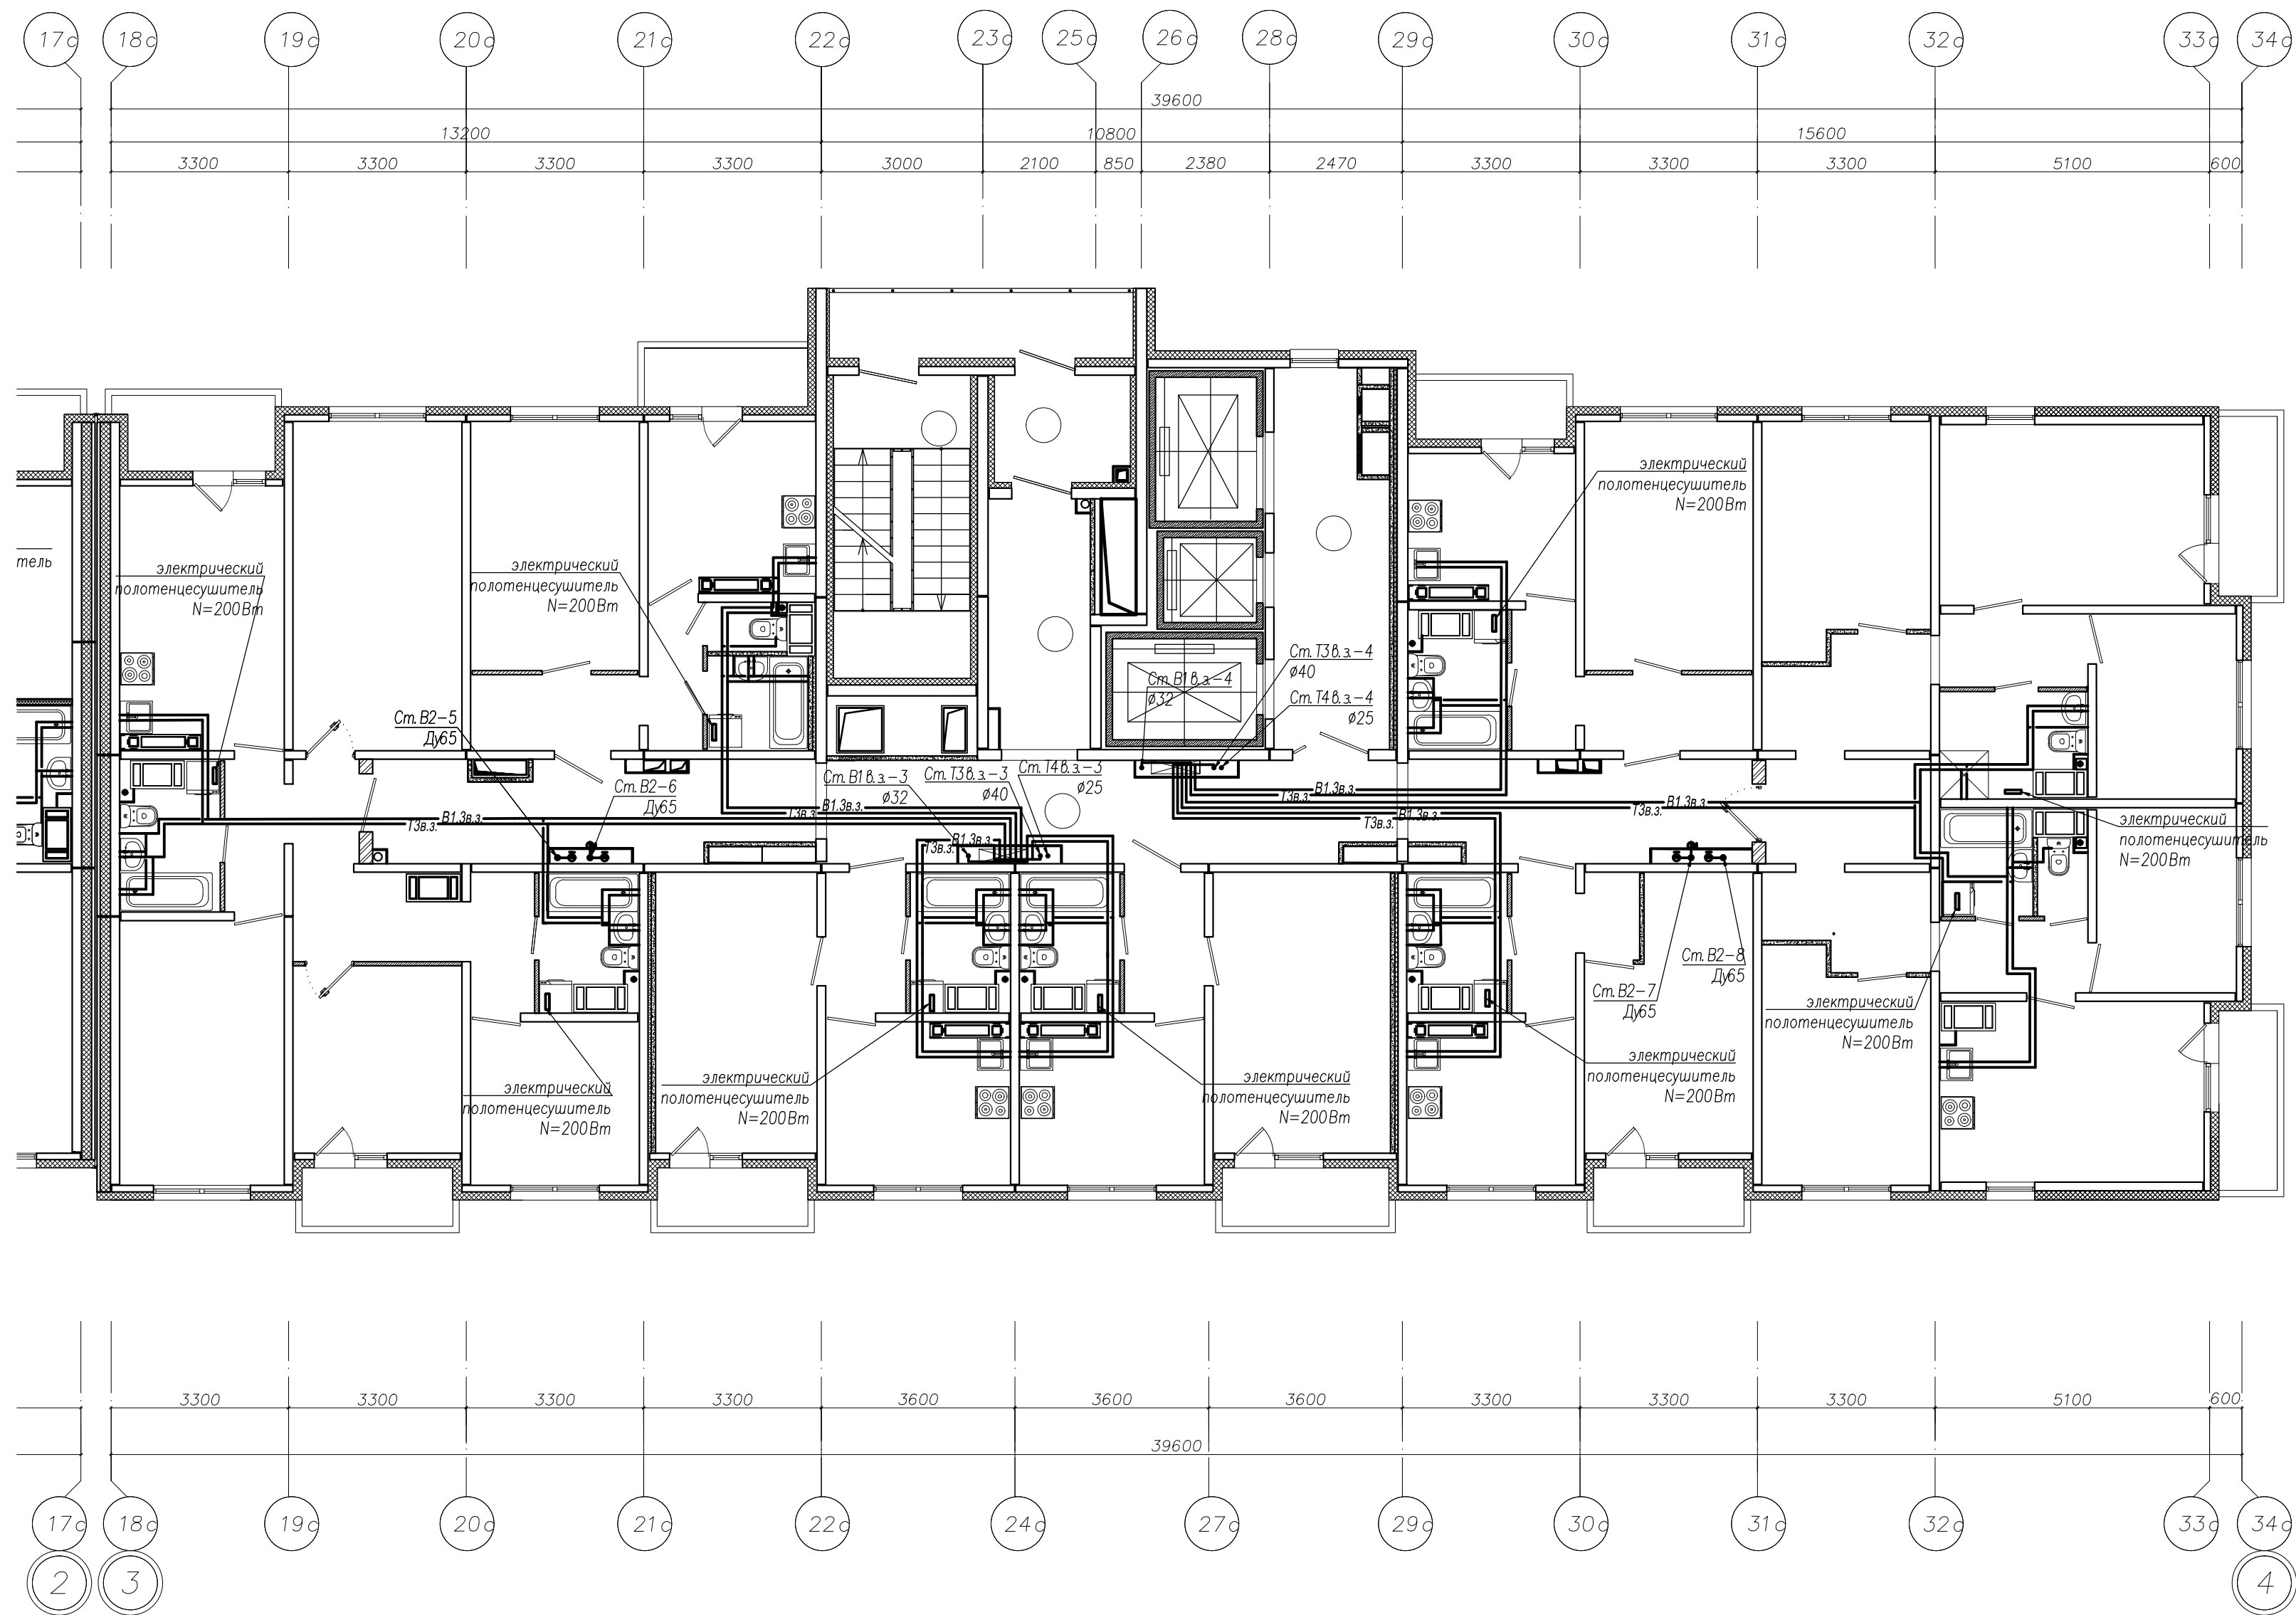


Примечание:
1. Все привязки даны по центру труб.
2. Необходимо принять охранную зону $\pm 150\text{мм}$ в каждую сторону от привязки.

Исполнительная схема № 18						
г. Санкт-Петербург, территория предприятия "Ручьи", участок №8, квартал 17						
Изм.	Кол.уч.	N док	Лист	Подпись	Дата	
Разработал	Цветков М.В.					Многоквартирный дом (многоквартирные дома), гараж (автостоянка) №206.1(по Гражданскому №18) "12этап"
Проверил	Лабудин А.Л.					ИД
						18
						48
						000 "Техстрой"
						План 18-го этажа, Секция 1, системы ХВС и ГВС

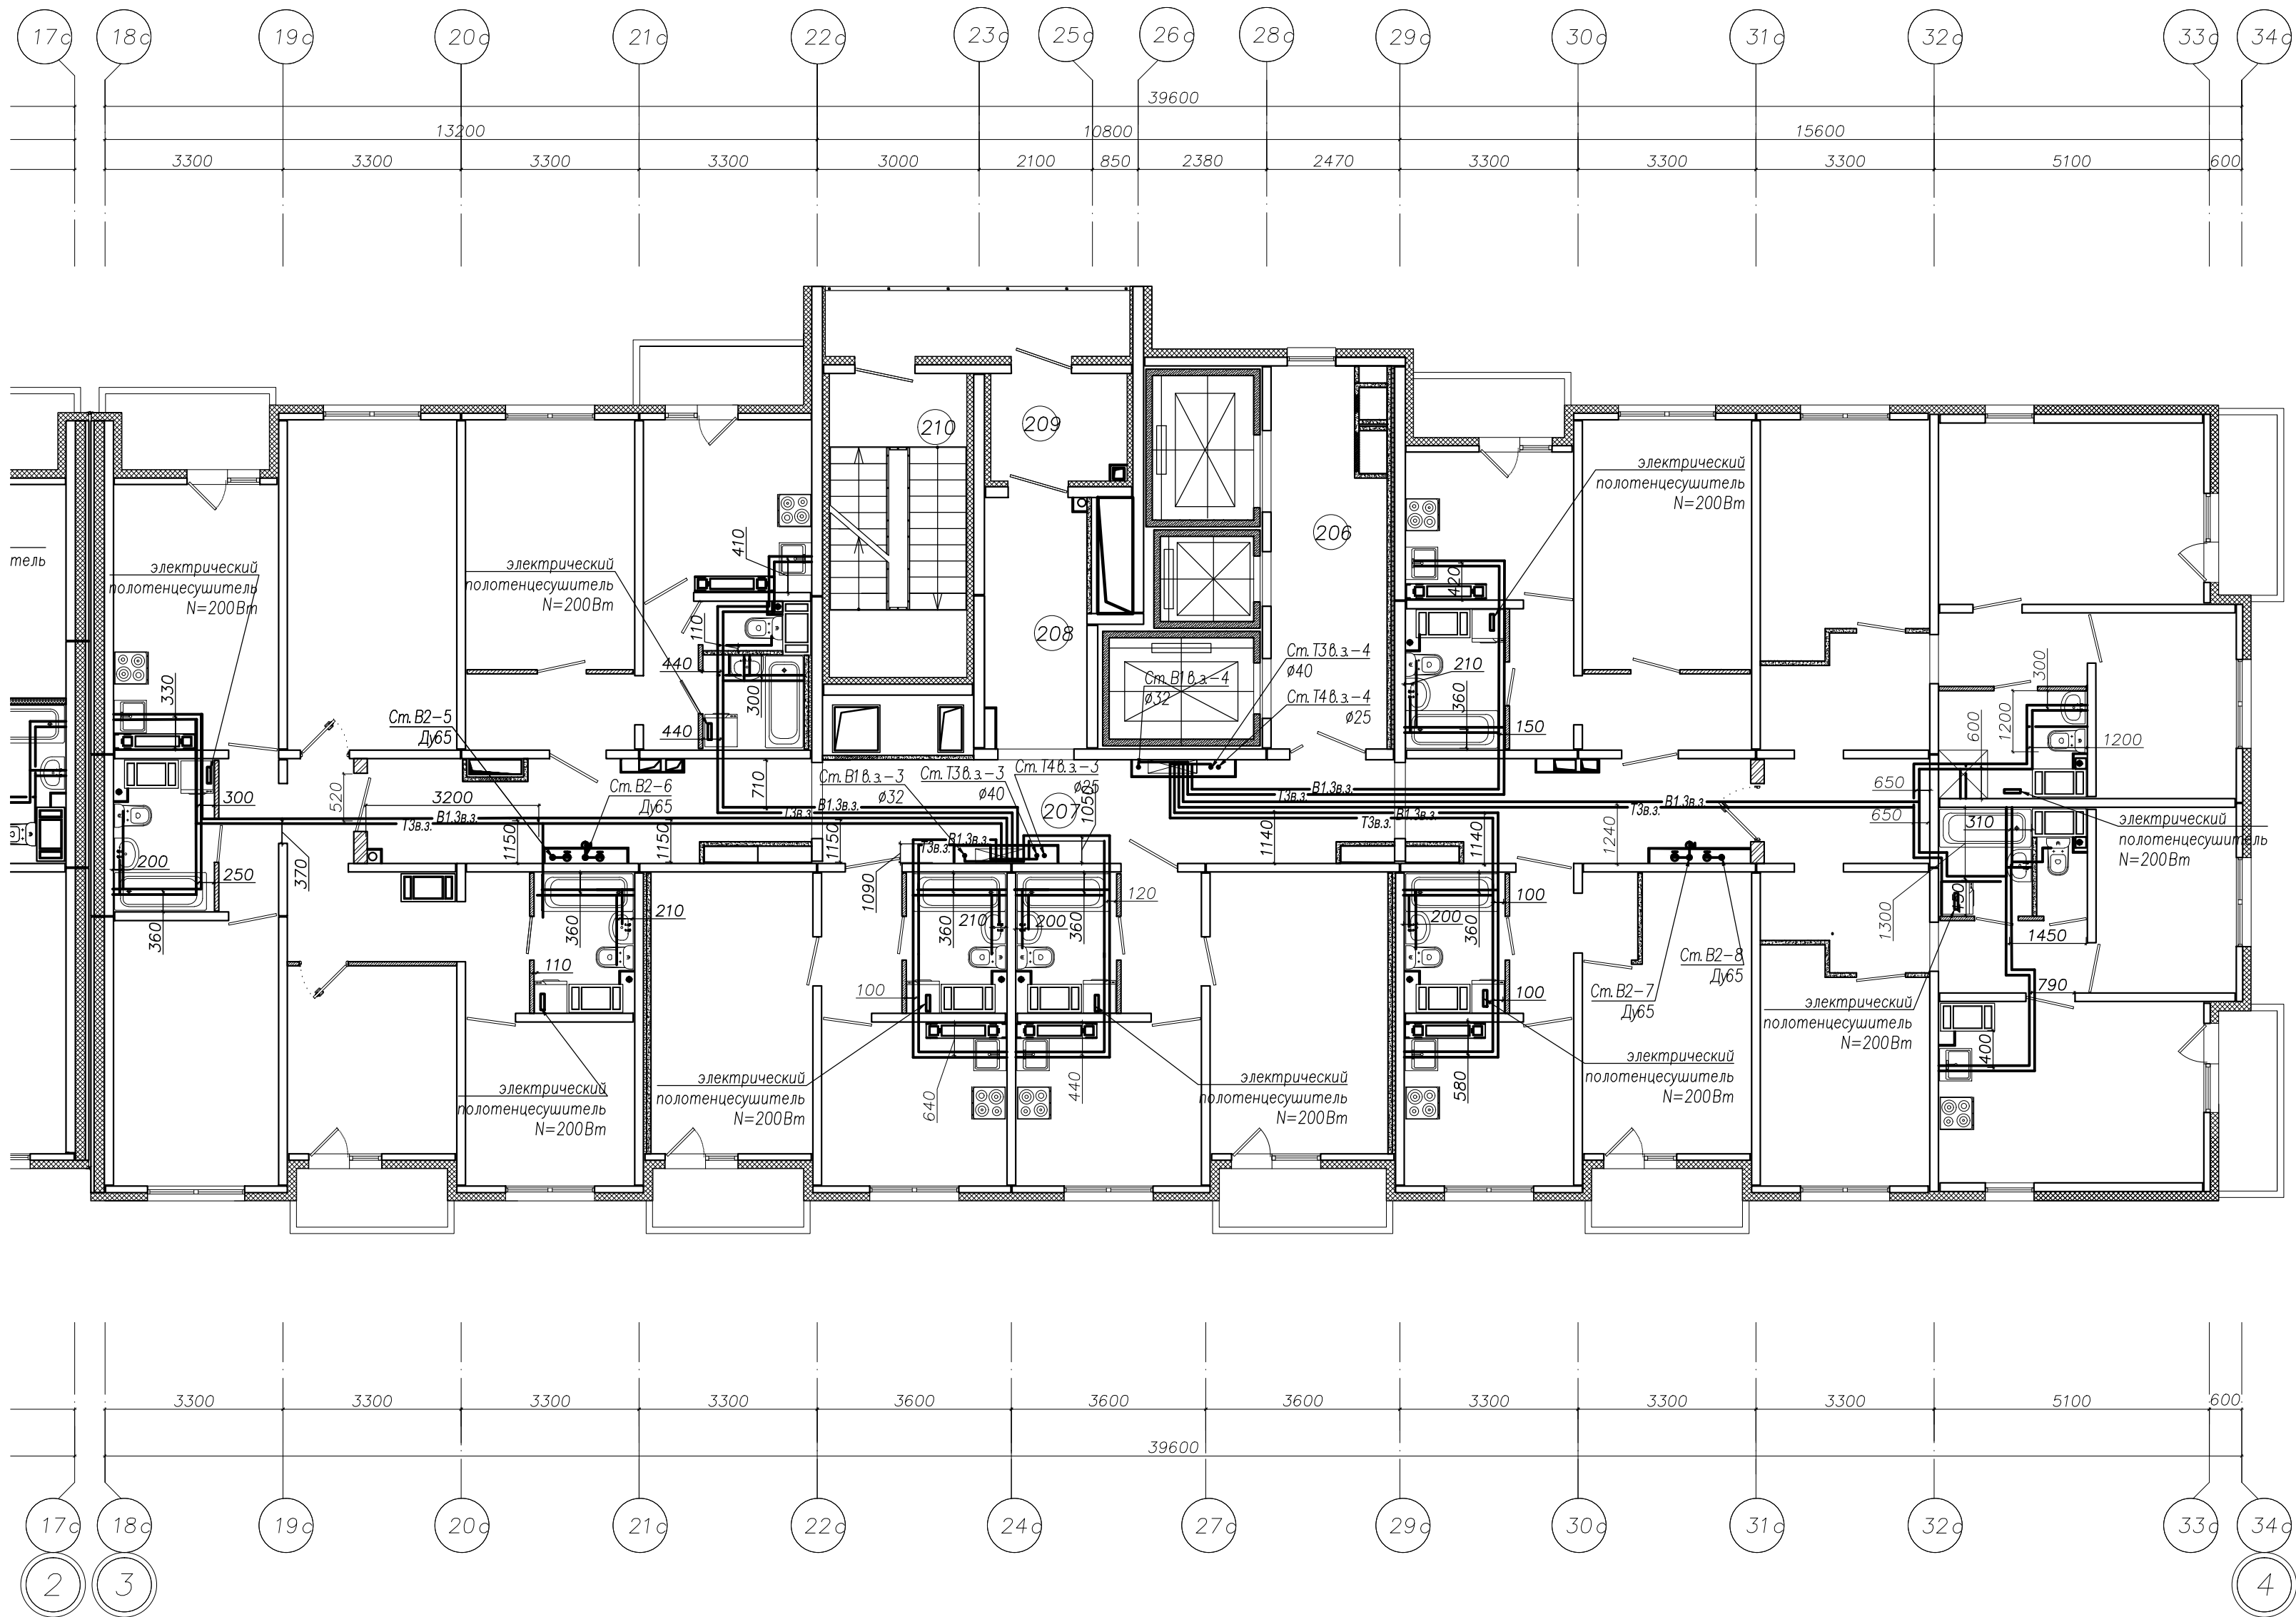

Примечание:
1. Все привязки даны по центру труб.
2. Необходимо принять охранную зону $\pm 150\text{мм}$ в каждую сторону от привязки.

						Исполнительная схема № 19			
						г. Санкт-Петербург, территория предприятия "Ручьи", участок №8, квартал 17			
Изм.	Кол.уч.	N док	Лист	Подпись	Дата	Многоквартирный дом (многоквартирные дома), гараж (автостоянка) №206.1(по Гражданскому №18) "12этап"	Стадия	Лист	Листов
Разработал	Цветков М.В.						ИД	19	48
Проверил	Лабудин А.Л.					План 19-го этажа, Секция 1, системы ХВС и ГВС	ООО "Техстрой"		

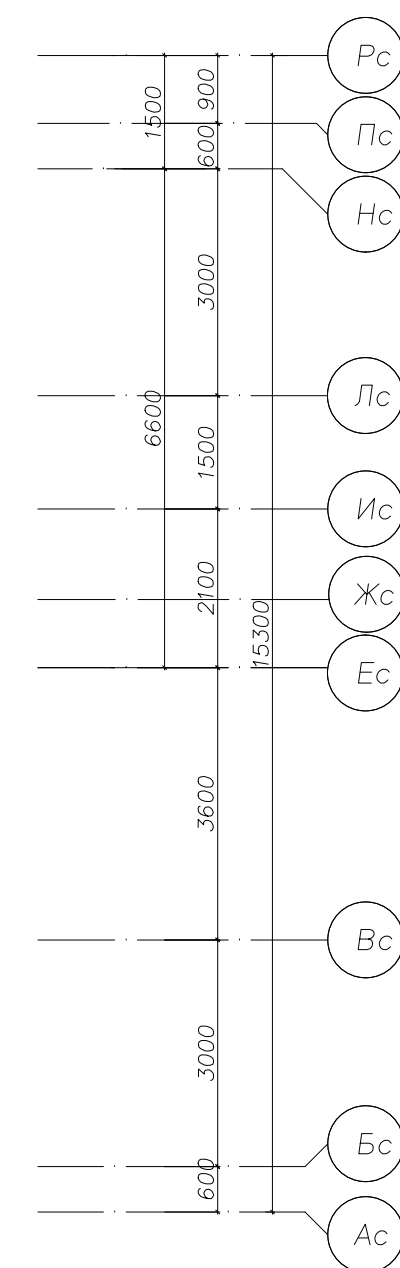


						Исполнительная схема № 20				
						г. Санкт-Петербург, территория предприятия "Ручьи", участок №8, квартал 17				
Изм.	Кол.уч.	N док	Лист	Подпись	Дата	Многоквартирный дом (многоквартирные дома), гараж (автостоянка) №206.1(по Градплану №18) "12этап"		Стация	Лист	Листов
Разработал			Цветков М.В.					ИД	20	48
Проверил			Лабудин А.Л.			План 20-го этажа, Секция 1, системы ХВС и ГВС		ООО "Техстрой"		

Инв. ? подл. ?

Подп. и дата

Взам. инв. ?

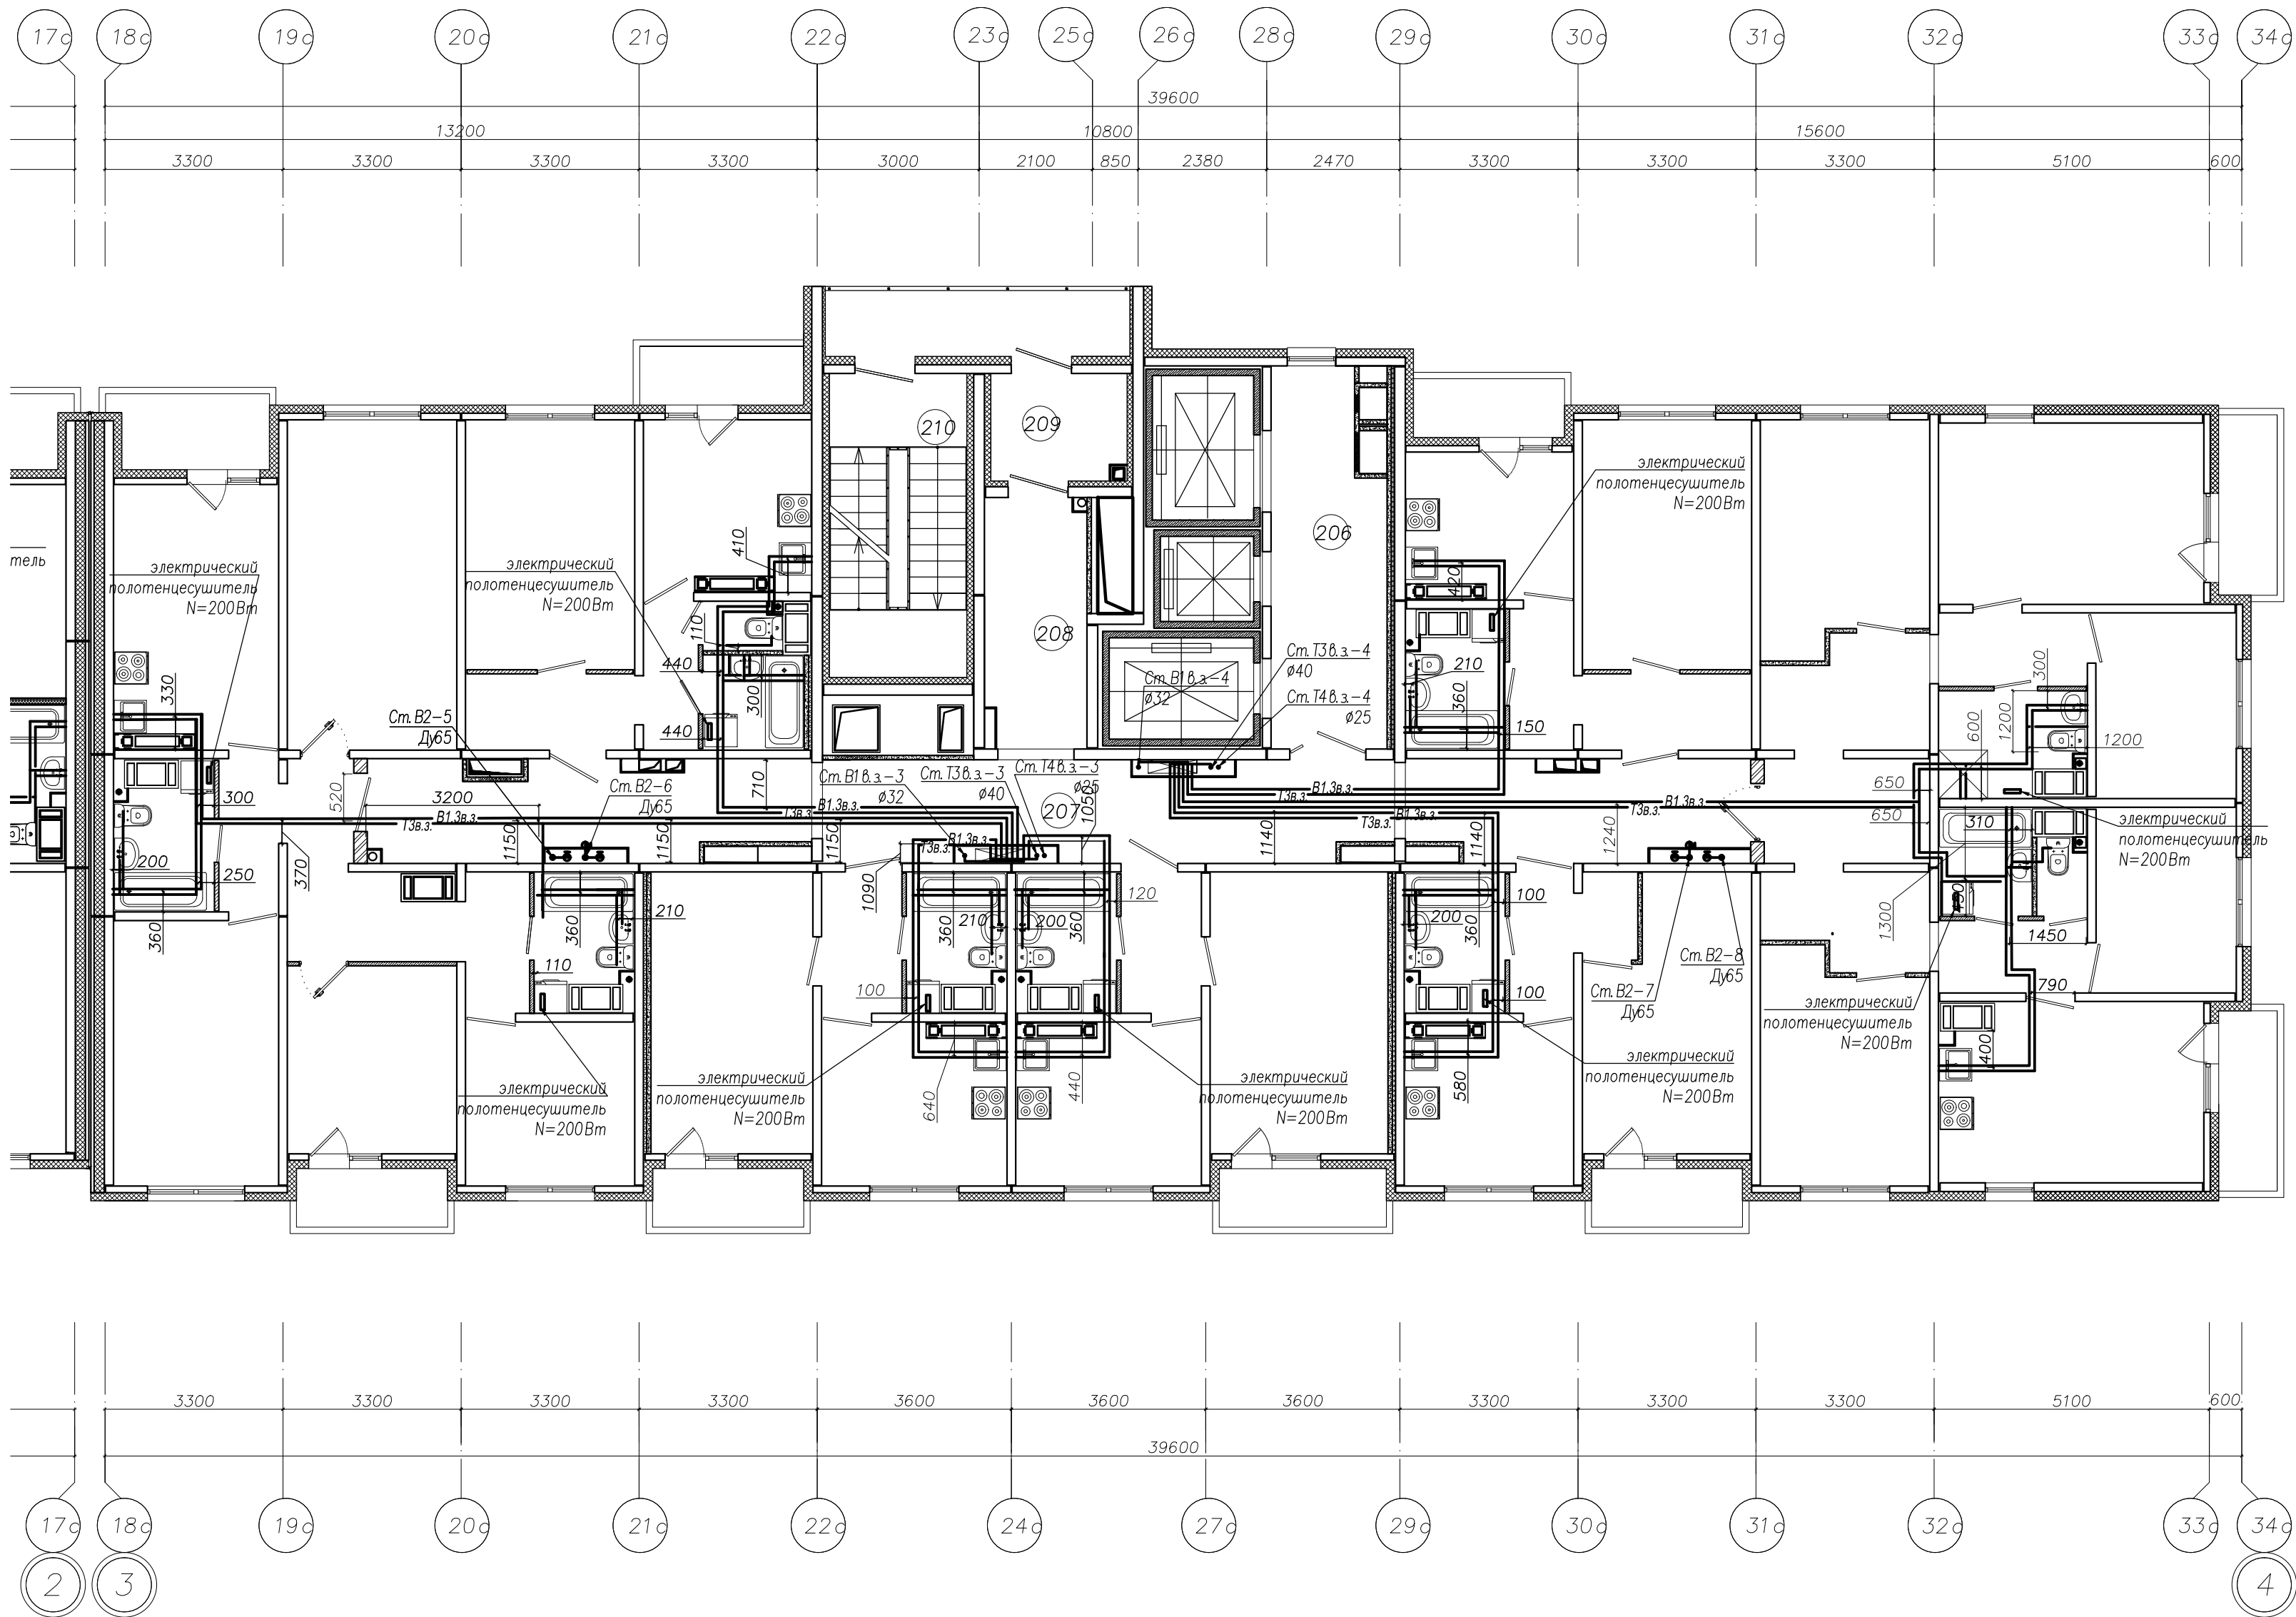

Примечание:
1. Все привязки даны по центру труб.
2. Необходимо принять охранную зону ± 150 мм в каждую сторону от привязки.


Исполнительная схема № 21						
г. Санкт-Петербург, территория предприятия "Ручьи", участок №8, квартал 17						
Изм.	Кол.уч.	Н. док.	Лист	Подпись	Дата	
Разработал	Цветков М.В.					
Проверил	Лабудин А.Л.					
Многоквартирный дом (многоквартирные дома), гараж (автостоянка) №206.1(по Гражданскому №18) "12этап"						Стадия
						Лист
						Листов
План 21-го этажа, Секция 1, системы ХВС и ГВС						ИД
						21
						48
						000 "Техстрой"

Инв. ? подл. ?

Подп. и дата

Взам. инв. ?

Согласовано

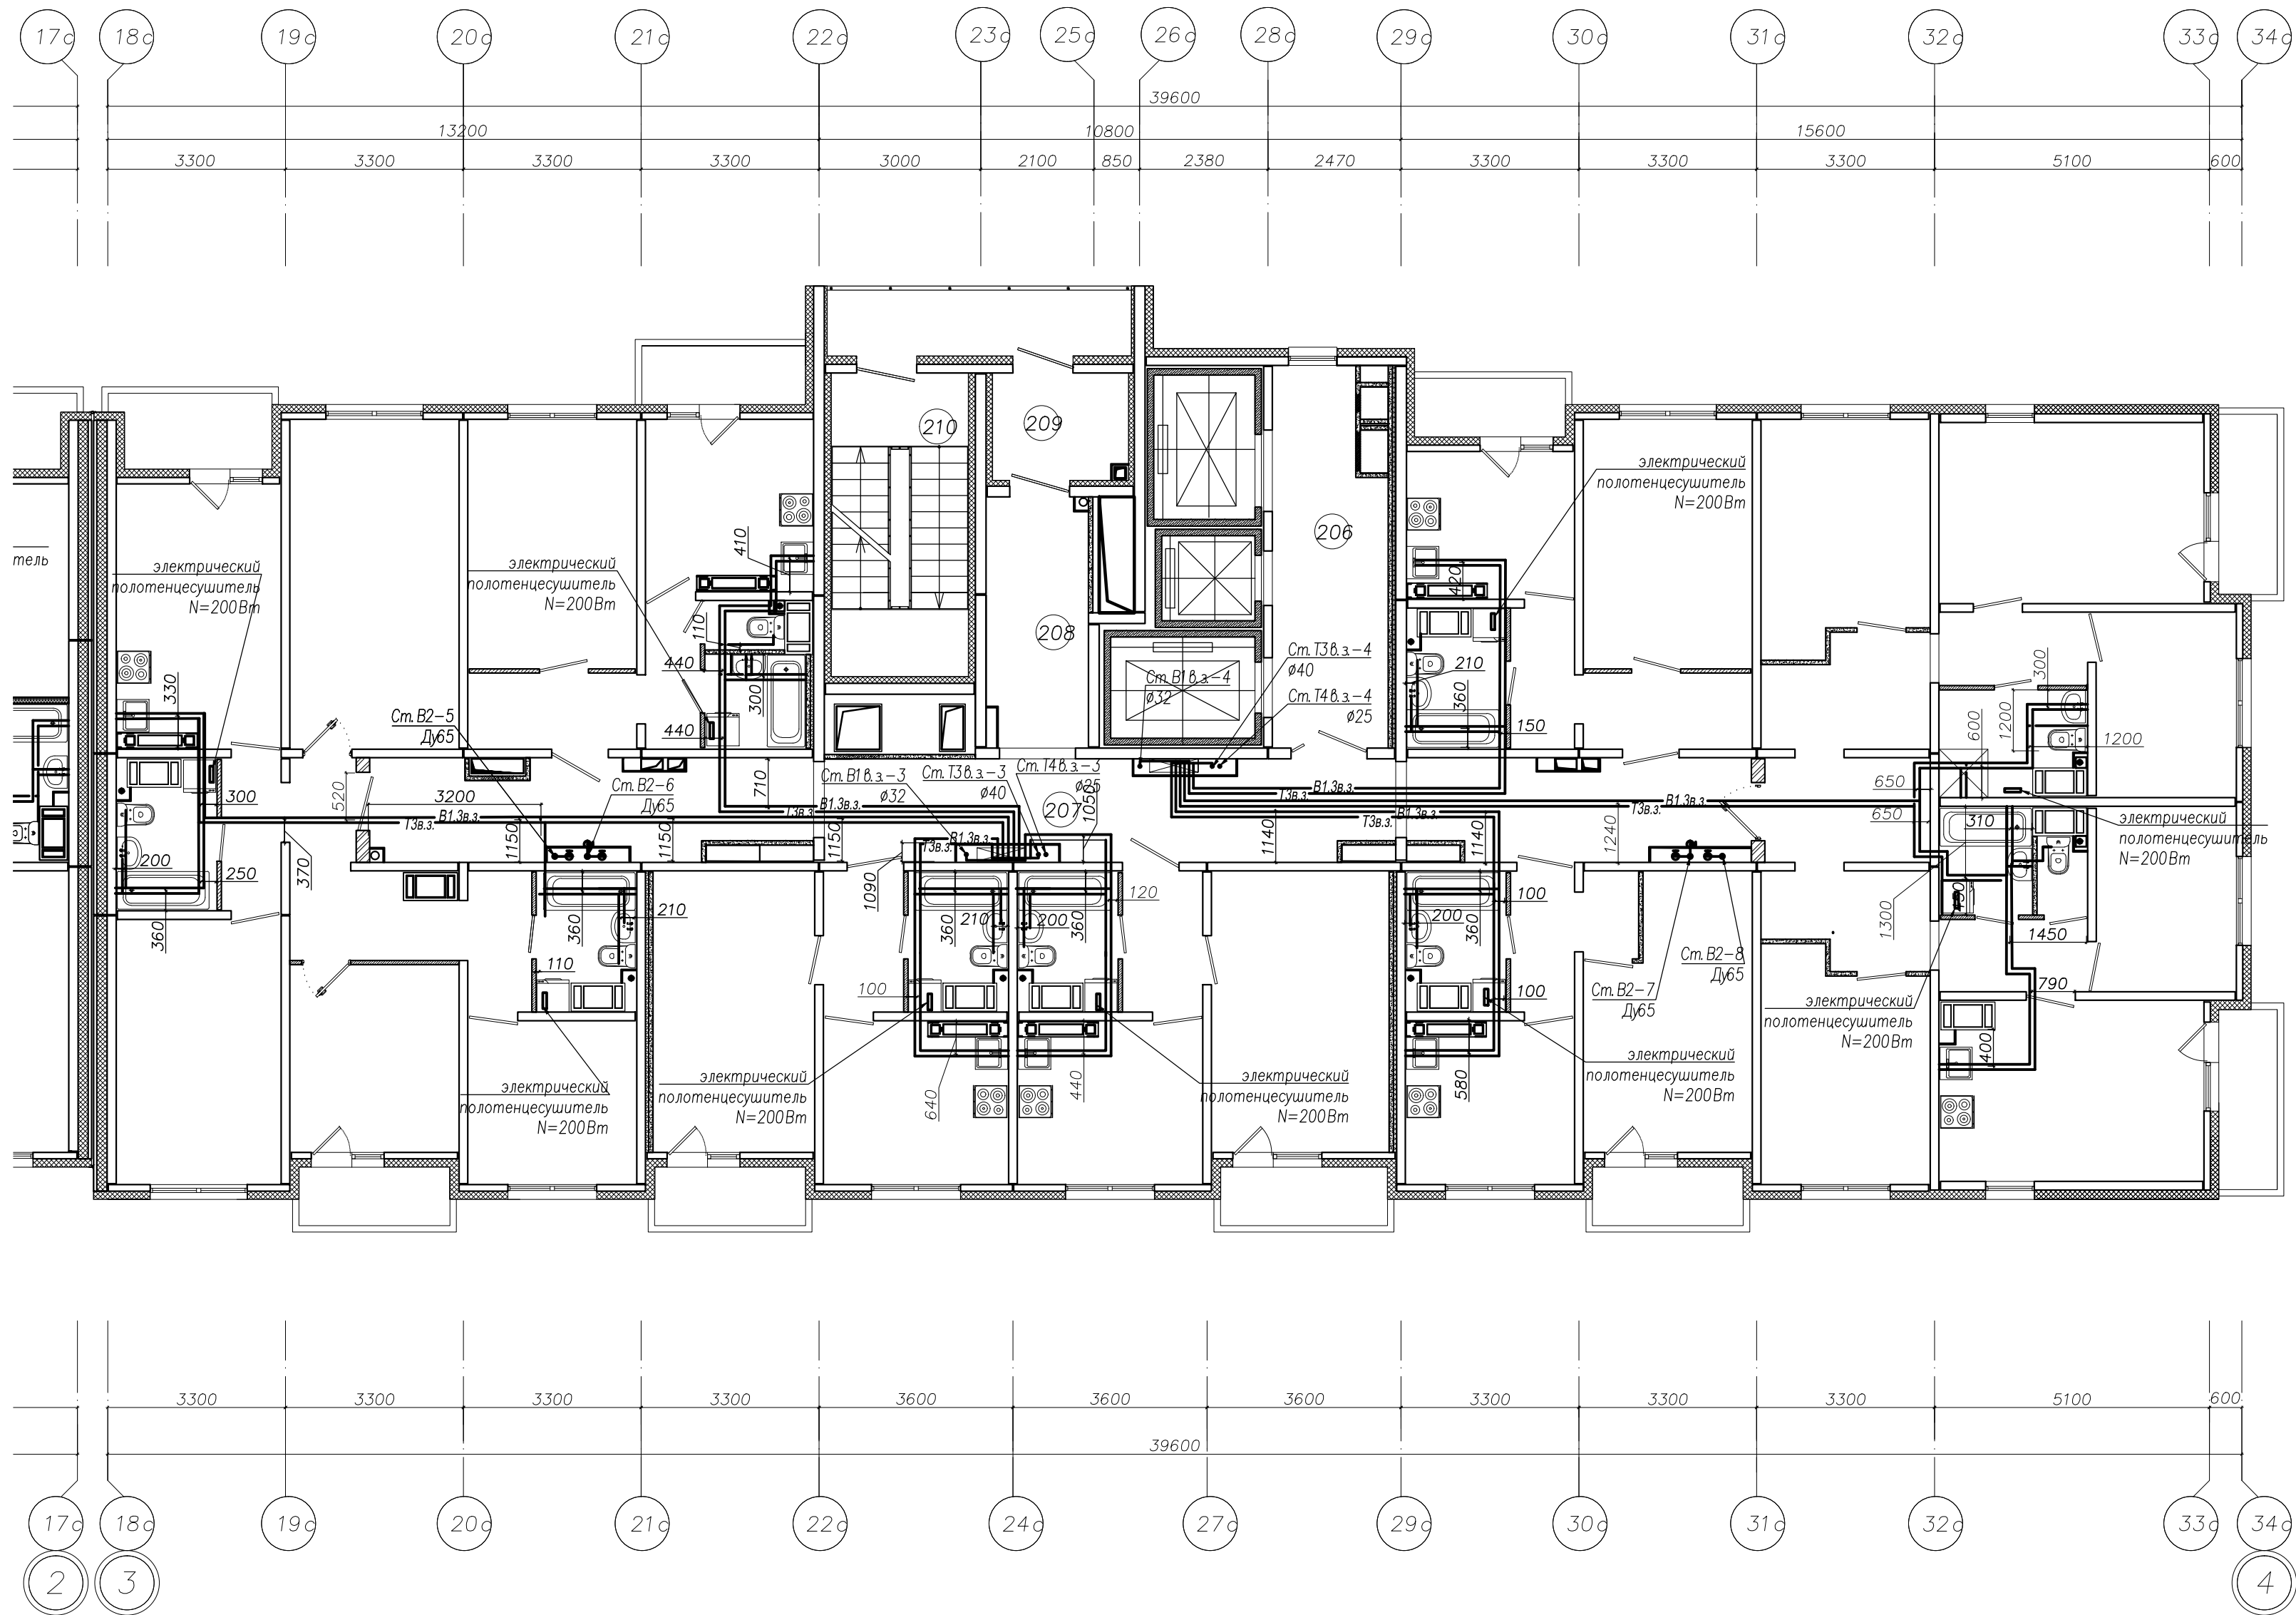

Примечание:
1. Все привязки даны по центру труб.
2. Необходимо принять охранную зону ± 150 мм в каждую сторону от привязки.


Исполнительная схема № 22						
г. Санкт-Петербург, территория предприятия "Ручьи", участок №8, квартал 17						
Изм.	Кол.уч.	Н. док.	Лист	Подпись	Дата	Многоквартирный дом (многоквартирные дома), гараж (автостоянка) №206.1(по Гражданскому №18) "12этап"
Разработал	Цветков М.В.					
Проверил	Лабудин А.Л.					ИД
						22
						48
План 22-го этажа, Секция 1, системы ХВС и ГВС						000 "Техстрой"

Инв. ? подл. ?

Подп. и дата


Взам. инв. ?

Согласовано

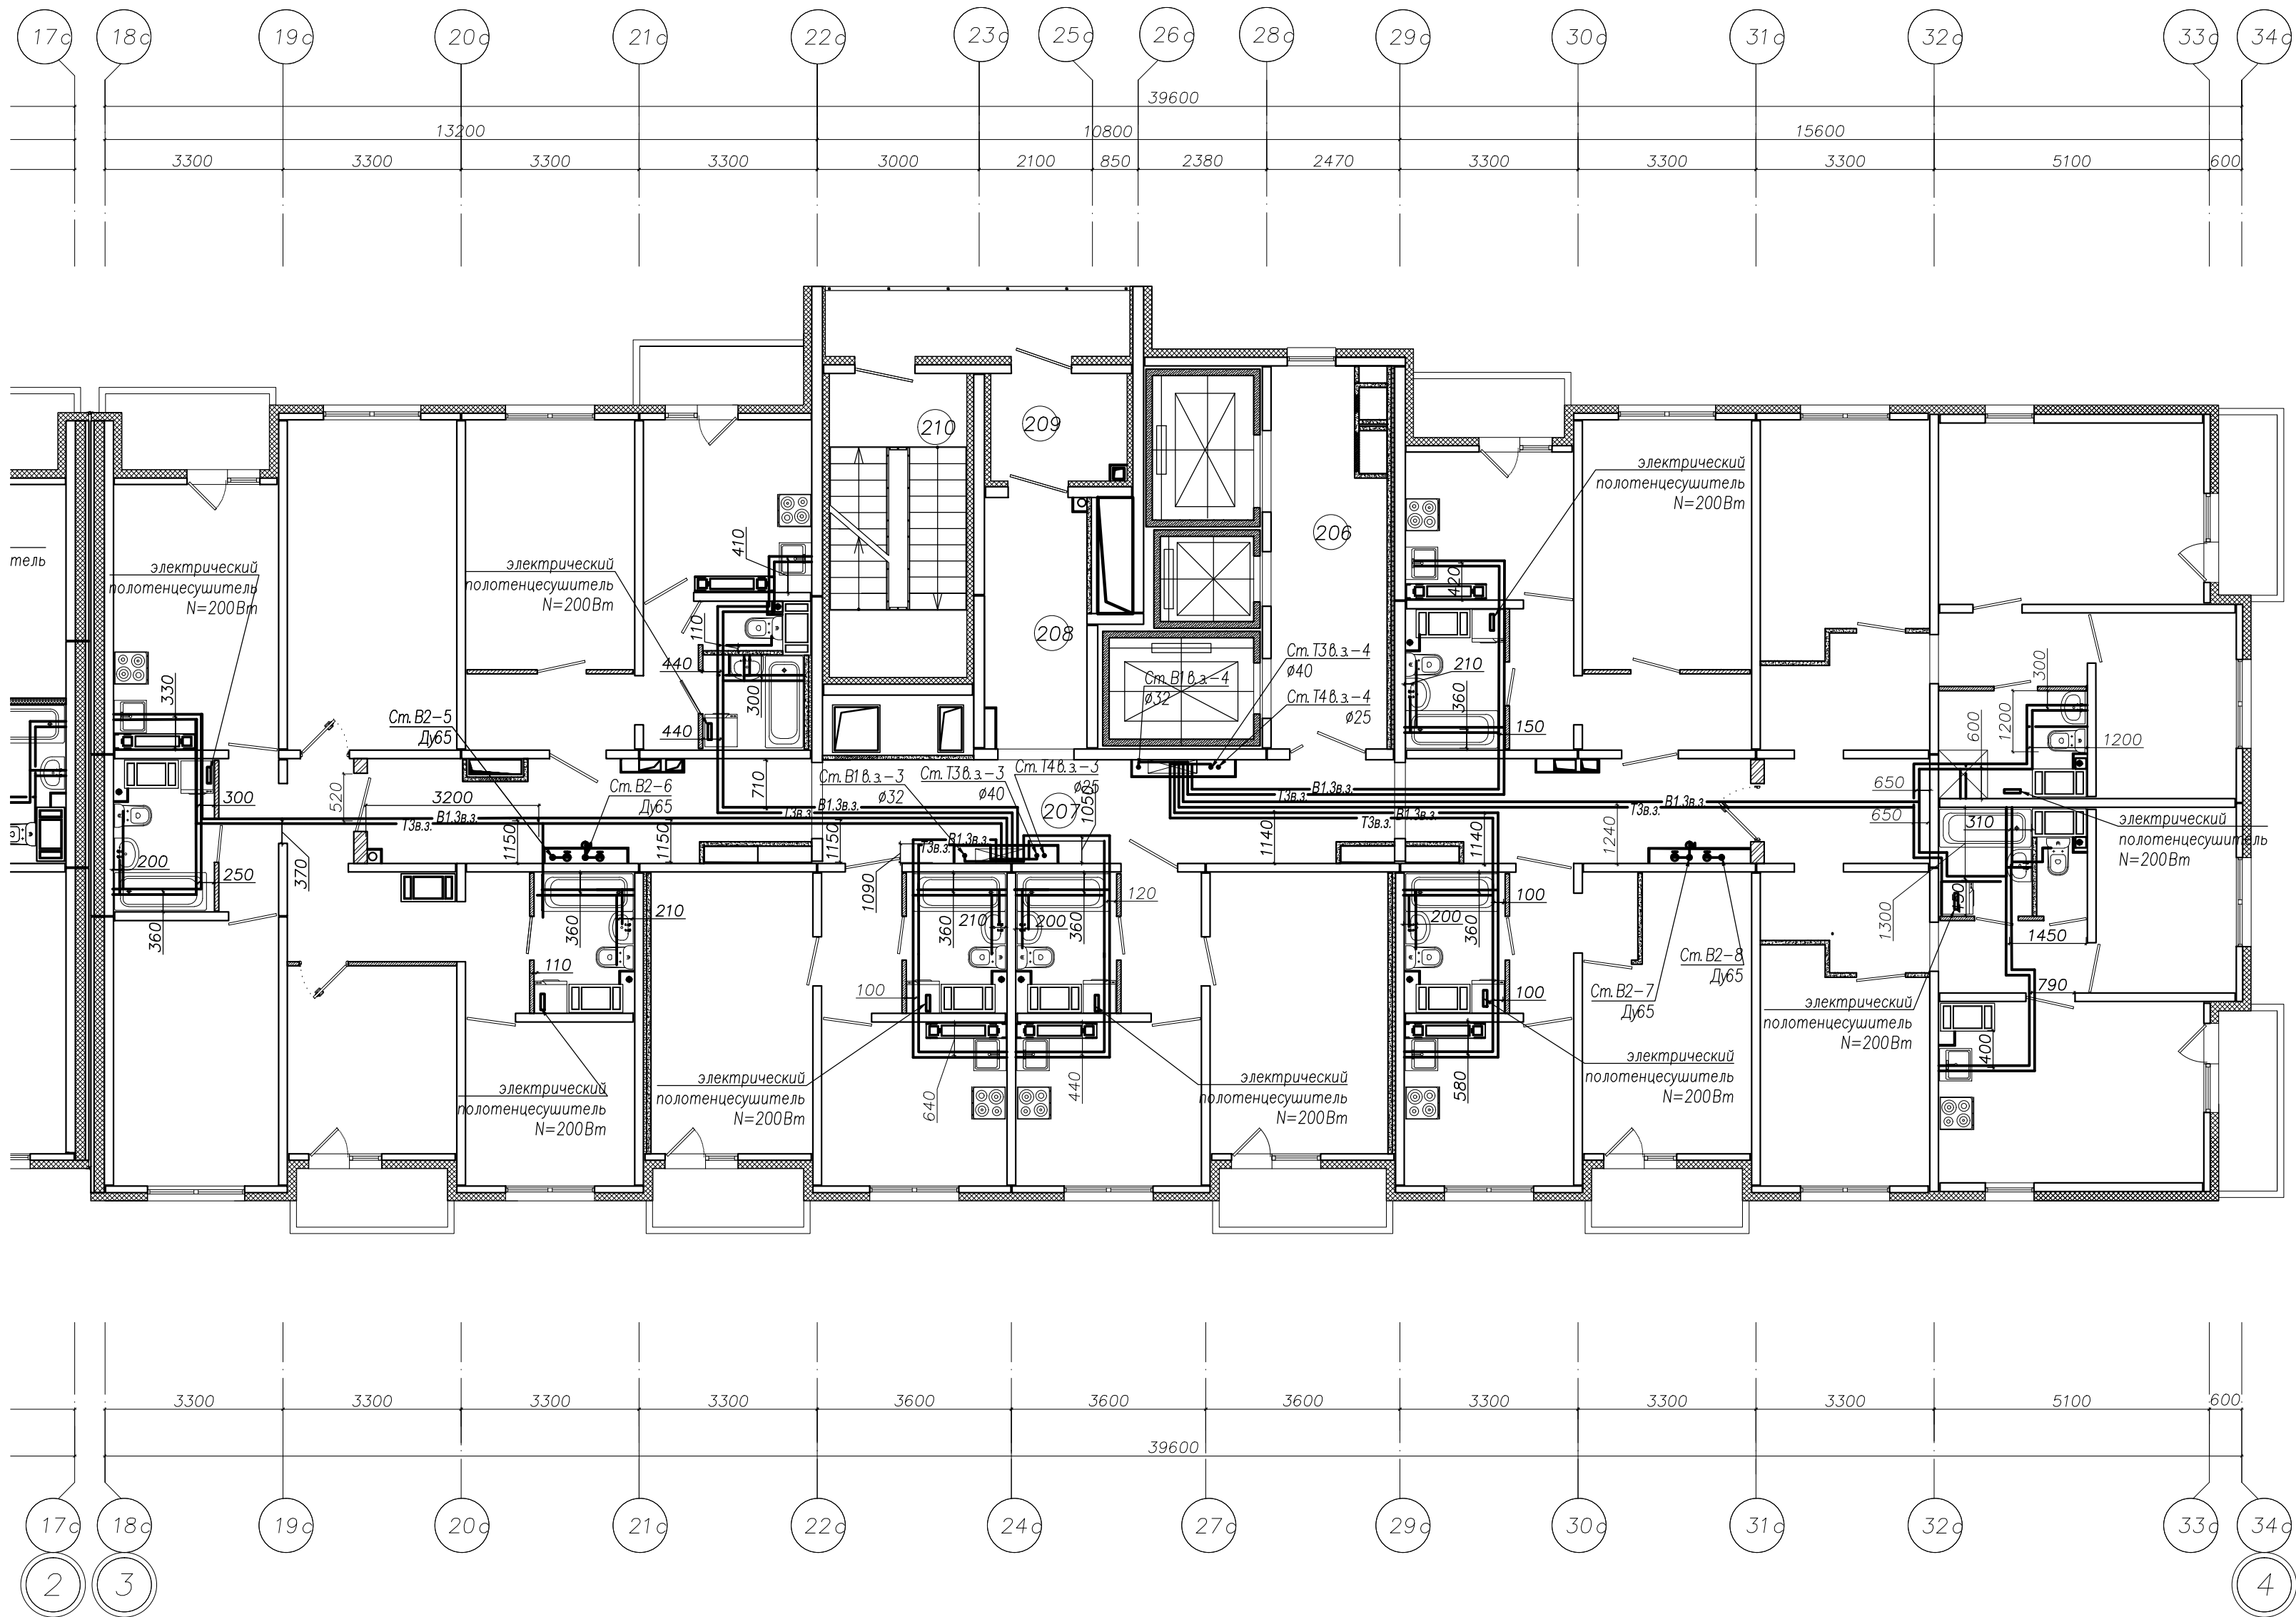

Примечание:
1. Все привязки даны по центру труб.
2. Необходимо принять охранную зону ± 150 мм в каждую сторону от привязки.

Исполнительная схема № 23						
г. Санкт-Петербург, территория предприятия "Ручьи", участок №8, квартал 17						
Изм.	Кол.уч.	Н. док.	Лист	Подпись	Дата	Многоквартирный дом (многоквартирные дома), гараж (автостоянка) №206.1(по Гражданскому №18) "12этап"
Разработал	Цветков М.В.					Стадия
Проверил	Лабудин А.Л.					ИД
						Лист
						Листов
						000 "Техстрой"
						План 23-го этажа, Секция 1, системы ХВС и ГВС

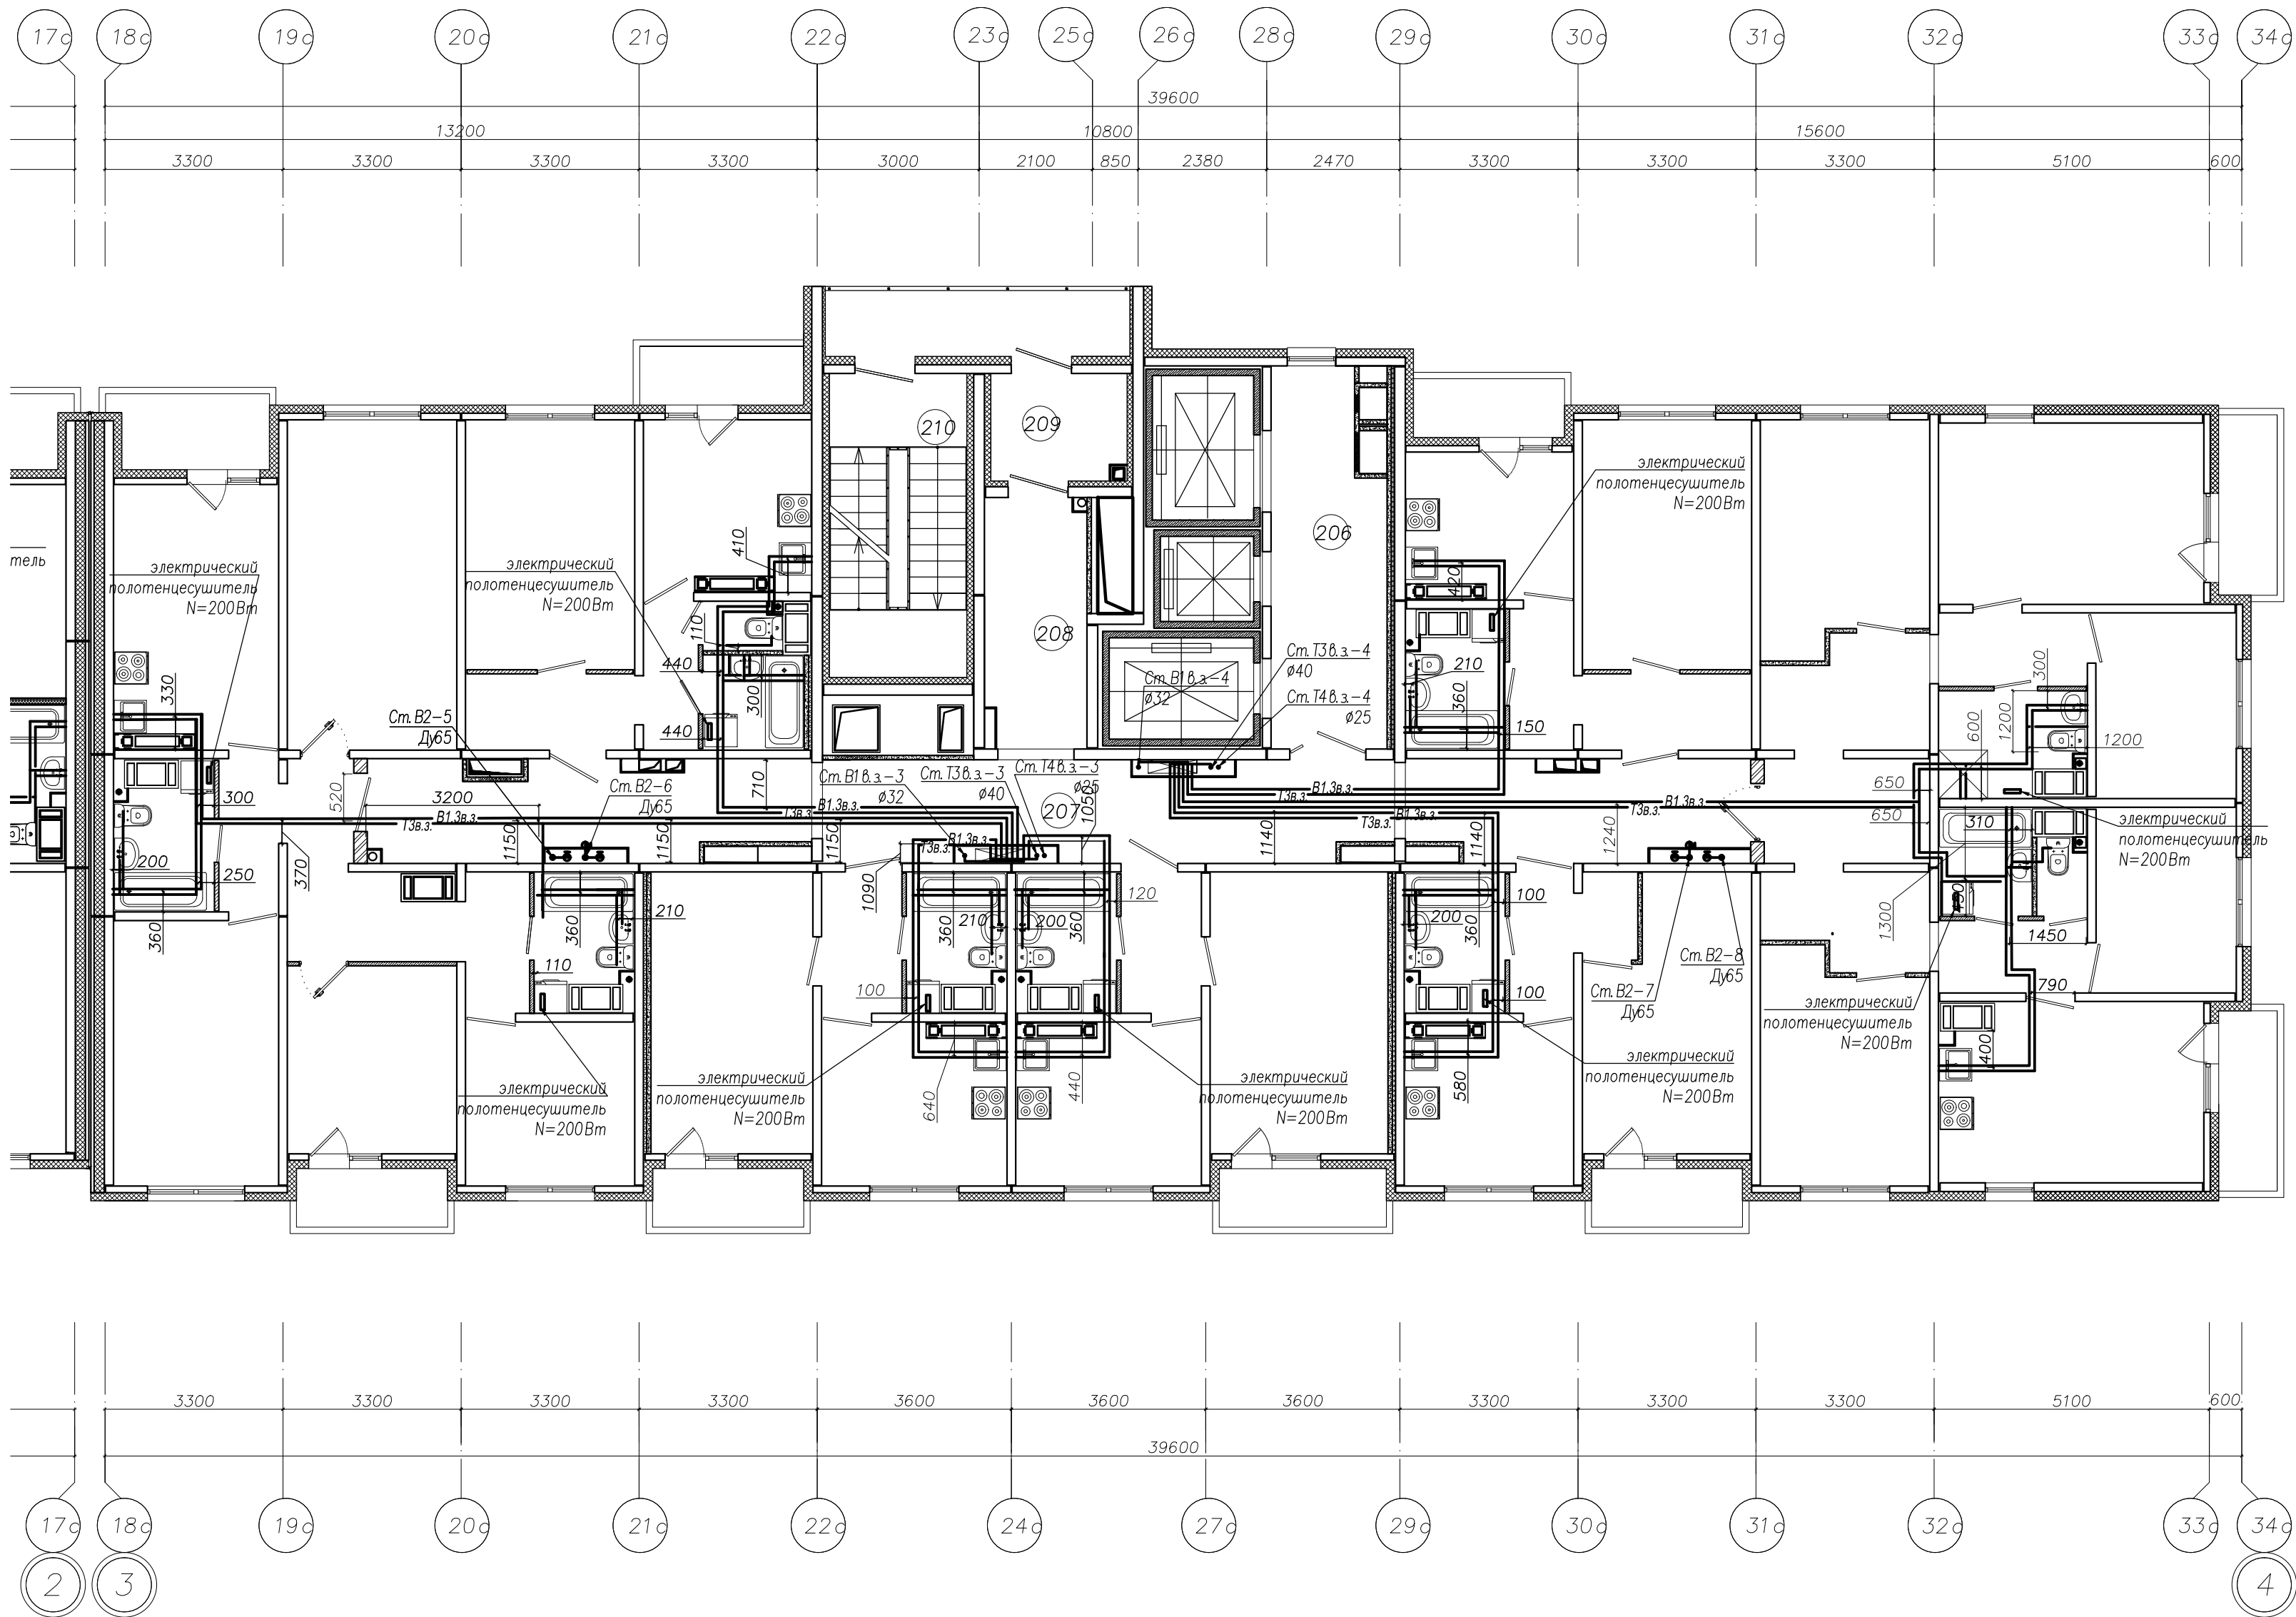

Примечание:
1. Все привязки даны по центру труб.
2. Необходимо принять охранную зону ± 150 мм в каждую сторону от привязки.

Исполнительная схема № 24						
г. Санкт-Петербург, территория предприятия "Ручьи", участок №8, квартал 17						
Изм.	Кол.уч.	Н. док.	Лист	Подпись	Дата	
Разработал	Цветков М.В.					Многоквартирный дом (многоквартирные дома), гараж (автостоянка) №206.1(по Гражданскому №18) "12этап"
Проверил	Лабудин А.Л.					ИД
						24
						48
План 24-го этажа, Секция 1, системы ХВС и ГВС						000 "Техстрой"