



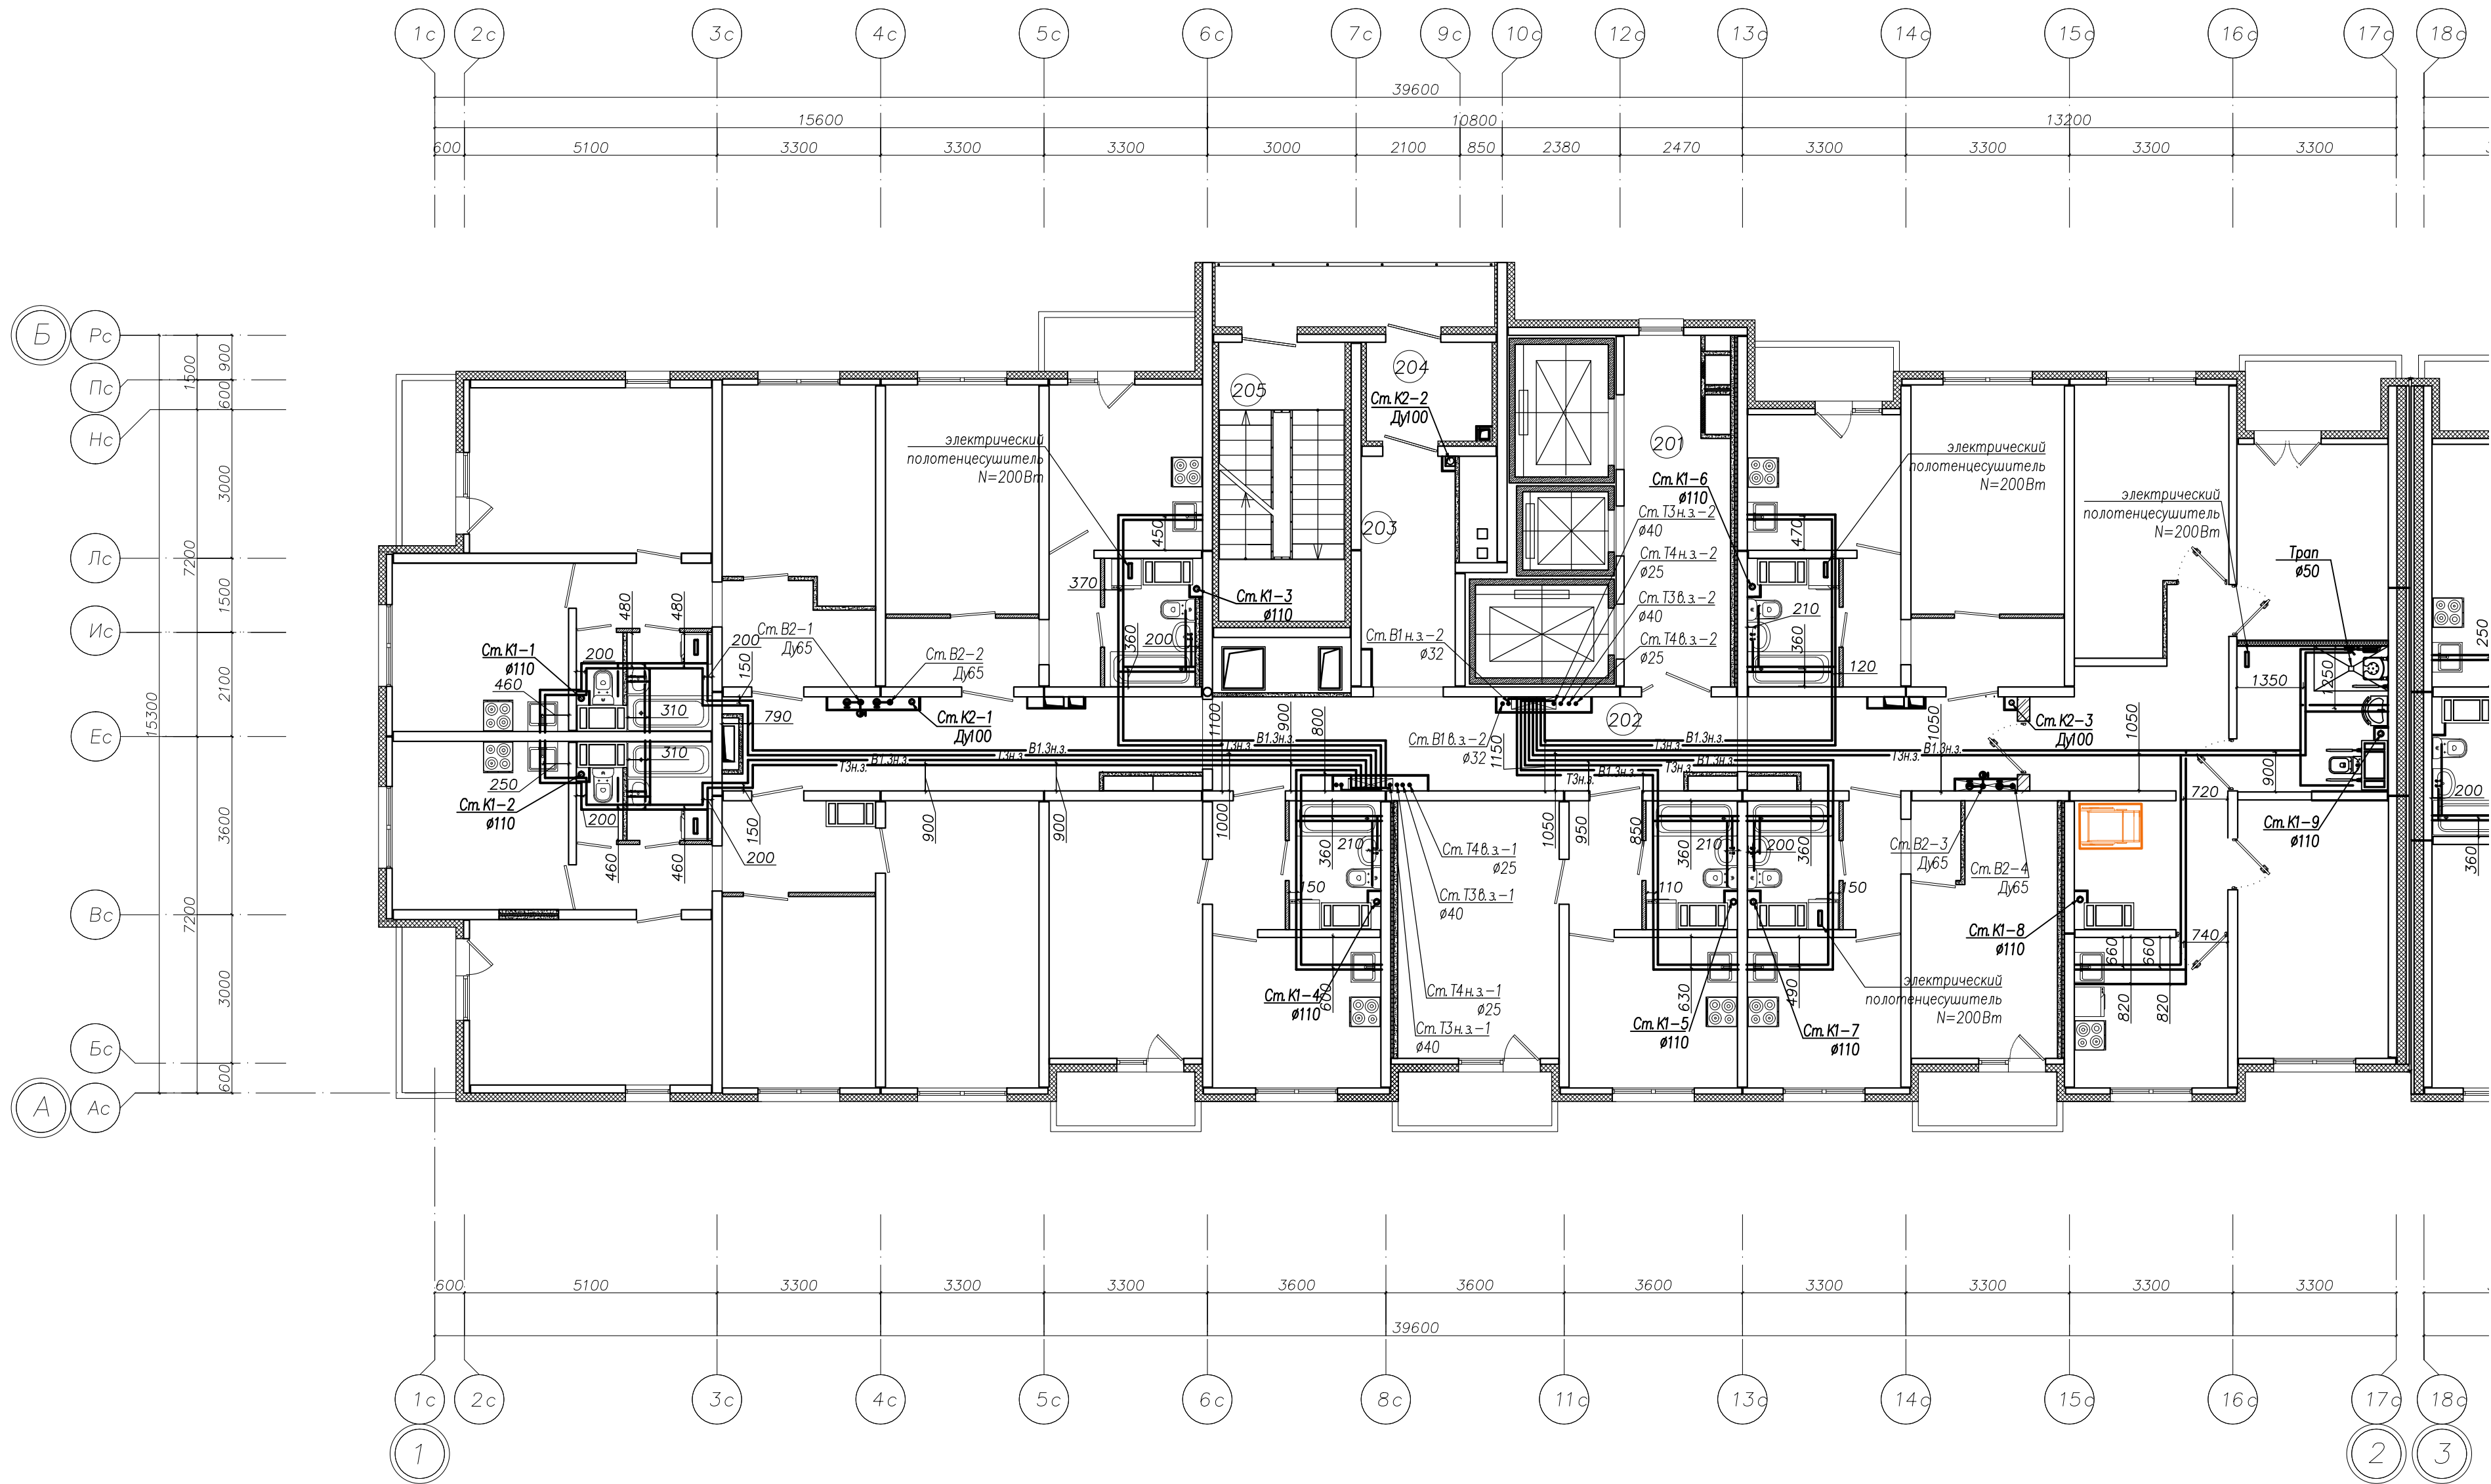


Примечание:
1. Все привязки даны по центру труб.
2. Необходимо принять охранную зону ± 150 мм в каждую сторону от привязки.

						Исполнительная схема № 26			
						г. Санкт-Петербург, территория предприятия "Ручьи", участок №8, квартал 17			
Изм.	Кол.уч.	Н док	Лист	Подпись	Дата	Многоквартирный дом (многоквартирные дома), гараж (автостоянка) №206.1(по Гражданскому №18) "12этап"	Стадия	Лист	Листов
Разработал		Цветков М.В.					ИД	26	48
Проверил		Лабудин А.Л.				План 2-го этажа, Секция 2, системы ХВС и ГВС	ООО "Техстрой"		

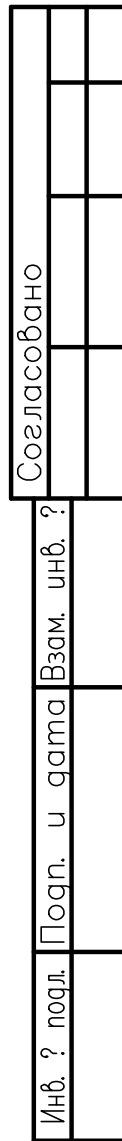


						Исполнительная схема № 28				
						г. Санкт-Петербург, территория предприятия "Ручьи", участок №8, квартал 17				
Изм.	Кол.уч.	N док	Лист	Подпись	Дата					
Разработал	Цветков М.В.					Многokвартирный дом (многоквартирные дома), гараж (автостоянка) №206.1 (по Гражданскому №18) "12этап"		Стадия	Лист	Листов
Проверил	Лабудин А.Л.							ИД	28	48
						План 4-го этажа, Секция 2, системы ХВС и ГВС		ООО "Техстрой"		

Инв. ? подл.	Подп. и дата	Взам. инв. ?	Согласовано		

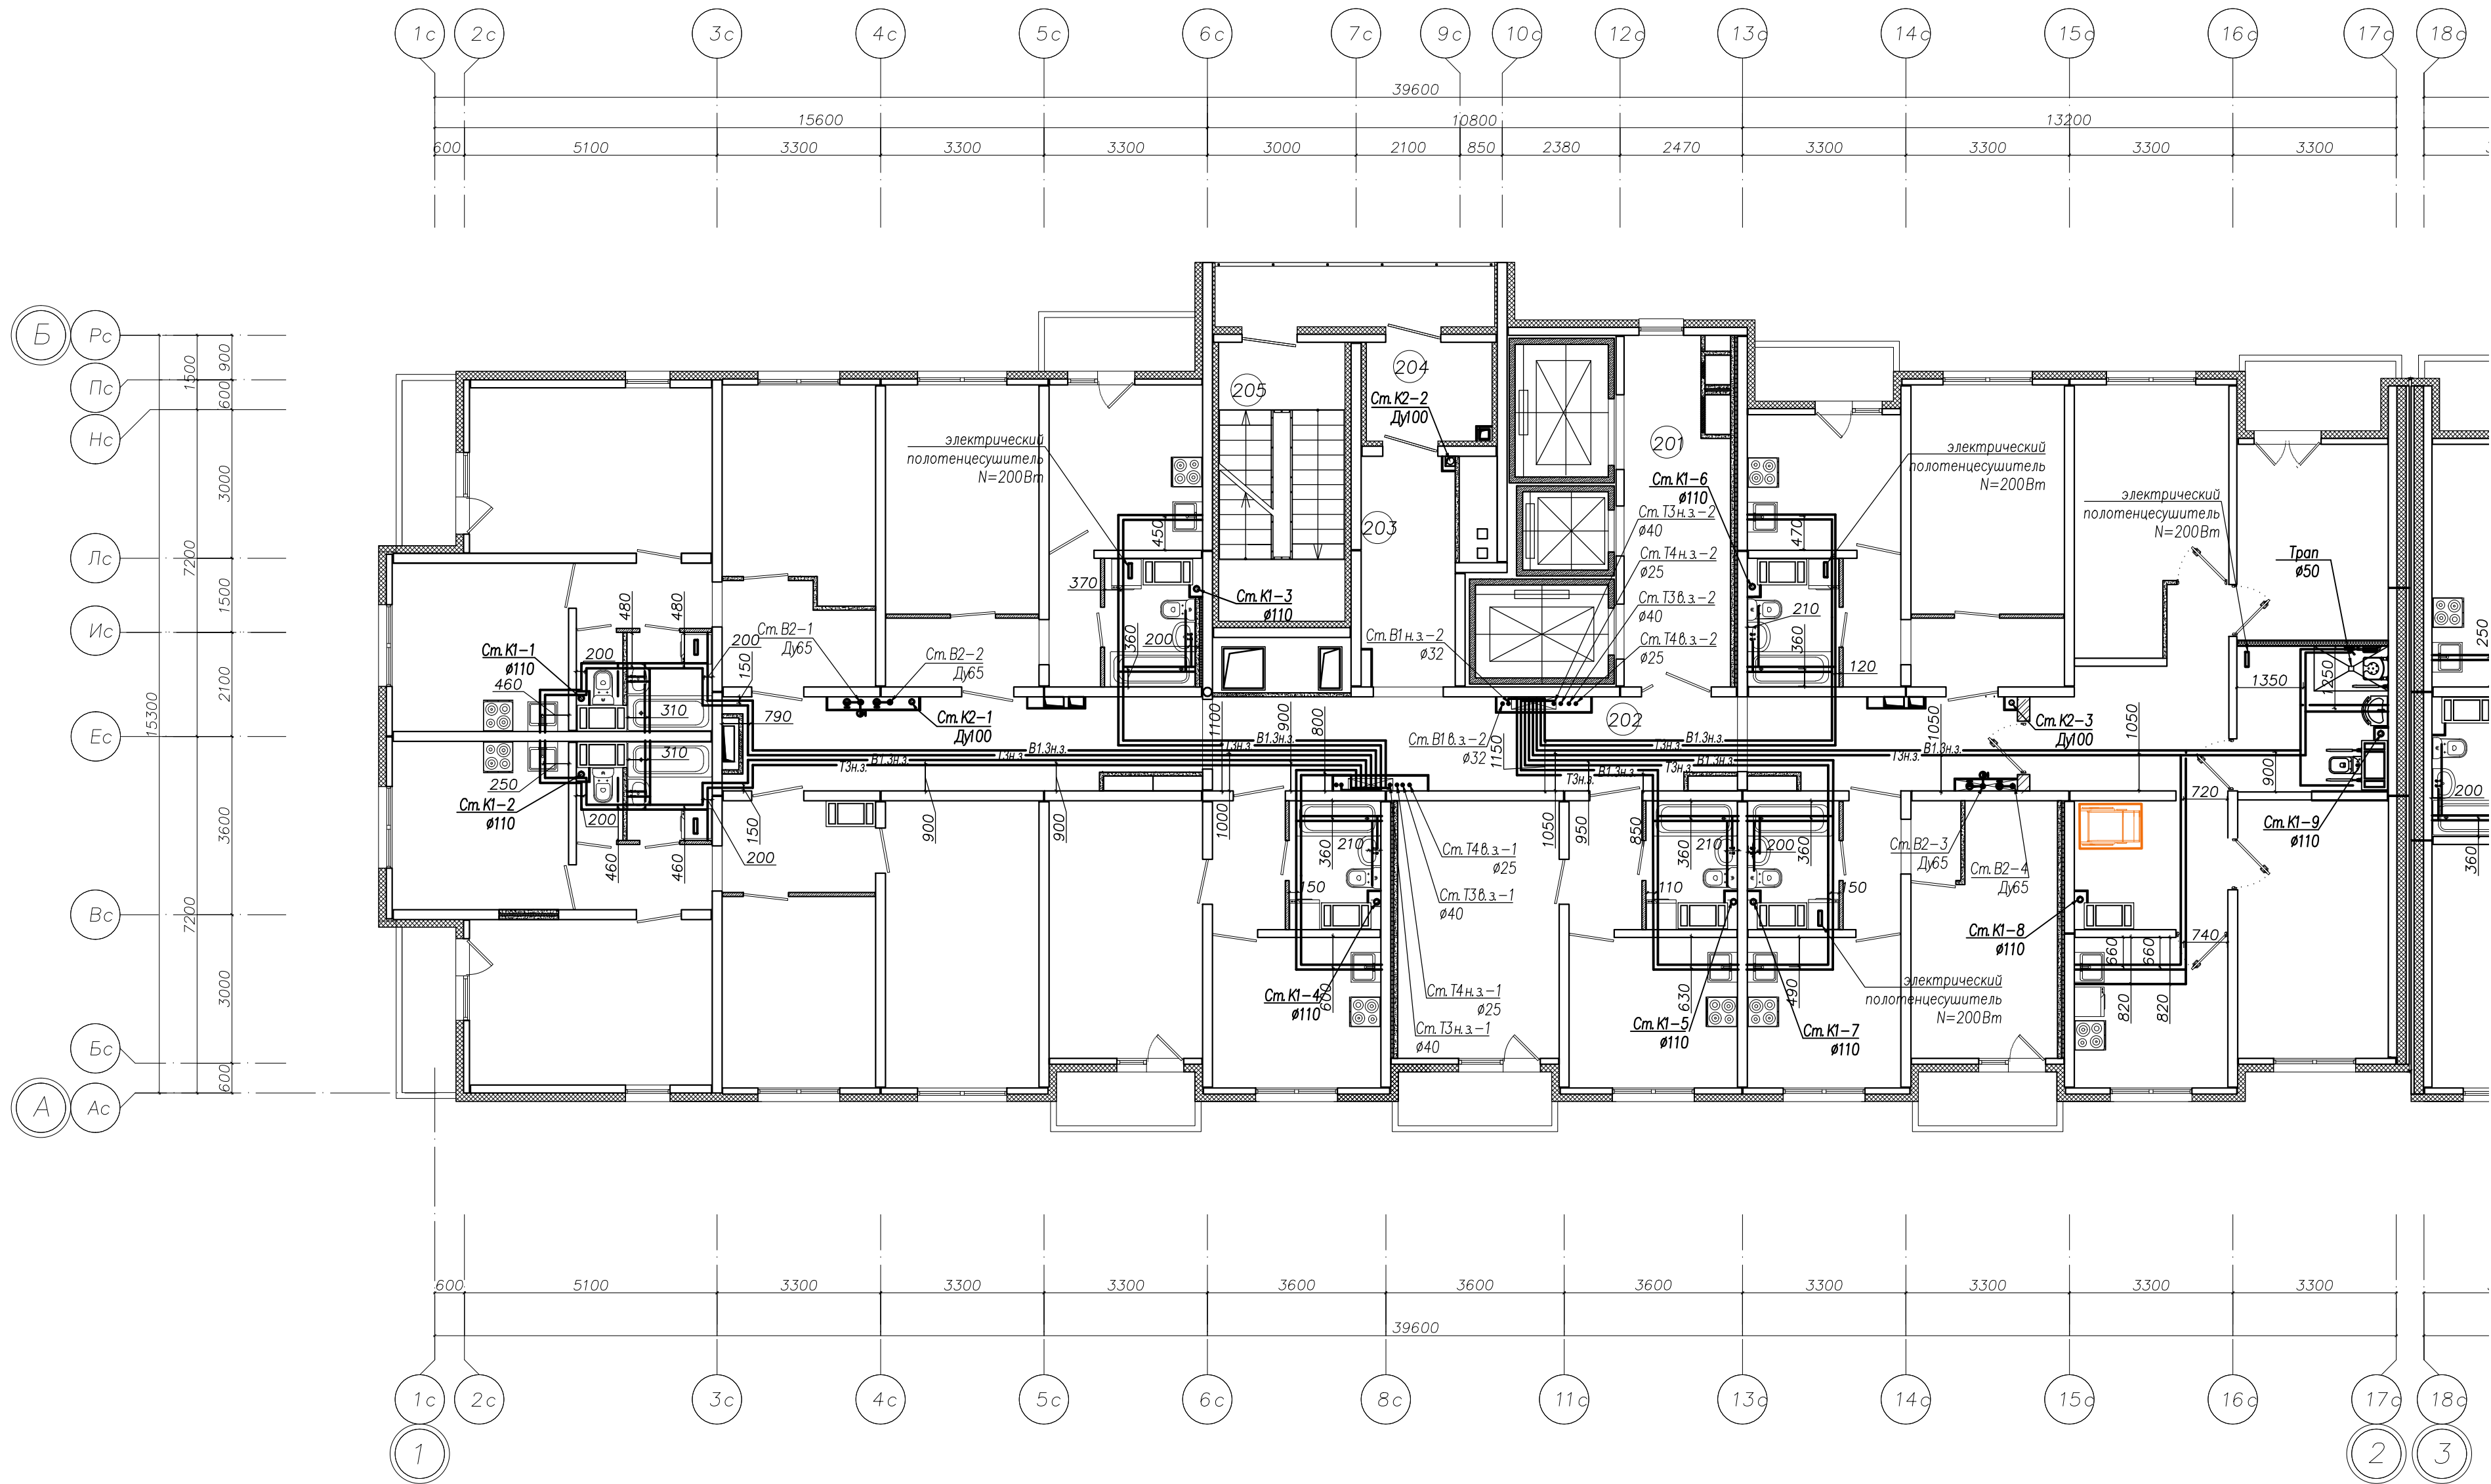


Примечание:
1. Все привязки даны по центру труб.
2. Необходимо принять охранную зону ± 150 мм в каждую сторону от привязки.

						Исполнительная схема № 34			
						г. Санкт–Петербург, территория предприятия "Ручьи", участок №8, квартал 17			
Изм.	Колуч.	N док	Лист	Подпись	Дата	Многоквартирный дом (многоквартирные дома), гараж (автостоянка) №206.1(по Гражданскому №18) "12этап"	Стадия	Лист	Листов
Разработал		Цветков М.В.					ИД	34	48
Проверил		Лабудин А.Л.				План 10–го этажа, Секция 2, системы ХВС и ГВС	000 "Техстрой"		

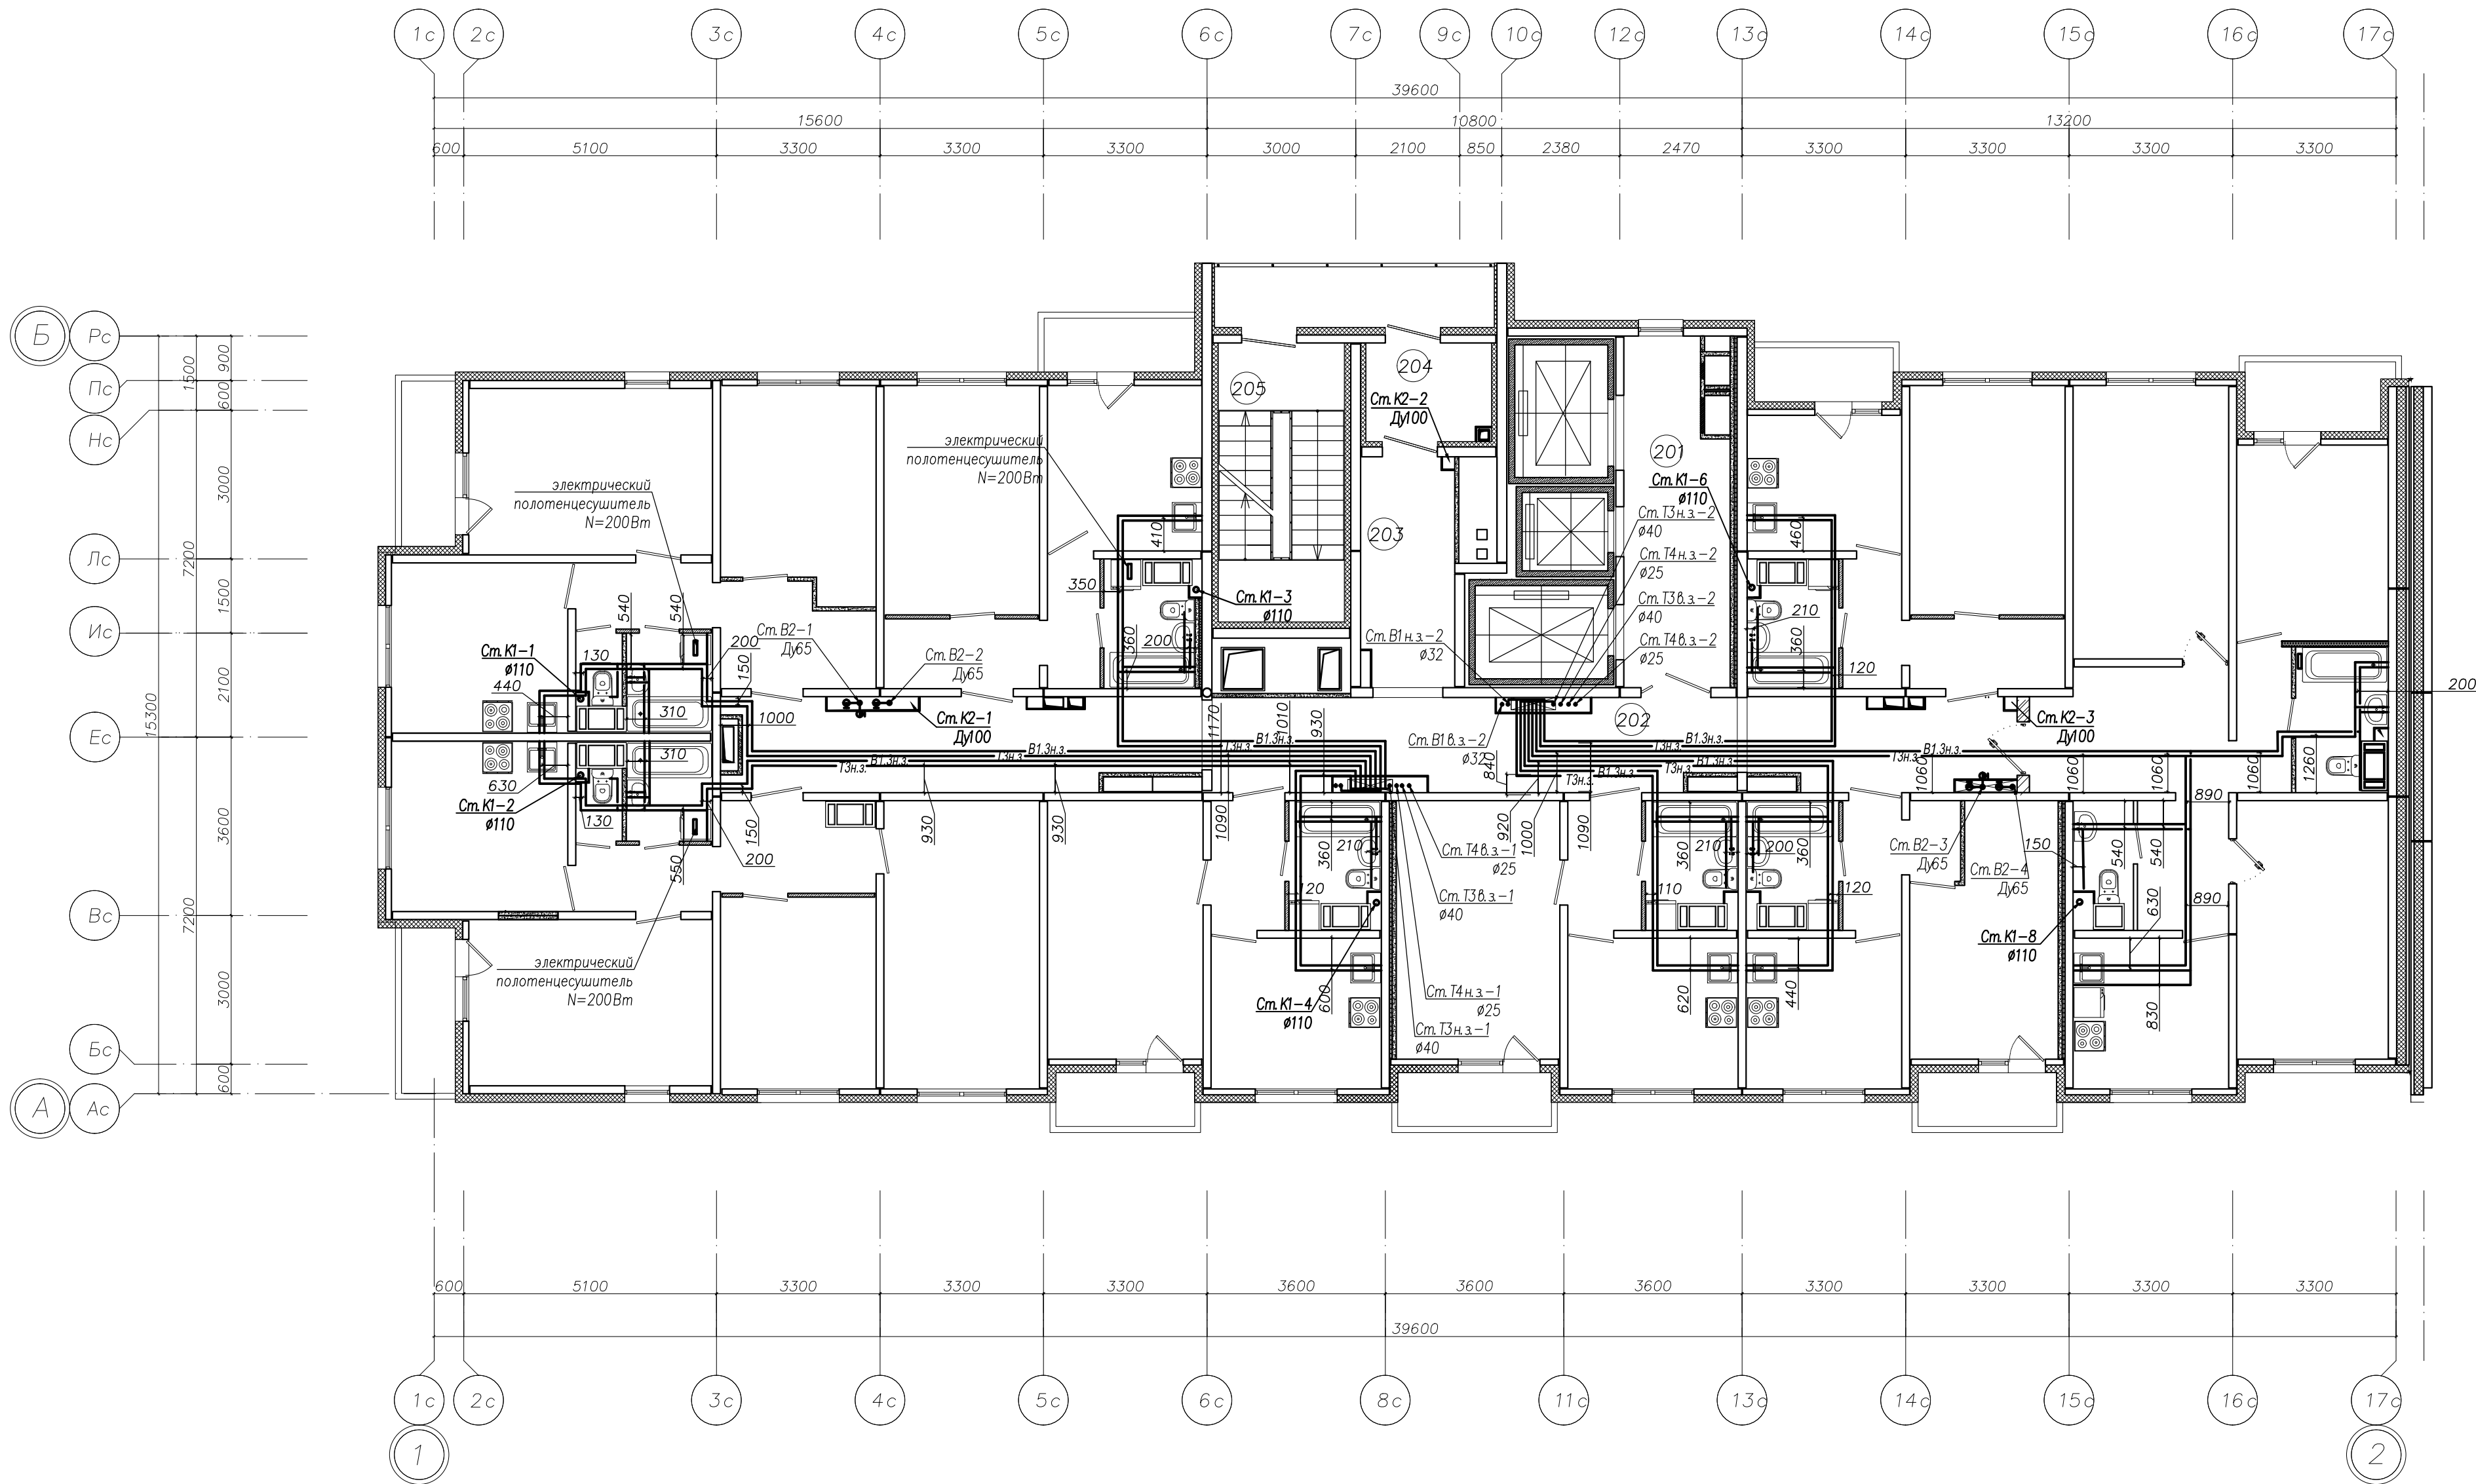

Примечание:
1. Все привязки даны по центру труб.
2. Необходимо принять охранную зону $\pm 150\text{мм}$ в каждую сторону от привязки.


Исполнительная схема № 35						
г. Санкт-Петербург, территория предприятия "Ручьи", участок №8, квартал 17						
Изм.	Кол.уч.	Н. док.	Лист	Подпись	Дата	Многоквартирный дом (многоквартирные дома), гараж (автостоянка) №206.1 (по Граждану №18) "12этап"
Разработал	Цветков М.В.					
Проверил	Лабудин А.П.					Стадия
						ИД
						Лист
						Листов
						000 "Техстрой"
						План 11-го этажа, Секция 2, системы ХВС и ГВС

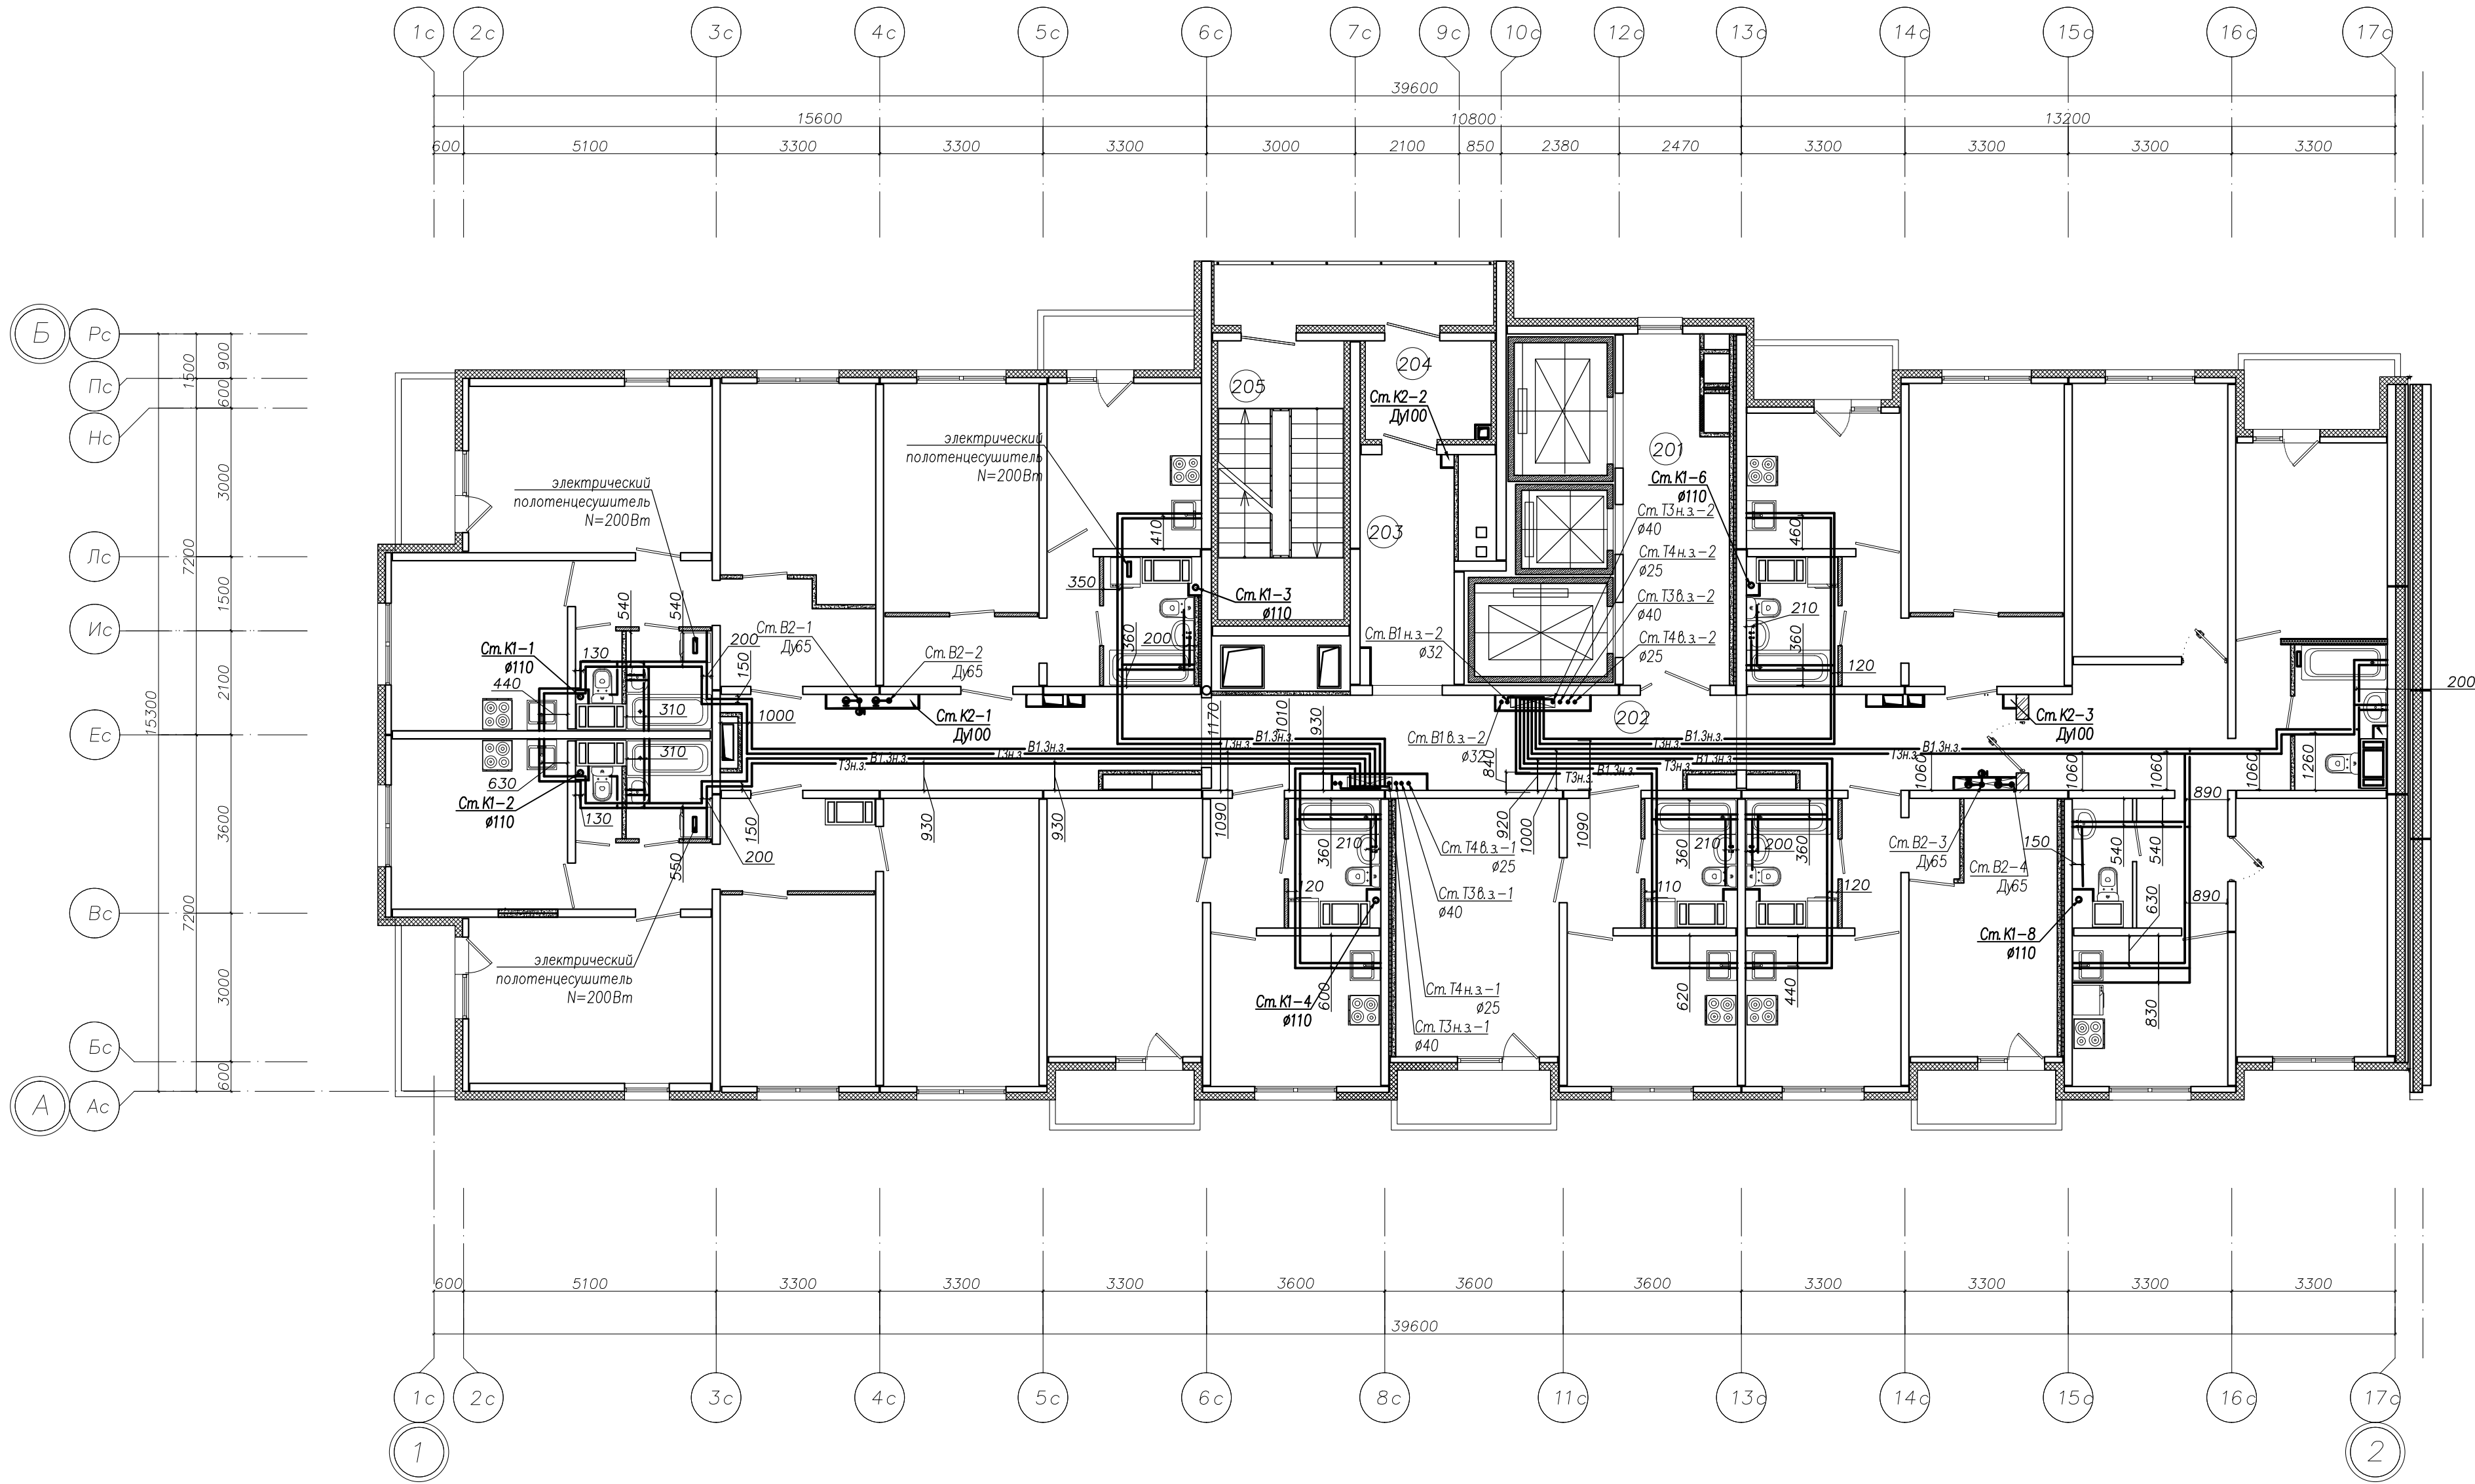

Примечание:
1. Все привязки даны по центру труб.
2. Необходимо принять охранную зону ± 150 мм в каждую сторону от привязки.

Исполнительная схема № 36						
г. Санкт-Петербург, территория предприятия "Ручьи", участок №8, квартал 17						
Изм.	Кол.уч.	Н. док.	Лист	Подпись	Дата	Многоквартирный дом (многоквартирные дома), гараж (автостоянка) №206.1 (по Граждану №18) "12этап"
Разработал	Цветков М.В.					
Проверил	Лабудин А.Л.					Стадия
						ИД
						Лист
						Листов
						000 "Техстрой"
						План 12-го этажа, Секция 2, системы ХВС и ГВС


Инв. ? подл.	Подп. и дата	Взам. инв. ?	Согласовано			

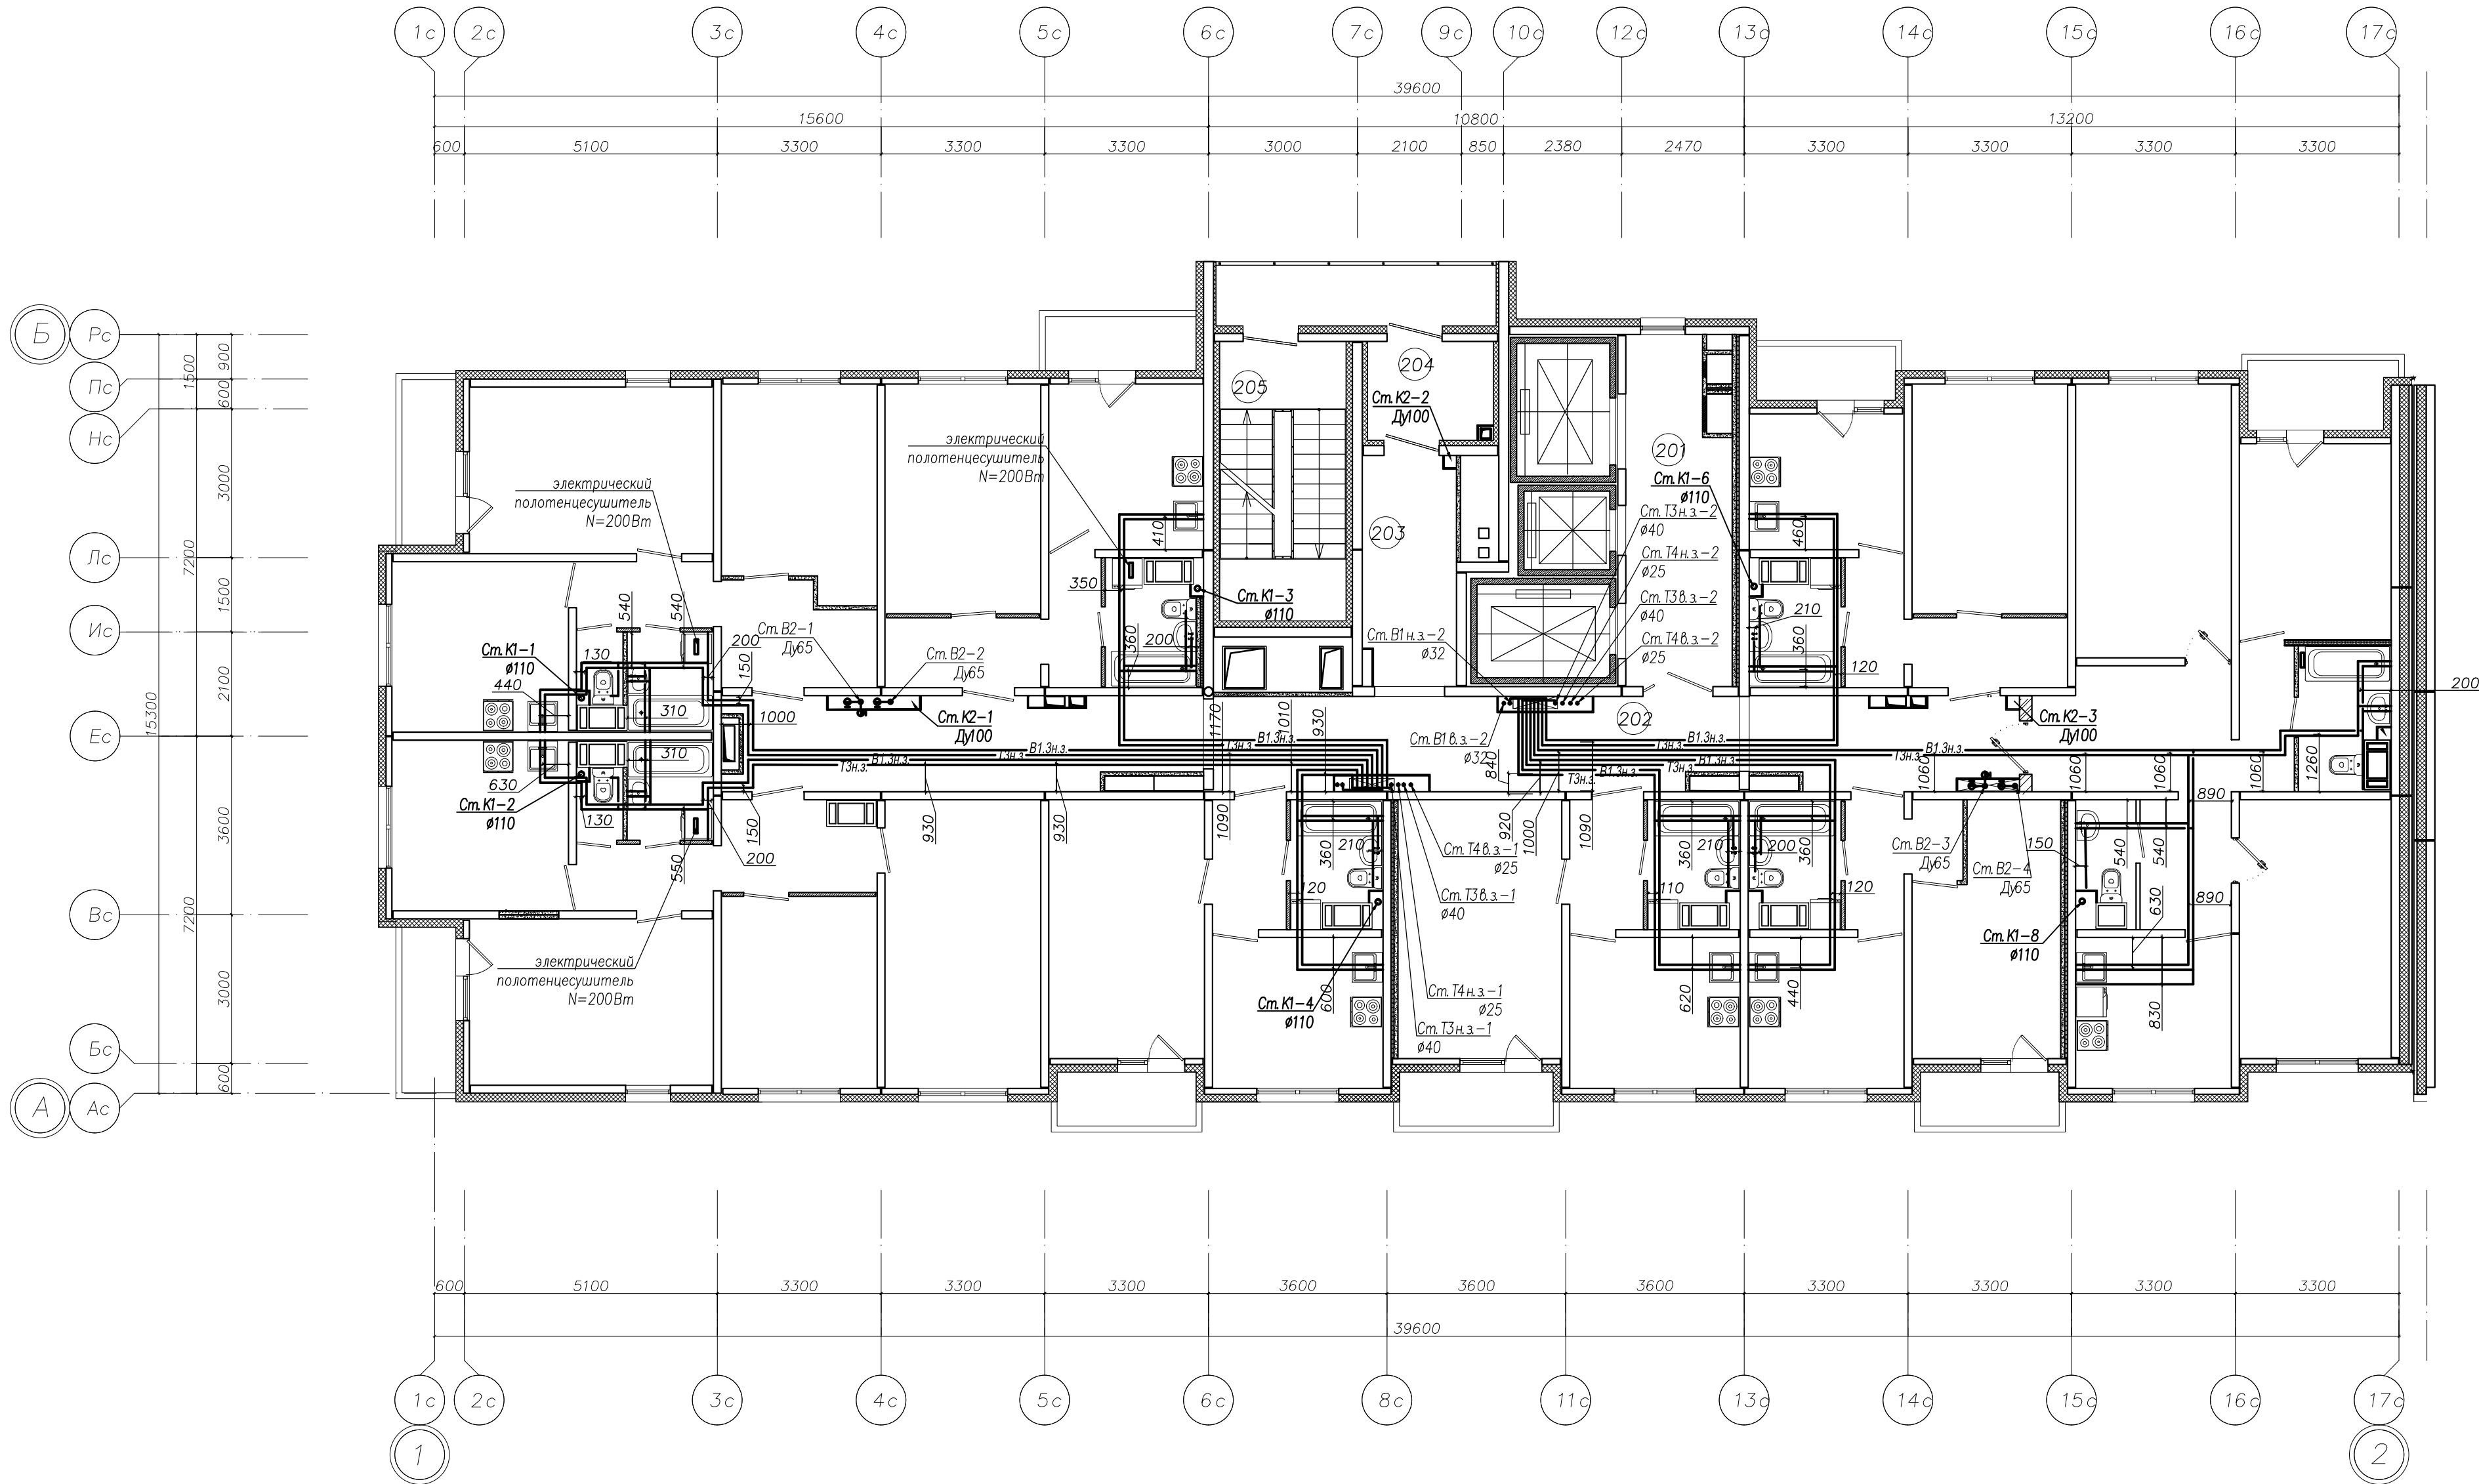

Примечание:
1. Все привязки даны по центру труб.
2. Необходимо принять охранную зону $\pm 150\text{мм}$ в каждую сторону от привязки.

Исполнительная схема № 37						
г. Санкт-Петербург, территория предприятия "Ручьи", участок №8, квартал 17						
Изм.	Колуч.	Н. док.	Лист	Подпись	Дата	Многоквартирный дом (многоквартирные дома), гараж (автостоянка) №206.1 (по Граждану №18) "12этап"
Разработал	Цветков М.В.					
Проверил	Лабудин А.Л.					Стадия
						ИД
						Лист
						37
						Листов
						48
План 13-го этажа, Секция 2, системы ХВС и ГВС						000 "Техстрой"


Инв. ? подл.	Подп. и дата	Взам. инв. ?	Согласовано			

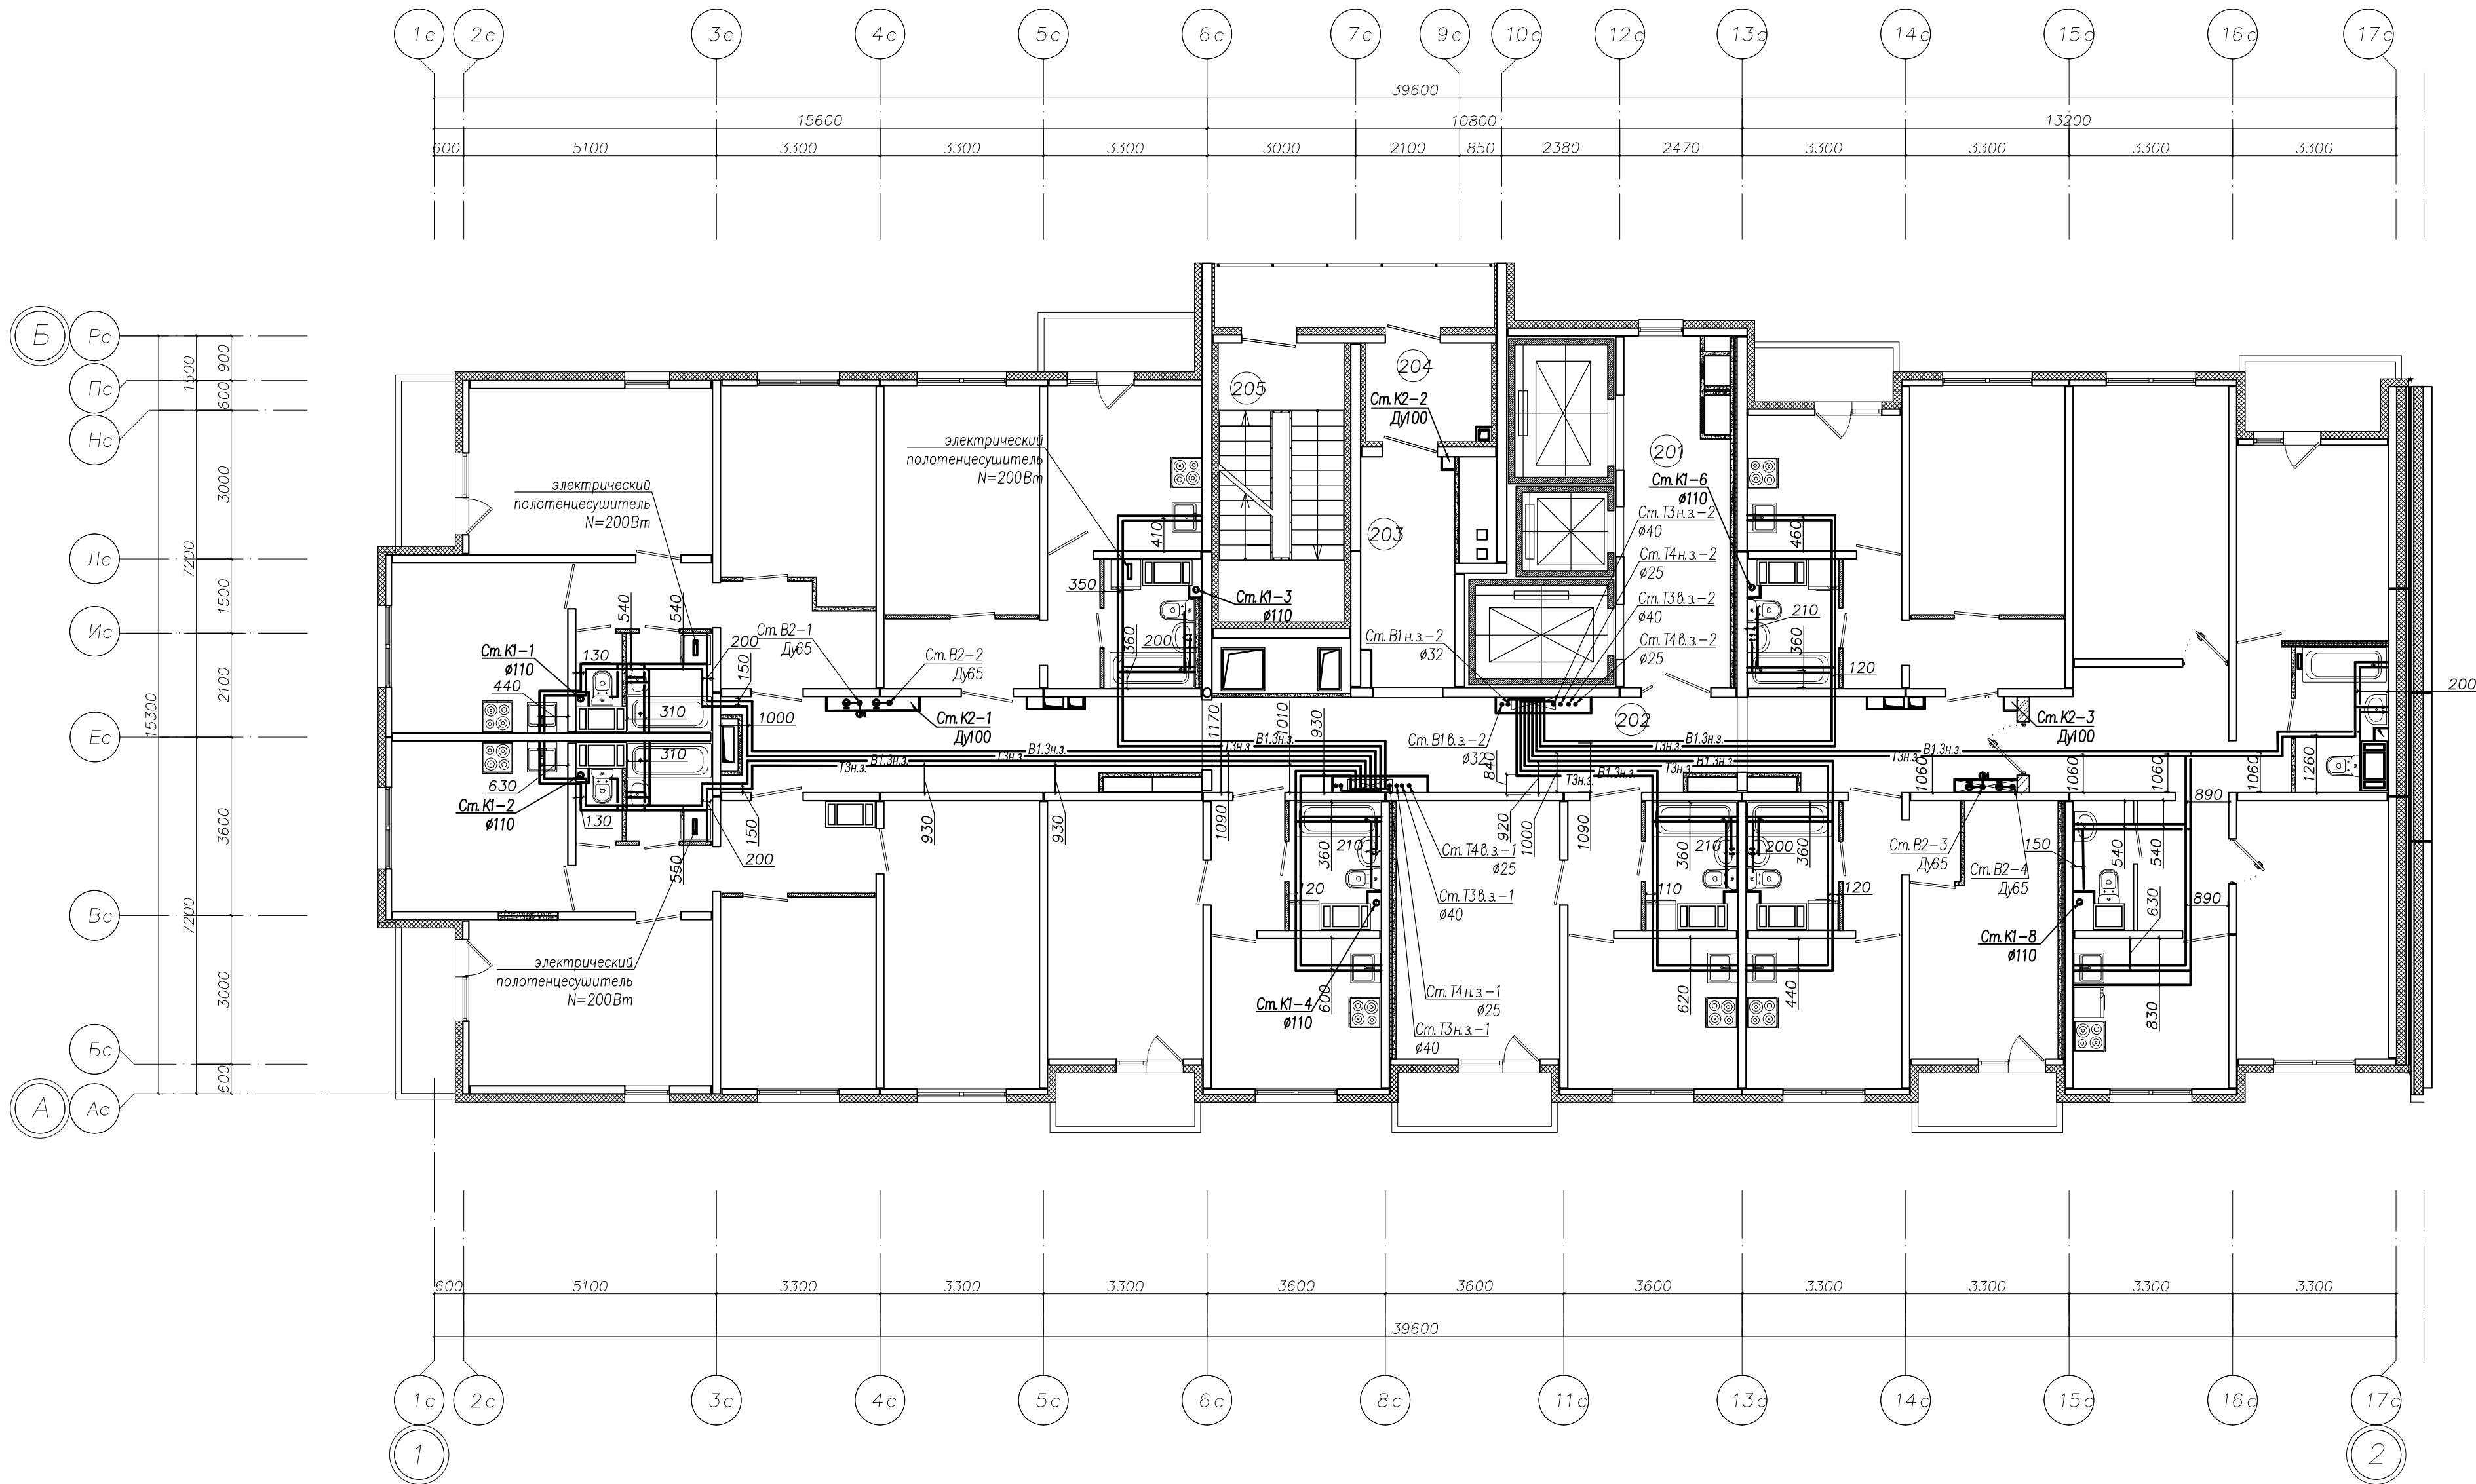

Примечание:
1. Все привязки даны по центру труб.
2. Необходимо принять охранную зону $\pm 150\text{мм}$ в каждую сторону от привязки.

Исполнительная схема № 38						
г. Санкт-Петербург, территория предприятия "Ручьи", участок №8, квартал 17						
Изм.	Колуч.	Н. док.	Лист	Подпись	Дата	Многоквартирный дом (многоквартирные дома), гараж (автостоянка) №206.1 (по Граждану №18) "12этап"
Разработал	Цветков М.В.					
Проверил	Лабудин А.Л.					Стадия
						ИД
						Лист
						Листов
						000 "Техстрой"
						План 14-го этажа, Секция 2, системы ХВС и ГВС


Инв. ? подл.	Подп. и дата	Взам. инв. ?	Согласовано		

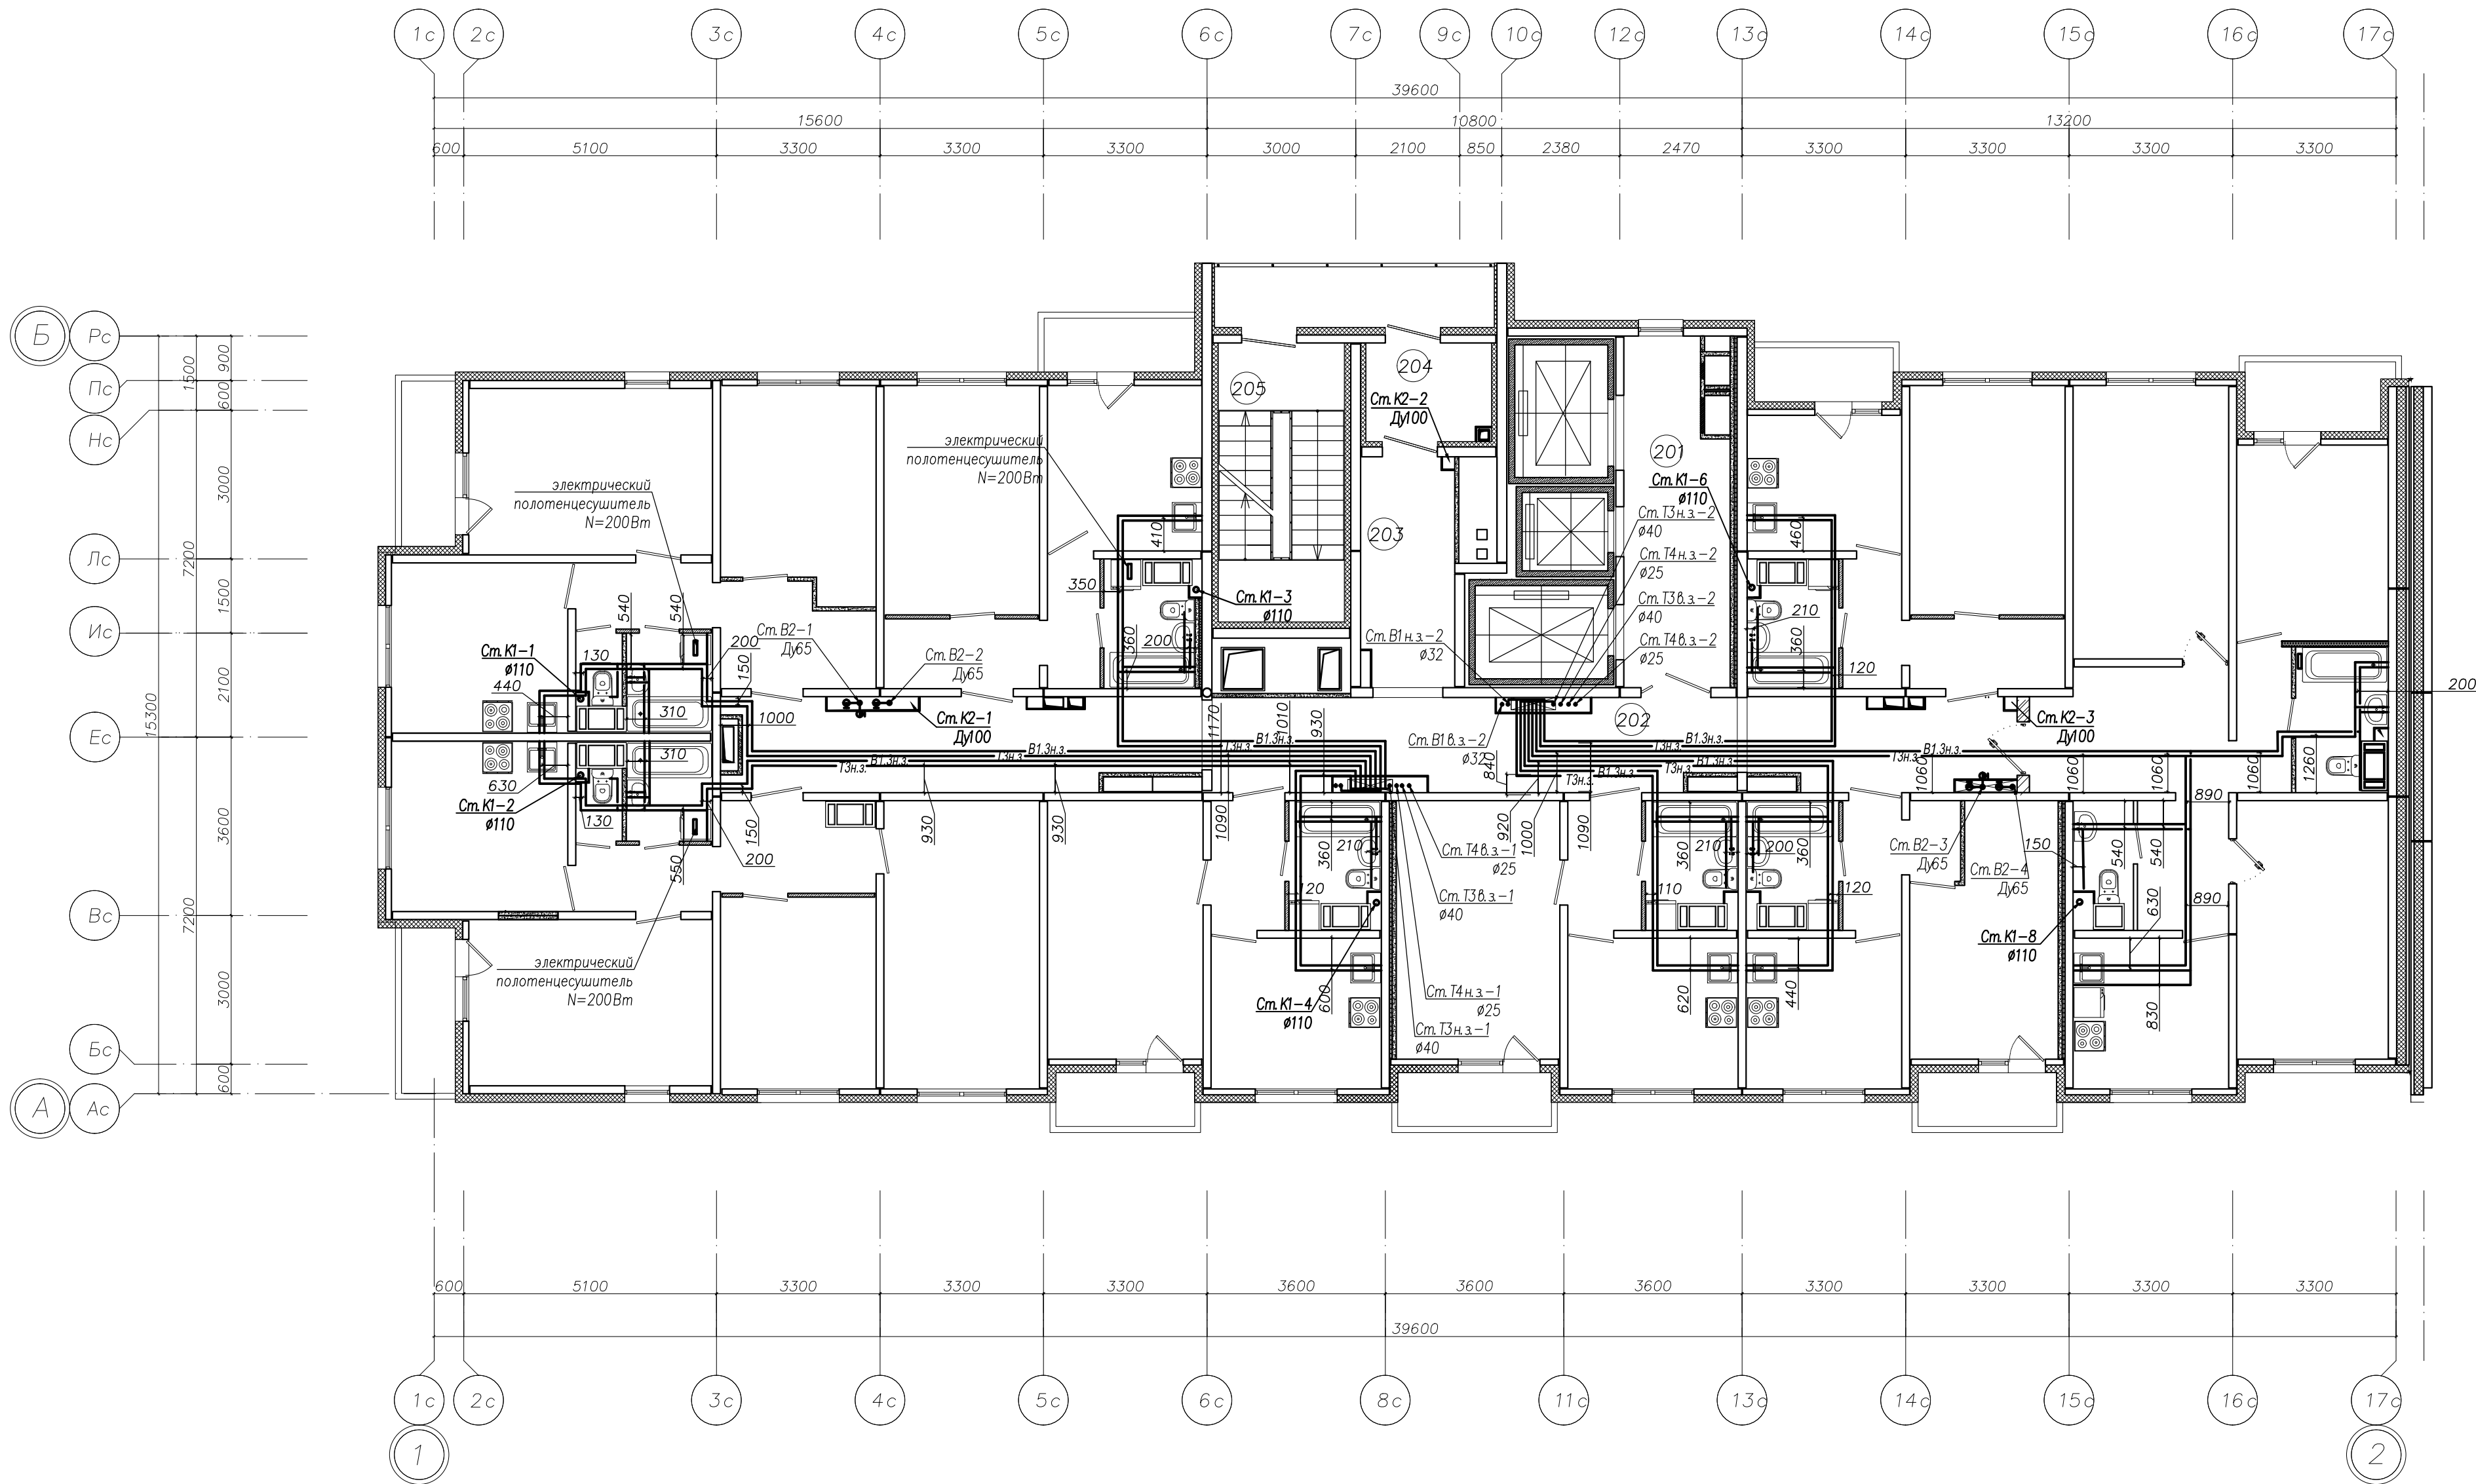

Примечание:
1. Все привязки даны по центру труб.
2. Необходимо принять охранную зону $\pm 150\text{мм}$ в каждую сторону от привязки.


Исполнительная схема № 39						
г. Санкт-Петербург, территория предприятия "Ручьи", участок №8, квартал 17						
Изм.	Кол.уч.	Н. док.	Лист	Подпись	Дата	Многоквартирный дом (многоквартирные дома), гараж (автостоянка) №206.1(по Граждану №18) "12этап"
Разработал	Цветков М.В.					
Проверил	Лабудин А.Л.					Стадия
						ИД
						Лист
						Листов
План 15-го этажа, Секция 2, системы ХВС и ГВС						000 "Техстрой"

Инв. ? подл.	Подп. и дата	Взам. инв. ?	Согласовано		

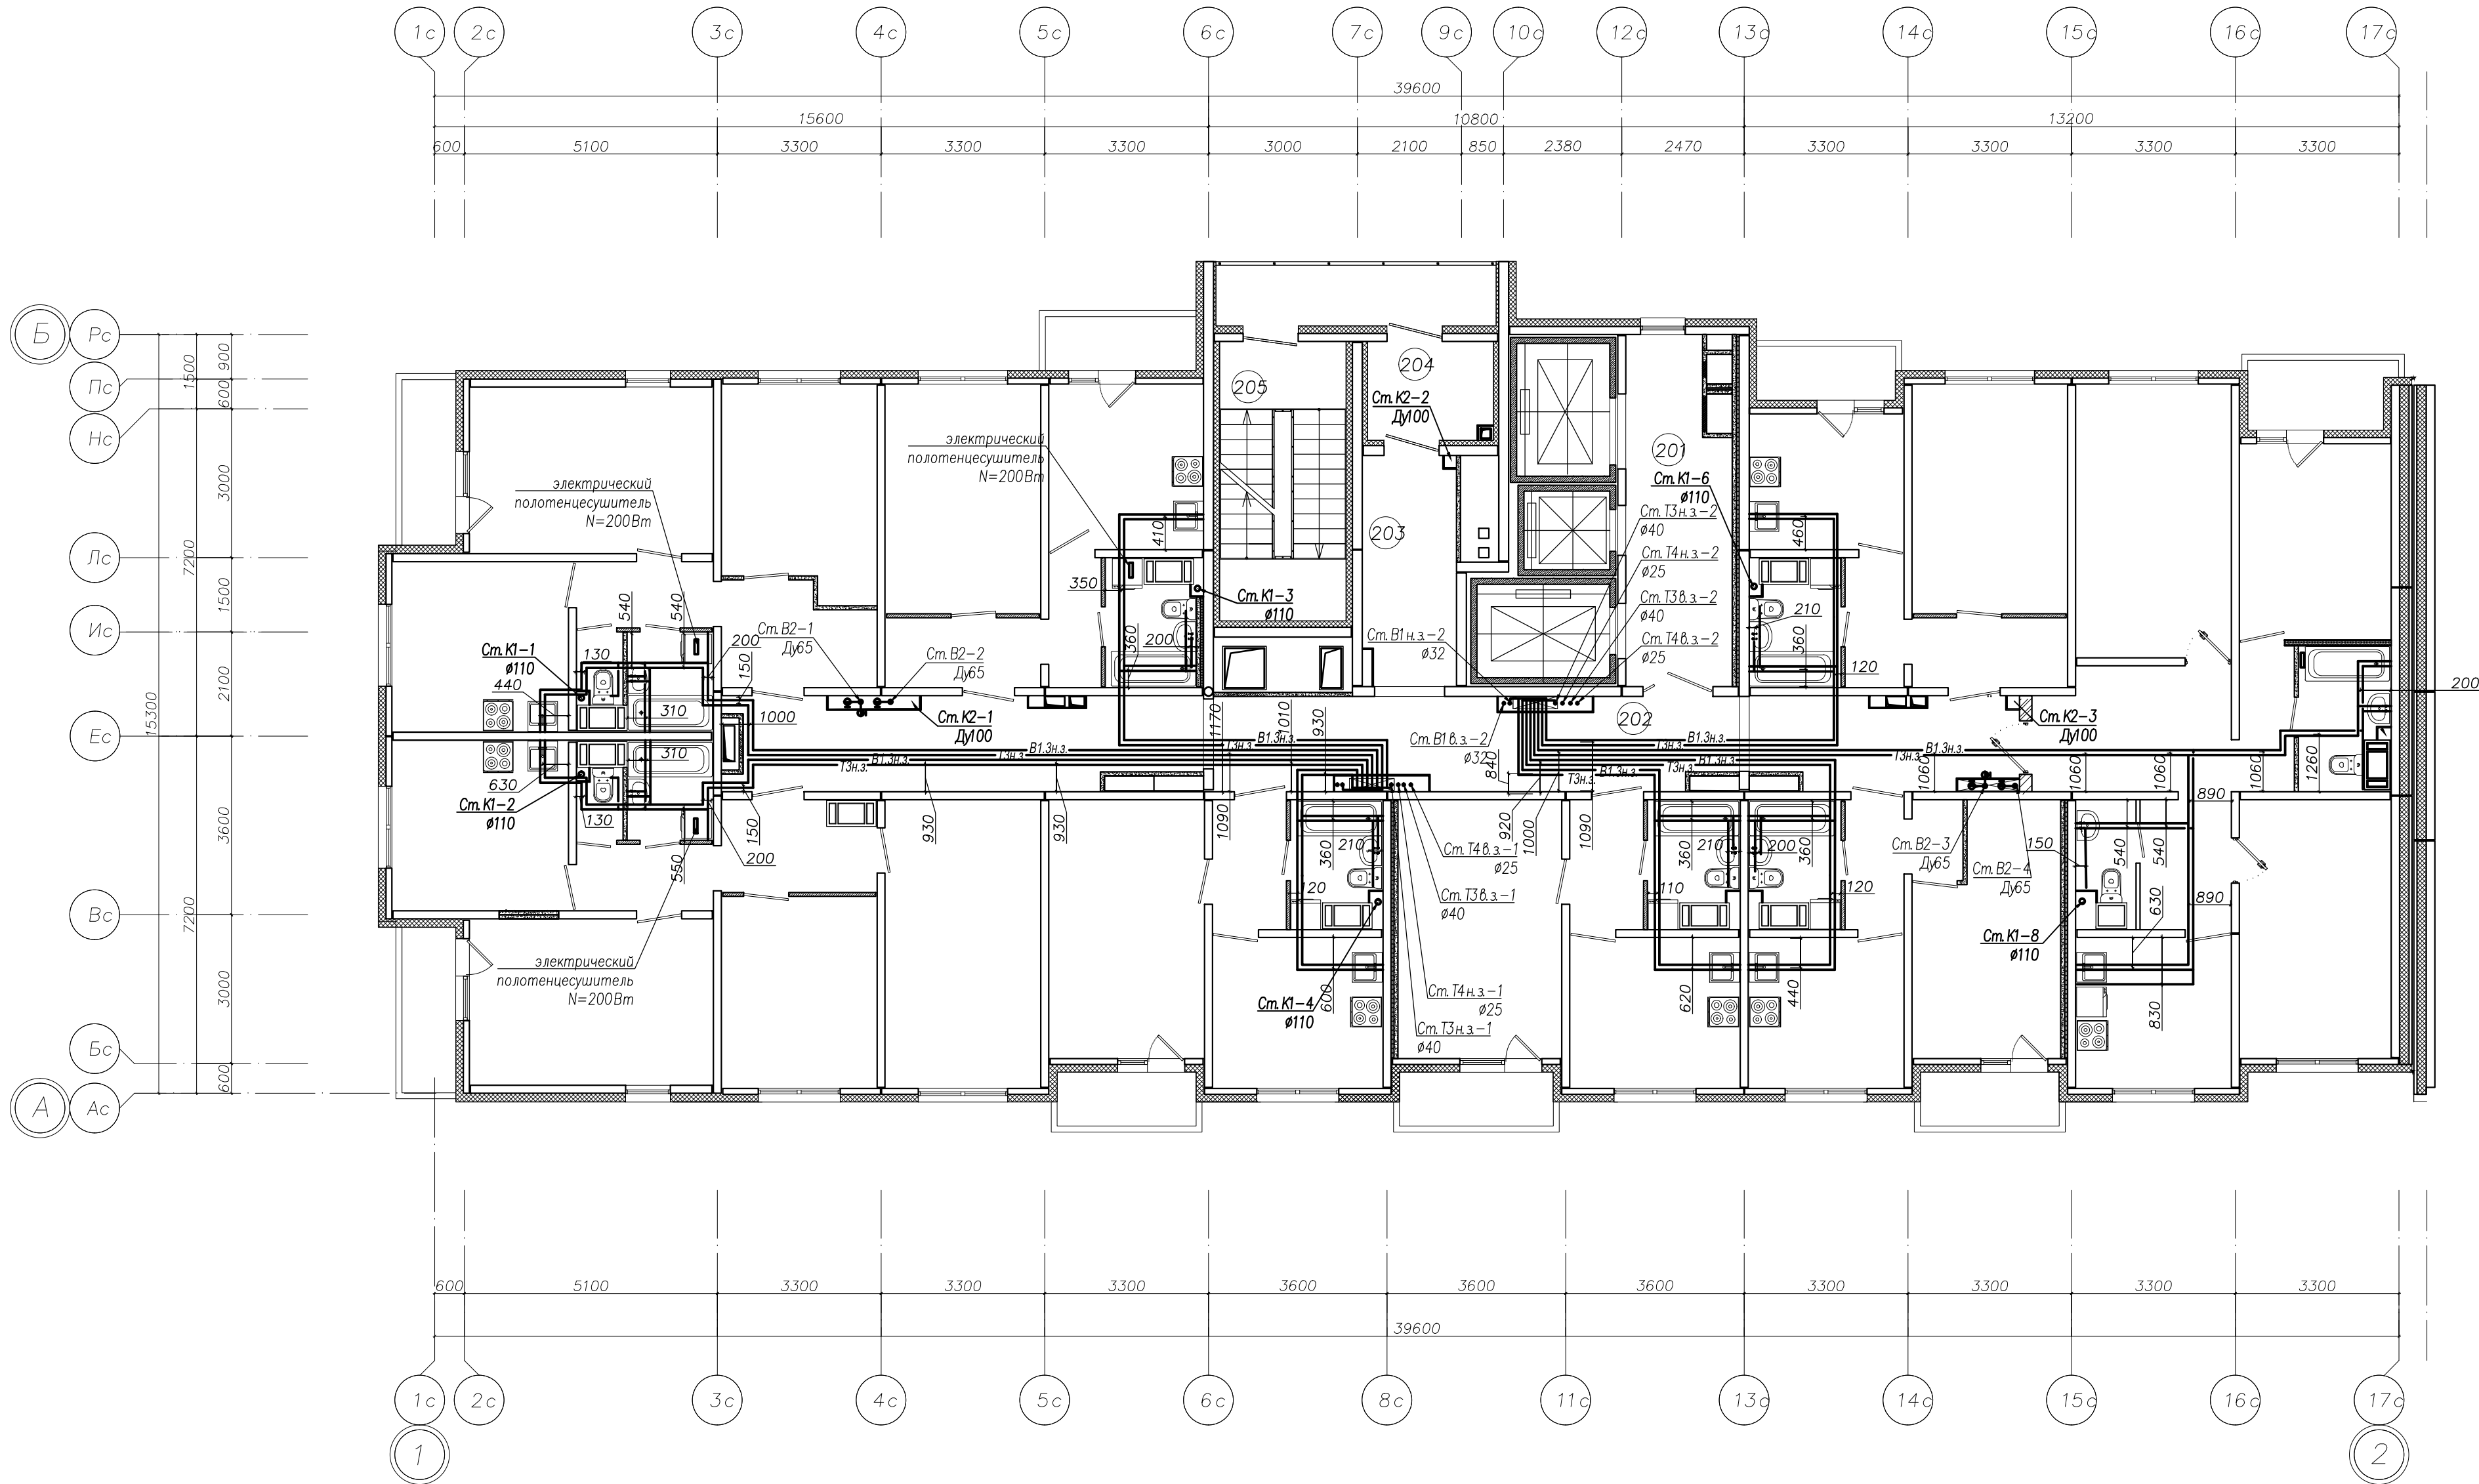


Примечание:
1. Все привязки даны по центру труб.
2. Необходимо принять охранную зону ± 150 мм в каждую сторону от привязки.

						Исполнительная схема № 41			
						г. Санкт-Петербург, территория предприятия "Ручьи", участок №8, квартал 17			
Изм.	Кол.уч.	Н. док.	Лист	Подпись	Дата				
Разработал	Цветков М.В.					Многоквартирный дом (многоквартирные дома), гараж (автостоянка) №206.1(по Граждану №18) "12этап"		Стадия	Лист
Проверил	Лабудин А.Л.							ИД	41
								Листов	48
						План 17-го этажа, Секция 2, системы ХВС и ГВС		ООО "Техстрой"	

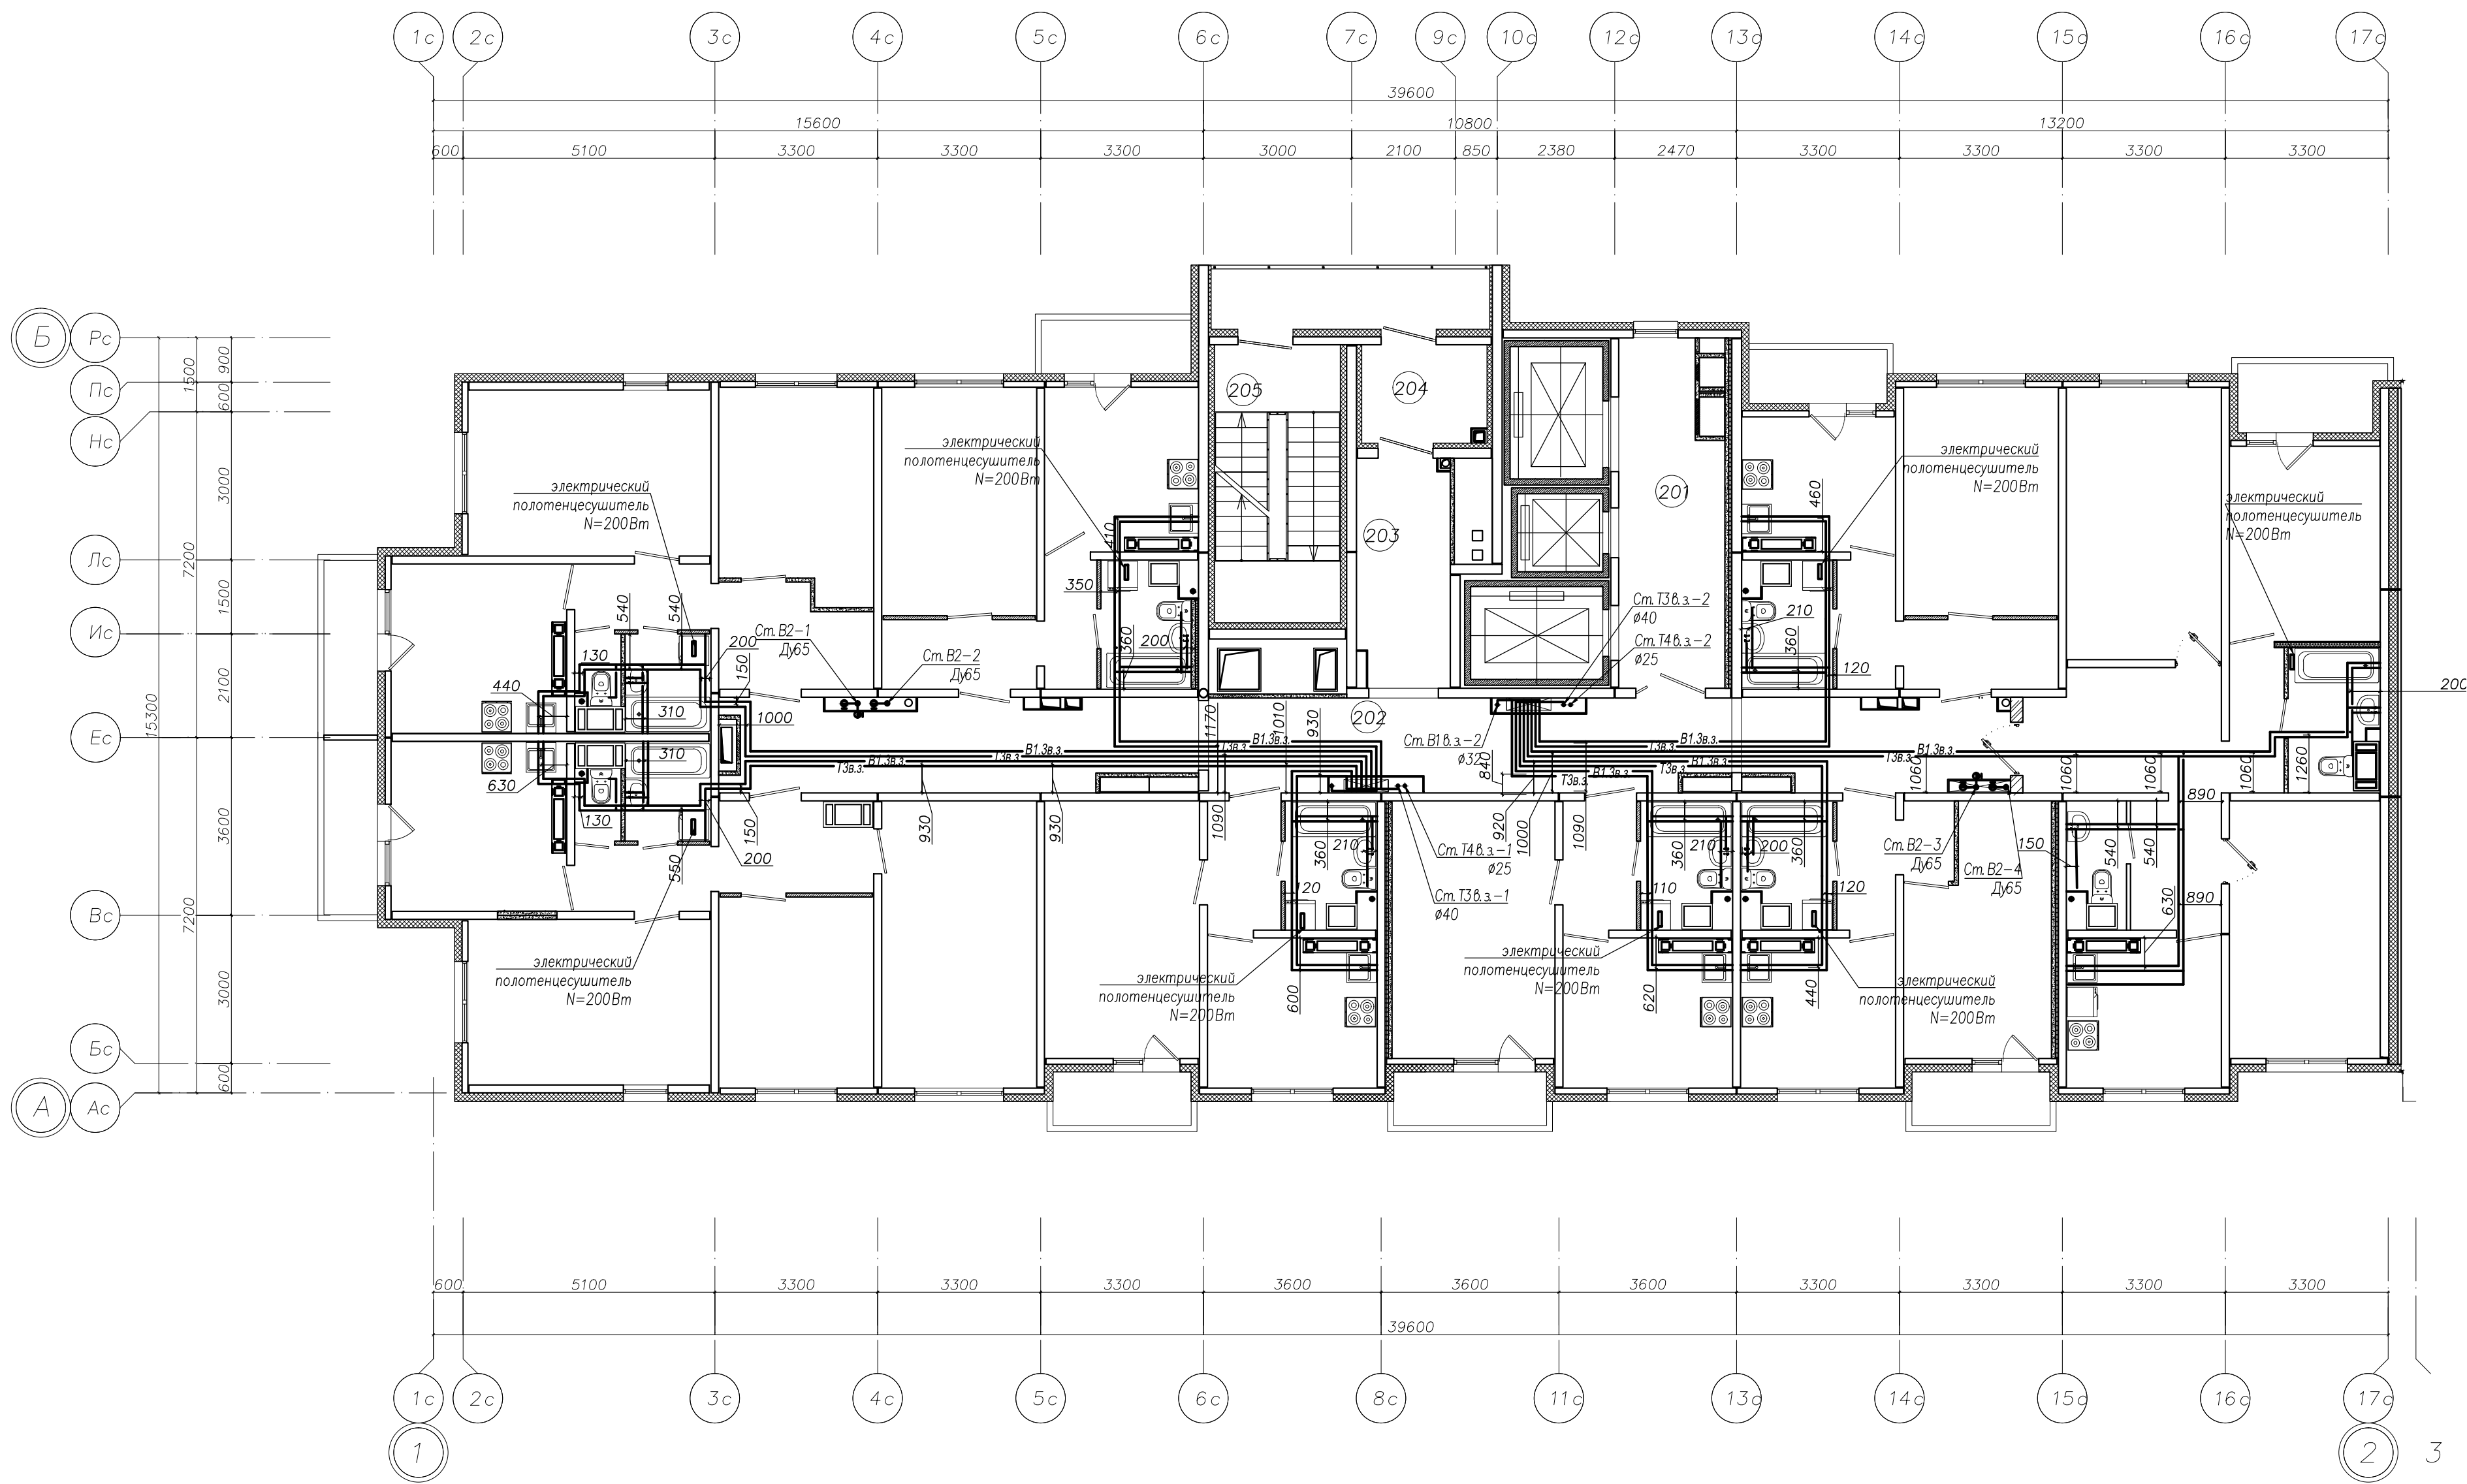

Инв. ? подл. ?
Подп. и дата
Взам. инв. ?


Согласовано

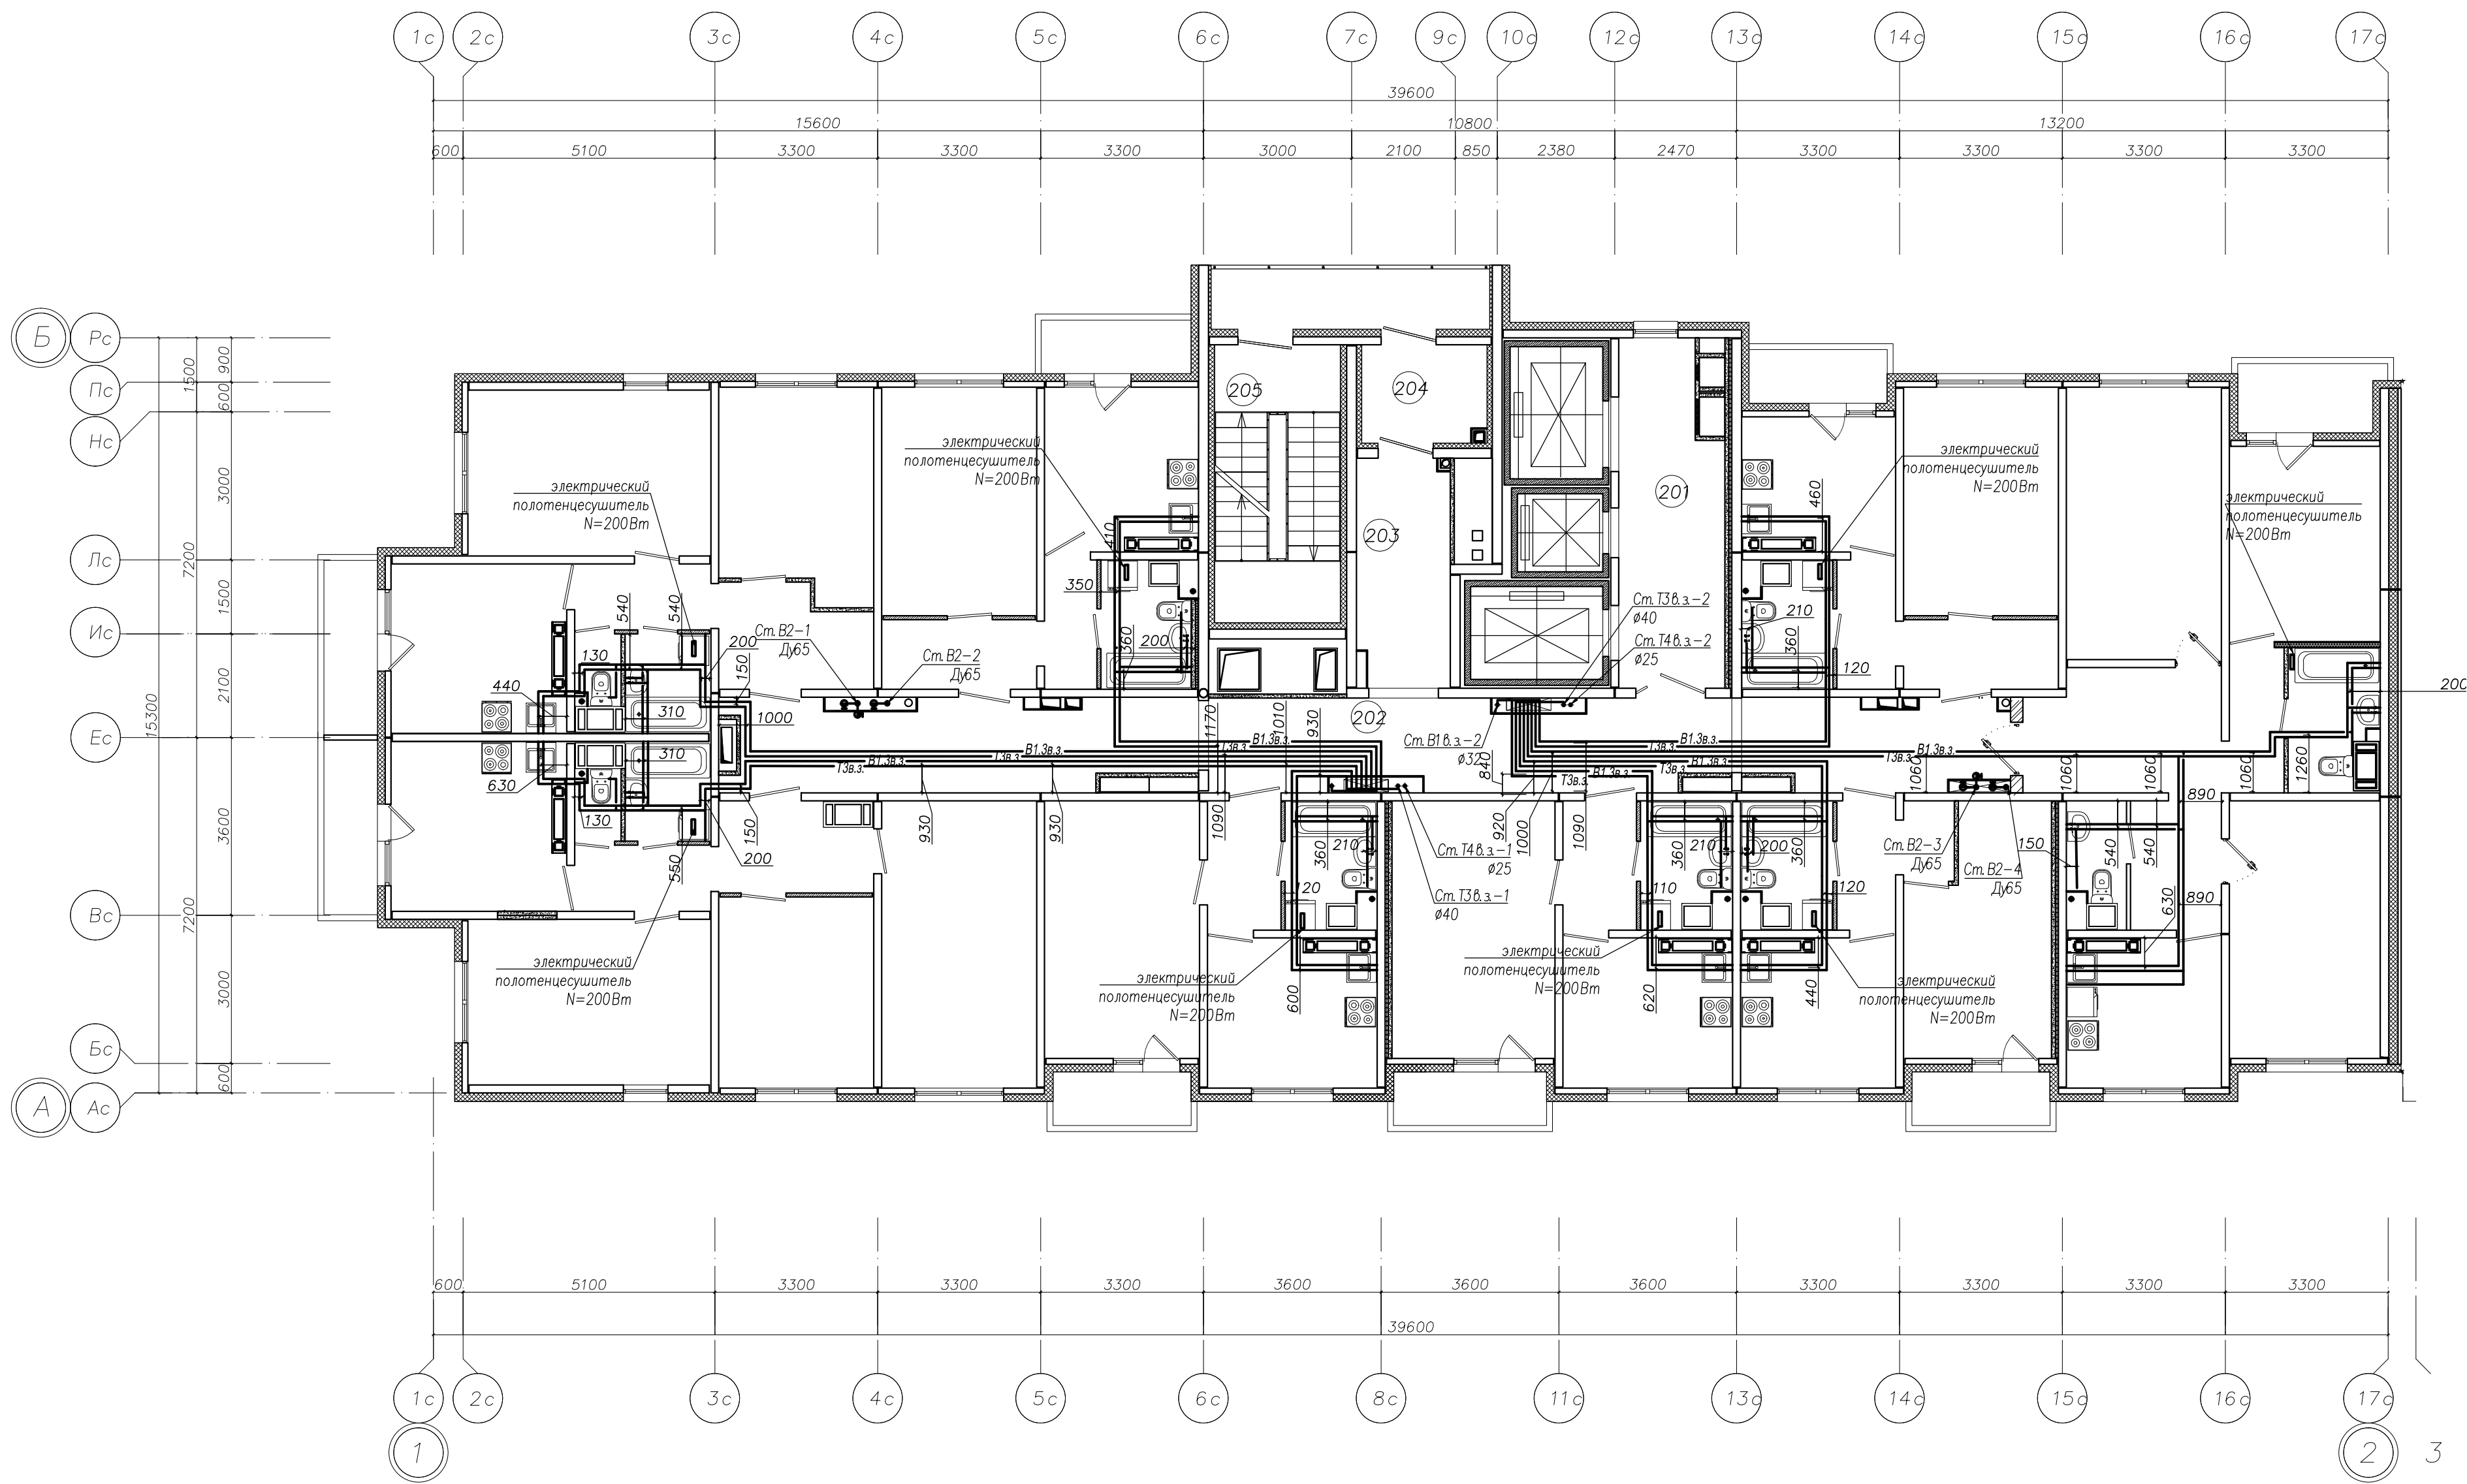

Примечание:
1. Все привязки даны по центру труб.
2. Необходимо принять охранную зону ± 150 мм в каждую сторону от привязки.

Исполнительная схема № 44					
г. Санкт-Петербург, территория предприятия "Ручьи", участок №8, квартал 17					
Изм.	Кол.уч.	Н. док.	Лист	Подпись	Дата
Разработал	Цветков М.В.				
Проверил	Лабудин А.Л.				
Многоквартирный дом (многоквартирные дома), гараж (автостоянка) №206.1(по Градплану №18) "12этап"				Стадия	Лист
				ИД	44
				Листов	48
План 20-го этажа, Секция 2, системы ХВС и ГВС				000 "Техстрой"	

Инв. ? подл. Подр. и зап.Взам. инв. Согласовано

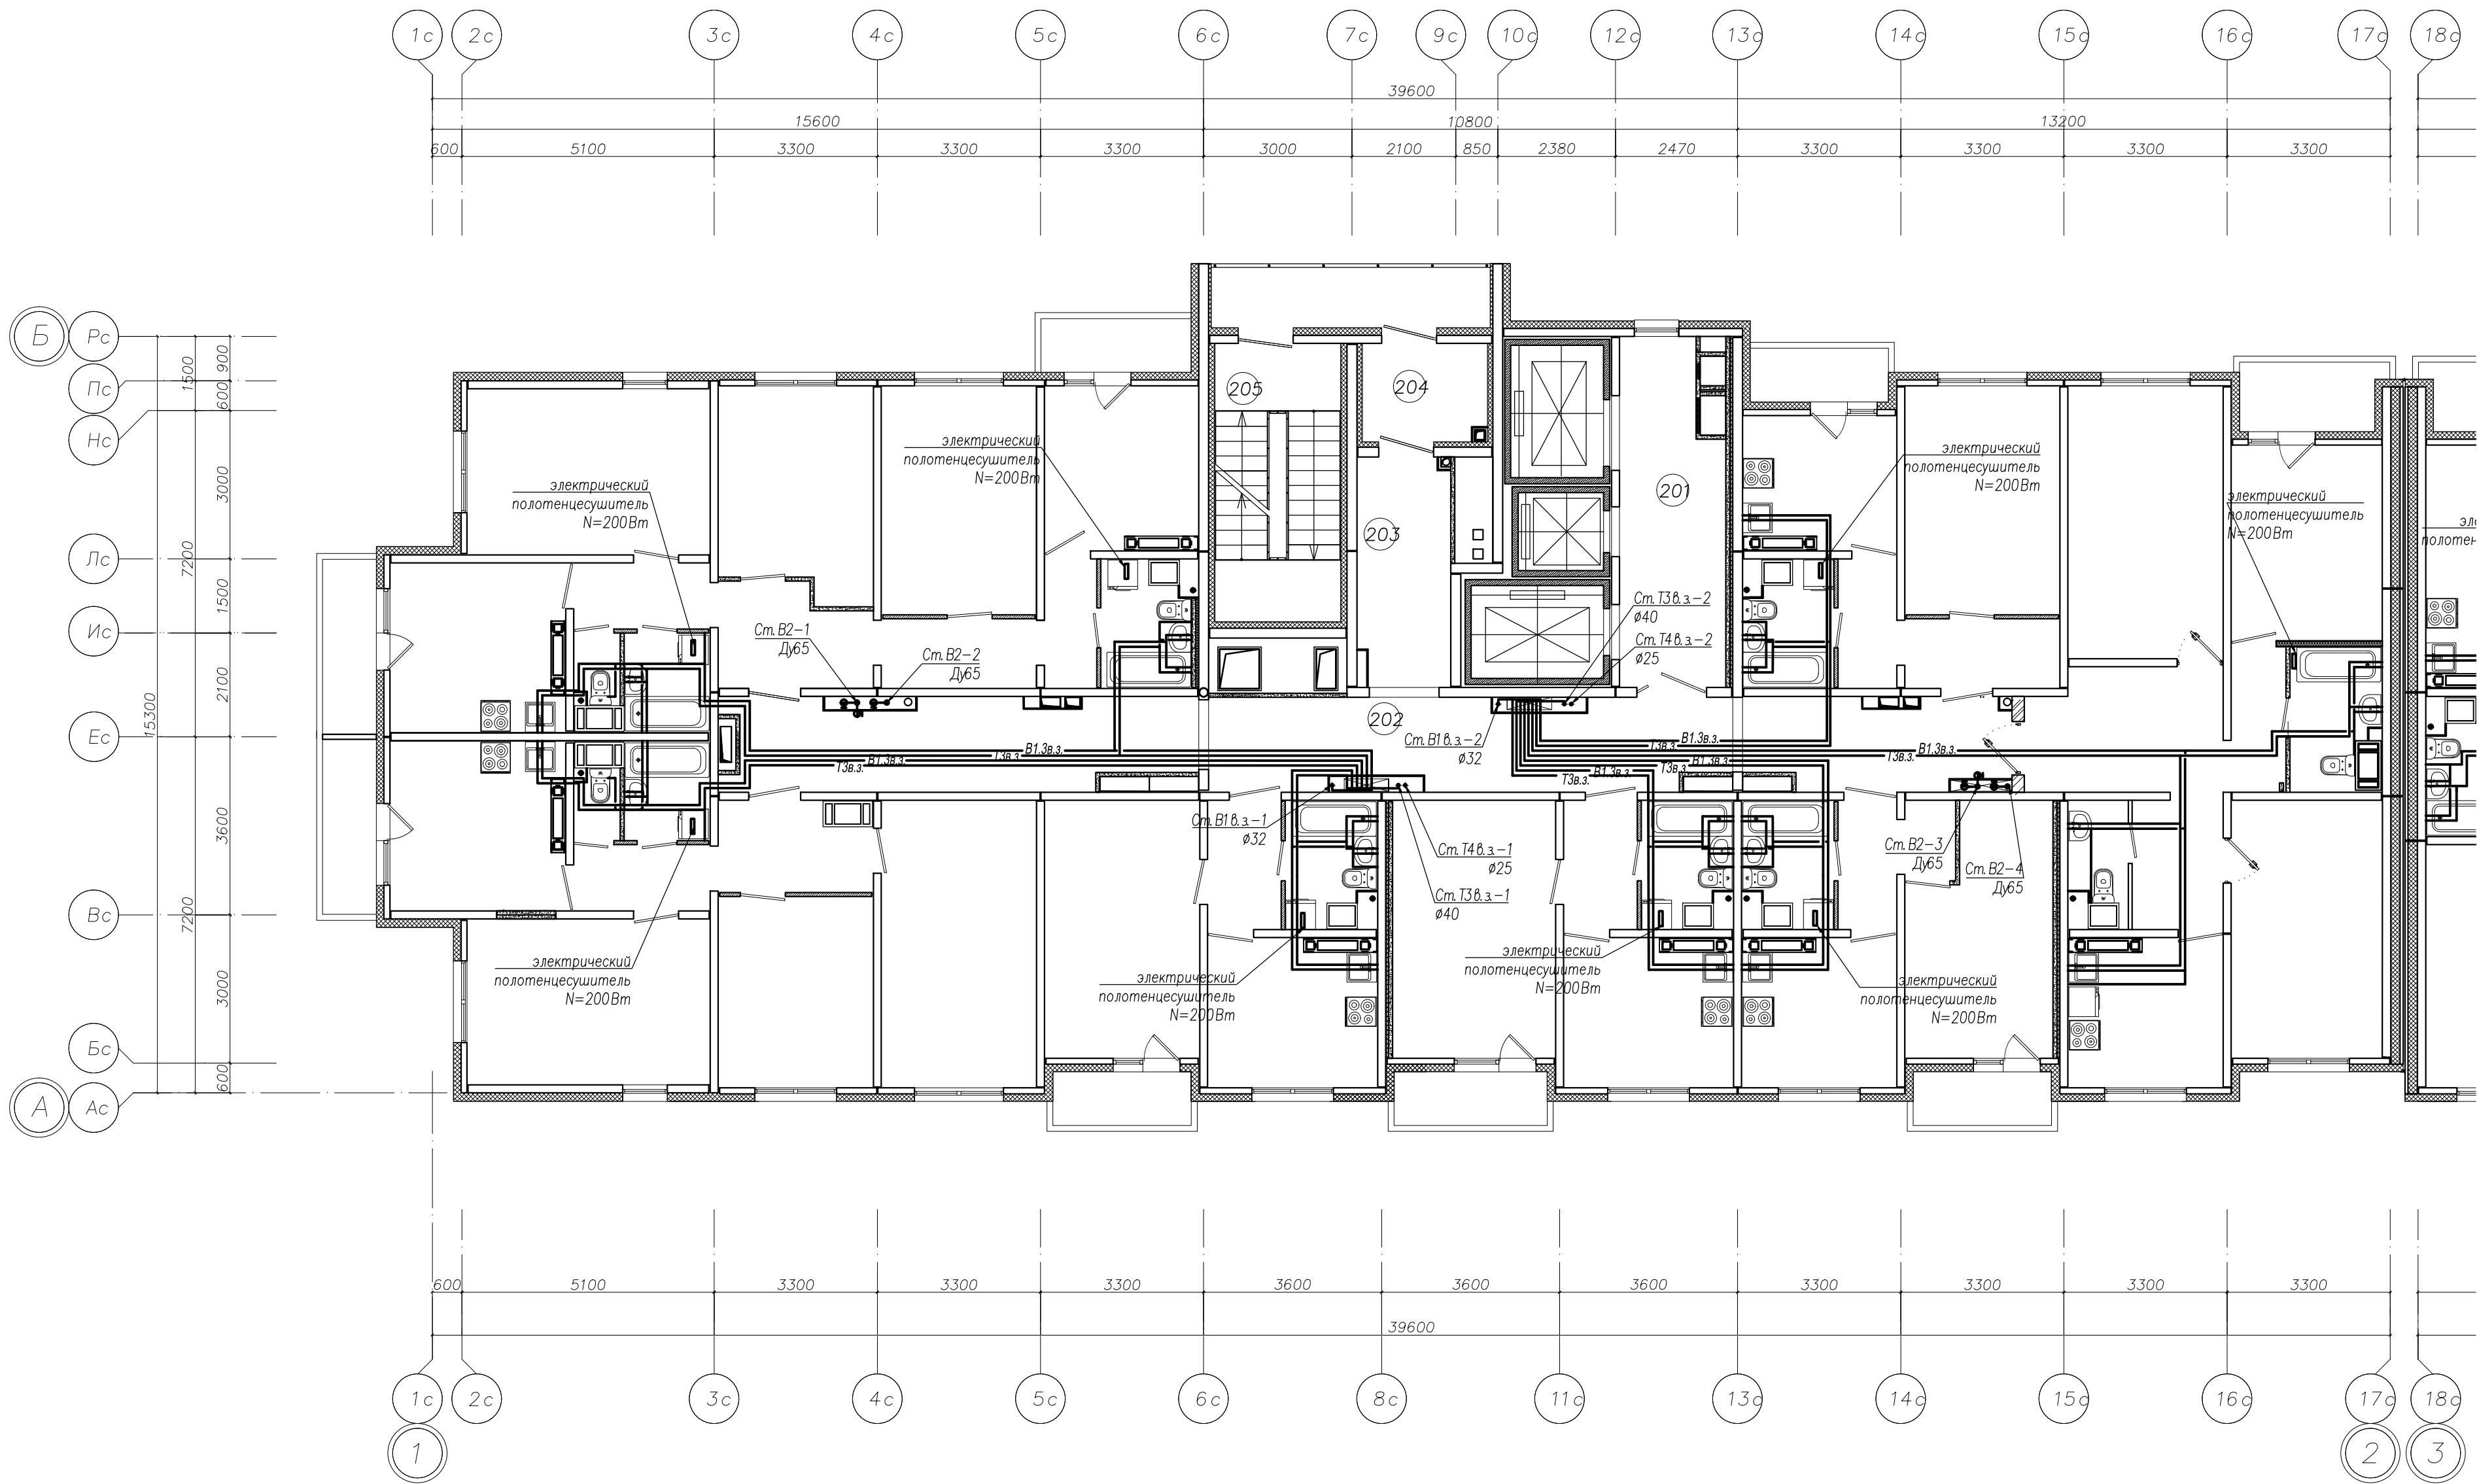

Примечание:
1. Все привязки даны по центру труб.
2. Необходимо принять охранную зону $\pm 150\text{мм}$ в каждую сторону от привязки.


Исполнительная схема № 45									
г. Санкт-Петербург, территория предприятия "Ручьи", участок №8, квартал 17									
Изм.	Кол.уч.	N док.	Лист	Подпись	Дата	Многоквартирный дом (многоквартирные дома), гараж (автостоянка) №206.1(по Гражданскому №18) "12этап"			
Разработал	Цветков М.В.					ИД			
Проверил	Лабудин А.Л.					45			
План 21-го этажа, Секция 2, системы ХВС и ГВС						000 "Техстрой"			

Инф. ? подл. ?

Подп. и дата

Взам. инв. ?

Согласовано

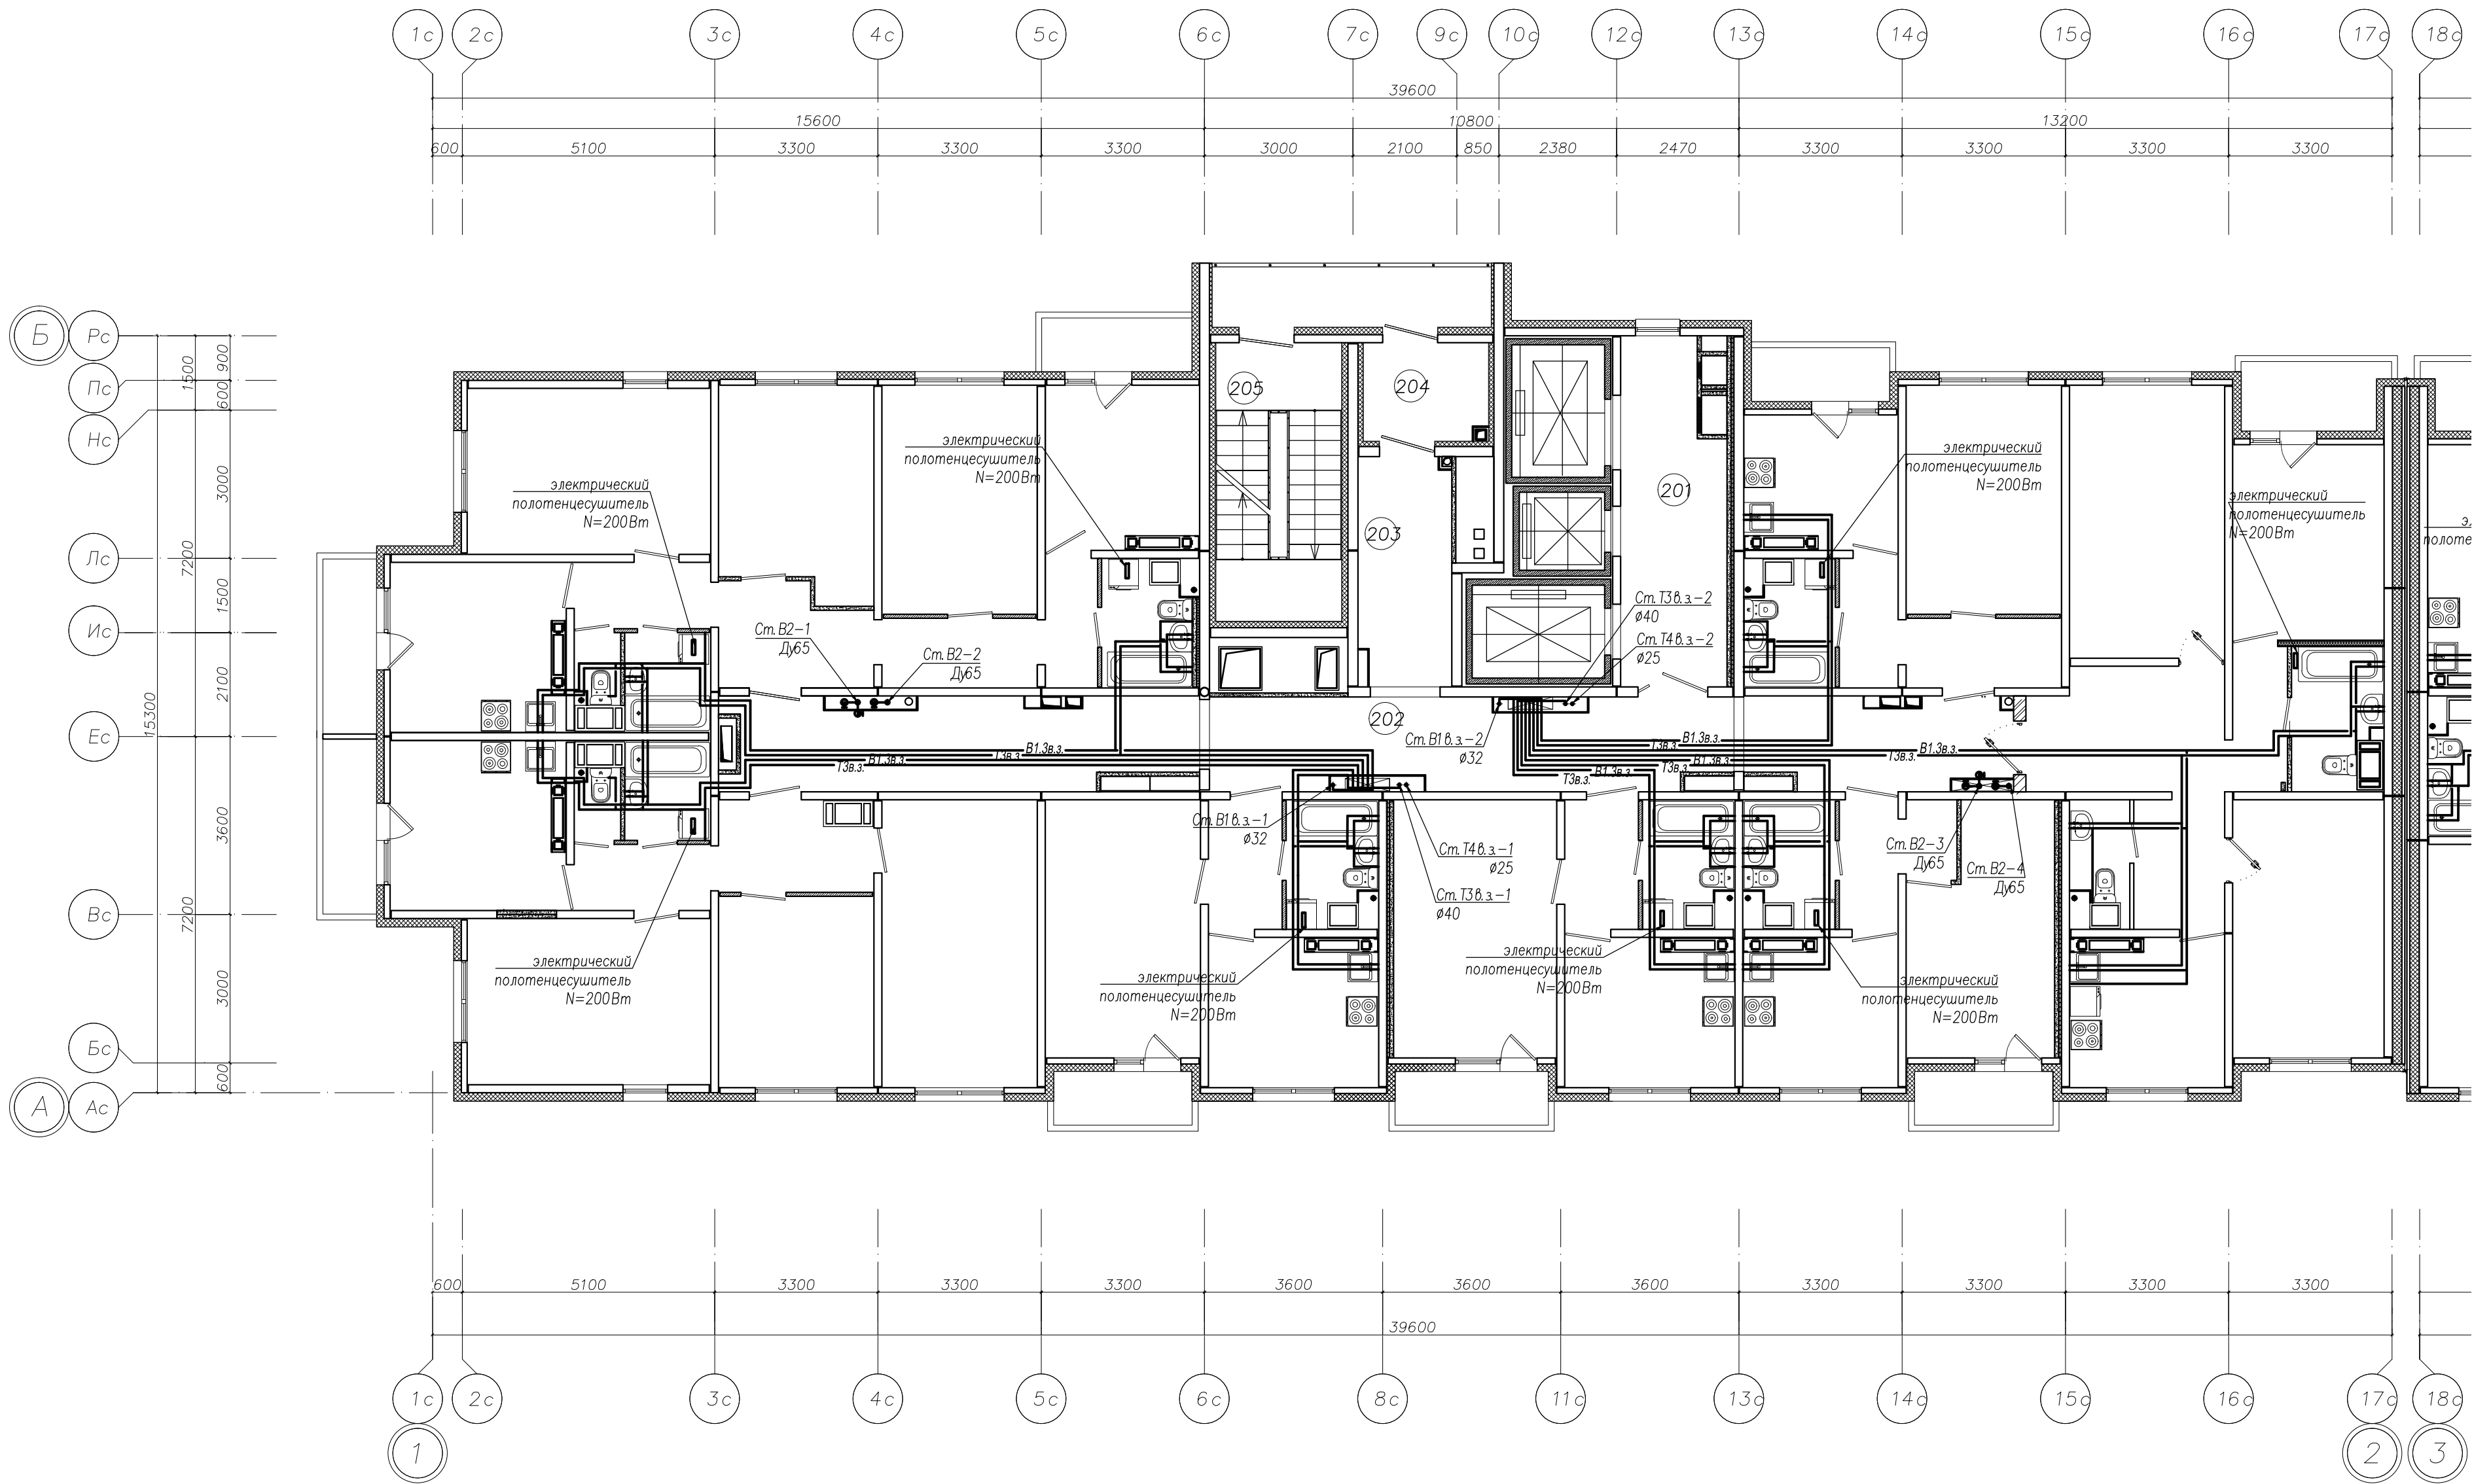


Примечание:
1. Все привязки даны по центру труб.
2. Необходимо принять охранную зону ± 150 мм в каждую сторону от привязки.

						Исполнительная схема № 46			
						г. Санкт-Петербург, территория предприятия "Ручьи", участок №8, квартал 17			
Изм.	Кол.уч.	N док	Лист	Подпись	Дата	Многоквартирный дом (многоквартирные дома), гараж (автостоянка) №206.1(по Гражданскому №18) "12этап"	Стадия	Лист	Листов
Разработал	Цветков М.В.						ИД	46	48
Проверил	Лабудин А.Л.					План 22-го этажа, Секция 2, системы ХВС и ГВС	ООО "Техстрой"		

Инв. ? подл. Подп. и дата. Взам. инв. ?

Согласовано

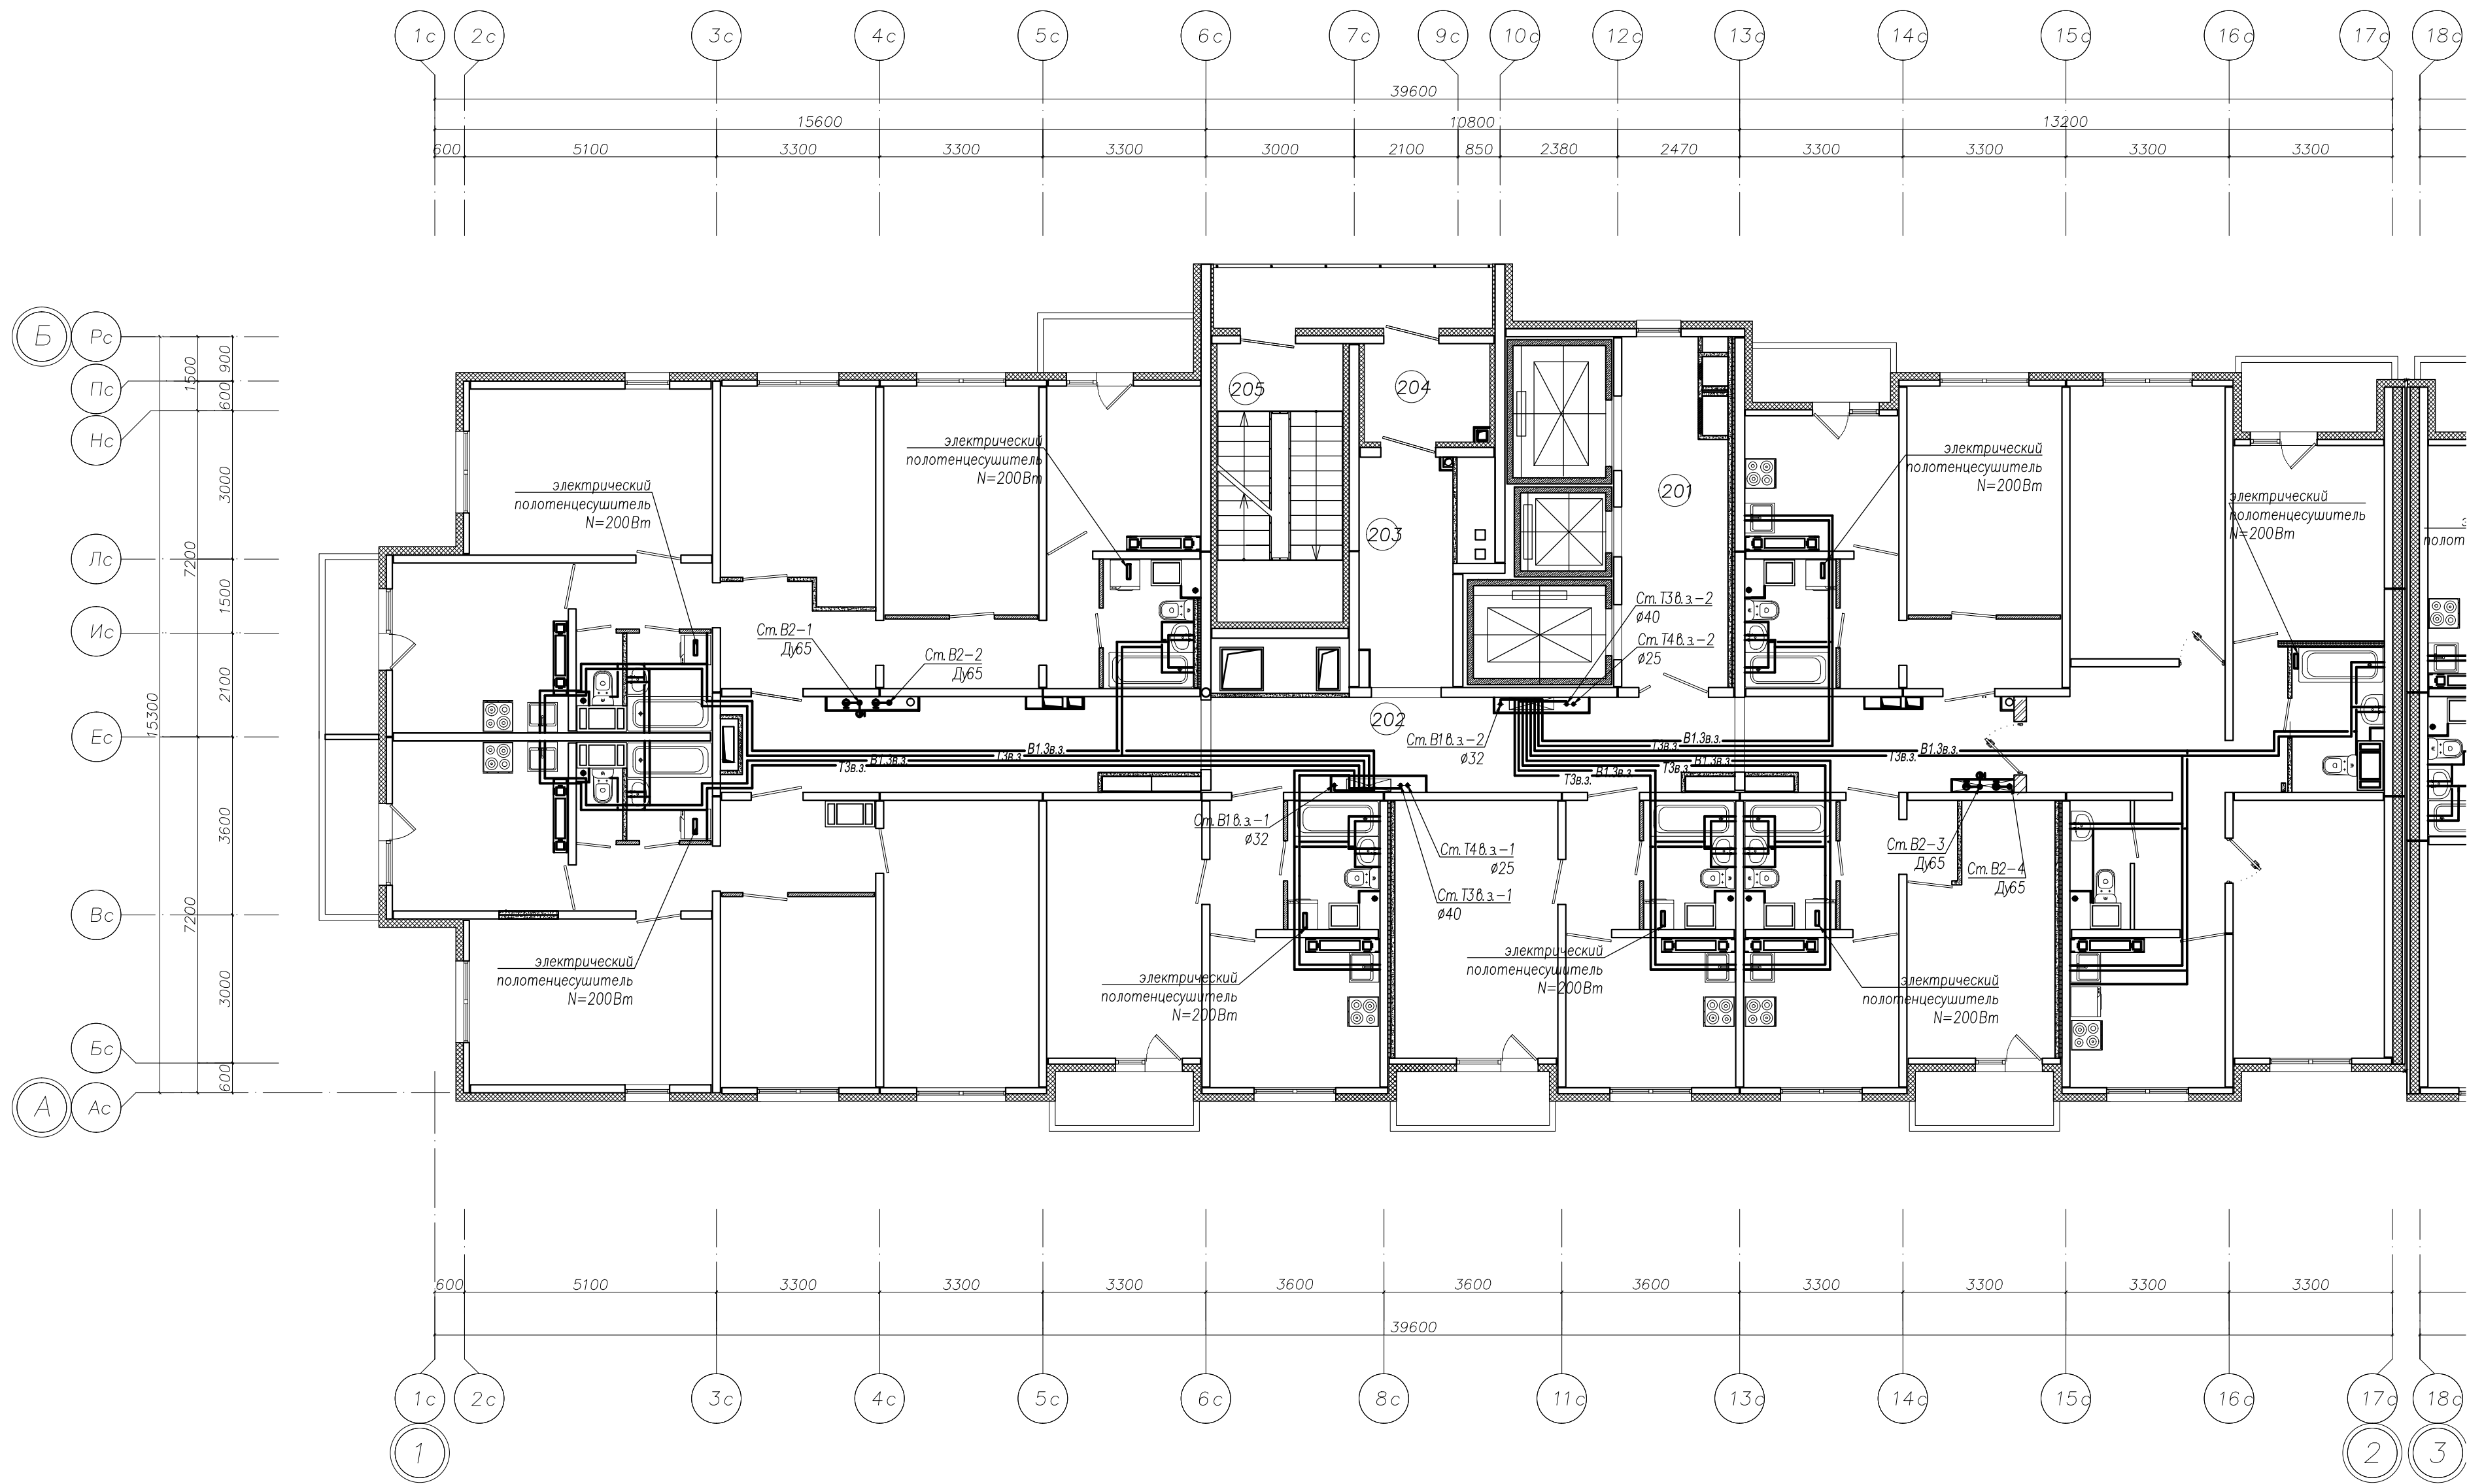

Примечание:
1. Все привязки даны по центру труб.
2. Необходимо принять охранную зону $\pm 150\text{мм}$ в каждую сторону от привязки.

Исполнительная схема № 48				
г. Санкт-Петербург, территория предприятия "Ручьи", участок №8, квартал 17				
Изм.	Кол.уч.	N док	Лист	Подпись
Разработал	Цветков М.В.			
Проверил	Лабудин А.Л.			
Многоквартирный дом (многоквартирные дома), гараж (автостоянка) №206.1(по Гражданскому №18) "12этап"			Стадия	Лист
План 24-го этажа, Секция 2, системы ХВС и ГВС			ИД	48
			Лист	48
			000 "Техстрой"	