

Экспликация общедомовых помещений

№/А	Наименование	Площадь, м ²	Кот.
201	Лестничная	4,00	
202	Танк с насосостановкой	5,10	
203	Коридор	60,50	
204	Лифтовой зал	14,00	
205	Техническая зона безопасности	2,70	
Итого:		85,90	

Экспликация квартир типового этажа (2-8 этаж) (секция 2)


Наименование	Типы квартир						Всего
	1-ком.		2-ком.		3-ком.		
Количество квартир	1	1	2	1	1	1	7
	Жилая площадь квартир, м ²	14,40	16,20	29,50	26,30	49,80	49,40
Всего	14,40	16,20	59,10	26,30	49,80	49,40	215,20
Площадь квартир (без учета балконов), м ²	14,40	16,20	54,00	51,20	81,00	80,90	-
Всего	31,60	35,90	54,00	51,20	81,00	80,90	388,60
Площадь квартир (с учетом балконов), м ²	34,90	37,40	56,00	54,20	82,60	82,40	-
Всего	34,90	37,40	112,00	54,20	82,60	82,40	403,60

Экспликация общедомовых помещений

№/А	Наименование	Площадь, м ²	Кот.
201	Лестничная	4,00	
202	Танк с насосостановкой	5,10	
203	Коридор	60,50	
204	Лифтовой зал	14,00	
205	Техническая зона безопасности	2,70	
Итого:		85,80	

Экспликация квартир типового этажа (2-8 этаж) (секция 1)


Наименование	Типы квартир						Всего
	1-ком.		2-ком.		3-ком.		
Количество квартир	1	1	2	1	1	1	7
	Жилая площадь квартир, м ²	14,40	16,20	29,50	26,10	49,90	49,50
Всего	14,40	16,20	59,10	26,10	49,90	49,50	215,10
Площадь квартир (без учета балконов), м ²	14,40	16,20	54,00	51,00	80,90	80,90	-
Всего	31,60	35,90	54,00	51,00	80,90	80,90	388,50
Площадь квартир (с учетом балконов), м ²	34,90	37,40	56,00	54,00	82,60	82,50	-
Всего	34,90	37,40	112,00	54,00	82,60	82,50	403,50

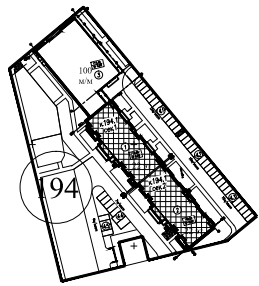


- УСЛОВНЫЕ ОБОЗНАЧЕНИЯ**
- К1— Проектируемая труба/провод газа — битового канализации
 - К2— Проектируемая труба/провод лифтового канализации
 - В2— Проектируемый противодавящий водопровод
 - В1.3— Проектируемый холодный водопровод нижней зоны с 1-го по 12-й этаж
 - В1.4— Проектируемый холодный водопровод верхней зоны с 13-го по 22-й этаж
 - Т3.3— Проектируемая горячая водопровод нижней зоны с 1-го по 12-й этаж
 - Т3.4— Проектируемая горячая водопровод верхней зоны с 13-го по 22-й этаж
 - Т4.3— Проектируемая циркуляционная водопровод нижней зоны с 1-го по 12-й этаж
 - Т4.4— Проектируемая циркуляционная водопровод верхней зоны с 13-го по 22-й этаж
- Показано местонахождение электромеханического оборудования

Труба холодной и горячей воды прокладывается в стенах пола — наружный диаметр труб 20мм.
 Трубы к приборам — наружный диаметр труб 16мм.
 Трубы горячей воды прокладывается в стенах.
 Все размеры указаны в миллиметрах (мм)

Конструкция пола общественных коридоров

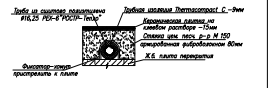

Конструкция пола квартир

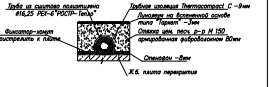


Исполнительная схема 194.17/15/1-ВК 1.1

Санкт-Петербург, территория предприятия "Тучи", участок Б, квартира 17.

Имя	Воз.	Кл.	Подпись	Дата
Разработчик	Лавров	Инженер К.В.		
Проектировщик	Лавров	Инженер А.В.		
Проверенный	Лавров	Инженер А.В.		
Исполнитель	Лавров	Инженер А.В.		

Масштаб: 1:50
 1947 (по формуле №) этаж 4
 Колончатый сечение №...
 Секция №1, 2. План Водопроводная и Вентиляционная 2-го этажа.

Листов 2 / 22
 ИД 000 "Текстр"

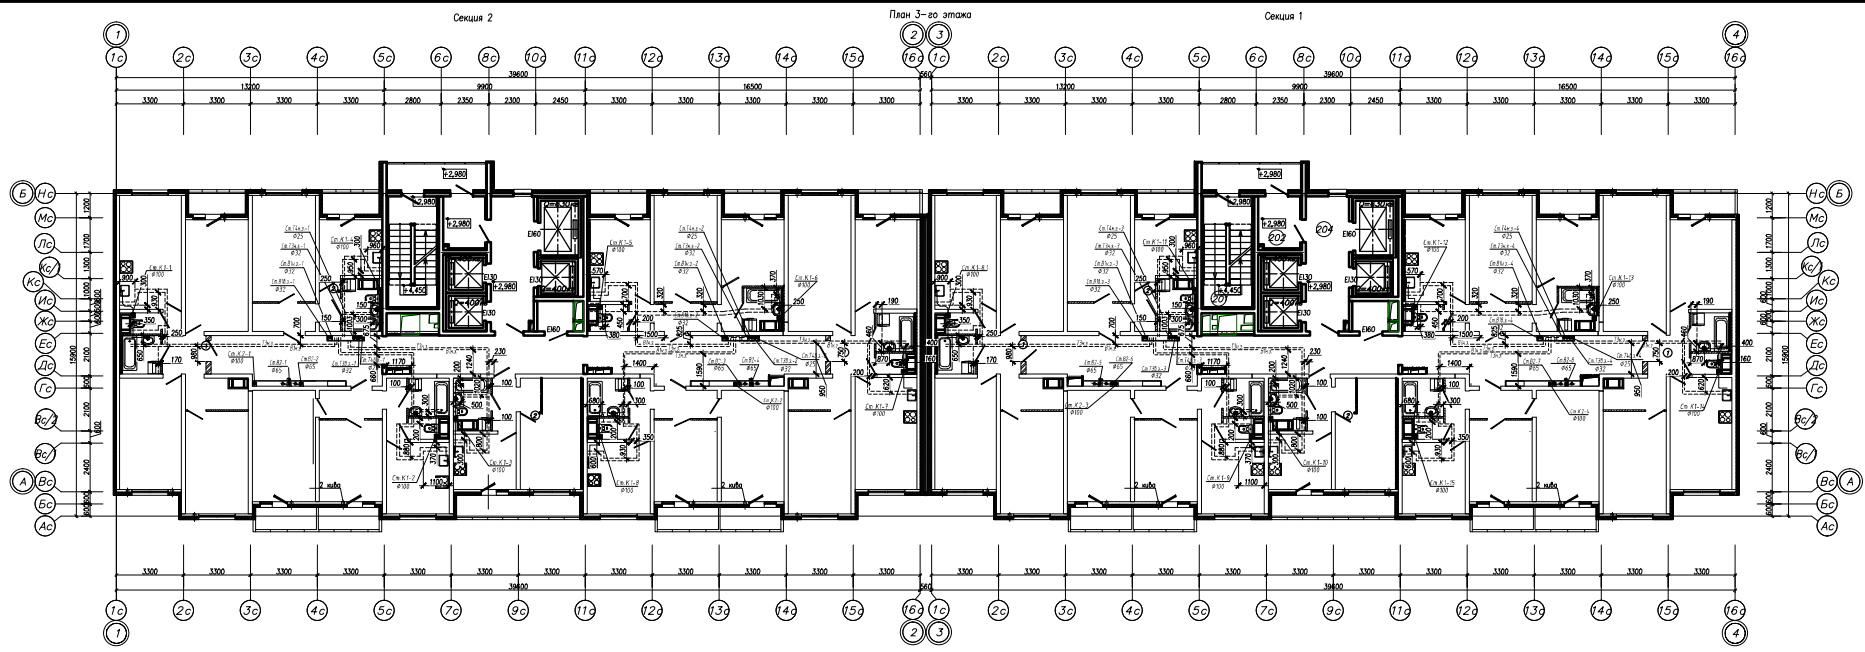


№/А	Наименование	Площадь, м ²	Кол.
201	Лестничная	4,00	
202	Узкий с мусоропроводами	5,10	
203	Коридор	60,90	
204	Лифтовый зал	14,00	
205	Помещение электр. аппаратуры	2,70	
Итого:		85,90	


Наименование	Типы квартир						
	1-кв. кв.						
	1	1	2	1	1	1	7
Жилая площадь квартир, м ²	14,40	16,20	29,50	26,30	49,80	49,40	-
Всего	14,40	16,20	59,10	26,30	49,80	49,40	215,20
Площадь квартир (без учета балконов), м ²	14,40	16,20	54,00	51,20	81,00	80,90	-
Всего	14,40	16,20	108,00	51,20	81,00	80,90	388,60
Площадь квартир (с учетом балконов), м ²	14,40	37,40	56,00	54,20	82,60	82,40	-
Всего	34,90	37,40	112,00	54,20	82,60	82,40	403,60

№/А	Наименование	Площадь, м ²	Кол.
201	Лестничная	4,00	
202	Узкий с мусоропроводами	5,10	
203	Коридор	60,90	
204	Лифтовый зал	14,00	
205	Помещение электр. аппаратуры	2,70	
Итого:		85,80	


Наименование	Типы квартир						
	1-кв. кв.						
	1	1	2	1	1	1	7
Жилая площадь квартир, м ²	14,40	16,20	29,50	26,10	49,80	49,50	-
Всего	14,40	16,20	59,10	26,10	49,80	49,50	215,10
Площадь квартир (без учета балконов), м ²	14,40	16,20	54,00	51,00	80,90	80,90	-
Всего	14,40	16,20	107,80	51,00	80,90	80,90	388,20
Площадь квартир (с учетом балконов), м ²	14,40	37,40	56,00	54,00	82,60	82,50	-
Всего	34,90	37,40	112,00	54,00	82,60	82,50	403,50

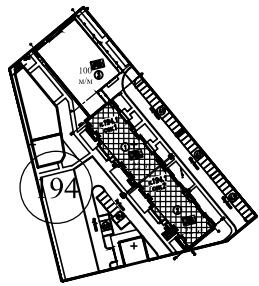

- УСЛОВНЫЕ ОБОЗНАЧЕНИЯ**
- К1- Проектная трубопровод вода-батиска конжакан
 - К2- Проектная трубопровод лифтовая конжакан
 - В2- Проектная противопожарный водопровод
 - В1.3- Проектная пожарный водопровод нижней зоны с 1-го по 12-0 этаж
 - В1.4- Проектная пожарный водопровод верхней зоны с 13-го по 22-0 этаж
 - Т3.3- Проектная горячая водопровод нижней зоны с 1-го по 12-0 этаж
 - Т3.4- Проектная горячая водопровод верхней зоны с 13-го по 22-0 этаж
 - Т4.3- Проектная циркуляционная водопровод нижней зоны с 1-го по 12-0 этаж
 - Т4.4- Проектная циркуляционная водопровод верхней зоны с 13-го по 22-0 этаж
- Показано местонахождение электромонтажного помещения
- Трубы горячей и холодной воды прокладываются в стенах пола - наружный диаметр труб 20мм, лоточки к приборам - наружный диаметр труб 16мм.
- Трубы горячей воды прокладываются в каналах.

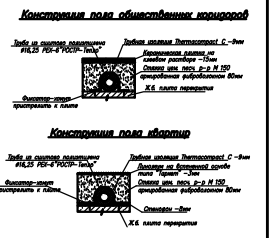

Р:194.17/15/1-ВК 1.1		Система-Лестничная, проектная программа	
Масштаб: 1:100		Трубы, узлы, детали, входы, выходы	

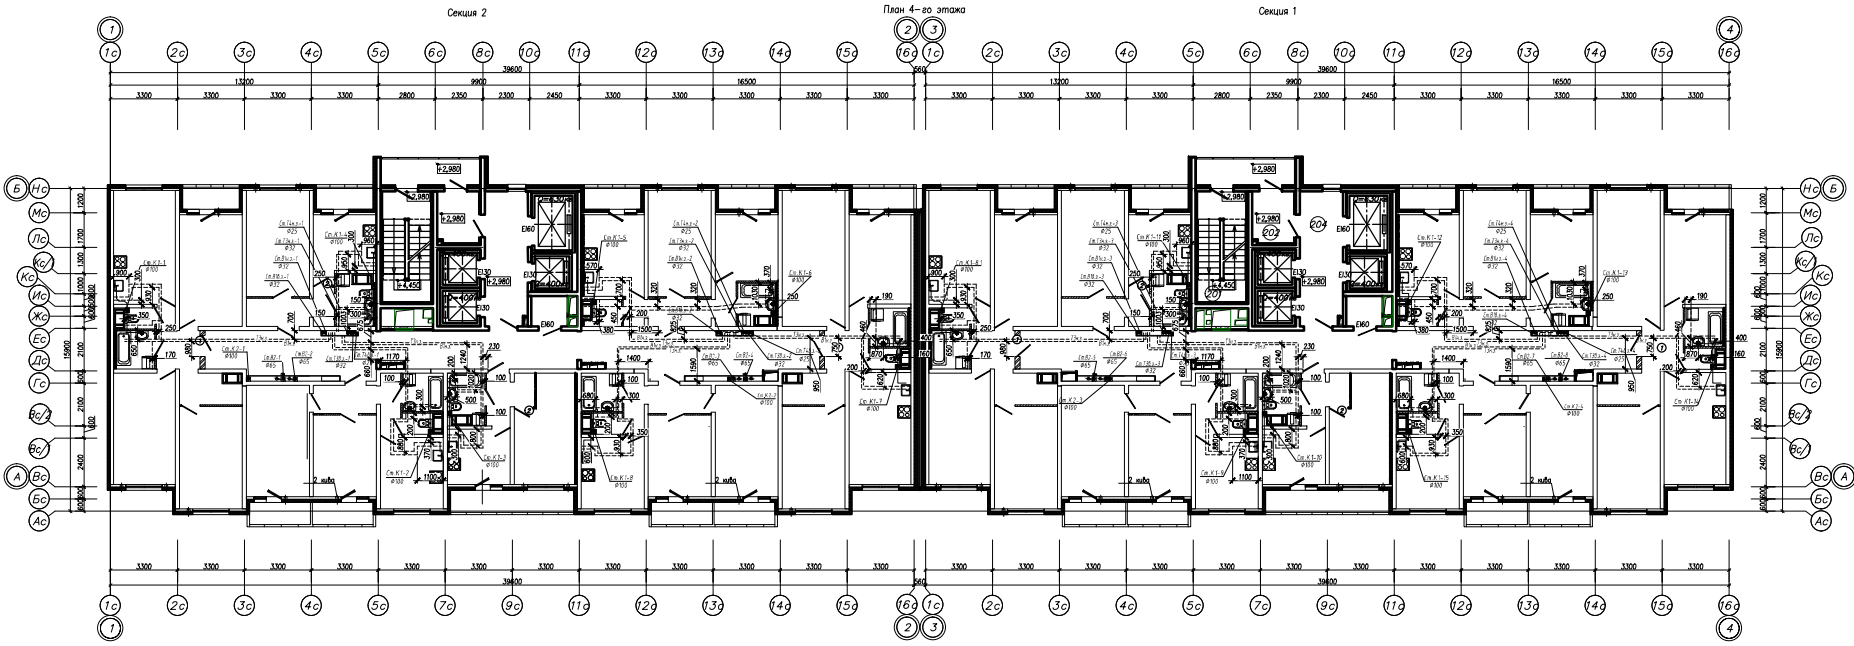

Экспликация общедомовых помещений

№/А	Наименование	Площадь, м²	Кол.
201	Лестничная	4,00	
202	Участок с мусоропроводом	5,10	
203	Коридор	60,50	
204	Лифтовой холл	14,00	
205	Помещение электр. оборудования	2,70	
Итого:		85,90	

Экспликация квартир типового этажа (2-8 этаж) (секция 2)


Наименование	Типы квартир							
	1-ком.							
	1	1	2	1	1	1	7	
Жилая площадь квартир, м²	1	14,40	16,20	29,50	26,30	49,80	49,40	—
Всего		14,40	16,20	59,10	26,30	49,80	49,40	215,20
Площадь квартир (без учета балконов), м²	1	31,60	35,90	54,00	51,20	81,00	80,90	—
Всего		31,60	35,90	168,00	51,20	81,00	80,90	388,60
Площадь квартир (с учетом балконов), м²	1	34,90	37,40	56,00	54,20	82,60	82,40	—
Всего		34,90	37,40	112,00	54,20	82,60	82,40	403,60

Экспликация общедомовых помещений


№/А	Наименование	Площадь, м²	Кол.
201	Лестничная	4,00	
202	Участок с мусоропроводом	5,10	
203	Коридор	60,50	
204	Лифтовой холл	14,00	
205	Помещение электр. оборудования	2,70	
Итого:		85,80	

Экспликация квартир типового этажа (2-8 этаж) (секция 1)

Наименование	Типы квартир							
	1-ком.							
	1	1	2	1	1	1	7	
Жилая площадь квартир, м²	1	14,40	16,20	29,50	26,10	49,80	49,50	—
Всего		14,40	16,20	59,10	26,10	49,80	49,50	215,10
Площадь квартир (без учета балконов), м²	1	31,60	35,90	54,00	51,00	80,90	80,90	—
Всего		31,60	35,90	107,90	51,00	80,90	80,90	388,20
Площадь квартир (с учетом балконов), м²	1	34,90	37,40	56,00	54,00	82,60	82,50	—
Всего		34,90	37,40	112,00	54,00	82,60	82,50	403,50

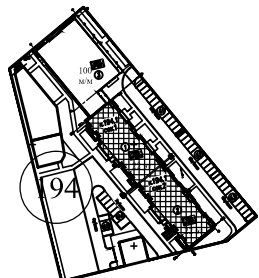

- УСЛОВНЫЕ ОБОЗНАЧЕНИЯ**
- К1— Проектируемая трубопровод газа—бетонная канализация
 - К2— Проектируемая трубопровод лифтового канализация
 - В2— Проектируемый противодавленный водопровод
 - В1н.з.— Проектируемая холодный водопровод нижней зоны с 1-го по 12-й этаж
 - В1в.з.— Проектируемая холодный водопровод верхней зоны с 13-го по 22-й этаж
 - Т2в.з.— Проектируемая горячий водопровод верхней зоны с 13-го по 22-й этаж
 - Т1в.з.— Проектируемая горячий водопровод нижней зоны с 1-го по 12-й этаж
 - Т4в.з.— Проектируемая циркуляционный водопровод нижней зоны с 1-го по 12-й этаж
 - Т4в.з.— Проектируемая циркуляционный водопровод верхней зоны с 13-го по 22-й этаж
- Показано местонахождение электрометрического полонизирующего

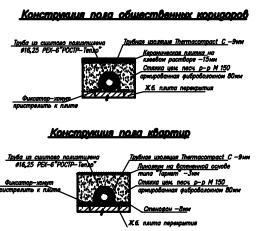

Труба горячей и холодной воды прокладывается в стенах пола — наружный диаметр труб 20мм, повороти к приборам — наружный диаметр труб 16мм.
Трубы горячей воды прокладываются в шахтах.

Р.194.17/15/1-ВК 1.1

Состав: Планировка, техническая спецификация
"Трубы", узлы, детали, изделия 17.


Исполнитель: **ИД**

Состав: Лист 1 / Листов 1

1943 (м.г. разработки) лист 4


ООО "Тек Сервис"

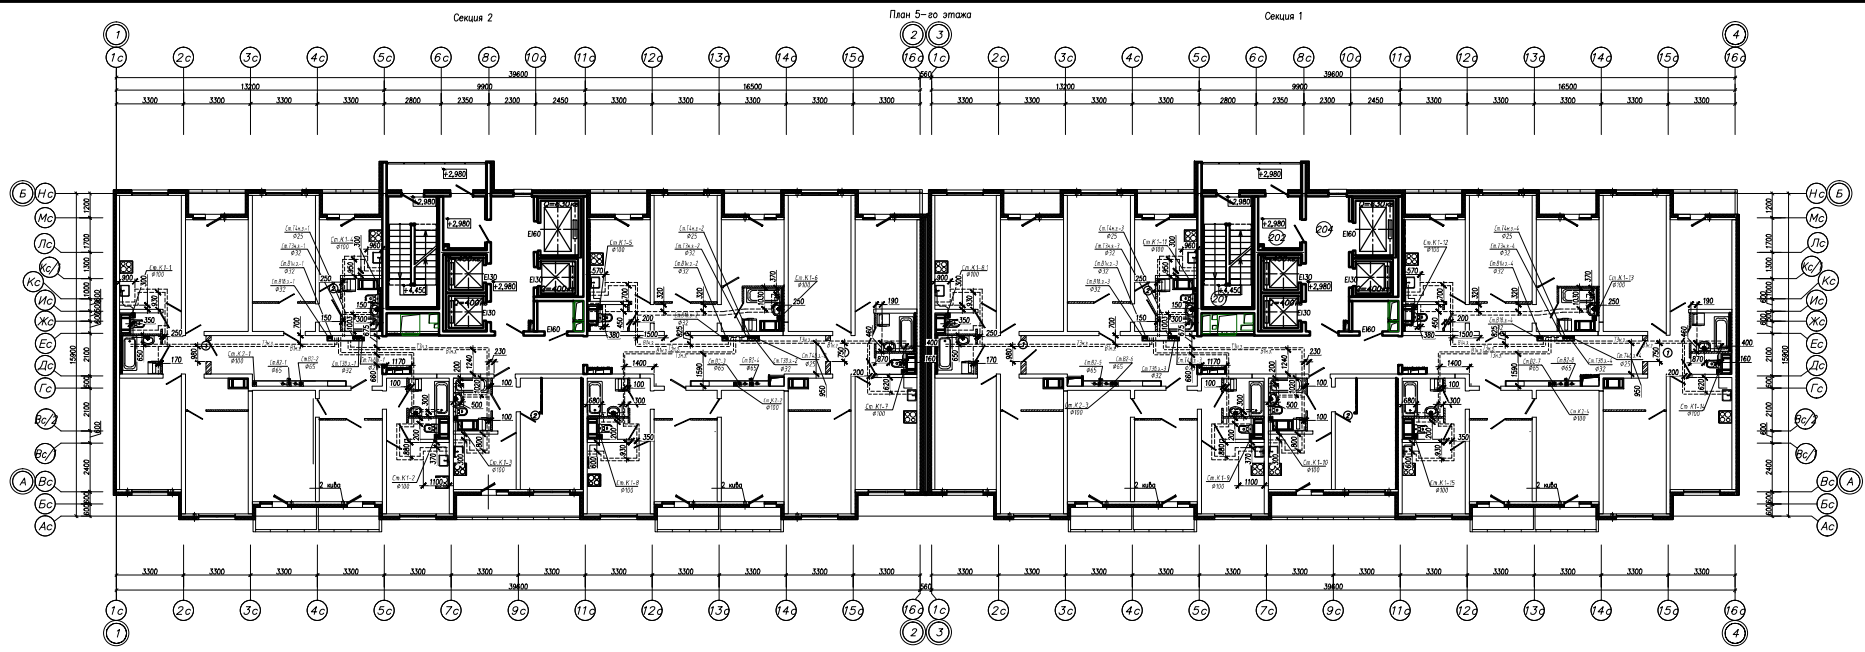

Экспликация общеобщественных помещений

№/А	Наименование	Площадь, м ²	Кол.
201	Лестничная	4,00	
202	Узкий с мусоропроводами	5,10	
203	Коридор	60,50	
204	Лифтовый холл	14,00	
205	Помещение электр. оборудования	2,70	
Итого:		85,90	

Экспликация квартир типового этажа (2-8 этаж) (секция 2)


Наименование	Типы квартир						Всего
	1-ком.		2-ком.		3-ком.		
Количество квартир	1	1	2	1	1	1	7
	Жилая площадь квартир, м ²	14,40	16,20	29,50	26,30	49,80	49,40
Всего	14,40	16,20	59,10	26,30	49,80	49,40	215,20
Площадь квартир (без учета балконов), м ²	14,40	16,20	54,00	21,20	41,00	40,90	-
Всего	14,40	16,20	108,00	21,20	82,00	80,90	388,60
Площадь квартир (с учетом балконов), м ²	14,40	37,40	56,00	54,20	82,60	82,40	-
Всего	34,90	37,40	112,00	54,20	82,60	82,40	403,60

Экспликация общеобщественных помещений

№/А	Наименование	Площадь, м ²	Кол.
201	Лестничная	4,00	
202	Узкий с мусоропроводами	5,10	
203	Коридор	60,50	
204	Лифтовый холл	14,00	
205	Помещение электр. оборудования	2,70	
Итого:		85,80	

Экспликация квартир типового этажа (2-8 этаж) (секция 1)


Наименование	Типы квартир						Всего
	1-ком.		2-ком.		3-ком.		
Количество квартир	1	1	2	1	1	1	7
	Жилая площадь квартир, м ²	14,40	16,20	29,50	26,10	49,80	49,50
Всего	14,40	16,20	59,10	26,10	49,80	49,50	215,10
Площадь квартир (без учета балконов), м ²	14,40	16,20	54,00	21,00	41,00	40,90	-
Всего	14,40	16,20	107,80	21,00	80,90	80,90	388,50
Площадь квартир (с учетом балконов), м ²	14,40	37,40	56,00	54,00	82,60	82,50	-
Всего	34,90	37,40	112,00	54,00	82,60	82,50	403,50

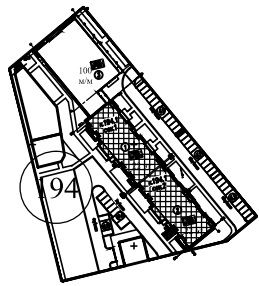


- УСЛОВНЫЕ ОБОЗНАЧЕНИЯ**
- К1- Проектируемая трубопровод газа-бетонная канализация
 - К2- Проектируемая трубопровод лифтового канализация
 - В2- Проектируемая противодавленная водопровод
 - В1.3- Проектируемая холодный водопровод нижней зоны с 1-го по 12-й этаж
 - В1.4- Проектируемая холодный водопровод верхней зоны с 13-го по 22-й этаж
 - В3.3- Проектируемая горячий водопровод нижней зоны с 1-го по 12-й этаж
 - В3.4- Проектируемая горячий водопровод верхней зоны с 13-го по 22-й этаж
 - Т4.3- Проектируемая циркуляционная водопровод нижней зоны с 1-го по 12-й этаж
 - Т4.4- Проектируемая циркуляционная водопровод верхней зоны с 13-го по 22-й этаж
- Показано местонахождение электрического полководителя

Труба горячей и холодной воды прокладывается в стенах пола - наружный диаметр труб 20мм, лоточки к приборам - наружный диаметр труб 16мм.
Труба горячей воды прокладывается в каналах.


Конструкция пола общеобщественных помещений

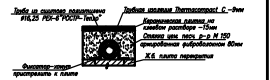

Конструкция пола квартир

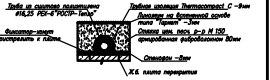

№194.17/15/1-ВК 1.1		Система-Лифты, проектная программа	
Секция №1, 2, План Водопроводная и		ООО "Триумф"	
боротворения 5-го этажа.		Литовский	

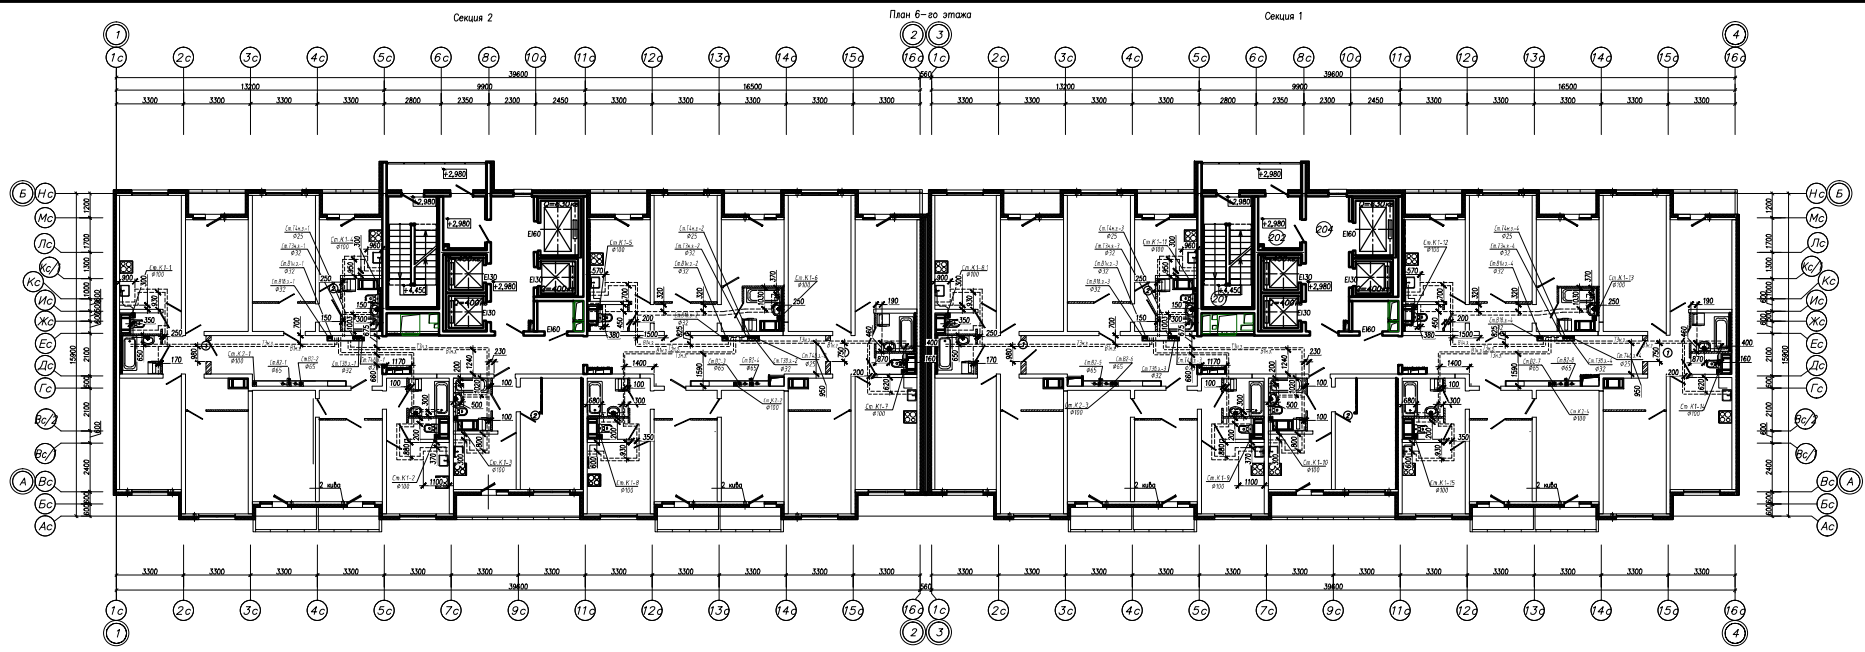

Экспликация общеобщественных помещений

№/А	Наименование	Площадь, м²	Кол.
201	Лестничная	4,00	
202	Узкий с мусоропроводами	5,10	
203	Коридор	60,50	
204	Лифтовый холл	14,00	
205	Помещение зона безопасности	2,70	
Итого:		85,90	

Экспликация квартир типового этажа (2-8 этаж) (секция 2)


Наименование	Типы квартир						Всего	
	1-ком.		2-ком.		3-ком.			
Количество квартир	1	1	2	1	1	1	7	
	1	1	2	1	1	1	7	
Жилая площадь квартир, м²	14,40	16,20	29,50	26,30	49,80	49,40	-	
Всего	14,40	16,20	59,10	26,30	49,80	49,40	215,20	
Площадь квартир (без учета балконов), м²	1	31,60	35,90	54,00	51,20	81,00	80,90	-
	Всего	31,60	35,90	108,00	51,20	81,00	80,90	388,60
Площадь квартир (с учетом балконов), м²	1	34,90	37,40	56,00	54,20	82,60	82,40	-
	Всего	34,90	37,40	112,00	54,20	82,60	82,40	403,60

Экспликация общеобщественных помещений

№/А	Наименование	Площадь, м²	Кол.
201	Лестничная	4,00	
202	Узкий с мусоропроводами	5,10	
203	Коридор	60,50	
204	Лифтовый холл	14,00	
205	Помещение зона безопасности	2,70	
Итого:		85,80	

Экспликация квартир типового этажа (2-8 этаж) (секция 1)


Наименование	Типы квартир						Всего	
	1-ком.		2-ком.		3-ком.			
Количество квартир	1	1	2	1	1	1	7	
	1	1	2	1	1	1	7	
Жилая площадь квартир, м²	14,40	16,20	29,50	26,10	49,90	49,50	-	
Всего	14,40	16,20	59,10	26,10	49,90	49,50	215,10	
Площадь квартир (без учета балконов), м²	1	31,60	35,90	54,00	51,00	80,90	80,90	-
	Всего	31,60	35,90	107,90	51,00	80,90	80,90	388,50
Площадь квартир (с учетом балконов), м²	1	34,90	37,40	56,00	54,00	82,60	82,50	-
	Всего	34,90	37,40	112,00	54,00	82,60	82,50	403,50

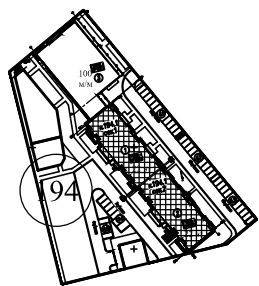


- УСЛОВНЫЕ ОБОЗНАЧЕНИЯ**
- К1- Проектируемая трубопровод газа-бетонная канализация
 - К2- Проектируемая трубопровод любого канализации
 - В2- Проектируемая противодавленная водопровод
 - В1.3- Проектируемая холодный водопровод нижней зоны с 1-го по 12-0 этажи
 - В1.4- Проектируемая холодный водопровод верхней зоны с 13-го по 22-0 этажи
 - Т3.3- Проектируемая горячая водопровод нижней зоны с 1-го по 12-0 этажи
 - Т3.4- Проектируемая горячая водопровод верхней зоны с 13-го по 22-0 этажи
 - Т4.3- Проектируемая циркуляционная водопровод нижней зоны с 1-го по 12-0 этажи
 - Т4.4- Проектируемая циркуляционная водопровод верхней зоны с 13-го по 22-0 этажи
- Показано местонахождение электромеханического оборудования

Трубы холодной и горячей воды прокладываются в стенах пола - наружный диаметр труб 20мм, лоточки к приборам - наружный диаметр труб 16мм.
Трубы горячей воды прокладываются в каналах.


Конструкция пола общеобщественных коридоров

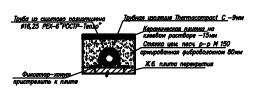

Конструкция пола квартир

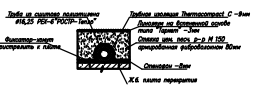


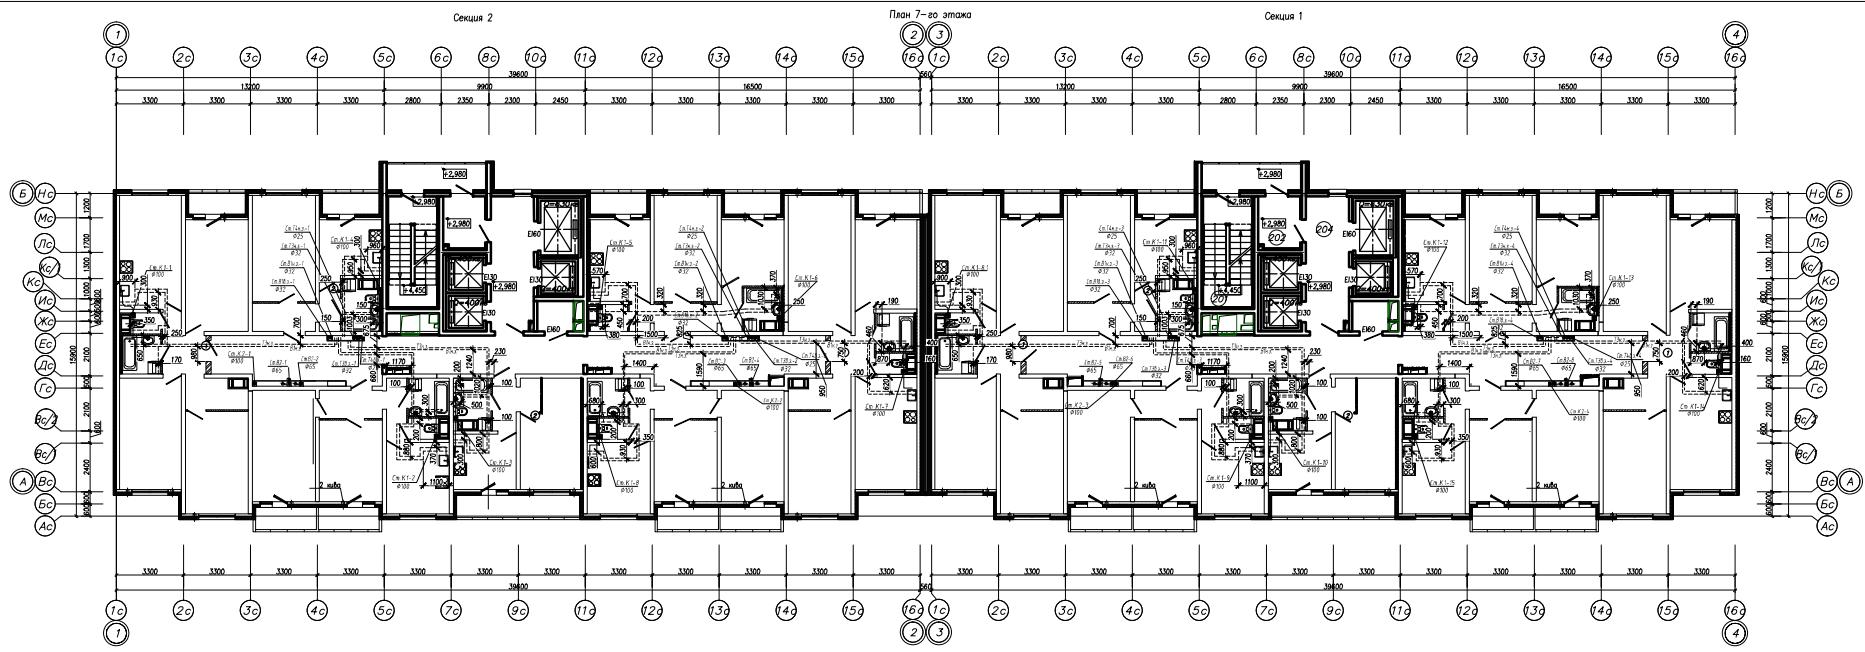

Экспликация общеобщественных помещений

№/А	Наименование	Площадь, м ²	Кол.
201	Лестничная	4,00	
202	Танкер с мусоропроводами	5,10	
203	Коридор	60,50	
204	Лифтовой холл	14,00	
205	Технологическая зона безопасности	2,70	
Итого:		85,90	

Экспликация квартир типового этажа (2-8 этаж) (секция 2)


Наименование	Типы квартир						
	1-ком.		2-ком.		3-ком.		Всего
Количество квартир	1	1	2	1	1	1	
	Жилая площадь квартир, м ²	14,40	16,20	29,50	26,30	49,80	49,40
Всего	14,40	16,20	59,10	26,30	49,80	49,40	215,20
Площадь квартир (без учета балконов), м ²	31,60	35,90	54,00	51,20	81,00	80,90	-
Всего	31,60	35,90	108,00	51,20	81,00	80,90	388,60
Площадь квартир (с учетом балконов), м ²	34,90	37,40	56,00	54,20	82,60	82,40	-
Всего	34,90	37,40	112,00	54,20	82,60	82,40	403,60

Экспликация общеобщественных помещений

№/А	Наименование	Площадь, м ²	Кол.
201	Лестничная	4,00	
202	Танкер с мусоропроводами	5,10	
203	Коридор	60,50	
204	Лифтовой холл	14,00	
205	Технологическая зона безопасности	2,70	
Итого:		85,80	

Экспликация квартир типового этажа (2-8 этаж) (секция 1)


Наименование	Типы квартир						
	1-ком.		2-ком.		3-ком.		Всего
Количество квартир	1	1	2	1	1	1	
	Жилая площадь квартир, м ²	14,40	16,20	29,50	26,10	49,90	49,50
Всего	14,40	16,20	59,10	26,10	49,90	49,50	215,10
Площадь квартир (без учета балконов), м ²	31,60	35,90	54,00	51,00	80,90	80,90	-
Всего	31,60	35,90	107,90	51,00	80,90	80,90	388,50
Площадь квартир (с учетом балконов), м ²	34,90	37,40	56,00	54,00	82,60	82,50	-
Всего	34,90	37,40	112,00	54,00	82,60	82,50	403,50

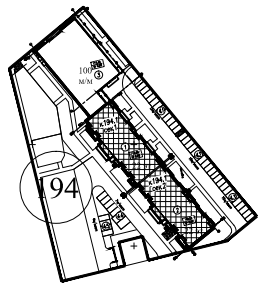


- УСЛОВНЫЕ ОБОЗНАЧЕНИЯ**
- К1- Проектируемая трубопровод газа-батюшка канализации
 - К2- Проектируемая трубопровод водоснабжения
 - В2- Проектируемая противодавленная водопровод
 - В1.3- Проектируемая холодный водопровод нижней зоны с 1-го по 12-й этаж
 - В1.4- Проектируемая горячий водопровод верхней зоны с 13-го по 22-й этаж
 - Т3.3- Проектируемая горячий водопровод нижней зоны с 1-го по 12-й этаж
 - Т3.4- Проектируемая горячий водопровод верхней зоны с 13-го по 22-й этаж
 - Т4.3- Проектируемая циркуляционная водопровод нижней зоны с 1-го по 12-й этаж
 - Т4.4- Проектируемая циркуляционная водопровод верхней зоны с 13-го по 22-й этаж
- Показано местонахождение электромеханического помещения

Труба горячей и холодной воды прокладывается в стенах пола - наружный диаметр труб 20мм.
 Трубы горячей воды прокладываются в каналах.
 Трубы холодной воды прокладываются в каналах.

Конструкция пола общественных коридоров

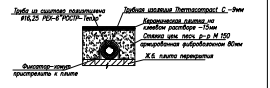

Конструкция пола квартир

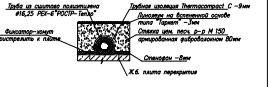


Р:194.17/15/1-ВК.1.1

Санкт-Петербург, территория предприятия "Тучи", участок В, корпус 17.

Имя	Фамилия	Инициалы	Дата
Получено	Собрано		
Проверено	Одобрено		


Формат А4

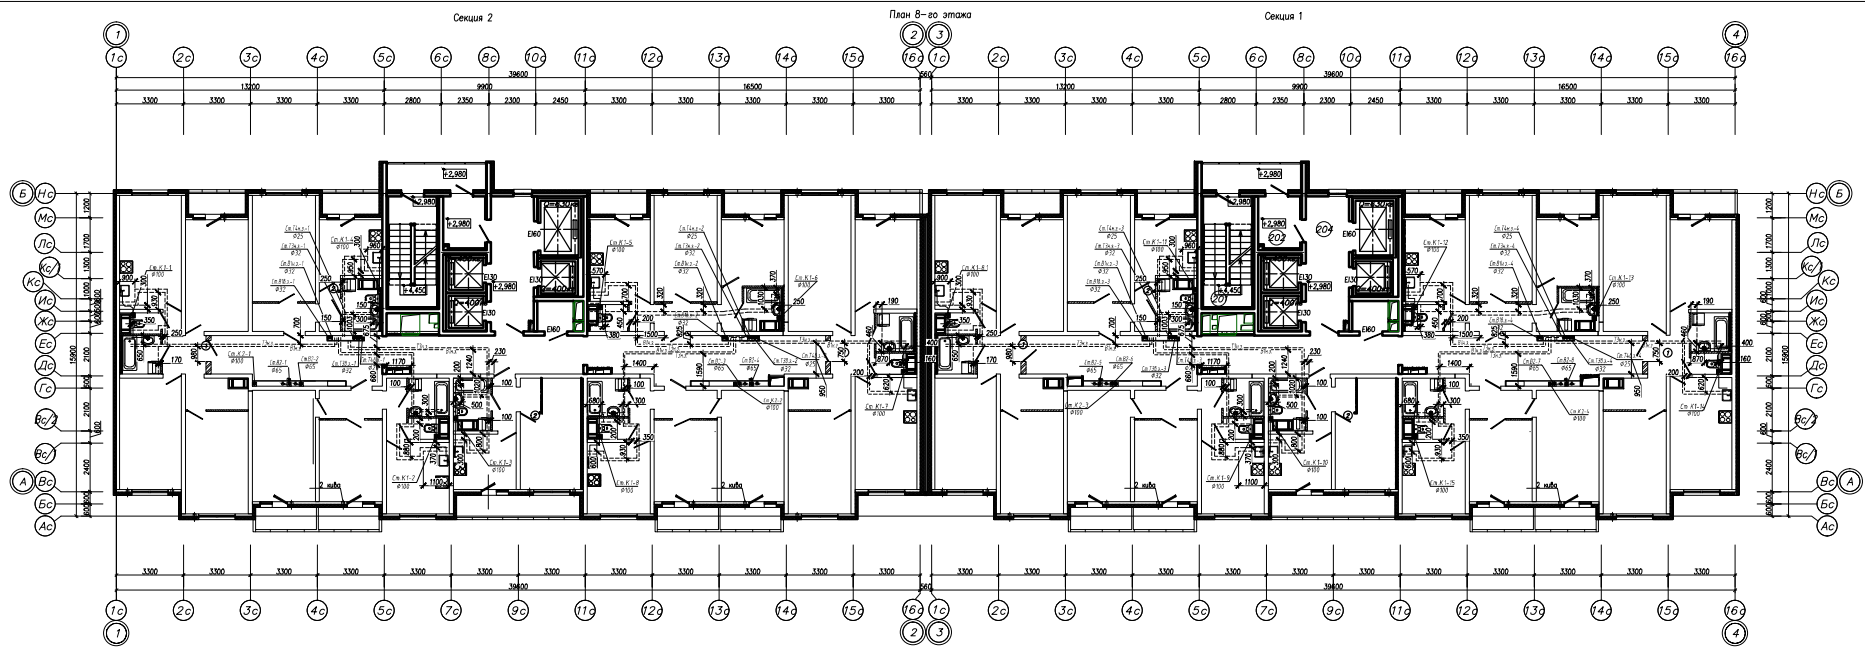

Экспликация общеобщественных помещений

№/А	Наименование	Площадь, м ²	Кв.м
201	Лестничная	4,00	
202	Танк с насосостановкой	5,10	
203	Коридор	60,50	
204	Лифтовой холл	14,00	
205	Технологическая зона безопасности	2,70	
Итого:		85,90	

Экспликация квартир типового этажа (2-8 этаж) (секция 2)


Наименование	Типы квартир						
	1-ком.		2-ком.		3-ком.		Всего
Количество квартир	1	1	2	1	1	1	
	Жилая площадь квартир, м ²	14,40	16,20	29,50	26,30	49,80	49,40
Всего	14,40	16,20	59,10	26,30	49,80	49,40	215,20
Площадь квартир (без учета балконов), м ²	31,60	35,90	54,00	51,20	81,00	80,90	-
Всего	31,60	35,90	108,00	51,20	81,00	80,90	388,60
Площадь квартир (с учетом балконов), м ²	34,90	37,40	56,00	54,20	82,60	82,40	-
Всего	34,90	37,40	112,00	54,20	82,60	82,40	403,60

Экспликация общеобщественных помещений

№/А	Наименование	Площадь, м ²	Кв.м
201	Лестничная	4,00	
202	Танк с насосостановкой	5,10	
203	Коридор	60,50	
204	Лифтовой холл	14,00	
205	Технологическая зона безопасности	2,70	
Итого:		85,80	

Экспликация квартир типового этажа (2-8 этаж) (секция 1)


Наименование	Типы квартир						
	1-ком.		2-ком.		3-ком.		Всего
Количество квартир	1	1	2	1	1	1	
	Жилая площадь квартир, м ²	14,40	16,20	29,50	26,10	49,90	49,50
Всего	14,40	16,20	59,10	26,10	49,90	49,50	215,10
Площадь квартир (без учета балконов), м ²	31,60	35,90	54,00	51,00	80,90	80,90	-
Всего	31,60	35,90	107,90	51,00	80,90	80,90	388,50
Площадь квартир (с учетом балконов), м ²	34,90	37,40	56,00	54,00	82,60	82,50	-
Всего	34,90	37,40	112,00	54,00	82,60	82,50	403,50

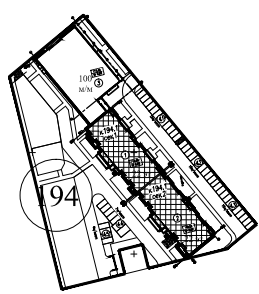


- УСЛОВНЫЕ ОБОЗНАЧЕНИЯ**
- К1- Проектируемая трубопровод газа-батюшка канализации
 - К2- Проектируемая трубопровод водопровода
 - В2- Проектируемая противодавленная водопровод
 - В1.3- Проектируемая холодный водопровод нижней зоны с 1-го по 12-й этаж
 - В1.4- Проектируемая горячий водопровод верхней зоны с 13-го по 22-й этаж
 - Т3.3- Проектируемая горячий водопровод нижней зоны с 1-го по 12-й этаж
 - Т3.4- Проектируемая горячий водопровод верхней зоны с 13-го по 22-й этаж
 - Т4.3- Проектируемая циркуляционная водопровод нижней зоны с 1-го по 12-й этаж
 - Т4.4- Проектируемая циркуляционная водопровод верхней зоны с 13-го по 22-й этаж
- Показано местонахождение электромеханического оборудования

Труба холодной и горячей воды прокладывается в стенах пола - наружный диаметр труб 20мм.
 Трубы горячей воды прокладываются в каналах.
 Трубы холодной воды прокладываются в каналах.

Конструкция пола общественных коридоров

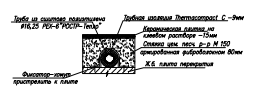

Конструкция пола квартир

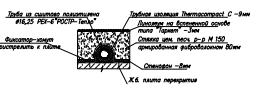


Р:194.17/15/1-ВК.1.1

Санкт-Петербург, территория предприятия "Тучи", участок В, корпус 17.

Имя	Фамилия	Подпись	Дата
Инженер	Оценщик	Коллективный номер №:	Секция №1, 2. План водопроводной и канализационной систем 8-го этажа.
Начальник	Проверщик	ООО "Ген Строй"	Формат А4

План 9-го этажа

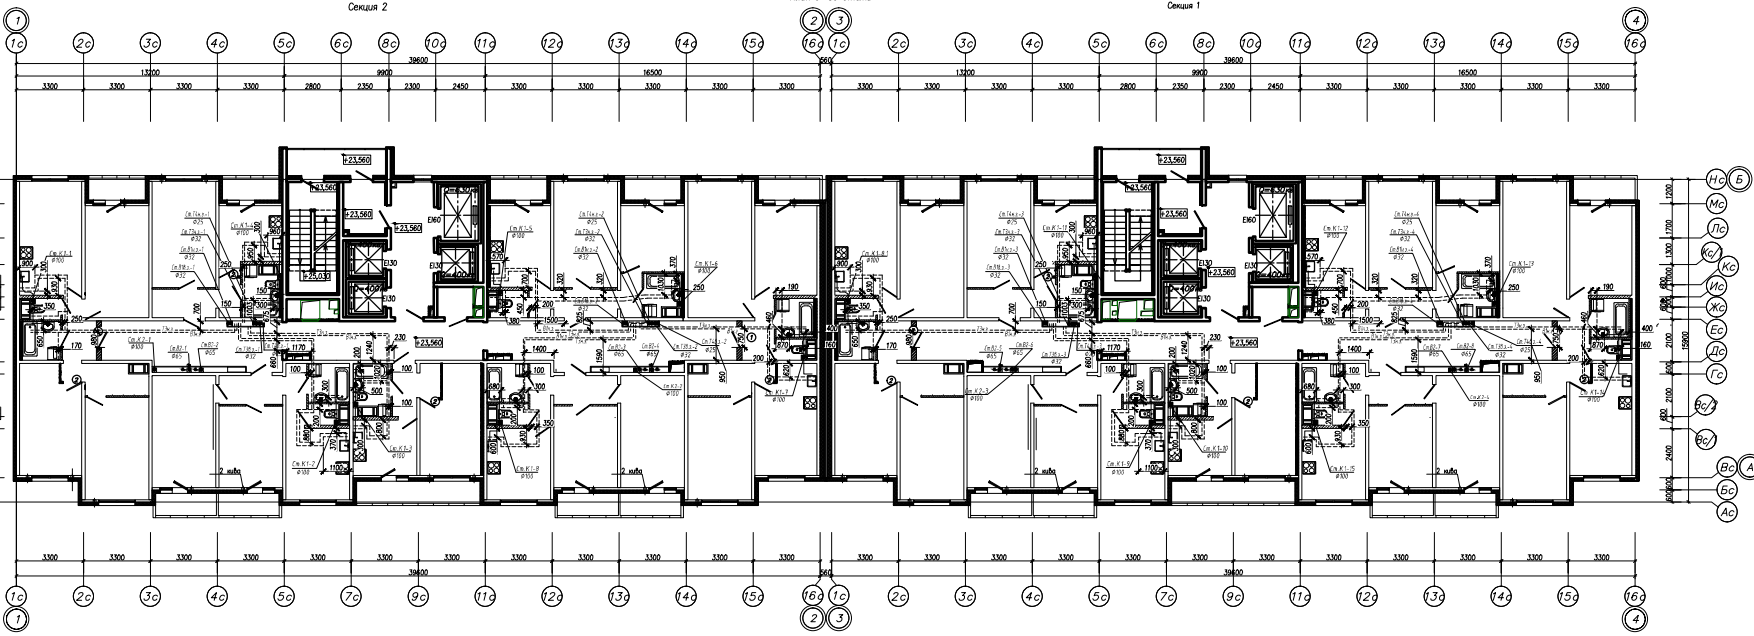

Экспликация общедомовых помещений (секция 2)

№ п/п	Наименование	Площадь, м²	Кат.
901	Лестная	3,30	
902	Ходы с мусоропроводами	5,10	
903	Коридор	67,00	
904	Лифтовой холл	14,00	
905	Лифтовая зона обслуживания	2,70	
Итого:		92,00	

Экспликация квартир типового этажа (9-15 этаж) (секция 2)

Наименование	Типы квартир							
	1-кв.		2-кв.		3-кв.		Всего	
Количество квартир	1	1	2	1	1	1		7
	Жилая площадь квартир, м²	1-кв.	14,60	16,40	30,00	26,70	50,50	49,00
Всего		14,60	16,40	60,00	26,70	50,50	49,00	217,10
Площадь квартир (без учета балконов), м²	1-кв.	32,20	36,40	54,00	52,10	81,00	81,00	-
	Всего	32,20	36,40	108,00	52,10	81,00	81,00	390,60
Площадь квартир (с учетом балконов), м²	1-кв.	35,50	37,90	56,00	55,20	82,60	82,50	-
	Всего	35,50	37,90	112,00	55,20	82,60	82,50	405,70


Экспликация общедомовых помещений (секция 1)

№ п/п	Наименование	Площадь, м²	Кат.
901	Лестная	3,30	
902	Ходы с мусоропроводами	5,10	
903	Коридор	68,40	
904	Лифтовой холл	14,00	
905	Лифтовая зона обслуживания	2,70	
Итого:		91,50	

Экспликация квартир типового этажа (9-15 этаж) (секция 1)


Наименование	Типы квартир							
	1-кв.		2-кв.		3-кв.		Всего	
Количество квартир	1		1		1			7
	Жилая площадь квартир, м²	1-кв.	14,60	16,40	30,00	26,70	50,50	49,00
Всего		14,60	16,40	60,10	26,70	50,50	49,00	217,30
Площадь квартир (без учета балконов), м²	1-кв.	32,20	36,40	54,00	52,20	81,00	81,00	-
	Всего	32,20	36,40	108,00	52,20	81,00	81,00	390,60
Площадь квартир (с учетом балконов), м²	1-кв.	35,50	37,90	56,00	55,20	82,60	82,50	-
	Всего	35,50	37,90	111,90	55,20	82,60	82,50	405,70

- УСЛОВНЫЕ ОБОЗНАЧЕНИЯ**
- К1— Проектный трубопровод кол.-битовой канализации
 - К2— Проектный трубопровод лифтовой канализации
 - В2— Проектный противопожарный водопровод
 - В1а.1— Проектный пожарный водопровод нижней зоны с 1-го по 12-й этажи
 - В1б.1— Проектный пожарный водопровод верхней зоны с 13-го по 22-й этажи
 - Т3а.1— Проектный горячий водопровод нижней зоны с 1-го по 12-й этажи
 - Т3б.1— Проектный горячий водопровод верхней зоны с 13-го по 22-й этажи
 - Т4а.1— Проектный циркуляционный водопровод нижней зоны с 1-го по 12-й этажи
 - Т4б.1— Проектный циркуляционный водопровод верхней зоны с 13-го по 22-й этажи
- показано местоположение эвентрических полимерных емкостей

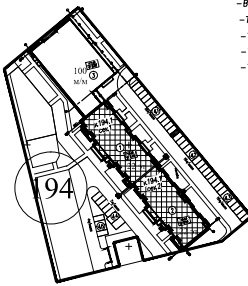


Трубы газовой и горячей воды прокладываются в отсеке пола — наружный диаметр труб 20мм
 водопровода к приборам — наружный диаметр труб 16мм.
 Трубы горячей воды прокладываются в шахтах.

Конструкция пола общественных коридоров

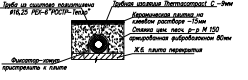

Конструкция пола квартир

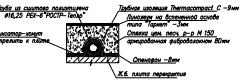

Р.194.17/15/1-ВК.1.1


Настоящая серия: 1- Водоснабжение и отопление 9-го этажа.

ООО "Ген Строй"

Формат А1


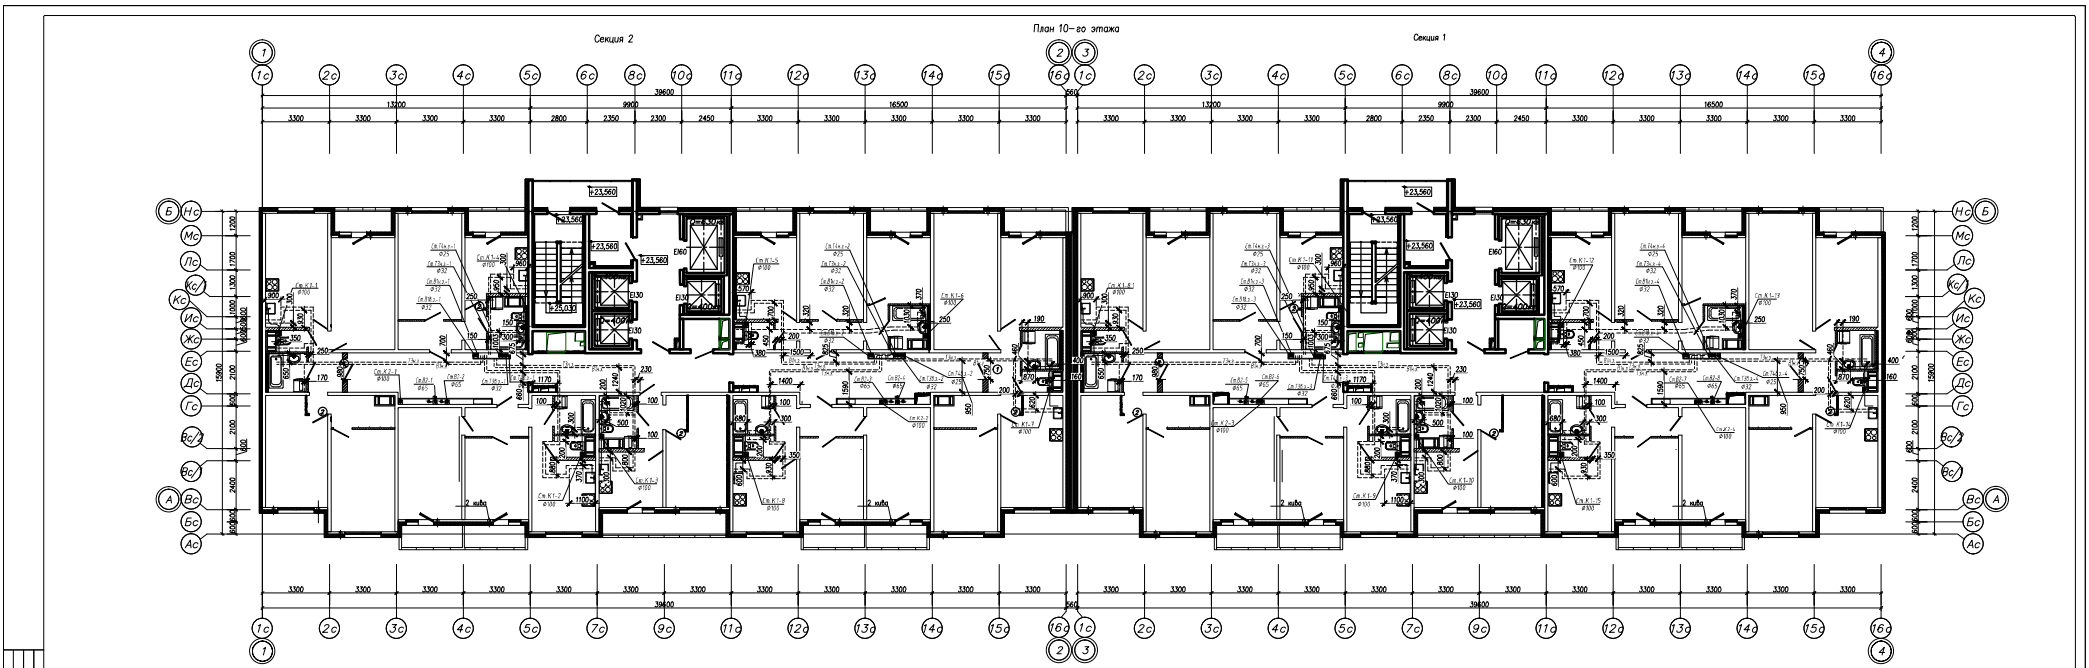

Экспликация общедомовых помещений (секция 2)

№ п/п	Наименование	Площадь, м ²	Кат.
901	Лестная	3,30	
902	Удобы с мусоропроводами	5,10	
903	Коридор	67,00	
904	Лифтовой холл	14,00	
905	Помещения зоны безопасности	2,70	
Итого:		92,00	

Экспликация квартир типового этажа (9-15 этаж) (секция 2)


Наименование	Типы квартир							
	1-ком.		2-ком.		3-ком.		Всего	
Количество квартир	1	1	2	1	1	1		7
Жилая площадь квартир, м ²	1-кварт.	14,60	16,40	30,00	26,70	50,50	49,00	-
Всего		14,60	16,40	60,00	26,70	50,50	49,00	217,10
Площадь квартир (без учета балконов), м ²	1-кварт.	32,20	36,40	54,00	52,10	81,00	81,00	-
Всего		32,20	36,40	108,00	52,10	81,00	81,00	390,60
Площадь квартир (с учетом балконов), м ²	1-кварт.	35,50	37,90	56,00	55,20	82,60	82,50	-
Всего		35,50	37,90	112,00	55,20	82,60	82,50	405,70

Экспликация общедомовых помещений (секция 1)

№ п/п	Наименование	Площадь, м ²	Кат.
901	Лестная	3,30	
902	Удобы с мусоропроводами	5,10	
903	Коридор	68,40	
904	Лифтовой холл	14,00	
905	Помещения зоны безопасности	2,70	
Итого:		91,50	

Экспликация квартир типового этажа (9-15 этаж) (секция 1)


Наименование	Типы квартир							
	1-ком.		2-ком.		3-ком.		Всего	
Количество квартир	1		1		1			7
Жилая площадь квартир, м ²	1-кварт.	14,60	16,40	30,00	26,70	50,50	49,00	-
Всего		14,60	16,40	60,10	26,70	50,50	49,00	217,30
Площадь квартир (без учета балконов), м ²	1-кварт.	32,20	36,40	54,00	52,20	81,00	81,00	-
Всего		32,20	36,40	108,00	52,20	81,00	81,00	390,60
Площадь квартир (с учетом балконов), м ²	1-кварт.	35,50	37,90	56,00	55,20	82,60	82,50	-
Всего		35,50	37,90	111,90	55,20	82,60	82,50	405,70

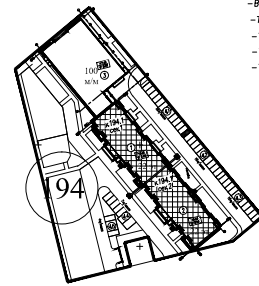


- УСЛОВНЫЕ ОБОЗНАЧЕНИЯ**
- К1- Проектный трубопровод газ-битовой канализации
 - К2- Проектный трубопровод лифтовой канализации
 - В2- Проектный противопожарный водопровод
 - В1.1- Проектный пожарный водопровод нижней зоны с 1-го по 12-й этажи
 - В1.2- Проектный пожарный водопровод верхней зоны с 13-го по 22-й этажи
 - В1.3- Проектный пожарный водопровод нижней зоны с 1-го по 12-й этажи
 - В1.4- Проектный пожарный водопровод верхней зоны с 13-го по 22-й этажи
 - Т4.1- Проектный циркуляционный водопровод нижней зоны с 1-го по 12-й этажи
 - Т4.2- Проектный циркуляционный водопровод верхней зоны с 13-го по 22-й этажи
- показано местоположение эвентрического поливального устройства

Трубы газовой и горячей воды прокладываются в отсеке пола - наружный диаметр труб 20мм
 водопровод к приборам - наружный диаметр труб 16мм.
 Трубы горячей воды прокладываются в шахтах.

Конструкция пола общественных коридоров

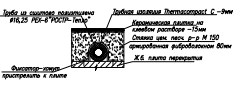


Конструкция пола квартир

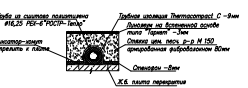

Р.194.17/15/1-ВК.1.1

Санкт-Петербург, территория предприятия "Пуши", участок 6, квартира 17.

Исполнитель	Одобрено	ООО "Тек Строй"			
Число листов	Число листов	Формат А1			

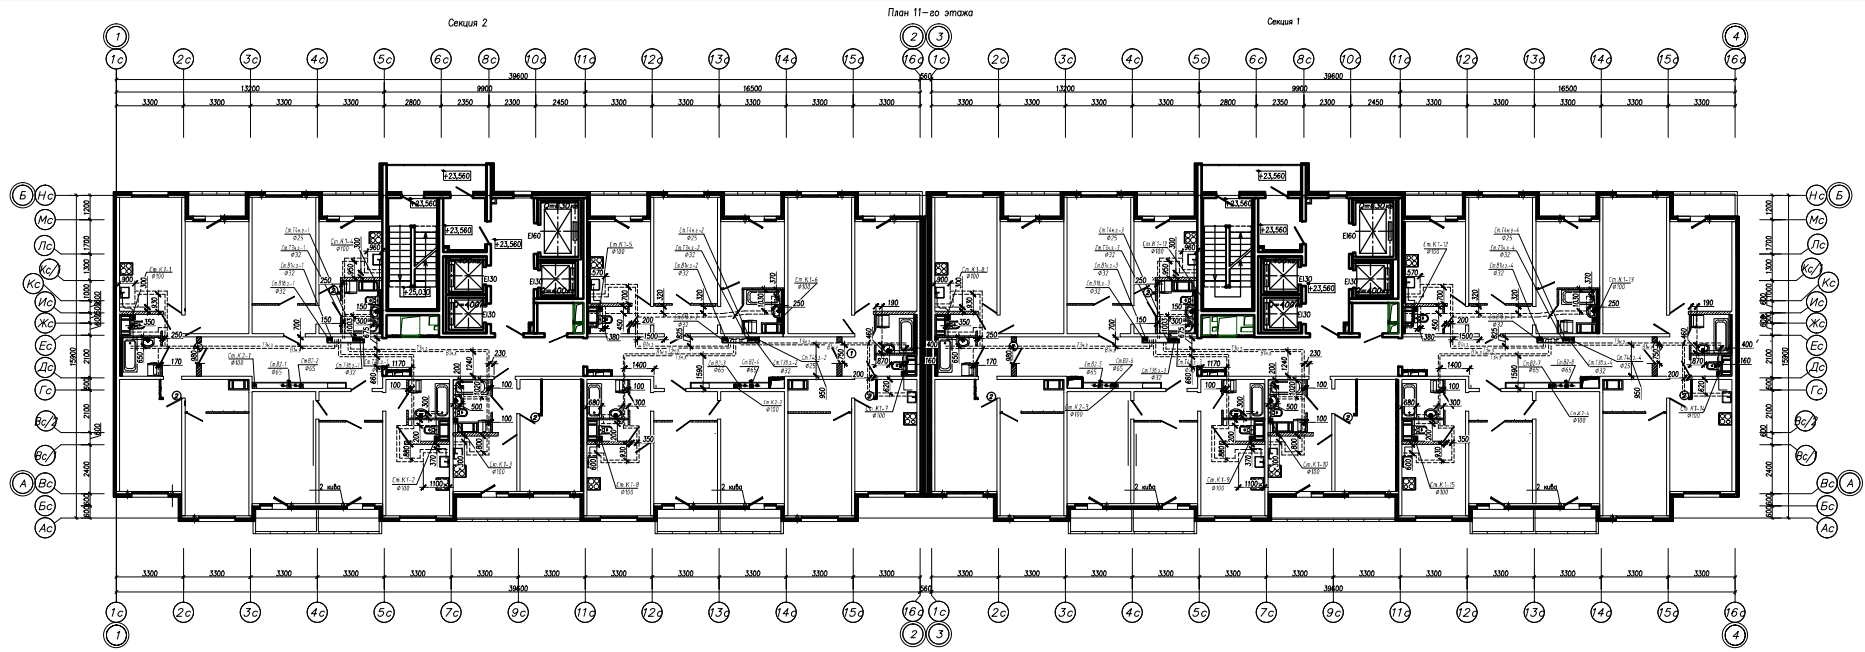

Экспликация общедомовых помещений (секция 2)

п/п	Наименование	Площадь, м ²	Кат.
901	Лестная	3,30	
902	Удобы с мусоропроводами	5,10	
903	Коридор	67,00	
904	Лифтовой холл	14,00	
905	Помещения зоны безопасности	2,70	
Итого:		92,00	

Экспликация квартир типового этажа (9-15 этаж) (секция 2)


Наименование	Типы квартир							
	1-ком.		2-ком.		3-ком.		Всего	
Количество квартир	1	1	2	1	1	7		
Жилая площадь квартир, м ²	1-кварт.	14,60	16,40	30,00	26,70	50,50	49,00	-
Всего		14,60	16,40	60,00	26,70	50,50	49,00	217,10
Площадь квартир (без учета балконов), м ²	1-кварт.	32,20	36,40	54,00	52,10	81,00	81,00	-
Всего		32,20	36,40	108,00	52,10	81,00	81,00	390,60
Площадь квартир (с учетом балконов), м ²	1-кварт.	35,50	37,90	56,00	55,20	82,60	82,50	-
Всего		35,50	37,90	112,00	55,20	82,60	82,50	405,70

Экспликация общедомовых помещений (секция 1)

п/п	Наименование	Площадь, м ²	Кат.
901	Лестная	3,30	
902	Удобы с мусоропроводами	5,10	
903	Коридор	68,40	
904	Лифтовой холл	14,00	
905	Помещения зоны безопасности	2,70	
Итого:		91,50	


Экспликация квартир типового этажа (9-15 этаж) (секция 1)

Наименование	Типы квартир							
	1-ком.		2-ком.		3-ком.		Всего	
Количество квартир	1		1		7			
Жилая площадь квартир, м ²	1-кварт.	14,60	16,40	30,00	26,70	50,50	49,00	-
Всего		14,60	16,40	60,10	26,70	50,50	49,00	217,30
Площадь квартир (без учета балконов), м ²	1-кварт.	32,20	36,40	54,00	52,20	81,00	81,00	-
Всего		32,20	36,40	108,00	52,20	81,00	81,00	390,60
Площадь квартир (с учетом балконов), м ²	1-кварт.	35,50	37,90	56,00	55,20	82,60	82,50	-
Всего		35,50	37,90	111,90	55,20	82,60	82,50	405,70

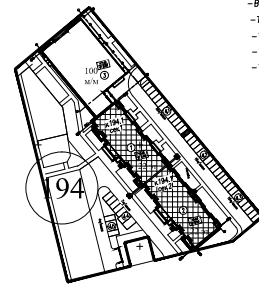

- УСЛОВНЫЕ ОБОЗНАЧЕНИЯ**
- К1- Проектный трубопровод газ-битовой канализации
 - К2- Проектный трубопровод лифтовой канализации
 - В2- Проектный противопожарный водопровод
 - В1а.1- Проектный пожарный водопровод нижней зоны с 1-го по 12-й этажи
 - В1б.1- Проектный пожарный водопровод верхней зоны с 13-го по 22-й этажи
 - Т3а.1- Проектный горячий водопровод нижней зоны с 1-го по 12-й этажи
 - Т3б.1- Проектный горячий водопровод верхней зоны с 13-го по 22-й этажи
 - Т4а.1- Проектный циркуляционный водопровод нижней зоны с 1-го по 12-й этажи
 - Т4б.1- Проектный циркуляционный водопровод верхней зоны с 13-го по 22-й этажи
- показано местоположение эвентрического поливально-канализационного люка

Трубы газовой и горячей воды прокладываются в отсеке пола - наружный диаметр труб 20мм
 водопровода к приборам - наружный диаметр труб 16мм.
 Трубы горячей воды прокладываются в шахтах.

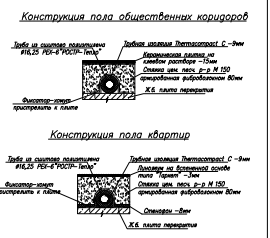


Р.194.17/15/1-ВК.1.1

Санкт-Петербург, территория предприятия "Пуши", участок 6, квартира 17.

Изм.	Кол.	Листов	арк.	Проект	Дата
					ООО "Ген Строй"

Формат А1

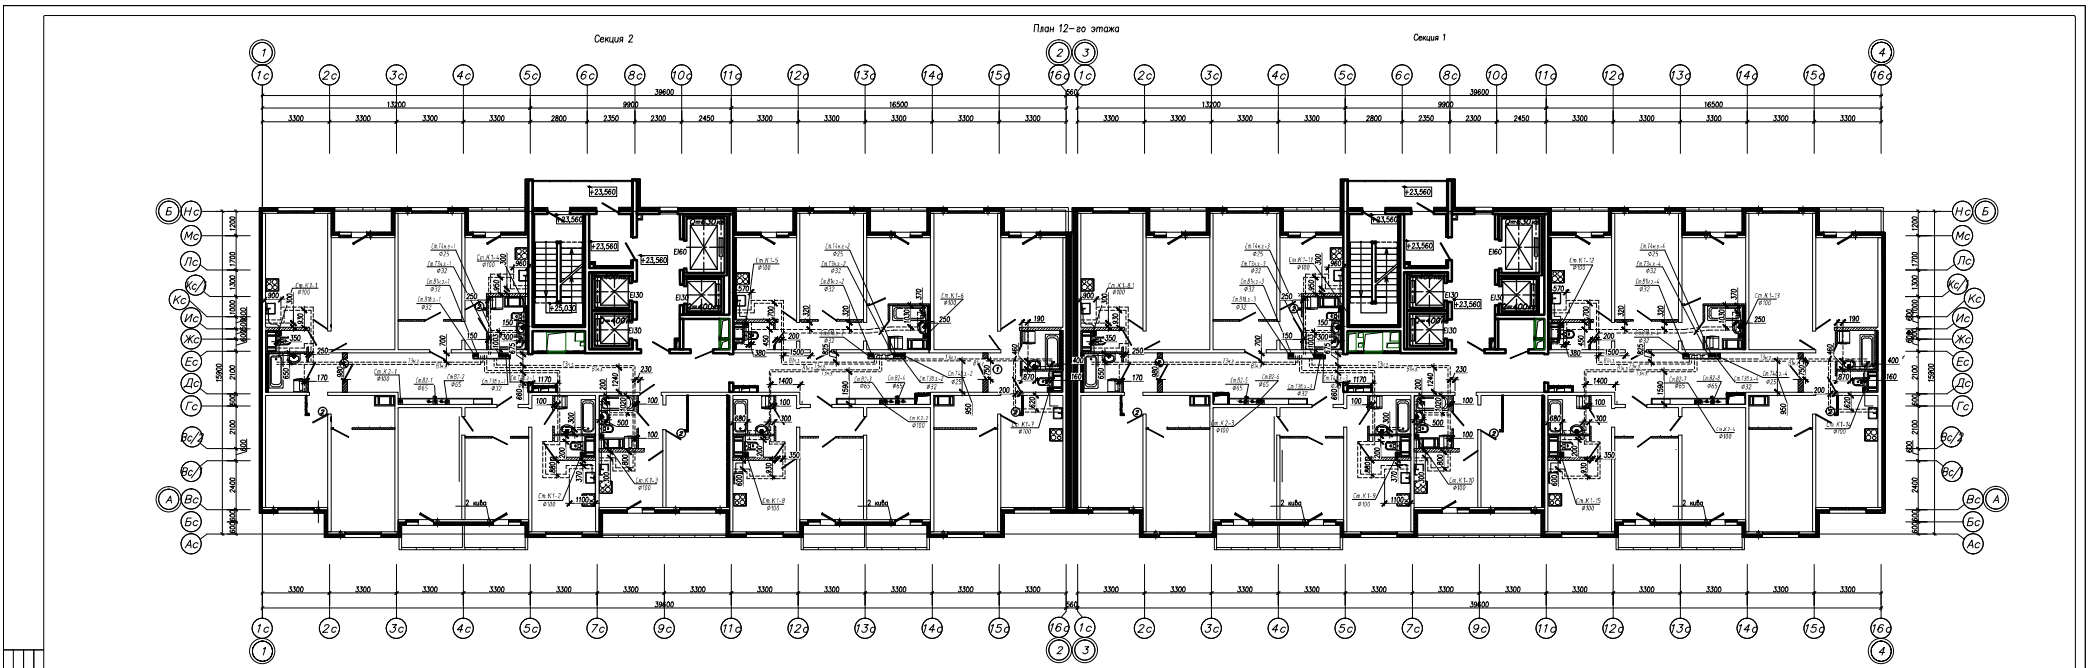

Экспликация общедомовых помещений (секция 2)

п/п	Наименование	Площадь, м ²	Кол.
901	Лестная	3,30	
902	Удобы с мусоропроводами	5,10	
903	Коридор	67,00	
904	Лифтовой холл	14,00	
905	Помещения зоны безопасности	2,70	
Итого:		92,00	

Экспликация квартир типового этажа (9-15 этаж) (секция 2)


Наименование	Типы квартир						
	1-ком.			2-ком.			Всего
	1	1	2	1	1	1	
Жилая площадь квартир, м ²	14,60	16,40	30,00	26,70	50,50	49,00	-
Всего	14,60	16,40	60,00	26,70	50,50	49,00	217,10
Площадь квартир (без учета балконов), м ²	14,60	16,40	54,00	22,10	47,00	47,00	-
Всего	32,20	36,40	108,00	52,10	81,00	81,00	390,60
Площадь квартир (с учетом балконов), м ²	14,60	16,40	56,00	22,10	47,00	47,00	-
Всего	35,50	37,90	112,00	55,20	82,60	82,50	405,70

Экспликация общедомовых помещений (секция 1)

п/п	Наименование	Площадь, м ²	Кол.
901	Лестная	3,30	
902	Удобы с мусоропроводами	5,10	
903	Коридор	68,40	
904	Лифтовой холл	14,00	
905	Помещения зоны безопасности	2,70	
Итого:		91,50	

Экспликация квартир типового этажа (9-15 этаж) (секция 1)


Наименование	Типы квартир						
	1-ком.			2-ком.			Всего
	1	1	2	1	1	1	
Жилая площадь квартир, м ²	14,60	16,40	30,00	26,70	50,50	49,00	-
Всего	14,60	16,40	60,10	26,70	50,50	49,00	217,30
Площадь квартир (без учета балконов), м ²	14,60	16,40	54,00	22,10	47,00	47,00	-
Всего	32,20	36,40	108,00	52,20	81,00	81,00	390,60
Площадь квартир (с учетом балконов), м ²	14,60	16,40	56,00	22,10	47,00	47,00	-
Всего	35,50	37,90	111,90	55,20	82,60	82,50	405,70

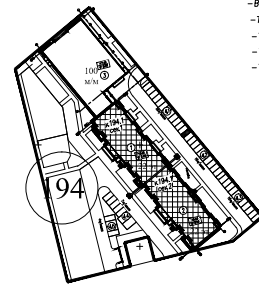


- УСЛОВНЫЕ ОБОЗНАЧЕНИЯ**
- К1- Проектный трубопровод газ-битовой канализации
 - К2- Проектный трубопровод лифтовой канализации
 - В2- Проектный противопожарный водопровод
 - В1.1- Проектный пожарный водопровод нижней зоны с 1-го по 12-й этажи
 - В1.2- Проектный пожарный водопровод верхней зоны с 13-го по 22-й этажи
 - В1.3- Проектный пожарный водопровод нижней зоны с 1-го по 12-й этажи
 - В1.4- Проектный пожарный водопровод верхней зоны с 13-го по 22-й этажи
 - Т4.1- Проектный циркуляционный водопровод нижней зоны с 1-го по 12-й этажи
 - Т4.2- Проектный циркуляционный водопровод верхней зоны с 13-го по 22-й этажи
- показано местоположение эвентрического поливального устройства

Трубы газовой и горячей воды прокладываются в отсеке пола - наружный диаметр труб 20мм
 водопровод к приборам - наружный диаметр труб 16мм.
 Трубы горячей воды прокладываются в шахтах.

Конструкция пола общественных коридоров

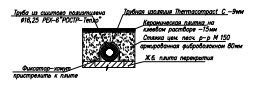

Конструкция пола квартир

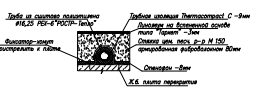


Р.194.17/15/1-ВК.1.1

Санкт-Петербург, территория предприятия "Пуши", участок 6, квартира 17.

Изм.	Кол.	Листов	арк.	Проект	Дата
Исполнитель	Проверил	ООО "Тек Строй"			

Лист 1 из 1

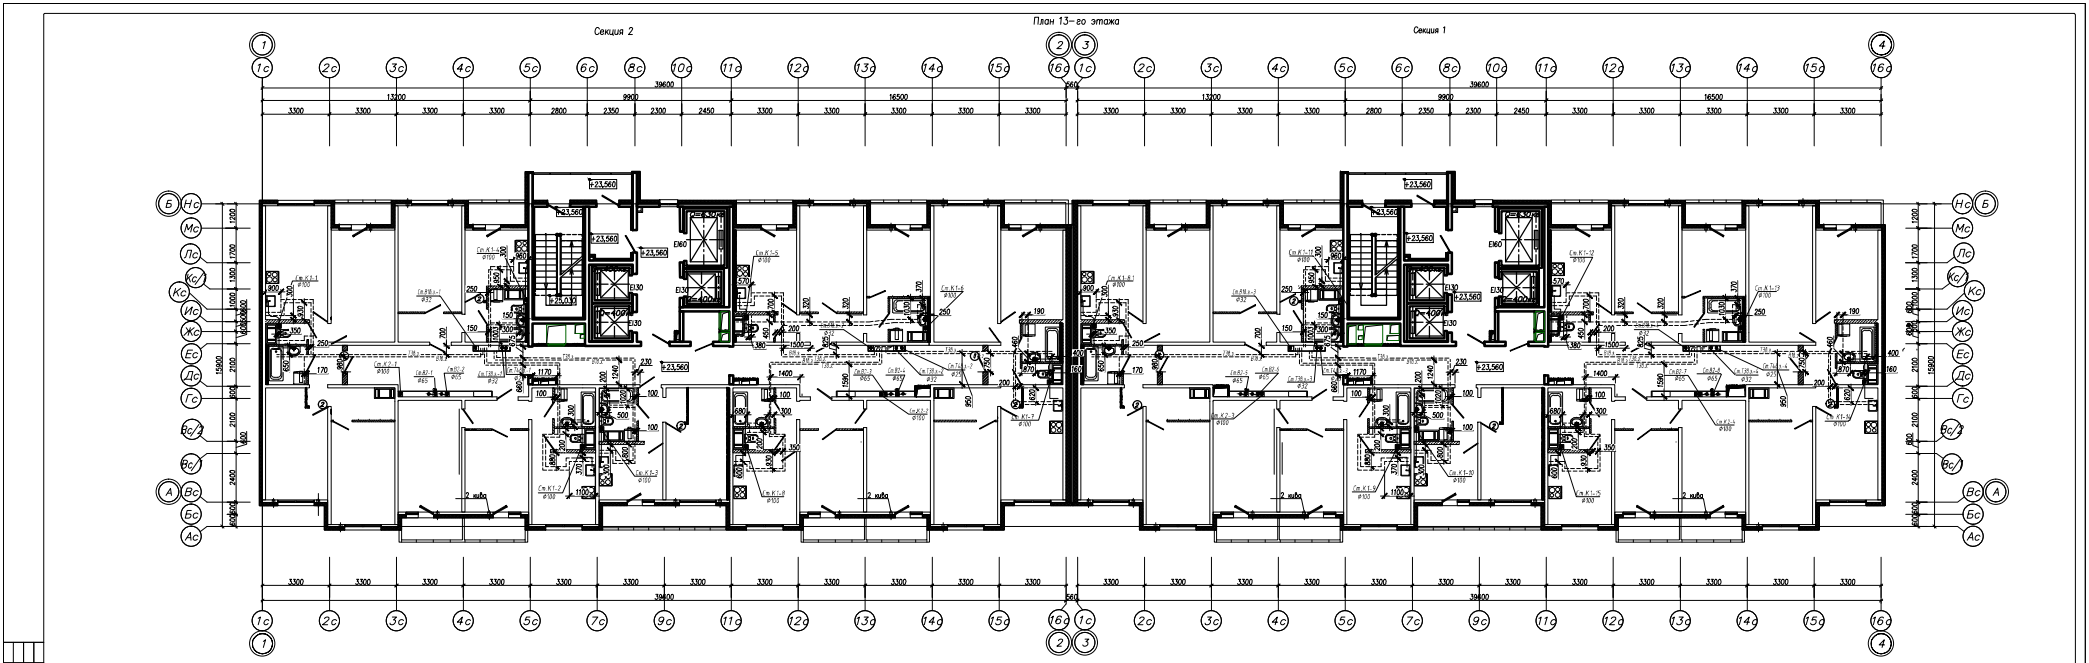

Экспликация общедомовых помещений (секция 2)

п/п	Наименование	Площадь, м ²	Кот.
901	Лестничная	3,30	
902	Ходы с мусоропроводами	5,10	
903	Коридор	67,00	
904	Лифтовой холл	14,00	
905	Техническая зона безопасности	2,70	
Итого:		92,00	

Экспликация квартир типового этажа (9-15 этаж) (секция 2)


Наименование	Типы квартир						
	1-ком.		2-ком.		3-ком.		Всего
Количество квартир	1	1	2	1	1	1	
Жилая площадь квартир, м ²	14,60	16,40	30,00	26,70	50,50	49,00	-
Всего	14,60	16,40	60,00	26,70	50,50	49,00	217,10
Площадь квартир (без учета балконов), м ²	14,60	16,40	54,00	52,10	81,00	81,00	-
Всего	32,20	36,40	108,00	52,10	81,00	81,00	390,80
Площадь квартир (с учетом балконов), м ²	14,60	16,40	56,00	55,20	82,60	82,50	-
Всего	35,50	37,90	112,00	55,20	82,60	82,50	405,70

Экспликация общедомовых помещений (секция 1)

п/п	Наименование	Площадь, м ²	Кот.
901	Лестничная	3,30	
902	Ходы с мусоропроводами	5,10	
903	Коридор	66,40	
904	Лифтовой холл	14,00	
905	Техническая зона безопасности	2,70	
Итого:		91,50	

Экспликация квартир типового этажа (9-15 этаж) (секция 1)

Наименование	Типы квартир						
	1-ком.		2-ком.		3-ком.		Всего
Количество квартир	1	1	2	1	1	1	
Жилая площадь квартир, м ²	14,60	16,40	30,00	26,70	50,50	49,00	-
Всего	14,60	16,40	60,10	26,70	50,50	49,00	217,30
Площадь квартир (без учета балконов), м ²	14,60	16,40	54,00	52,20	81,00	81,00	-
Всего	32,20	36,40	108,00	52,20	81,00	81,00	390,80
Площадь квартир (с учетом балконов), м ²	14,60	16,40	56,00	55,20	82,60	82,50	-
Всего	35,50	37,90	111,90	55,20	82,60	82,50	405,70

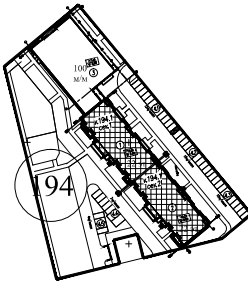

УСЛОВНЫЕ ОБОЗНАЧЕНИЯ


- К1- Проектный трубопровод газ-выброс канализации
- К2- Проектный трубопровод лифтовой канализации
- В2- Проектный противопожарный водопровод
- В1.1.3- Проектный холодный водопровод верхней зоны с 13-го по 22-й этажи
- Т3.1.3- Проектный горячий водопровод верхней зоны с 13-го по 22-й этажи
- Т4.1.3- Проектный циркуляционный водопровод верхней зоны с 13-го по 22-й этажи

□ показано местоположение электрического полотноукладителя


Трубы изолон и воронки входы прокладываются в стяжке пола - наружный диаметр труб 20мм, бордюры к бордюрам - наружный диаметр труб 16мм

Трубы верхней зоны прокладываются в шахтах.


Конструкция пола общественных коридоров

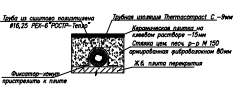

Конструкция пола квартир

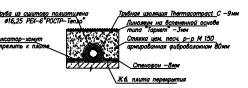

Изм. №		Листов		арк.		Листов		арк.		Дата	
Разработчик	Составитель	Исполнитель		Проверен		Специальн.		Листов		Листов	
П.194.17/15/1-ВК 1.1 Санкт-Петербург, территория предприятия "Тучей", участок В, корпуса 17, Многоквартирный дом с подземными парковочными и надземными машиностоянками (Многоквартирный дом) 1941 (по документам №) этаж 4 Колончатая стена №... Секция №1, 2. План водопровода и водосточной системы 13-го этажа. ООО "Ген Строй" Страница №1											

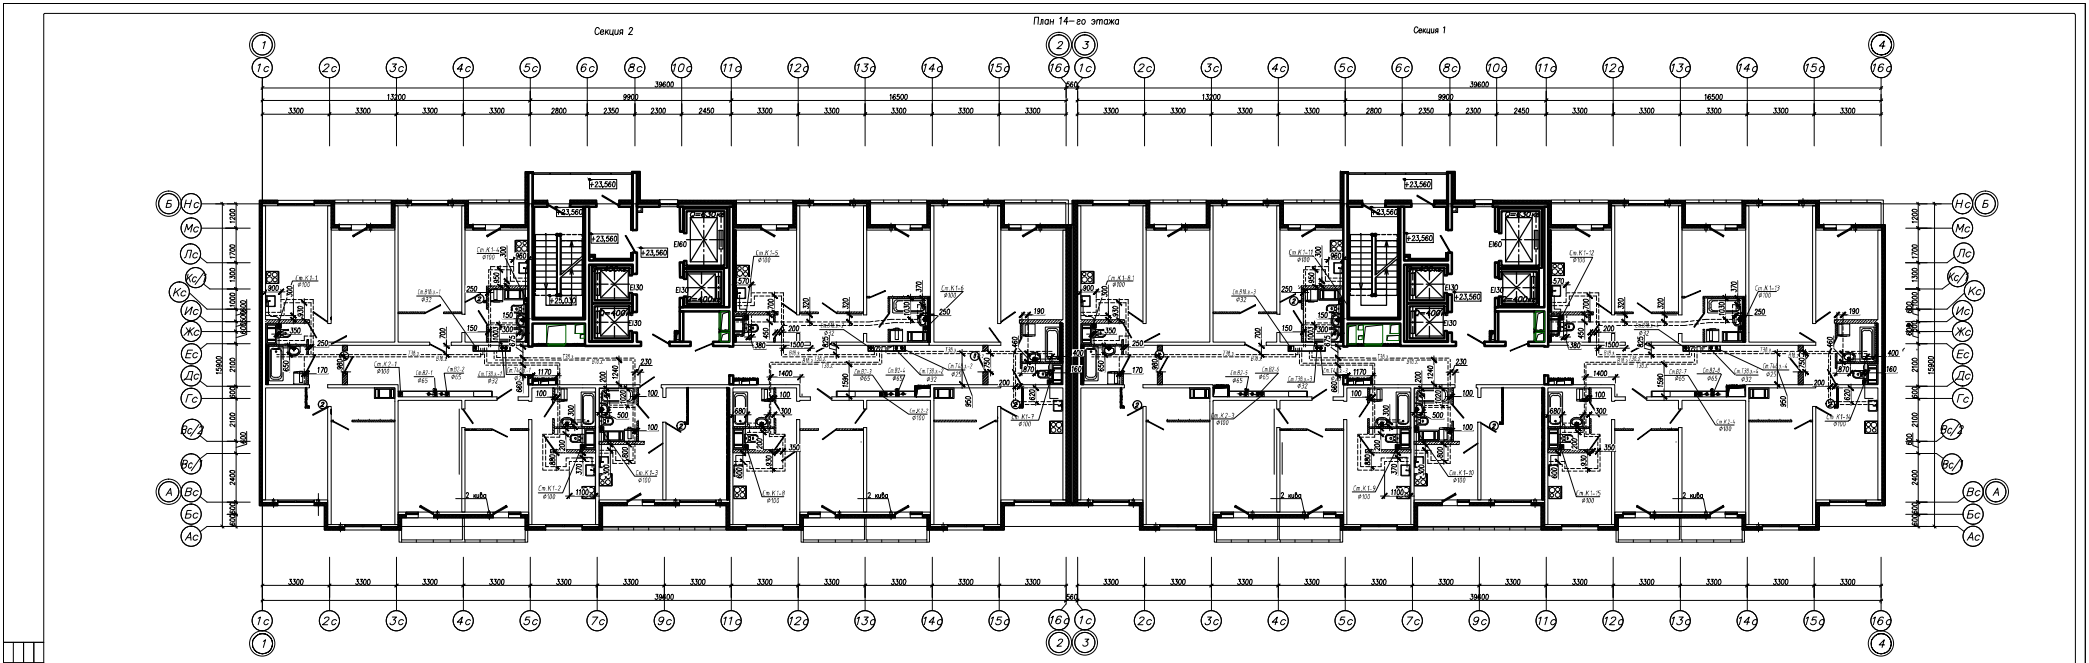

Экспликация общеобщественных помещений (секция 2)

п/п	Наименование	Площадь, м ²	Кол.
901	Лестничная	3,30	
902	Ходы с мусоропроводами	5,10	
903	Коридор	67,00	
904	Лифтовой холл	14,00	
905	Помещения электротехнической	2,70	
Итого:		92,00	

Экспликация квартир типового этажа (9-15 этажи) (секция 2)


Наименование	Типы квартир						
	1-ком.		2-ком.		3-ком.		Всего
Количество квартир	1	1	2	1	1	1	
Жилая площадь квартир, м ²	14,60	16,40	30,00	26,70	50,50	49,00	-
Всего	14,60	16,40	60,00	26,70	50,50	49,00	217,10
Площадь квартир (без учета балконов), м ²	14,60	16,40	54,00	52,10	81,00	81,00	-
Всего	32,20	36,40	108,00	52,10	81,00	81,00	390,80
Площадь квартир (с учетом балконов), м ²	14,60	16,40	56,00	55,20	82,60	82,50	-
Всего	35,50	37,90	112,00	55,20	82,60	82,50	405,70

Экспликация общеобщественных помещений (секция 1)

п/п	Наименование	Площадь, м ²	Кол.
901	Лестничная	3,30	
902	Ходы с мусоропроводами	5,10	
903	Коридор	66,40	
904	Лифтовой холл	14,00	
905	Помещения электротехнической	2,70	
Итого:		91,50	

Экспликация квартир типового этажа (9-15 этажи) (секция 1)

Наименование	Типы квартир						
	1-ком.		2-ком.		3-ком.		Всего
Количество квартир	1	1	2	1	1	1	
Жилая площадь квартир, м ²	14,60	16,40	30,00	26,70	50,50	49,00	-
Всего	14,60	16,40	60,00	26,70	50,50	49,00	217,10
Площадь квартир (без учета балконов), м ²	14,60	16,40	54,00	52,20	81,00	81,00	-
Всего	32,20	36,40	108,00	52,20	81,00	81,00	390,80
Площадь квартир (с учетом балконов), м ²	14,60	16,40	56,00	55,20	82,60	82,50	-
Всего	35,50	37,90	111,90	55,20	82,60	82,50	405,70

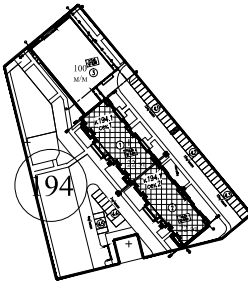

УСЛОВНЫЕ ОБОЗНАЧЕНИЯ


- К1- Проектный трубопровод газ-выброс канализации
- К2- Проектный трубопровод лифтовой канализации
- В2- Проектный противопожарный водопровод
- В1.1.3- Проектный холодный водопровод верхней зоны с 13-го по 22-й этажи
- Т3.1.3- Проектный горячий водопровод верхней зоны с 13-го по 22-й этажи
- Т4.1.3- Проектный циркуляционный водопровод верхней зоны с 13-го по 22-й этажи

□ показано местоположение электрического полотноукладителя


Трубы изолона и воронки входы прокладываются в стяжке пола - наружный диаметр труб 20мм, бордюры к приборам - наружный диаметр труб 16мм

Трубы верхней зоны прокладываются в шахтах.


Конструкция пола общественных коридоров

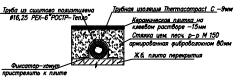

Конструкция пола квартир

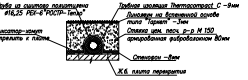

Изм. №		Листов	арх.	Листов	Дата	Р:194.17/15/1-ВК 1.1	
С Санкт-Петербурга, территория предприятия "Тучей", участок В, квартал 17,						Масштабный план по планировке помещений и придомовому территории (включая)	
Параметры		Содержание		Страницы		Листов	
Задача		Объем		194/1 (по территории №) этаж 4		ИД	
Исполнитель		Проверка		Секция №1, 2, План Водопровода и		ООО "Ген Строй"	
Исполнитель		Проверка		Водоотведение 14-го этажа		Формат А4	

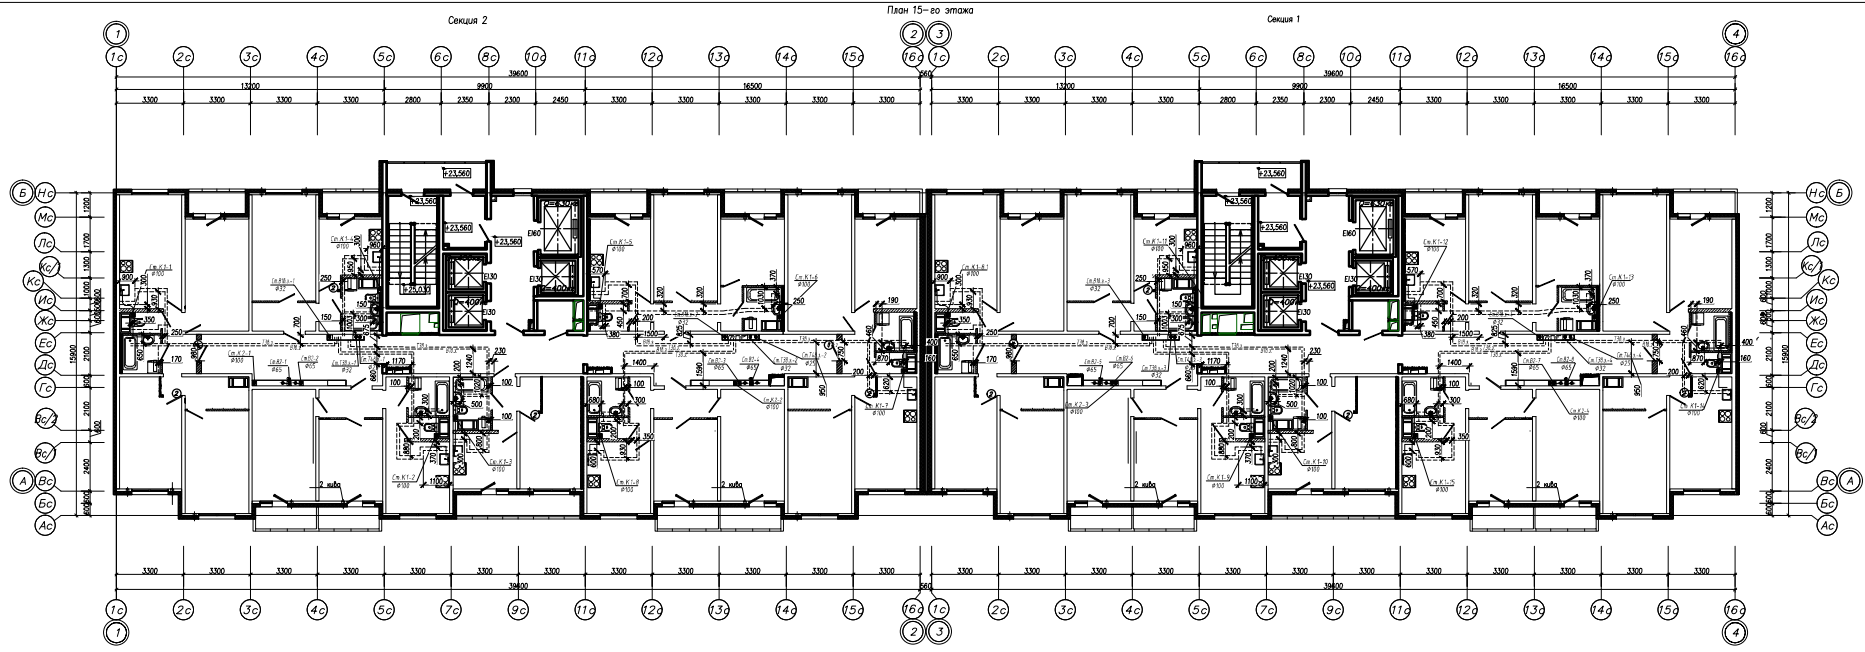

Экспликация общедомовых помещений (секция 2)

п/п	Наименование	Площадь, м ²	Кот.
901	Лестничная	3,30	
902	Ходы с мусоропроводами	5,10	
903	Коридор	67,00	
904	Лифтовой холл	14,00	
905	Техническая зона безопасности	2,70	
Итого:		92,00	

Экспликация квартир типового этажа (9-15 этажи) (секция 2)


Наименование	Типы квартир						
	1-ком.		2-ком.		3-ком.		Всего
Количество квартир	1	1	2	1	1	1	
Жилая площадь квартир, м ²	14,60	16,40	30,00	26,70	50,50	49,00	-
Всего	14,60	16,40	60,00	26,70	50,50	49,00	217,10
Площадь квартир (без учета балконов), м ²	32,20	36,40	54,00	52,10	81,00	81,00	-
Всего	32,20	36,40	108,00	52,10	81,00	81,00	390,80
Площадь квартир (с учетом балконов), м ²	35,50	37,90	56,00	55,20	82,60	82,50	-
Всего	35,50	37,90	112,00	55,20	82,60	82,50	405,70

Экспликация общедомовых помещений (секция 1)

п/п	Наименование	Площадь, м ²	Кот.
901	Лестничная	3,30	
902	Ходы с мусоропроводами	5,10	
903	Коридор	66,40	
904	Лифтовой холл	14,00	
905	Техническая зона безопасности	2,70	
Итого:		91,50	

Экспликация квартир типового этажа (9-15 этажи) (секция 1)

Наименование	Типы квартир						
	1-ком.		2-ком.		3-ком.		Всего
Количество квартир	1	1	2	1	1	1	
Жилая площадь квартир, м ²	14,60	16,40	30,00	26,70	50,50	49,00	-
Всего	14,60	16,40	60,10	26,70	50,50	49,00	217,30
Площадь квартир (без учета балконов), м ²	32,20	36,40	54,00	52,20	81,00	81,00	-
Всего	32,20	36,40	108,00	52,20	81,00	81,00	390,80
Площадь квартир (с учетом балконов), м ²	35,50	37,90	56,00	55,20	82,60	82,50	-
Всего	35,50	37,90	111,90	55,20	82,60	82,50	405,70

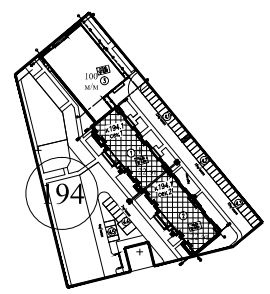

УСЛОВНЫЕ ОБОЗНАЧЕНИЯ


- К1- Проектный трубопровод газ-выброс канализации
- К2- Проектный трубопровод лифтовой канализации
- В2- Проектный противопожарный водопровод
- В1.3- Проектный хозяйственный водопровод верхней зоны с 13-го по 22-й этажи
- Т3.1- Проектный горячий водопровод верхней зоны с 13-го по 22-й этажи
- Т4.1- Проектный циркуляционный водопровод верхней зоны с 13-го по 22-й этажи

□ показано местоположение электрического политехнического


Трубы изолон и воронки входы прокладываются в стяжке пола - наружный диаметр труб 20мм, бордюры к бордюрам - наружный диаметр труб 16мм

Трубы верхней зоны прокладываются в шахтах.

Конструкция пола общественных коридоров

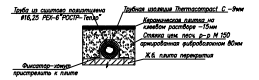


Конструкция пола квартир

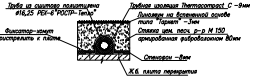

Изм. №		Листов	арх.	Листов	Дата	Р:194.17/15/1-ВК 1.1	
С Санкт-Петербурга, территория предприятия "Пуши", участок В, квартал 17,							

Исполнитель: ООО "Ген Строй"

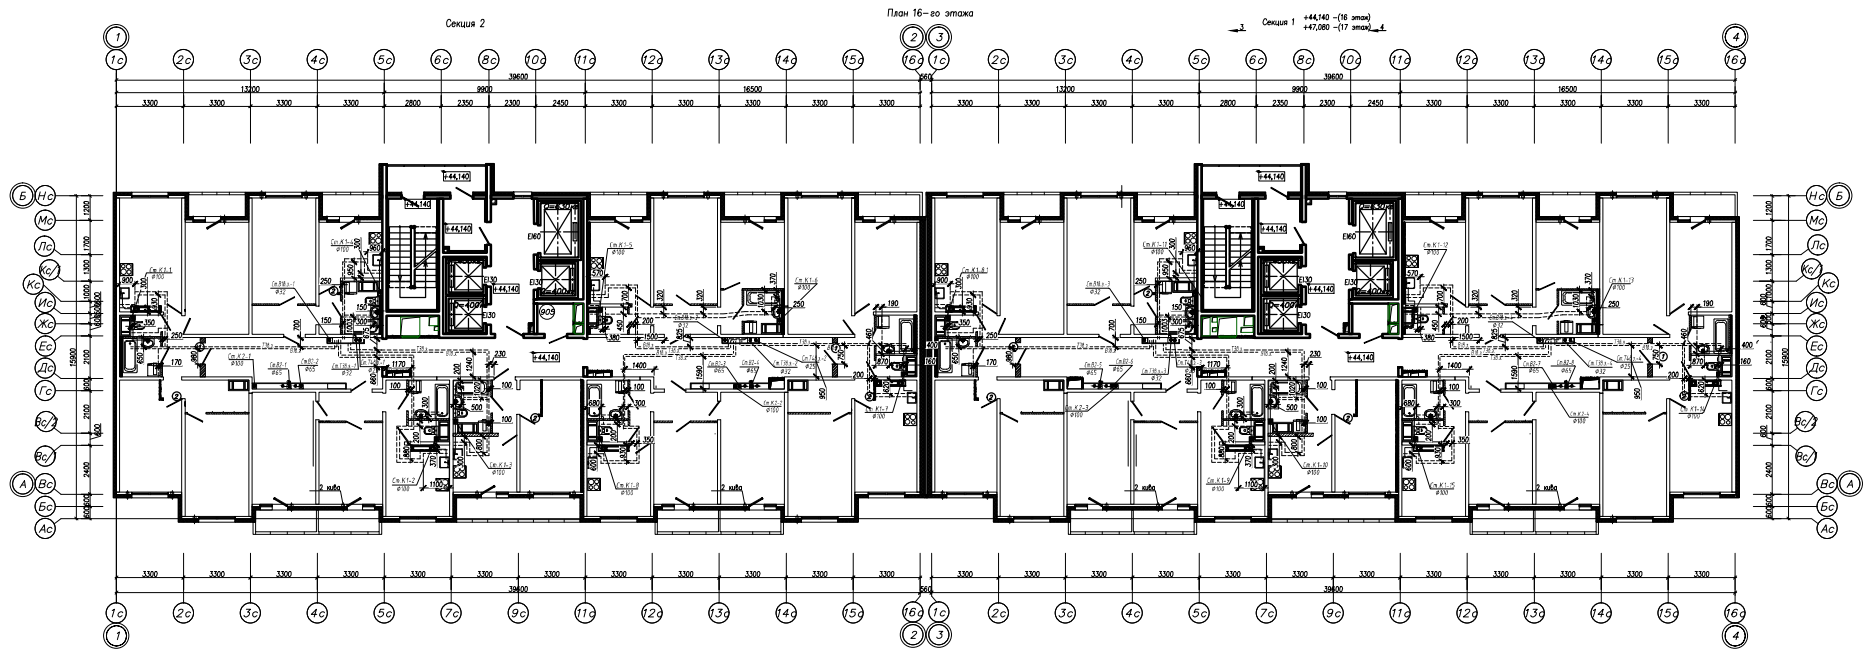

Экспликация общедомовых помещений (секция 2)

№/п	Наименование	Площадь, м ²	Кат.
901	Лестница	3,30	
902	Коридор с туалетом	5,10	
903	Коридор	62,60	
904	Лифтовой холл	14,00	
905	Помещение зоны обслуживания	2,70	
Итого:		87,60	

Экспликация квартир типового этажа (16-17 этаж) (секция 2)


Наименование	Типы квартир							
	1-ком.			2-ком.			3-ком.	Всего
	1	1	2	1	1	1		
Количество квартир	1	1	2	1	1	1	7	
Жилая площадь квартир, м²	1 этаж	14,60	16,40	30,00	26,70	50,50	49,00	-
Всего		14,60	16,40	60,00	26,70	50,50	49,00	217,10
Площадь квартир (без учета балконов), м²	1 этаж	32,20	36,40	54,00	52,00	81,90	81,00	-
Всего		32,20	36,40	108,00	52,00	81,90	81,00	390,60
Площадь квартир (с учетом балконов), м²	1 этаж	35,50	37,90	56,00	55,00	82,60	82,50	-
Всего		35,50	37,90	111,90	55,00	82,60	82,50	405,50

Экспликация общедомовых помещений (секция 1)

№/п	Наименование	Площадь, м ²	Кат.
901	Лестница	3,30	
902	Коридор с туалетом	5,10	
903	Коридор	62,30	
904	Лифтовой холл	14,00	
905	Помещение зоны обслуживания	2,70	
Итого:		87,40	


Экспликация квартир типового этажа (16-17 этаж) (секция 1)

Наименование	Типы квартир							
	1-ком.			2-ком.			3-ком.	Всего
	1	1	2	1	1	1		
Количество квартир	1	1	2	1	1	1	7	
Жилая площадь квартир, м²	1 этаж	14,60	16,40	30,00	26,70	50,50	49,00	-
Всего		14,60	16,40	60,00	26,70	50,50	49,00	217,20
Площадь квартир (без учета балконов), м²	1 этаж	32,20	36,40	54,00	52,00	81,00	81,00	-
Всего		32,20	36,40	107,90	52,00	81,00	81,00	390,50
Площадь квартир (с учетом балконов), м²	1 этаж	35,50	37,90	56,00	55,00	82,60	82,50	-
Всего		35,50	37,90	111,90	55,00	82,60	82,50	405,50

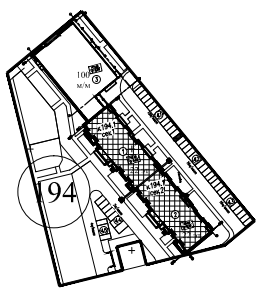


- УСЛОВНЫЕ ОБОЗНАЧЕНИЯ**
- К1 - Проектный трубопровод из-в бытовых канализации
 - К2 - Проектный трубопровод ливневой канализации

Конструкция пола общественных коридоров

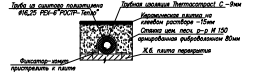


Конструкция пола квартир

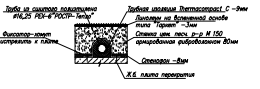

		Р.194.17/15/1-ВК 1.1	
		Санкт-Петербург, территория предприятия "Гричи", участок 8, квартира 17.	
Изм.	№	Листов	из 1
Разработчик	Составитель	Исполнительный проект	Исполнительный проект

Исполнитель: ООО "Тек Строй"
 Проект: 194.17/15/1-ВК 1.1
 Лист: 1 из 1

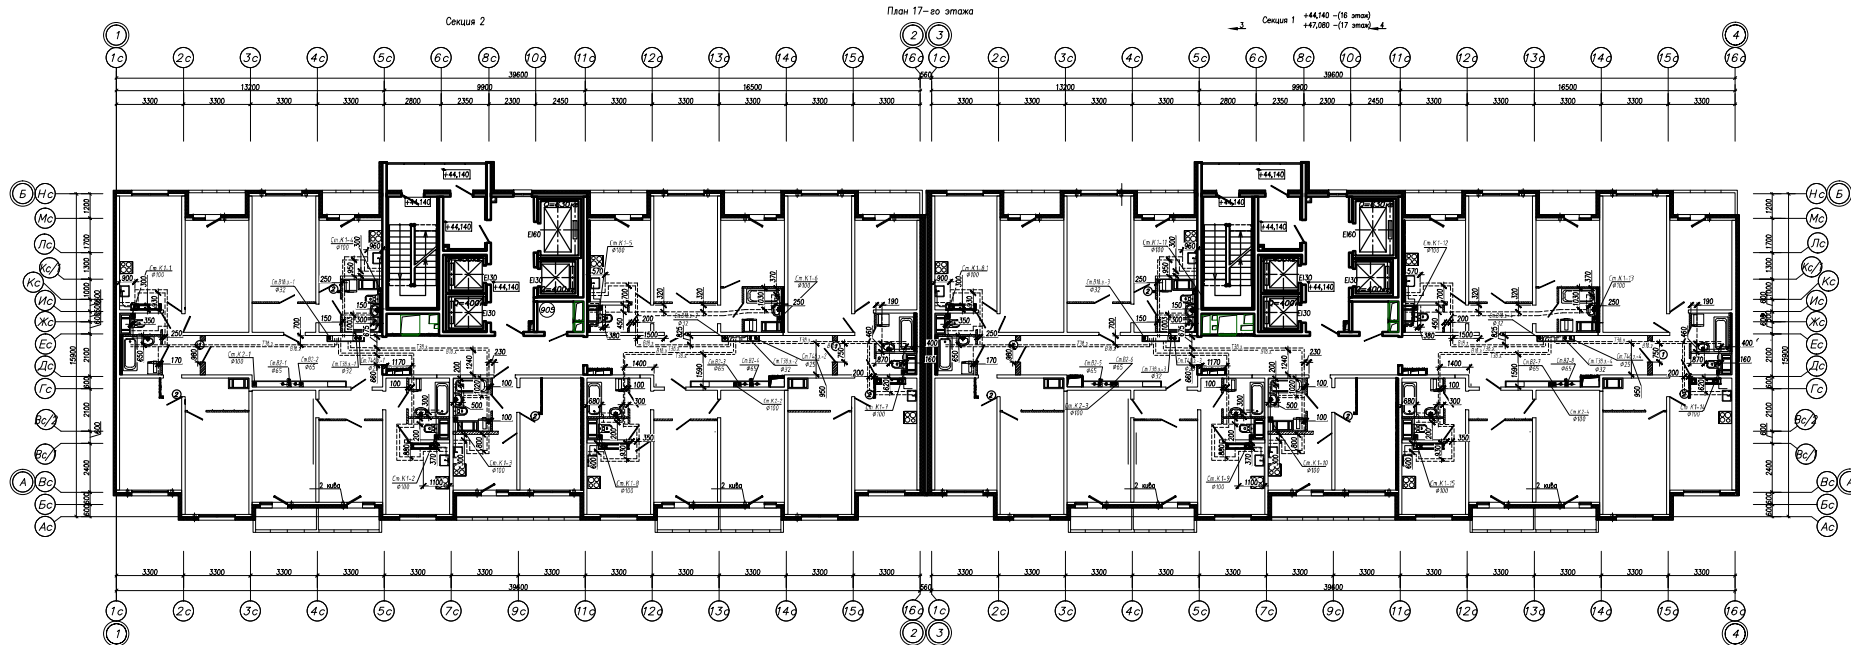

Экспликация общедомовых помещений (секция 2)

№/п	Наименование	Площадь, м²	Кат.
901	Лестница	3,30	
902	Коридор с мусоропроводами	5,10	
903	Коридор	62,60	
904	Лифтовой холл	14,00	
905	Помещения зоны обслуживания	2,70	
Итого:		87,60	

Экспликация общедомовых помещений (секция 1)


№/п	Наименование	Площадь, м²	Кат.
901	Лестница	3,30	
902	Коридор с мусоропроводами	5,10	
903	Коридор	62,30	
904	Лифтовой холл	14,00	
905	Помещения зоны обслуживания	2,70	
Итого:		87,40	

Экспликация квартир типового этажа (16-17 этаж) (секция 2)

Наименование	Типы квартир						
	1-ком.		2-ком.		3-ком.		Всего
Количество квартир	1	1	2	1	1	1	
	Жилая площадь квартир, м²	14,60	16,40	30,00	26,70	50,50	49,00
Всего	14,60	16,40	60,00	26,70	50,50	49,00	217,10
Площадь квартир (без учета балконов), м²	32,20	36,40	54,00	52,00	81,00	81,00	-
Всего	32,20	36,40	107,90	52,00	81,00	81,00	390,60
Площадь квартир (с учетом балконов), м²	35,50	37,90	56,00	55,00	82,60	82,50	-
Всего	35,50	37,90	111,90	55,00	82,60	82,50	405,50


Экспликация квартир типового этажа (16-17 этаж) (секция 1)

Наименование	Типы квартир						
	1-ком.		2-ком.		3-ком.		Всего
Количество квартир	1	1	2	1	1	1	
	Жилая площадь квартир, м²	14,60	16,40	30,00	26,70	50,50	49,00
Всего	14,60	16,40	60,10	26,70	50,50	49,00	217,20
Площадь квартир (без учета балконов), м²	32,20	36,40	54,00	52,00	81,00	81,00	-
Всего	32,20	36,40	107,90	52,00	81,00	81,00	390,50
Площадь квартир (с учетом балконов), м²	35,50	37,90	56,00	55,00	82,60	82,50	-
Всего	35,50	37,90	111,90	55,00	82,60	82,50	405,50

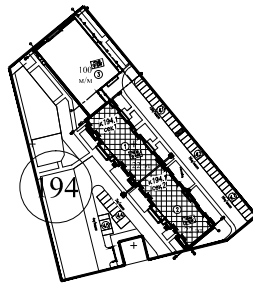


- УСЛОВНЫЕ ОБОЗНАЧЕНИЯ**
- К1 - Проектный трубопровод из-в бытовых канализации
 - К2 - Проектный трубопровод ливневой канализации

Конструкция пола общественных коридоров

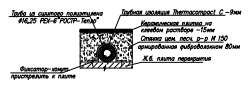


Конструкция пола квартир

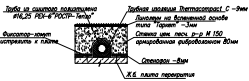

Изм.		Листы		всего		Лист		Листов	

Р.194.17/15/1-ВК 1.1

Санкт-Петербург, территория предприятия
"Титан", участок 8, квартира 17.
Исполнитель: И.М.С.
ИД

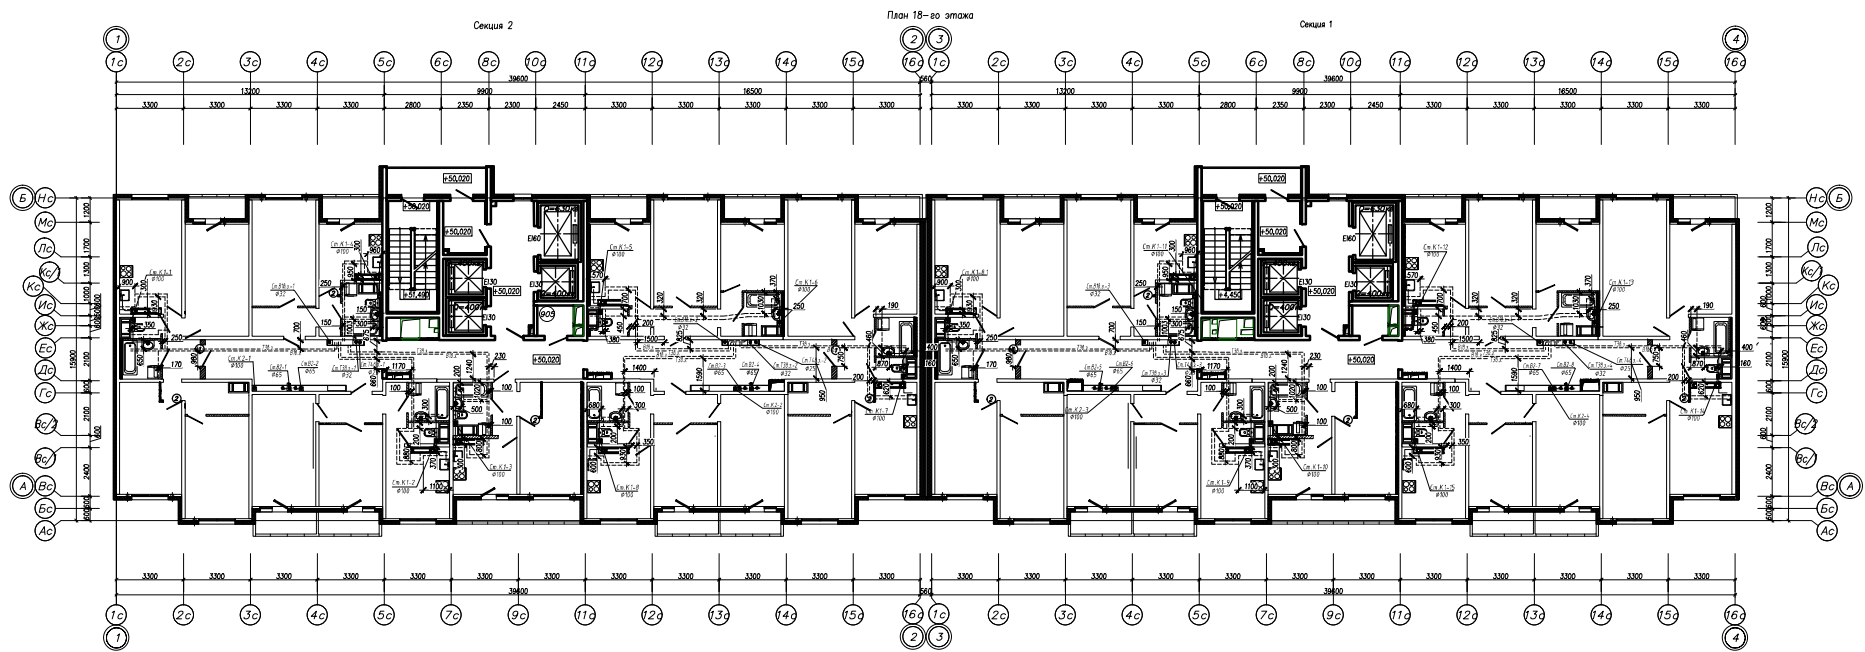

Экспликация общедомовых помещений (секция 2)

№/п	Наименование	Площадь, м ²	Кат.
901	Лестничная	3,30	
902	Коридор и холл	5,10	
903	Коридор	62,50	
904	Лифтовой холл	13,80	
905	Помещения зоны безопасности	2,70	
Итого:		87,50	

Экспликация общедомовых помещений (секция 1)


№/п	Наименование	Площадь, м ²	Кат.
901	Лестничная	3,30	
902	Коридор и холл	5,10	
903	Коридор	62,30	
904	Лифтовой холл	14,00	
905	Помещения зоны безопасности	2,70	
Итого:		87,40	

Экспликация квартир типового этажа (18 этаж) (секция 2)

Наименование	Типы квартир						
	1-ком.		2-ком.			3-ком.	
Количество квартир	1	1	2	1	1	1	7
	Жилая площадь квартир, м ²	14,60	16,40	30,00	26,70	50,50	49,00
Всего	14,60	16,40	60,00	26,70	50,50	49,00	217,10
Площадь квартир (без учета балконов), м ²	14,60	16,40	30,00	26,70	50,50	49,00	-
Всего	31,70	36,00	108,00	51,60	81,00	81,00	389,30
Площадь квартир (с учетом балконов), м ²	14,60	37,50	56,00	54,60	82,60	82,50	-
Всего	35,00	37,50	111,90	54,60	82,60	82,50	404,20

Экспликация квартир типового этажа (18 этаж) (секция 1)

Наименование	Типы квартир						
	1-ком.		2-ком.			3-ком.	
Количество квартир	1	1	2	1	1	1	7
	Жилая площадь квартир, м ²	14,60	16,40	30,00	26,70	50,50	49,00
Всего	14,60	16,40	60,00	26,70	50,50	49,00	217,10
Площадь квартир (без учета балконов), м ²	14,60	16,40	30,00	26,70	50,50	49,00	-
Всего	31,70	36,00	108,00	51,60	80,90	81,00	389,30
Площадь квартир (с учетом балконов), м ²	14,60	37,50	56,00	54,60	82,60	82,50	-
Всего	35,00	37,50	111,90	54,60	82,60	82,50	404,20

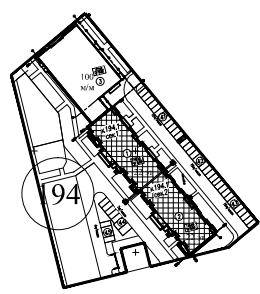



УСЛОВНЫЕ ОБОЗНАЧЕНИЯ

- К1 - Проектный трубопровод из-за-битой канализации
- К2 - Проектный трубопроводливневой канализации
- В2 - Проектный противобрызганный водопровод
- В18.х - Проектный холодный водопровод верхней зоны с 13-го по 22-й этажи
- Т38.х - Проектный горячий водопровод верхней зоны с 13-го по 22-й этажи
- Т48.х - Проектный циркуляционный водопровод верхней зоны с 13-го по 22-й этажи



Трубы холодной и горячей воды прокладываются в стенах пола - наружный диаметр труб 20мм, гофры к приборам - наружный диаметр труб 16мм

Трубы горячей воды прокладываются в изоляции

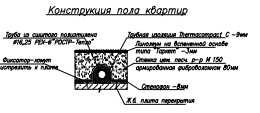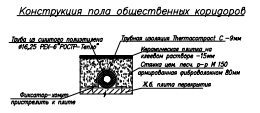


№ докум. 194.17/15/1-ВК 1.1		Содержит: Петербург, территория предприятия "Ручьи", участок В, квартира 17.	
Исполн. Ушаков	Листы 1	Проверен. Давыдов	Листы 1
Разработчик	Объект	Получен. 194.17/15/15/1-ВК 1.1	Листы 1

План 19-го этажа

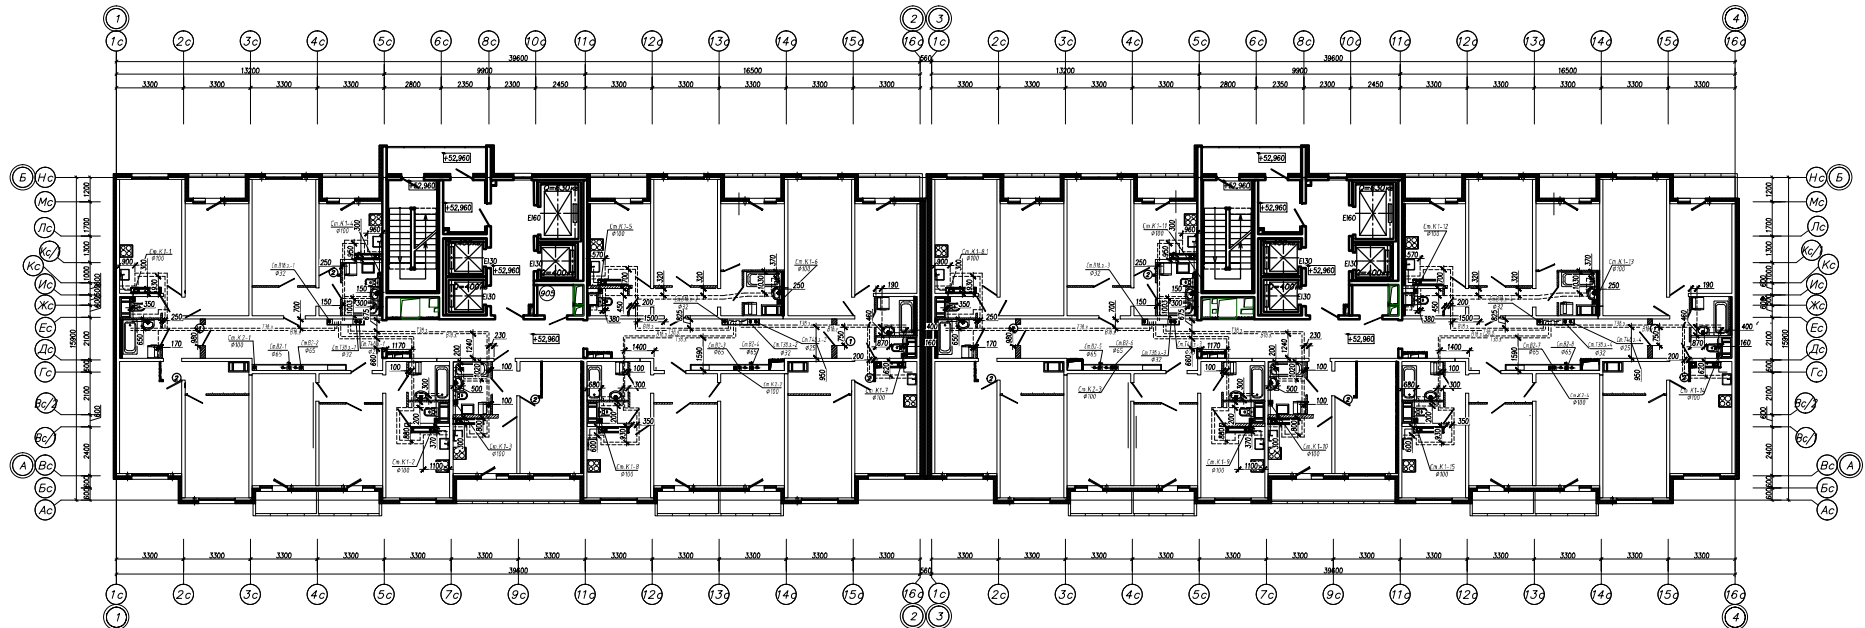

№/п	Наименование	Площадь, м ²	Кол.
901	Лестничная	3,30	
902	Тайфр с шумозащитой	5,10	
903	Коридор	62,50	
904	Лифтовой холл	13,90	
905	Техническая зона безопасности	2,70	
Итого:		87,50	

Экспликация квартир типового этажа (19-21 этаж) (секция 2)							
Наименование	Типы квартир						
	1-ком.		2-ком.		3-ком.		Всего
Количество квартир	1	1	2	1	1	7	
Жилая площадь квартир, м ²	14,60	16,40	30,00	26,70	50,50	49,00	-
Всего	14,60	16,40	60,00	26,70	50,50	49,00	217,10
Площадь квартир (без учета балконов), м ²	31,80	36,10	54,00	51,80	81,00	81,00	-
Всего	31,80	36,10	108,00	51,80	81,00	81,00	389,70
Площадь квартир (с учетом балконов), м ²	35,10	37,60	56,00	54,80	82,60	82,50	-
Всего	35,10	37,60	111,90	54,80	82,60	82,50	404,70

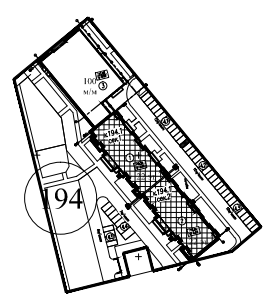


№/п	Наименование	Площадь, м ²	Кол.
901	Лестничная	3,30	
902	Тайфр с шумозащитой	5,10	
903	Коридор	63,40	
904	Лифтовой холл	14,00	
905	Техническая зона безопасности	2,70	
Итого:		88,50	

Экспликация квартир типового этажа (19-21 этаж) (секция 1)							
Наименование	Типы квартир						
	1-ком.		2-ком.		3-ком.		Всего
Количество квартир	1	1	2	1	1	7	
Жилая площадь квартир, м ²	14,60	16,40	30,00	26,70	50,50	49,00	-
Всего	14,60	16,40	60,00	26,70	50,50	49,00	217,30
Площадь квартир (без учета балконов), м ²	31,80	36,10	54,00	51,80	80,90	81,00	-
Всего	31,80	36,10	108,00	51,80	80,90	81,00	389,70
Площадь квартир (с учетом балконов), м ²	35,10	37,60	56,00	54,80	82,60	82,50	-
Всего	35,10	37,60	111,90	54,80	82,60	82,50	404,60


УСЛОВНЫЕ ОБОЗНАЧЕНИЯ

- К1- Проектный трубопровод газ-выбойной канализации
 - К2- Проектный трубопровод лифтовой канализации
 - В2- Проектный противопожарный водопровод
 - В1а- Проектный холодный водопровод верхней зоны с 13-го по 22-й этаж
 - В1б- Проектный горячий водопровод верхней зоны с 13-го по 22-й этаж
 - Т4а- Проектный циркуляционный водопровод верхней зоны с 13-го по 22-й этаж
- показано местоположение электрического политехнического прибора к прибору - наружный диаметр труб 20мм
 Трубы горячей воды прокладываются в изоляции.

Конструкция пола общественных коридоров

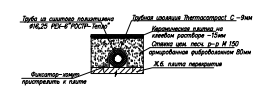

Конструкция пола квартир

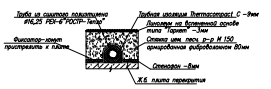


Р:194.17/15/1-ВК.1.1

Сектор-Петербург, территория предприятия "Тучи", участок Б, квартира 17,



Местоположение для размещения помещений и прилегающее муниципальное образование (районная №) этаж 4

Контрагент: ООО "Ген Строй"

Секция №1, 2, План Водопроводная и Водосточная 19-го этажа

Страница №1

План 20-го этажа

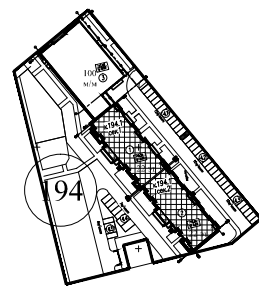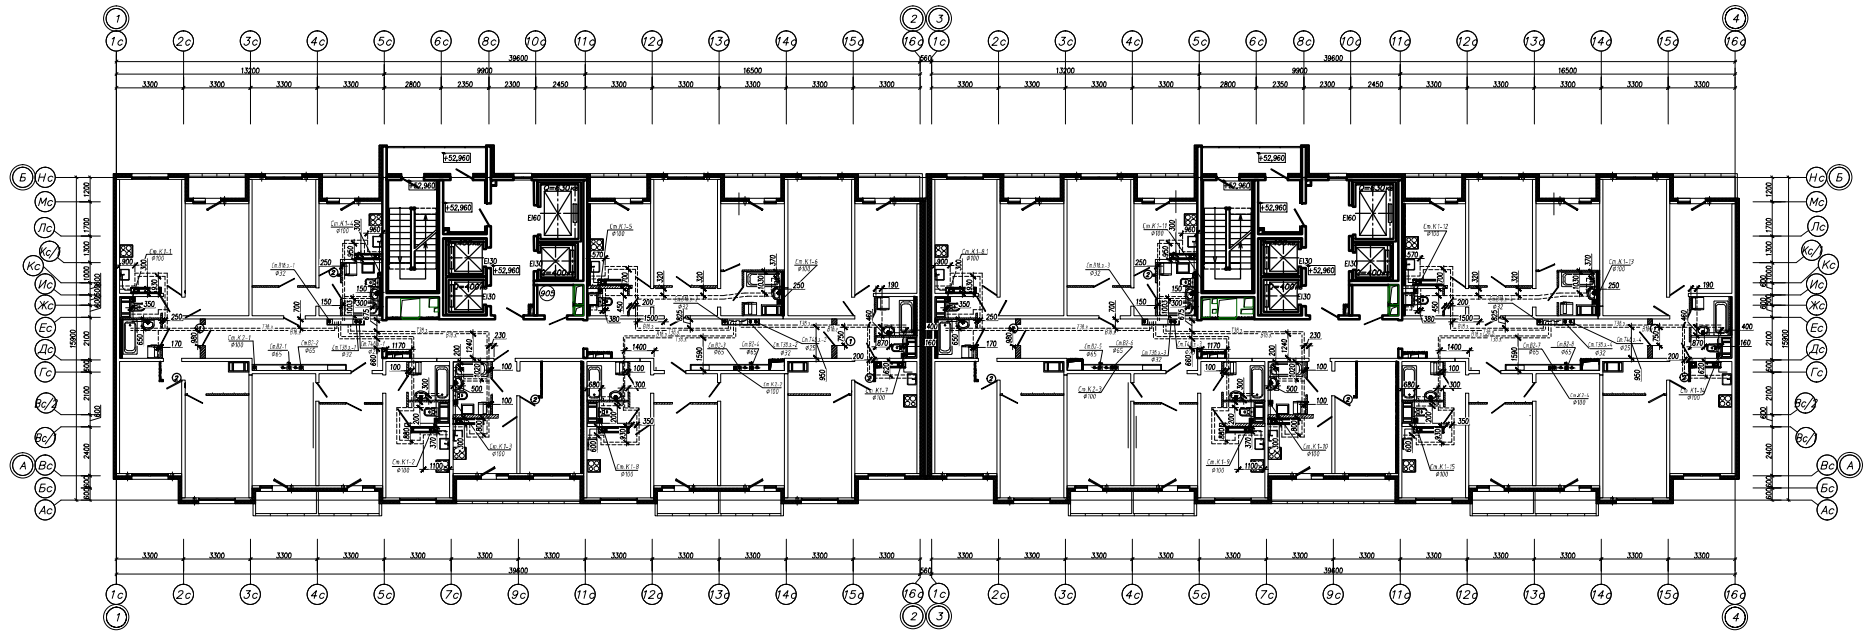

Экспликация общеобъемных помещений (секция 2)

п/п	Наименование	Площадь, м²	Кол.
901	Лестная	3,30	
903	Коридор	62,50	
904	Лифтовой холл	13,90	
905	Техническая зона безопасности	2,70	
Итого:		87,50	

Экспликация квартир типового этажа (19-21 этаж) (секция 2)

Наименование	Типы квартир							
	1-ком.		2-ком.		3-ком.		Всего	
Количество квартир	1	1	2	1	1	1		7
Жилая площадь квартир, м²	1 шт.	14,60	16,40	30,00	26,70	50,50	49,00	-
Всего		14,60	16,40	60,00	26,70	50,50	49,00	271,10
Площадь квартир (без учета балконов), м²	1 шт.	31,80	36,10	54,00	51,80	81,00	81,00	-
Всего		31,80	36,10	198,00	51,80	81,00	81,00	389,70
Площадь квартир (с учетом балконов), м²	1 шт.	35,10	37,60	56,00	54,80	82,60	82,50	-
Всего		35,10	37,60	111,90	54,80	82,60	82,50	404,70

Экспликация общеобъемных помещений (секция 1)

п/п	Наименование	Площадь, м²	Кол.
901	Лестная	3,30	
903	Коридор	63,40	
904	Лифтовой холл	14,00	
905	Техническая зона безопасности	2,70	
Итого:		88,50	


Экспликация квартир типового этажа (19-21 этаж) (секция 1)

Наименование	Типы квартир							
	1-ком.		2-ком.		3-ком.		Всего	
Количество квартир	1	1	2	1	1	1		7
Жилая площадь квартир, м²	1 шт.	14,60	16,40	30,00	26,70	50,50	49,00	-
Всего		14,60	16,40	60,10	26,70	50,50	49,00	217,30
Площадь квартир (без учета балконов), м²	1 шт.	31,80	36,10	54,00	51,80	80,90	81,00	-
Всего		31,80	36,10	108,00	51,80	80,90	81,00	389,70
Площадь квартир (с учетом балконов), м²	1 шт.	35,10	37,60	56,00	54,80	82,60	82,50	-
Всего		35,10	37,60	111,90	54,80	82,60	82,50	404,60


УСЛОВНЫЕ ОБОЗНАЧЕНИЯ

- К1- Проектный трубопровод газ-выброс канализации
- К2- Проектный трубопровод лифтовой канализации
- В1.1- Проектный холодный водопровод верхней зоны с 13-го по 22-й этаж
- Т3.1- Проектный горячий водопровод верхней зоны с 13-го по 22-й этаж
- Т4.1- Проектный циркуляционный водопровод верхней зоны с 13-го по 22-й этаж
- показало местоположение электрического политехнического
- Трубы газовой и горячей воды прокладываются в стеновых каналах - наружный диаметр труб 20мм
- коробки к приборам - наружный диаметр труб 16мм
- Трубы горячей воды прокладываются в изоляции.

Конструкция пола общественных коридоров

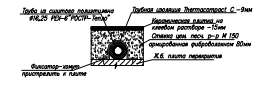

Конструкция пола квартир

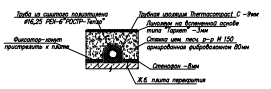


Р:194.17/15/1-ВК 1.1

Санкт-Петербург, территория предприятия "Тучи", участок 6, квартира 17.


План 21-го этажа

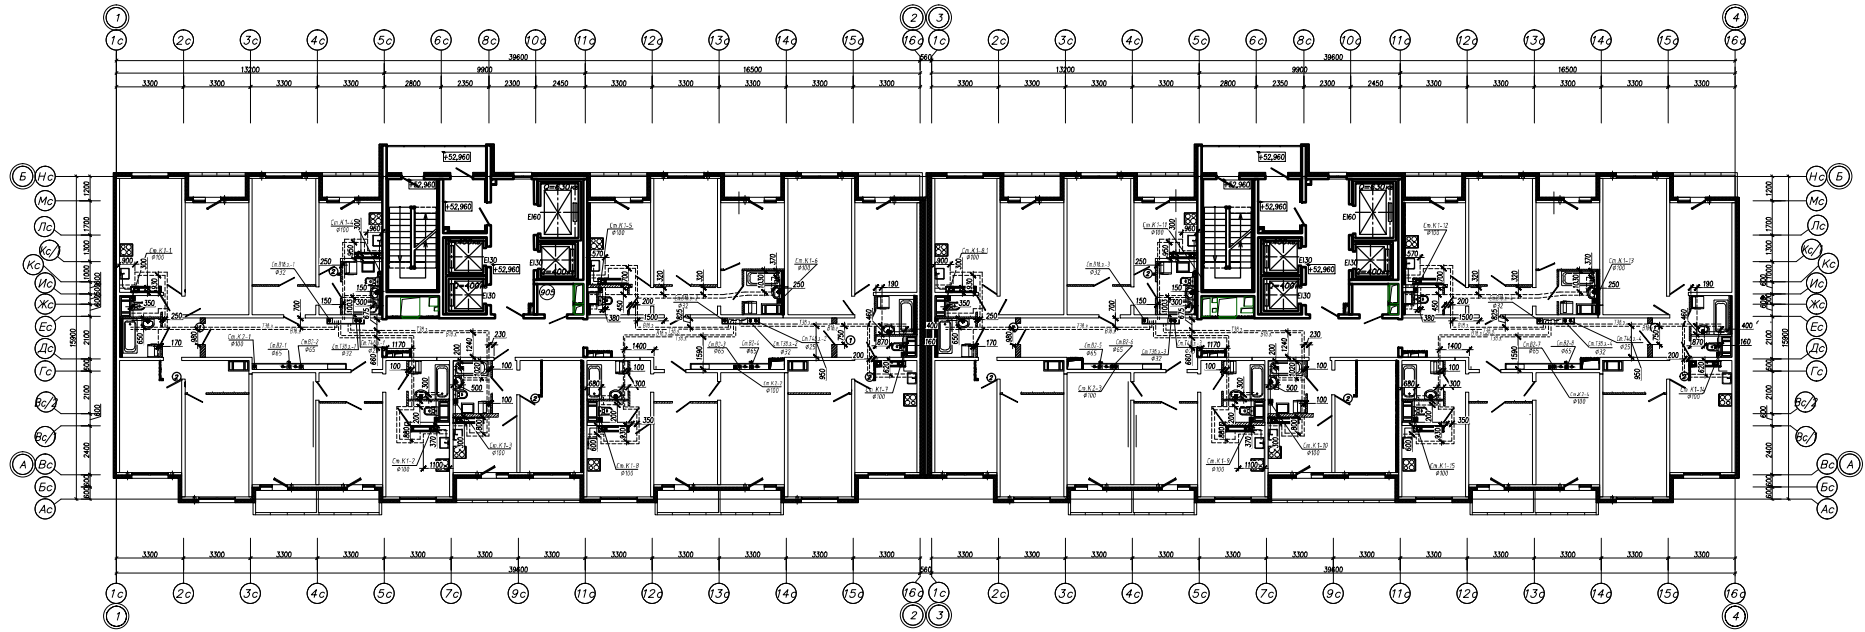

п/п	Наименование	Площадь, м²	Кол.
901	Лестничная	3,30	
902	Тайфр с шумозащитой	5,10	
903	Коридор	62,50	
904	Лифтовой холл	13,90	
905	Технич. этаж	2,70	
Итого:		87,50	

Наименование	Типы квартир						
	1-ком.		2-ком.		3-ком.		Всего
Количество квартир	1	1	2	1	1	1	
	Жилая площадь квартир, м²	14,60	16,40	30,00	26,70	50,50	49,00
Всего	14,60	16,40	60,00	26,70	50,50	49,00	371,10
Площадь квартир (без учета балконов), м²	31,80	36,10	54,00	51,80	81,00	81,00	-
Всего	31,80	36,10	108,00	51,80	81,00	81,00	389,70
Площадь квартир (с учетом балконов), м²	35,10	37,60	56,00	54,80	82,60	82,50	-
Всего	35,10	37,60	111,90	54,80	82,60	82,50	404,70

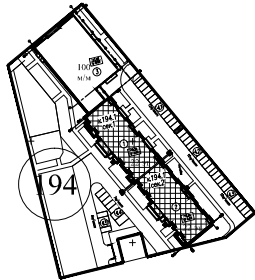

п/п	Наименование	Площадь, м²	Кол.
901	Лестничная	3,30	
902	Тайфр с шумозащитой	5,10	
903	Коридор	63,40	
904	Лифтовой холл	14,00	
905	Технич. этаж	2,70	
Итого:		88,50	

Наименование	Типы квартир						
	1-ком.		2-ком.		3-ком.		Всего
Количество квартир	1	1	2	1	1	1	
	Жилая площадь квартир, м²	14,60	16,40	30,00	26,70	50,50	49,00
Всего	14,60	16,40	60,00	26,70	50,50	49,00	371,30
Площадь квартир (без учета балконов), м²	31,80	36,10	54,00	51,80	80,90	81,00	-
Всего	31,80	36,10	108,00	51,80	80,90	81,00	389,70
Площадь квартир (с учетом балконов), м²	35,10	37,60	56,00	54,80	82,60	82,50	-
Всего	35,10	37,60	111,90	54,80	82,60	82,50	404,60


УСЛОВНЫЕ ОБОЗНАЧЕНИЯ

- К1- Проектный трубопровод газ-выброс канализации
- К2- Проектный трубопровод лифтовой канализации
- В2- Проектный противопожарный водопровод
- В1.1- Проектный хозяйственный водопровод верхней зоны с 13-го по 22-й этаж
- Т3.1- Проектный горячий водопровод верхней зоны с 13-го по 22-й этаж
- Т4.1- Проектный циркуляционный водопровод верхней зоны с 13-го по 22-й этаж


□ показано местоположение электрического политехнического

Трубы холодной и горячей воды прокладываются в стелаж пола - наружный диаметр труб 20мм
 Коридоры к приборам - наружный диаметр труб 16мм
 Трубы горячей воды прокладываются в изоляции.


Конструкция пола общественных коридоров

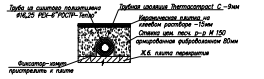

Конструкция пола квартир

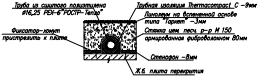

ИЗДАНИЕ: _____				Р:194.17/15/1-ВК 1.1			
Имя файла: _____				Секция-Петербург, территория предприятия			
Параметры: _____				"Пуши", участок Б, квартира 17.			

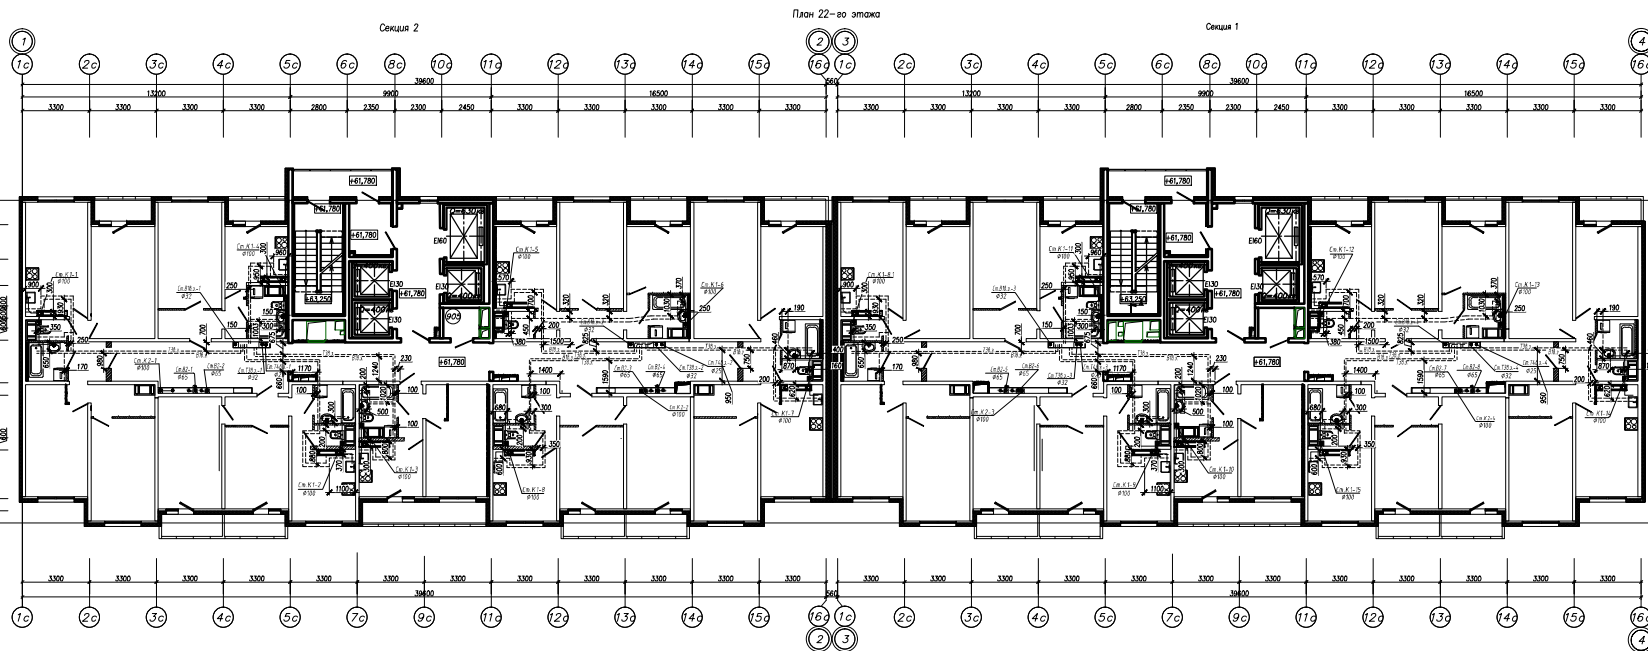

Экспликация общераспределительных помещений (секция 2)

№/п	Наименование	Площадь, м ²	Кот.
901	Лестница	3,30	
902	Тамбур с мусоропроводами	5,10	
903	Коридор	62,00	
904	Лифтовый холл	13,90	
905	Помещение зоны безопасности	2,70	
Итого:		86,90	

Экспликация квартир типового этажа (22 этаж) (секция 2)


Наименование	Типы квартир						
	1-ком.			3-ком.			
	1	1	2	1	1	1	7
Жилая площадь квартир, м²	14,60	16,40	30,00	26,70	50,50	49,00	-
Всего	14,60	16,40	60,00	26,70	50,50	49,00	217,10
Площадь квартир (без учета балконов), м²	14,60	16,40	54,00	26,70	46,00	46,00	-
Всего	31,70	36,00	108,00	53,40	92,00	92,00	399,40
Площадь квартир (с учетом балконов), м²	35,00	37,50	56,00	54,70	82,60	82,50	-
Всего	35,00	37,50	111,90	54,70	82,60	82,50	404,40

Экспликация общераспределительных помещений (секция 1)

№/п	Наименование	Площадь, м ²	Кот.
901	Лестница	3,30	
902	Тамбур с мусоропроводами	5,10	
903	Коридор	62,10	
904	Лифтовый холл	13,90	
905	Помещение зоны безопасности	2,70	
Итого:		87,10	


Экспликация квартир типового этажа (22 этаж) (секция 1)

Наименование	Типы квартир						
	1-ком.			3-ком.			
	1	1	2	1	1	1	7
Жилая площадь квартир, м²	14,60	16,40	30,00	26,70	50,70	48,90	-
Всего	14,60	16,40	60,00	26,70	50,70	48,90	217,30
Площадь квартир (без учета балконов), м²	14,60	16,40	54,00	26,70	46,00	46,00	-
Всего	31,70	36,00	108,00	53,40	92,00	92,00	399,10
Площадь квартир (с учетом балконов), м²	35,00	37,50	56,00	54,70	82,70	82,50	-
Всего	35,00	37,50	111,90	54,70	82,70	82,50	404,40

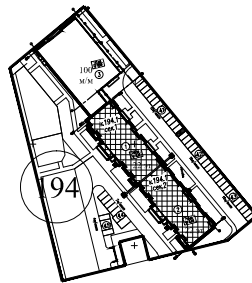


- УСЛОВНЫЕ ОБОЗНАЧЕНИЯ**
- К1- Проектируемый трубопровод канализации
 - К2- Проектируемый трубопровод лифтовой канализации
 - В1- Проектируемый вертикальный водопровод
 - В1.1- Проектируемый горизонтальный водопровод верхней зоны с 13-го по 22-й этажи
 - В1.2- Проектируемый вертикальный водопровод верхней зоны с 13-го по 22-й этажи
 - В1.3- Проектируемый горизонтальный водопровод верхней зоны с 13-го по 22-й этажи
 - В1.4- Проектируемый циркуляционный водопровод верхней зоны с 13-го по 22-й этажи
- показана местоположение электрического пола/перегородки
- Трубы холодной и горячей воды прокладываются в стовбе пола - наружный диаметр труб 20мм, поперек к приборам - наружный диаметр труб 16мм
- Трубы горячей воды прокладываются в стовбе пола в шахлях.

Конструкция пола общественных коридоров

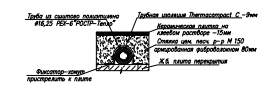

Конструкция пола квартир

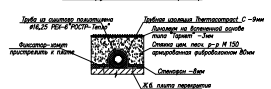

Р.194.17/15/1-ВК 1.1			
Санкт-Петербург, территория предприятия "Триумф", участок В, корпус 17.			
Изм.	№	Листы	Дата
