



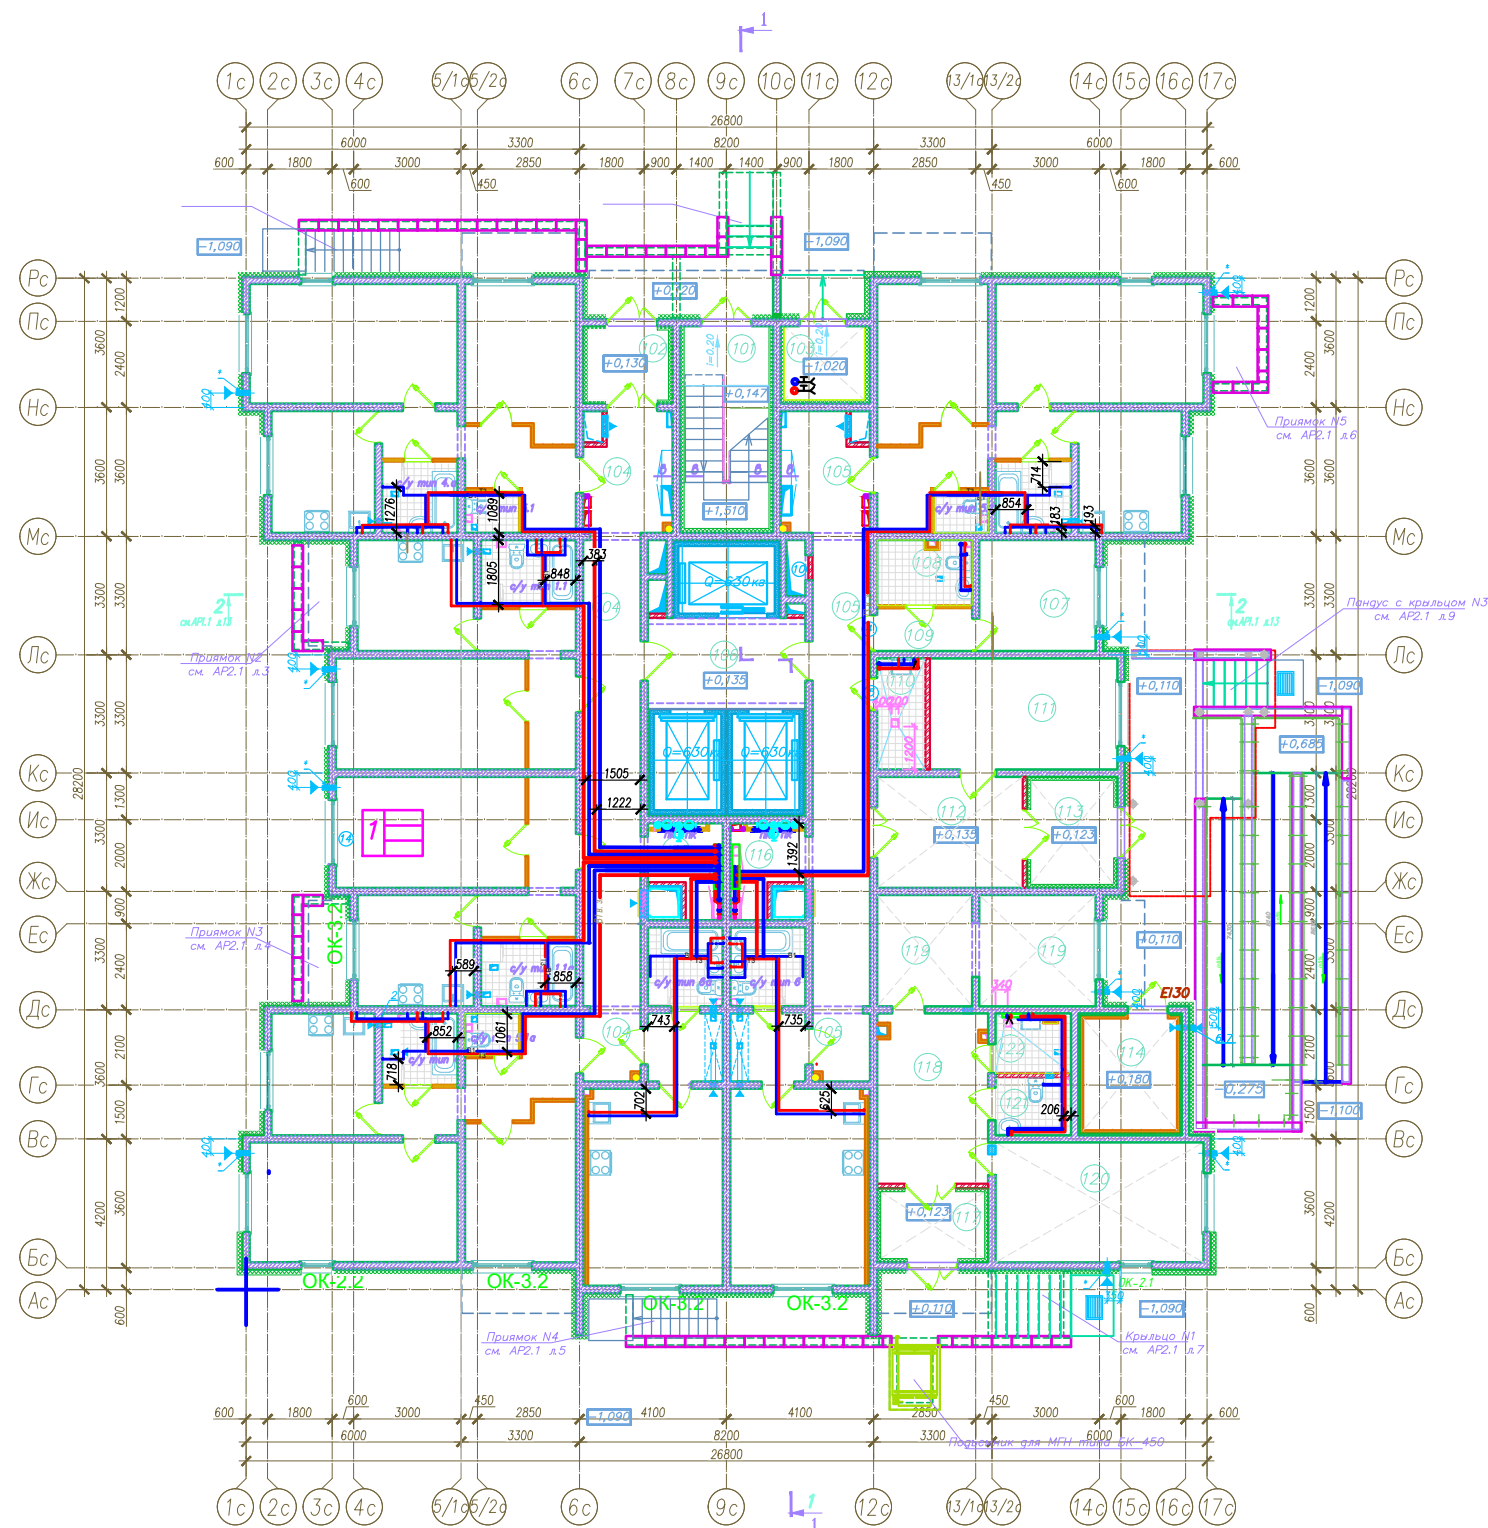

- Условные обозначения:
- T1 - подающий трубопровод системы отопления;
 - T2 - обратный трубопровод системы отопления;
 - CO - система отопления здания;
 - B1 - водопровод хозяйственно-питьевой
 - T3 - горячее водоснабжение
- 1013→ фактическая привязка

Примечание:
1. В местах прокладки двух трубопроводов вместе (T1 и T2, B1 и T3) указан размер до общей оси.
2. Зона безопасного производства работ - 150 мм в обе стороны от оси трубопровода

						Р.198.17/15-ОВ1-ВК1-1.2-ИД			
						по адресу: г. Санкт-Петербург, территория предприятия ручьи, участок 8, квартал 17, корпус 198.2			
Изм.	Кол.уч.	Лист	№ док.	Подпись	Дата	Жилые дома со встроенно-пристроенными помещениями	Стадия	Лист	Листов
Рук. проекта	Ульянов				18.12.17		ИД		
Прораб	Сундуков				18.12.17				
Нач. ПТО	Шапкина				18.12.17				
						Исполнительная схема поквартирной разводки трубопроводов системы отопления T1, T2, холодного водоснабжения B1 и горячего водоснабжения T3 на 1 этаже	ООО «З-С Инжиниринг»		

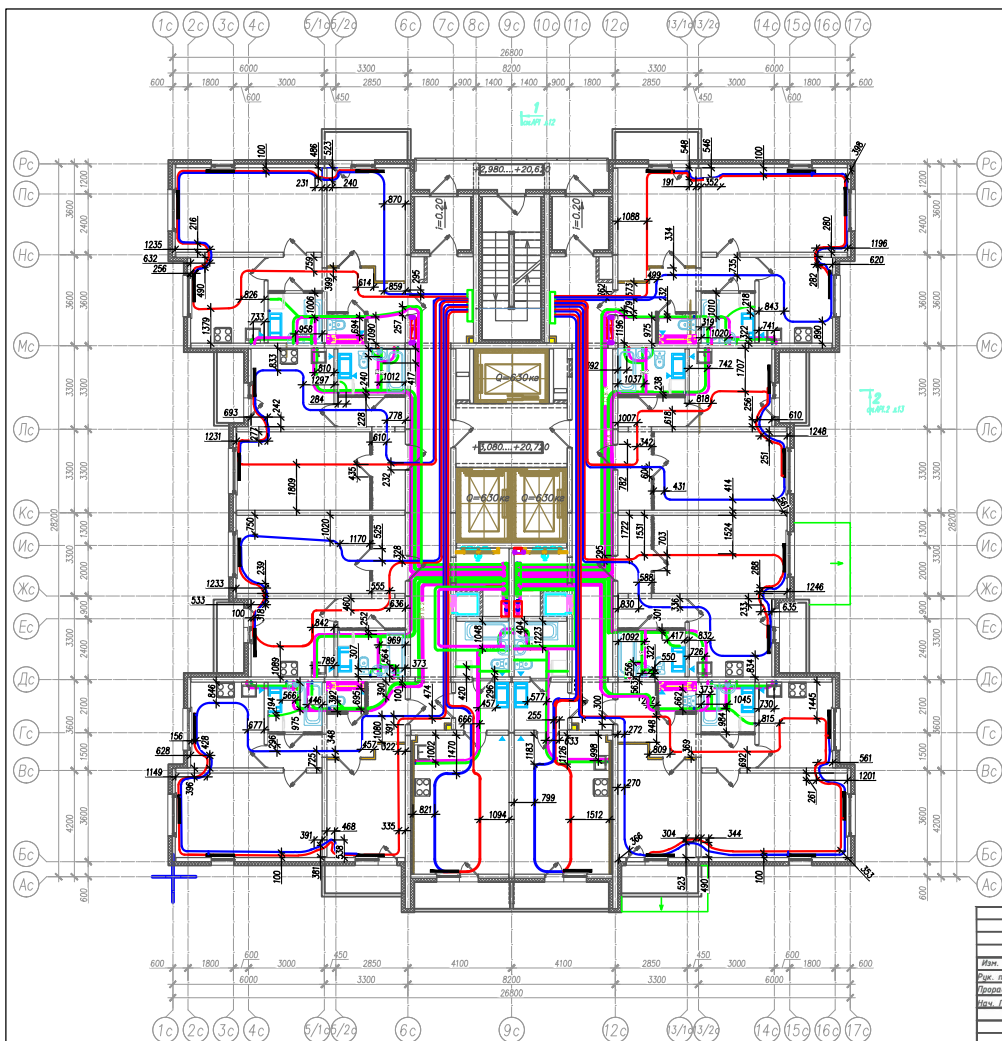


- Условные обозначения:
- T1 - подающий трубопровод системы отопления;
 - T2 - обратный трубопровод системы отопления;
 - CO - система отопления здания;
 - B1 - водопровод хозяйственно-питьевой;
 - T3 - горячее водоснабжение.

фактическая привязка

Примечание:
1. В местах прокладки двух трубопроводов вместе (T1 и T2, B1 и T3) указан размер до общей оси
2. Зона безопасного прикосновения работ - 150 мм в обе стороны от оси трубопровода



						Р.198.17/15-ОВ1-ВК1-1.2-ИД					

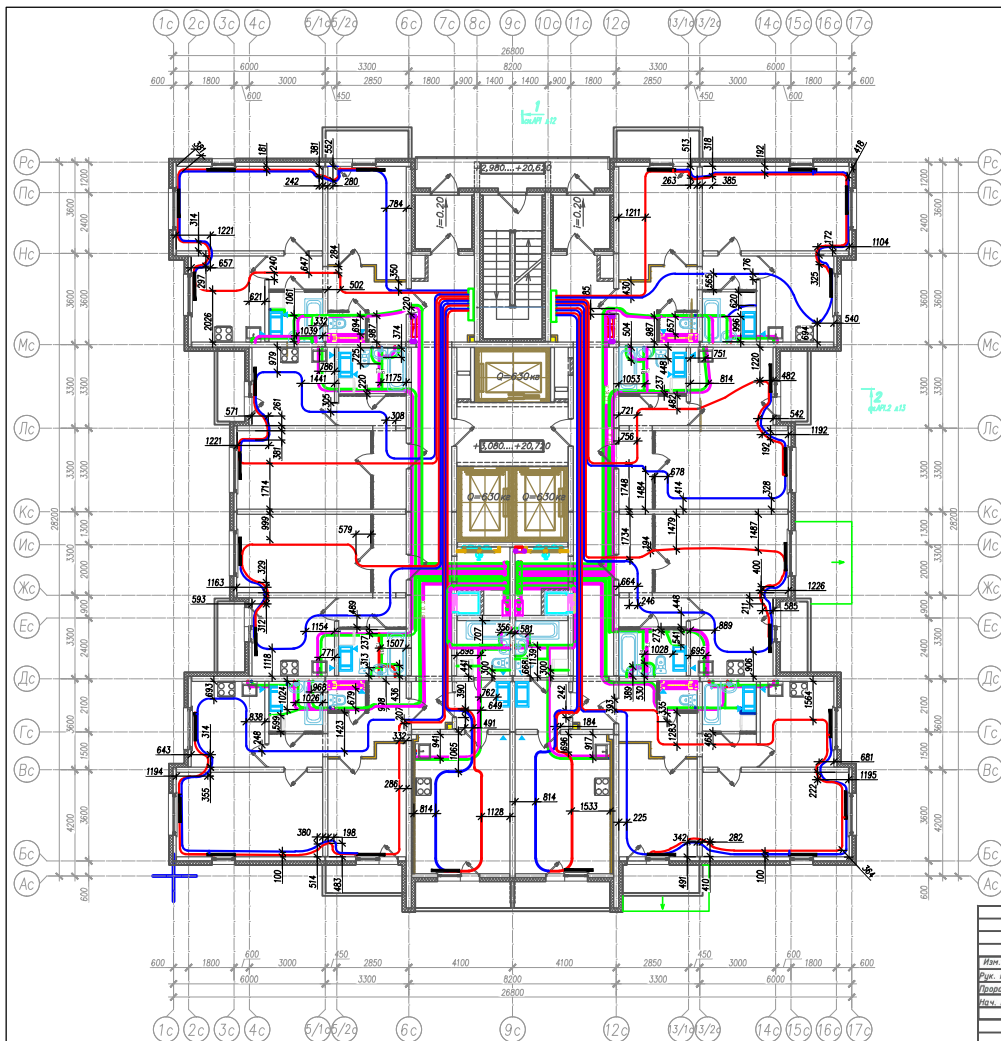


- Условные обозначения:
 - T2 - обратный трубопровод системы отопления;
 - CO - система отопления здания;
 - B1 - водопровод хозяйственно-питьевой;
 - T3 - горячее водоснабжение.

фактическая привязка

- Примечание:
- В местах прокладки двух трубопроводов вместе (T1 и T2, B1 и T3) указан размер до общей оси
 - Зона безопасного производства работ - 150 мм в обе стороны от оси трубопровода



Р.198.17/15-ОВ1-ВК1-1.2-ИД									

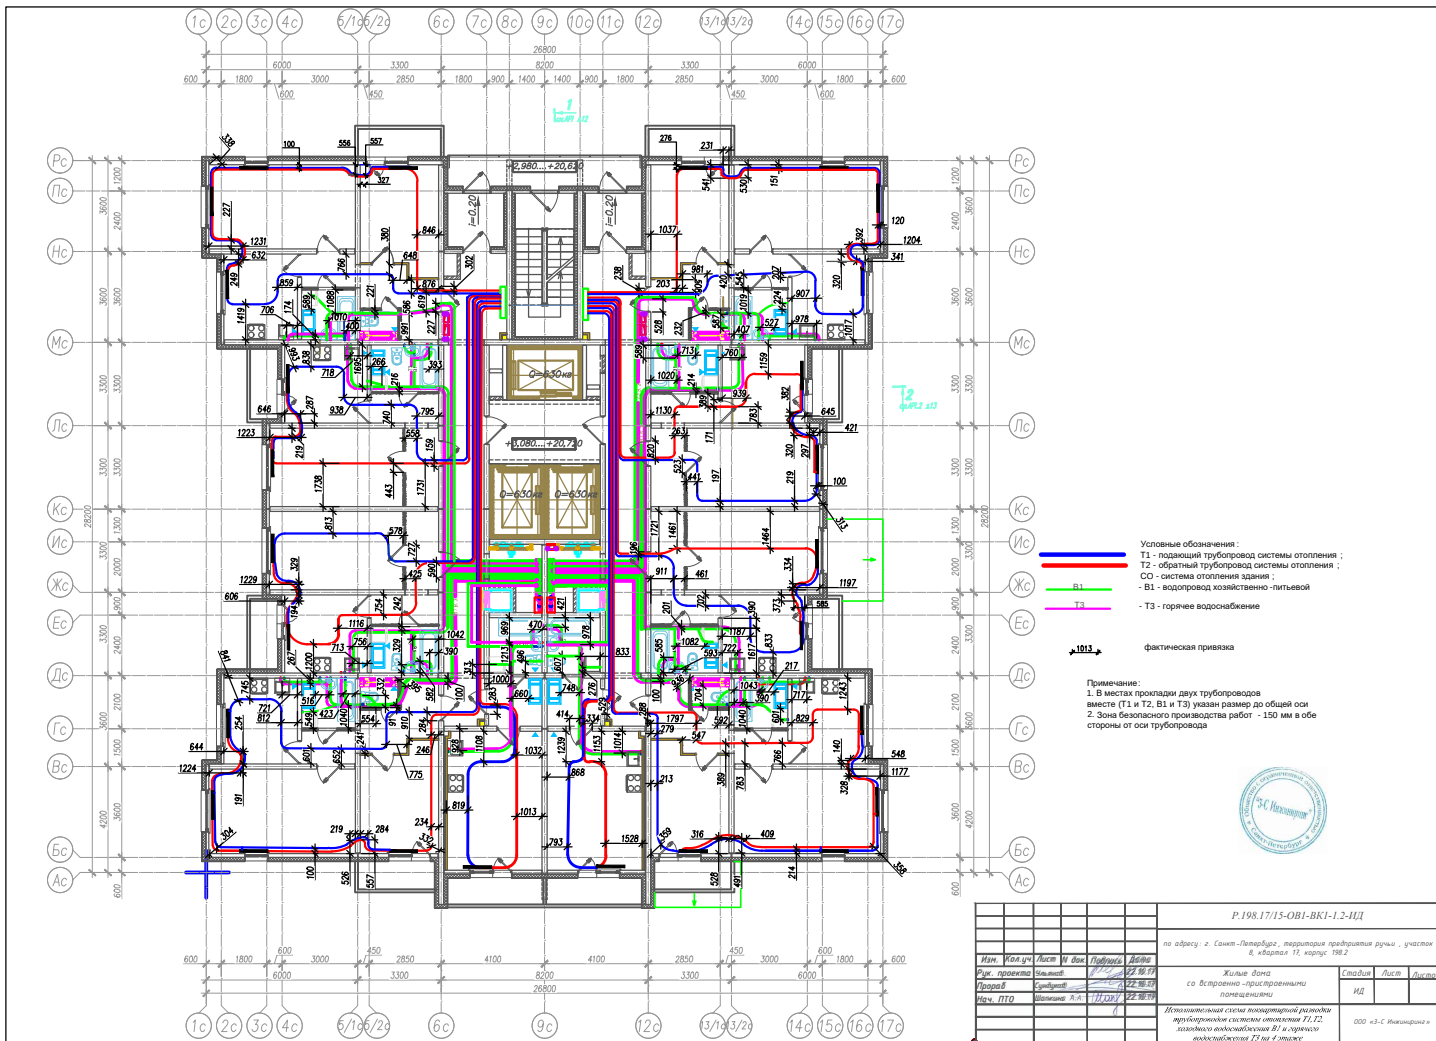


- Условные обозначения:
- T1 - подающий трубопровод системы отопления;
 - T2 - обратный трубопровод системы отопления;
 - СО - система отопления здания;
 - T3 - горячее водоснабжение


фактическая привязка

Примечание:
1. В местах прокладки двух трубопроводов вместе (T1 и T2, B1 и T3) указан размер до общей оси
2. Зона безопасного пространства работ - 150 мм в обе стороны от оси трубопровода



Р.198.17/15-ОВ1-ВК1-1.2-ИД					

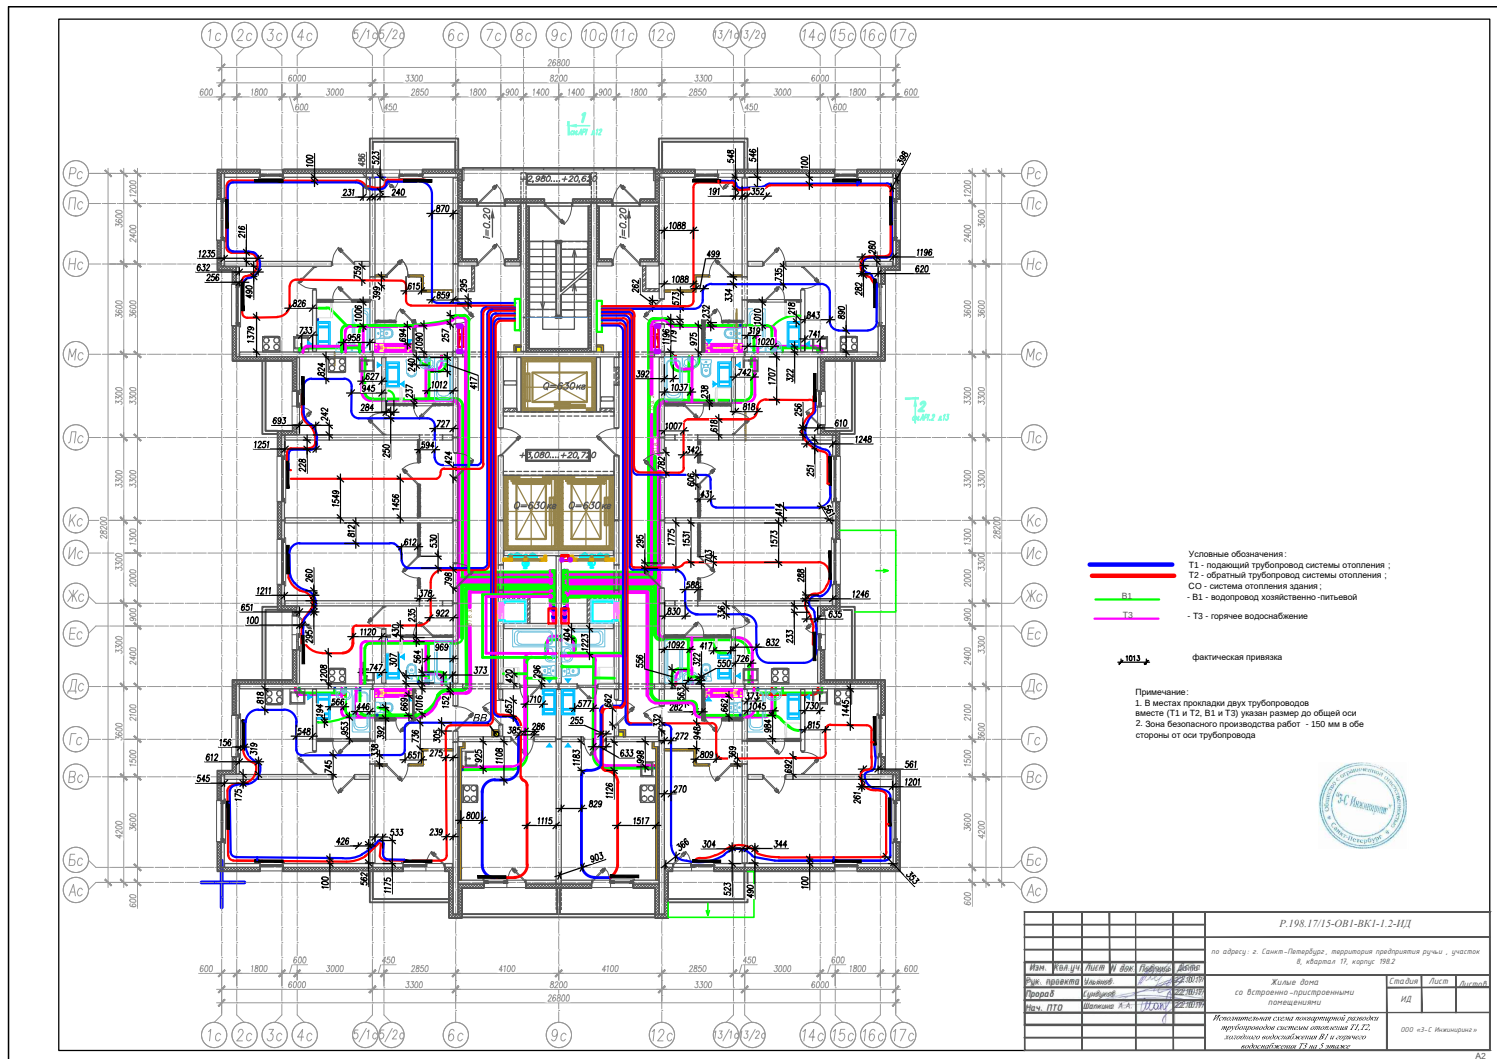

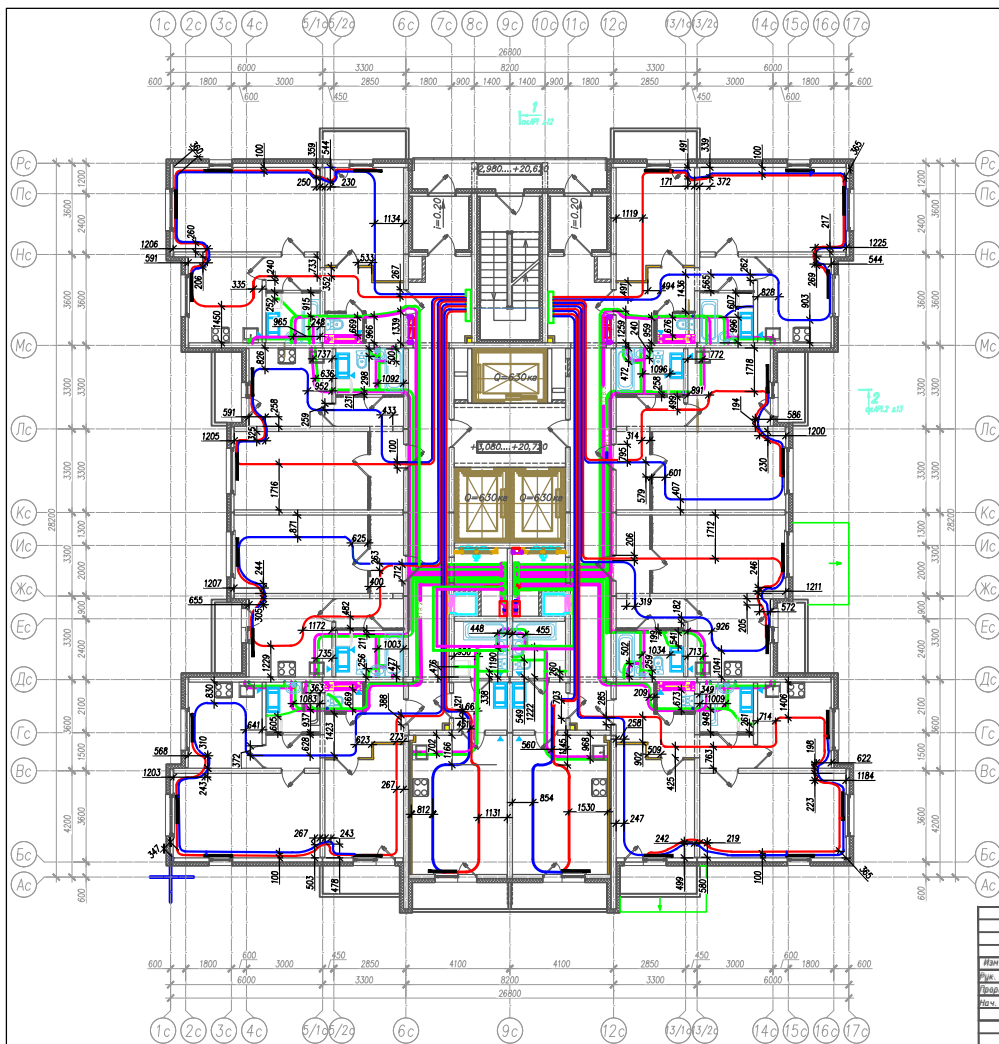


- Условные обозначения:
- T1 - подающий трубопровод системы отопления;
 - T2 - обратный трубопровод системы отопления;
 - CO - система отопления здания;
 - B1 - водопровод хозяйственно-питьевой;
 - T3 - горячее водоснабжение.

фактическая привязка

Примечание:
1. В местах прокладки двух трубопроводов вместе (T1 и T2, B1 и T3) указан размер до общей оси



Р.198.17/15-ОВ1-ВК1-1.2-ИД					
по адресу: г. Санкт-Петербург, территория предприятия ручьи, участок в квартале 1/1, корпус 198.2					

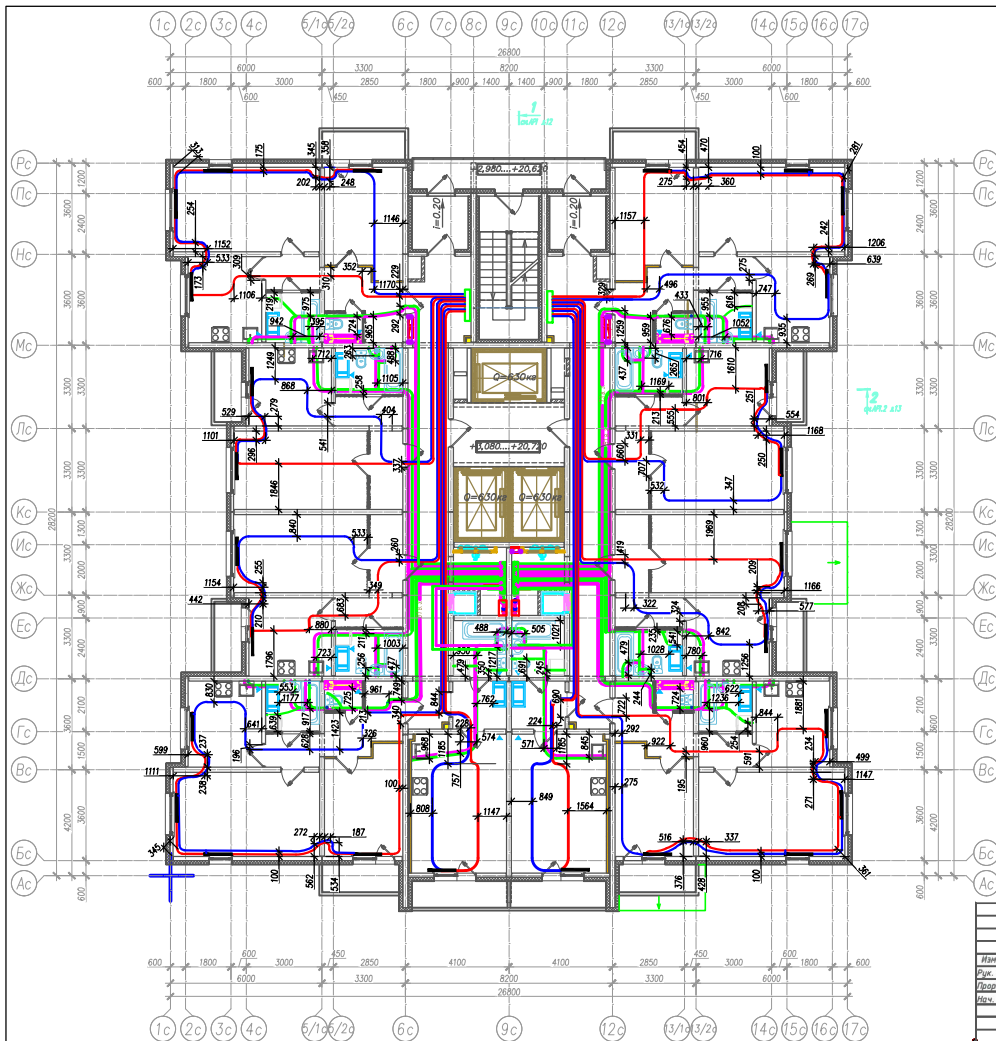


- Условные обозначения:
- T1 - подающий трубопровод системы отопления;
 - T2 - обратный трубопровод системы отопления;
 - CO - система отопления здания;
 - B1 - водопровод хозяйственно-питьевой;
 - T3 - горячее водоснабжение.

фактическая привязка

Примечание:
1. В местах прокладки двух трубопроводов вместе (T1 и T2, B1 и T3) указан размер до общей оси.
2. Зона безопасного производства работ - 150 мм в обе стороны от оси трубопровода.



P.198.17/13-ОВ1-ВК1-1.2-ИД					
Жилые дома со встроенно-пристроенными подвешиваниями				Страница	Лист
				ООО «3С Инженер»	

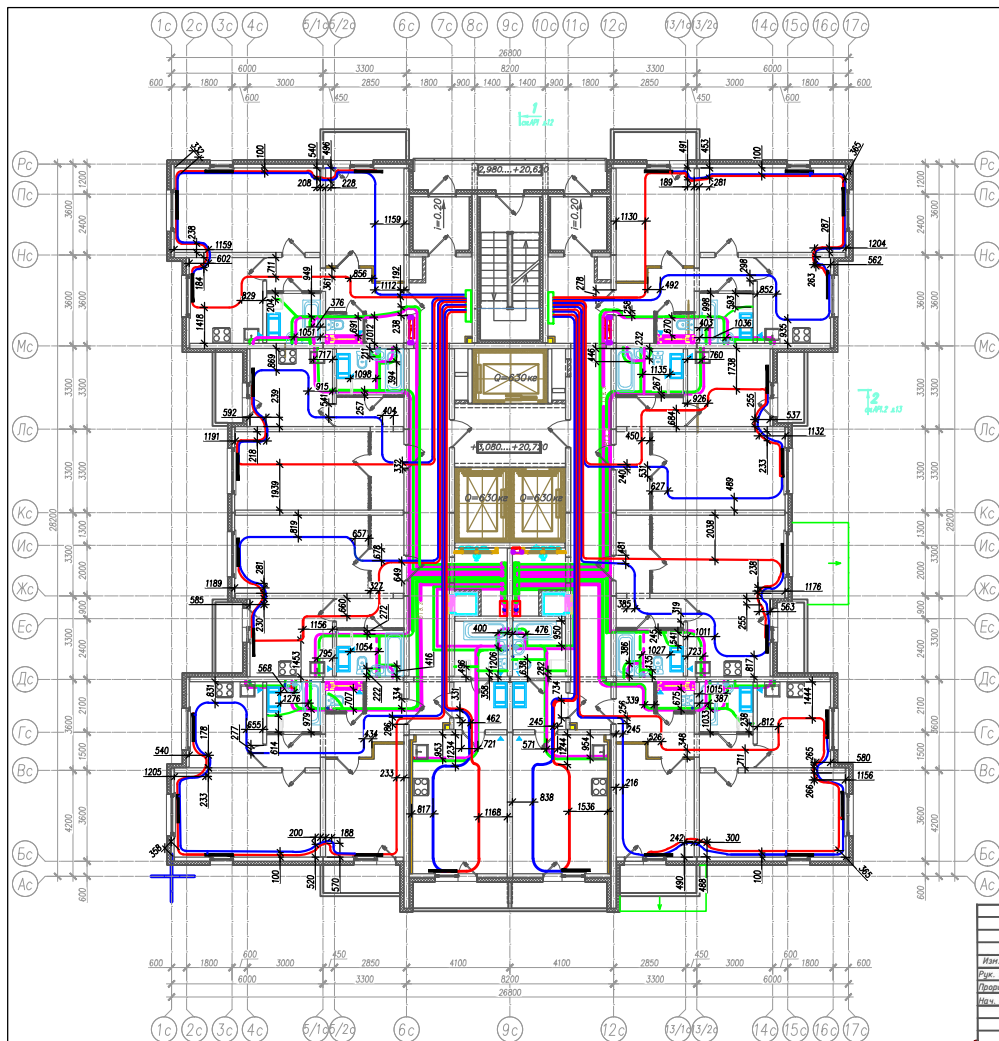


- Условные обозначения:
- T1 - подающий трубопровод системы отопления;
 - T2 - обратный трубопровод системы отопления;
 - СО - система отопления здания;
 - B1 - водопровод хозяйственно-питьевой;
 - T3 - горячее водоснабжение

фактическая привязка

Примечание:
1. В местах прокладки двух трубопроводов вместе (T1 и T2, B1 и T3) указан размер до общей оси
2. Зона безопасного производства работ - 150 мм в обе стороны от оси трубопровода



Р.198.17/15-ОВ1-ВК1-1.2-ИД									
по адресу: г. Санкт-Петербург, территория предприятия ручьи, участок в «Корпусе 10, корпус 1082									
Изм.	Кол. вч.	Лист	В док.	Подпись	Дата	Жилые дома со встроенно-пристроенными помещениями			
Исполнительная схема монтажных работ трубопроводов системы отопления Т1, Т2, хозяйственного водопровода В1 и горячего водоснабжения Т3 на 9 этаже							ООО «С-С Инженер»		

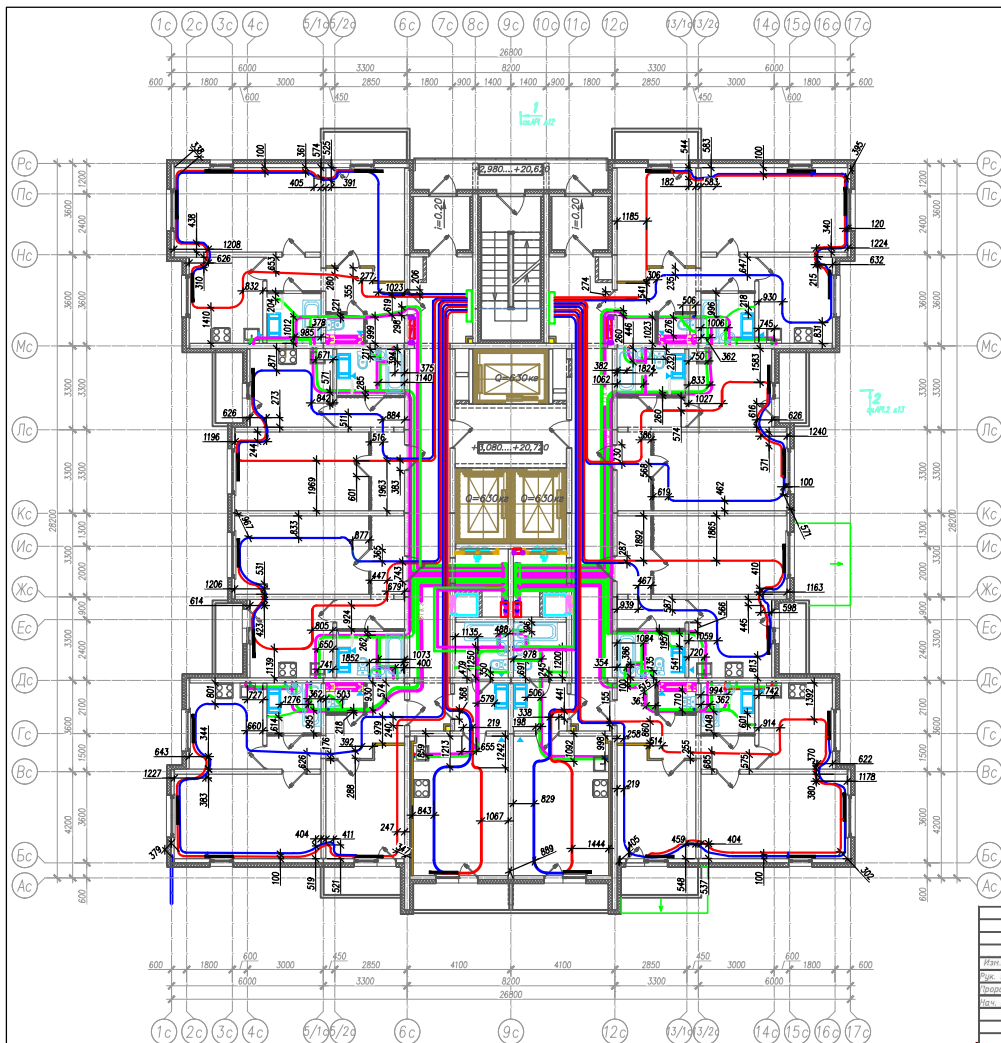


- Условные обозначения:
- T1 - подающий трубопровод системы отопления;
 - T2 - обратный трубопровод системы отопления;
 - CO - система отопления здания;
 - B1 - водопровод хозяйственно-питьевой;
 - T3 - горячее водоснабжение.

1013 фактическая привязка

Примечание:
1. В местах прокладки двух трубопроводов вместе (T1 и T2, B1 и T3) указан размер до общей оси.
2. Зона безопасного проведения работ - 150 мм в обе стороны от оси трубопровода.



Р.198.17/15-ОВ1-ВК1-1.2-ИД					
по адресу: г. Санкт-Петербург, территория предприятия ручьи, участок 4, корпус 10, корпус 198.2					
				000 «З-С Инжиниринг»	

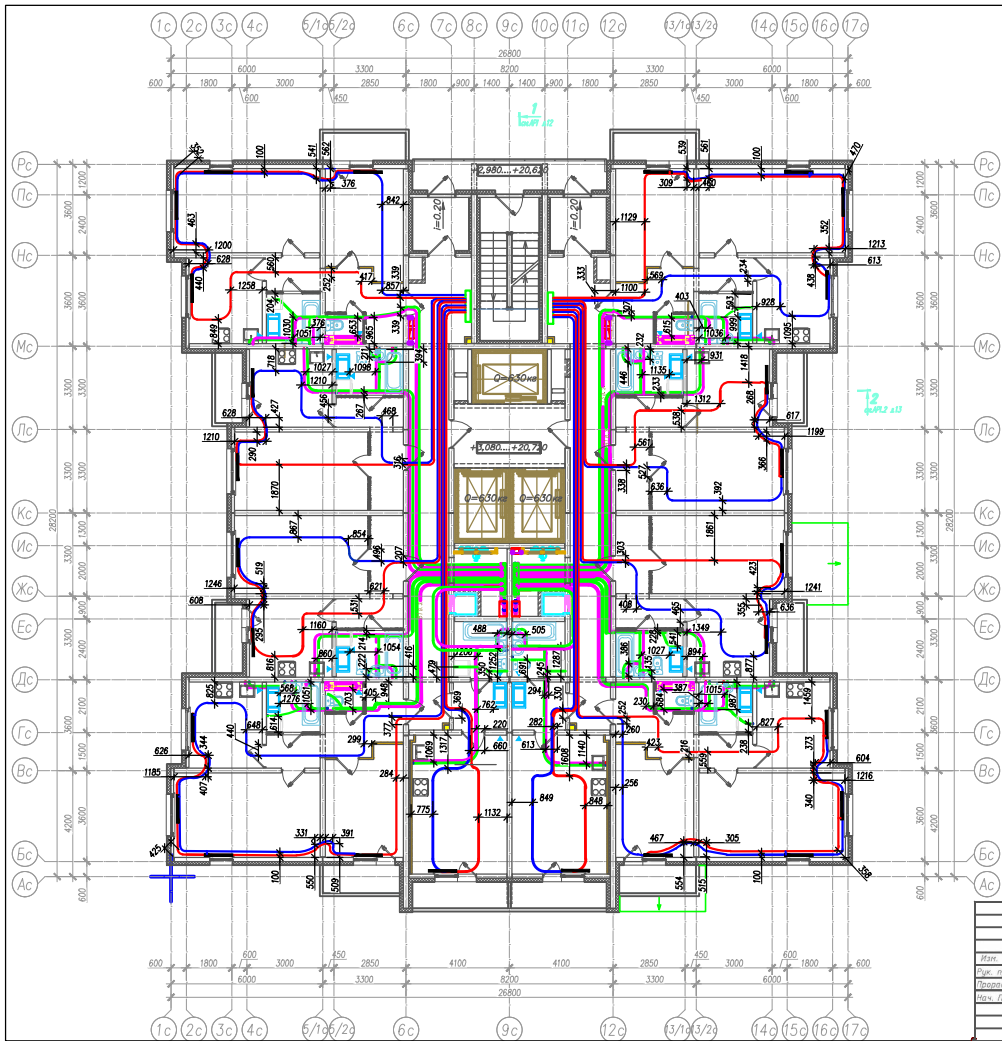

- Условные обозначения:
- T1 - подающий трубопровод системы отопления;
 - T2 - обратный трубопровод системы отопления;
 - CO - система отопления здания;
 - B1 - водопровод хозяйственно-питьевой;
 - T3 - горячее водоснабжение.


фактическая привязка

Примечание:

- В местах прокладки двух трубопроводов вместе (T1 и T2, B1 и T3) указан размер до общей оси.
- Зона безопасного производства работ - 350 мм в обе стороны от оси трубопровода.



Р.198.17/15-ОВ1-ВК1-1.2-1Ц			
Жилые дома со встроенно-пристроенными помещениями		ИД	Лист

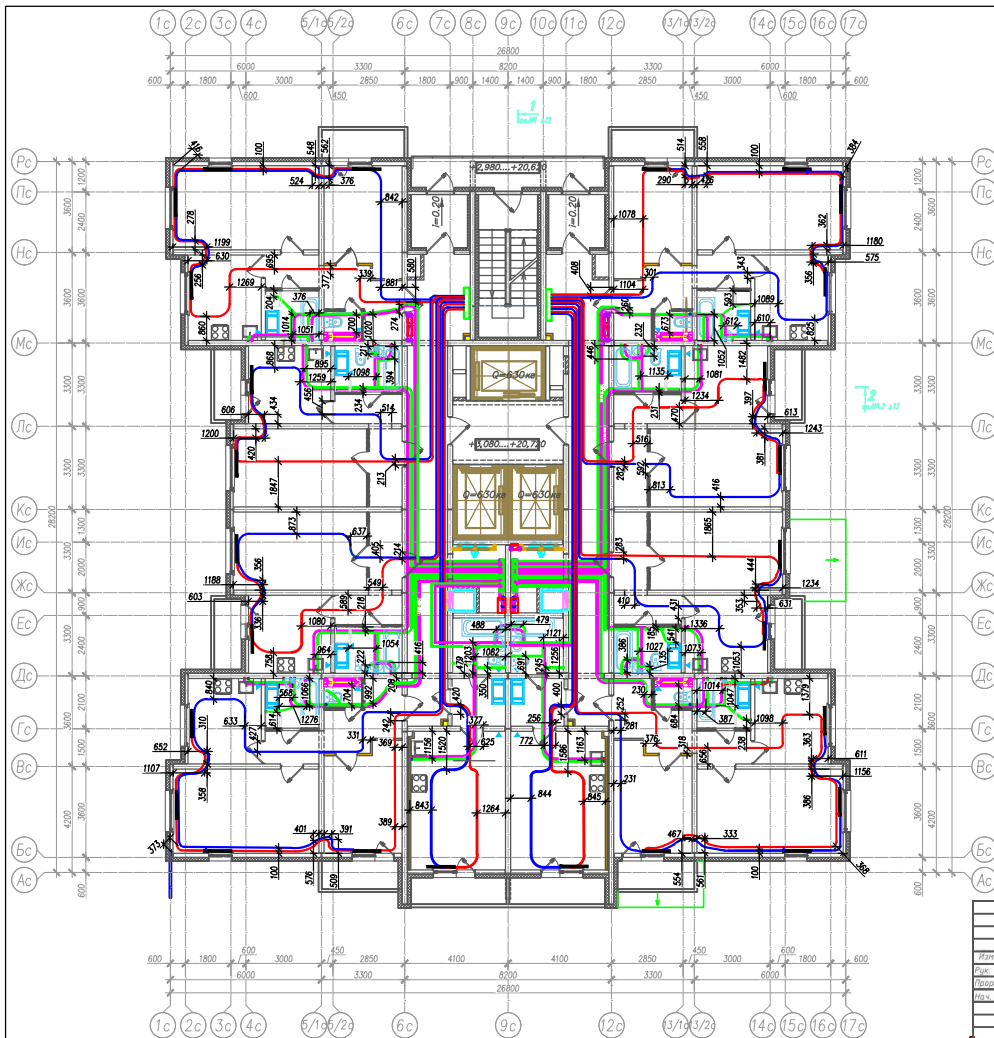

- Условные обозначения:
- T1 - подающий трубопровод системы отопления;
 - T2 - обратный трубопровод системы отопления;
 - SO - система отопления здания;
 - B1 - водопровод хозяйственно-питьевой;
 - T3 - горячее водоснабжение


фактическая привязка

Примечание:

1. В местах прокладки двух трубопроводов вместе (T1 и T2, B1 и T3) указан размер до общей оси
2. Зона безопасного прохода работ - 150 мм в обе стороны от оси трубопровода



Р.198.17/15-ОВ1-ВК1-1.2-ИД									
по форме: г. Санкт-Петербург, территория проектируемого ручья, участок в квартале 15, корпус 198.2									
						ООО «Э-С Инжиниринг»			

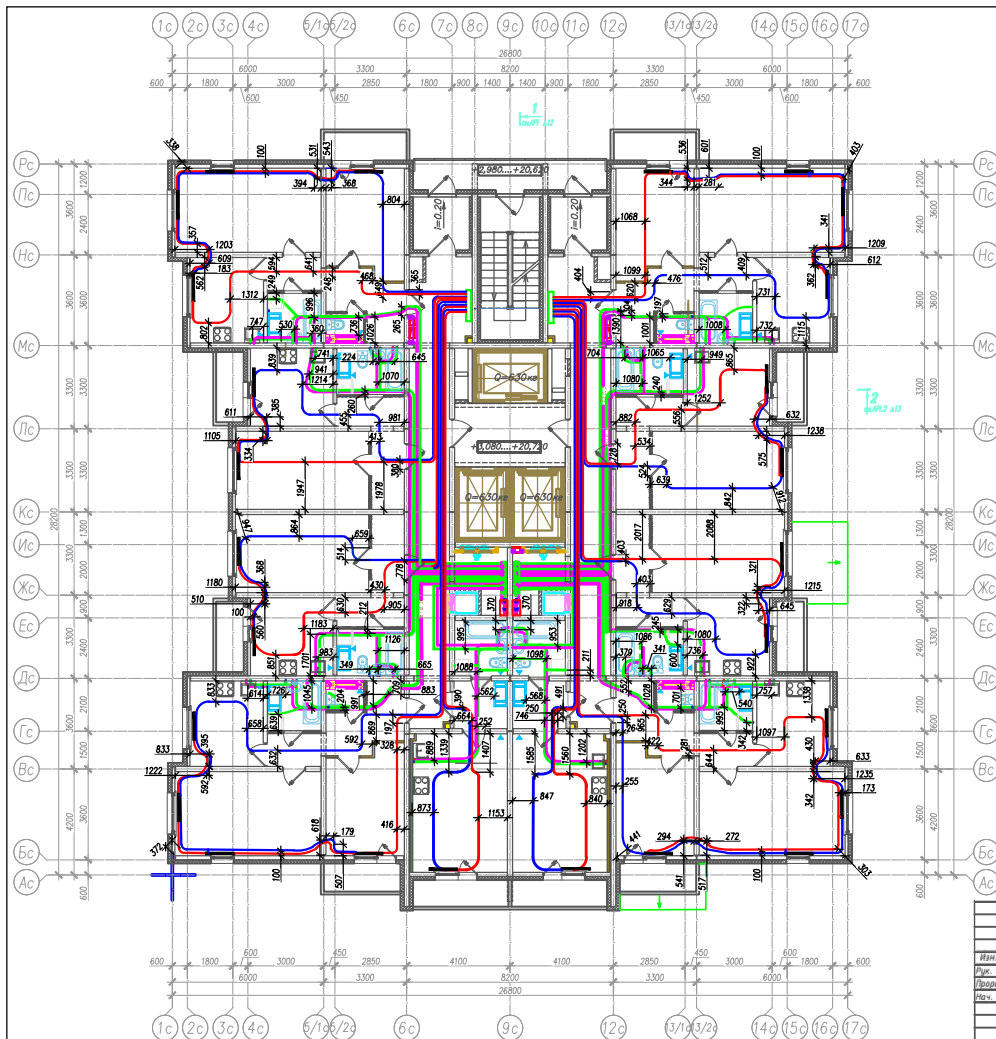


- Основные обозначения:
 T1 - подающий трубопровод системы отопления;
 T2 - обратный трубопровод системы отопления;
 СО - система отопления здания;
 B1 - водопровод хозяйственно-питьевой;
 T3 - горячее водоснабжение


→ 1013 → фактическая привязка

Примечание:
 1. В местах прокладки двух трубопроводов вместе (T1 и T2, B1 и T3) указан размер до общей оси
 2. Зона беловатого прижвора работ - 150 мм в обе стороны от оси трубопровода



Р.198.17/15-ОВ1-ВК1-1.2-ИД									
по адресу: г. Санкт-Петербург, территория предприятия ручья, участок 6, квартал 10, корпус 198-2									
				трубопроводов системы отопления Т1, Т2, горячего водоснабжения В1 и горячего водоснабжения Т3 на 1-м этаже					
				000 «З-С Инженер»					

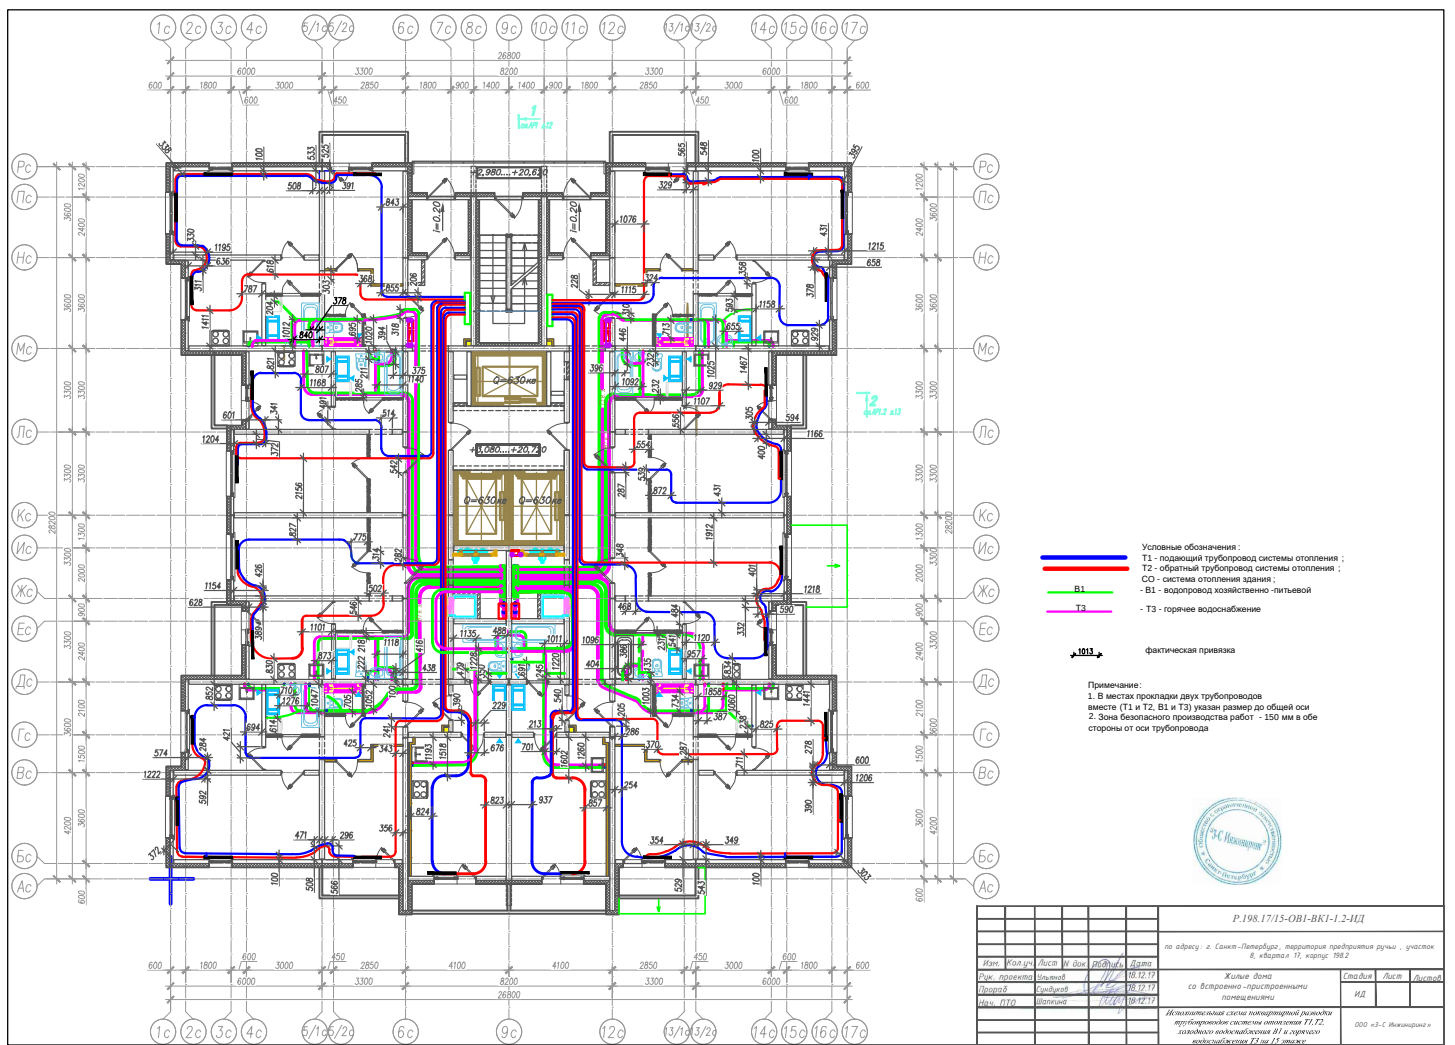

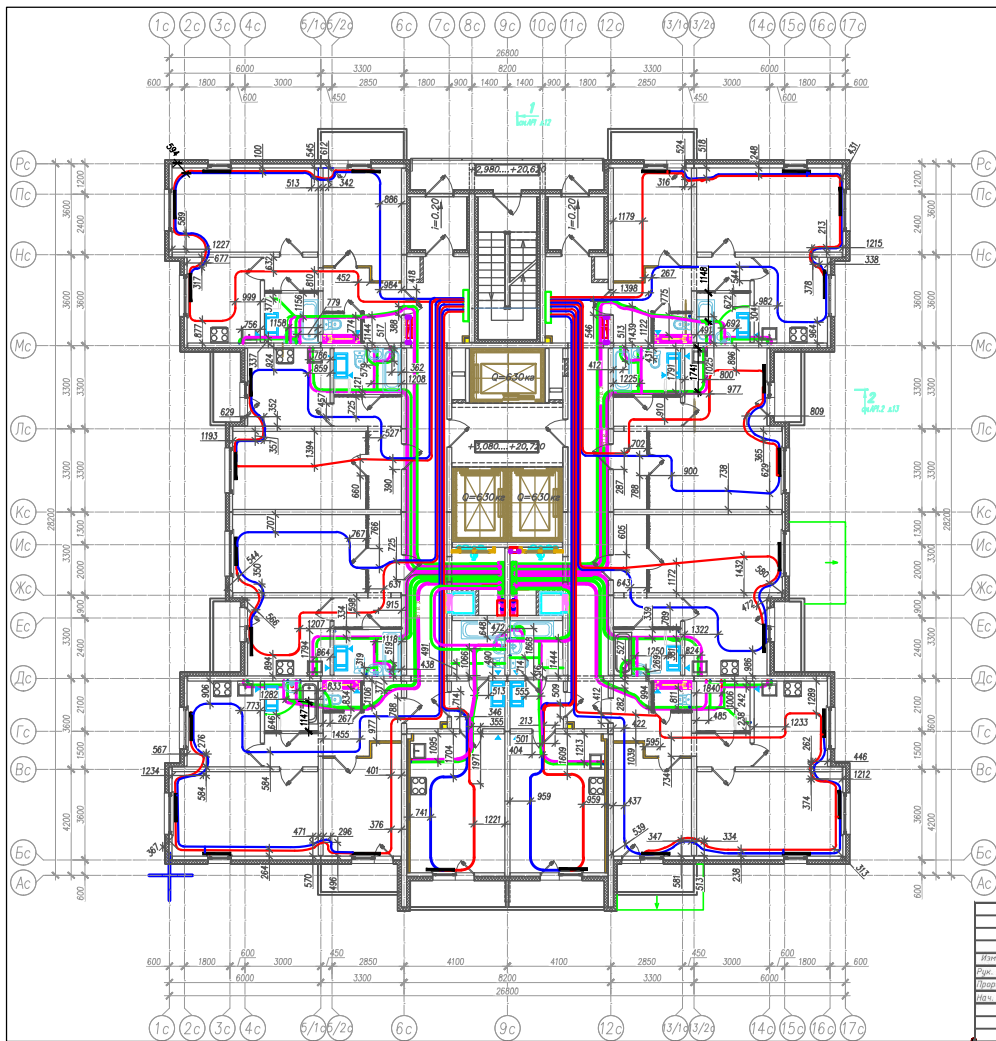


- Условные обозначения:
- T1 - подающий трубопровод системы отопления;
 - T2 - обратный трубопровод системы отопления;
 - СО - система отопления здания;
 - B1 - водопровод хозяйственно-питьевой;
 - T3 - горячее водоснабжение.

фактическая привязка


Примечание:
1. В местах прокладки двух трубопроводов вместе (T1 и T2, B1 и T3) указан размер до общей оси.
2. Зона безопасного производства работ - 150 мм в обе стороны от оси трубопровода.




Р.198.17/15-ОВ1-ВК1-1.2-ИД			
Жилые дома со встроенно-пристроенными помещениями		Страница	Лист

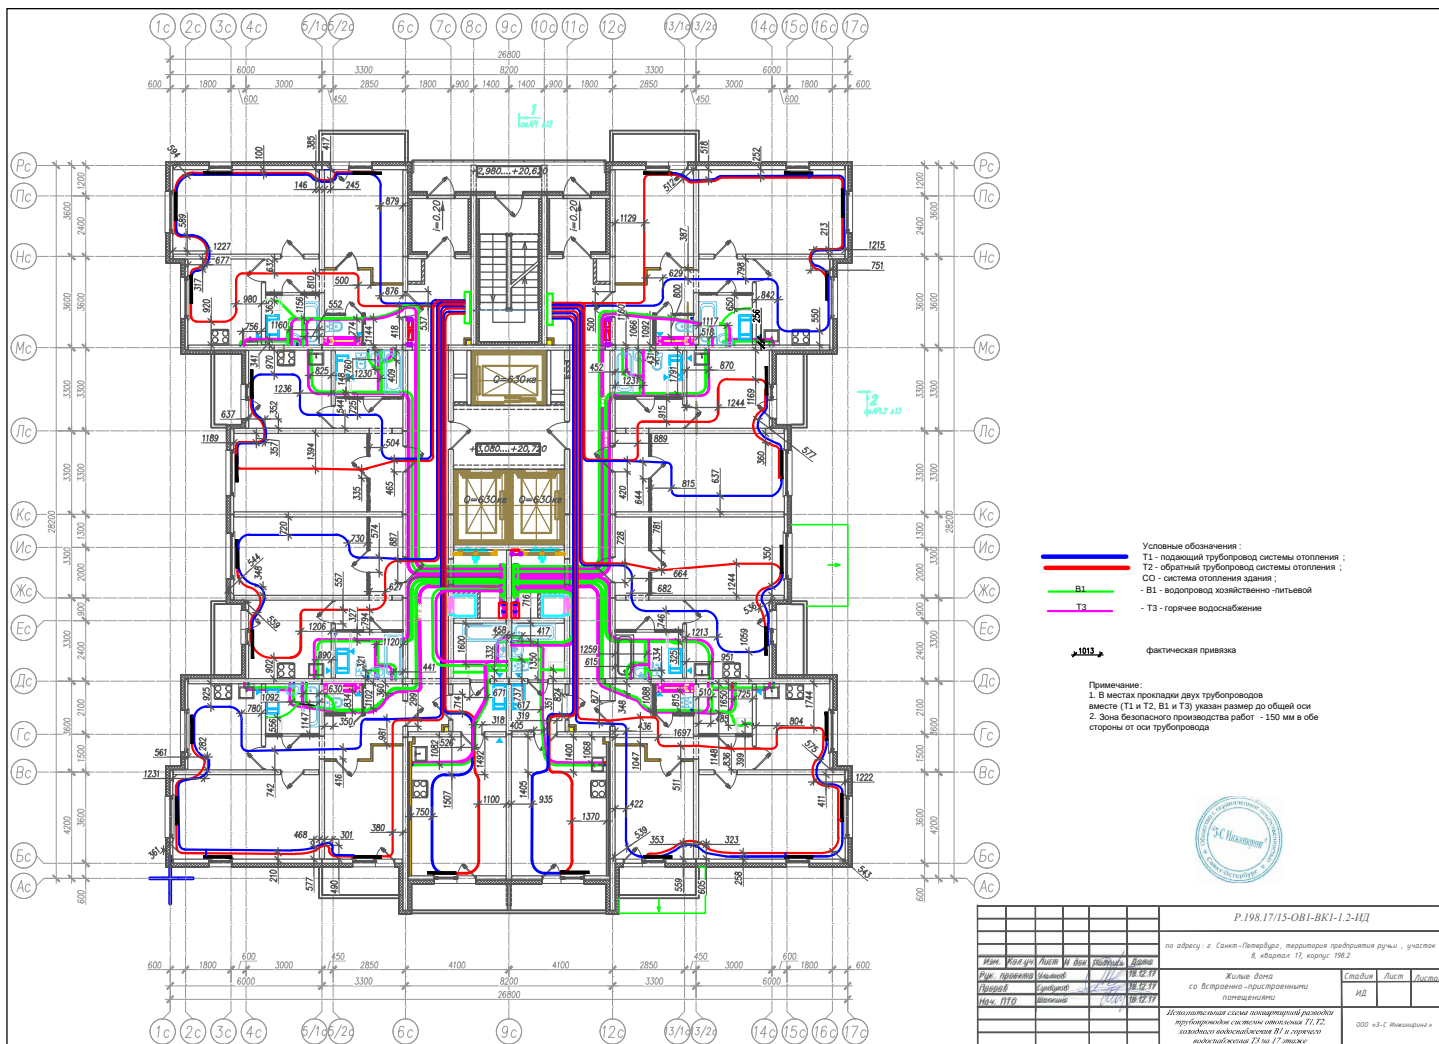

Р.198.17/15-ОВ1-ВК1-1.2-ИД									
Исполнительская схема планировочной разводки трубопроводов системы отопления Т1, Т2, холодного водоснабжения В1 и горячего водоснабжения Т3 на 17 этаже									
000 «С-С Инженер»									

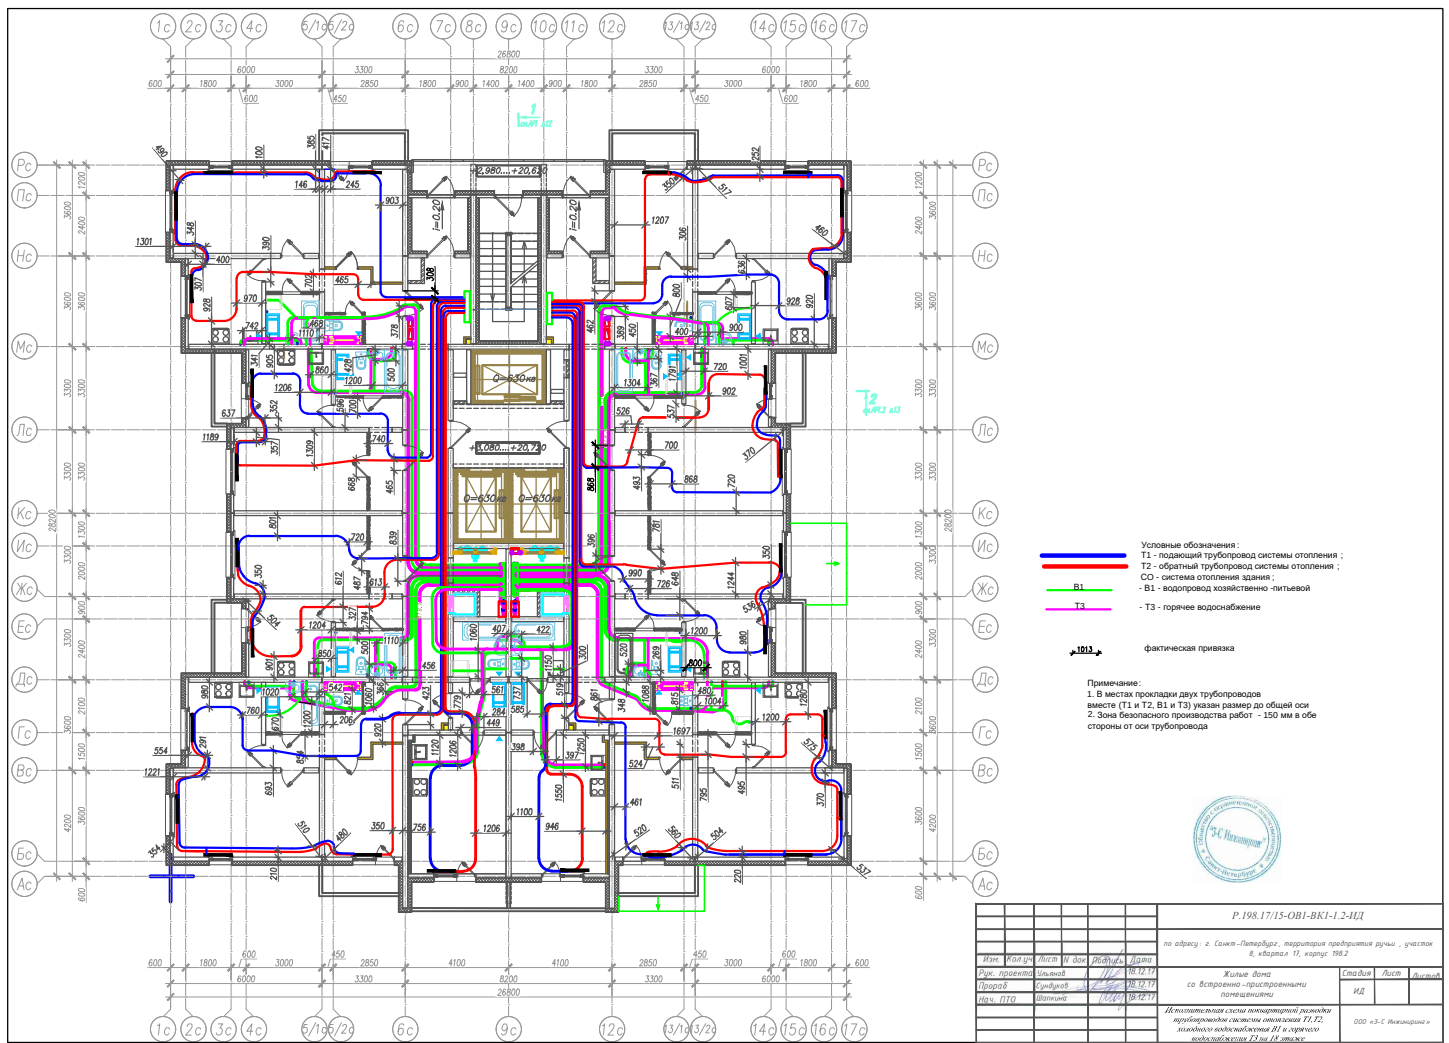

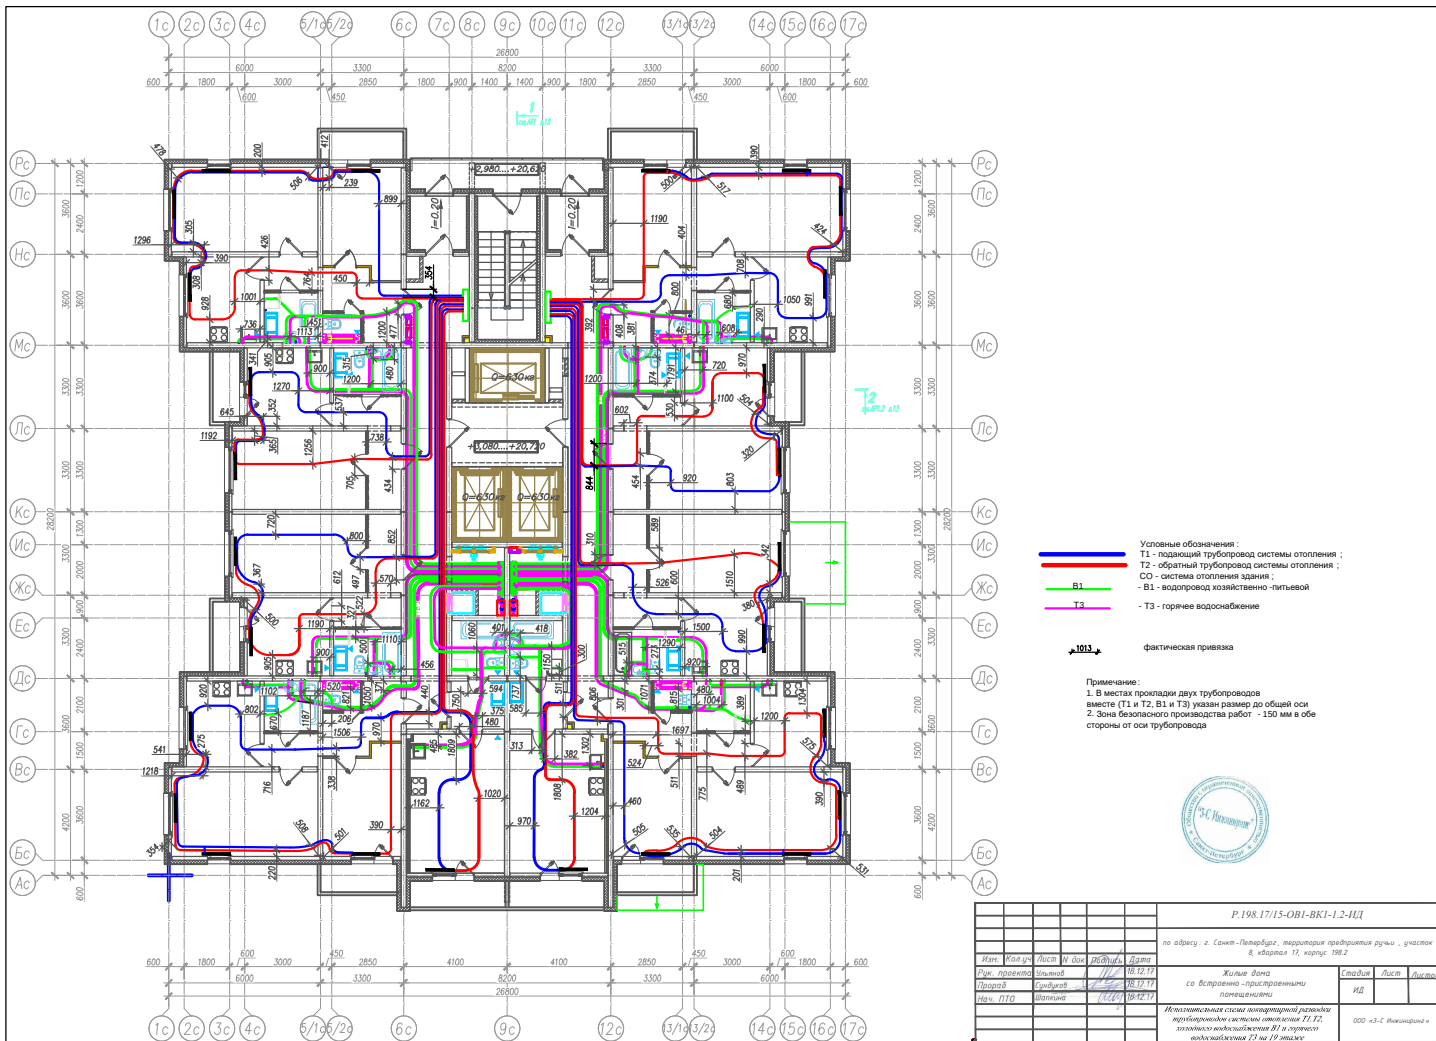


- Условные обозначения:
- T1 - подающий трубопровод системы отопления;
 - T2 - обратный трубопровод системы отопления;
 - CO - система отопления здания;
 - B1 - водопровод хозяйственно-питьевой;
 - T3 - горячее водоснабжение.

фактическая привязка

Примечание:
1. В местах прокладки двух трубопроводов вместе (T1 и T2, B1 и T3) указан размер до общей оси
2. Зона безопасного производства работ - 150 мм в обе стороны от оси трубопровода



					Р.198.17/15-ОВ1-ВК1-1.2-ИД									

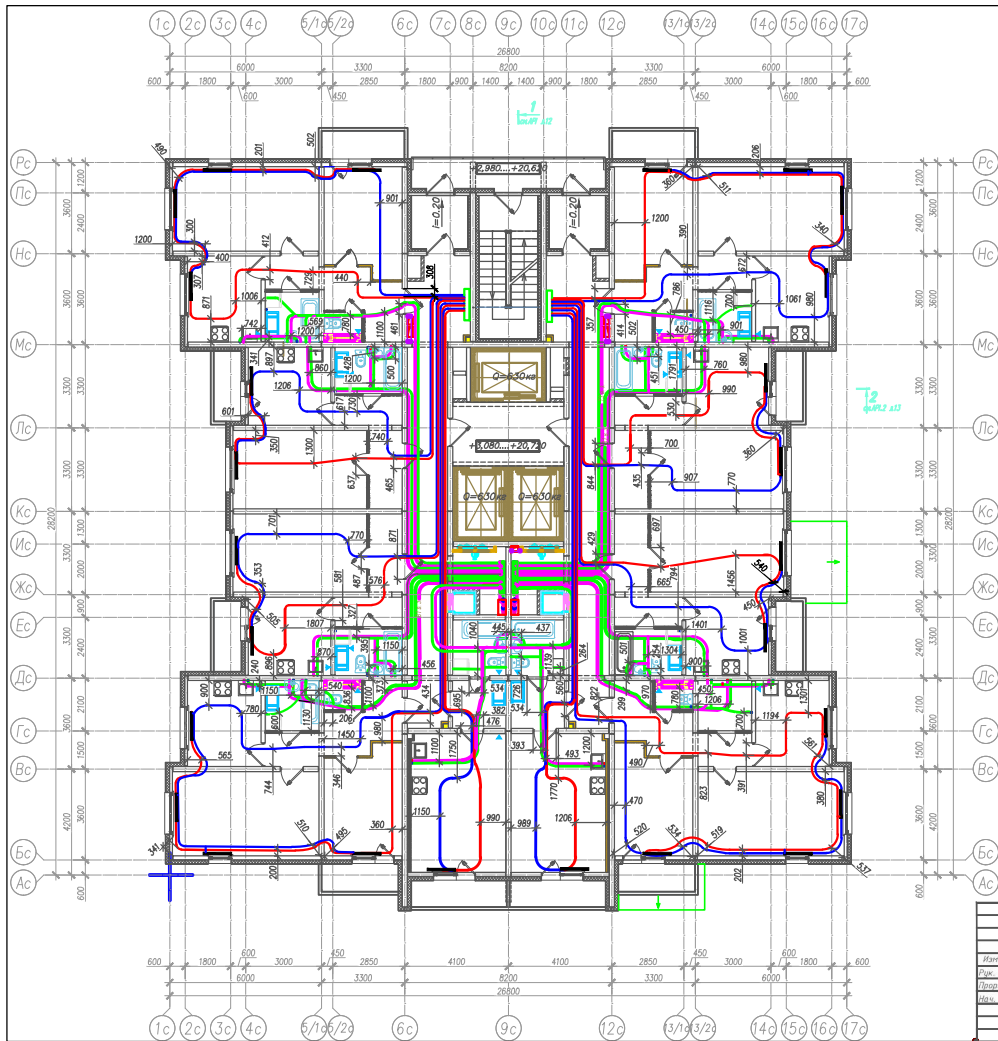

- Условные обозначения:
- T1 - подающий трубопровод системы отопления;
 - T2 - обратный трубопровод системы отопления;
 - CO - система отопления здания;
 - B1 - водопровод хозяйственно-питьевой;
 - T3 - горячее водоснабжение.


фактическая привязка

Примечание:
1. В местах прокладки двух трубопроводов вместе (T1 и T2, B1 и T3) указан размер до общей оси.
2. Зона безопасного производства работ - 150 мм в обе стороны от оси трубопровода.



Р.198.17/15-ОВ1-ВК1-1.2-ИД									

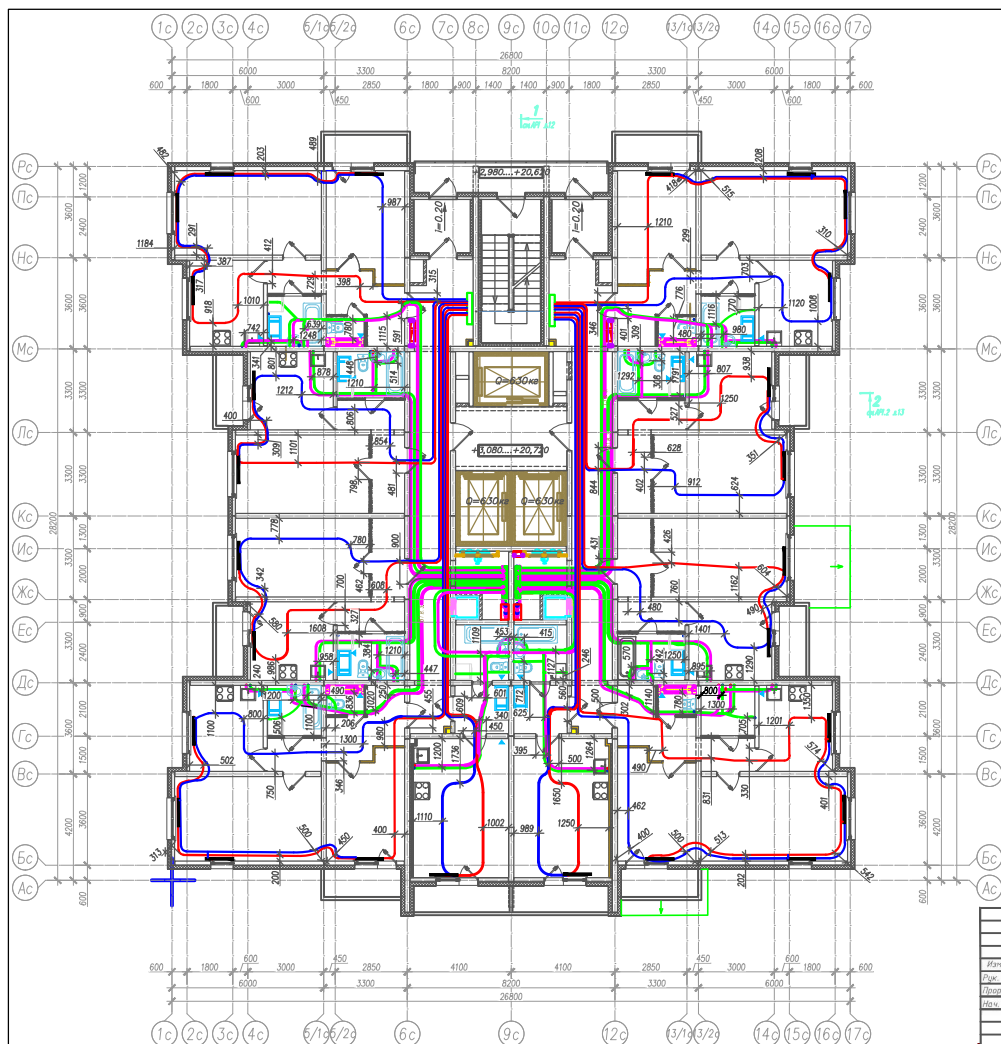


- Условные обозначения:
- T1 - подающий трубопровод системы отопления;
 - T2 - обратный трубопровод системы отопления;
 - СО - система отопления здания;
 - B1 - водопровод хозяйственно-питьевой;
 - T3 - горячее водоснабжение.

фактическая привязка

Примечание:
1. В местах прокладки двух трубопроводов вместе (T1 и T2, B1 и T3) указан размер до общей оси.
2. Зона беломаяго производства работ - 150 мм в обе стороны от оси трубопровода.




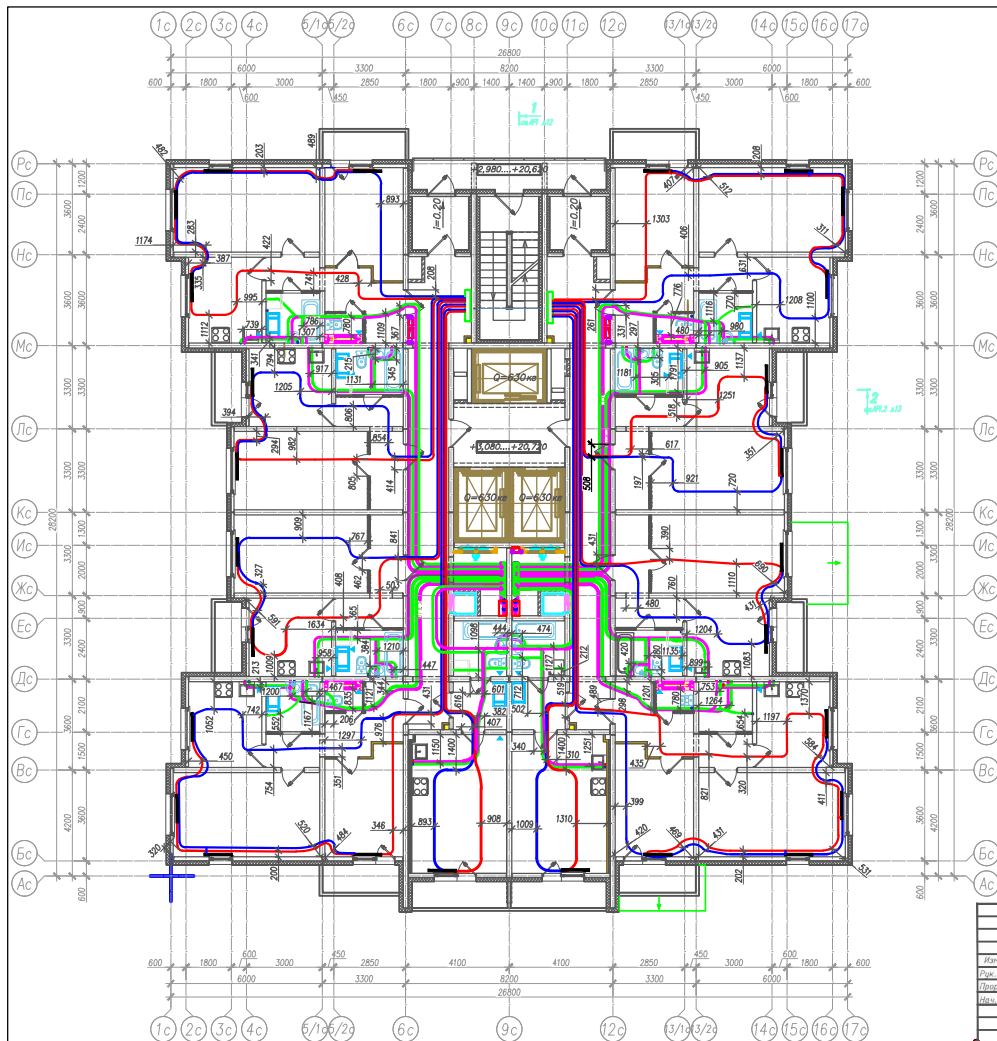


- Условные обозначения:
- T1 - подающий трубопровод системы отопления;
 - T2 - обратный трубопровод системы отопления;
 - CO - система отопления здания;
 - B1 - водопровод коммунально-питьевой;
 - T3 - горячее водоснабжение.

фактическая привязка

Примечание:
1. В местах прокладки двух трубопроводов вместе (T1 и T2, B1 и T3) указан размер до общей оси



Р.198.17/15-ОВ1-ВК1-1.2-АД									
по адресу: г. Санкт-Петербург, территория предприятия ручьи, участок в черте 10 квартала 198.2									
Изм.	Кол-во	Лист	У дин.	Рисунки	Дата	Жилые дома со встроенно-пристроенными помещениями			

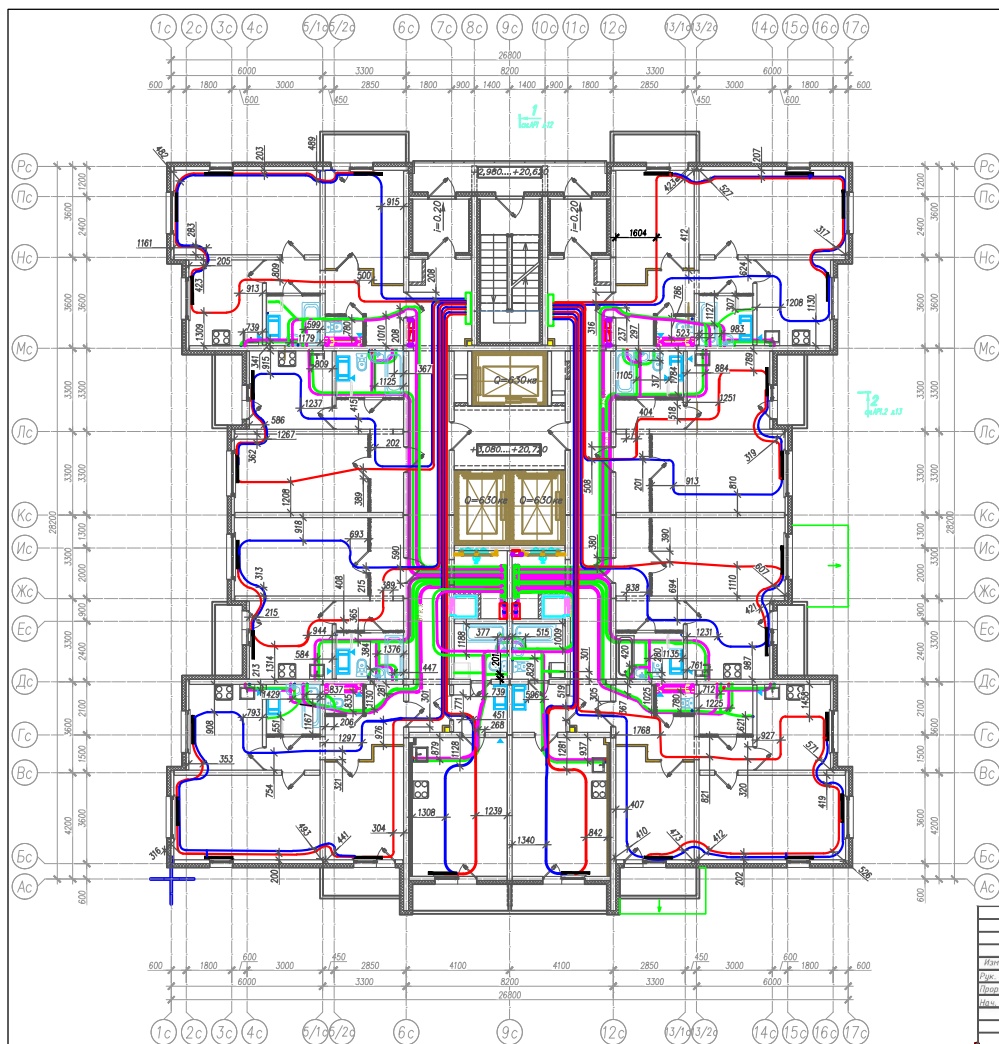


- Условные обозначения:
- T1 - подающий трубопровод системы отопления;
 - T2 - обратный трубопровод системы отопления;
 - CO - система отопления здания;
 - B1 - водопровод хозяйственно-питьевой;
 - T3 - горячее водоснабжение.

фактическая привязка

Примечание:
1. В местах прокладки двух трубопроводов вместе (T1 и T2, B1 и T3) указан размер до общей оси



Р.198.17/15-ОВ1-ВК1-1.2-ИД					
Изм.	Кол. вч.	Лист	В. дин.	Рисунки	Дата
					А2

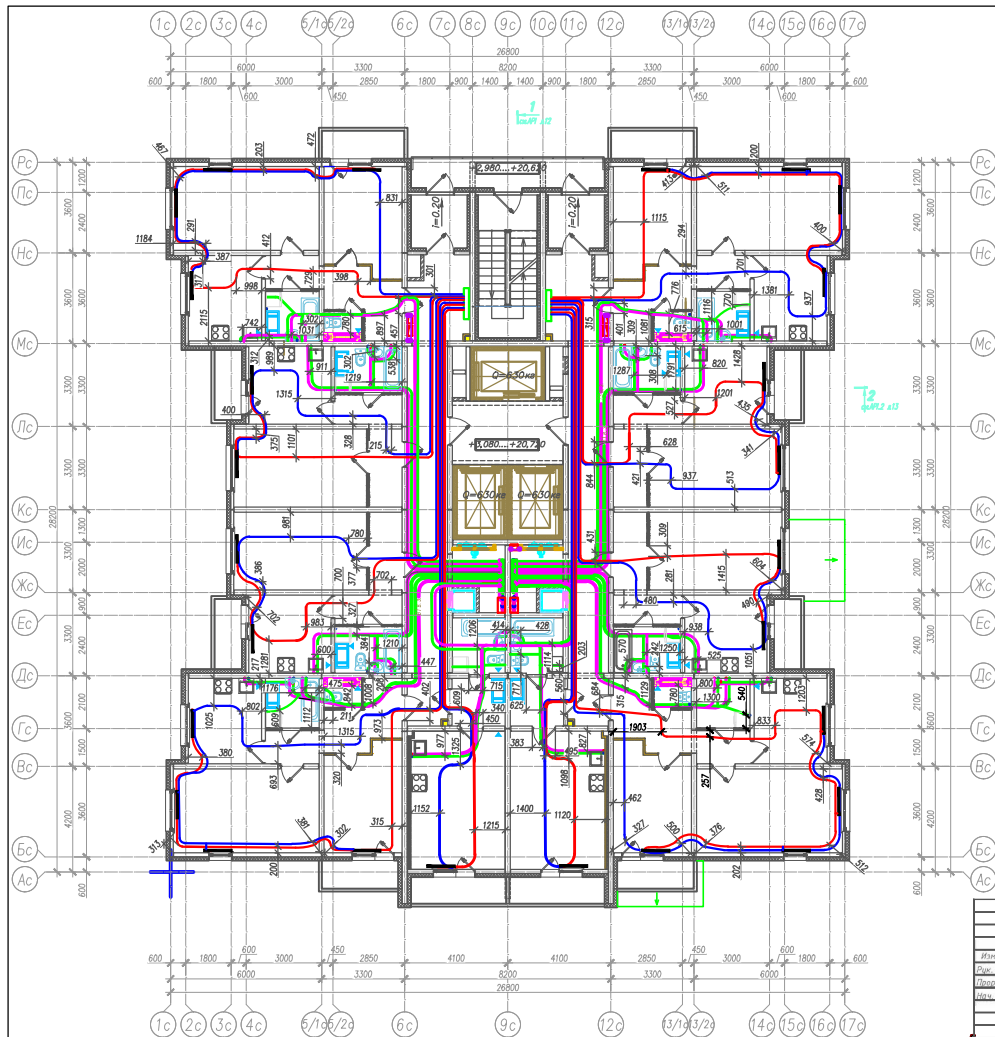


- Условные обозначения:
- T1 - подающий трубопровод системы отопления;
 - T2 - обратный трубопровод системы отопления;
 - CO - система отопления здания;
 - B1 - водопровод хозяйственно-питьевой;

фактическая привязка

Примечание:
1. В местах прокладки двух трубопроводов вместе (T1 и T2, B1 и T3) указан размер до общей оси.



Р.198.17/13-ОВ1-ВК1-1.2-ИД									
по адресу: г. Санкт-Петербург, территория предприятия ручьи, участок 6, квартал 11, корпус 198/2									
Изм.	Кол. изм.	Лист	М. дат.	Изд.	Дата	Жилое здание			
Ори. прав.	Конт.	Изд.	15.12.17	15.12.17	15.12.17	со встроенно-пристроенными			
трубопроводов системы отопления Т1, Т2,									
холодного водоснабжения В1 и газового									
отопления Т3 на 12 этаже									

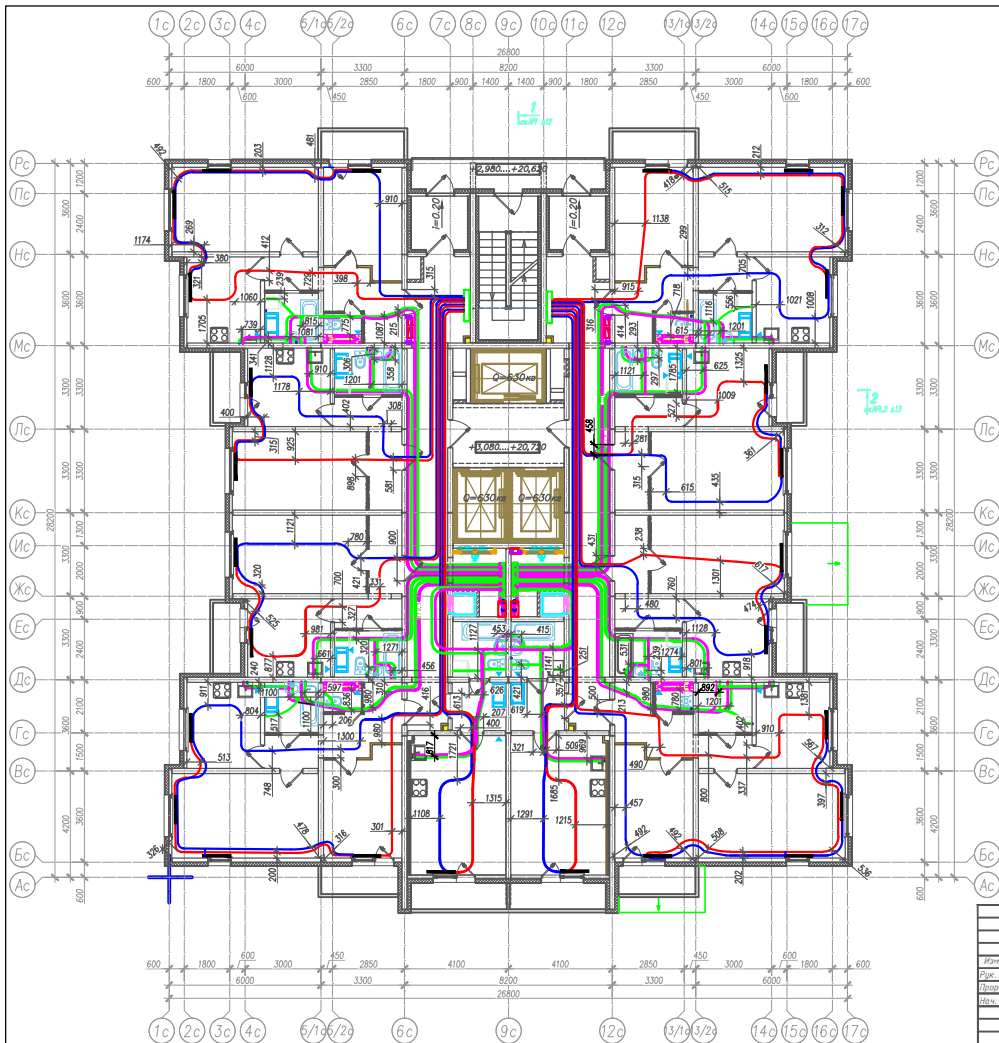

- Условные обозначения:
- T1 - подающий трубопровод системы отопления;
 - T2 - обратный трубопровод системы отопления;
 - СО - система отопления здания;
 - B1 - водопровод хозяйственно-питьевой;
 - T3 - горячее водоснабжение.

фактическая привязка

Примечание:
1. В местах прокладки двух трубопроводов вместе (T1 и T2, B1 и T3) указан размер до общей оси.
2. Зона безопасного производства работ - 150 мм в обе стороны от оси трубопровода.



						Р.198.17/15-ОВ1-ВК1-1.2-ИД			
						по адресу: г. Санкт-Петербург, территория предприятия ручьи, участок 8, корпус 19А.1			
Изм.	Кол-во	Лист	М. док.	Рисунки	Дата	Жилищный фонд			
						ИД	Лист	Всего	000 «Э-С Инжиниринг»