


Секция 2

Секция 1

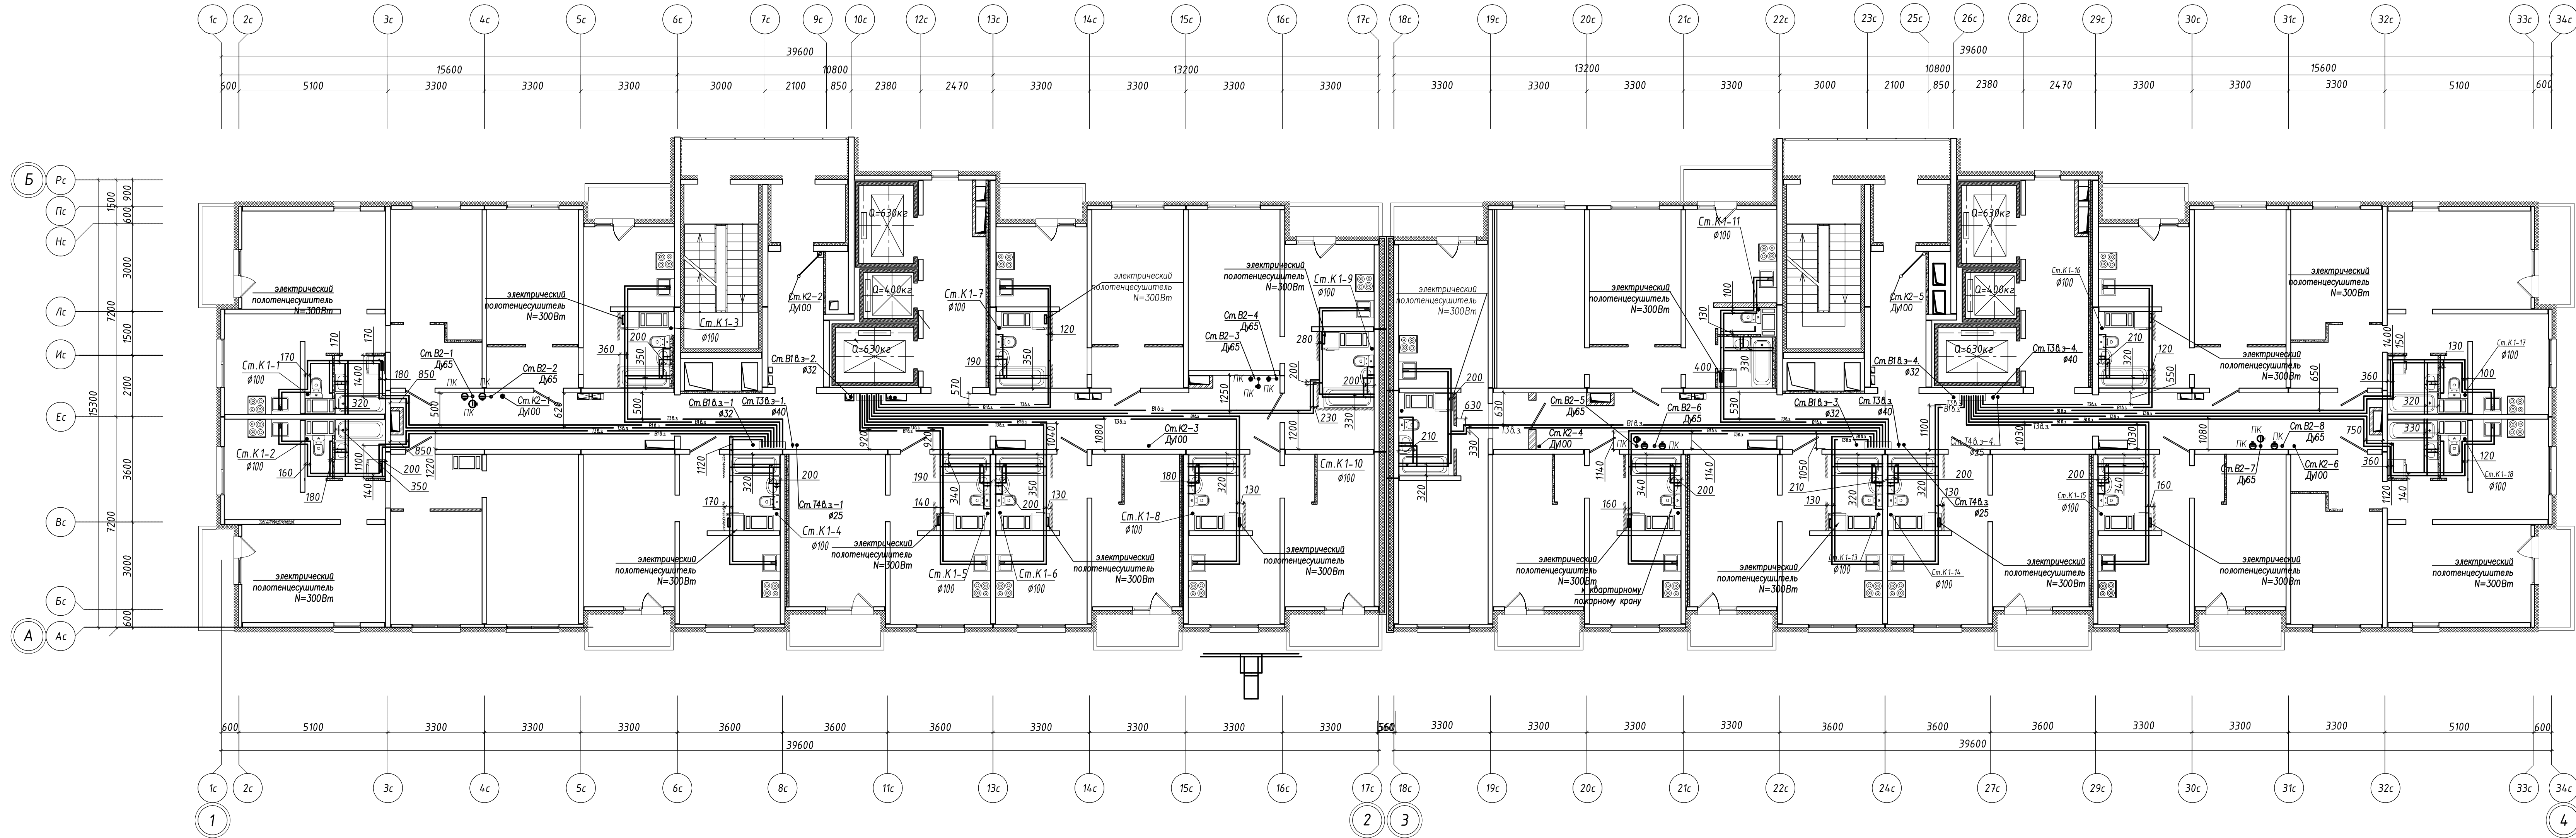


Примечание:

Привязки даны по центру между труб.
Принять охранную зону вокруг труб 150 мм. в каждую сторону.
Размеры привязок указаны в миллиметрах (ММ)

							Исполнительная схема № 1 Р 207.17/15-ВК1.2		
							Санкт-Петербург, территория предприятия "Ручьи", участок В, квартал 17.		
Изм.	Кол.уч.	Лист	Нгод.	Подпись	Дата		Многоквартирный дом (многоквартирные дома), взрос (объект) "6 этаж" Многоквартирный дом № 207.2 Секция № 1.2	Стация	Лист
Разработал								Лист	Листов
Прораб	Цветков М.В.							ИД	1
Проверил									23
Нач. уч.	Лабудин А.П.								
Начертил							План 1го этажа. Системы ХВС, ГВС	000 "Техстрой"	
Инженер ПТО	Чориев М.								

Секция 1

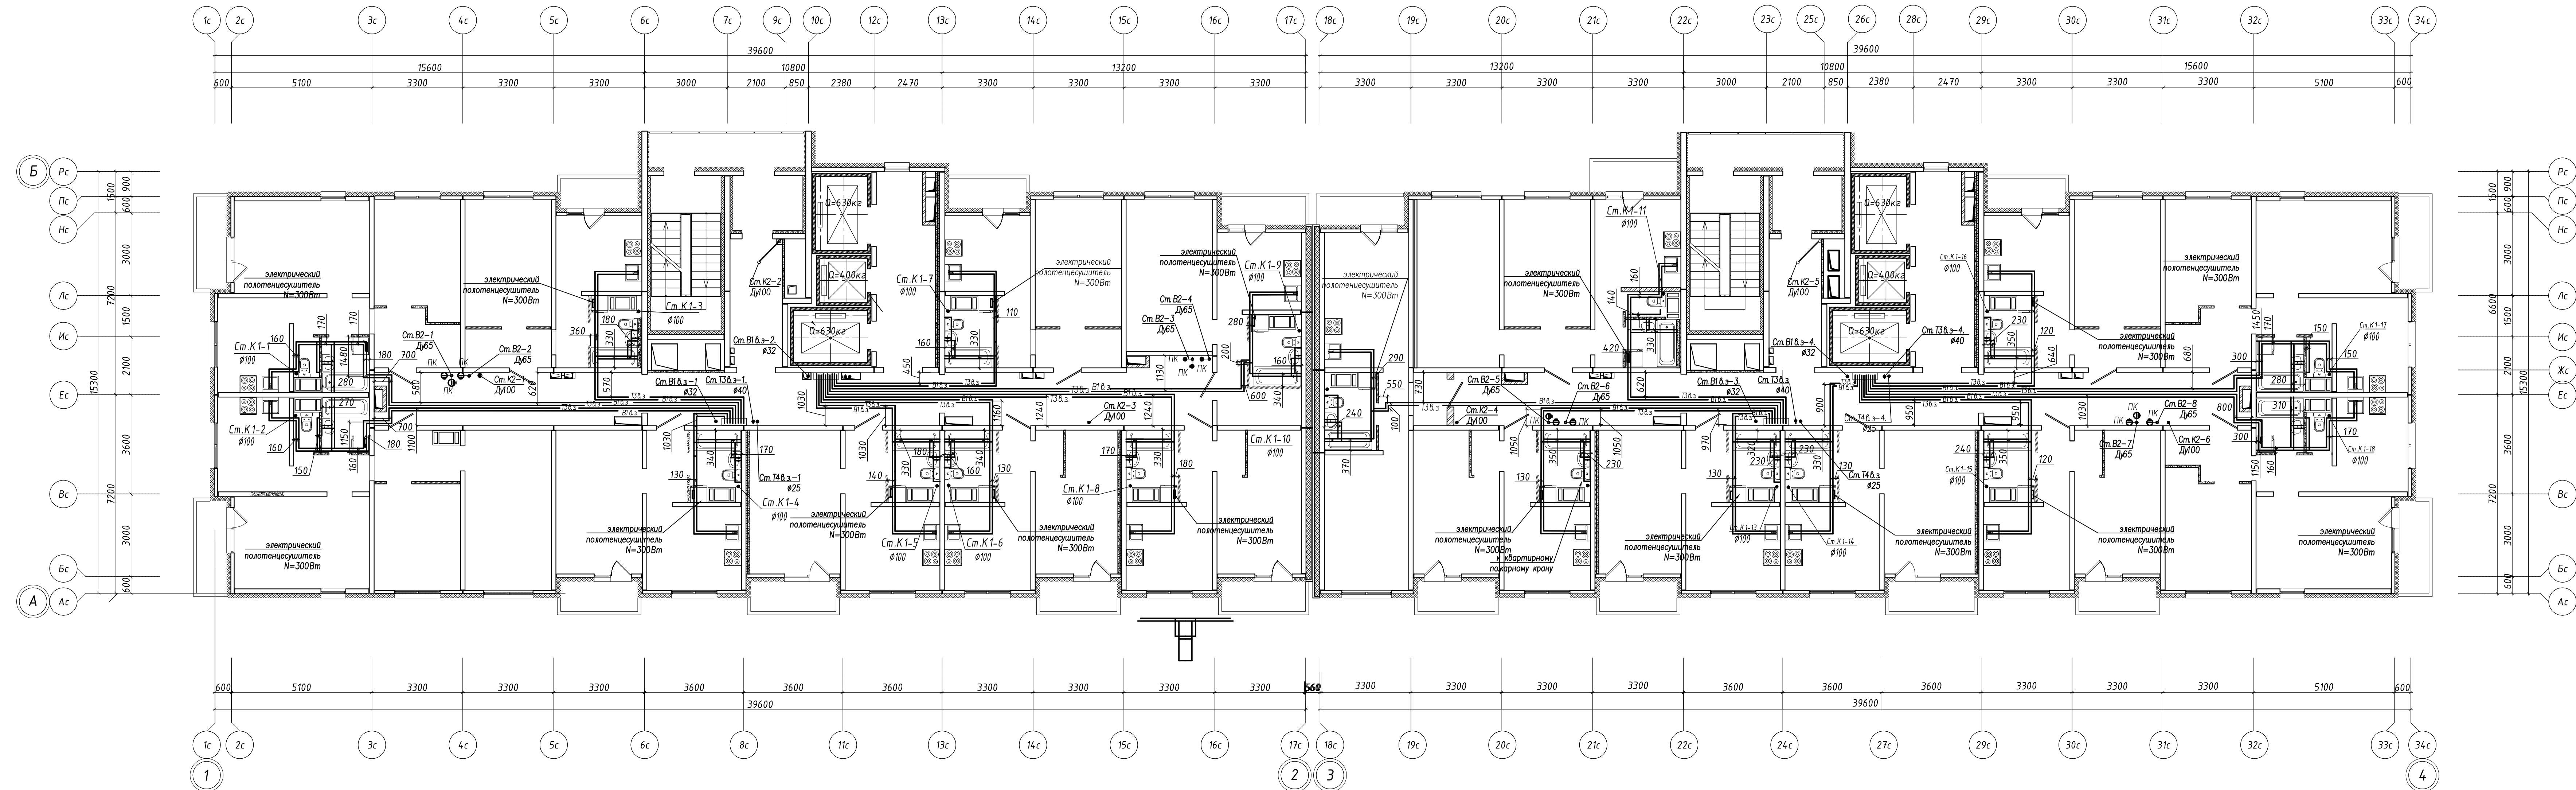


Привязки даны по центру между труб.
Принять охранную зону вокруг труб 150 мм. в каждую сторону.
Размеры привязок указаны в миллиметрах (мм)

						Исполнительная схема № 2 Р 207.17/15-ВК1.2			
						Санкт-Петербург, территория предприятия "Ручьи", участок В, квартал 17.			
Изм.	Кол.уч.	Лист	Нгол.	Подпись	Дата	Многоквартирный дом (многоквартирный дом), здание (адресная часть) "Б этаж" Многоквартирный дом № 207.2 Секция № 1.2	Страница	Лист	Листов
Разработал							ИД	2	23
Прораб		Цетков М.В.							
Проверил									
Нач. уч.		Лабунин А.Л.							
Начертил						План 2-го этажа. Системы ХВС, ГВС	ООО "Техстрой"		
Инженер ПТО		Нориев М.							

Инв. подл.	Подп. и дата	Взам. инв.
------------	--------------	------------

Секция 2

Секция 1

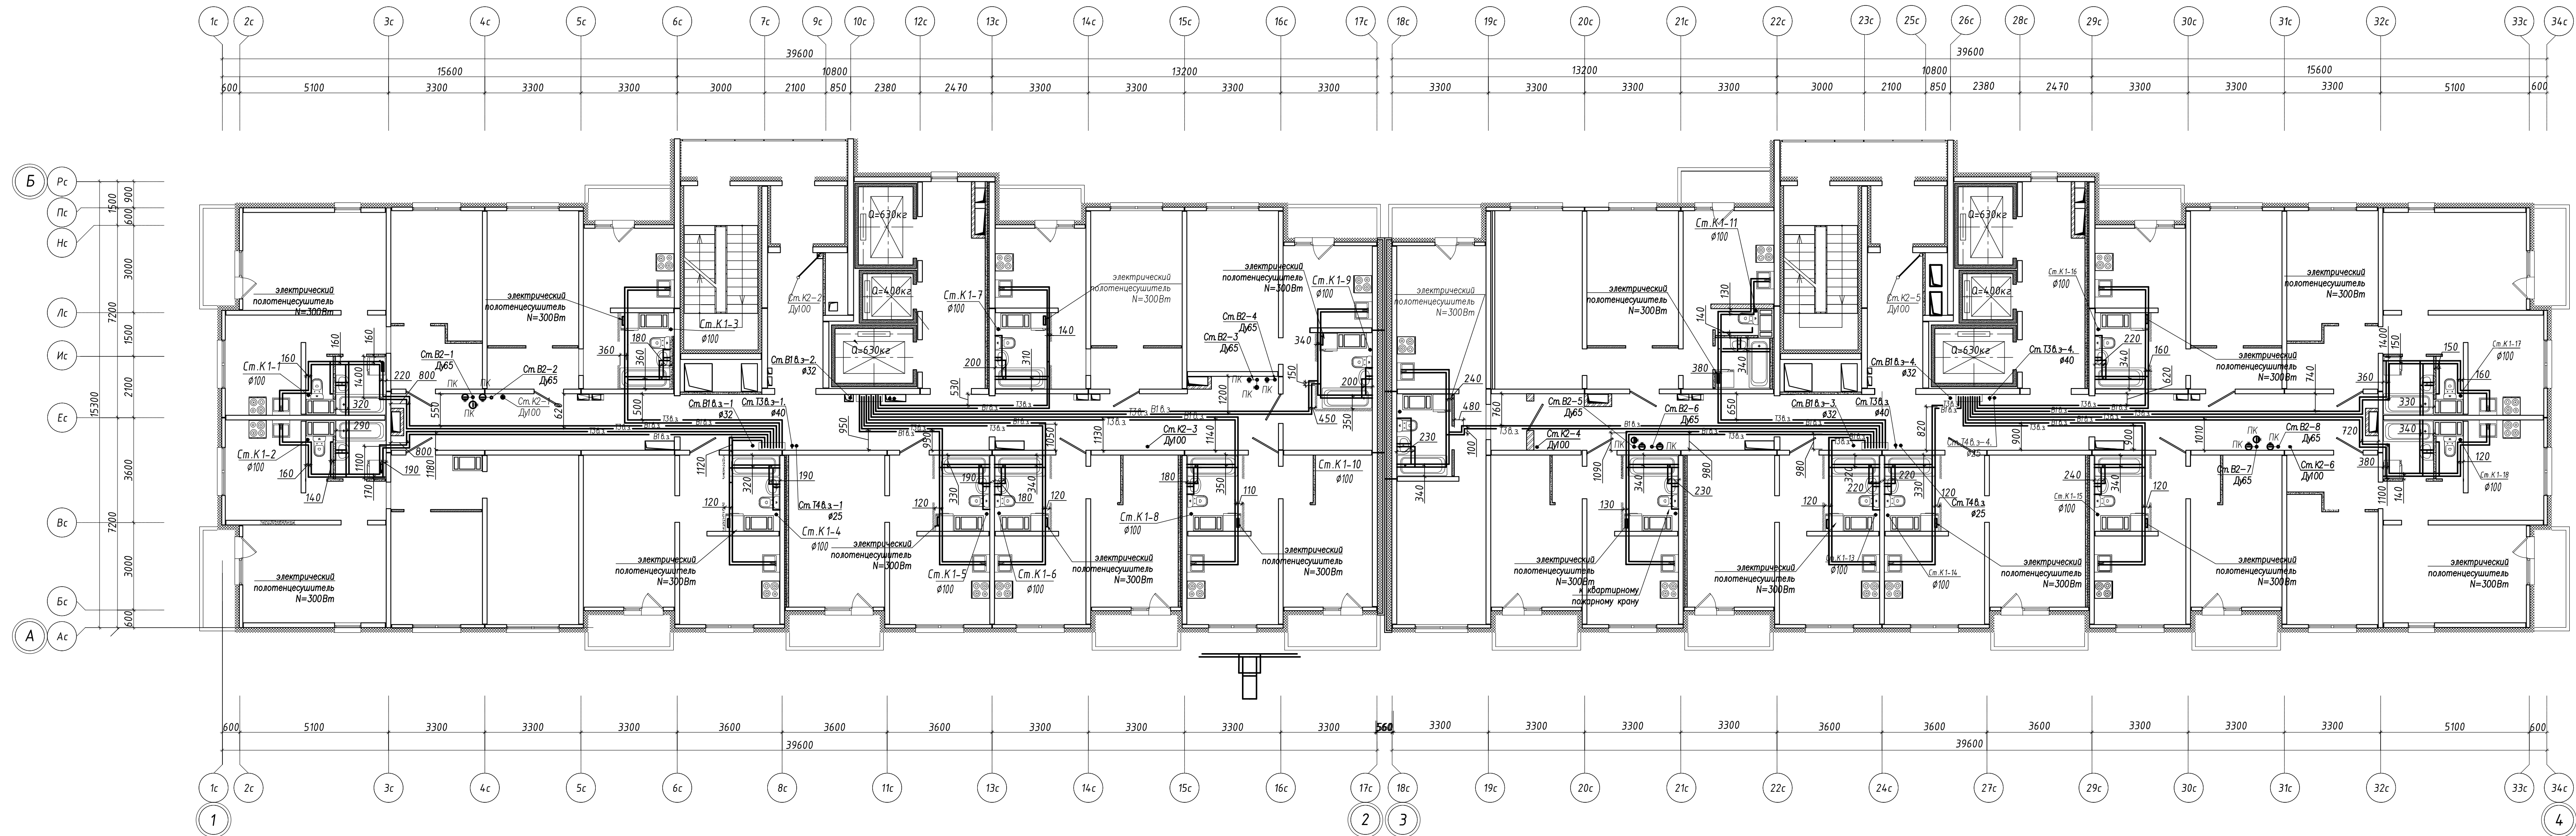


Примечание:

Привязки даны по центру между труб.
Принять охранную зону вокруг труб 150 мм. в каждую сторону.
Размеры привязок указаны в миллиметрах (мм)

						Исполнительная схема № 3 Р 207.17/15-ВК1.2		
						Санкт-Петербурга, территория предприятия "Ручьи", участок 8, квартал 17.		
Изм.	Кол.уч.	Лист	Ндк	Подпись	Дата	Многоквартирный дом (многоквартирные дома), взрос (объекты) "Б" этаж Многоквартирный дом № 207.2 Секция № 1.2	Стация	Лист
Разработал	Прораб	Цветков М.В.					ИД	23
Проверил	Нач. уч.	Лобудин А.П.				План 3го этажа. Системы ХВС, ГВС	000 "Техстрой"	
Начертил	Инженер ПТО	Нориев М.						


Секция 2

Секция 1

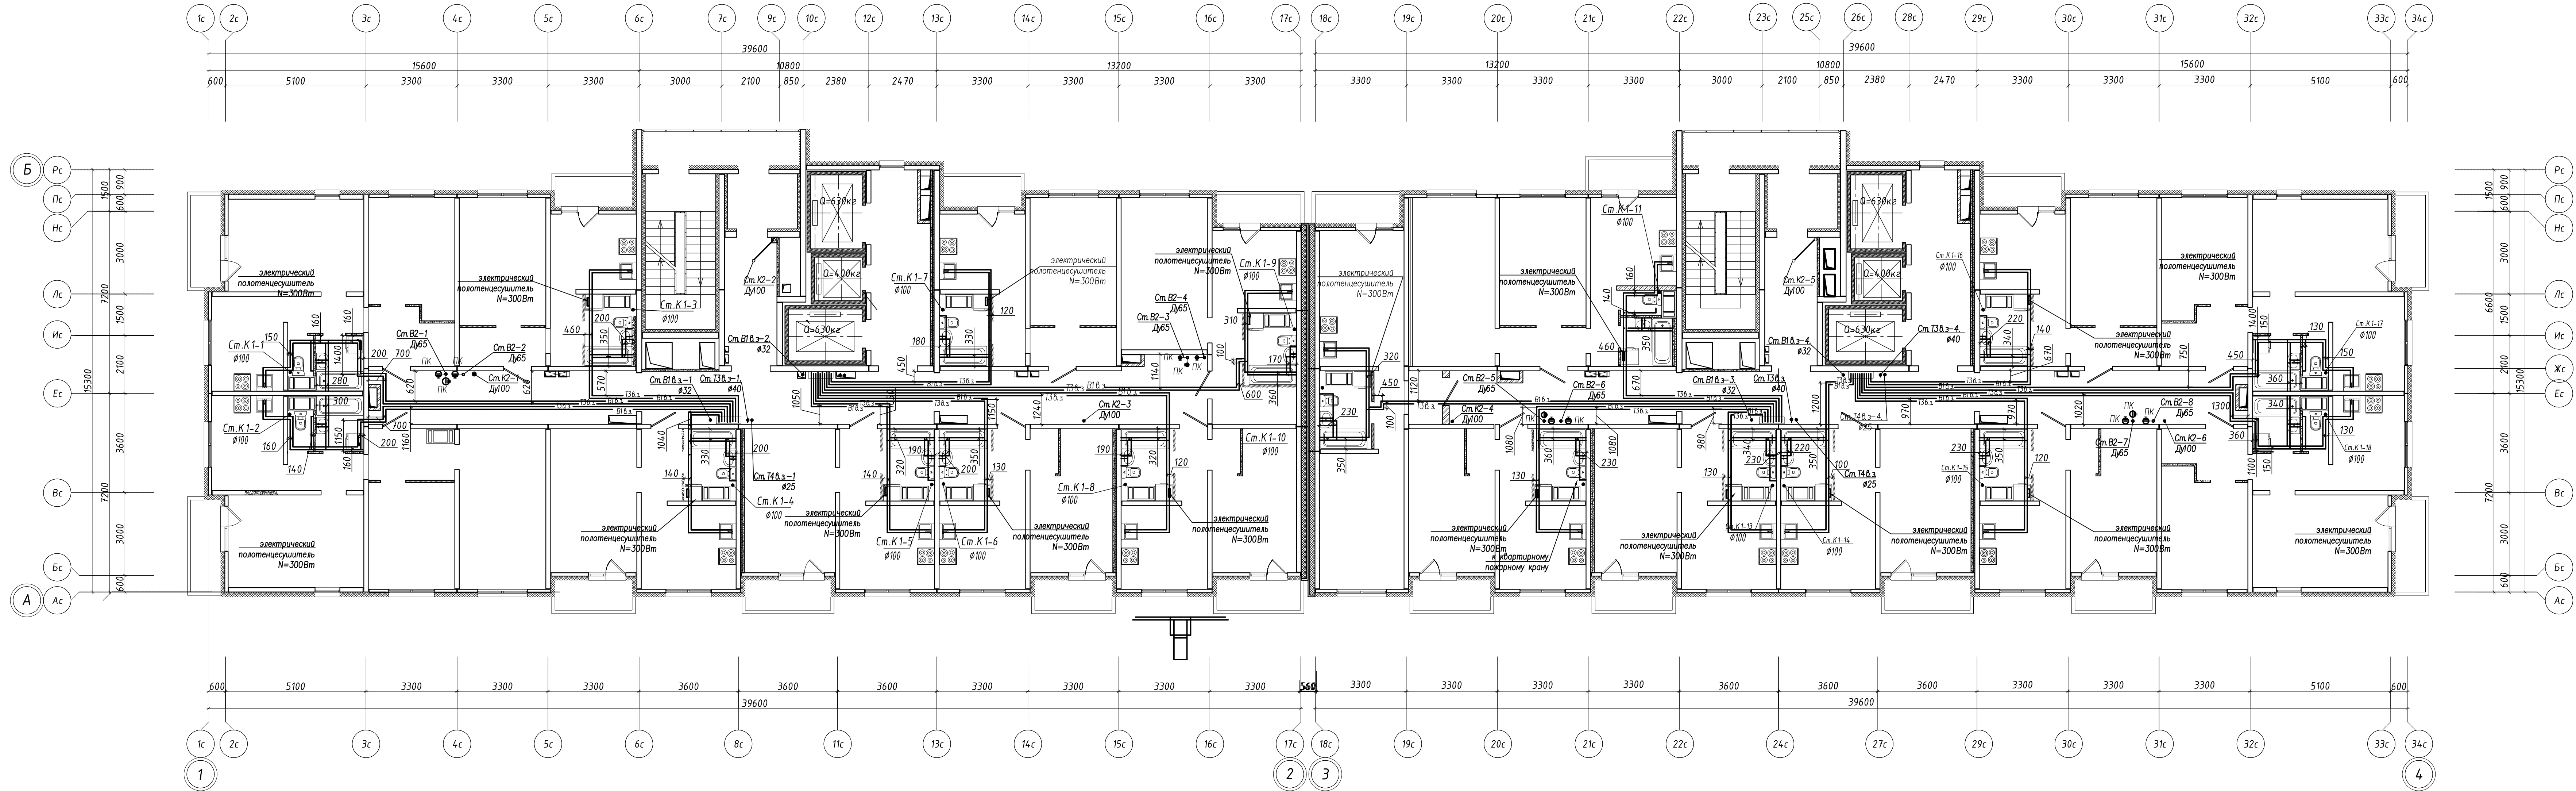


Секция 2

Секция 1

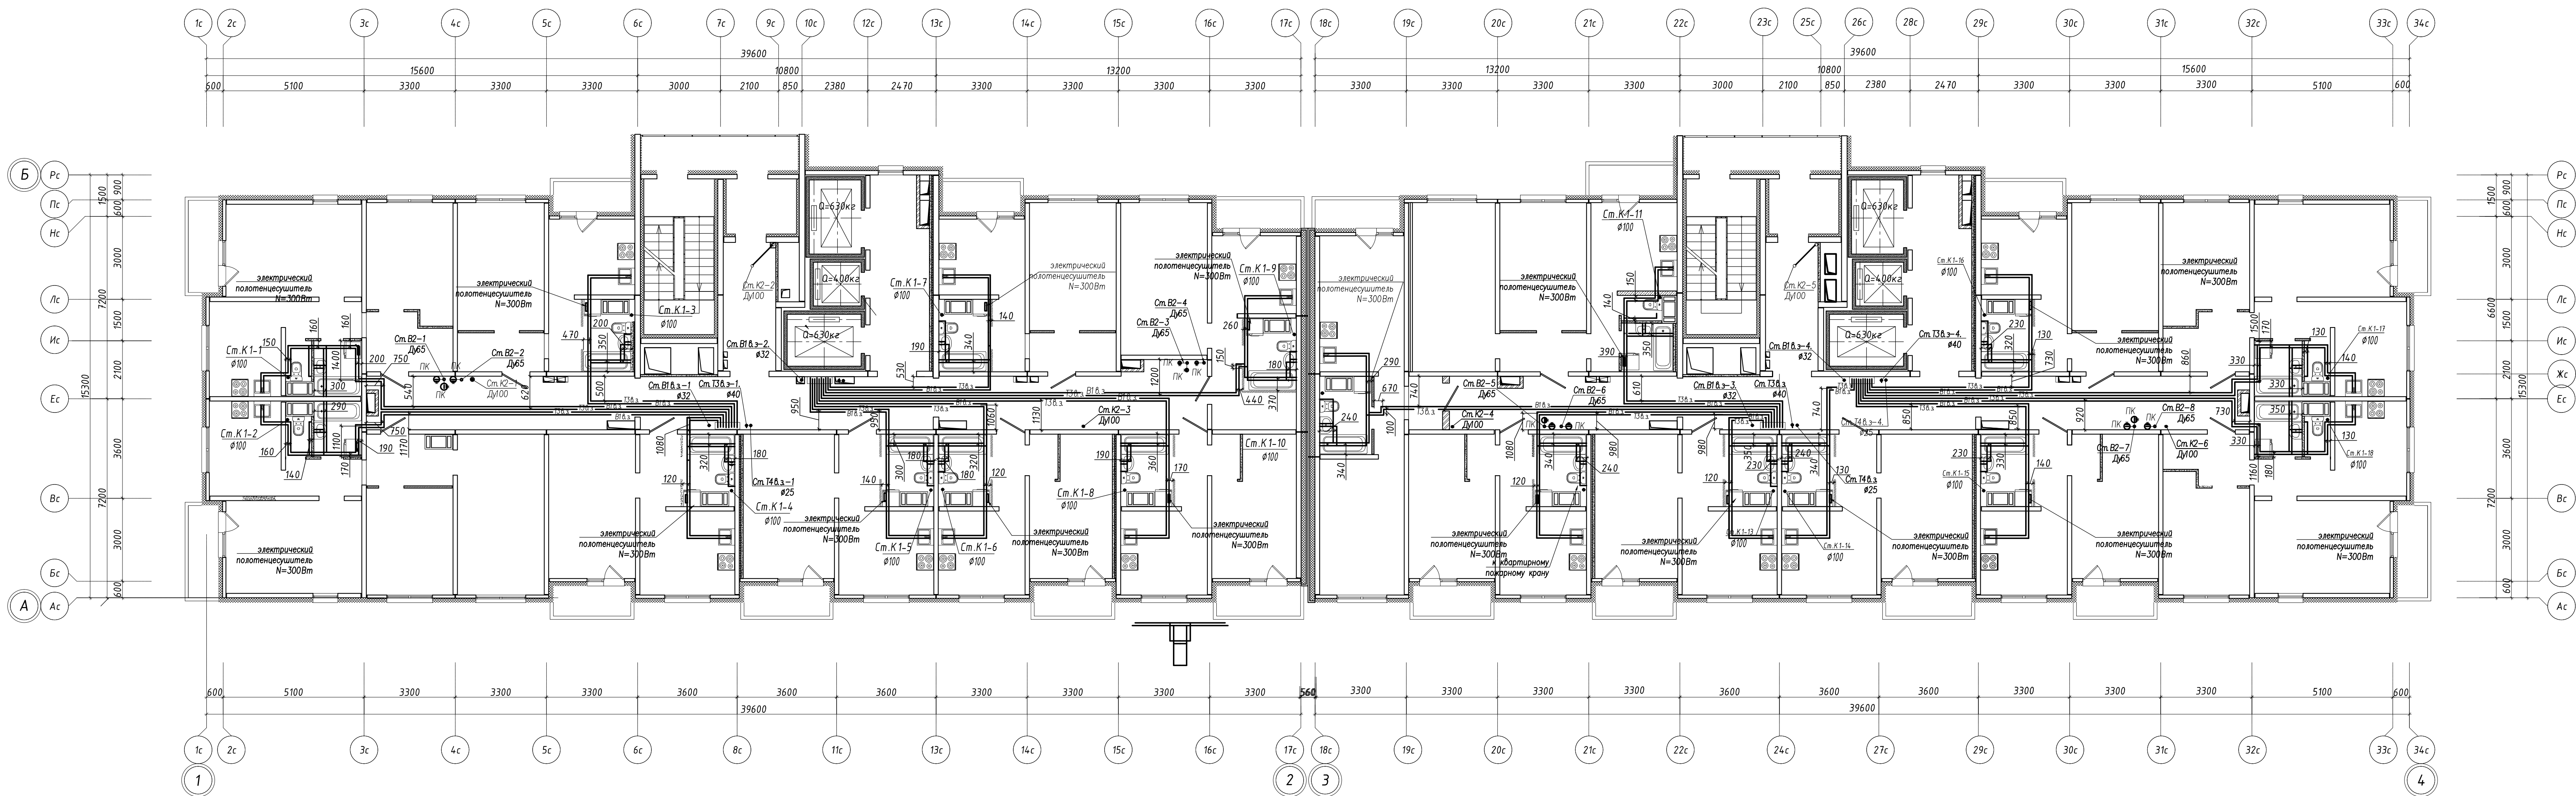

Секция 2

Секция 1

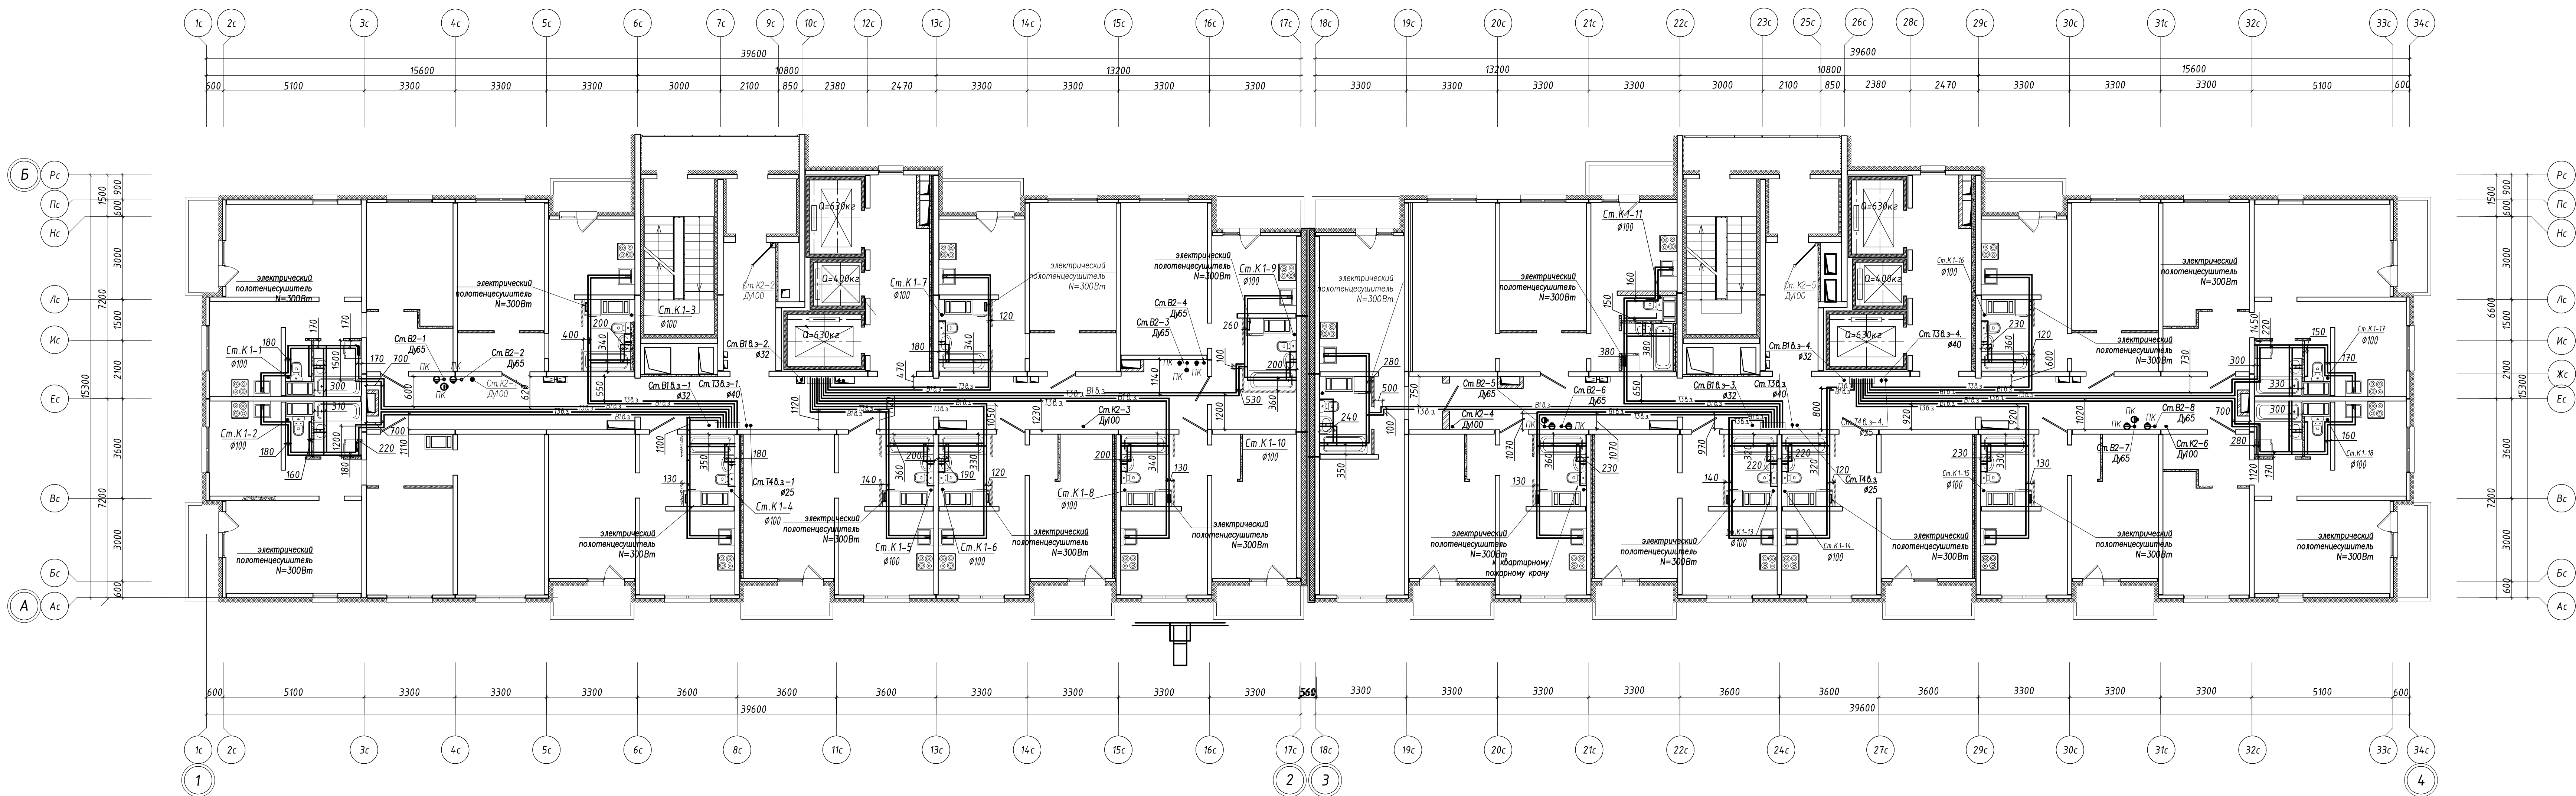


Примечание:
Привязки даны по центру между труб.
Принять охранную зону вокруг труб 150 мм. в каждую сторону.
Размеры привязок указаны в миллиметрах (ММ)

Исполнительная схема № 6 Р 207.17/15–ВК1.1					
Санкт–Петербург, территория предприятия "Ручьи", участок 8, квартал 17.					
Изм.	Колуч.	Лист	Нгол.	Подпись	Дата
Разработал	Прораб	Цветков М.В.			
Проверил	Нач. уч.	Лабудин А.П.			
Начертил	Инженер ПТО	Нориев М.			
Многоквартирный дом (многоквартирные дома), взвж (объект) "Б" этап Многоквартирный дом № 207.17 Секция № 1.2			Стация	Лист	Листов
План 6–го этажа. Системы ХВС, ГВС			ИД	6	23
			000 "Техстрой"		

Секция 2

Секция 1

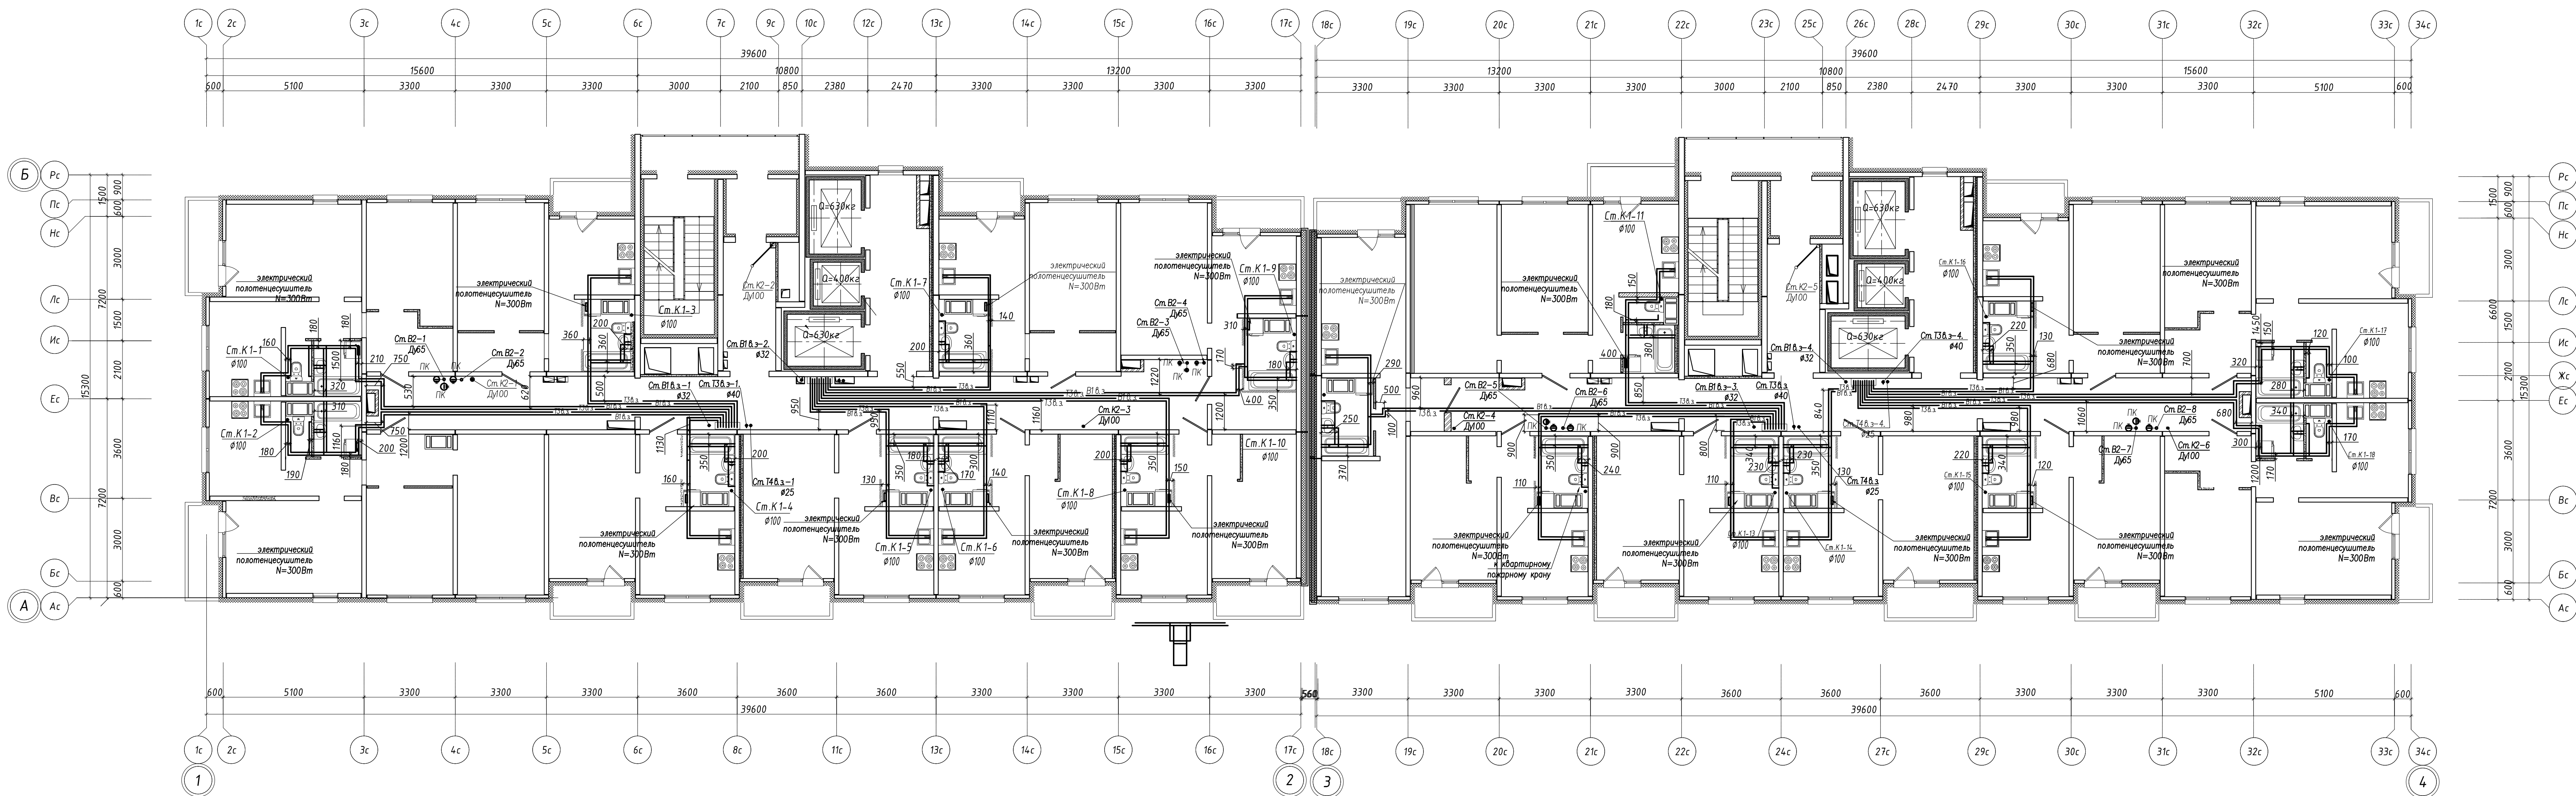


Примечание:
Привязки даны по центру между труб.
Принять охранную зону вокруг труб 150 мм. в каждую сторону.
Размеры привязок указаны в миллиметрах (ММ)

Исполнительная схема № 7 Р 207.17/15–ВК1.2				
Санкт–Петербурга, территория предприятия "Ручьи", участок 8, квартал 17.				
Изм.	Кол.уч.	Лист	Ндкз	Подпись
Разработал	Прораб	Цветков М.В.		
Проверил	Нач. уч.	Лабудин А.П.		
Инженер ПТО	Чориев М.			
Многоквартирный дом (многоквартирные дома), всех (общественных) "Б" этажи Многоквартирный дом № 207.2 Секция № 1.2			Статус	Лист
План 7–го этажа. Системы ХВС, ГВС			ИД	Лист
			7	23
			000 "Техстрой"	

Секция 2

Секция 1

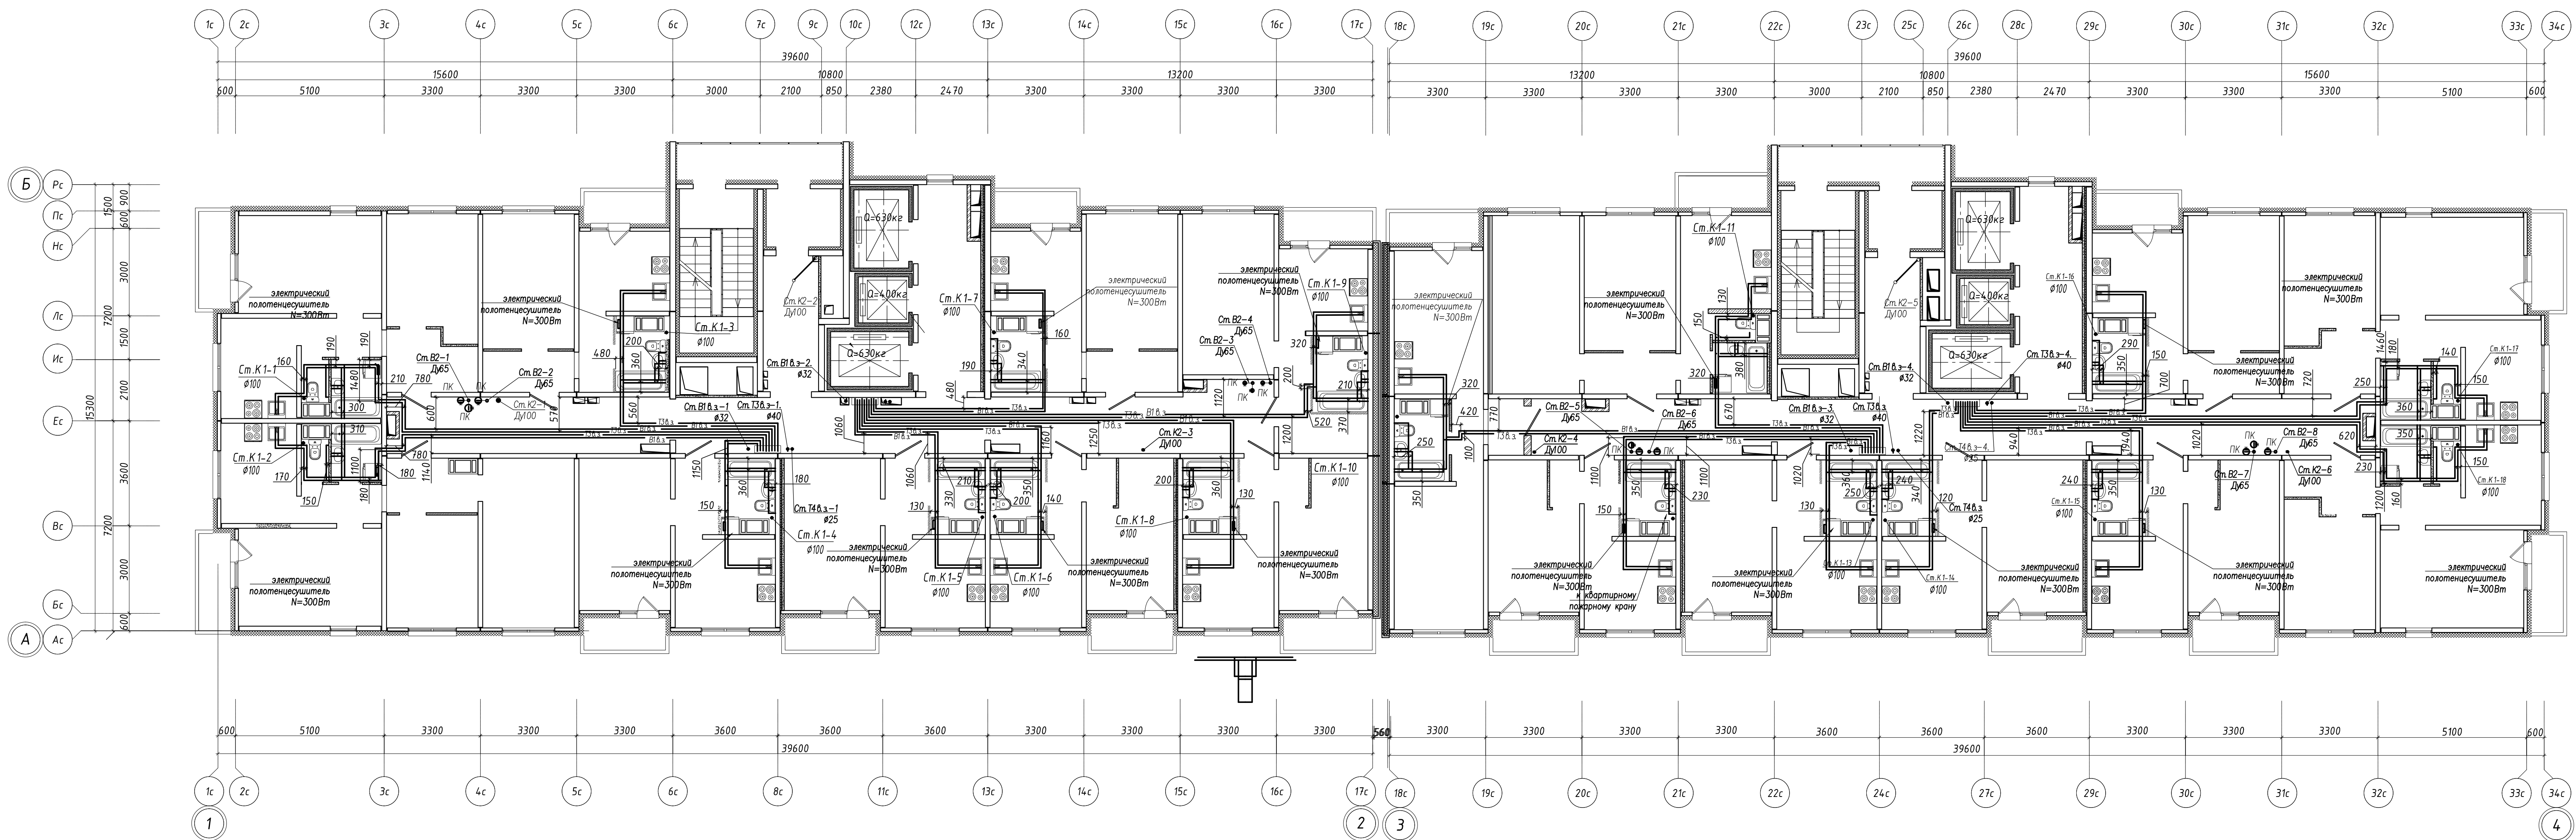


Примечание:
Привязки даны по центру между труб.
Принять охранную зону вокруг труб 150 мм. в каждую сторону.
Размеры привязок указаны в миллиметрах (мм)

Исполнительная схема № 8 Р 207.17/15-ВК1.2			
Санкт-Петербурга, территория предприятия "Ручьи", участок 8, квартал 17.			
Изм.	Кол.уч.	Лист	Ндк
Разработал	Прораб	Цветков М.В.	Подпись
Проверил	Нач. уч.	Лабудин А.П.	Дата
Инженер ПТО	Инженер	Нориев М.	
Многоквартирный дом (многоквартирные дома), всех (общественных) в этом		Статус	Лист
Многоквартирный дом № 207.2 Секция № 1.2		ИД	8
План 8-го этажа. Системы ХВС, ГВС		Листов	23
		000 "Техстрой"	

Секция 2

Секция 1

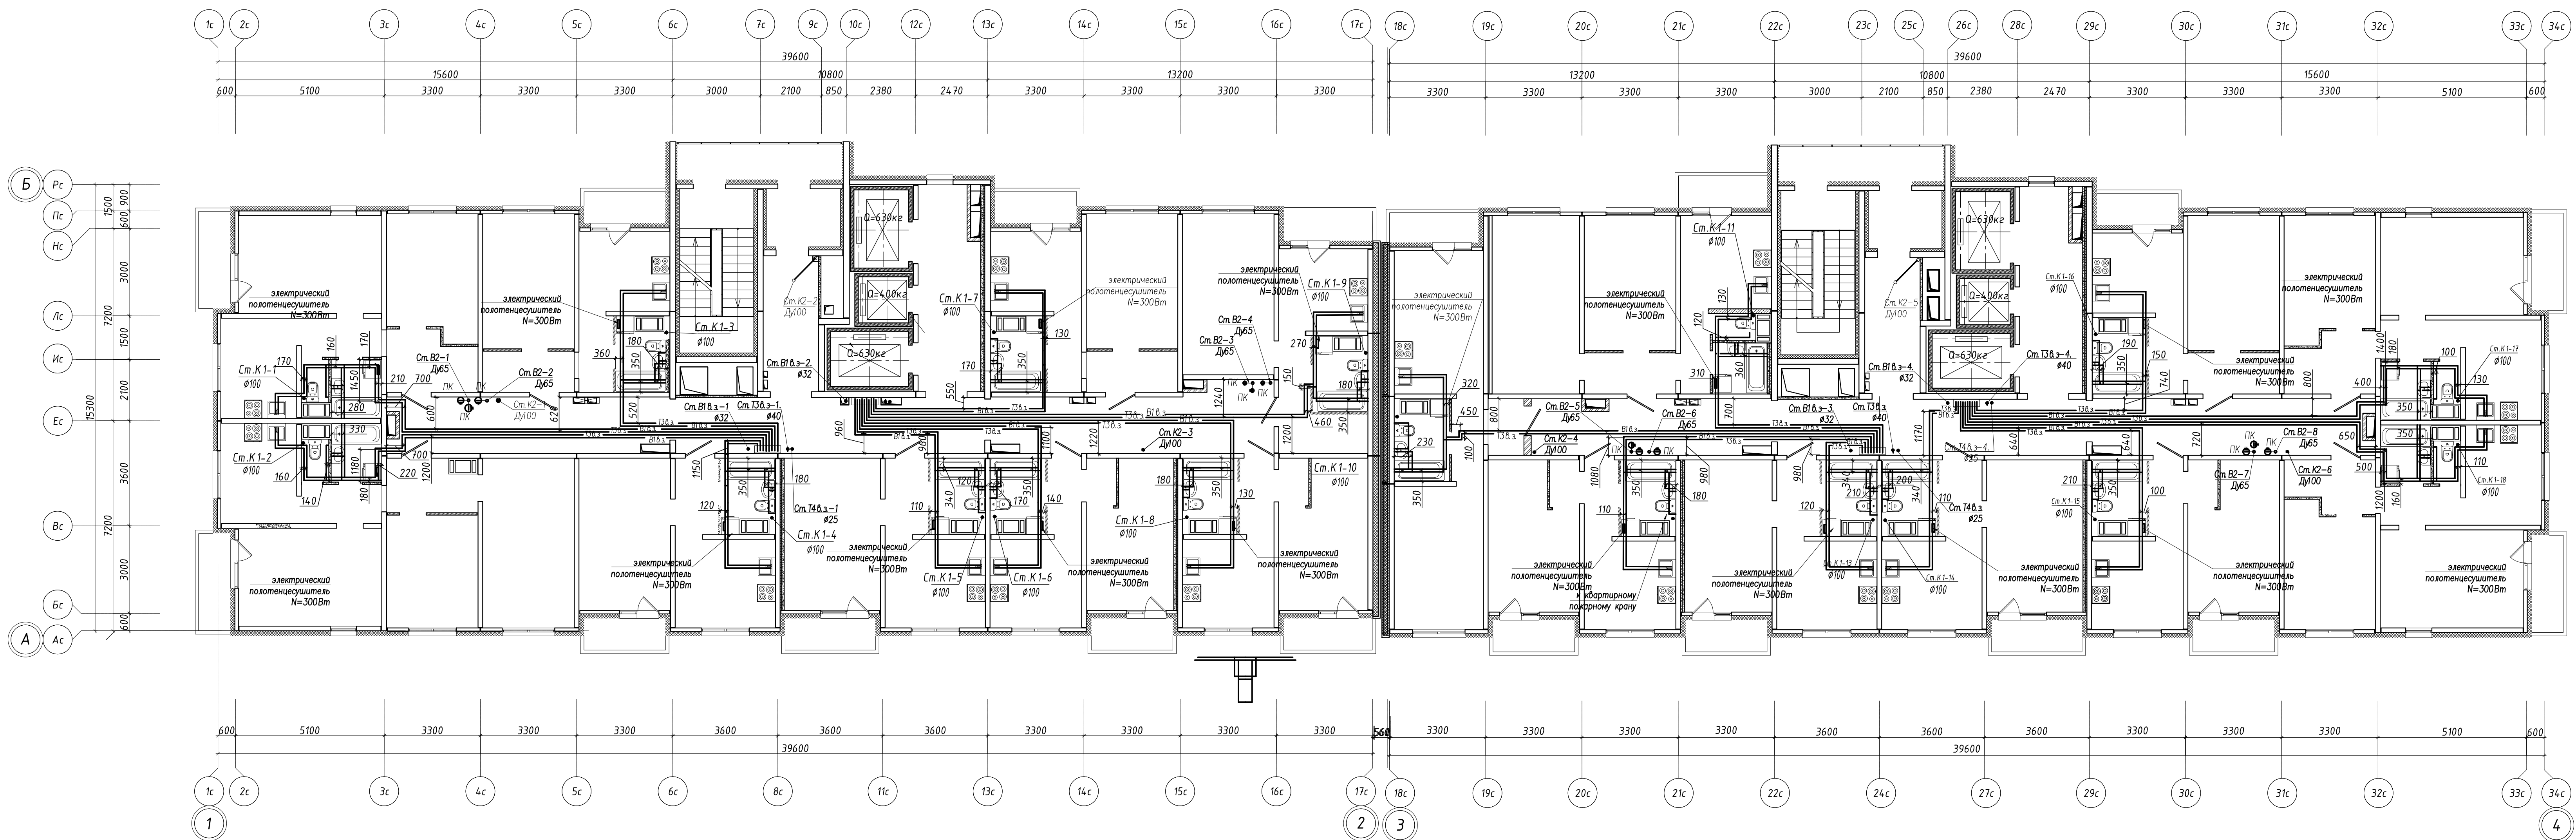


Примечание:
Привязки даны по центру между труб.
Принять охранную зону вокруг труб 150 мм. в каждую сторону.
Размеры привязок указаны в миллиметрах (ММ)

Исполнительная схема № 9 Р 207.17/15-ВК1.2					
Санкт-Петербурга, территория предприятия "Ручьи", участок 8, квартал 17.					
Изм.	Колуч.	Лист	Нгол	Погписе	Дата
Разработал	Прораб	Цветков М.В.			
Проверил	Нач. уч.	Лабугин А.Л.			
Начертил	Инженер ПТО	Чориев М.			
Многоквартирный дом (многоквартирные дома), взрж (обшество) "Б этот"			Стация	Лист	Листов
Многоквартирный дом № 207.2 Секция № 1.2			ИД	9	23
План 9-го этажа. Системы ХВС, ГВС			000 "Техстрой"		

Секция 2

Секция 1

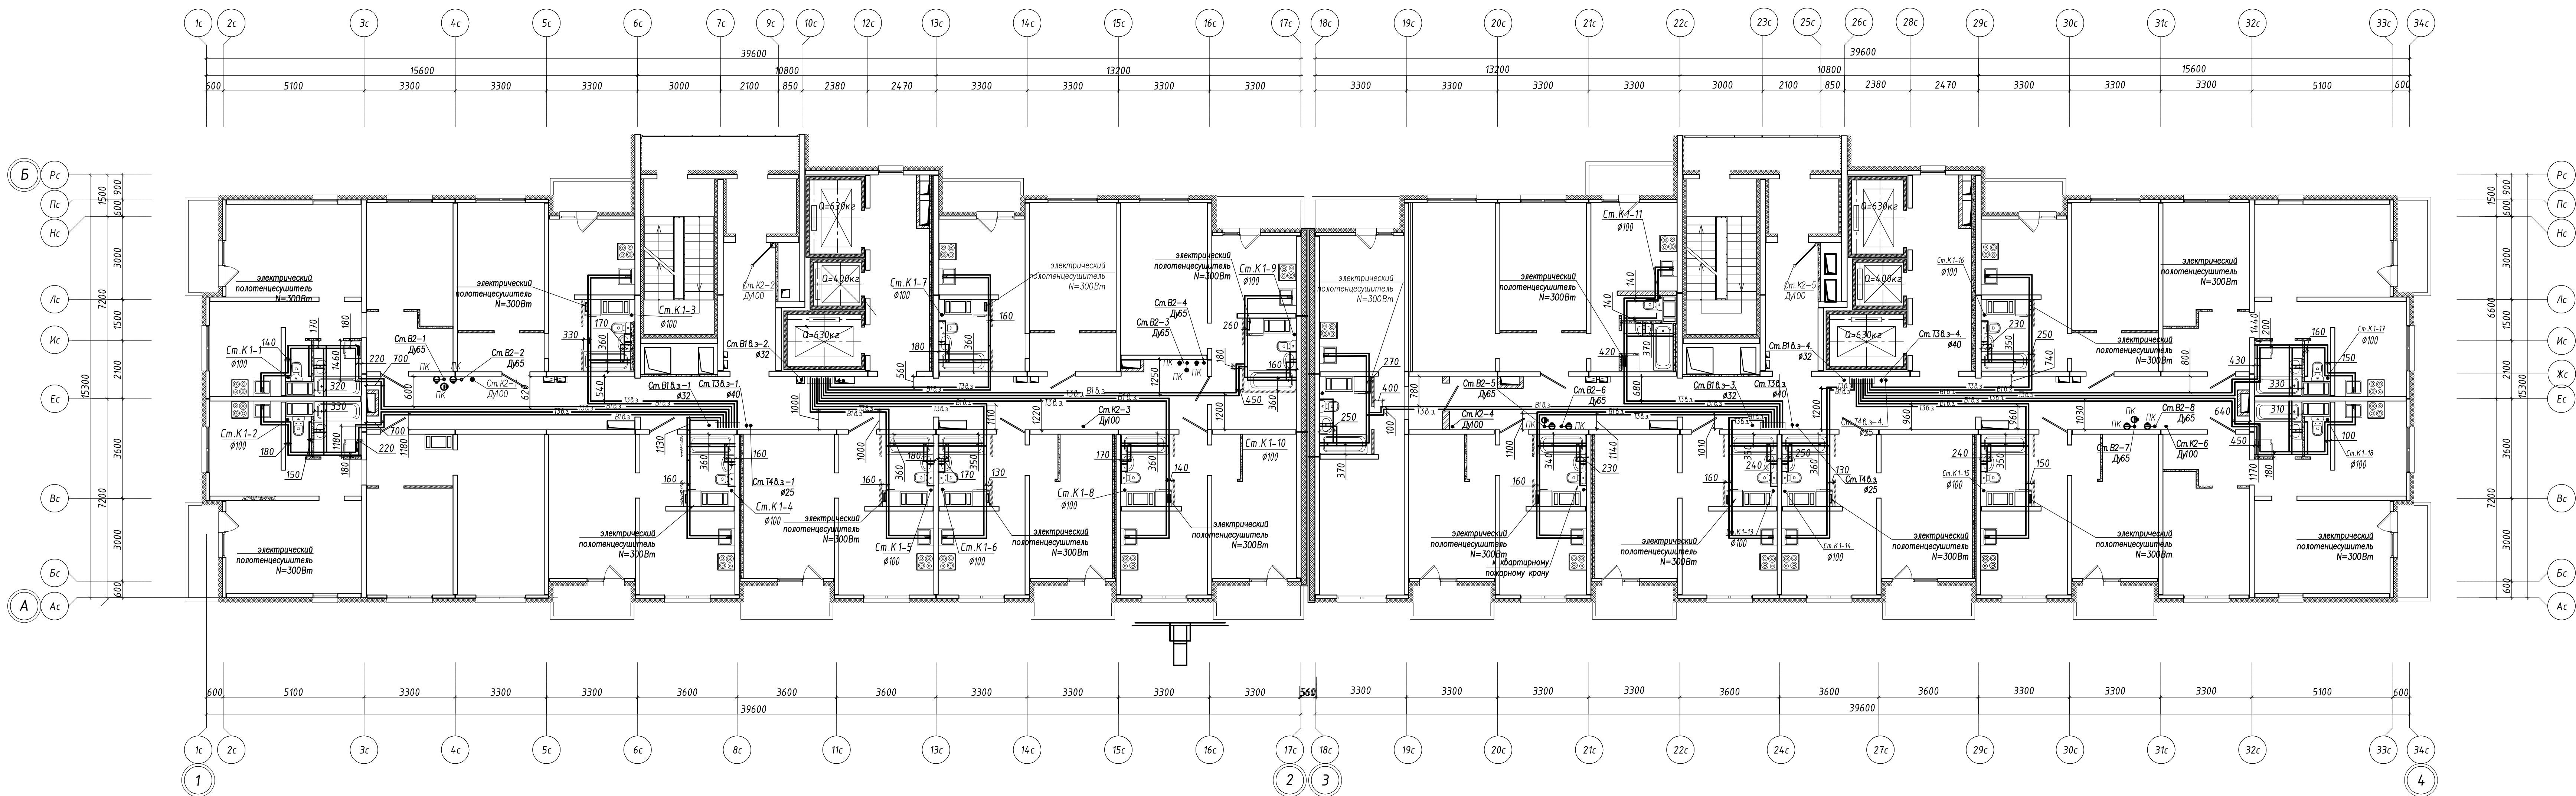


Примечание:
Привязки даны по центру между труб.
Принять охранную зону вокруг труб 150 мм. в каждую сторону.
Размеры привязок указаны в миллиметрах (мм)

Исполнительная схема № 11 Р 207.17/15–ВК1.2				
Санкт–Петербург, территория предприятия "Ручьи", участок 8, квартал 17.				
Изм.	Кол.уч.	Лист	Нгол	ПодписьДата
Разработал	Прораб	Цветков М.В.		
Проверил	Нач. уч.	Лабудин А.Л.		
Начертил	Инженер	ПТО	Нориев М.	
Многоквартирный дом (многоквартирные дома), взрос (общественный) "Б" этаж Многоквартирный дом № 207.2 Секция № 1.2			Стация	Лист
План 11–го этажа. Системы ХВС, ГВС			ИД	23
			000 "Техстрой"	

Секция 2

Секция 1

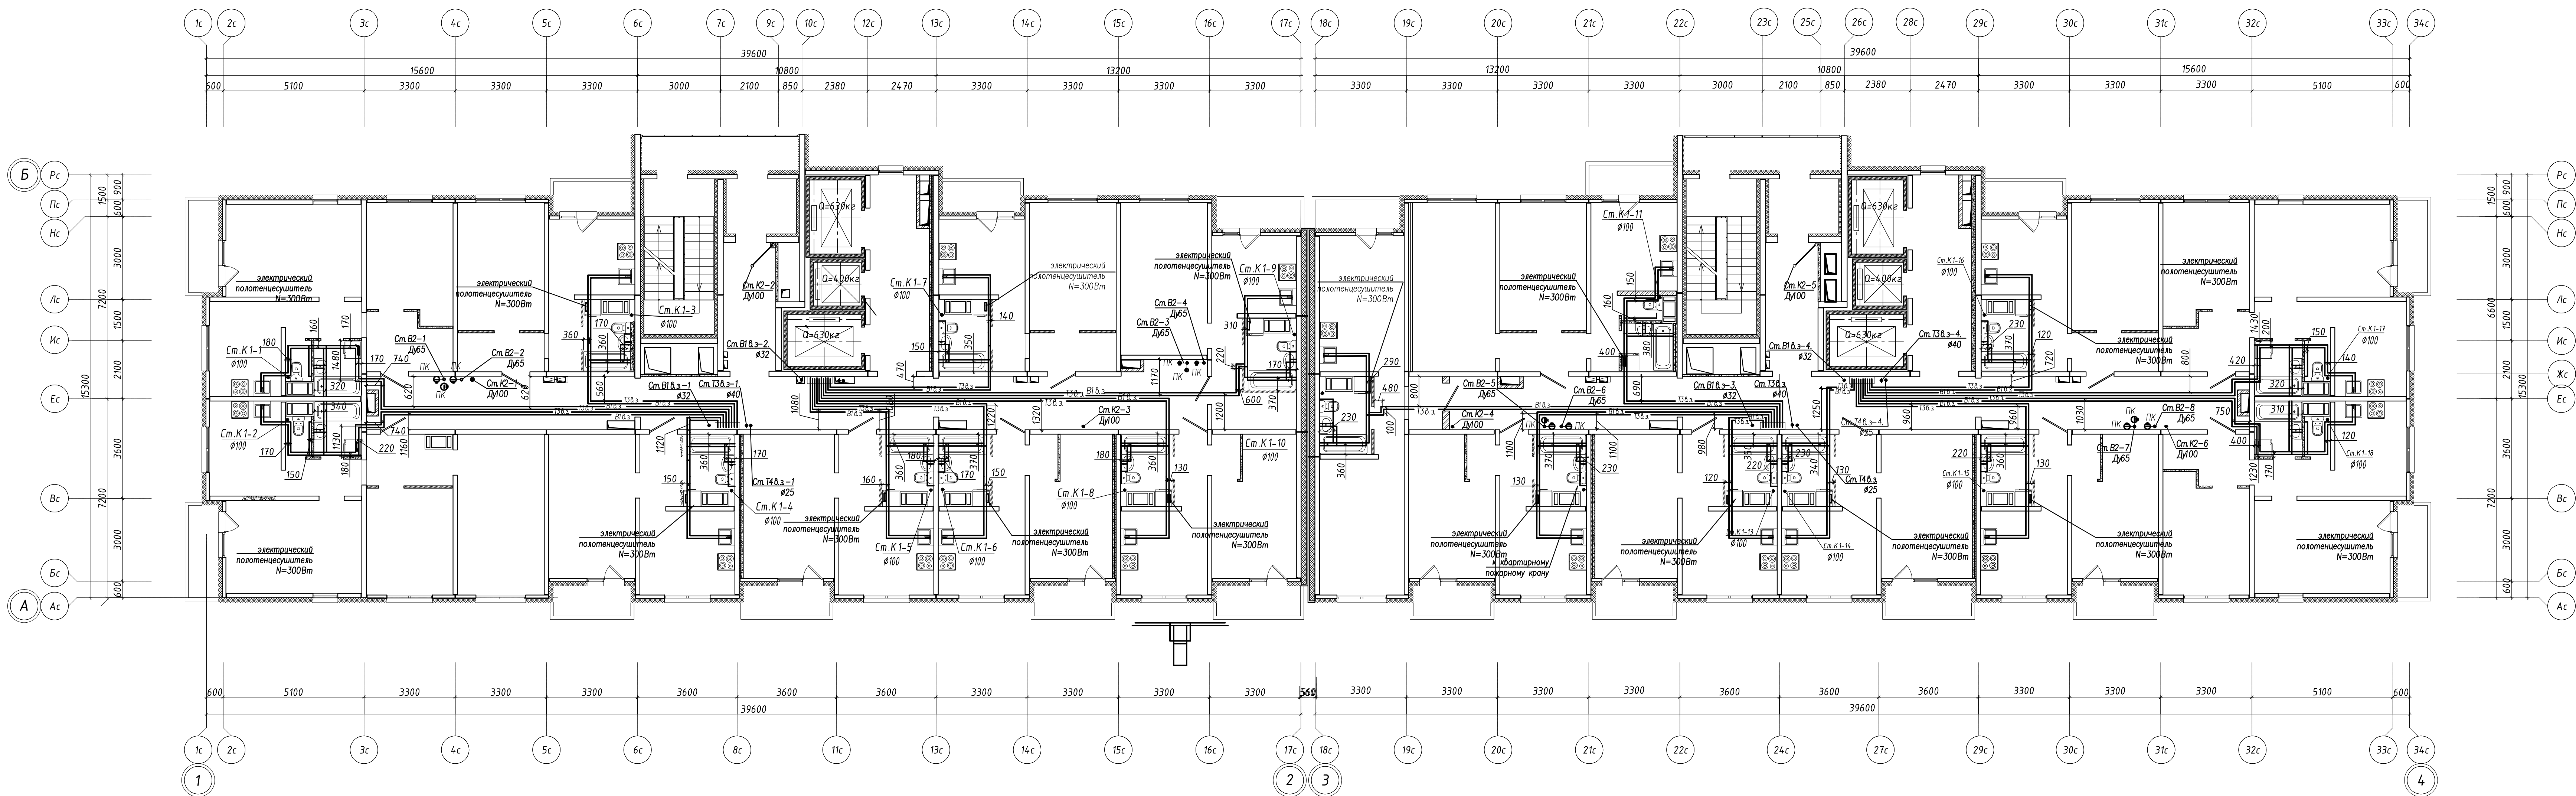


Примечание:

Привязки даны по центру между труб.
Принять охранную зону вокруг труб 150 мм. в каждую сторону.
Размеры привязок указаны в миллиметрах (ММ)

						Исполнительная схема №12 Р 207.17/15-ВК1.2			
						Санкт-Петербург, территория предприятия "Ручьи", участок 8, квартал 17.			
Изм.	Кол.уч.	Лист	Ндк	Подпись	Дата	Многоквартирный дом (многоквартирные дома), взнос (общественный) "Б" этап Многоквартирный дом №207.2 Секция №1.2	Стация	Лист	Листов
Разработал							ИД	12	23
Прораб	Цветков М.В.								
Проверил									
Нач. уч.	Лабудин А.П.								
Начертил						План 12-го этажа. Системы ХВС, ГВС	ООО "Техстрой"		
Инженер ПТО	Нориев М.								

Секция 2

Секция 1

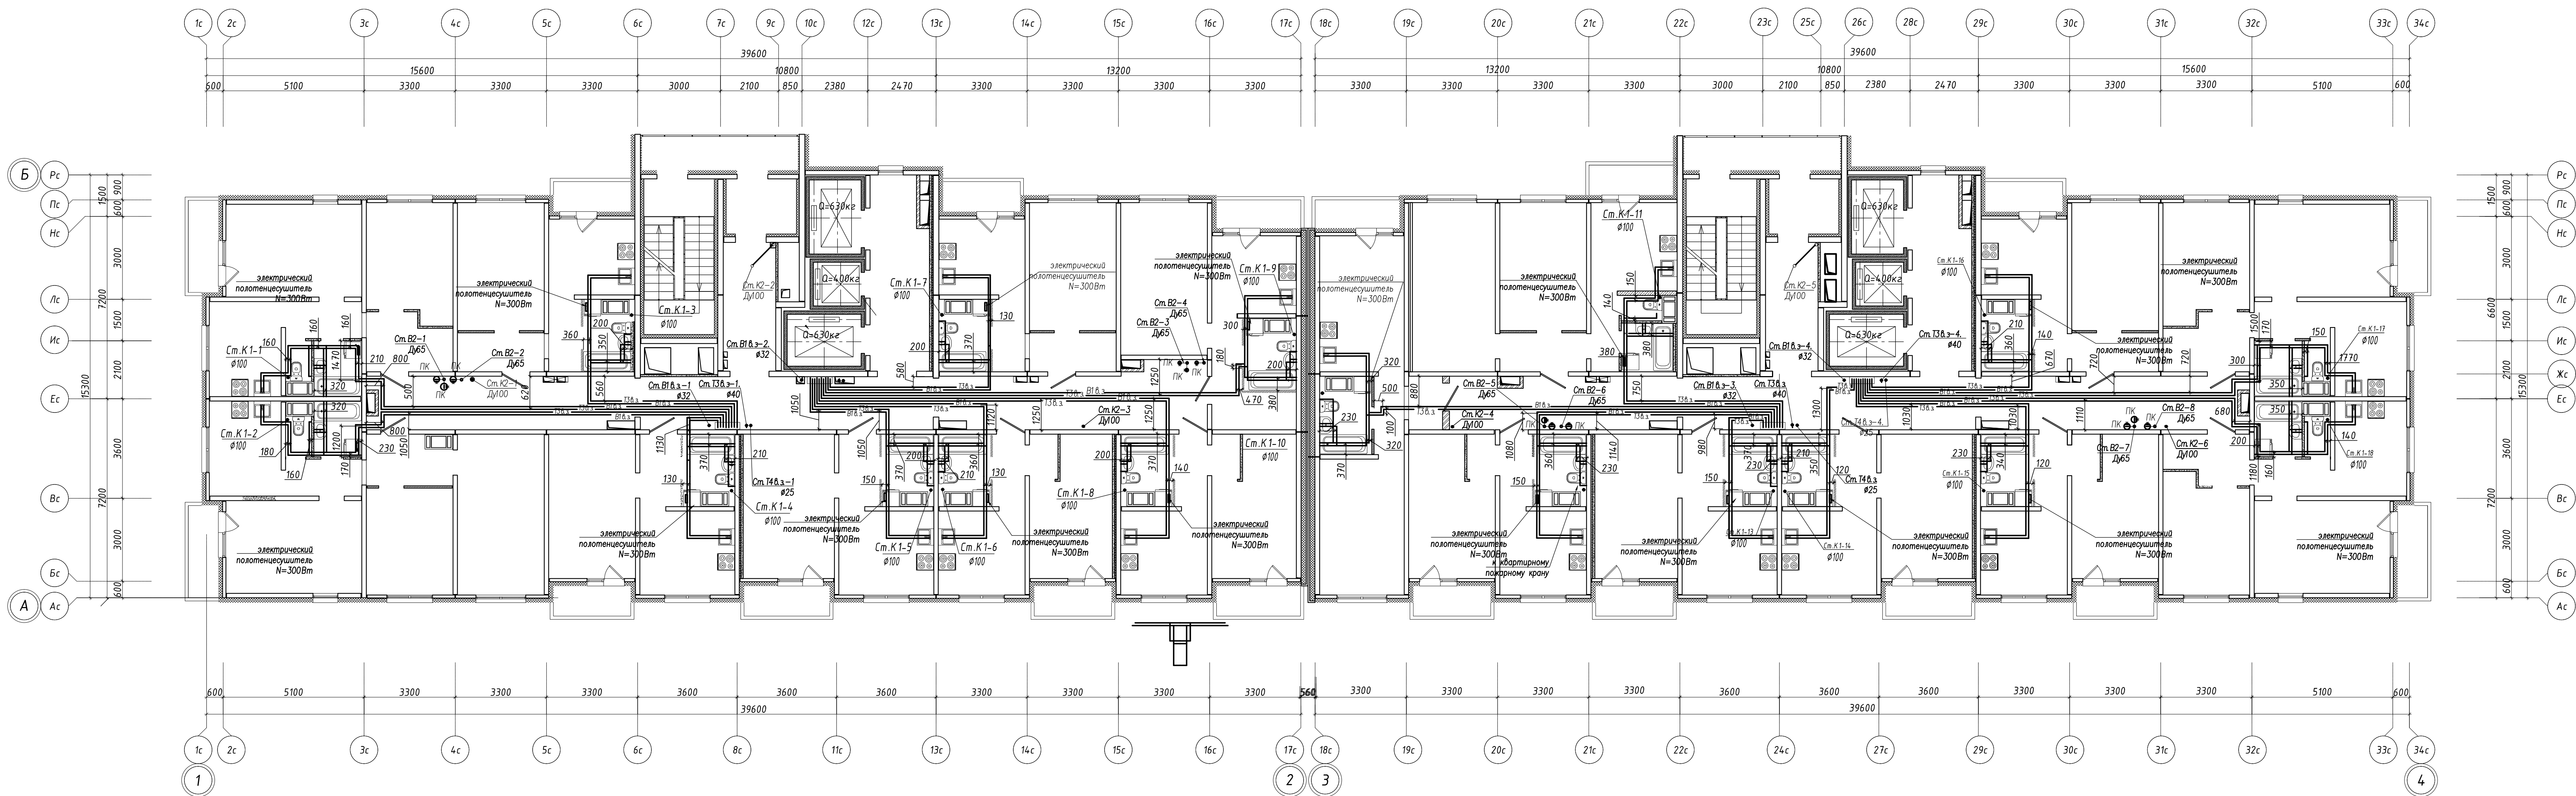


Примечание:
Привязки даны по центру между труб.
Принять охранную зону вокруг труб 150 мм. в каждую сторону.
Размеры привязок указаны в миллиметрах (мм)

						Исполнительная схема № 13 Р 207.17/15–ВК1.2		
						Санкт–Петербург, территория предприятия "Ручьи", участок 8, квартал 17.		
Изм.	Колуч.	Лист	Нгол.	Подпись	Дата	Многоквартирный дом (многоквартирные дома), взрос (общественный) "Б" этаж Многоквартирный дом № 207.2 Секция № 1.2	Стация	Лист
Разработал	Прораб	Цветков М.В.					ИД	23
Проверил	Нач. уч.	Лабудин А.П.				План 13–го этажа. Системы ХВС, ГВС	000 "Техстрой"	
Начертил	Инженер ПТО	Нориев М.						

Секция 2

Секция 1

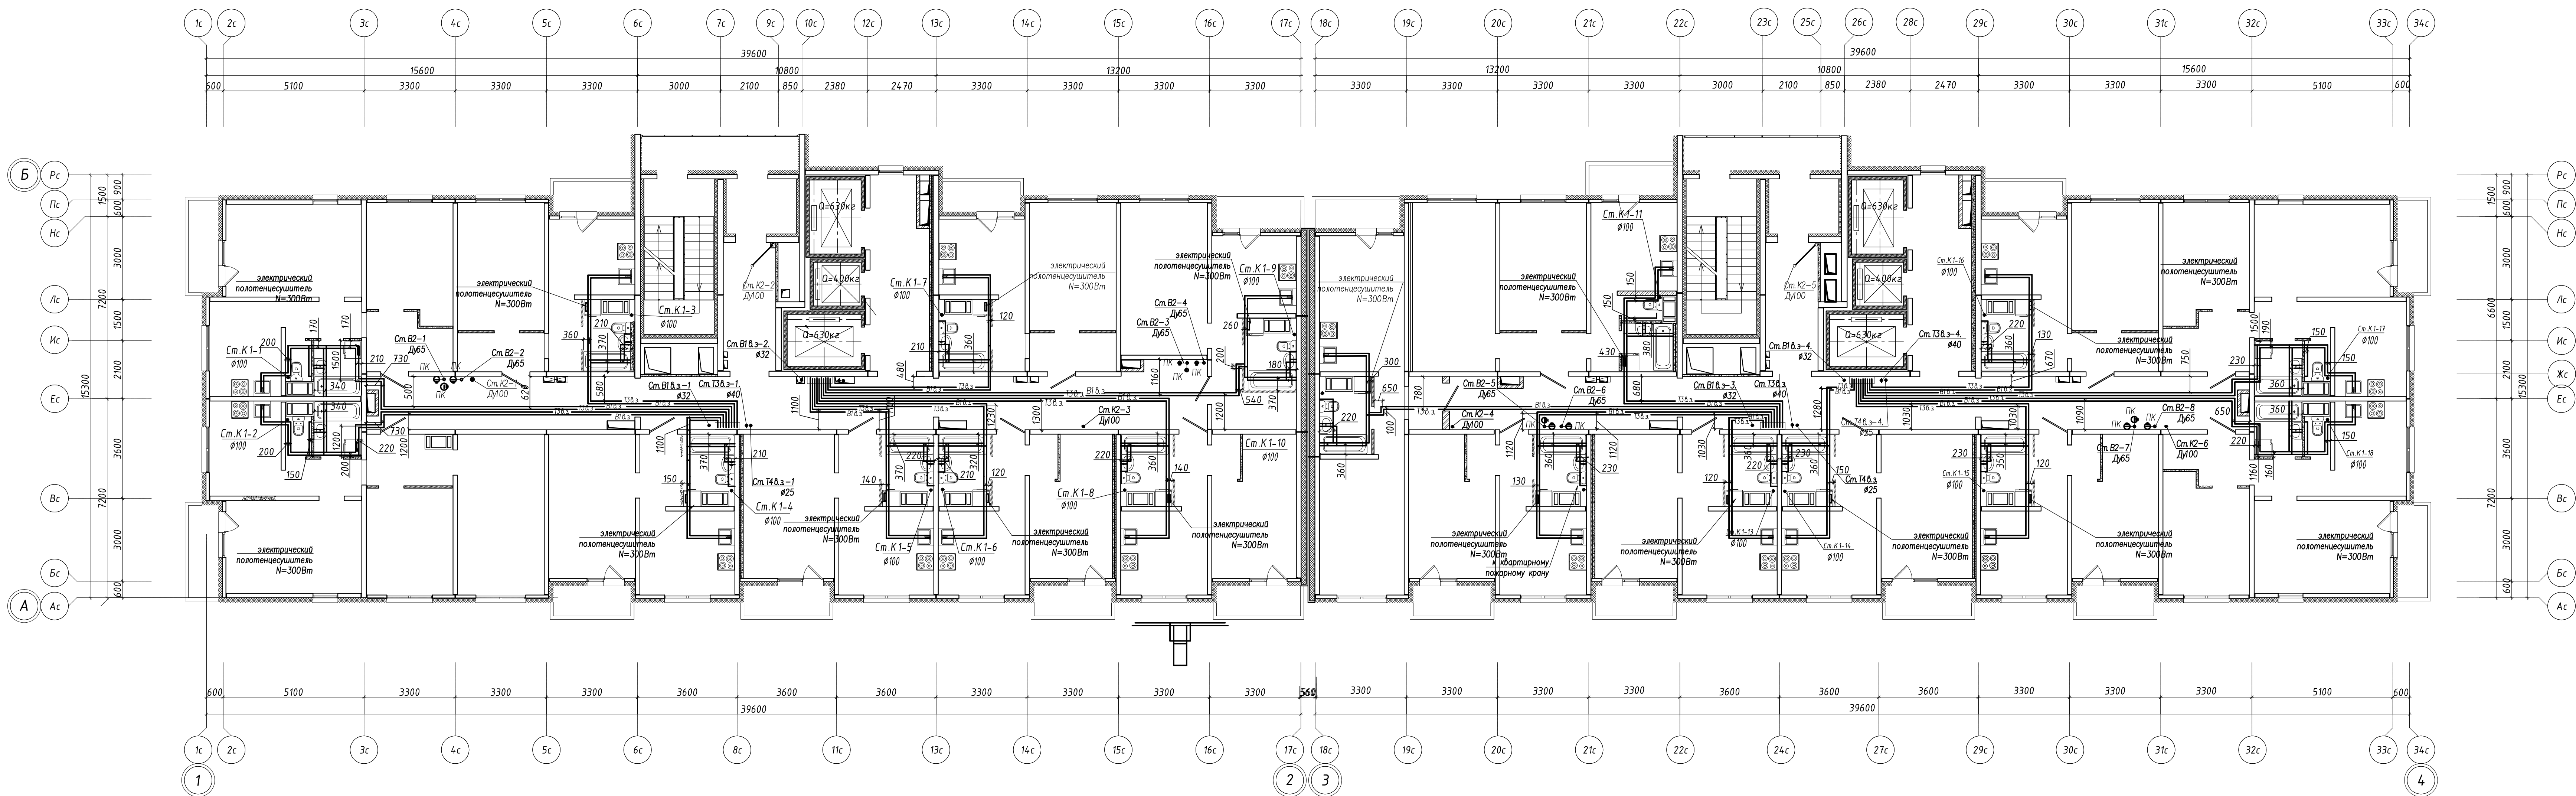


Примечание:
Привязки даны по центру между труб.
Принять охранную зону вокруг труб 150 мм. в каждую сторону.
Размеры привязок указаны в миллиметрах (ММ)

						Исполнительная схема № 14 Р 207.17/15–ВК1.2		
						Санкт–Петербург, территория предприятия "Ручьи", участок 8, квартал 17.		
Изм.	Колуч.	Лист	Нгол.	Погписе	Дата	Многоквартирный дом (многоквартирные дома), квартал (объекты) "Б" этап	Стация	Лист
Разработал	Прораб	Цветков М.В.				Многоквартирный дом № 207.2 Секция № 1.2	ИД	23
Проверил	Нач. уч.	Лабудин А.П.						
Начертил	Инженер ПТО	Нориев М.				План 14–го этажа. Системы ХВС, ГВС	000 "Техстрой"	

Секция 2

Секция 1

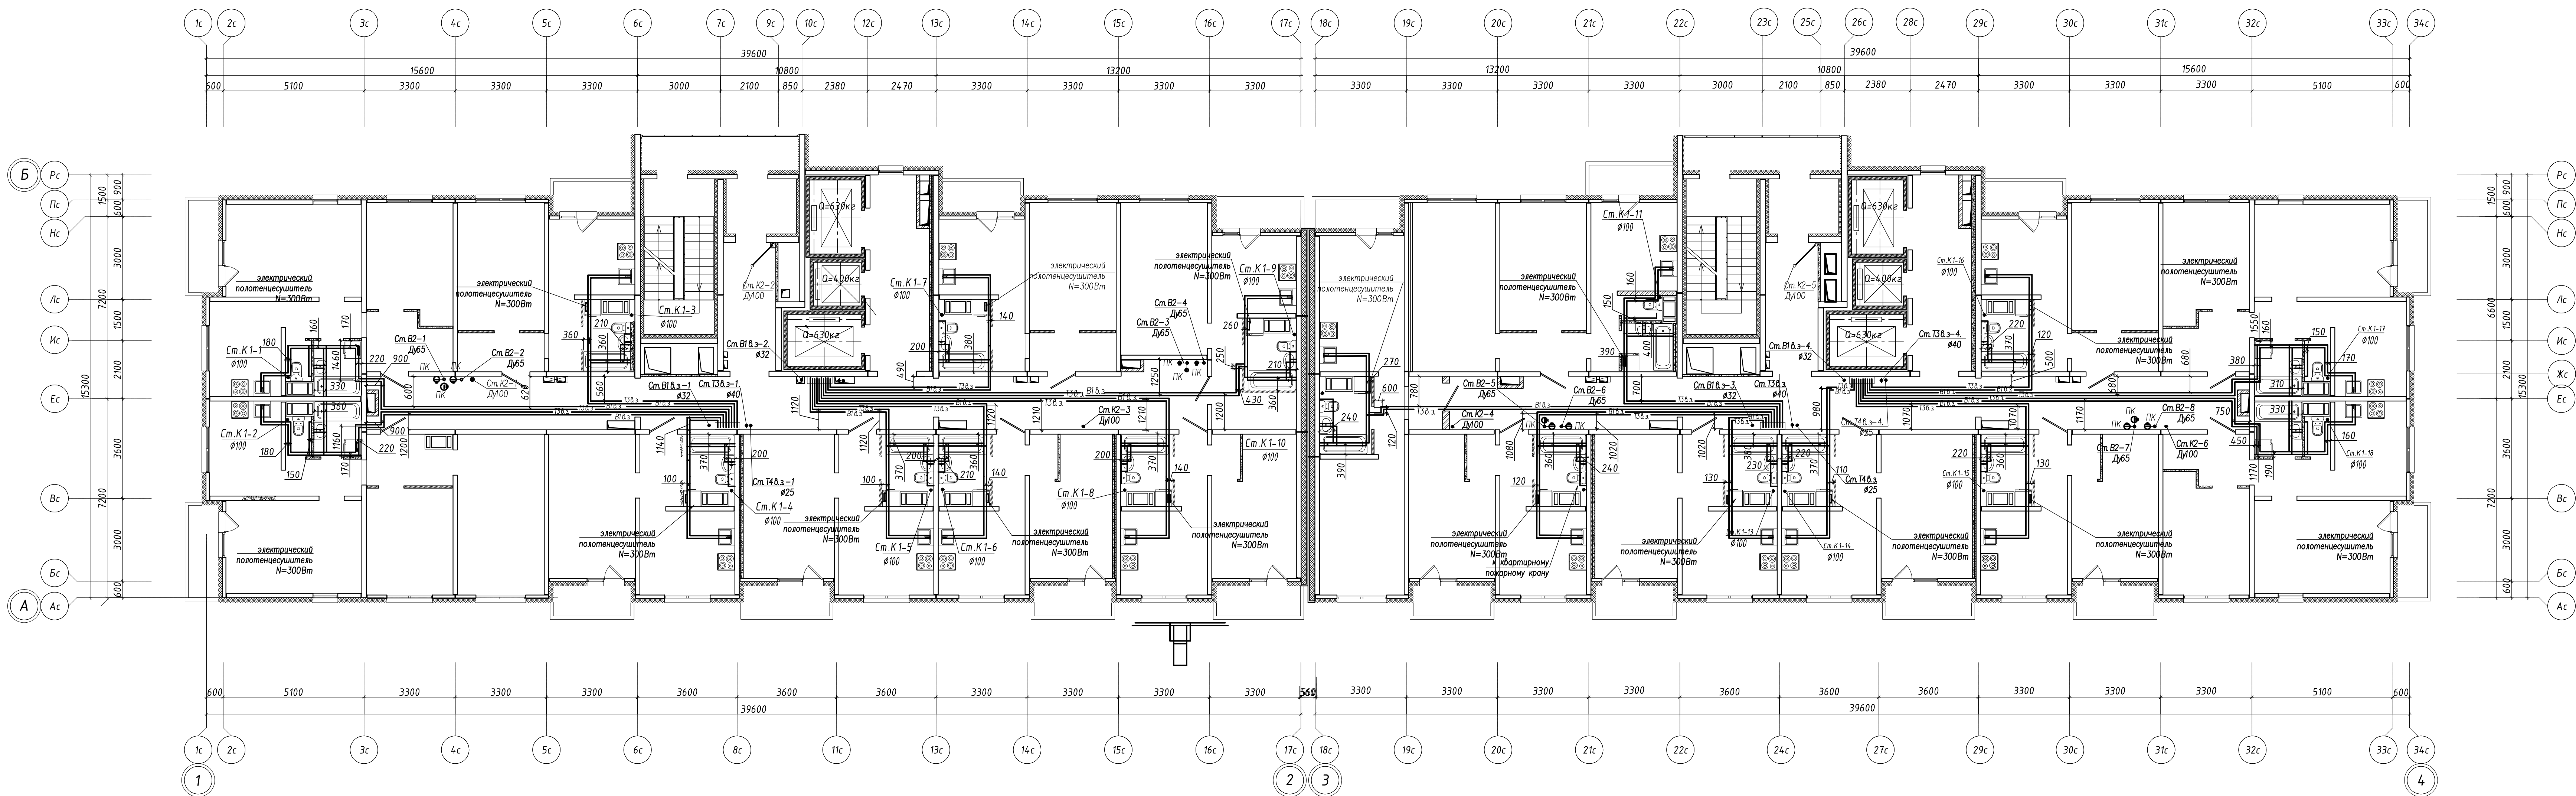


Примечание:
Привязки даны по центру между труб.
Принять охранную зону вокруг труб 150 мм. в каждую сторону.
Размеры привязок указаны в миллиметрах (мм)

Исполнительная схема № 15 Р 207.17/15–ВК1.2					
Санкт–Петербург, территория предприятия "Ручьи", участок 8, квартал 17.					
Изм.	Кол.уч.	Лист	Ндк	Подпись	Дата
Разработал					
Прораб	Цветков М.В.				
Проверил					
Нач. уч.	Лобудин А.Л.				
Начертил					
Инженер ПТО	Нориев М.				
Многоквартирный дом (многоквартирные дома), взвеш (общественный) "Б" этаж Многоквартирный дом № 207.2 Секция № 1.2			Стация	Лист	Листов
План 15–го этажа. Системы ХВС, ГВС			ИД	15	23
			000 "Техстрой"		

Секция 2

Секция 1

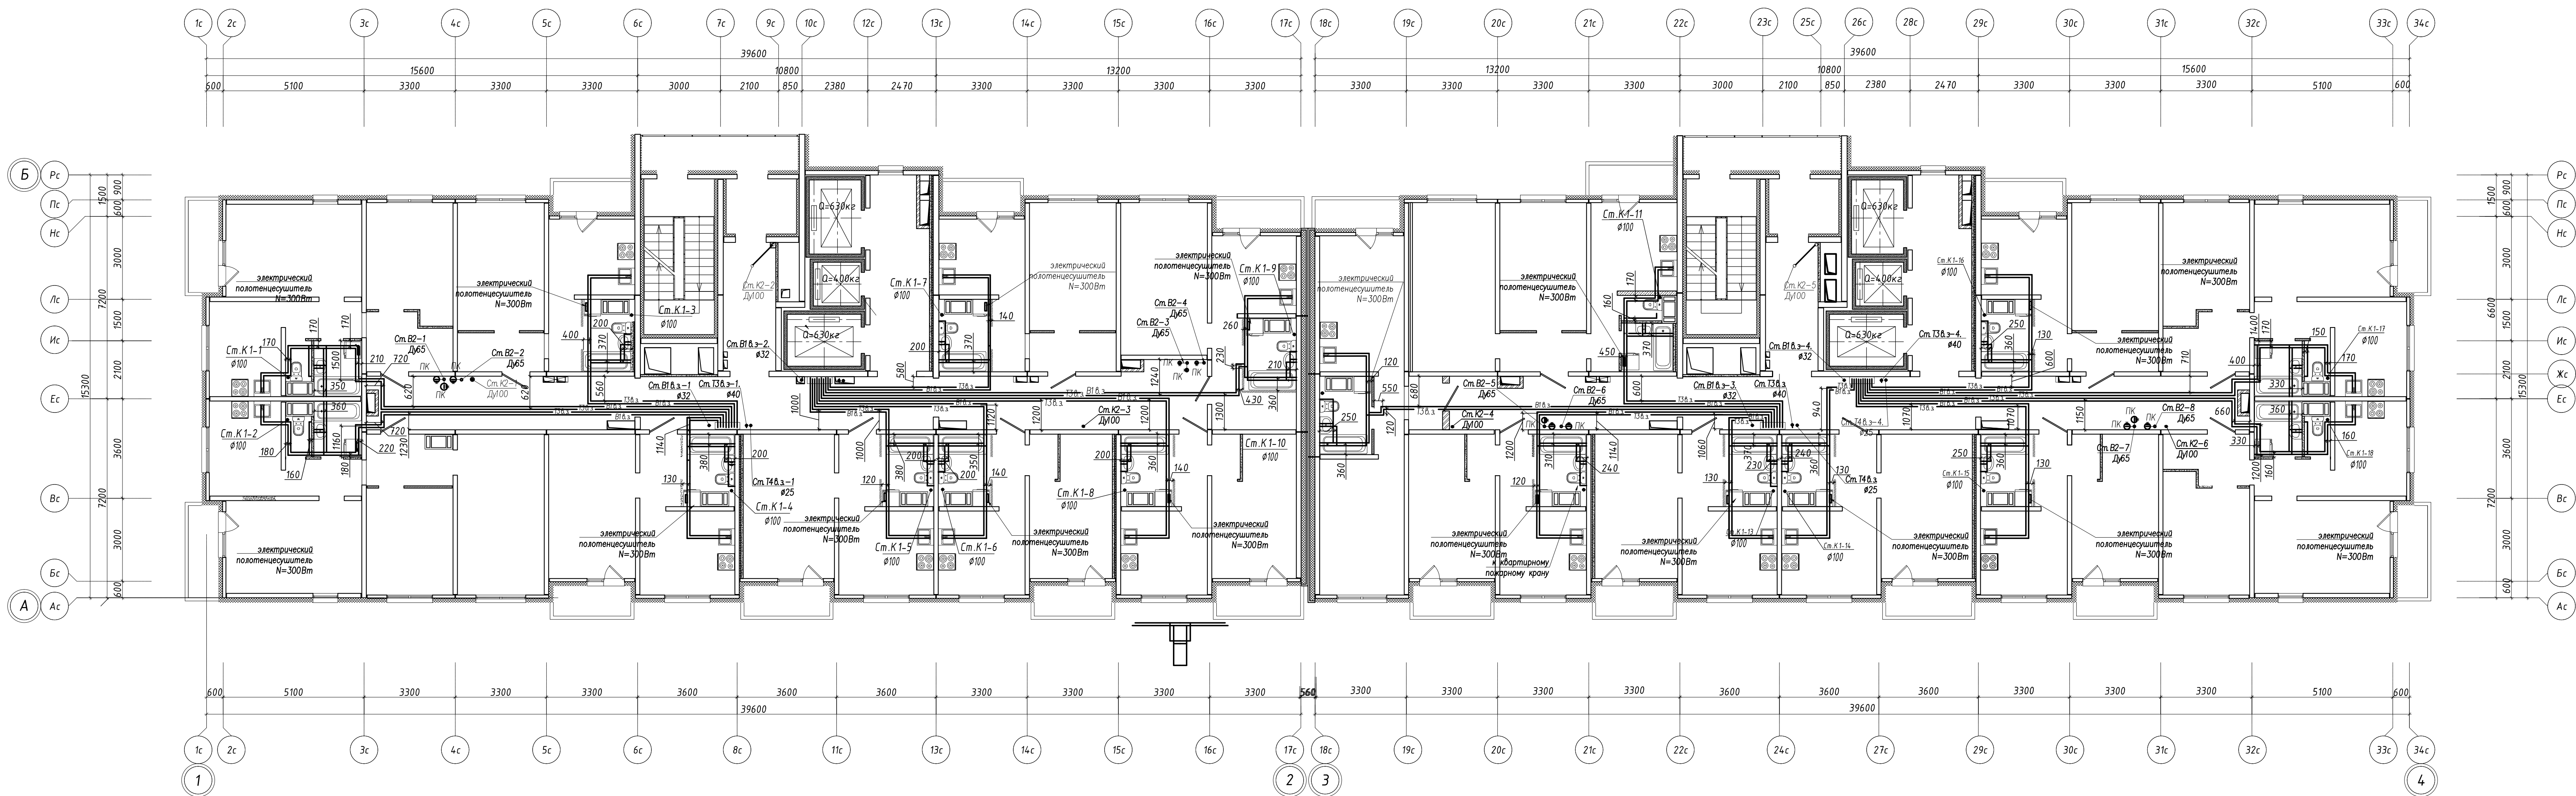


Примечание:

Привязки даны по центру между труб.
Принять охранную зону вокруг труб 150 мм. в каждую сторону.
Размеры привязок указаны в миллиметрах (ММ)

						Исполнительная схема № 16 Р 207.17/15–ВК1.2				
						Санкт–Петербург, территория предприятия "Ручьи", участок 8, квартал 17.				
Изм.	Кол.уч.	Лист	Ндк	Подпись	Дата	Многоквартирный дом (многоквартирные дома), взрос (объекты) "Б" этап Многоквартирный дом № 207.2 Секция № 1.2	Стация	Лист	Листов	
Разработал	Прораб	Цветков М.В.					ИД	16	23	
Проверил	Нач. уч.	Лабудин А.Л.					План 16–го этажа. Системы ХВС, ГВС	000 "Техстрой"		
Начертил	Инженер ПТО	Нориев М.								

Секция 1

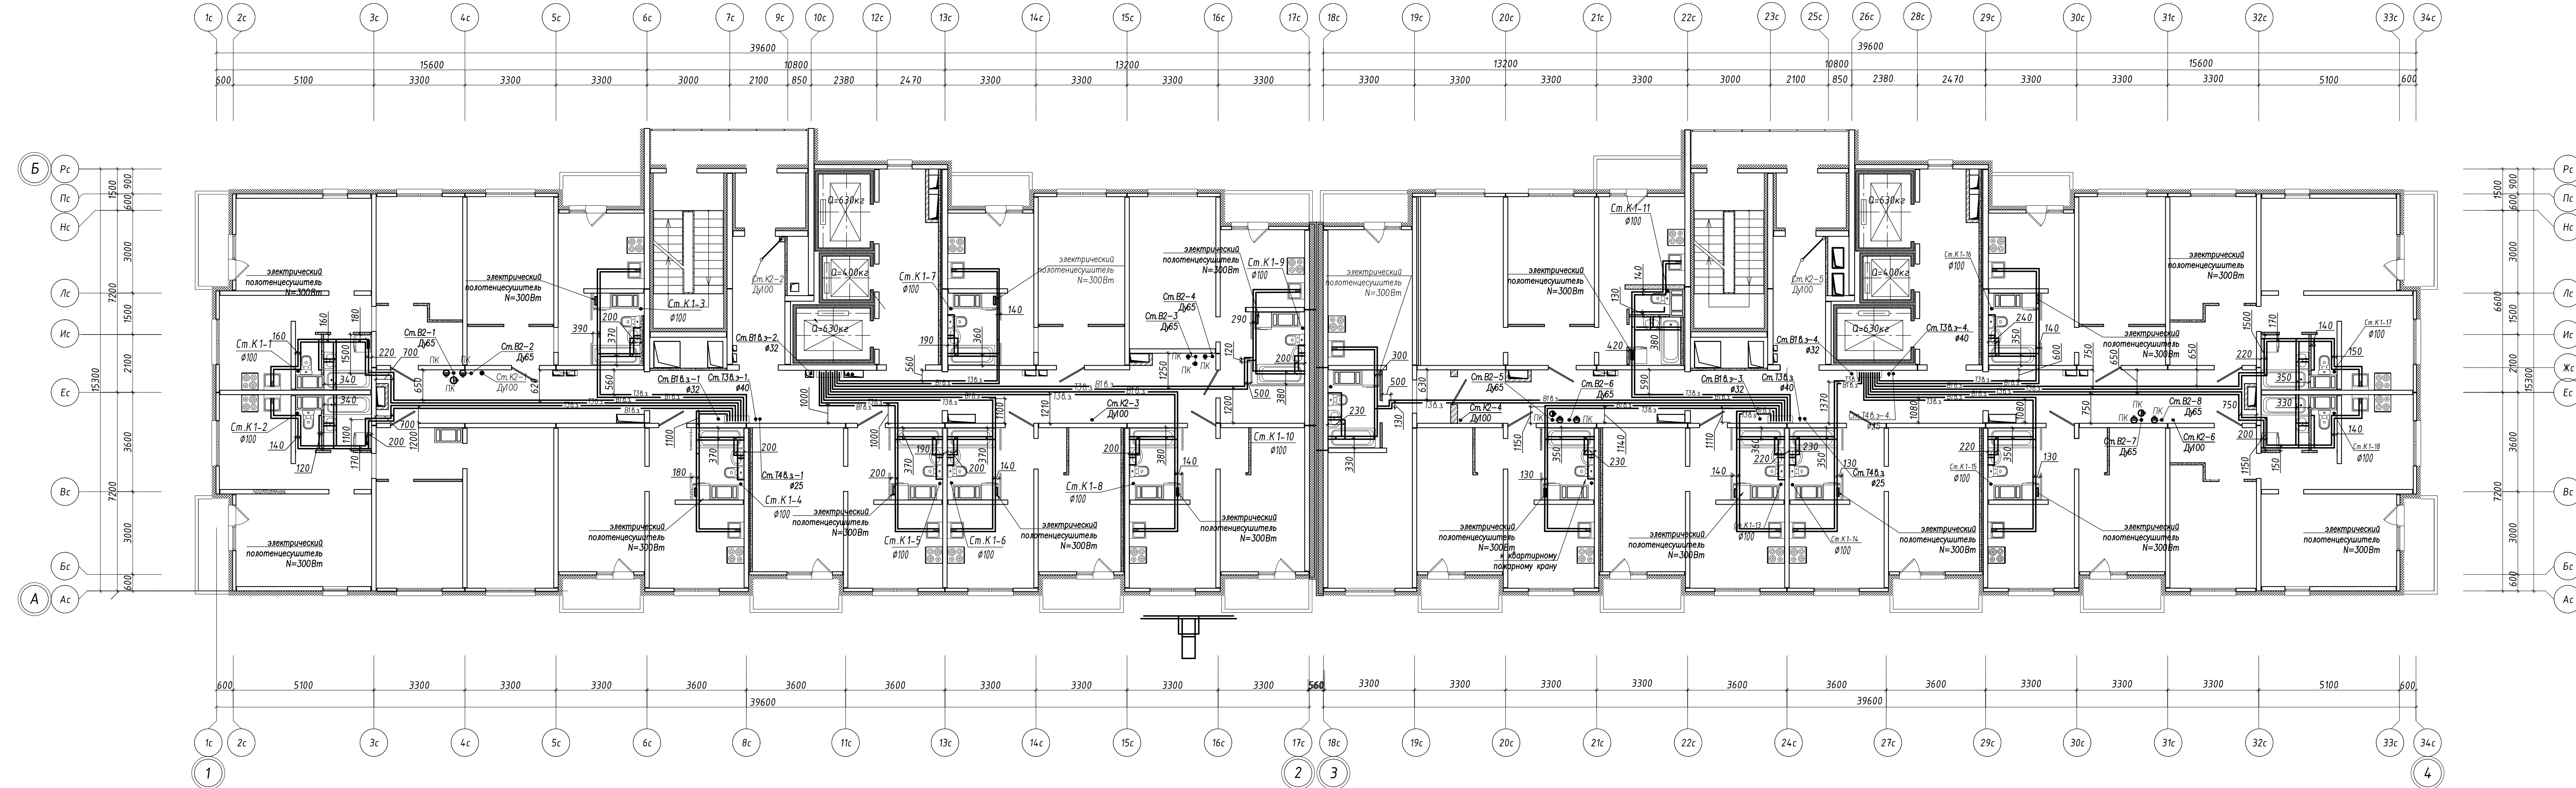


Привязки даны по центру между труб.
Принять охранную зону вокруг труб 150 мм. в каждую сторону.
Размеры привязок указаны в миллиметрах (ММ)

					Исполнительная схема № 17 Р 207.17/15-ВК1.2			
					Санкт-Петербург, территория предприятия "Ручьи", участок 8, квартал 17.			
Изм.	Кол.уч.	Лист	№год	Подпись	Дата			
Разработал						Многоквартирный дом (многоквартирные дома), этаж (этажности) 8 этаж	Страница	Лист
Прораб				Цветков М.В.		Многоквартирный дом №207.2 Секция №1.2	ИД	17
Проверил								23
Нач. уч.				Лабудин А.Л.				
Начертил						План 17-го этажа. Системы ХВС, ГВС	ООО "Техстрой"	
Инженер ПТО				Чирьев М.				

Секция 2

Секция 1

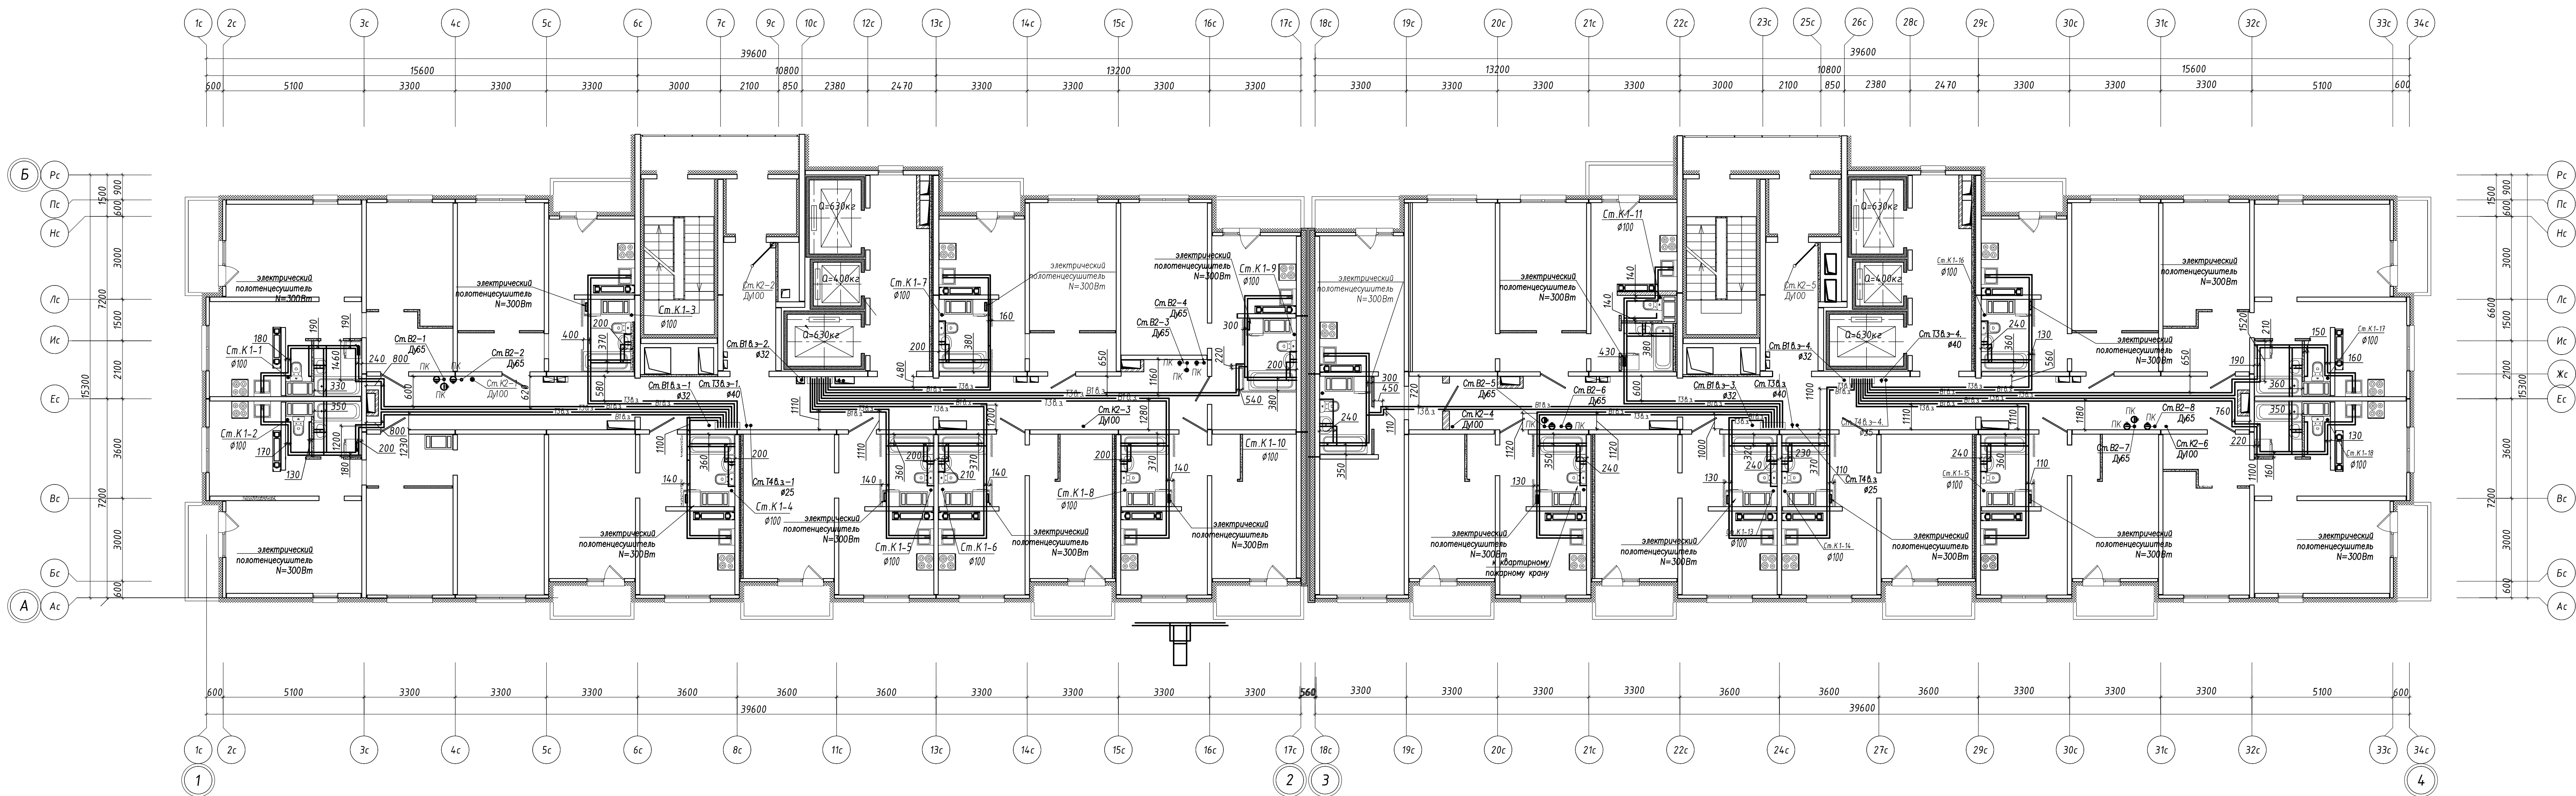


Примечание:

Привязки даны по центру между труб.
Принять охранную зону вокруг труб 150 мм. в каждую сторону.
Размеры привязок указаны в миллиметрах (ММ)

						Исполнительная схема № 18 Р 207.17/15-ВК1.2			
						Санкт-Петербург, территория предприятия "Ручьи", участок 8, квартал 17.			
Изм.	Кол.уч.	Лист	Ндок.	Подпись	Дата	Многоквартирный дом (многоквартирные дома), взрос (объекты) "Б" этап Многоквартирный дом № 207.2 Секция № 1.2	Стация	Лист	Листов
Разработал	Прораб	Цветков М.В.					ИД	18	23
Проверил	Нач. уч.	Лобудин А.Л.							
Начертил	Инженер	ПТО	Нориев М.				План 18-го этажа. Системы ХВС, ГВС		
						000 "Техстрой"			

Секция 2

Секция 1

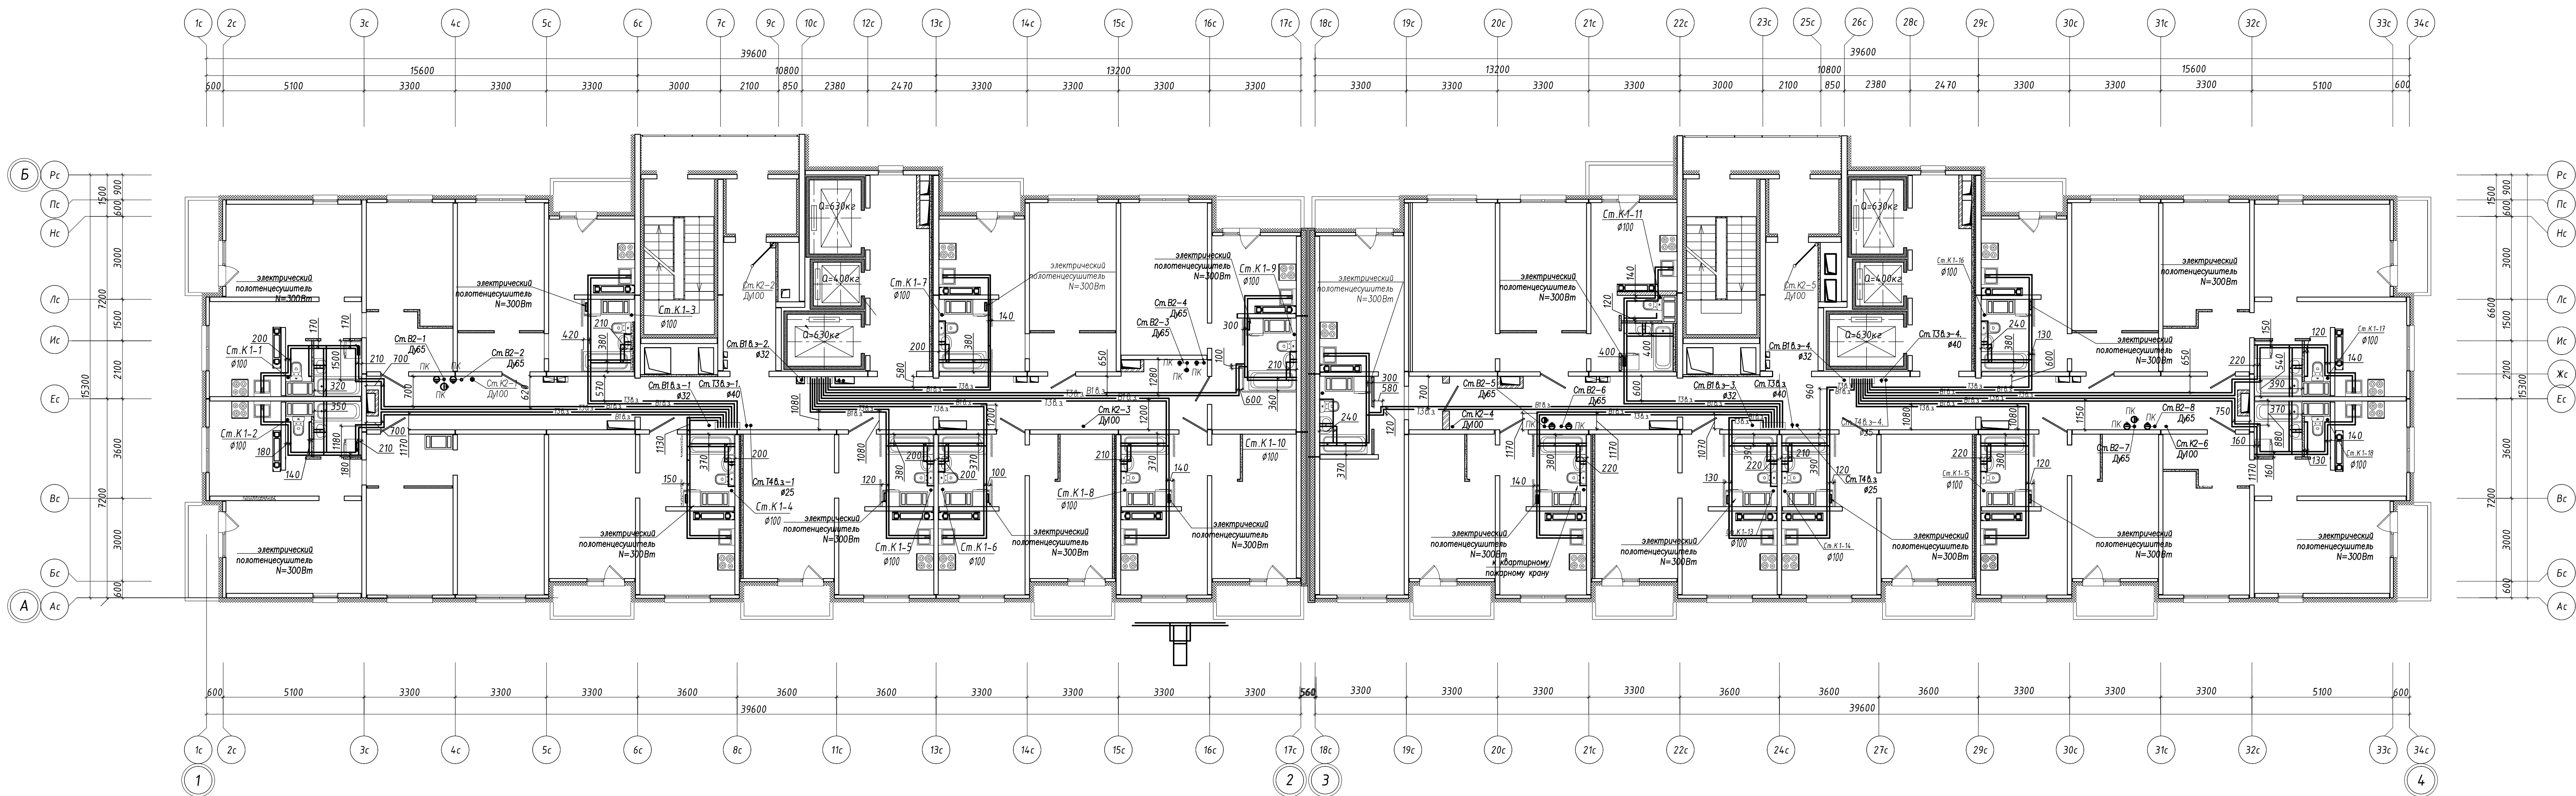


Примечание:

Привязки даны по центру между труб.
Принять охранную зону вокруг труб 150 мм. в каждую сторону.
Размеры привязок указаны в миллиметрах (ММ)

Исполнительная схема № 20 Р 207.17/15-ВК1.2			
Санкт-Петербурга, территория предприятия "Ручьи", участок 8, квартал 17.			
Изм.	Кол.уч.	Лист	Ндк
Разработал	Прораб	Цветков М.В.	
Проверил	Нач. уч.	Лабудин А.П.	
Начертил	Инженер ПТО	Нориев М.	
Многоквартирный дом (многоквартирные дома), взрос (общественный) "Б" этаж		Статия	Лист
Многоквартирный дом № 207.2 Секция № 1.2		ИД	23
План 20-го этажа. Системы ХВС, ГВС		000 "Техстрой"	

Секция 2

Секция 1

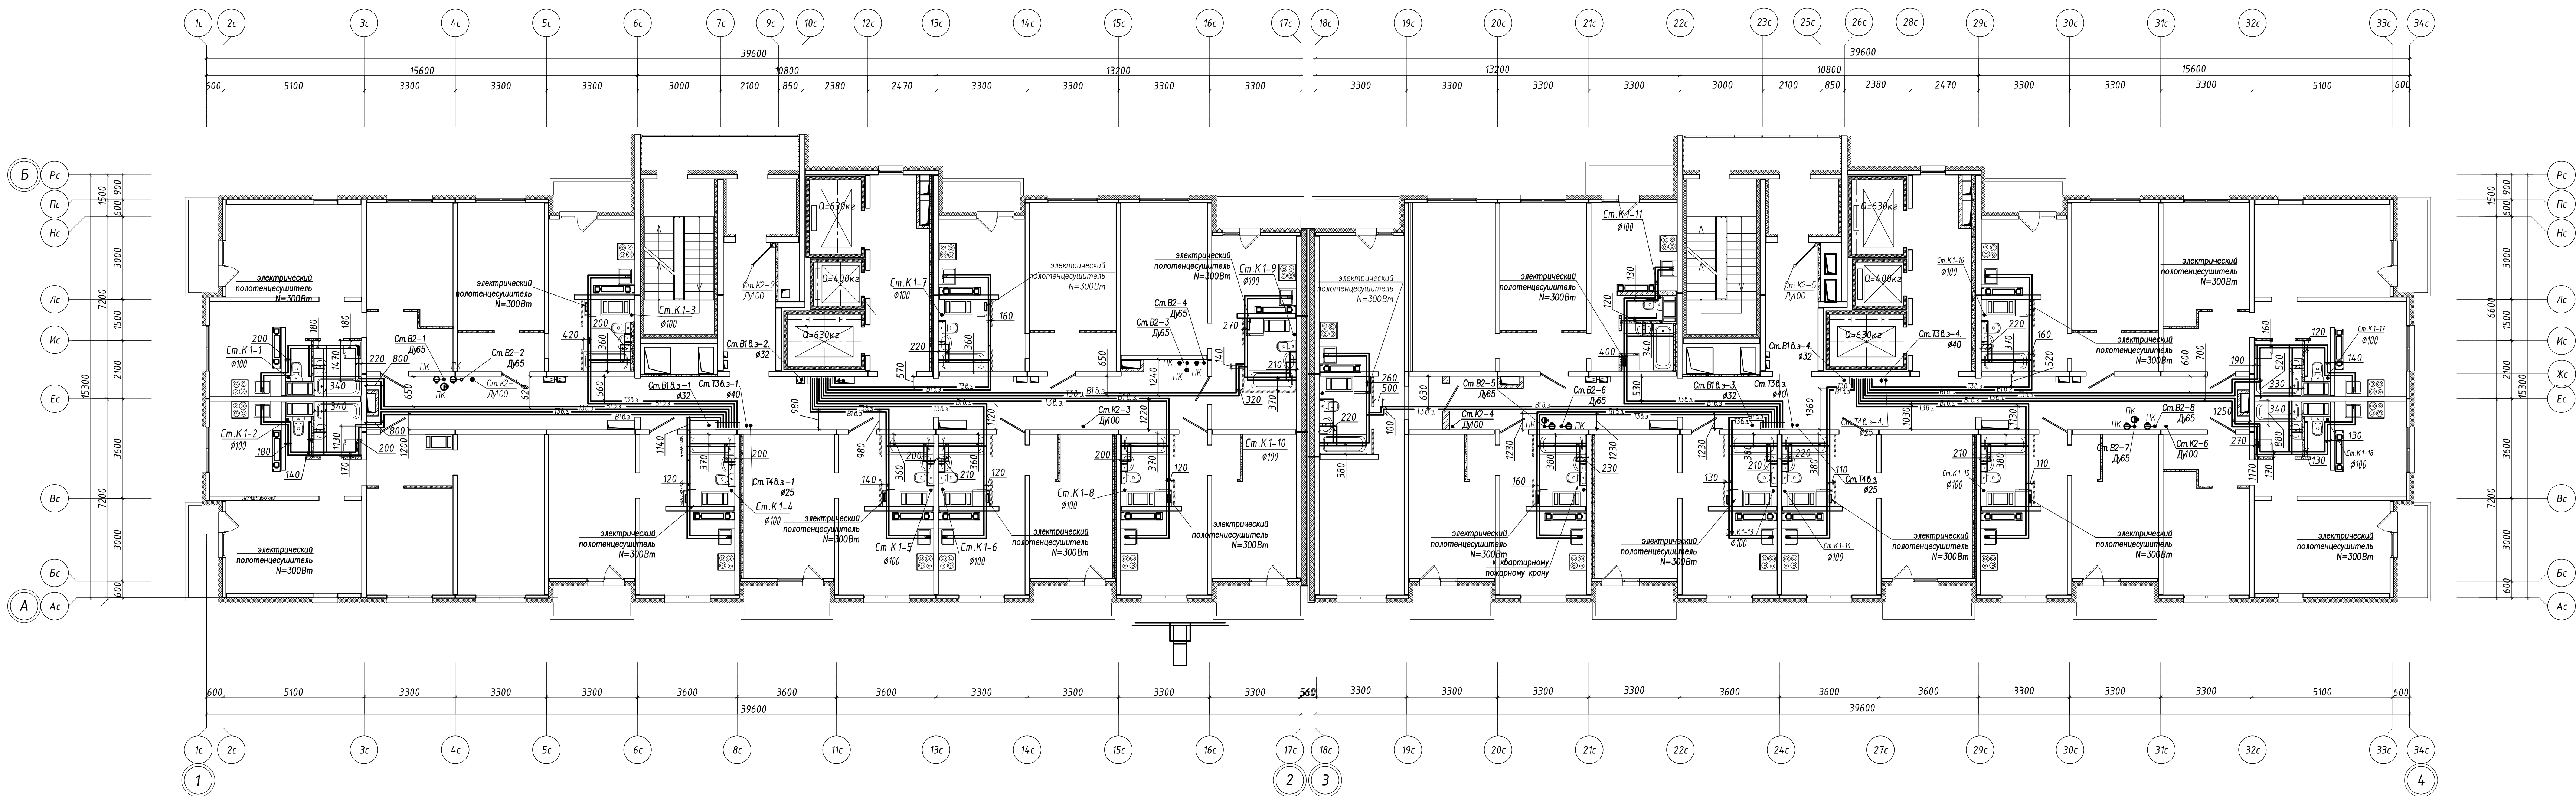

Примечание:
Привязки даны по центру между труб.
Принять охранную зону вокруг труб 150 мм. в каждую сторону.
Размеры привязок указаны в миллиметрах (ММ)

Исполнительная схема № 21 Р 207.17/15-ВК1.2			
Санкт-Петербурга, территория предприятия "Ручьи", участок 8, квартал 17.			
Изм.	Кол.уч.	Лист	Ндк
Разработал	Прораб	Цветков М.В.	Подпись
Проверил	Нач. уч.	Лабузин А.П.	Дата
Начертил	Инженер ПТО	Нориев М.	
Многоквартирный дом (многоквартирные дома), взвеш (общественный) "Б" этаж		Статус	Лист
Многоквартирный дом № 207.2 Секция № 1.2		ИД	23
План 21-го этажа. Системы ХВС, ГВС		000 "Техстрой"	

Секция 1




Привязки даны по центру между труб.
Принять охранную зону вокруг труб 150 мм. в каждую сторону.
Размеры привязок указаны в миллиметрах (ММ)

				Исполнительная схема № 22 Р 207.17/15-BK1.2		
				Санкт-Петербург, территория предприятия "Ручьи", участок 8, квартал 17.		
Изм.	Колуч	Лист	№ок	Подпись	Дата	
Разработал						
Прораб		Цетков М.В				
Проверил						
Нач. уч.		Лабудин А.Л				
Начертил						
Инженер ПТО		Чаплив М.				
				Многоквартирный дом (многоквартирные дома), этаж (объект/этаж) "6 этаж" Многоквартирный дом № 207.2 Секция № 1.2		
				Стация	Лист	Листов
				ИД	22	23
				План 22-го этажа. Системы ХВС, ГВС		
				000 "Техстрой"		

Секция 2

Секция 1

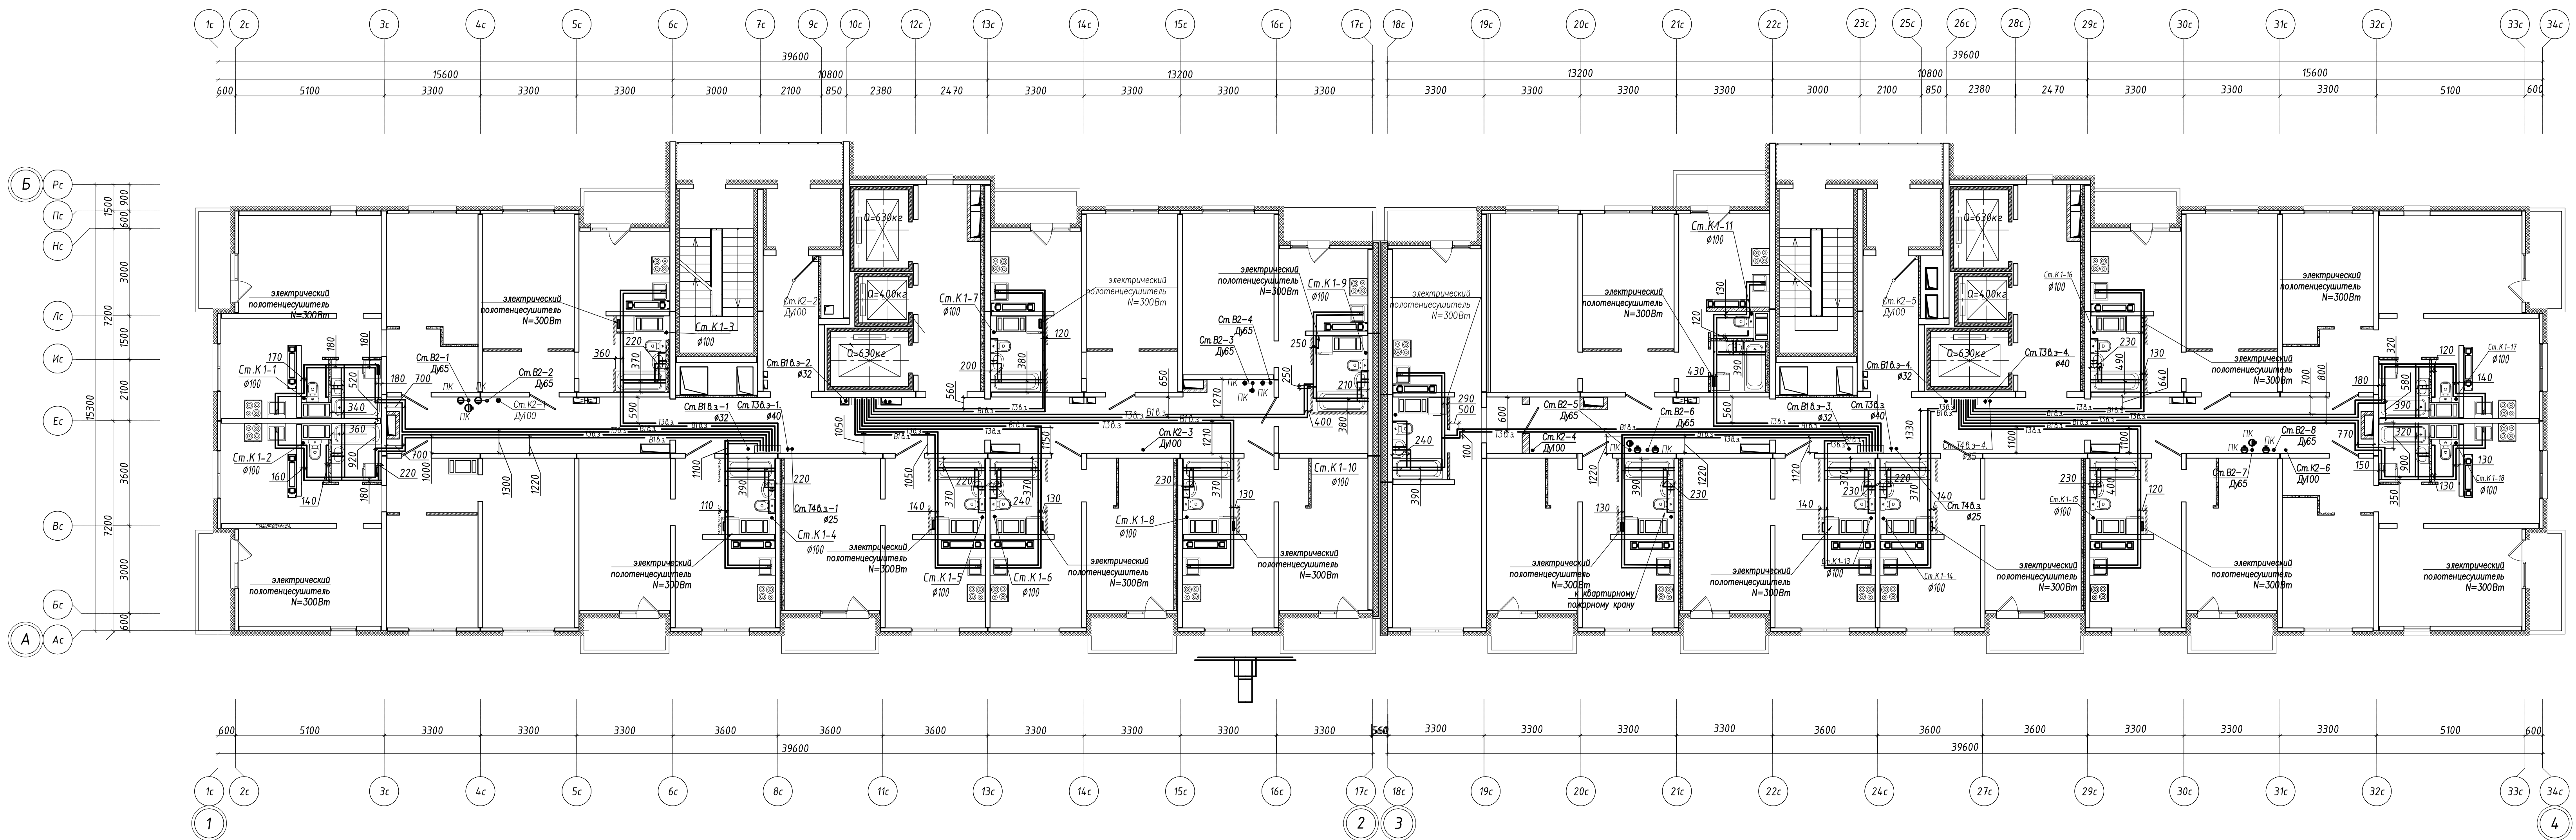

Примечание:
Привязки даны по центру между труб.
Принять охранную зону вокруг труб 150 мм. в каждую сторону.
Размеры привязок указаны в миллиметрах (ММ)

Исполнительная схема № 23 Р 207.17/15–ВК1.2					
Санкт–Петербурга, территория предприятия "Ручьи", участок 8, квартал 17.					
Изм.	Колуч.	Лист	Нгол.	Подпись	Дата
Разработал	Прораб	Цветков М.В.			
Проверил	Нач. уч.	Лабудин А.П.			
Начертил	Инженер ПТО	Нориев М.			
Многоквартирный дом (многоквартирные дома), взвж (объекты) "Б этп"			Стация	Лист	Листов
Многоквартирный дом № 207.2 Секция № 1.2			ИД	23	23
План 23–го этажа. Системы ХВС, ГВС			000 "Техстрой"		