



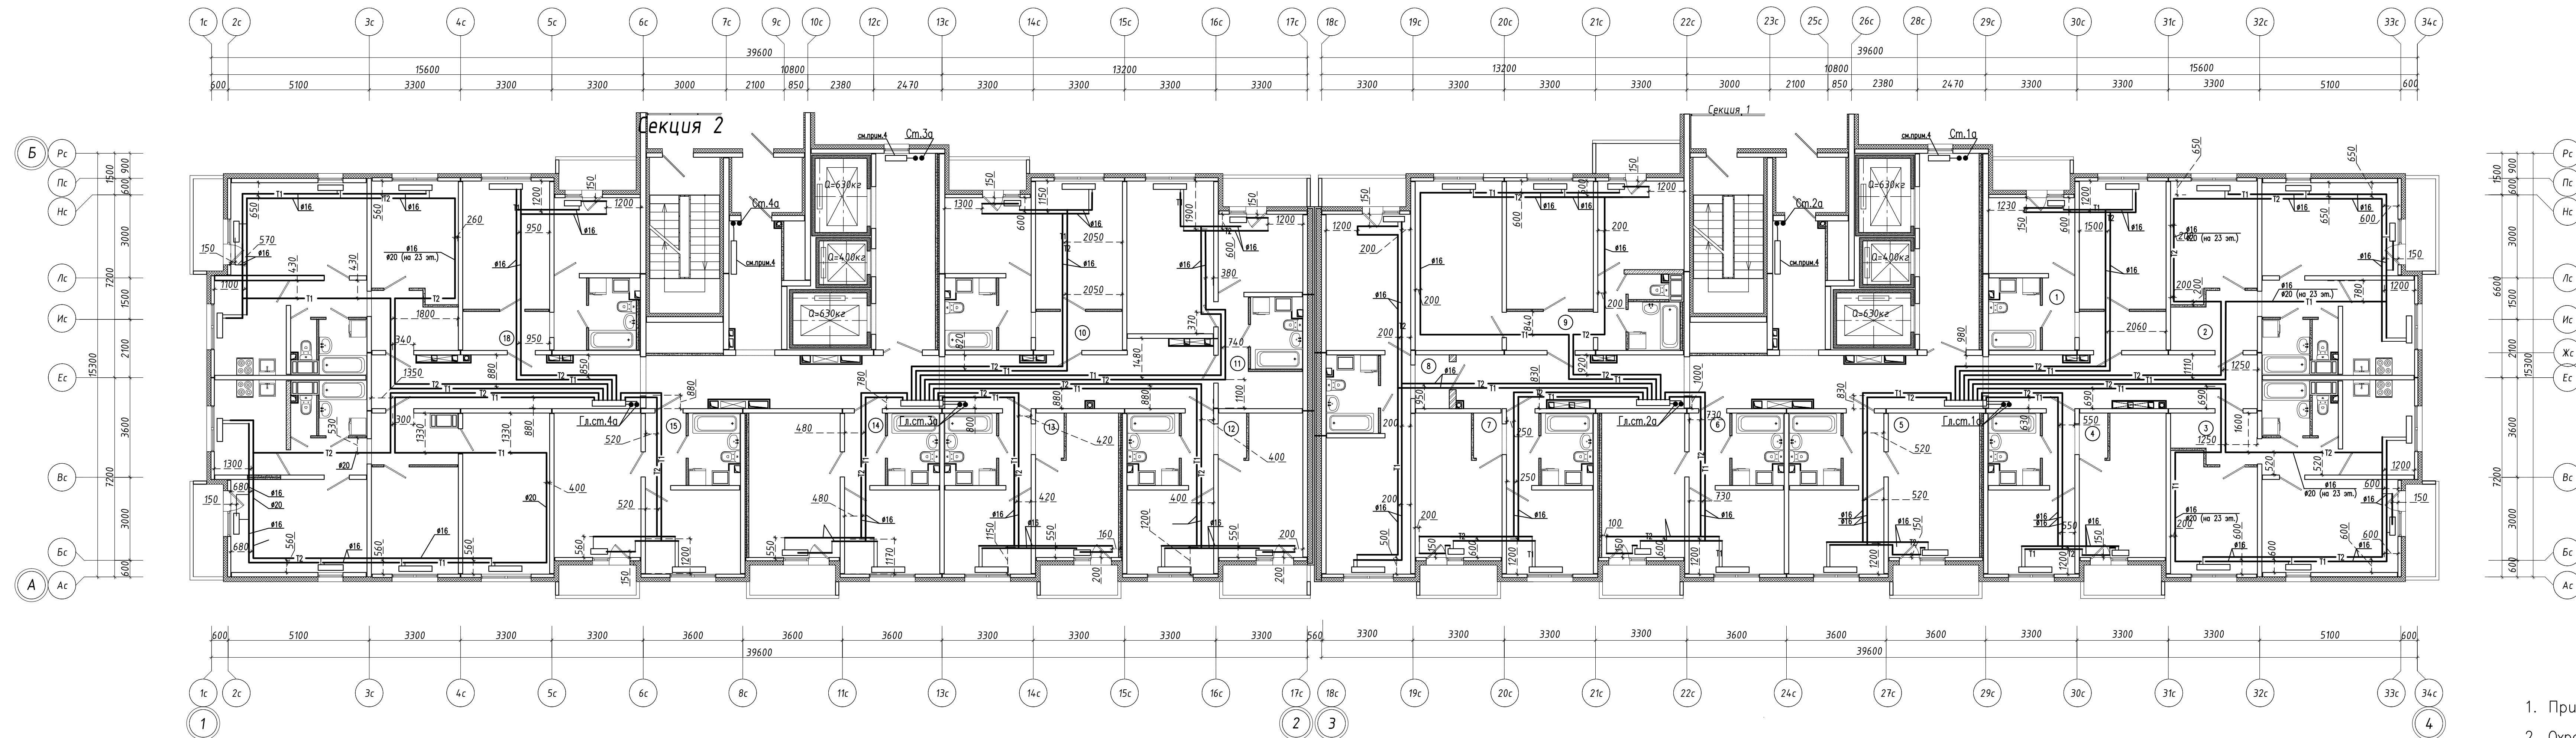


1. Привязки указаны по центру между труб.
2. Охранная зона 150 мм. в каждую сторону от привязки
3. Все привязки указаны в миллиметрах (мм)

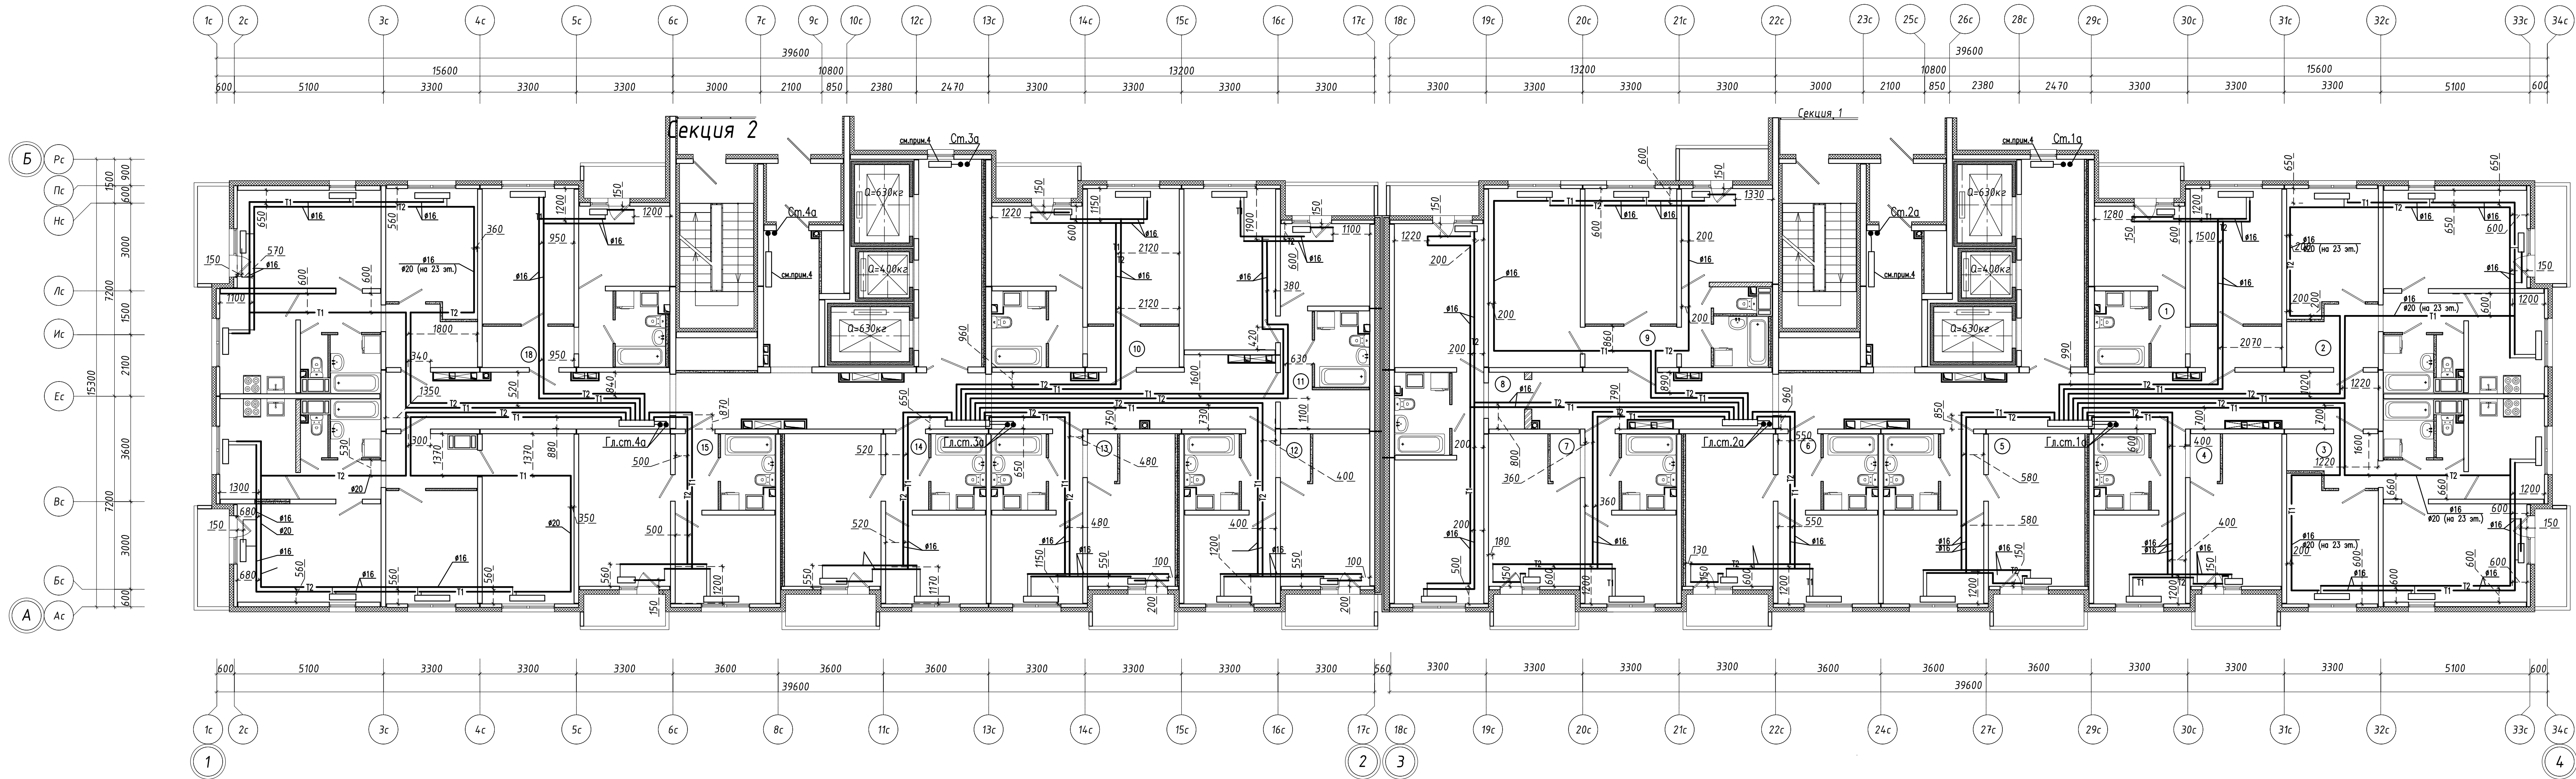


1. Привязки указаны по центру между труб.
2. Охранная зона 150 мм. в каждую сторону от привязки
3. Все привязки указаны в миллиметрах (мм)

						Исполнительная схема № 3 (Р.207.17/15–ОВ1–1.2)					
						г. Санкт-Петербург, территория предприятия "Ручьи", участок №8, квартал 17					
Изм.	Код.уч.	И. док.	Лист	Подпись	Дата	Многоквартирный дом (многоквартирные дома), гараж (автостоянка) "15 этаж" Многоквартирный дом № 207.2 секции 1,2	Стадия	Лист	Листов		
Разработал	Прораб	Цветков М.В.					ИД	3	23		
Проверил	Нач. уч.	Лабудин А.Л.									
Начертил	Инженер	ПТО	Чориев М.				План 3-го этажа Отопление. Нижняя зона.		000 "Техстрой"		

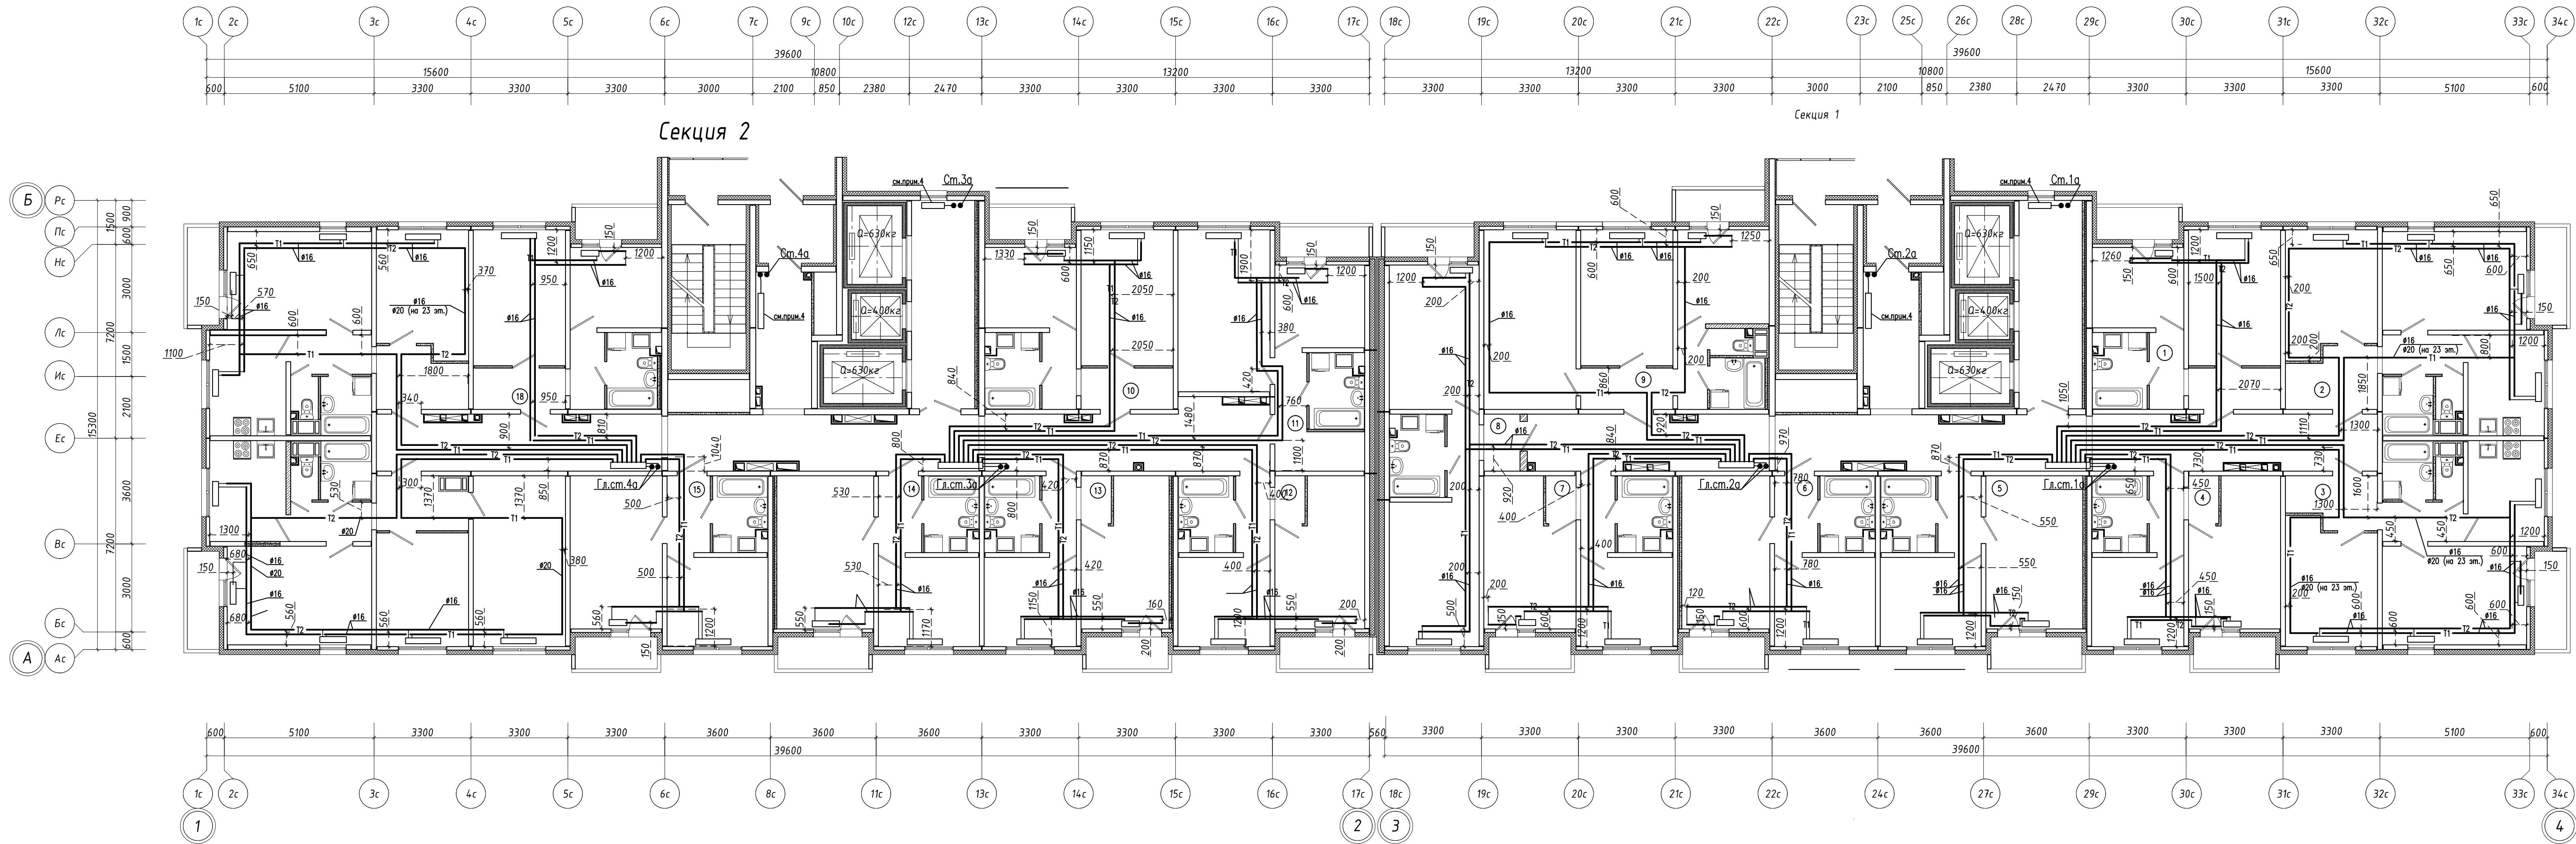


1. Привязки указаны по центру между труб.
2. Охранная зона 150 мм. в каждую сторону от привязки
3. Все привязки указаны в миллиметрах (мм)

						Исполнительная схема № 4 (Р.207.17/15–ОВ1–1.2)					
						г. Санкт-Петербург, территория предприятия "Ручьи", участок №8, квартал 17					
Изм.	Код.уч.	И. док.	Лист	Подпись	Дата	Многоквартирный дом (многоквартирные дома), гараж (автостоянка) "15 этаж" Многоквартирный дом № 207.2 секции 1,2	Стадия	Лист	Листов		
Разработал	Прораб	Цветков М.В.					ИД	4	23		
Проверил	Нач. уч.	Лабудин А.Л.									
Начертил	Инженер	ПТО	Чориев М.						000 "Техстрой"		
План 4-го этажа Отопление. Нижняя зона.											

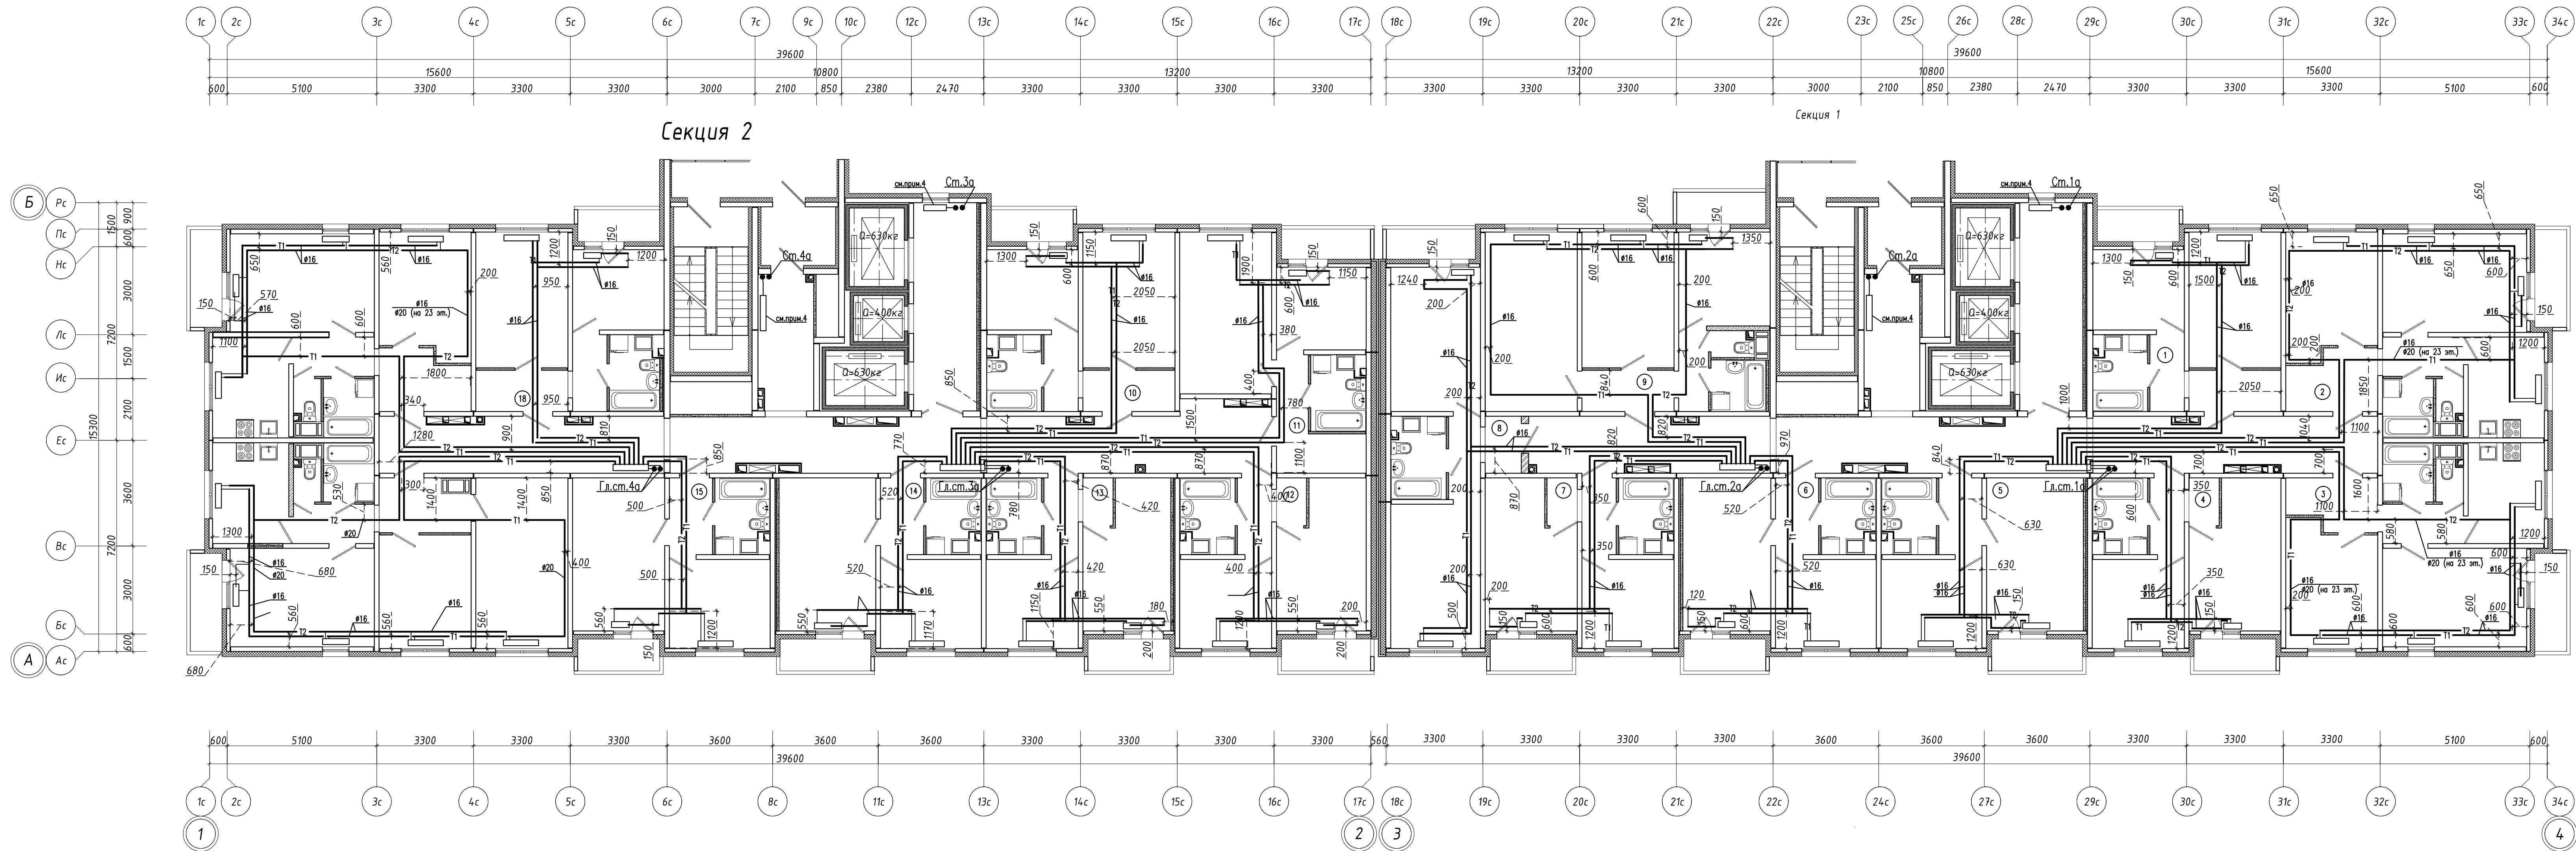


1. Привязки указаны по центру между труб.
2. Охранная зона 150 мм. в каждую сторону от привязки
3. Все привязки указаны в миллиметрах (мм)

						Исполнительная схема № 6 (Р.207.17/15-ОВ1-1.2)					
						г. Санкт-Петербург, территория предприятия "Ручьи", участок №8, квартал 17					
Изм.	Код.уч.	И. док.	Лист	Подпись	Дата	Многоквартирный дом (многоквартирные дома), гараж (автостоянка) "15 этаж" Многоквартирный дом № 207.2 секции 1,2	Стадия	Лист	Листов		
Разработал	Прораб	Цветков М.В.					ИД	6	23		
Проверил	Нач. уч.	Лабудин А.Л.									
Начертил	Инженер	ПТО	Чориев М.						000 "Техстрой"		
							Ламы 6-го этажа Отопление. Нижняя зона.				

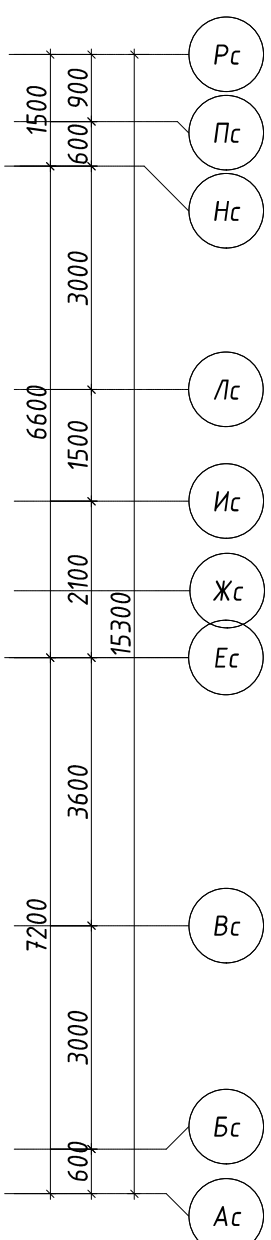


1. Привязки указаны по центру между труб.
2. Охранная зона 150 мм. в каждую сторону от привязки
3. Все привязки указаны в миллиметрах (мм)

						Исполнительная схема № 8 (Р.207.17/15-ОВ-1.2)		
						г.Санкт-Петербург, территория предприятия "Ручьи", участок №8, квартал 17		
Изм.	Кол.уч.	И	док	Лист	Подпись	Дата		
Разработал							Многоквартирный дом (многоквартирные дома), этаж (этажность) "15 этаж"	Страница Лист Листов
Пророб		Цветков	М.В.				Многоквартирный дом №207.2 секции 1,2	ИД 8 23
Проверил								
Нач. уч.		Лабунин	А.Л.					
Начертил								
Инженер ПТО		Нориев	М.				Лоды 8-го этажа Отопление. Нижняя зона.	000 "Техстрой"

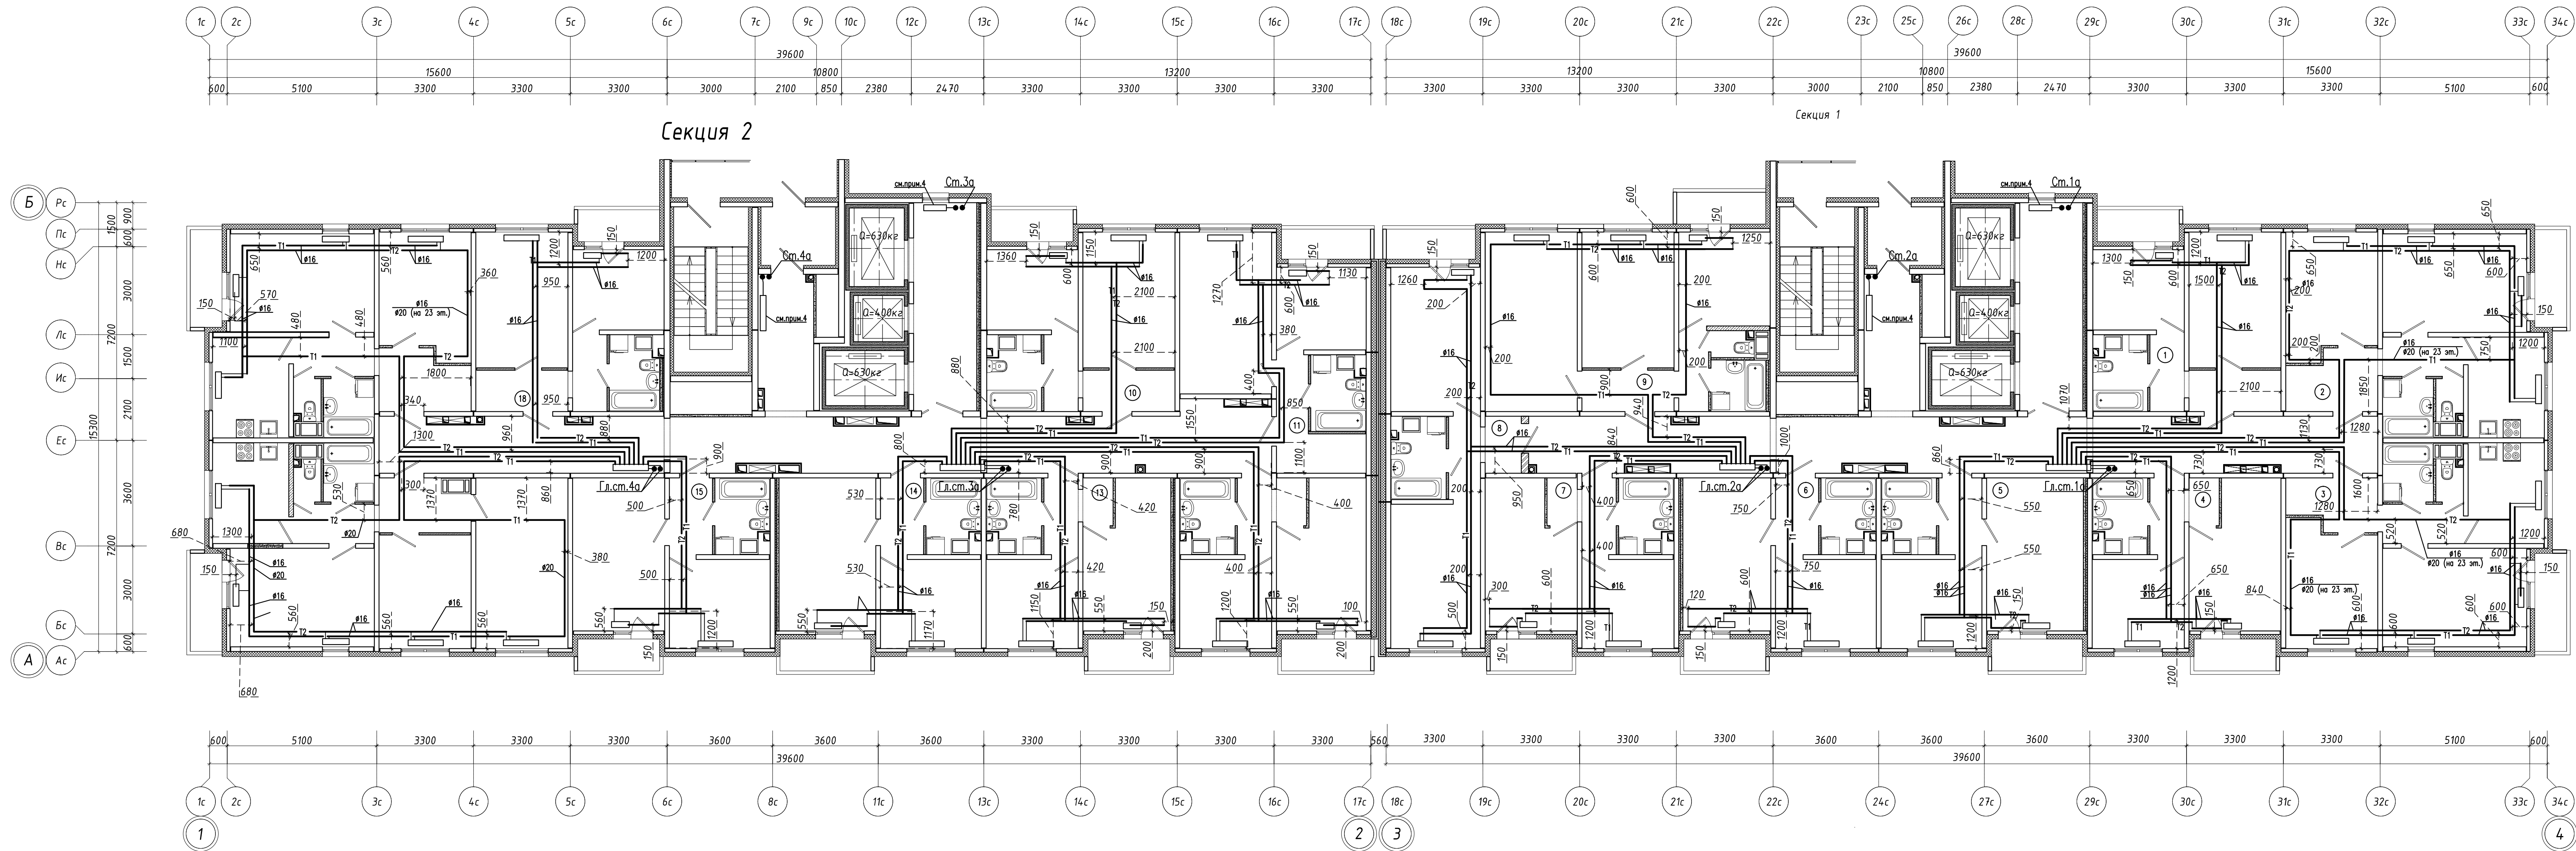


1. Привязки указаны по центру между труб.
2. Охранная зона 150 мм. в каждую сторону от привязки
3. Все привязки указаны в миллиметрах (мм)

						Исполнительная схема № 10 (Р.207.17/15-ОВ1-1.2)					
						г. Санкт-Петербург, территория предприятия "Ручьи", участок №8, квартал 17					
Изм.	Код.уч.	И. док.	Лист	Подпись	Дата	Многоквартирный дом (многоквартирные дома), гараж (автостоянка) "15 этаж" Многоквартирный дом № 207.2 секции 1,2	Стадия	Лист	Листов		
Разработал	Прораб	Цветков М.В.					ИД	10	23		
Проверил	Нач. уч.	Лобузин А.Л.									
Начертил	Инженер	ПТО	Чориев М.						000 "Техстрой"		
План 10-го этажа. Отопление. Нижняя зона.											

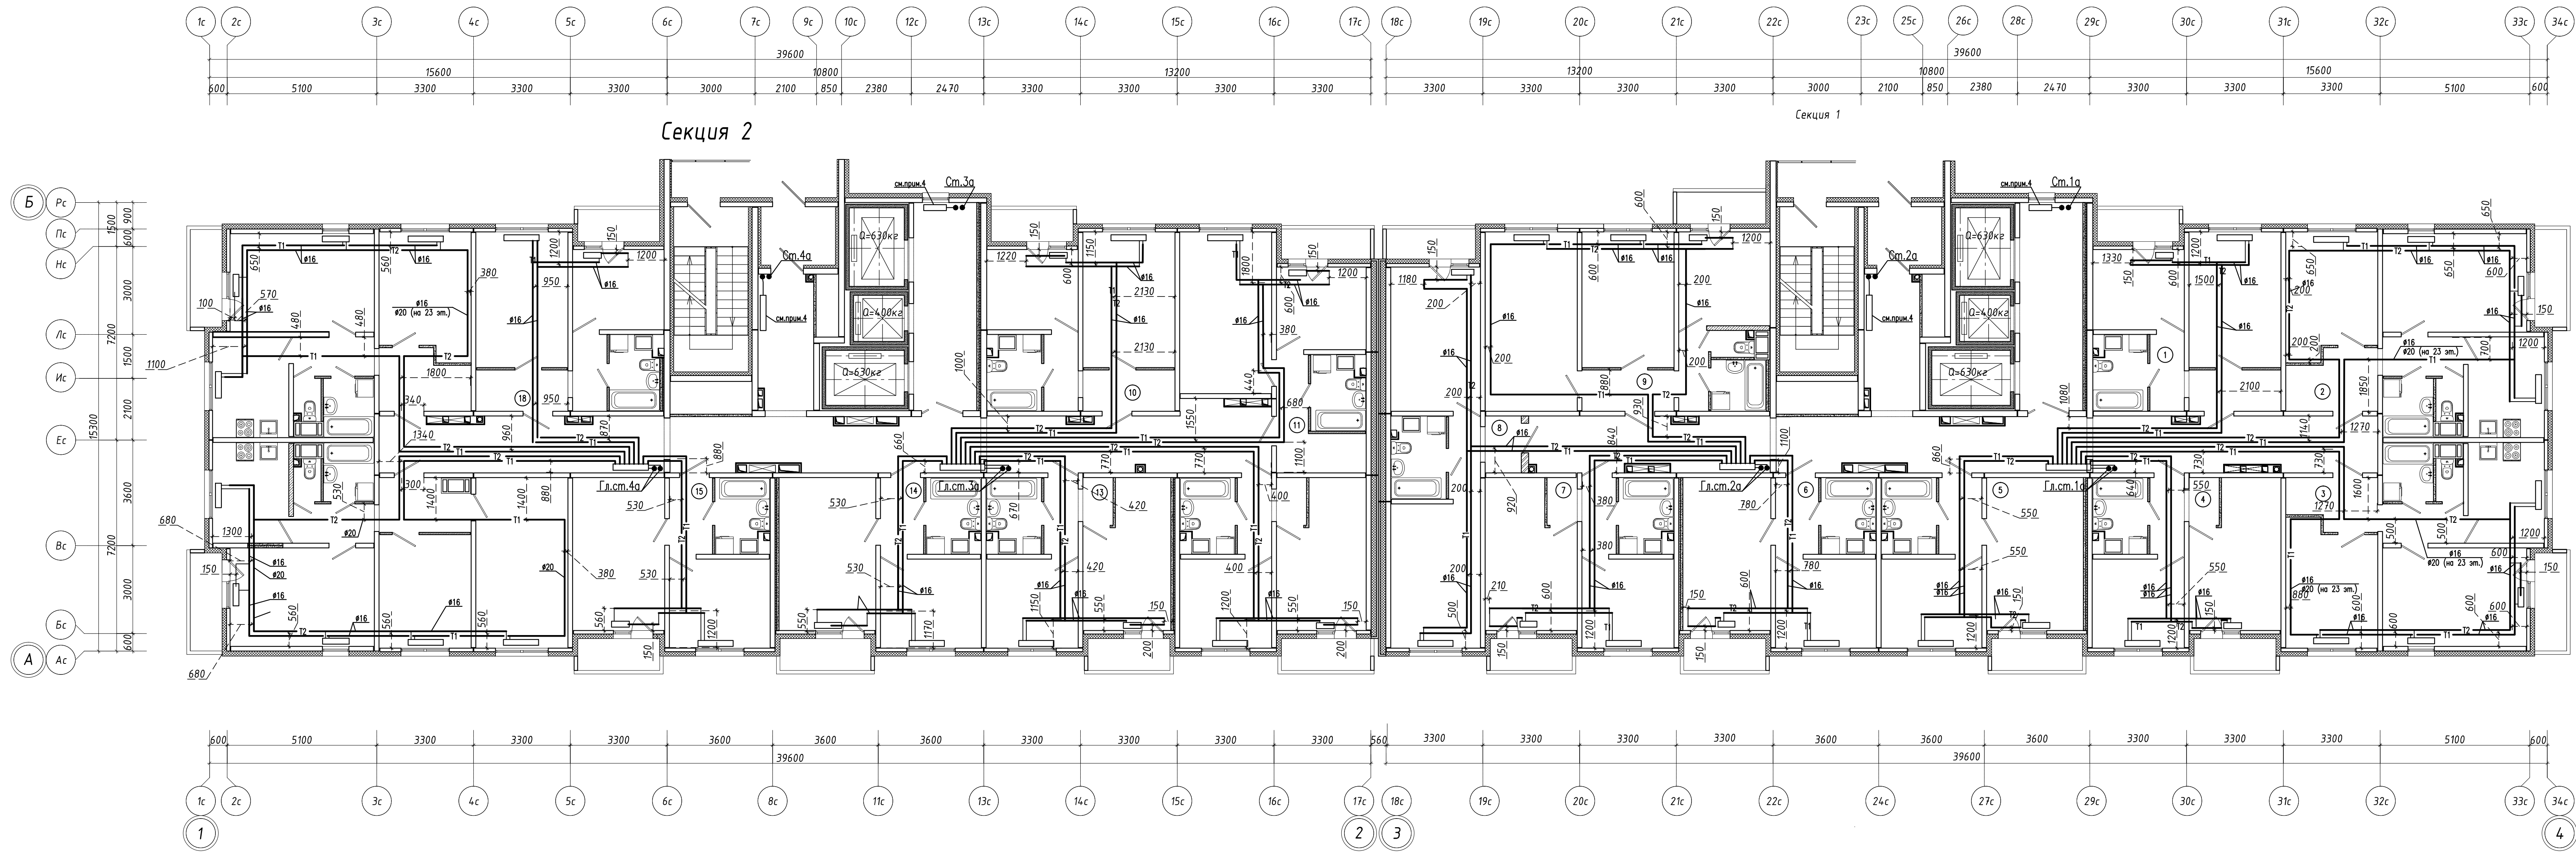


1. Привязки указаны по центру между труб.
2. Охранная зона 150 мм. в каждую сторону от привязки
3. Все привязки указаны в миллиметрах (мм)

						Исполнительная схема № 11 (Р.207.17/15–ОВ1–1.2)					
						г. Санкт-Петербург, территория предприятия "Ручьи", участок №8, квартал 17					
Изм.	Код.уч.	И. док.	Лист	Подпись	Дата	Многоквартирный дом (многоквартирные дома), гараж (автостоянка) "15 этаж" Многоквартирный дом № 207.2 секции 1,2	Стадия	Лист	Листов		
Разработал	Прораб	Цветков М.В.					ИД	11	23		
Проверил	Нач. уч.	Лобудин А.Л.									
Начертил	Инженер	ПТО	Чориев М.								
						План 11-го этажа Отопление. Нижняя зона.			000 "Техстрой"		

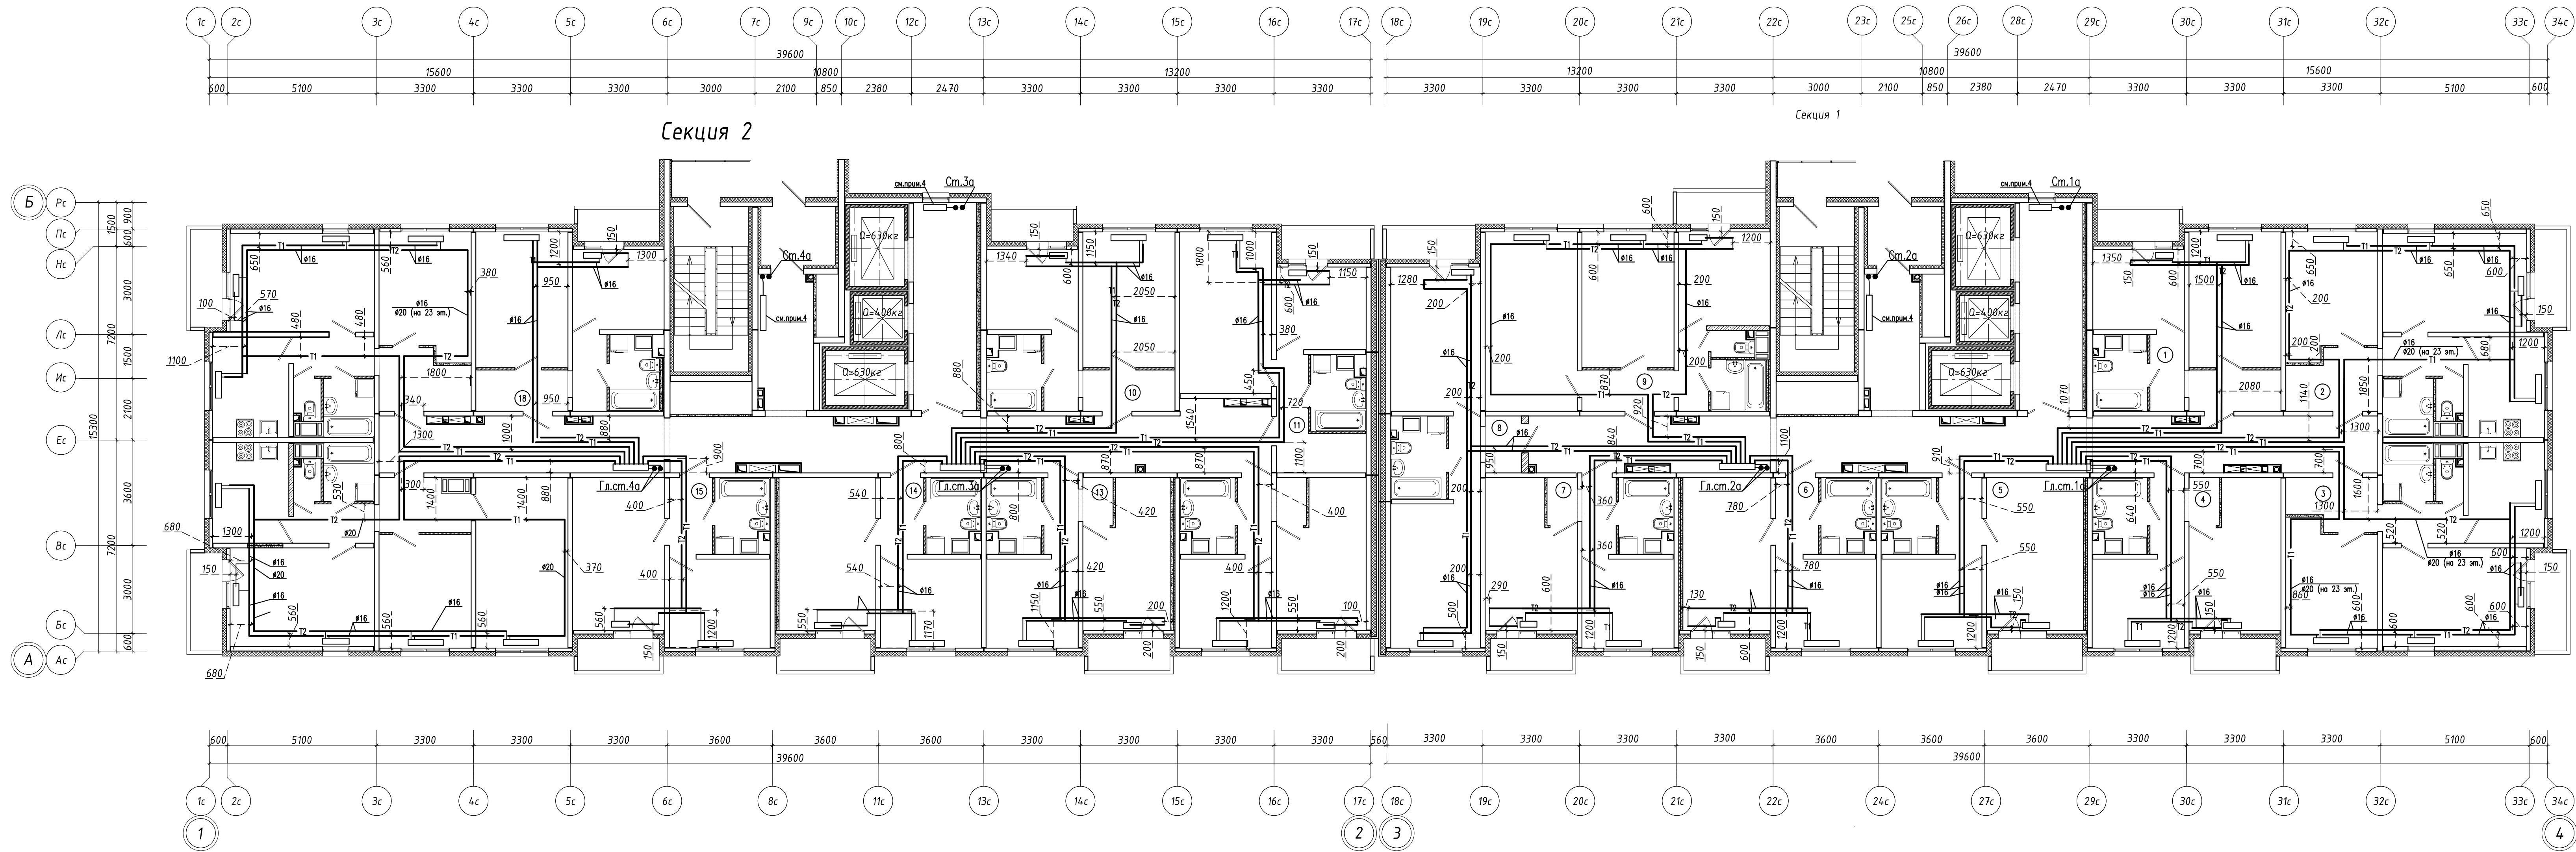


- 1. Привязки указаны по центру между труб.
- 2. Охранная зона 150 мм. в каждую сторону от привязки
- 3. Все привязки указаны в миллиметрах (мм)

						Исполнительная схема № 12 (Р.207.17/15–ОВ1–1.2)					
						г. Санкт–Петербург, территория предприятия "Ручьи", участок №8, квартал 17					
Изм.	Код.уч.	И. док.	Лист	Подпись	Дата	Многоквартирный дом (многоквартирные дома), гараж (автостоянка) "15 этаж" Многоквартирный дом № 207.2 секции 1,2	Стадия	Лист	Листов		
Разработал	Прораб	Цветков М.В.					ИД	12	23		
Проверил	Нач. уч.	Лабудин А.Л.									
Начертил	Инженер	ПТО Чориев М.									
						План 12–го этажа Отопление. Нижняя зона.			000 "Техстрой"		

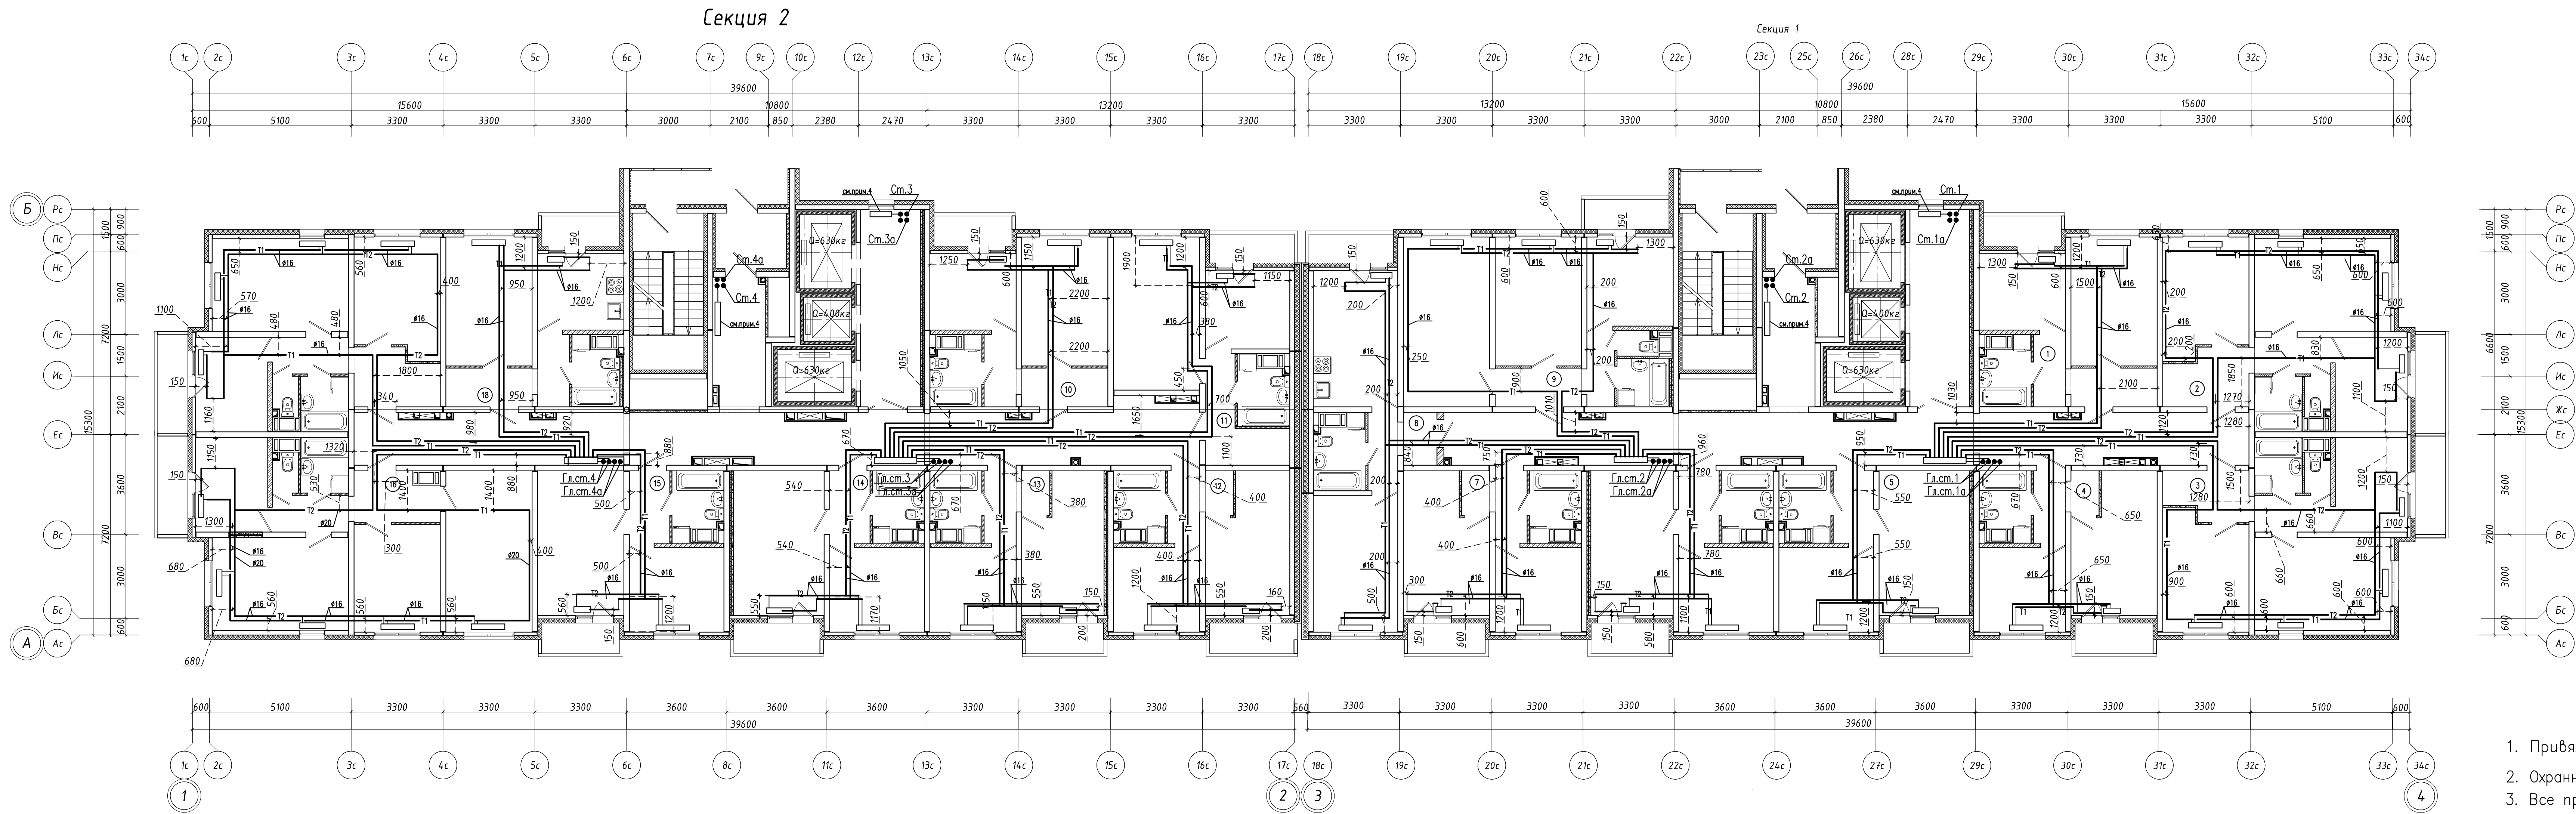


1. Привязки указаны по центру между труб.
2. Охранная зона 150 мм. в каждую сторону от привязки
3. Все привязки указаны в миллиметрах (мм)

						Исполнительная схема № 13 (Р.207.17/15-ОВТ-1.2)					
						г. Санкт-Петербург, территория предприятия "Ручьи", участок №8, квартал 17					
Изм.	Код. уч.	И. док.	Лист	Подпись	Дата						
Разработал	Прораб	Цветков М.В.				Многоквартирный дом (многоквартирные дома), гараж (автостоянка) "15 этаж"			Статус	Лист	Листов
Проверил	Нач. уч.	Лобудин А.Л.				Многоквартирный дом № 207.1 секции 1,2			ИД	13	23
Начертил	Инженер	ПТО	Чориев М.			План 13-го этажа. Отопление. Верхняя зона.			000 "Техстрой"		

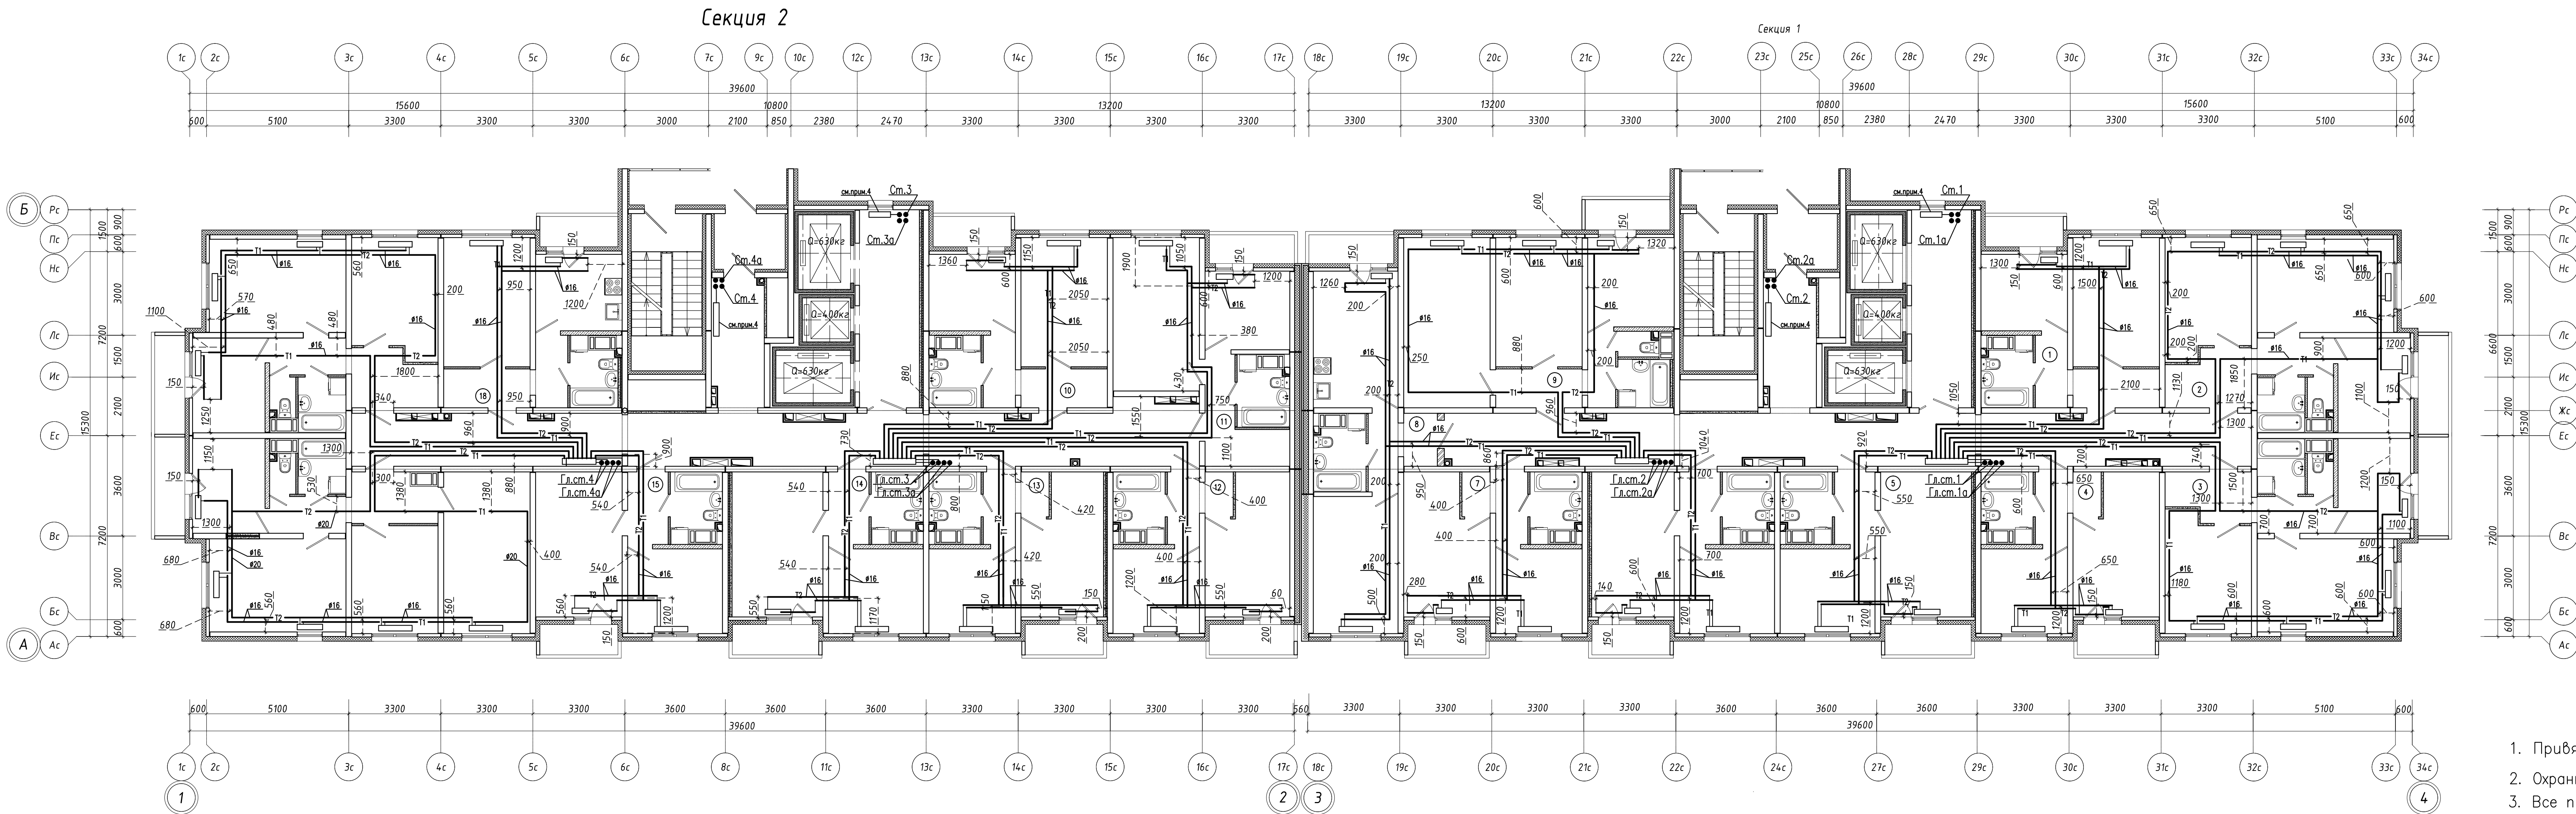


1. Привязки указаны по центру между труб.
2. Охранная зона 150 мм. в каждую сторону от привязки
3. Все привязки указаны в миллиметрах (мм)

						Исполнительная схема № 14 (Р.207.17/15-ОВТ-1.2)					
						г. Санкт-Петербург, территория предприятия "Ручьи", участок №8, квартал 17					
Изм.	Код. уч.	И. док.	Лист	Подпись	Дата						
Разработал	Прораб	Цветков М.В.				Многоквартирный дом (многоквартирные дома), гараж (автостоянка) "15 этап"		Стадия	Лист	Листов	
Проверил	Нач. уч.	Лобудин А.Л.				Многоквартирный дом № 207.1 секции 1,2		ИД	14	23	
Начертил						План 14-го этажа. Отопление. Верхняя зона.		000 "Техстрой"			
Инженер ПТО	Чориев М.										

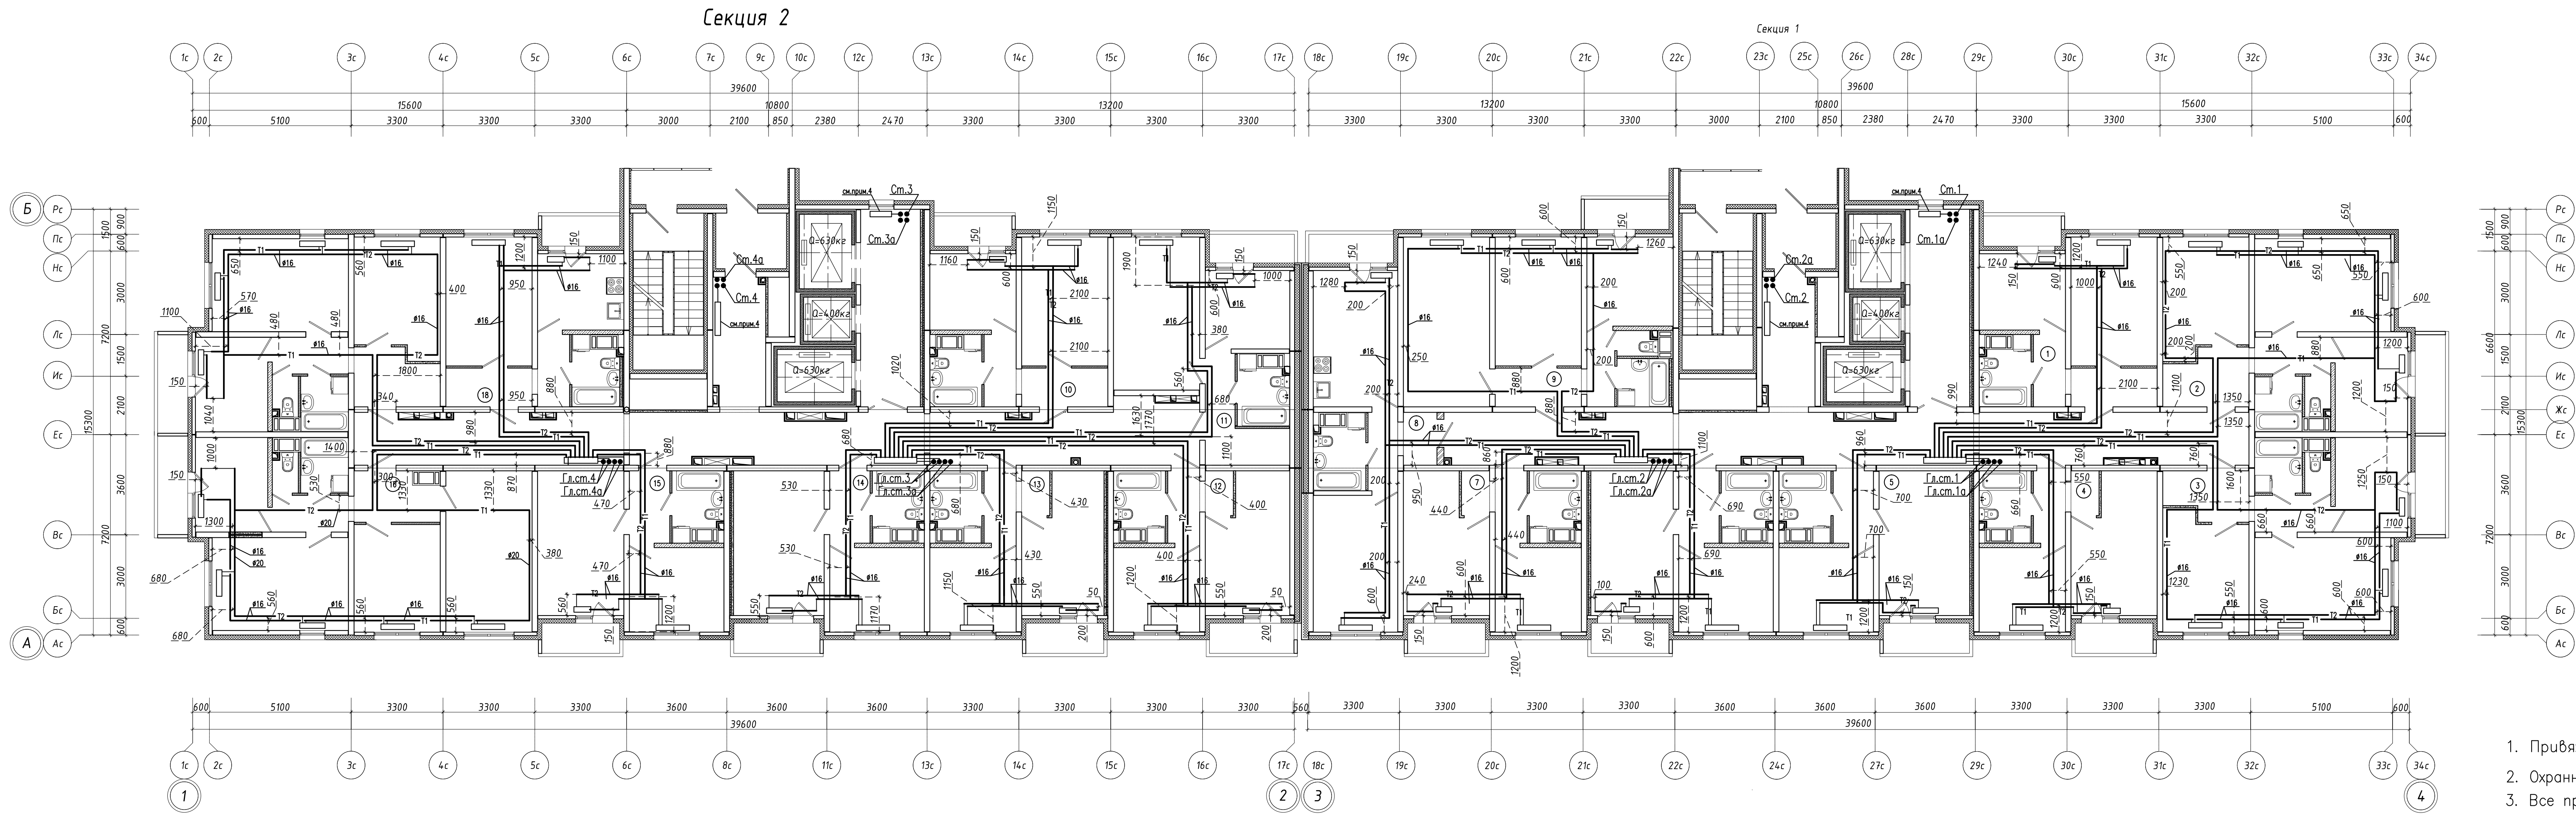



1. Привязки указаны по центру между труб.
2. Охранная зона 150 мм. в каждую сторону от привязки
3. Все привязки указаны в миллиметрах (мм)

						Исполнительная схема № 17 (Р.207.17/15-ОВ1-1.2)					
						г. Санкт-Петербурга, территория предприятия "Ручьи", участок №8, квартал 17					
Изм.	Кол.уч.	И. док.	Лист	Подпись	Дата						
Разработал	Прораб	Цветков М.В.				Многоквартирный дом (многоквартирные дома), гараж (автостоянка) "15 этаж"		Стадия	Лист	Листов	
	Проверил					Многоквартирный дом № 207.1 секции 1,2		ИД	17	23	
	Нач. уч.	Лабудин А.Л.				План 17-го этажа. Отопление. Верхняя зона.		ООО "Техстрой"			
	Начертил										
	Инженер ПТО	Чориев М.									

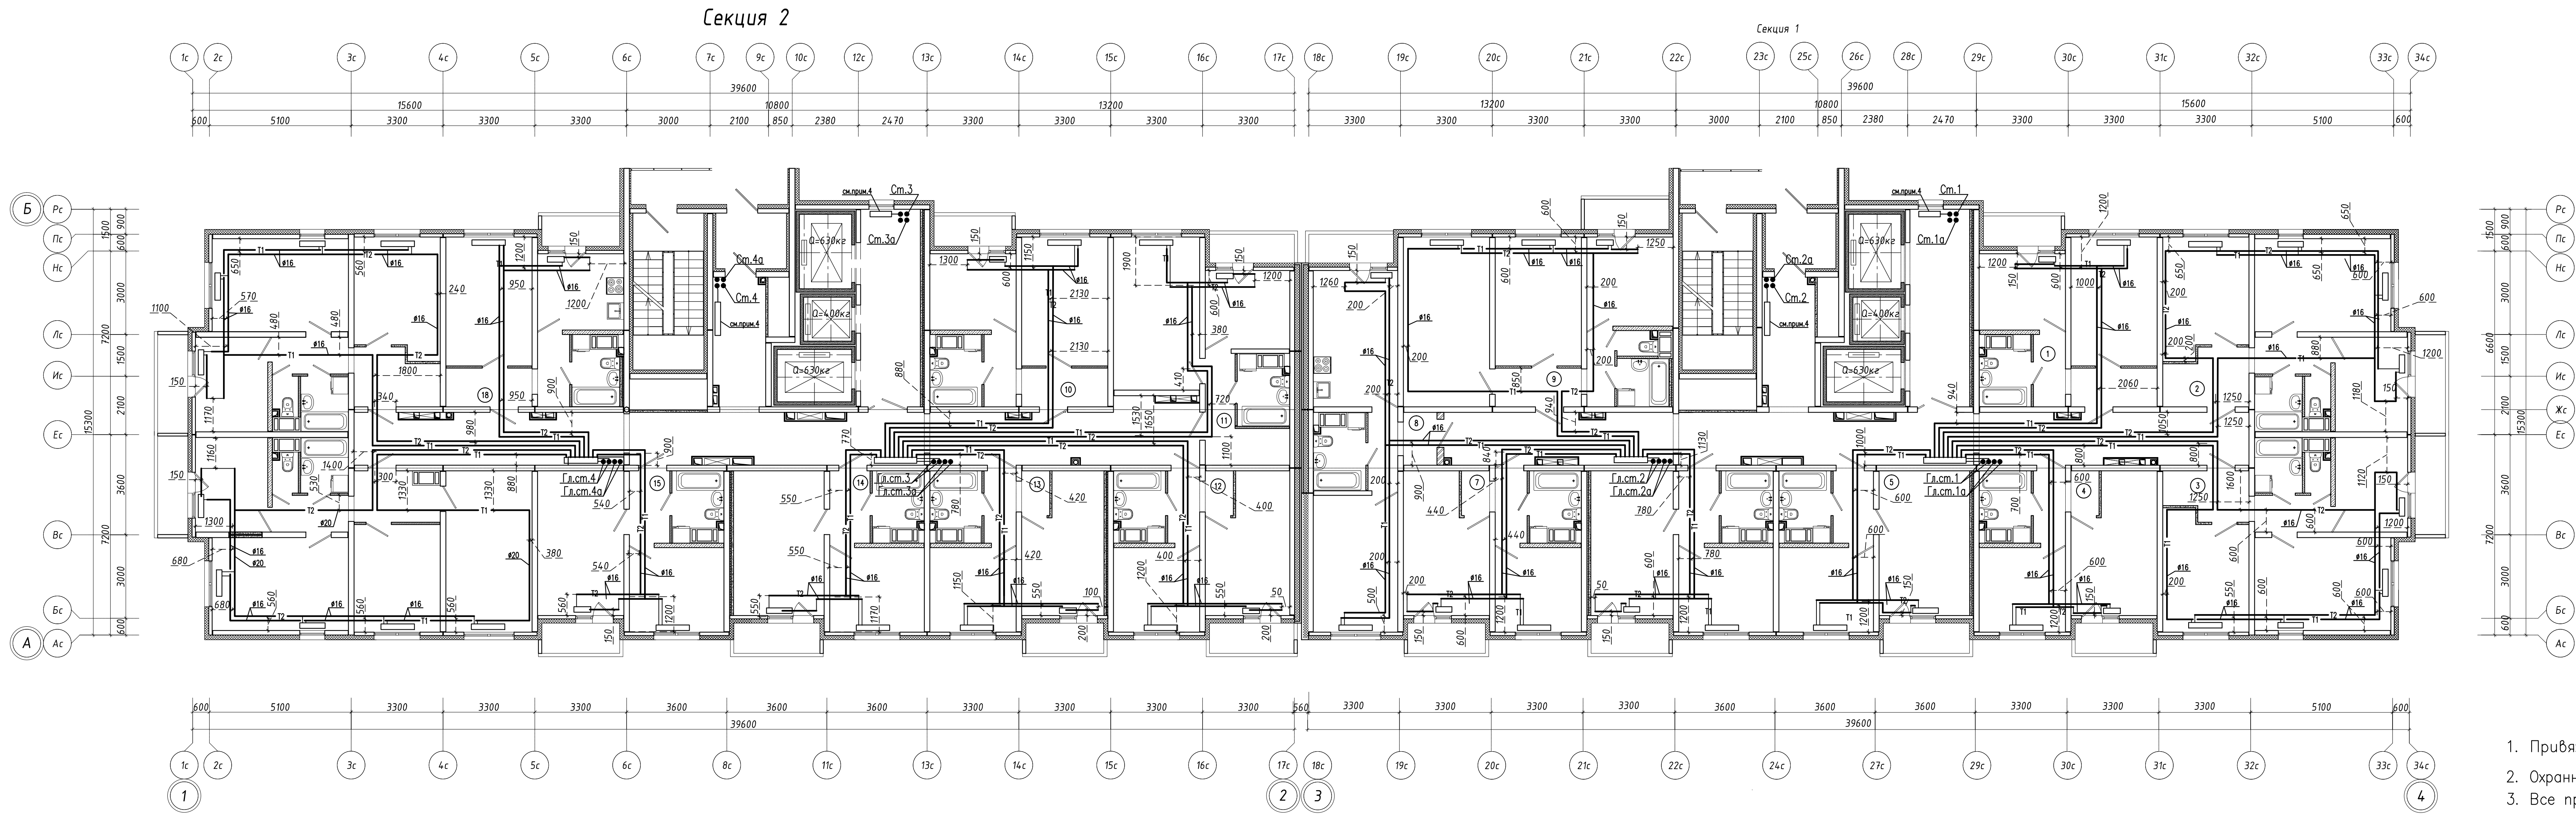


1. Привязки указаны по центру между труб.
2. Охранная зона 150 мм. в каждую сторону от привязки
3. Все привязки указаны в миллиметрах (мм)

						Исполнительная схема № 18 (Р.207.17/15–ОВ1–1.2)					
						г. Санкт-Петербурга, территория предприятия "Ручьи", участок №8, квартал 17					
Изм.	Код. уч.	И. док.	Лист	Подпись	Дата	Многоквартирный дом (многоквартирные дома), гараж (автостоянка) "15 этаж" Многоквартирный дом № 207.1 секции 1,2	Стадия	Лист	Листов		
Разработал	Прораб	Цветков М.В.					ИД	18	23		
Проверил	Нач. уч.	Лабудин А.Л.									
Начертил	Инженер	ПТО	Чориев М.				План 18-го этажа. Отопление. Верхняя зона.			ООО "Техстрой"	

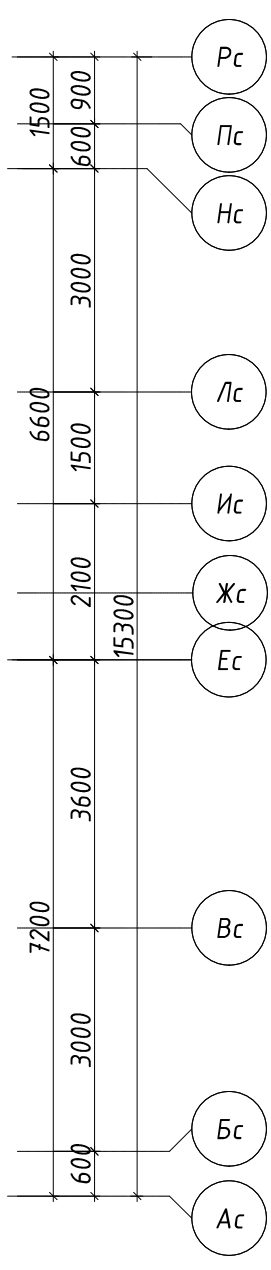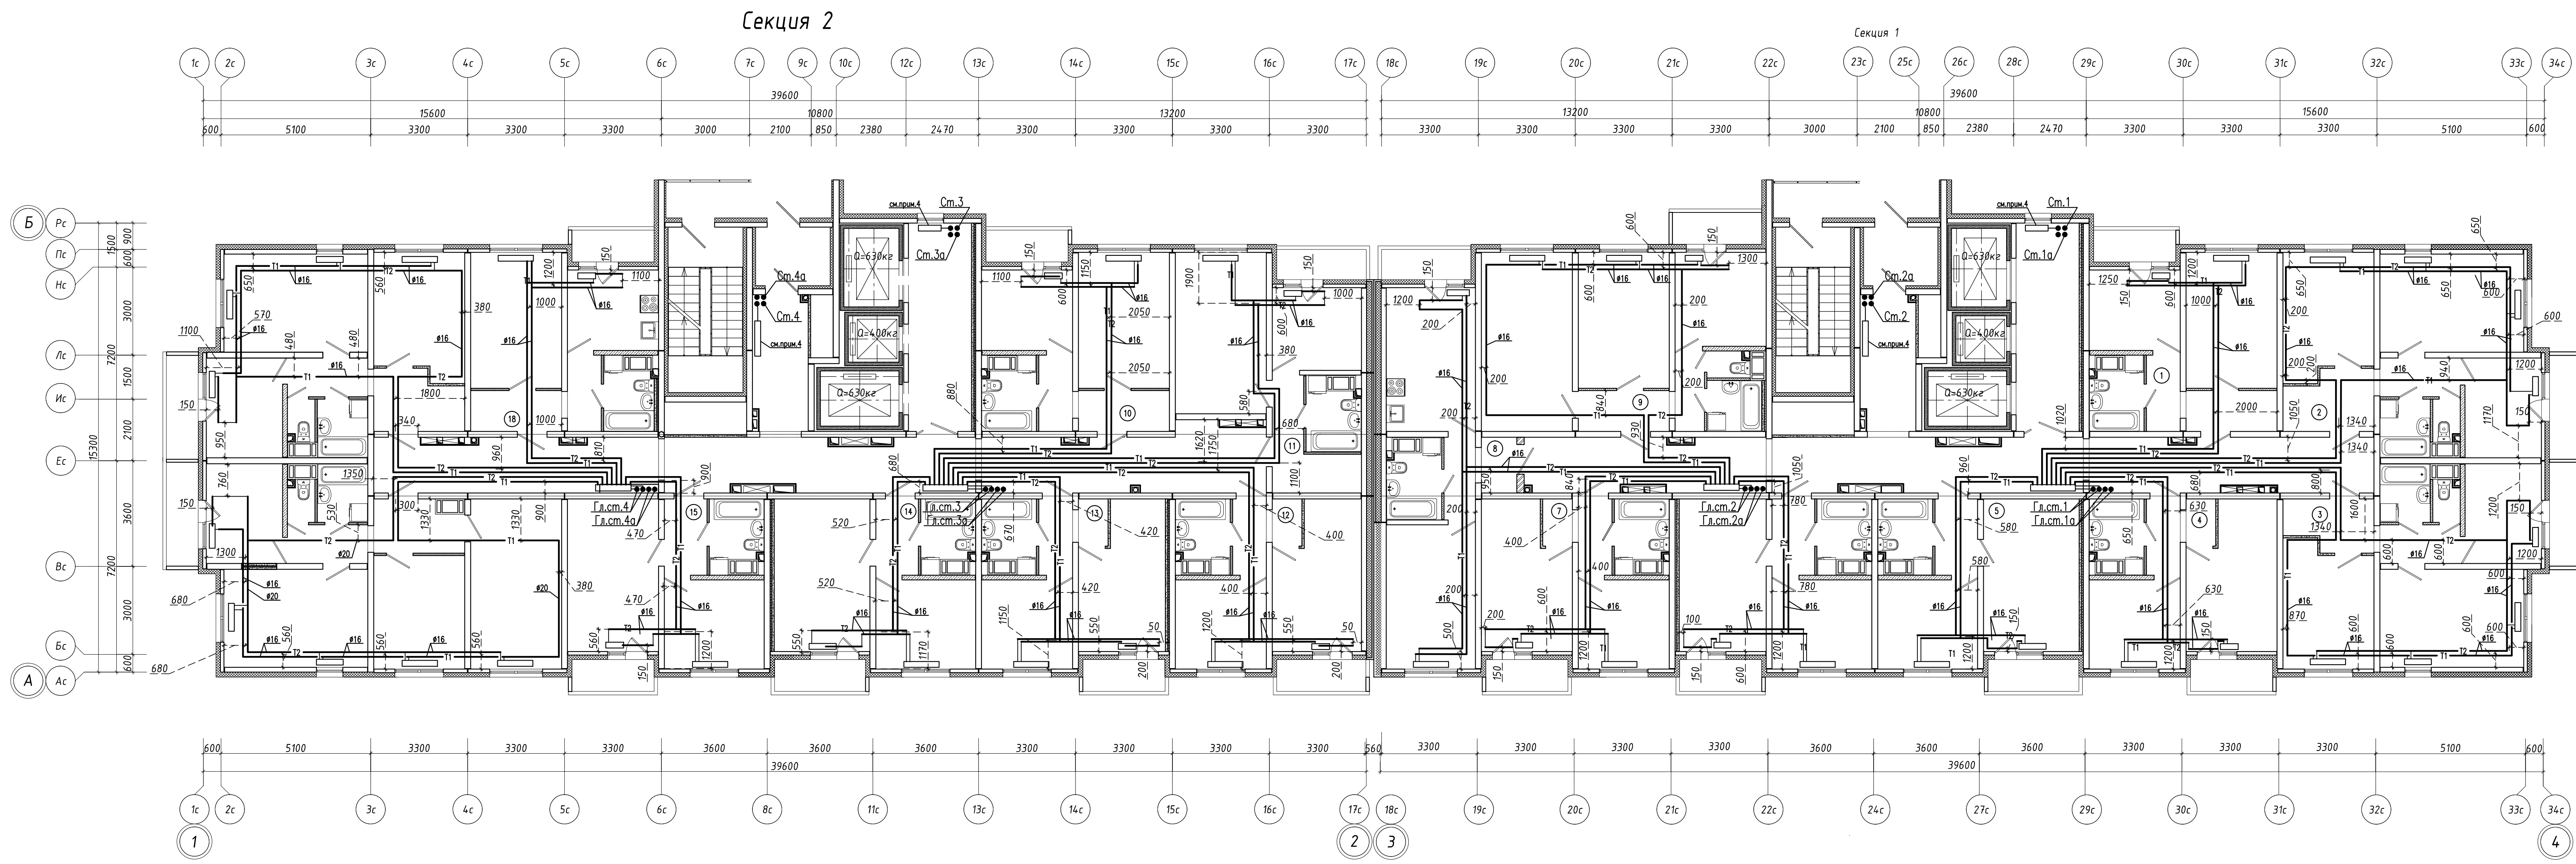


1. Привязки указаны по центру между труб.
2. Охранная зона 150 мм. в каждую сторону от привязки
3. Все привязки указаны в миллиметрах (мм)

						Исполнительная схема № 19 (Р.207.17/15-ОВ1-1.2)					
						г.Санкт-Петербург, территория предприятия "Ручьи", участок №8, квартал 17					
Изм.	Код.уч.	И. док.	Лист	Подпись	Дата	Многоквартирный дом (многоквартирные дома), гараж (автостоянка) "15 этаж" Многоквартирный дом № 207.1 секции 1,2	Стадия	Лист	Листов		
Разработал							ИД	19	23		
Прораб		Цветков М.В.					План 19-го этажа Отопление. Верхняя зона	ООО "Техстрой"			
Проверил											
Нач. уч.		Лабудин А.Л.									
Начертил											
Инженер	ПТО	Нориев М.									

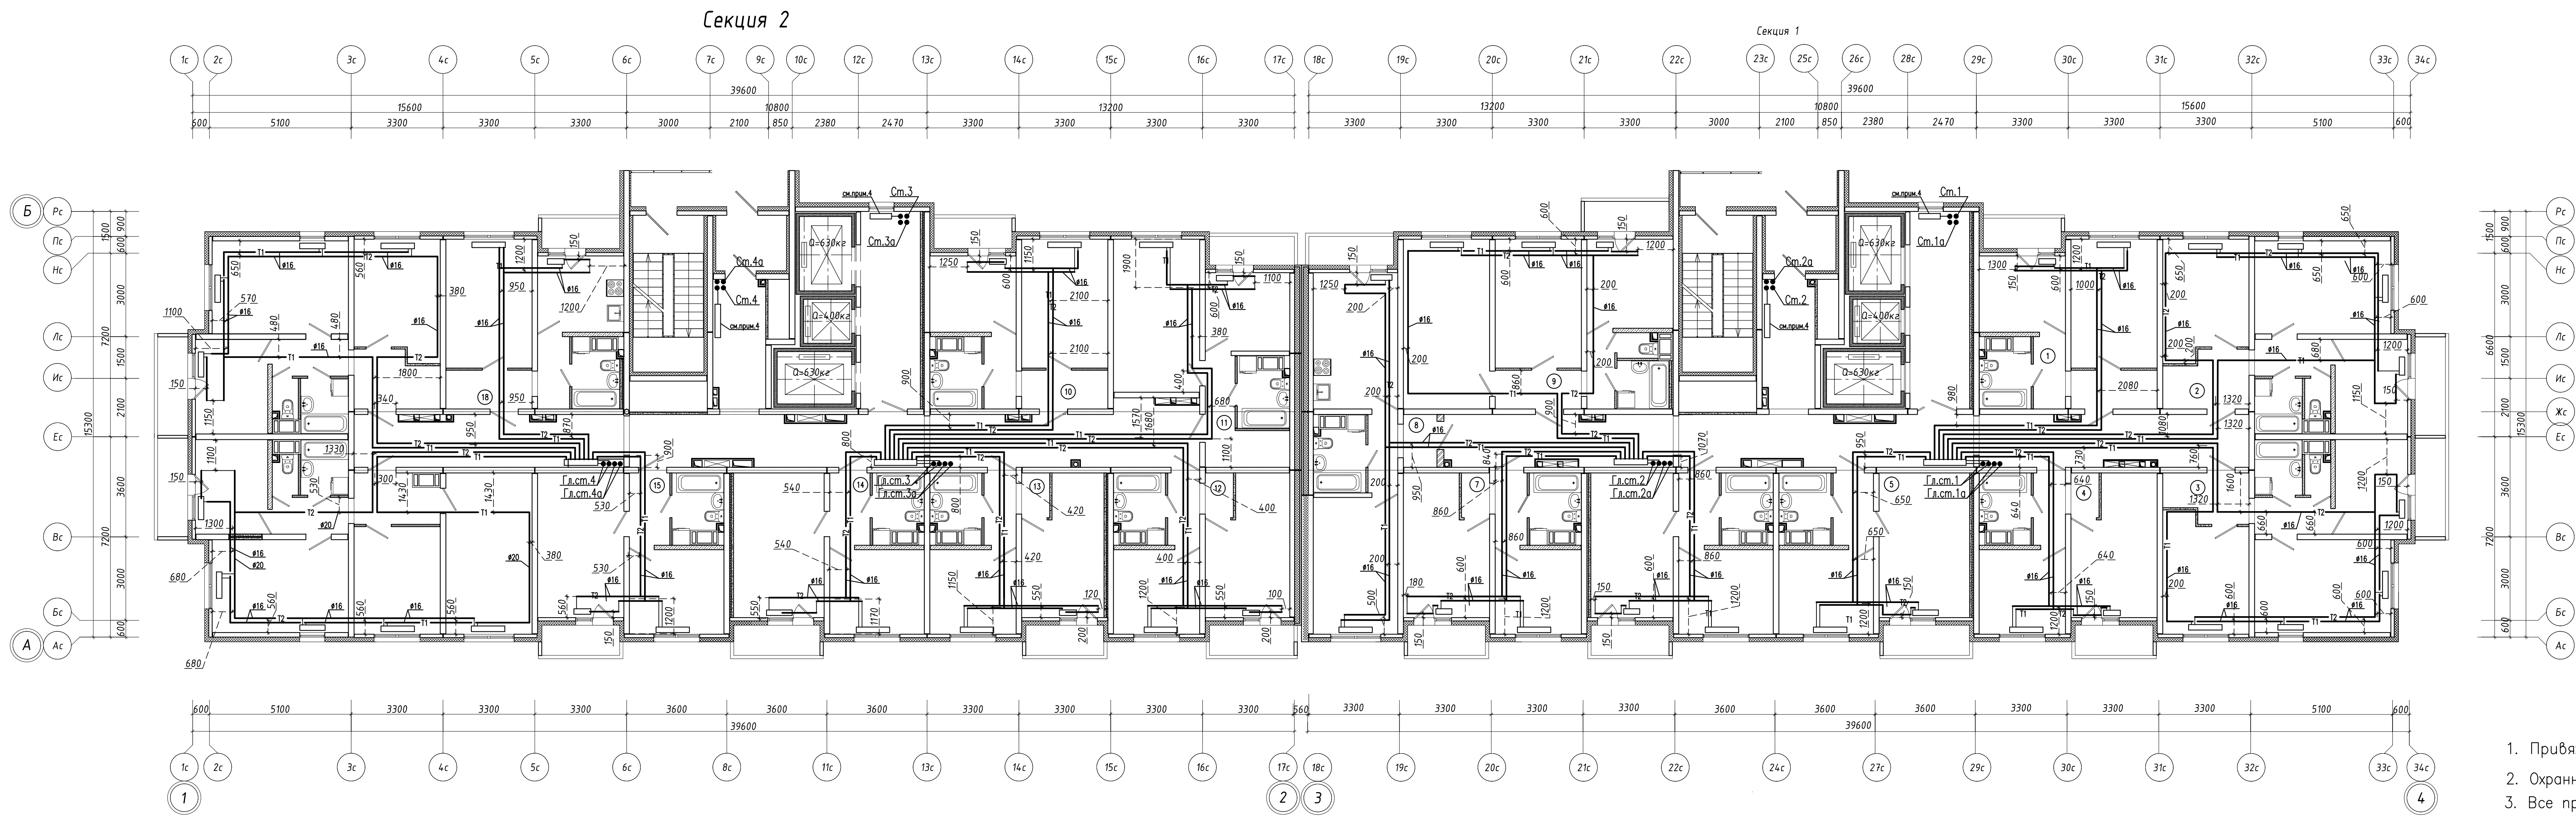

1. Привязки указаны по центру между труб.
2. Охранная зона 150 мм. в каждую сторону от привязки
3. Все привязки указаны в миллиметрах (мм)


						Исполнительная схема № 20 (Р.207.17/15-ОВТ-1.2)						
						г.Санкт-Петербург, территория предприятия "Ручьи", участок №8, квартал 17						
Изм.	Код.уч.	И. док.	Лист	Подпись	Дата	Многоквартирный дом (многоквартирные дома), гараж (автостоянка) "15 этаж" Многоквартирный дом № 207.1 секции 1,2	Стадия	Лист	Листов			
Разработал							ИД					
Прораб	Цветков М.В.							20	23			
Проверил												
Нач. уч.	Лабудин А.Л.								ООО "Техстрой"			
Начертил						План 20-го этажа Отопление. Верхняя зона.						
Инженер ПТО	Цориев М.											

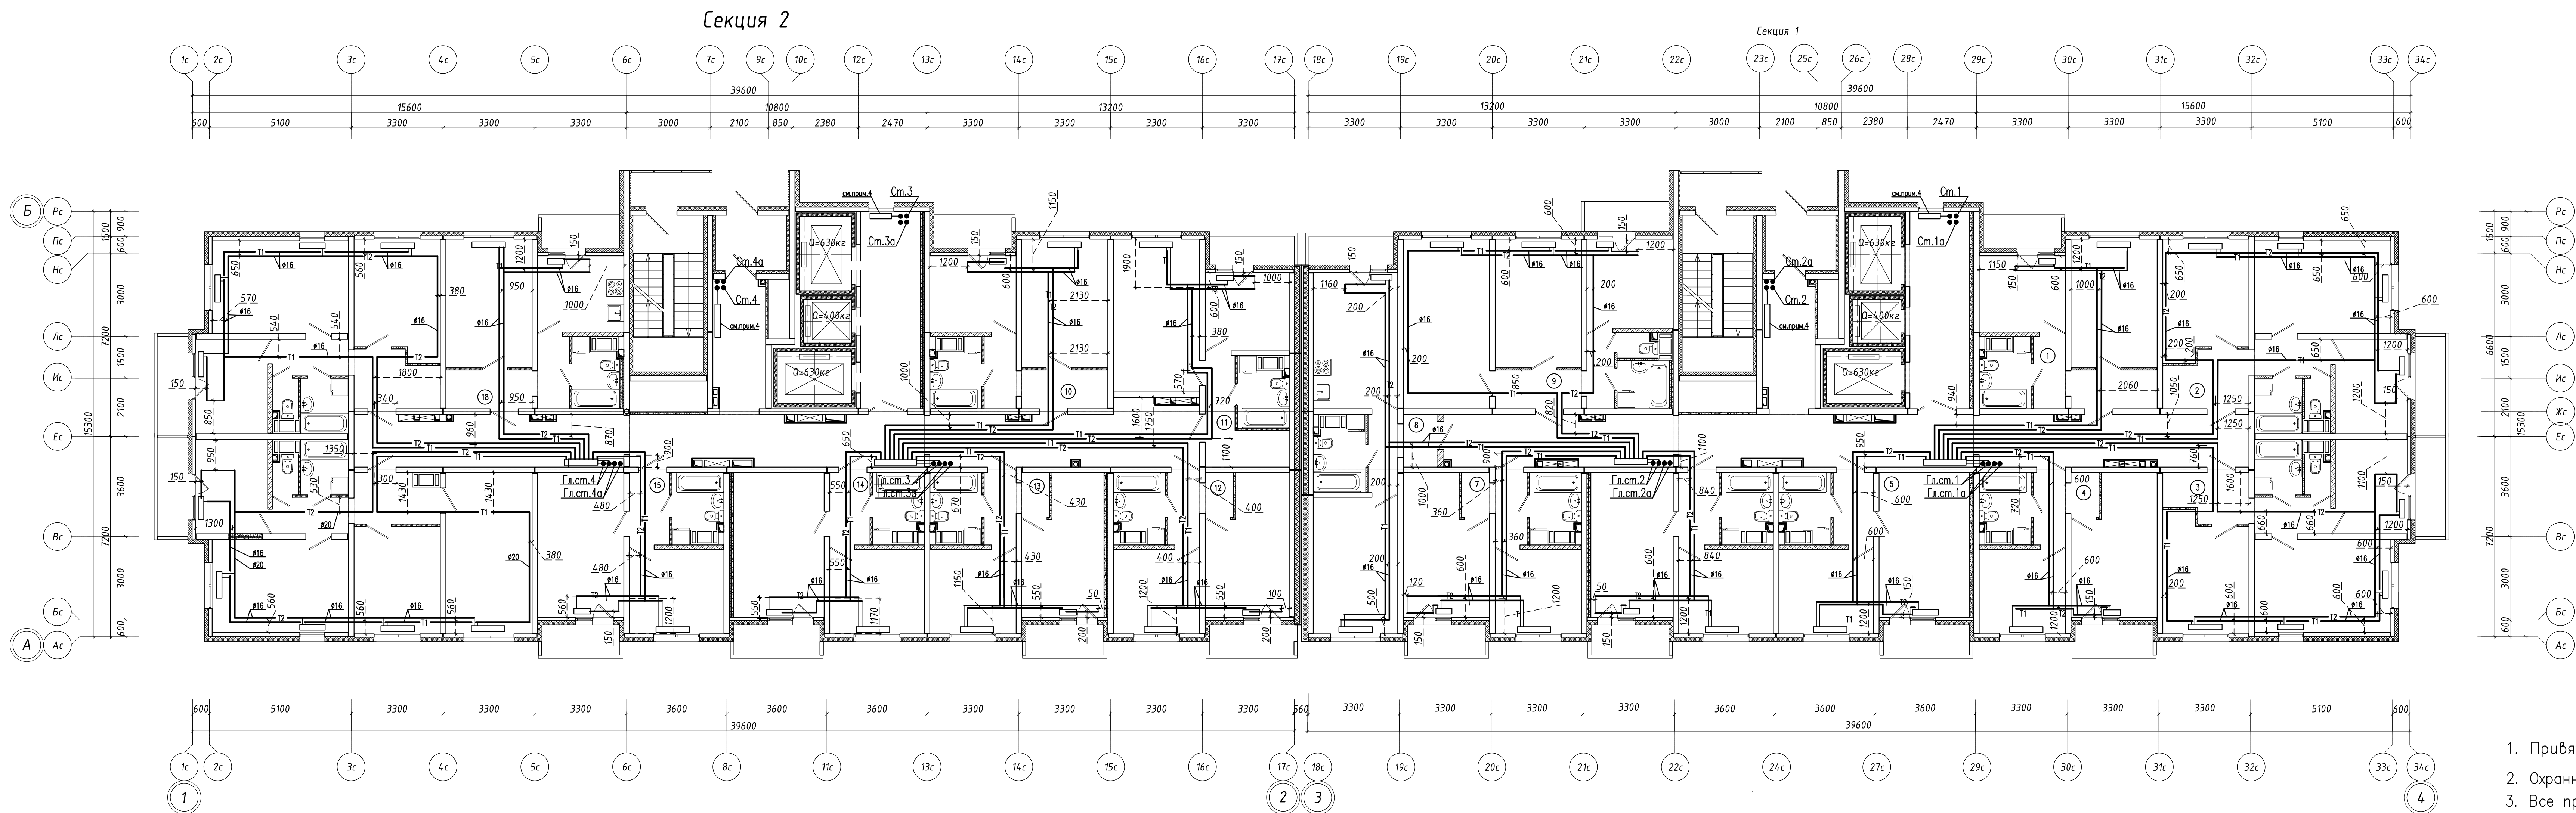

1. Привязки указаны по центру между труб.
2. Охранная зона 150 мм. в каждую сторону от привязки
3. Все привязки указаны в миллиметрах (мм)

						Исполнительная схема № 21 (Р.207.17/15-ОВТ-1.2)				
						г.Санкт-Петербурга, территория предприятия "Ручьи", участок №8, квартал 17				
Изм	Код.уч.	И. док	Лист	Подпись	Дата	Многоквартирный дом (многоквартирные дома), гараж (автостоянка) "15 этаж" Многоквартирный дом № 207.1 секции 1,2	Стадия	Лист	Листов	
Разработал	Прораб	Цветков М.В.					ИД	21	23	
Проверил	Нач. уч.	Лобудин А.Л.								
Начертил	Инженер	ПТО Чориев М.					План 21-го этажа Отопление. Верхняя зона.		000 "Техстрой"	

Секция 1

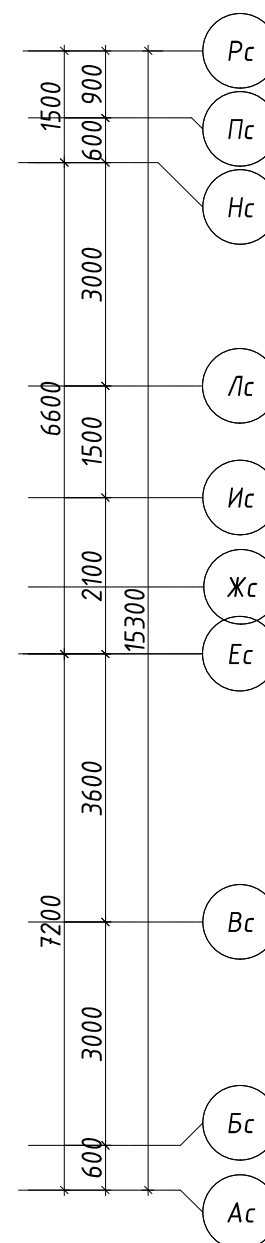

1. Привязки указаны по центру между труб.
2. Охранная зона 150 мм. в каждую сторону от привязки
3. Все привязки указаны в миллиметрах (мм)

						Исполнительная схема № 15 (Р.207.17/15-0В1-1.2)			
						г Санкт-Петербурга, территория предприятия "Ручьи", участок №8, квартал 17			
Изм.	Кол.уч.	И.док.	Лист	Подпись	Дата				
Разработал						Многоквартирный дом (многоквартирные дома), гараж (обстоянока) "15 этаж"	Стадия	Лист	Листов
Прораб		Цветков М.В.				Многоквартирный дом №207.1 секции 1,2	ИД	15	23
Проверил									
Нач. уч.		Лабудин А.Л.				Лоты 15-го этажа.			
Начертил						Отопление. Верхняя зона.			
Инженер ПТО		Чориев М.					000 "Техстрой"		