


Экспликация помещений секции 3В(а)

№ п/п	Наименование	Площадь, м ²	Кол. помещений
В.01	Лестничная площадка	3,04	
В.02	Переходной балкон	2,99	
В.03	Танбур	5,58	
В.04	Лифтовой холл	13,84	
В.05	Зона безопасности МГН	2,65	04
В.06	Коридор	35,00	
В.07	Коридор	35,94	
		94,04	

Экспликация помещений секции 3.5

№ п/п	Наименование	Площадь, м ²	Кол. помещений
В.08	Лестничная площадка	3,04	
В.09	Переходной балкон	2,99	
В.10	Танбур	5,58	
В.11	Лифтовой холл	13,84	
В.12	Зона безопасности МГН	2,65	04
В.13	Коридор	41,70	
В.14	Коридор	36,72	
		106,52	

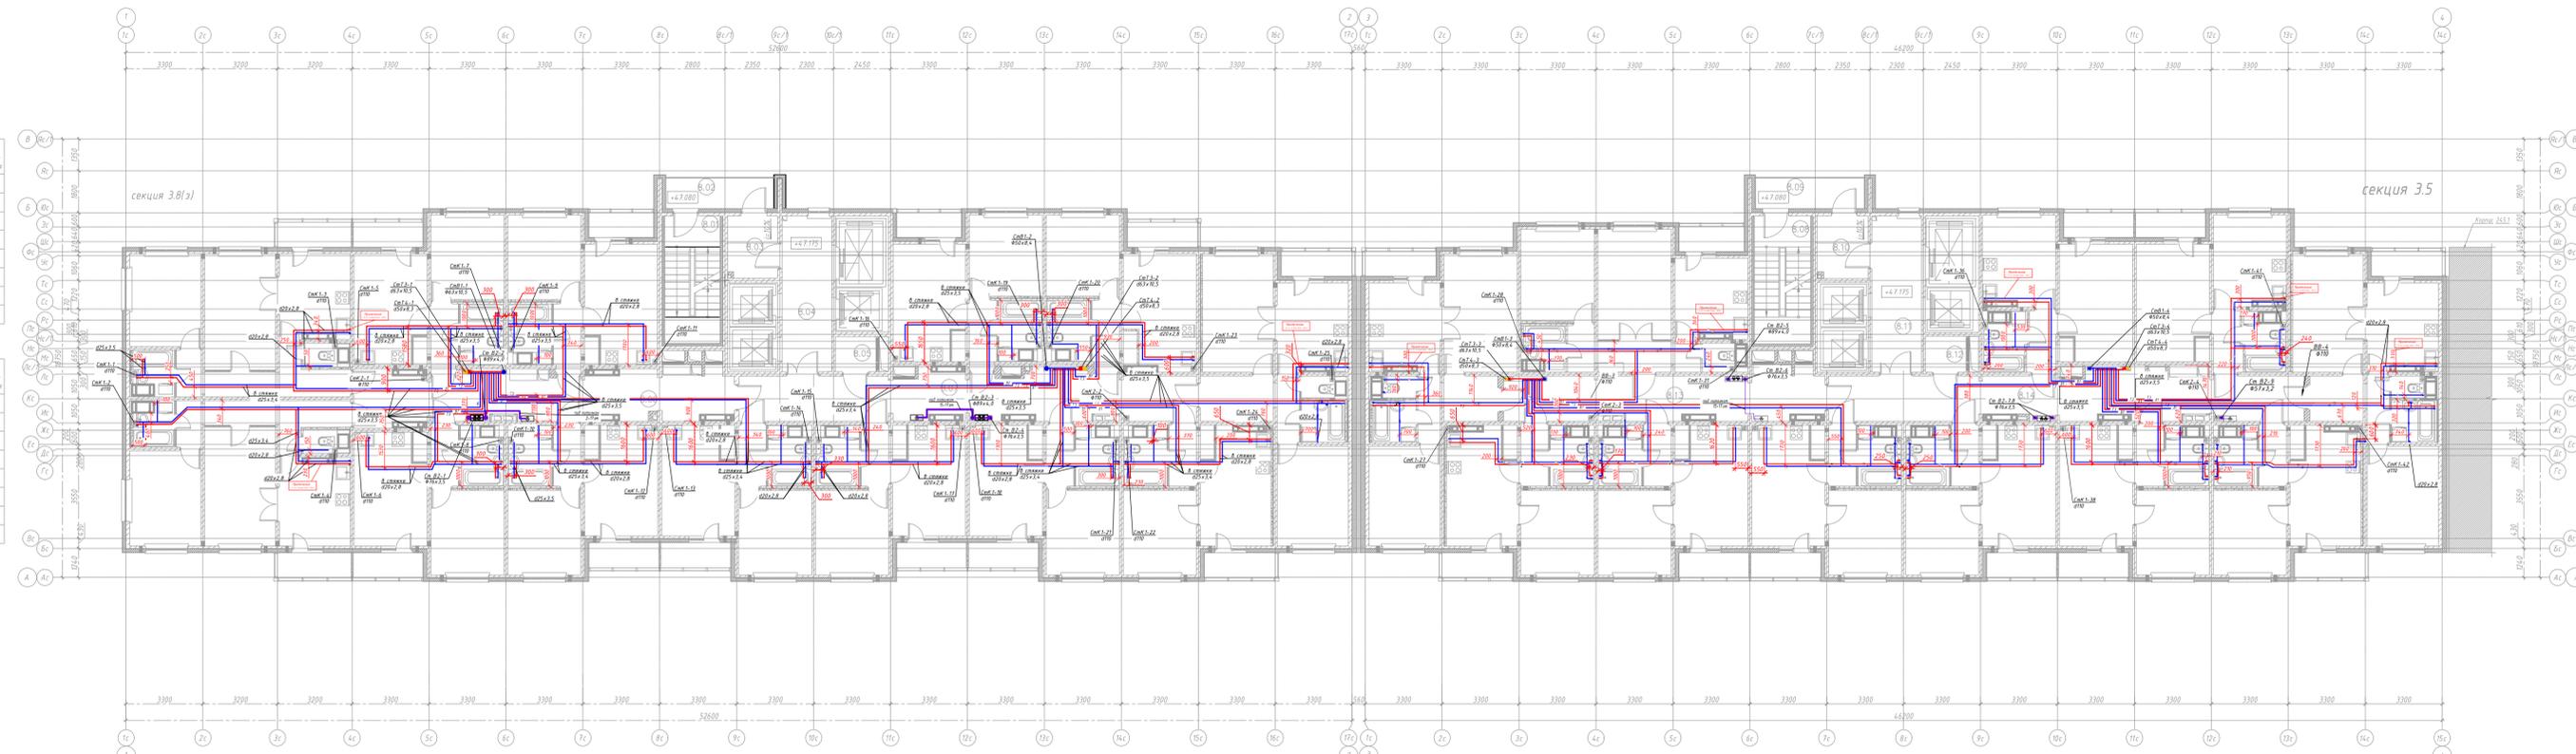

- Условные обозначения:

Примечания:

- Трубопроводы условно отнесены от стен.
- Изоляция трубопроводов условно не показана.
- Арматура условно не показана. Расположение регулирующей и отключающей арматуры см. на принципиальных схемах систем водоснабжения.

Примечания:

- Все привязки и размеры указаны в миллиметрах (мм).
- Принять во внимание охранную зону +-150 мм. в каждую сторону от указанной привязки.
- В местах пересечения межкомнатного дверного проёма, под порог установлена защитная гильза.

Исполнительная схема № 7			
СПб, Красногвардейский р-н, территория предприятия "Ручьи", участок №132, кадастровый №78:11:008:5506:120 "Цветной город", квартал 19			
Изм.	Кол. изм.	Лист	Дата
Разработал			
Проверил	Григорьев В.И.		
Нач. уч.	Альбин А.А.		
Начертала			
Инженер	ПТО		
Многоквартирные жилые дома со встроенно-пристроенными помещениями общественного назначения (парковки), участок 14.4. Корпус 1-24.2			Страницы
Водоснабжение 1-го этажа			7
7-й этаж			18
ООО "Техстрой"			