


Экспликация помещений секции 3В(а)

№ п/п	Наименование	Площадь, м <sup>2</sup>	Кол. помещений
В.01	Лестничная площадка	3,04	
В.02	Переходный балкон	2,99	
В.03	Танбур	5,58	
В.04	Лифтовой холл	13,84	
В.05	Зона безопасности МГН	2,65	04
В.06	Коридор	35,00	
В.07	Коридор	35,94	
		94,04	

Экспликация помещений секции 3.5

№ п/п	Наименование	Площадь, м <sup>2</sup>	Кол. помещений
В.08	Лестничная площадка	3,04	
В.09	Переходный балкон	2,99	
В.10	Танбур	5,58	
В.11	Лифтовой холл	13,84	
В.12	Зона безопасности МГН	2,65	04
В.13	Коридор	41,70	
В.14	Коридор	36,72	
		106,52	

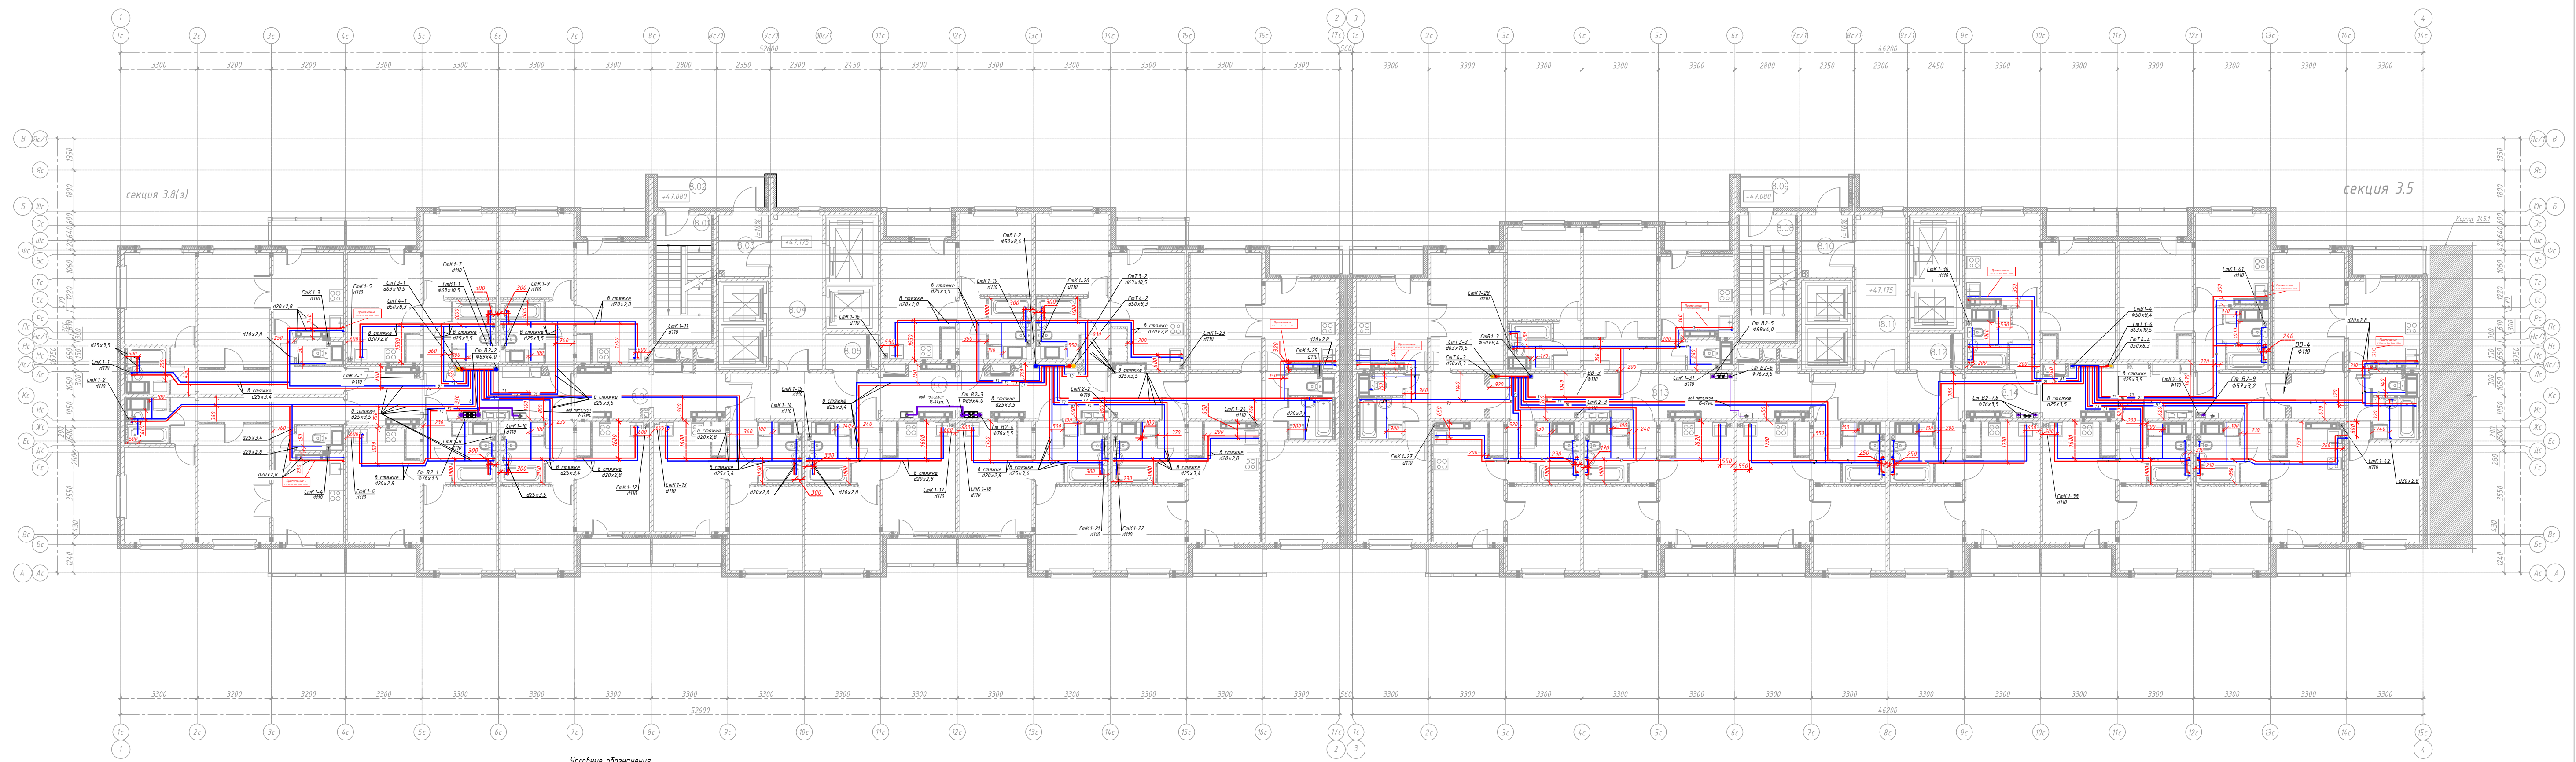

- Условные обозначения:
- изоляционно-тепловая водопровод;
  - противопожарный водопровод;
  - водопровод горячей воды, подающий;
  - водопровод горячей воды, циркуляционный;
  - изоляционно-бетонная канализация;
  - дождевая канализация;
  - электрический полотнокабель (учитыв в раздэле 30М).

- Примечания:
- Трубопроводы условно отнесены от стен.
  - Изоляция трубопроводов условно не показана.
  - Арматура условно не показана. Расположение регулирующей и отключающей арматуры см. на принципиальных схемах систем водоснабжения.

- Примечания:
- Все привязки и размеры указаны в миллиметрах (мм).
  - Принять во внимание охранную зону +-150 мм. в каждую сторону от указанной привязки.
  - В местах пересечения межкомнатного дверного проёма, под порог установлена защитная гильза.

Исполнительная схема № 9			
СПб, Красногвардейский р-н, территория предприятия "Ручьи", участок №132, кадастровый №78:11:008:5506:120 "Цветной город", квартал 19			
Изм.	Кол. изм.	Лист	№
Разработал	Проверил	Дата	
Литов	Григорьев В.И.		
Нач. уч.	Альбин А.А.		
Начертала	Михайлов П.Ю.		
Многоквартирное жилье дома со встроенно-пристроенными помещениями, общепомещенный (паркинг), участок 14.4. Карусель 1-24.2			Страницы
Водоснабжение 1-й и 2-й секции 19-й этаж			Лист
			9
			18
			ООО
			"Техстрой"