
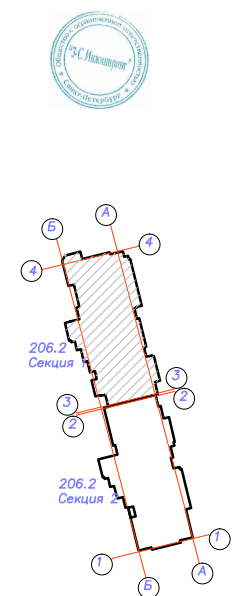
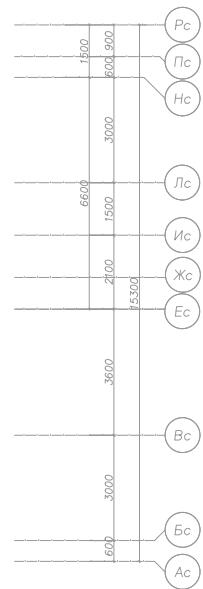





Секция 1 Этаж 2

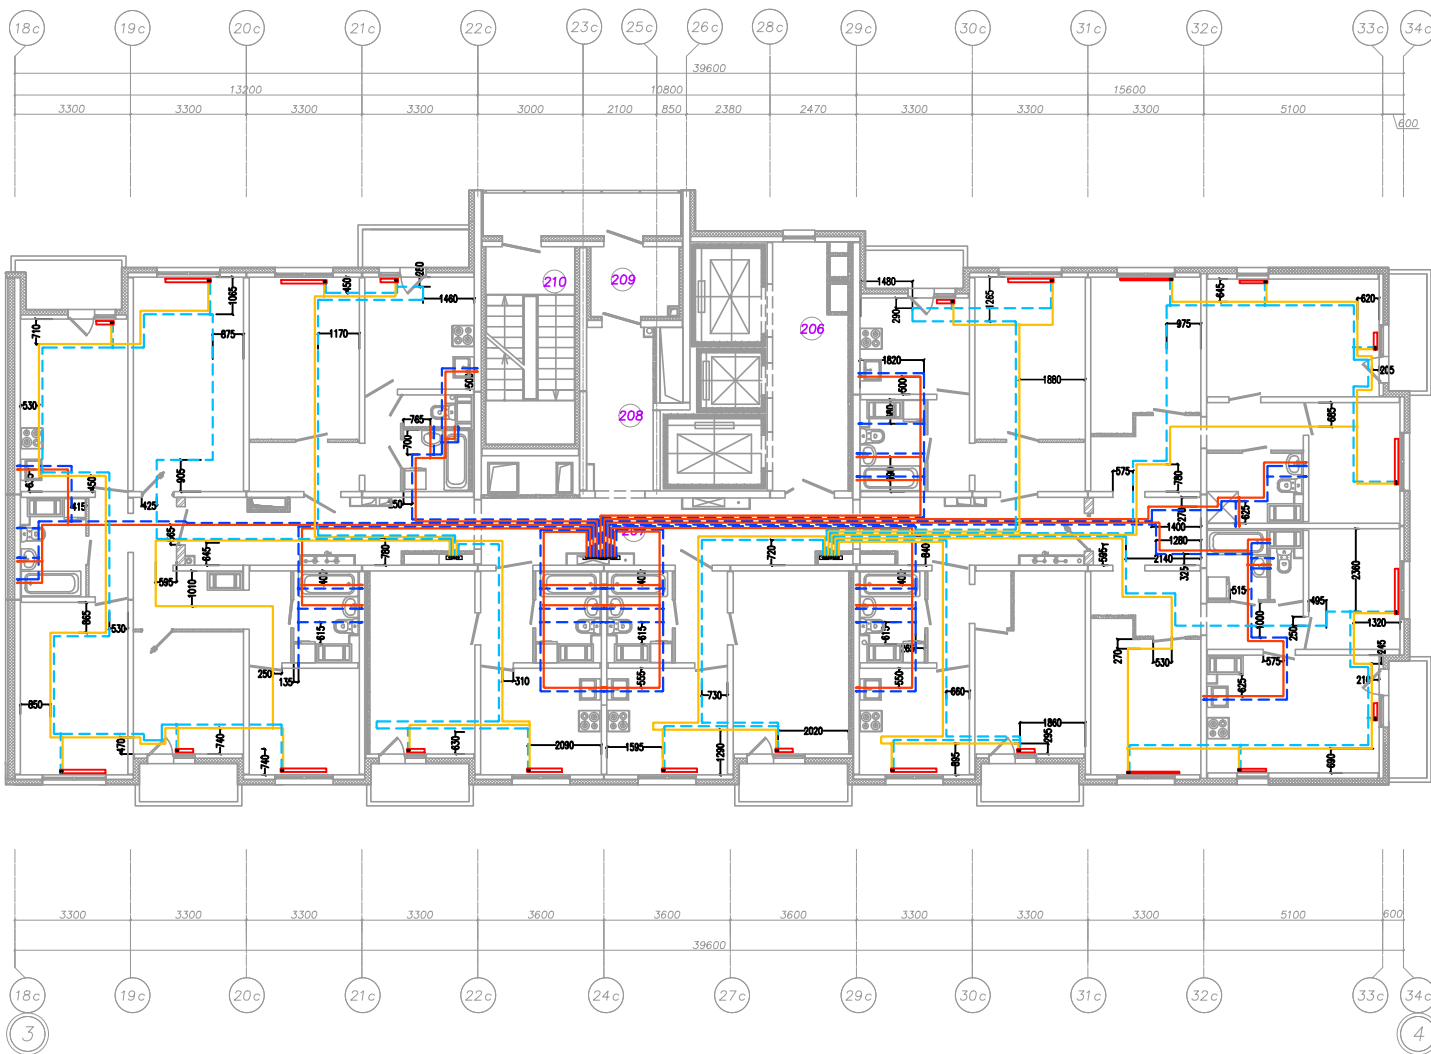

Согласовано
Изм. ? подл. Пооп. и дата Взам. инв. ?

Р.206.17/15/1-ОВИ-ВК-1.2-ИД					
г. Санкт-Петербург, территория предприятия "Ручьи", участок №8, квартал 17					
Изм.	Кол.ч.	И	Лист	Подпись	Дата
Разработал	Яковлев		1/1		07.18
Рук. проекта	Ульянов		1/1		07.18
Нач. отд.	Шапкина		1/1		07.18
Исполнительная схема разводки трубопроводов системы отопления и ХВС ГВС на 2 этаже (1 секция)				Стадия	Лист
				ИД	Листов
				"3-С Инжиниринг"	




Секция 1 Этаж 3

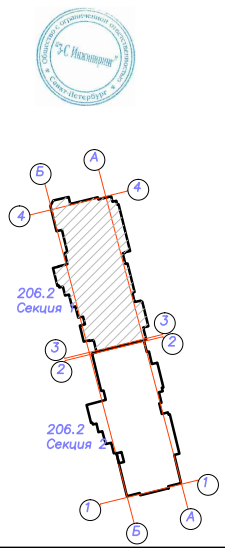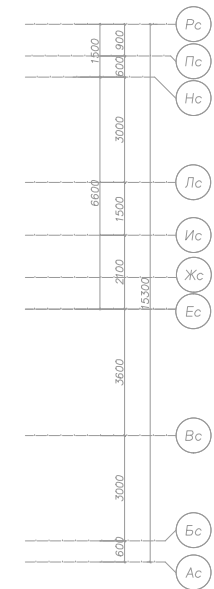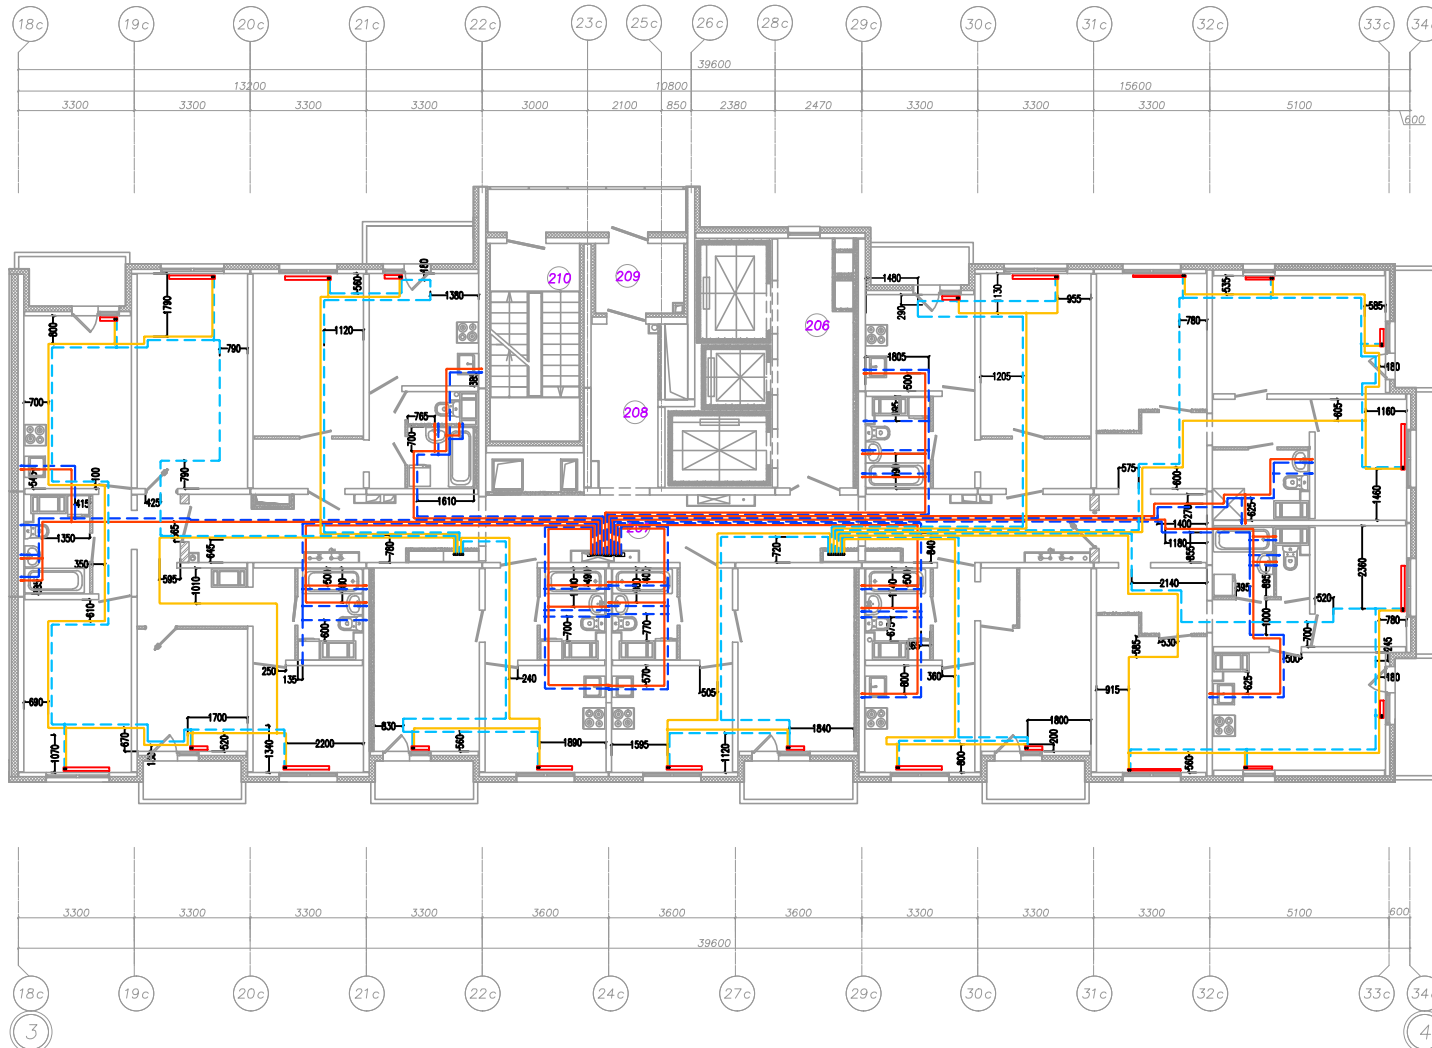

Изд. 2 погр. Госп. и авто Взам. инв. 2. Согласовано

Р.206.17/15/1-ОВ1-ВК1-1.2-ИД							
в. Санкт-Петербург, территория предприятия "Ручьи", участок №8, квартал 17							
Код	И	Лист	Подпись	Дата			
Разработал	Яковлев		<i>[Signature]</i>	07.18	Многоквартирный дом (многоквартирные дома), гараж (автостоянка) №206.2 (по Градостроительному №18) "13этап"		
Рук. проектом	Ульянов		<i>[Signature]</i>	07.18			
Нач. отд.	Шапкина		<i>[Signature]</i>	07.18			
Исполнительная схема разработки трубопроводов системы отопления и ХВС ГВС на 3 этаже (1 секция)					Статус	Лист	Листов
					ИД		
					"З-С Инжиниринг"		




Секция 1 Этаж 4

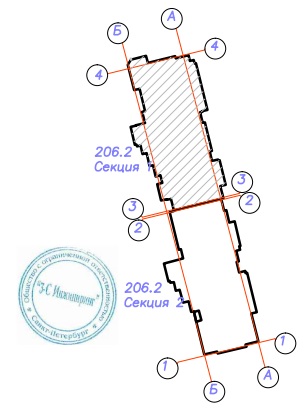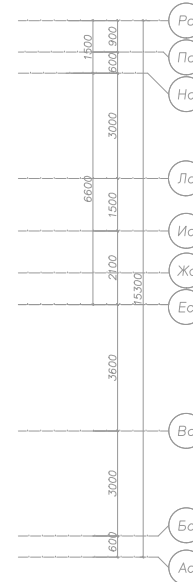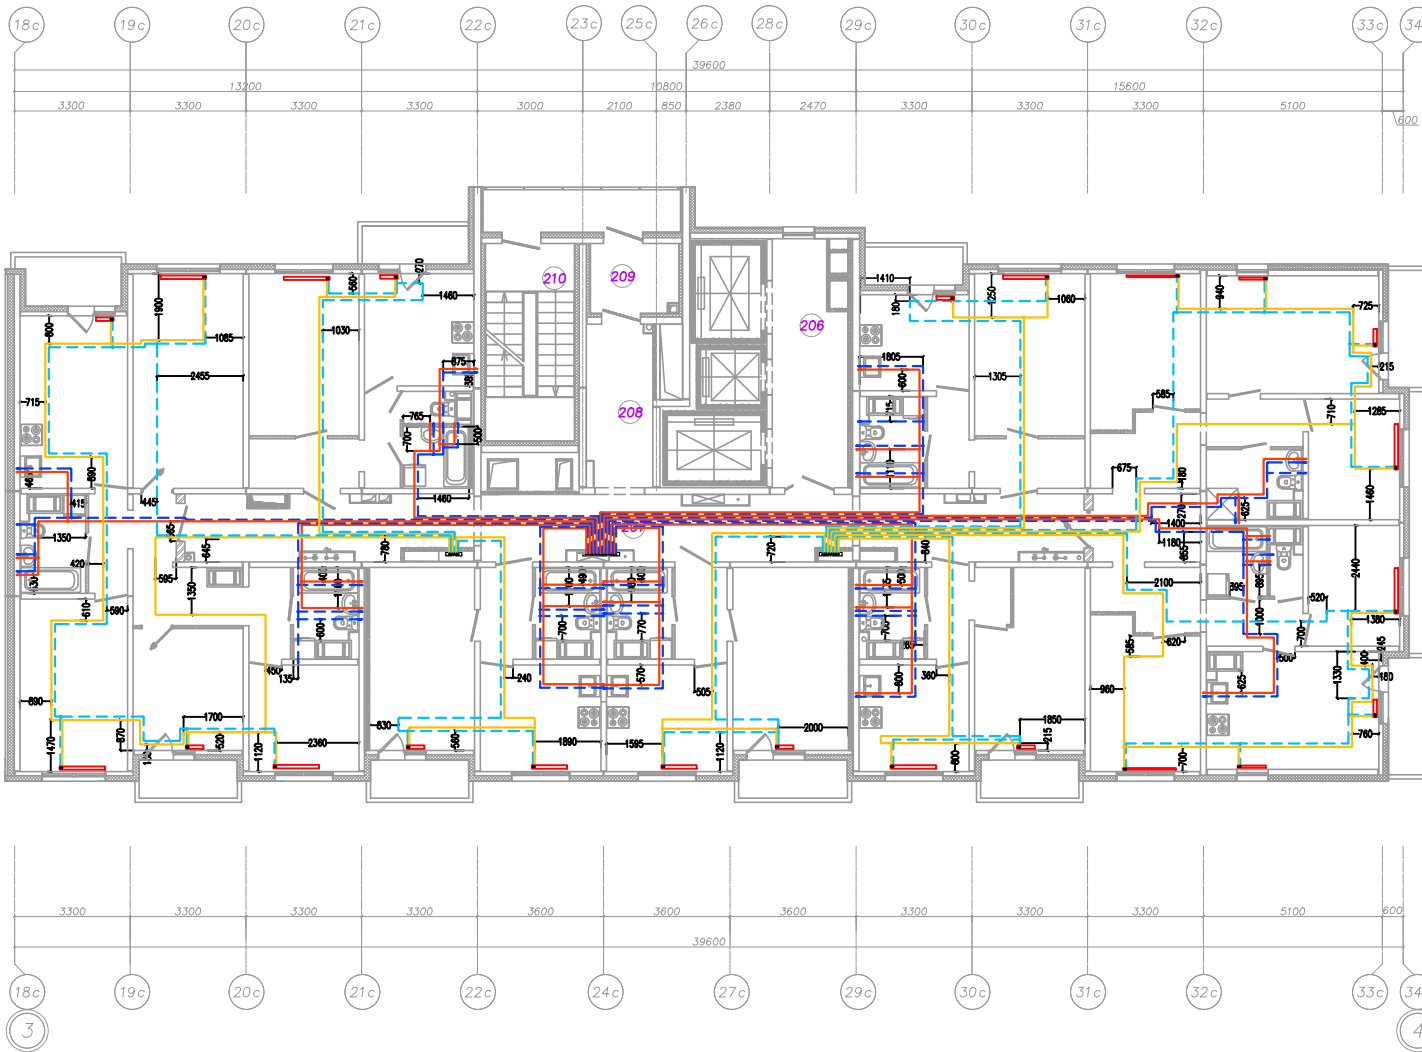

Инв.? подг. Поп. и атама Взам. инв.?

				Р.206.17/15/1-ОВ1-ВК1-1.2-ИД			
				в Санкт-Петербурге, территория предприятия "Ручьи", участок №1В, квартал 17			
Кол.	Лист	Подпис.	Дата	Многоквартирный дом (многоквартирные дома), гараж (автостоянка) №206.2 по Градостроительному плану №16/ "Газант"	Стадия	Лист	Листов
Разработал	Яковлев	<i>[Signature]</i>	07.18		ИД		
Рук. проекта	Ульянов	<i>[Signature]</i>	07.18				
Нач. отд.	Шапкина	<i>[Signature]</i>	07.18	Исполнительная схема разводки трубопроводов системы отопления и ХВС ТЭС на 4 этажах (1 секция)			
				"З-С Инжиниринг"			




Секция 1 Этаж 5

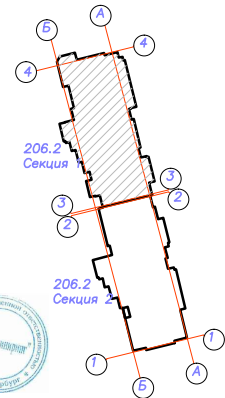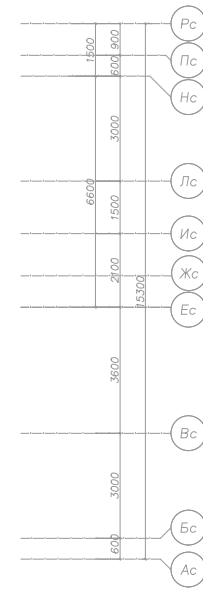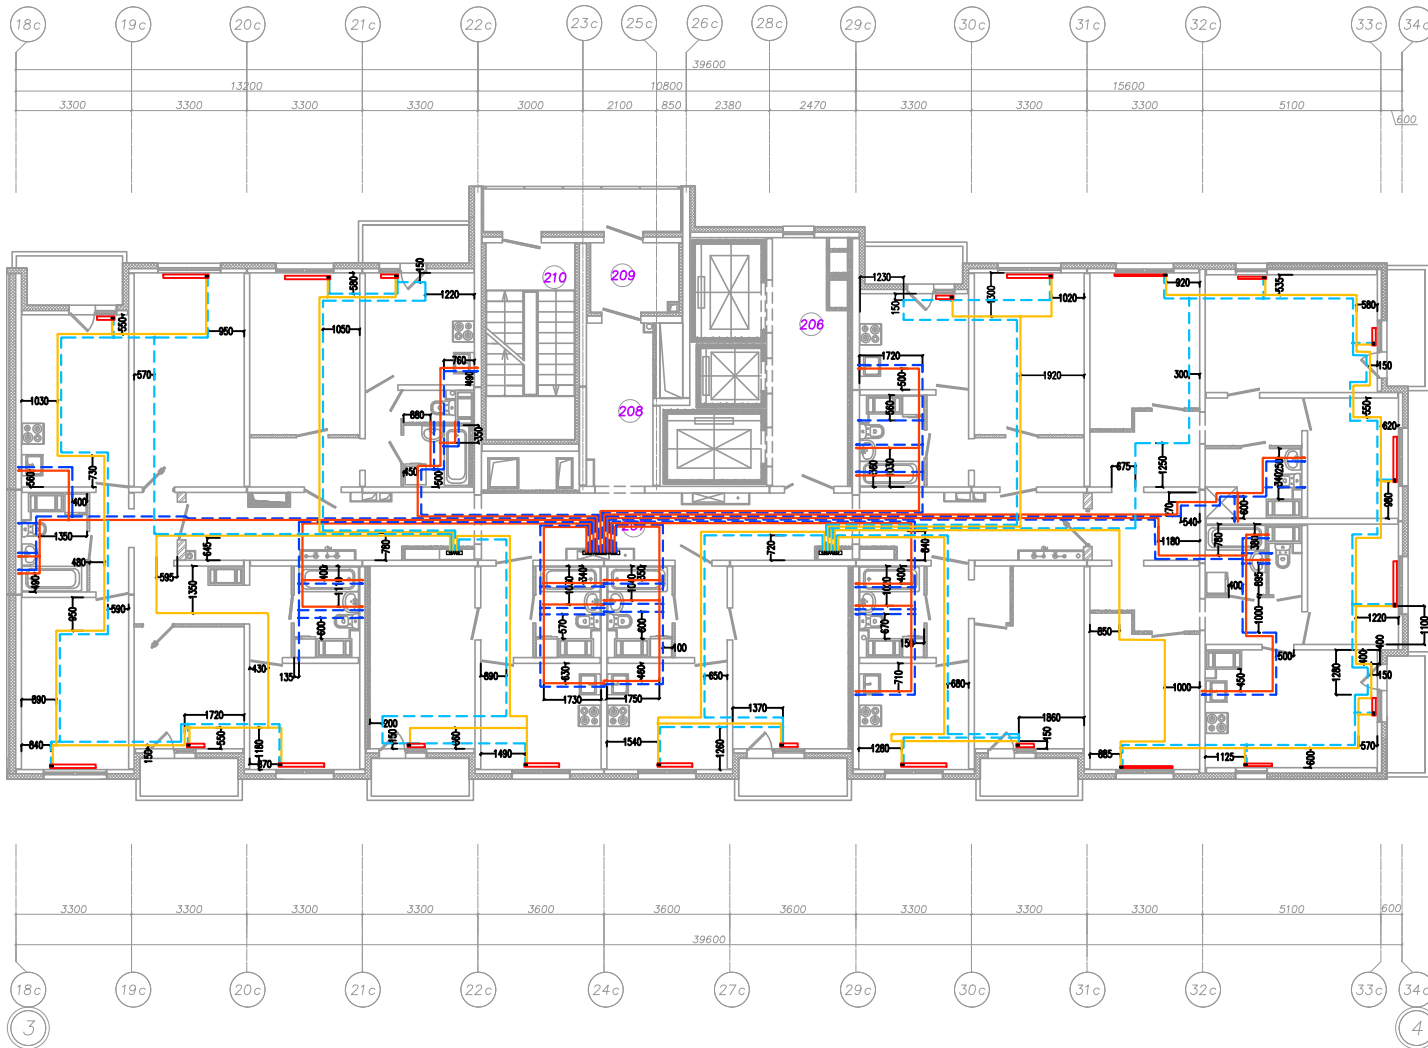

Изд. ? подл. Посл. и дата вв. в инв. ?
Согласовано

Р.206.17/15/1-ОВ1-ВК1-1.2-ИД									
г. Санкт-Петербург, территория предприятия "Ручьи", участок №8, квартал 17									
Кол. уч.	№ док.	Лист	Подпись	Дата			Статус	Лист	Листов
Разработал	Яковлев		<i>[Signature]</i>	07.18	Многоквартирный дом (многоквартирные дома), гараж (автостоянка) №206.2 (по Градостроительному №18) "13этап"		ИД		
Фук. проработал	Ульянов		<i>[Signature]</i>	07.18					
Нач. отд.	Шапкина		<i>[Signature]</i>	07.18					
Исполнительная схема разводки трубопроводов системы отопления и ХВС ГВС на 5 этаже (1 секция)							"З-С Инжиниринг"		




Секция 1 Этаж 6

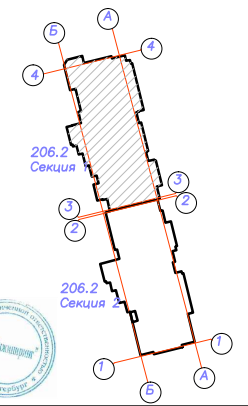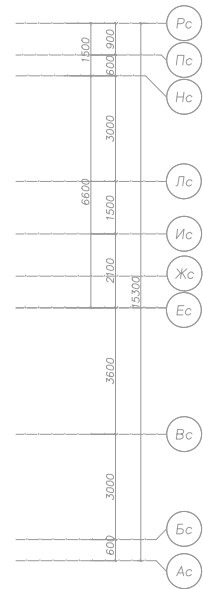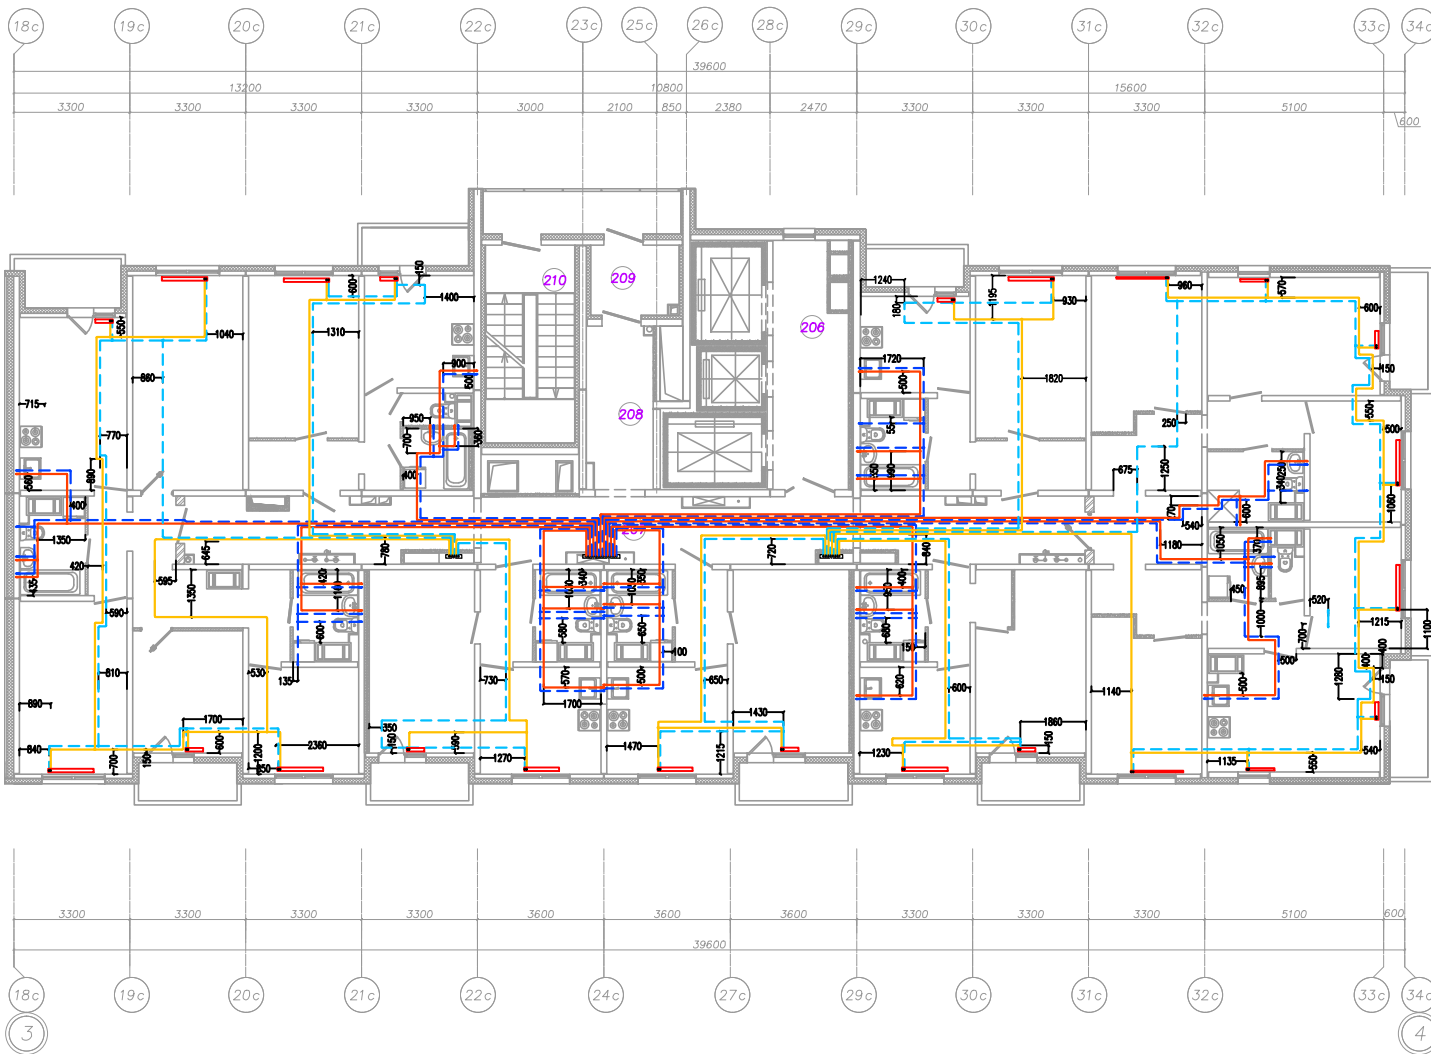

Согласовано
И.И. 2 подл. Проект. и смета Взам. инв. ?

P.206.17/15/1-081-ВК1-1.2-ИД			
в Санкт-Петербурге, территория предприятия "Ручьи", участок №8, квартал 17			
Код уч. №	Лист	Подпись	Дата
Разработал	Яковлев	<i>[Signature]</i>	07.18
Рук. проекта	Ульянов	<i>[Signature]</i>	07.18
Нач. отд.	Шаткина	<i>[Signature]</i>	07.18
Исполнительная схема разработки трубопроводов системы отопления и ХВС ГВС на 6 этаже (1 секция)			Стация
			ИД
			"З-С Инжиниринг"
			Лист
			Листов




Секция 1 этаж 7

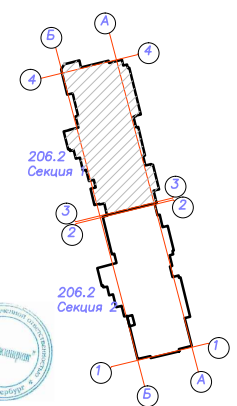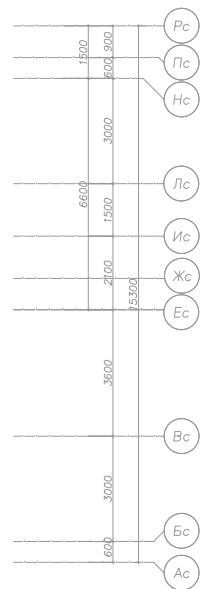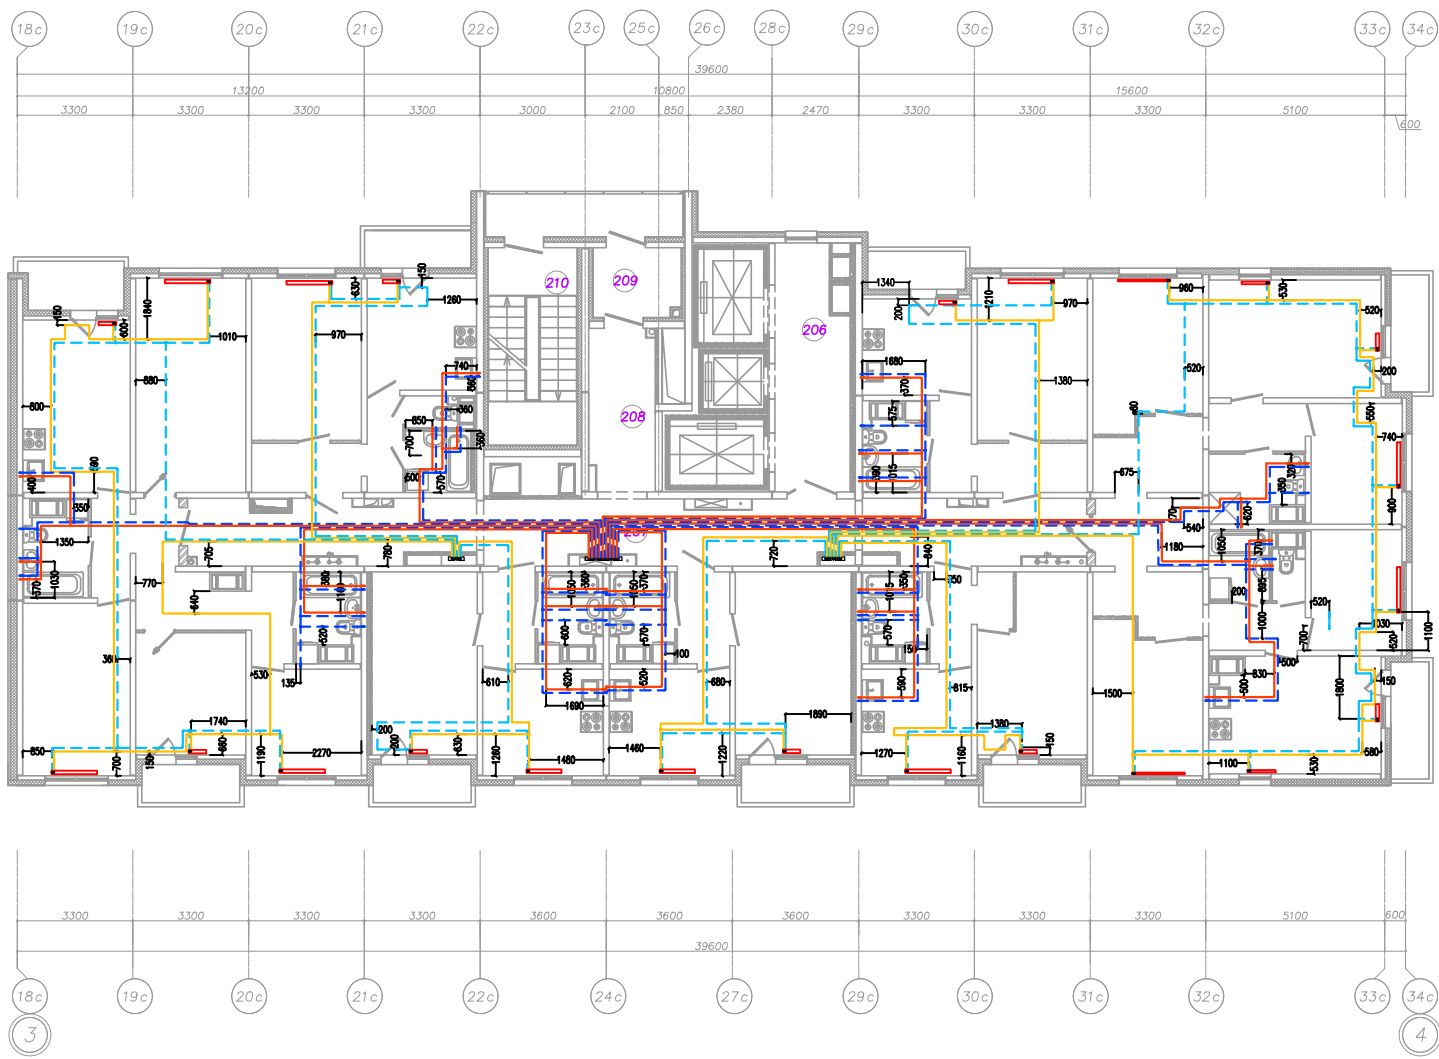

Изд. ? полев. Попл. и дата Вых. инд. ?
Согласовано

Р.206.17/15/1-ОВ1-ВК1-1.2-ИД					
в. Санкт-Петербурга, территория предприятия "Ручьи", участок №8, квартал 17					
Изм.	Кол.ч.	№ док.	Лист	Подпись	Дата
Разработал		Яковлев		<i>[Signature]</i>	07.18
Рук. проекта		Ульянов		<i>[Signature]</i>	07.18
Нач. отд.		Шпикина		<i>[Signature]</i>	07.18
Исполнительная схема разводки трубопроводов системы отопления и ХВС ГВС на 7 этаже (1 секция)					Статус
					ИД
					Лист
					Листов
					"З-С Инжиниринг"




Секция 1 Этаж 8

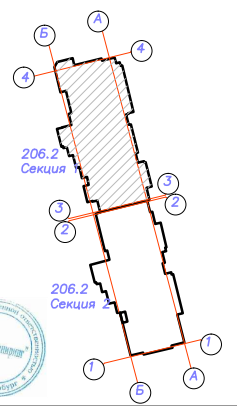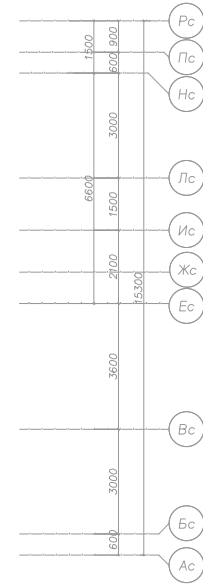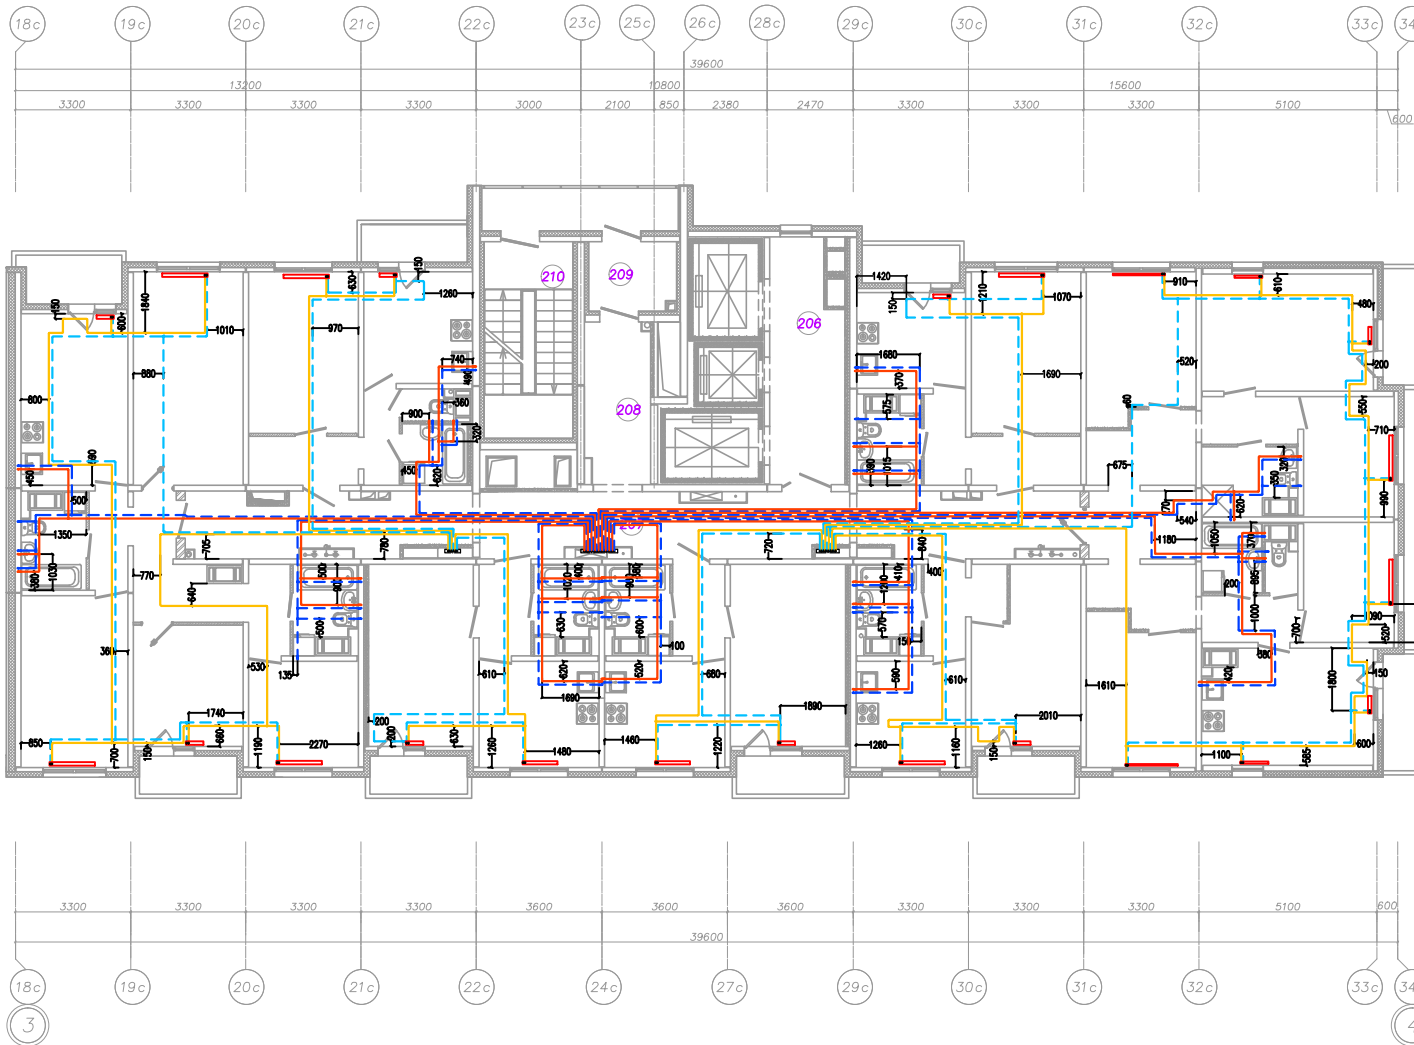

Инв. ? подл. Пооп. и само Взам. инв. ?
Согласовано

						Р.206.17/15/1-ОВ1-ВК1-1.2-ИД		
						г. Санкт-Петербург, территория предприятия "Ручьи", участок №8, квартал 17		
Изм.	Код.уч.	И. док.	Лист	Подпись	Дата	Статус	Лист	Листов
Разработал	Яковлев		07.18	<i>[Signature]</i>	07.18	ИД		
Рук. проекта	Ульянов		07.18	<i>[Signature]</i>	07.18			
Нач. отд.	Шаткина		07.18	<i>[Signature]</i>	07.18			
						Исполнительная схема разводки трубопроводов системы отопления и ХВС/ГВС на 8 этаже (1 секция)		
						"З-С Инжиниринг"		




Секция 1 Этаж 9

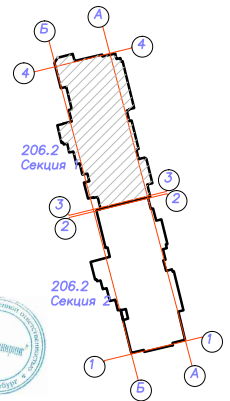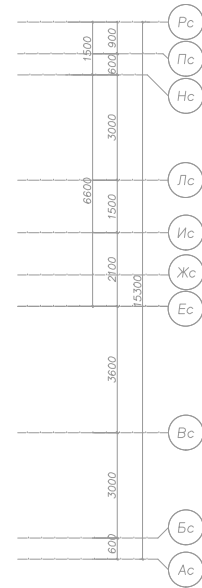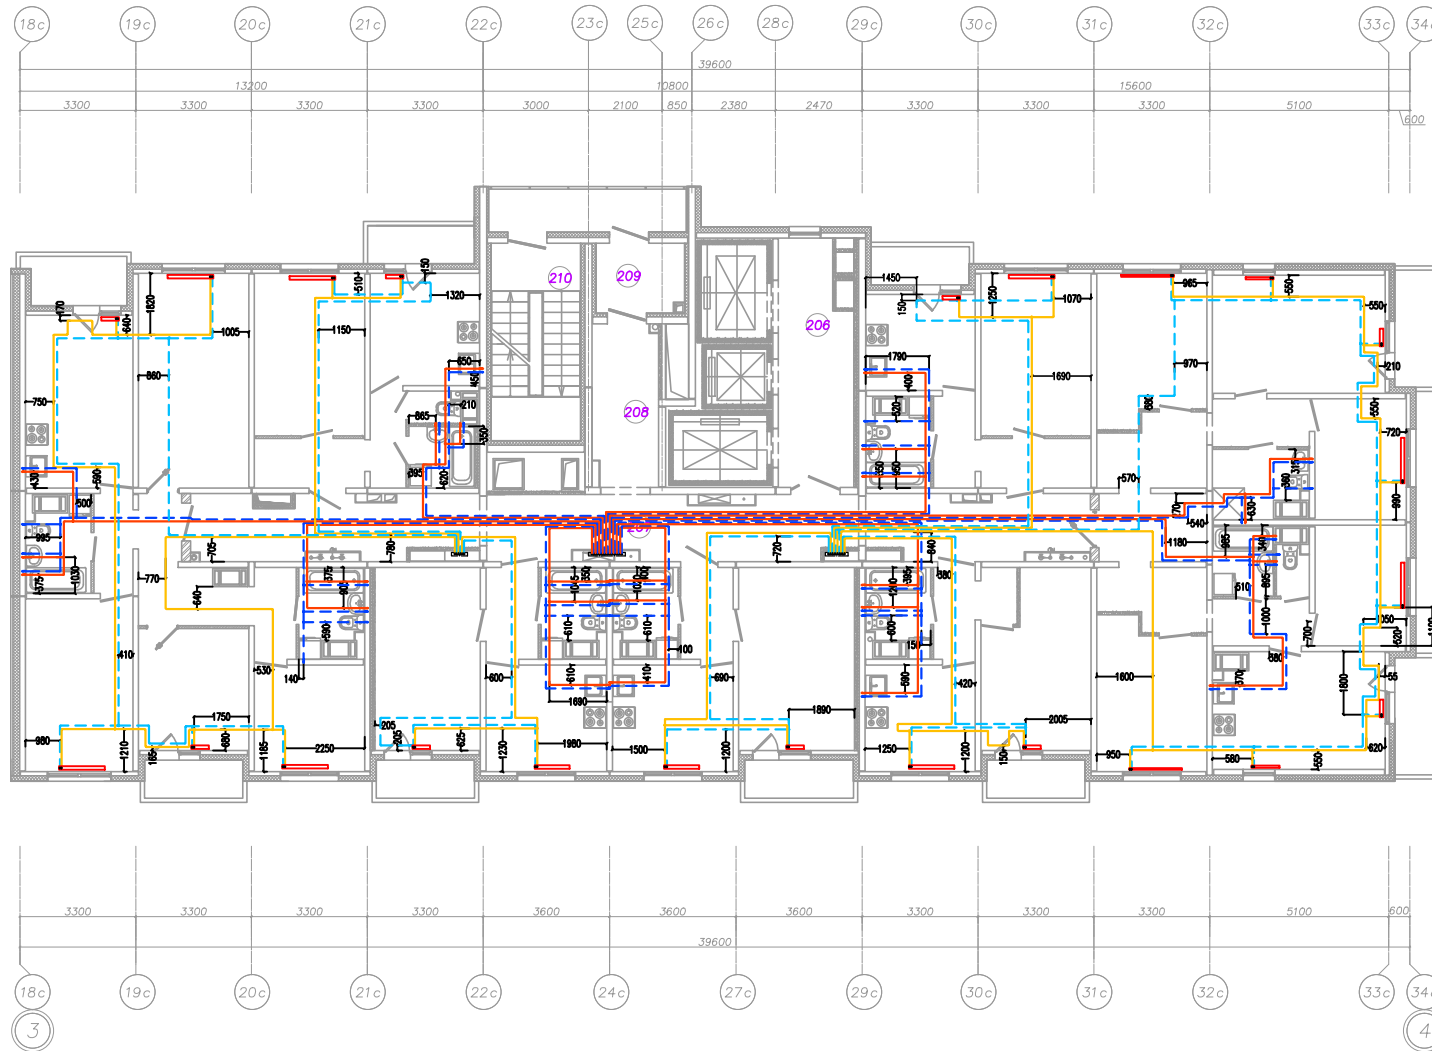

Согласовано
И.И.И. ? подл. ? Пр.пр. и. сагта Вэон. инв. ?

Р.206.17/15/1-ОВИ-ВК1-1.2-ИД					
в Санкт-Петербурге, территория предприятия "Ручьи", участок №8, квартал 17					
Изм.	Кол.ч.	И. док.	Лист	Подпись	Дата
Разработал	Яковлев				08.18
Рук.проект	Ульянов				08.18
Нач. отд.	Шапкина				08.18
				Статус	Лист
				ИД	Листов
				Исполнительная схема разработки трубопроводов системы отопления и ХВС ГВС на 9 этаже (1 секция)	
				"З-С Инжиниринг"	




Секция 1 Этаж 10

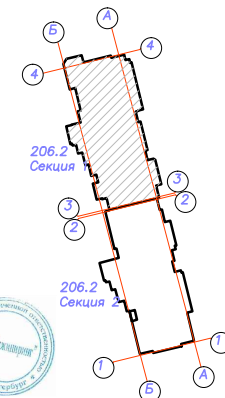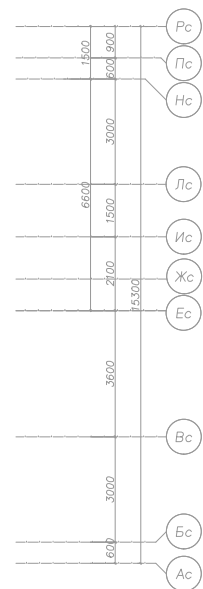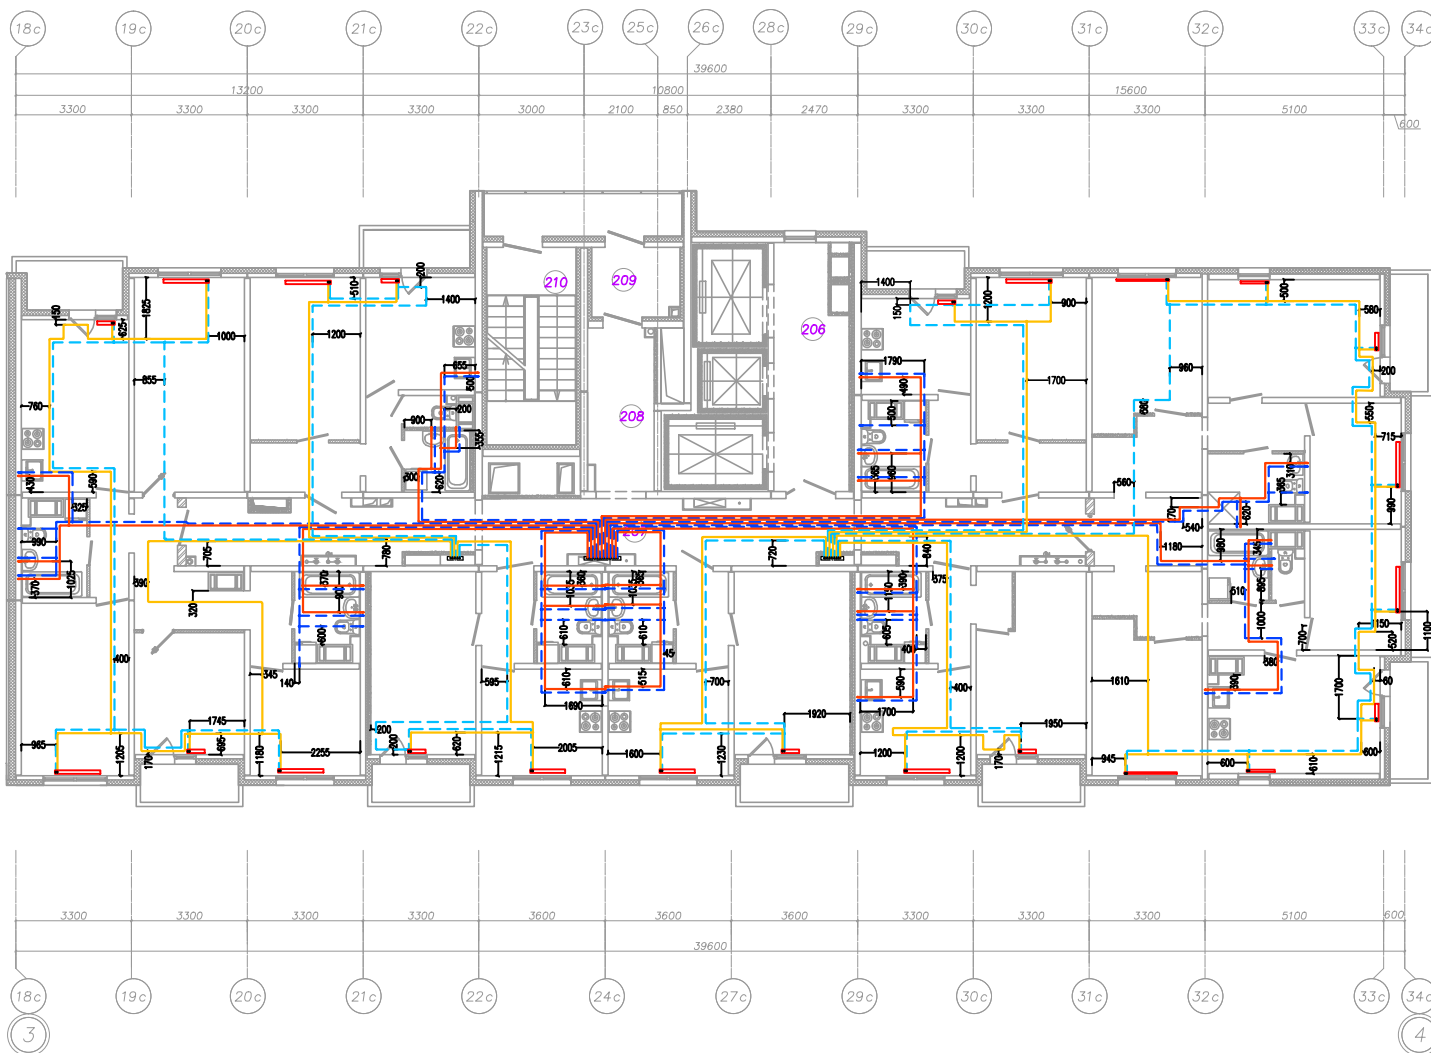

Согласовано
Имя, Ф.И.О. Проект. и автор. Взам. инж. ?

Р.206.17/15/1-ОВ1-ВК-1.2-ИД					
г. Санкт-Петербург, территория предприятия "Ручьи", участок №8, квартал 17					
Изм.	Код	Ил	Лист	Подпись	Дата
Разработал	Яковлев			<i>[Signature]</i>	08.18
Рук. проекта	Ульянов			<i>[Signature]</i>	08.18
Нач. отд.	Шаткина			<i>[Signature]</i>	08.18
				Многоквартирный дом (многоквартирные дома), гараж (автостоянка) №206.2 (по Градостроительному плану №18) "3этат"	Стадия
				Исполнительная схема разработки трубопроводов системы отопления и ХВС/ГВС на 10 этаже (1 секция)	Лист
					Листов
					ИД
					"З-С Инжиниринг"




Секция 1 Этаж 11

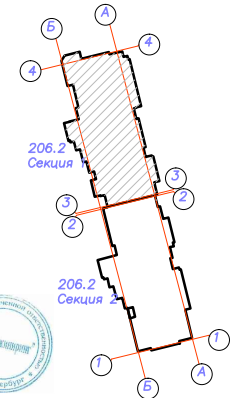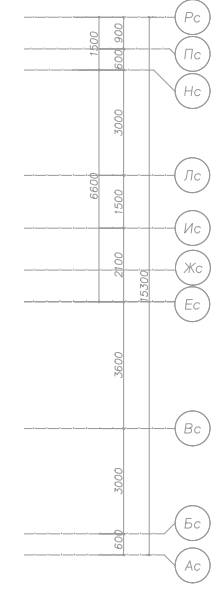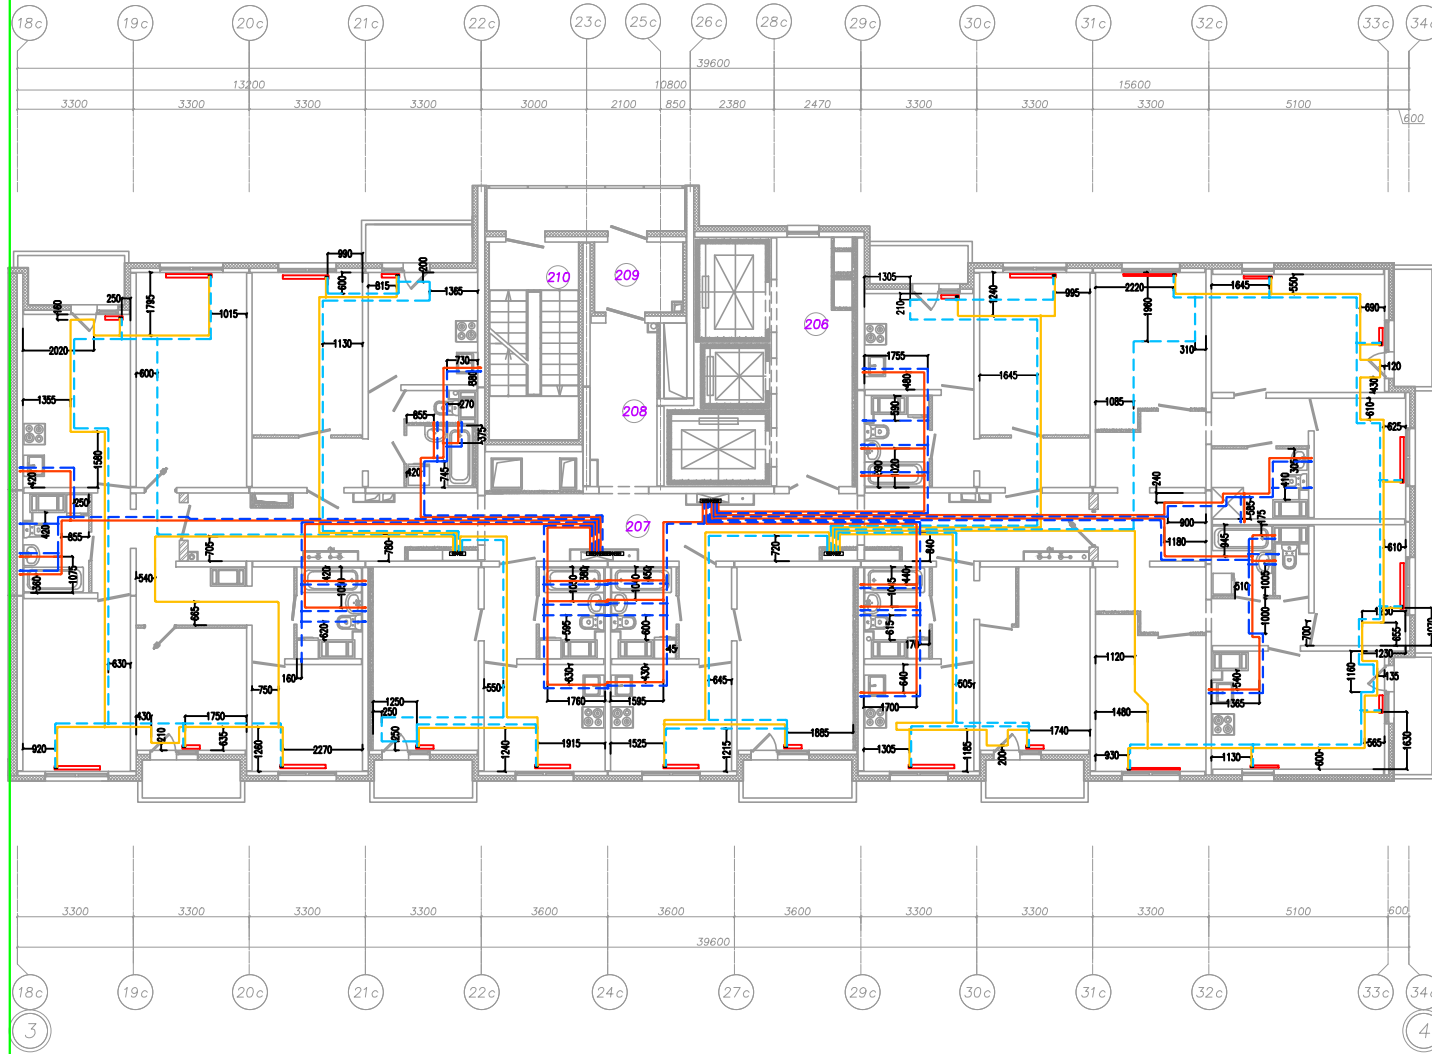

Изд. ? по в. Попл. и с. Векм. шиф. ? Согласовано

Р.206.17/15/1-0В1-ВК1-1.2-ИД				
г. Санкт-Петербург, территория предприятия "Ручьи", участок №8, квартал 17				
Изм.	Кол.ч.	Лист	Подпись	Дата
Разработал	Яковлев	1/1/1	<i>[Signature]</i>	08.18
Рук. проекта	Ульянов		<i>[Signature]</i>	08.18
Нач. отд.	Шапкина		<i>[Signature]</i>	08.18
Исполнительная схема разводки трубопроводов системы отопления и ХВС ГВС на 11 этаже (1 секция)				Стадия ИД Лист Листов
				"З-С Инжиниринг"




Секция 1 Этаж 12

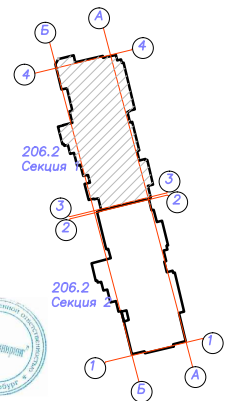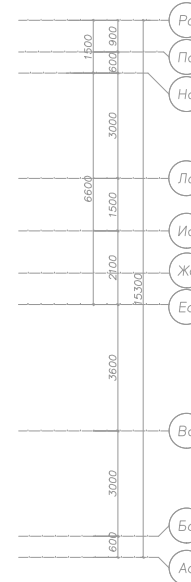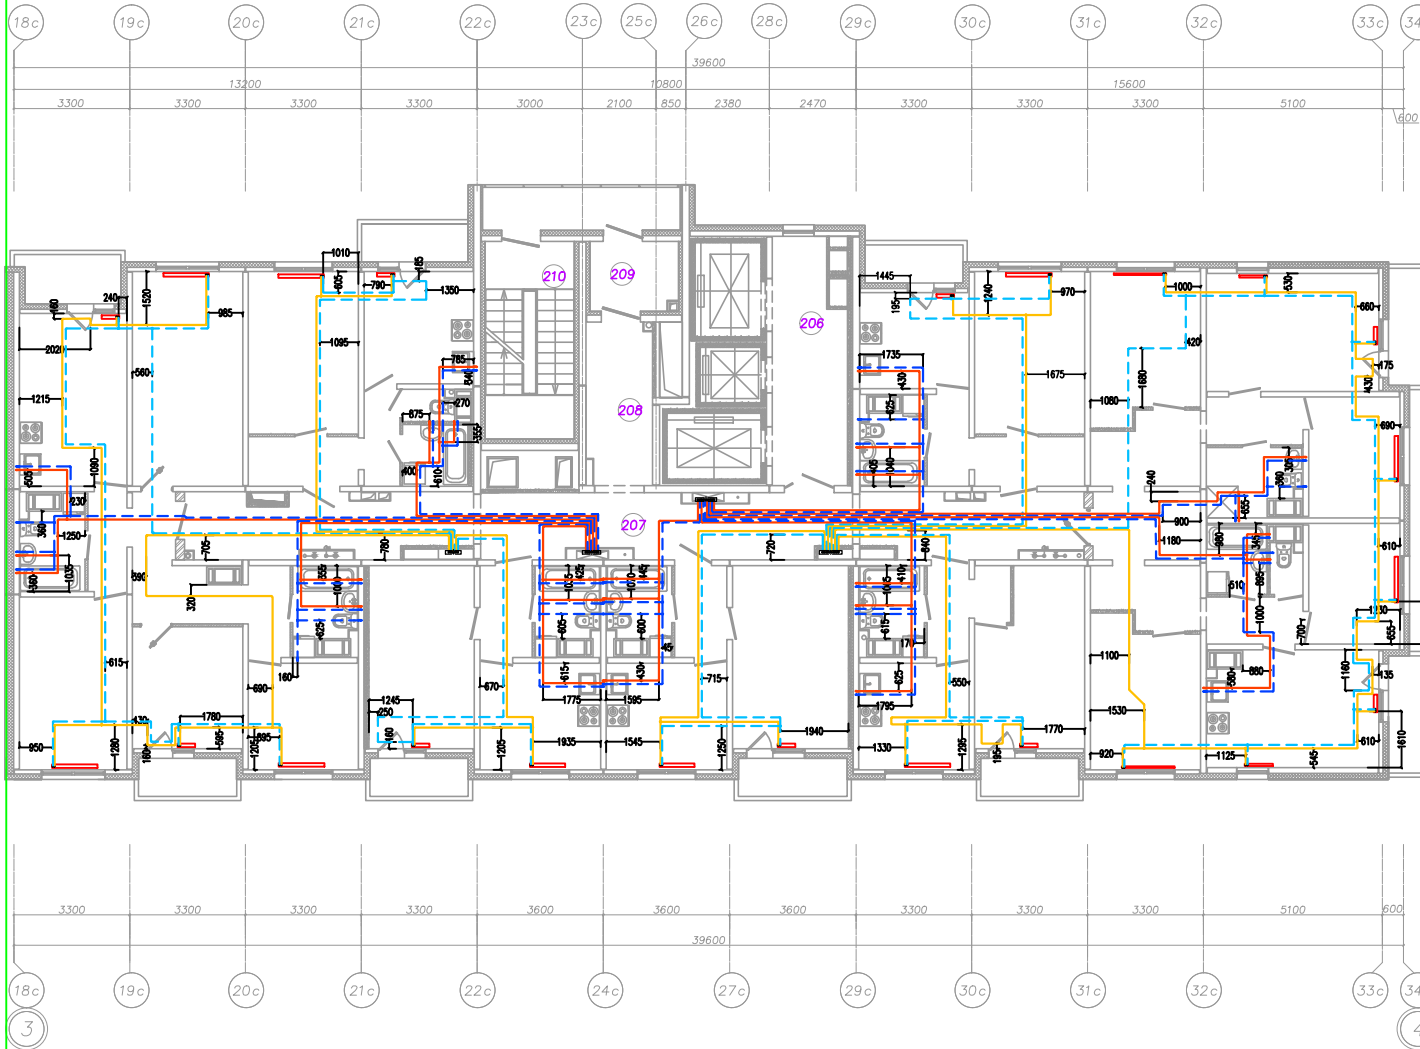

Согласовано
И.С. Инжиниринг

		Р.206.17/15/1-ОВИ-ВК-1.2-ИД	
		в. Санкт-Петербург, территория предприятия "Ручьи", участок №8, квартал 17	
Изм.	Код.уч.	Лист	Дата
Разработал	Яковлев	И.С.	08.18
Рук.проект	Ульянов	И.С.	08.18
Нач. отд.	Шапкина	И.С.	08.18
		Статус	Лист
		ИД	
		Исполнительная схема разработки трубопроводов системы отопления и ХВС ГВС на 12 этаже (1 секция)	
		"3-С Инжиниринг"	




Секция 1 Этаж 13

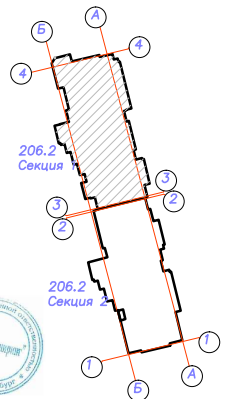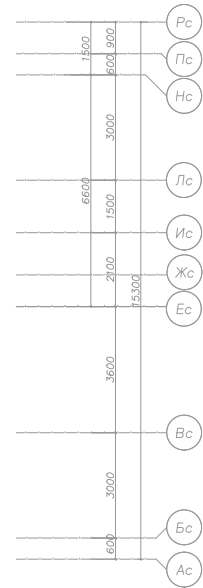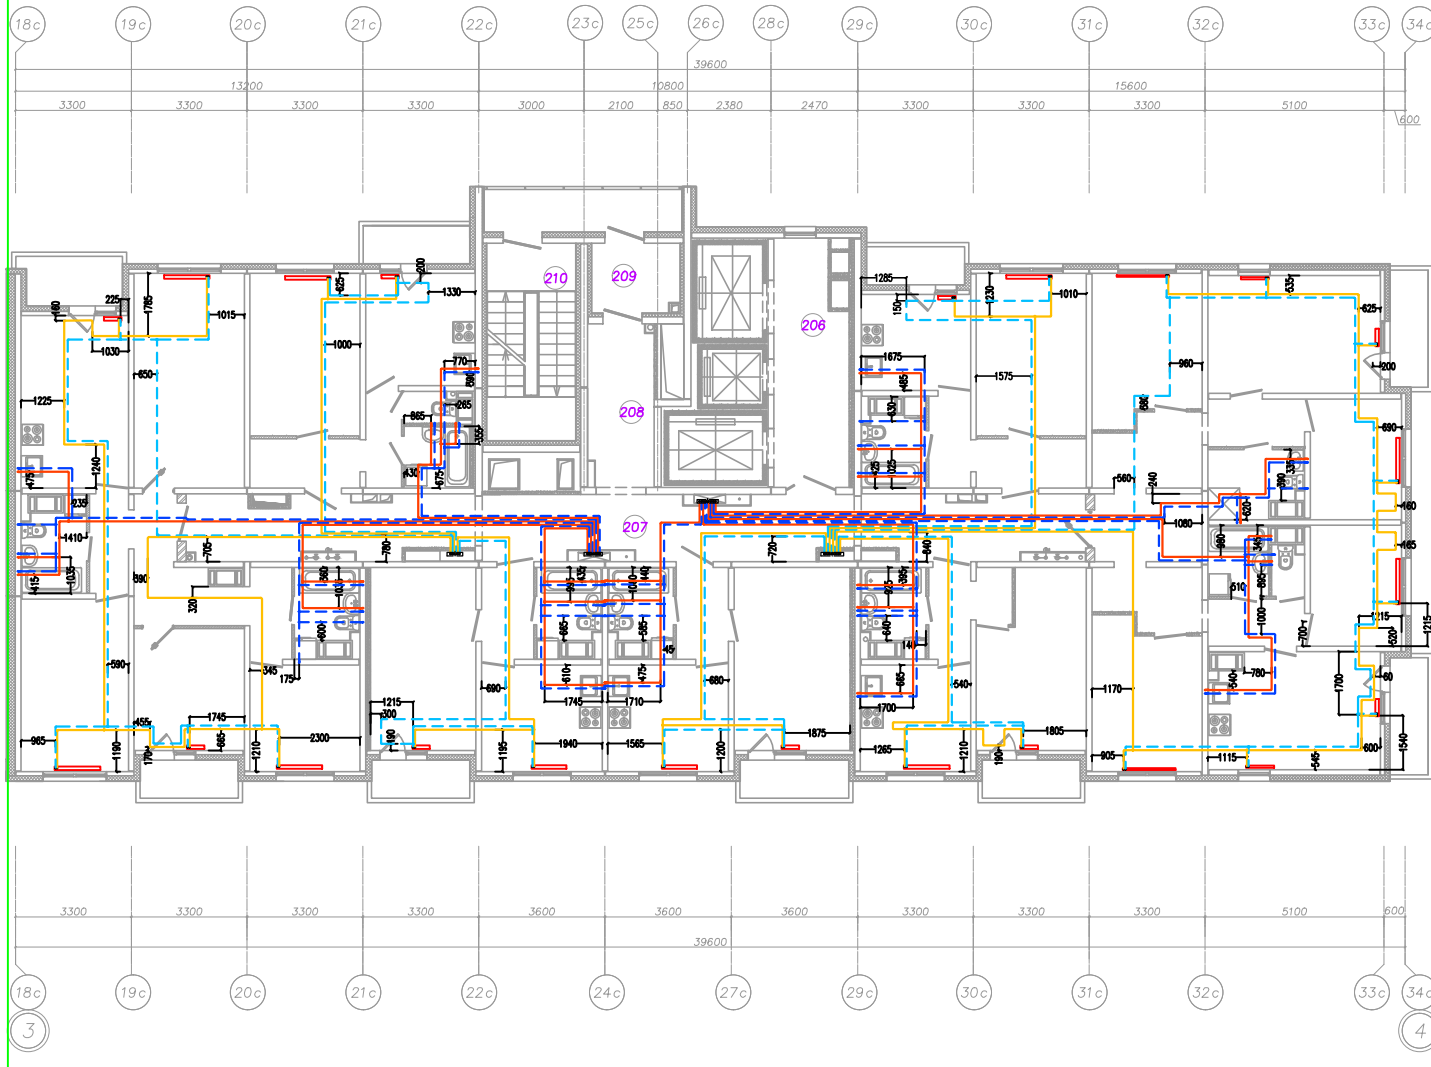

Согласовано
Инж. ? по вв. По вв. и вв. вв. инж. ?

Р.206.17/15/1-0В1-ВК1-1.2-ИД					
г. Санкт-Петербург, территория предприятия "Ручьи", участок №8, квартал 17					
Изм.	Кол.	№	Лист	Подпись	Дата
Разработал	Яковлев			<i>[Signature]</i>	08.18
Рук. проектом	Ульянов			<i>[Signature]</i>	08.18
Нач. отд.	Шалкина			<i>[Signature]</i>	08.18
Исполнительная схема разводки трубопроводов системы отопления и ХВС ГВС на 13 этаже (1 секция)					Статус ИД
					Лист Листов
					"З-С Инжиниринг"

Секция 1 Этаж 14

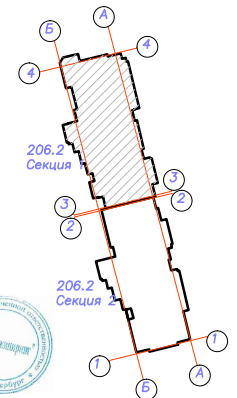
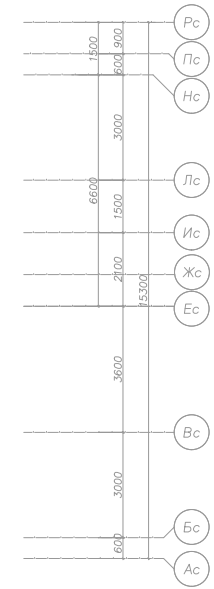
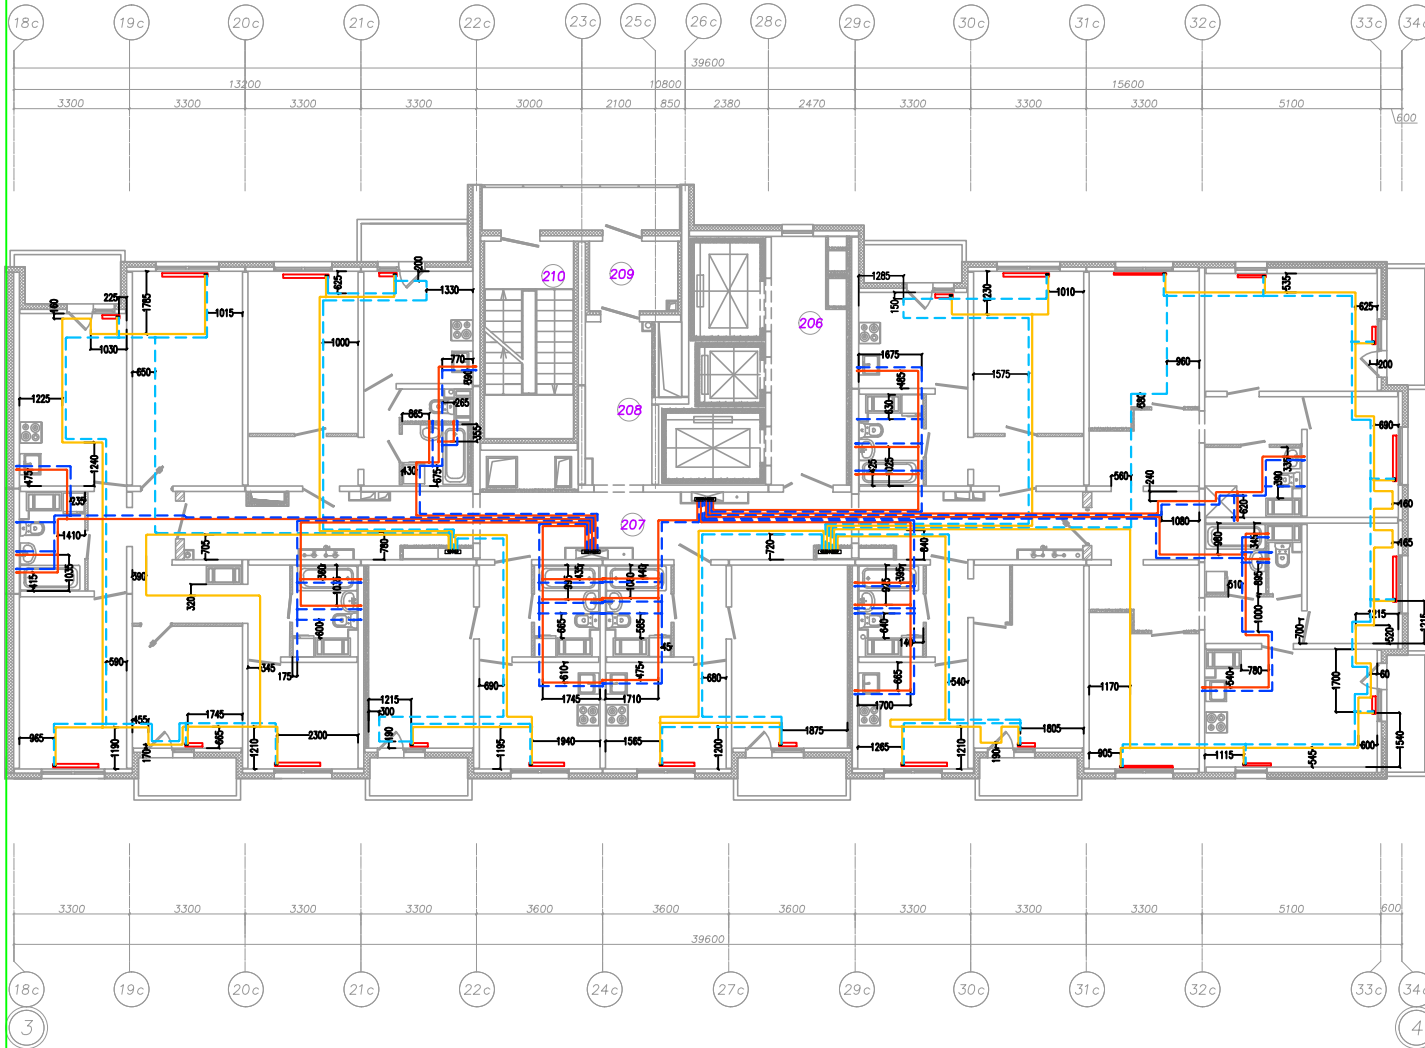


Мин. ? подл. Постп. и дата Взам. инв. ?

Согласовано

Р.206.17/15/1-0В1-ВК1-1.2-ИД					
г. Санкт-Петербург, территория предприятия "Ручьи", участок №8, квартал 17					
Изм.	Код.уч.	Л. дач	Лист	Подпись	Дата
Разработал	Яковлев			<i>[Signature]</i>	08.18
Рук. проекта	Ульянов			<i>[Signature]</i>	08.18
Нач. отд.	Шапкина			<i>[Signature]</i>	08.18
Исполнительная схема разводки трубопроводов системы отопления и ХВС ГВС на 14 этаже (1 секция)					"3-С Инжиниринг"
				Стадия	Лист
				ИД	Листов




Секция 1 Этаж 15

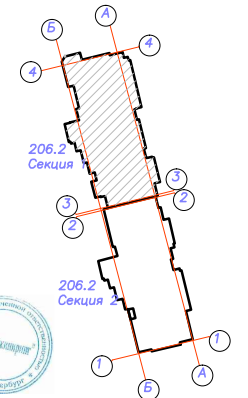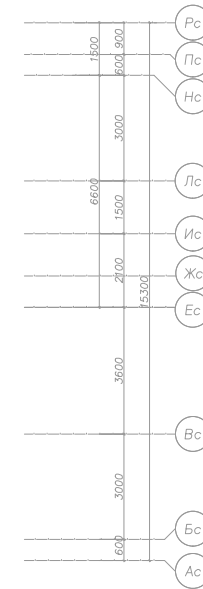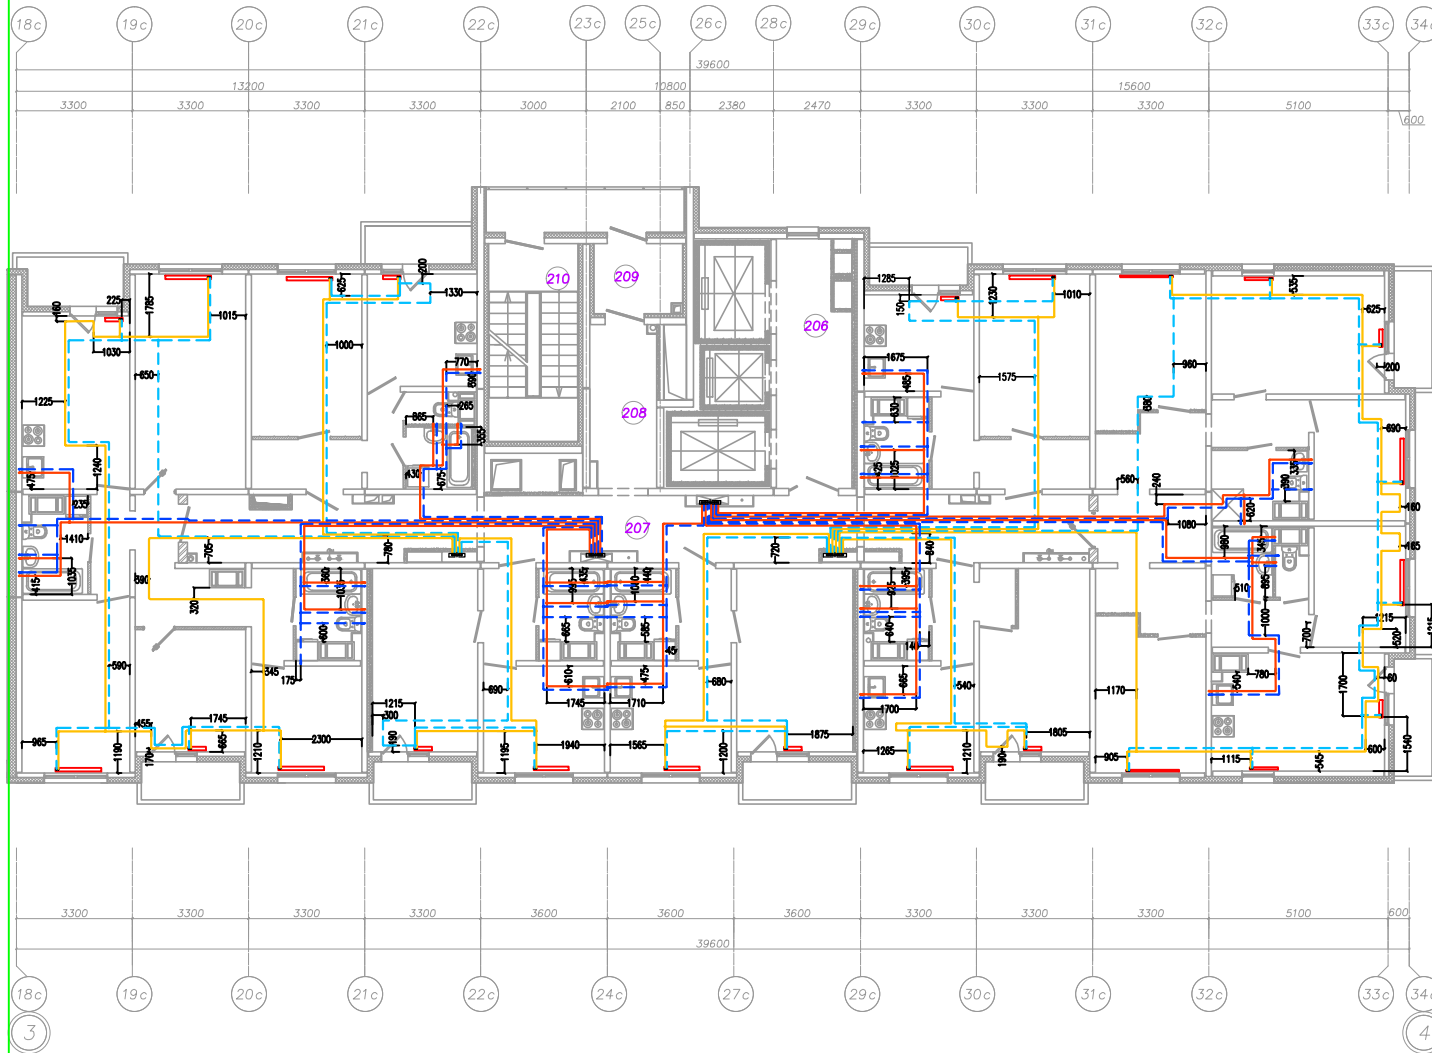

Лист 3 из 3
 Пост. и дата вкл. шиф. 02.05.2018

Р.206.17/15/1-0В1-ВК1-1.2-ИД					
г. Санкт-Петербург, территория предприятия "Ручьи", участок №8, квартал 17					
Изм.	Код	И. док	Лист	Подпись	Дата
Разработал	Ульянов		09.18	<i>[Signature]</i>	09.18
Рук проекта	Ульянов		09.18	<i>[Signature]</i>	09.18
Нач. отд.	Шапкина		09.18	<i>[Signature]</i>	09.18
Исполнительная схема разработки трубопроводов системы отопления и ХВС ГВС на 15 этаже (1 секция)					Стадия ИД
					Лист "3-С Инжиниринг"
					Листов



Секция 1 Этаж 16

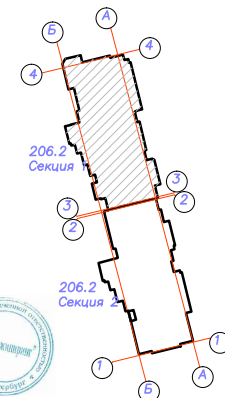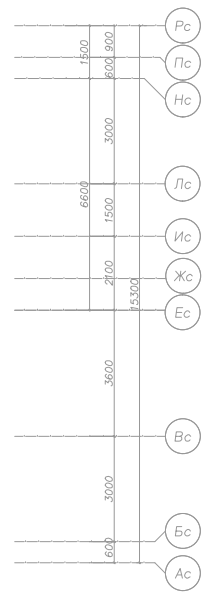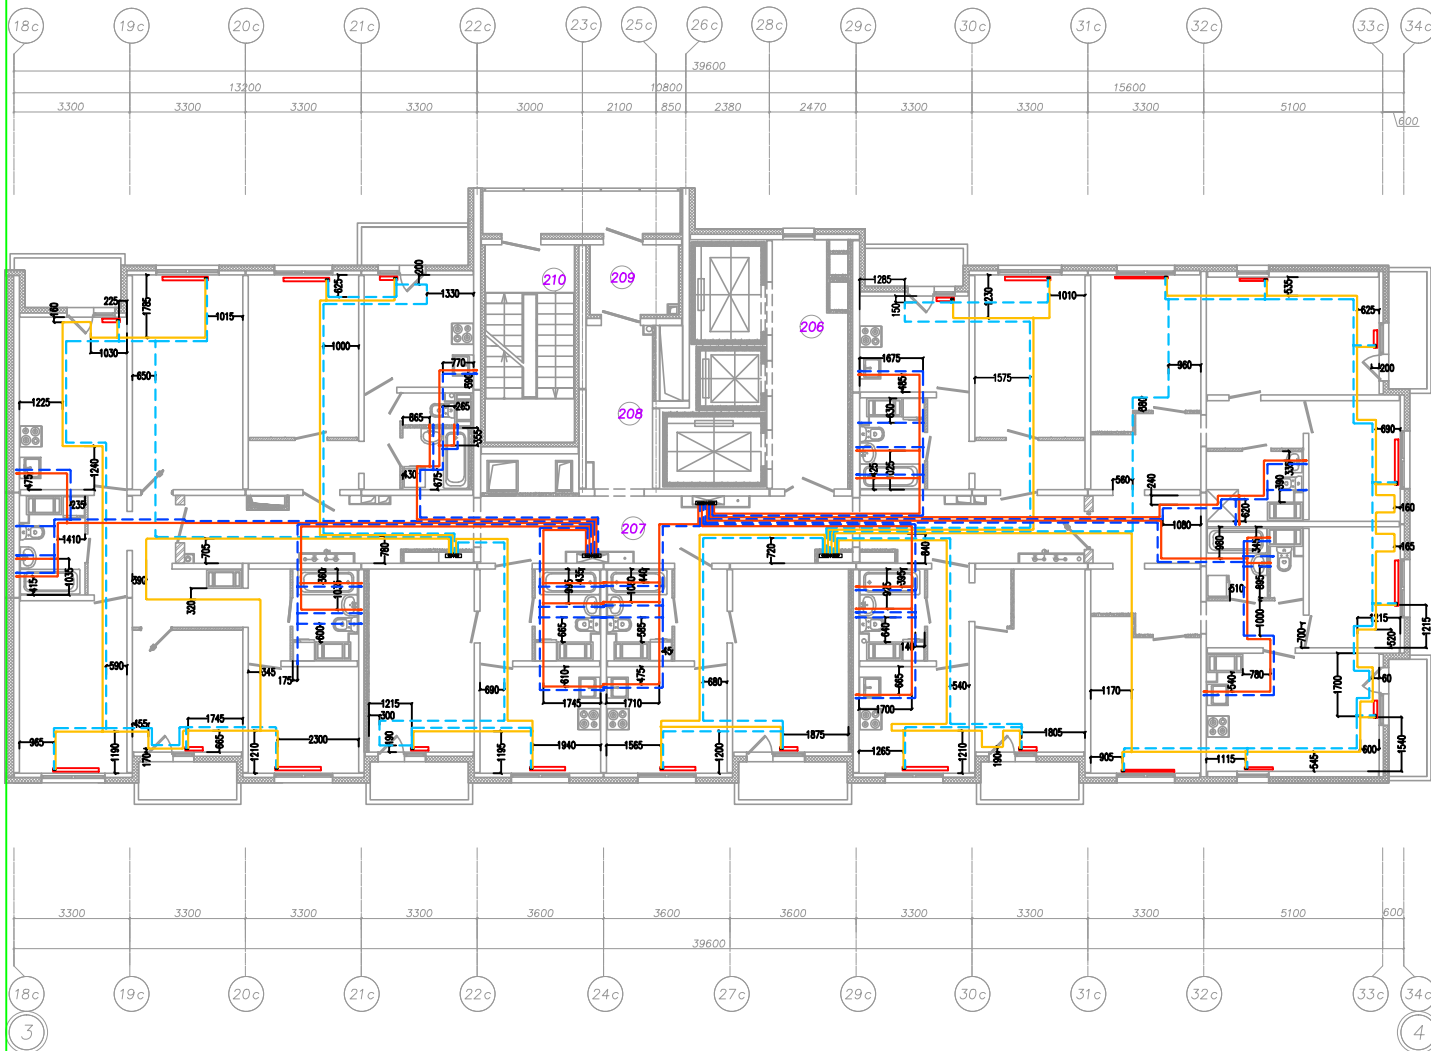

Согласовано
Имя, Ф. И. о. подл. Проект. и автор. Экз. инв. ?

Р.206.17/15/1-081-ВК1-1.2-ИД					
г. Санкт-Петербург, территория предприятия "Ручьи", участок №8, квартал 17					
Изм.	Код. уч.	№ док.	Лист	Подпись	Дата
Разработал	Яковлев			<i>[Signature]</i>	09.18
Рук. проекта	Ульянов			<i>[Signature]</i>	09.18
Нач. отд.	Шапкина			<i>[Signature]</i>	09.18
Многоквартирный дом (многоквартирные дома), гараж (автостоянка) №206.2 (по Градостроительному №18) "13этап"					Стадия
Исполнительная схема разработки трубопроводов системы отопления и ХВС ГВС на 16 этаже (1 секция)					Лист
					Листов
					"З-С Инжиниринг"

Секция 1 Этаж 17


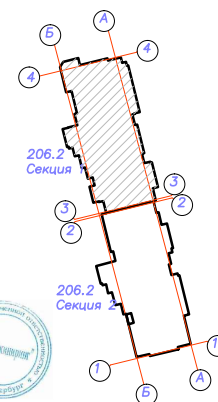
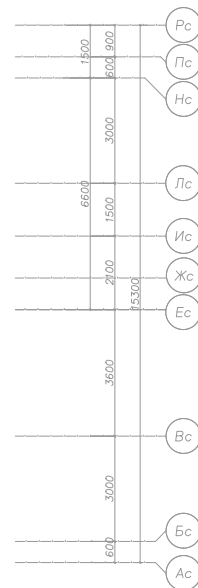


Инв. ? подл. Постп. и дата Взам. инв. ?

Согласовано

Р.206.17/15/1-0В1-ВК1-1.2-ИД					
г. Санкт-Петербург, территория предприятия "Ручьи", участок №8, квартал 17					
Изм.	Код	И.Лист	Получ.	Дата	
Разработал	Яковлев	1/1	09.18	Многоквартирный дом (многоквартирные дома), гараж (автостоянка) №206.2 (по Градостроительному плану №18) "13этап"	Стадия
Рук. проекта	Ульянов	1/1	09.18		Лист
Нач. отд.	Шаткина	1/1	09.18		Листов
Исполнительная схема разработки трубопроводов системы отопления и ХВС/ГВС на 17 этаже (1 секция)					"3-С Инжиниринг"




Секция 1 Этаж 18

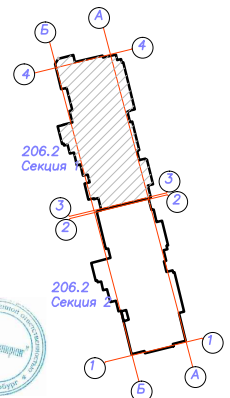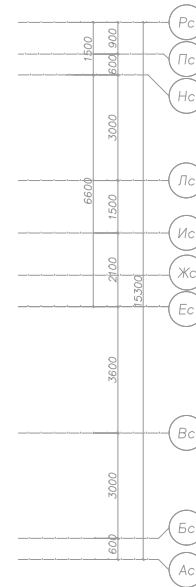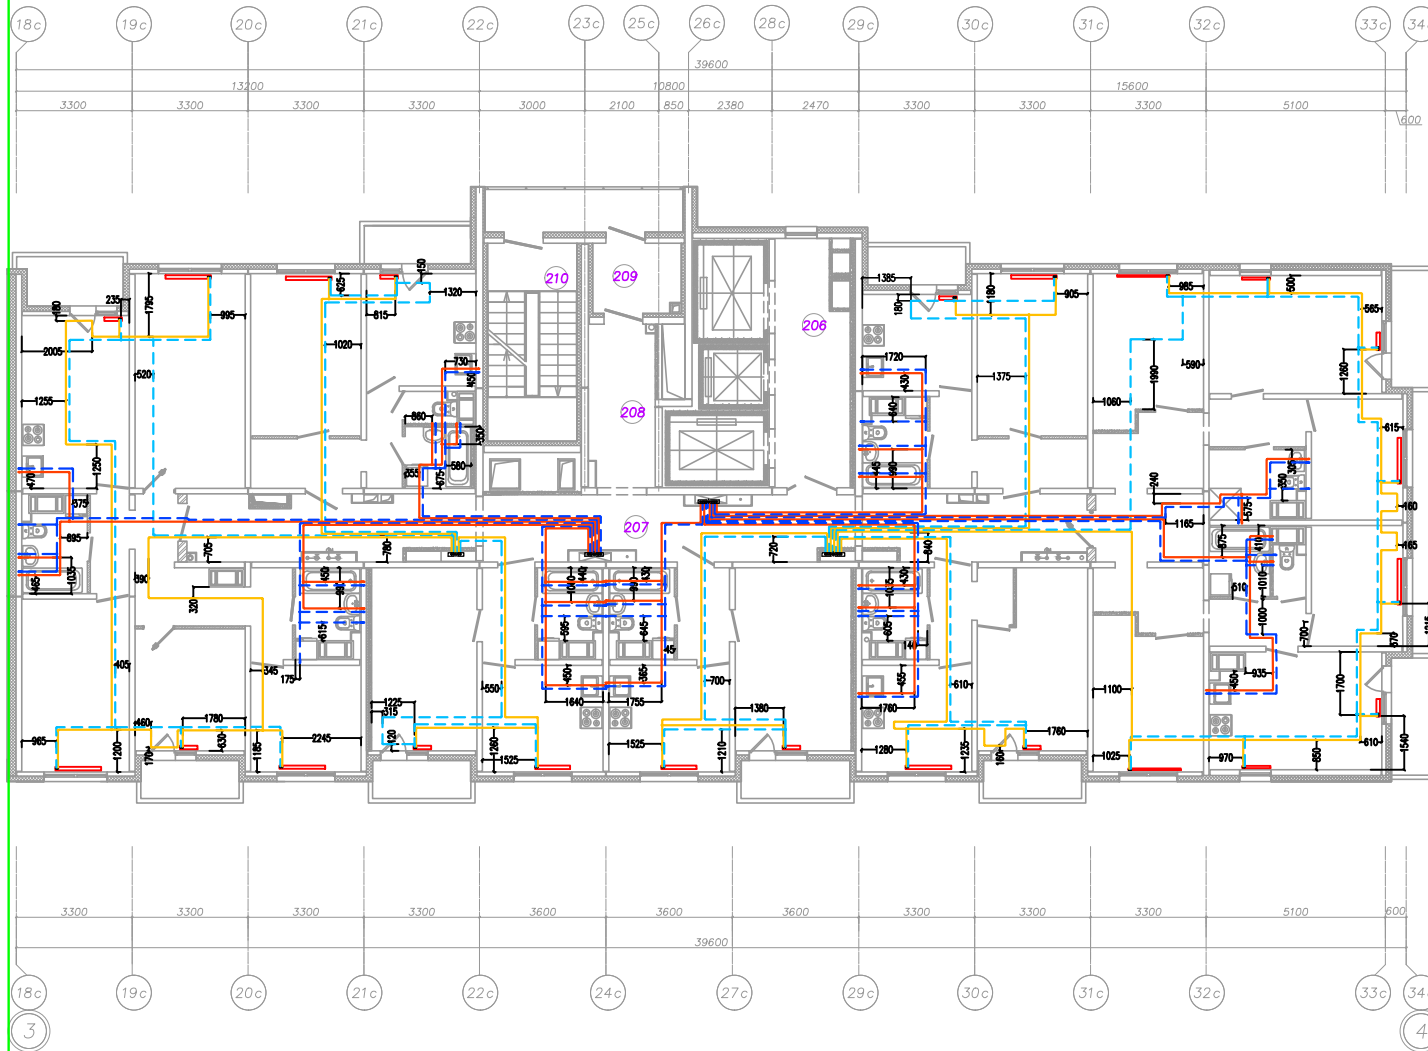

Согласовано
Инв. в подл. Пост. и смета
Взам. инв. 4

Р.206.17/15/1-ОВ1-ВК1-1.2-ИД					
г. Санкт-Петербург, территория предприятия "Ручьи", участок №8, квартал 17					
Изм	Код	И	Лист	Подпись	Дата
Разработал	Яковлев			<i>[Signature]</i>	09.18
Рук.проект	Ульянов			<i>[Signature]</i>	09.18
Нач. отд.	Шапкина			<i>[Signature]</i>	09.18
Многоквартирный дом (многоквартирные дома), гараж (автозаправка) №206.2 (по Градостроительному №18) "13этап"					Стадия
Исполнительная схема разработки трубопроводов системы отопления и ХВС ГВС на 18 этаже (1 секция)					Лист
					Листов
					"3-С Инжиниринг"



Секция 1 Этаж 19

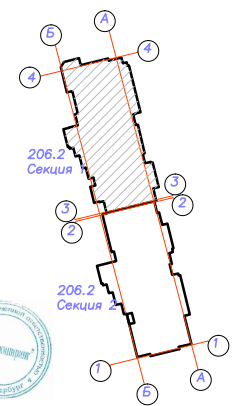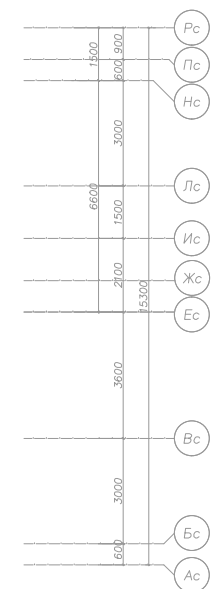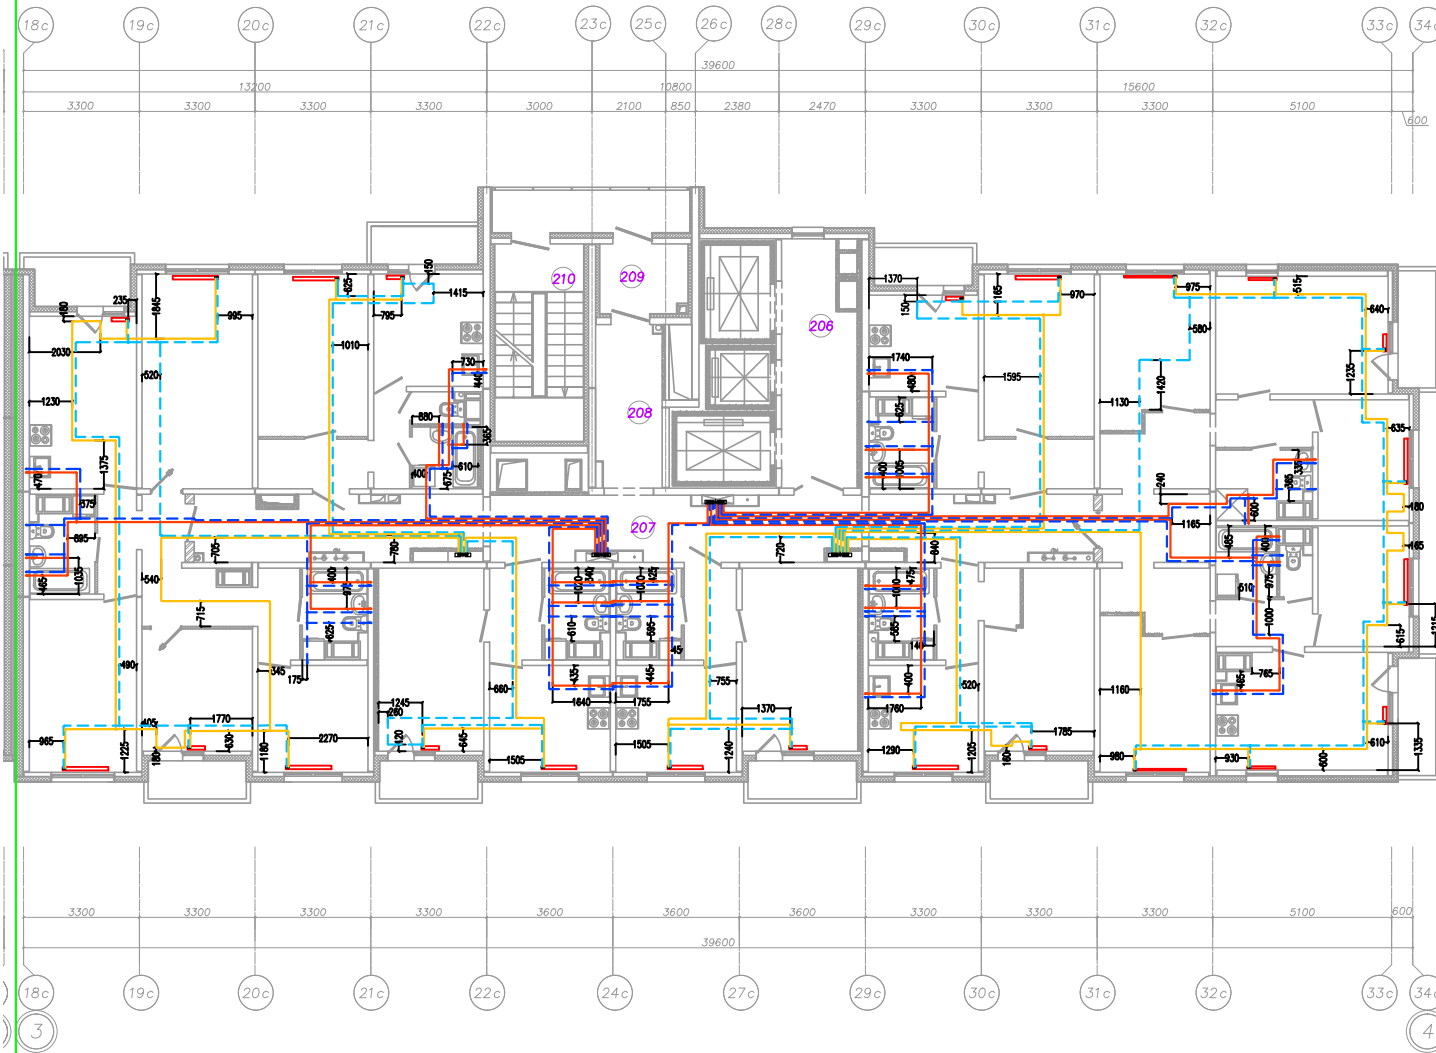

Изм. ? подл. Постп. и дата Взам. инв. ?

Р.206.17/15/1-ОВ1-ВК1-1.2-ИД					
г. Санкт-Петербург, территория предприятия "Ручьи", участок №8, квартал 17					
Изм.	Кол.уч.	И док	Лист	Подпись	Дата
Разработал	Яковлев			<i>[Signature]</i>	09.18
Рук.проекта	Ульянов			<i>[Signature]</i>	09.18
Нач. отд.	Шапкина			<i>[Signature]</i>	09.18
Исполнительная схема разработки трубопроводов системы отопления и ХВС ГВС на 19 этаже (1 секция)					Статус
					Лист
					Листов
					"3-С Инжиниринг"




Секция 1 Этаж 20

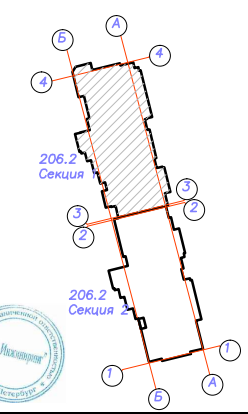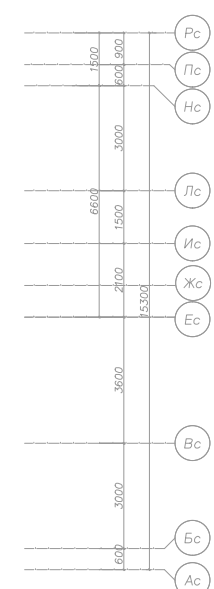

Инв. ? подл. ? Посп. и дата Вып. инв. ?
 Согласовано

Р.206.17/15/1-061-ВК1-1.2-ИД					
г. Санкт-Петербург, территория предприятия "Ручьи", участок №8, квартал 17					
Изм.	Код. уч.	И. док.	Лист	Подпись	Дата
Разработал	Яковлев			<i>[Signature]</i>	09.18
Рук. проекта	Ульянов			<i>[Signature]</i>	09.18
Нач. отд.	Шапкина			<i>[Signature]</i>	09.18
Исполнительная схема разработки трубопроводов системы отопления и ХВС ГВС на 20 этаже (1 секция)					Стадия ИД
					Лист Листов
					"З-С Инжиниринг" Формат А2(420x594)




Секция 1 Этаж 21

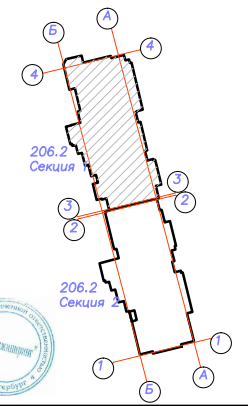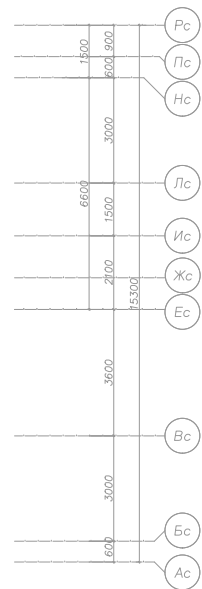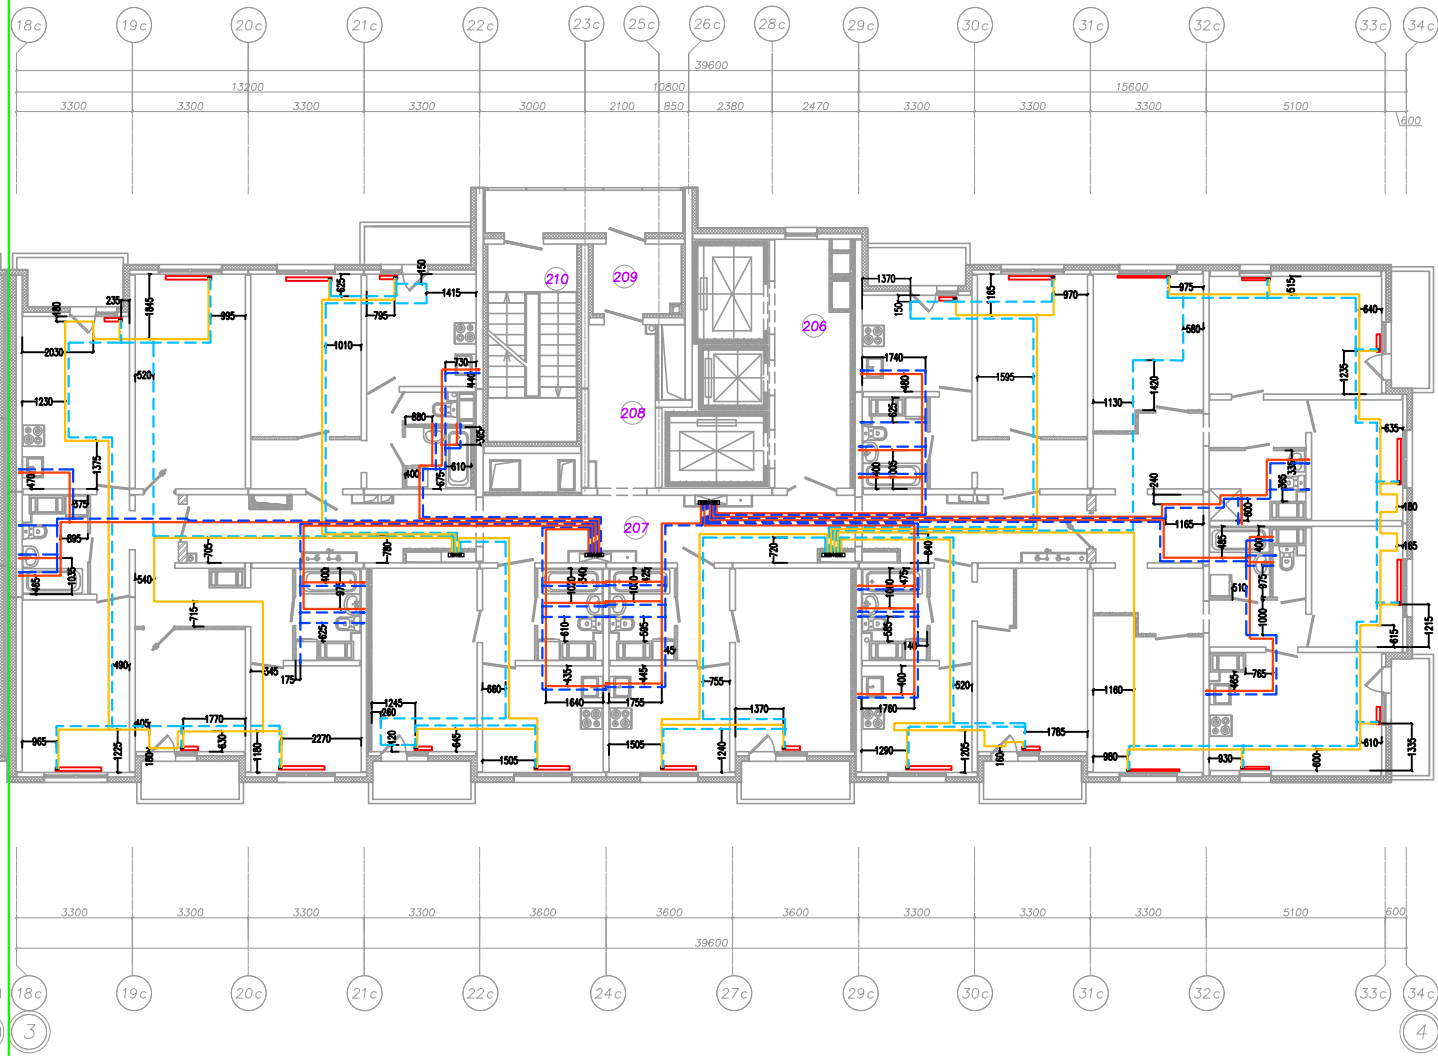

Инд. ? подл. Проект. и само. Взам. инв. ?
Согласовано

Р.206.17/15/1-081-ВК-1.2-ИД											
г. Санкт-Петербург, территория предприятия "Ручьи", участок №8, квартал 17											
Изм.	Код.уч.	Лист	Подпись	Дата							
Разработал	Яковлев		<i>[Signature]</i>	09.18	Многоквартирный дом (многоквартирные дома), гараж (автостоянка) №206.2 (по Градостроительному №18) "Изатат"						
Рук.проекта	Ульянов		<i>[Signature]</i>	09.18							
Нач. отд.	Шаткина		<i>[Signature]</i>	09.18							
Исполнительная схема разработки трубопроводов системы отопления и ХВС/ГВС на 21 этаже (1 секция)					<table border="1"> <tr> <td>Стадия</td> <td>Лист</td> <td>Листов</td> </tr> <tr> <td>ИД</td> <td></td> <td></td> </tr> </table>	Стадия	Лист	Листов	ИД		
Стадия	Лист	Листов									
ИД											
					"3-С Инжиниринг"						




Секция 1 Этаж 22

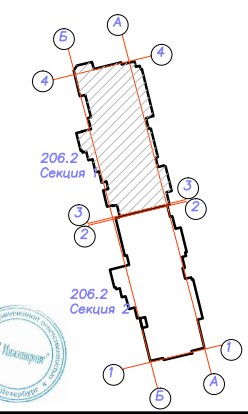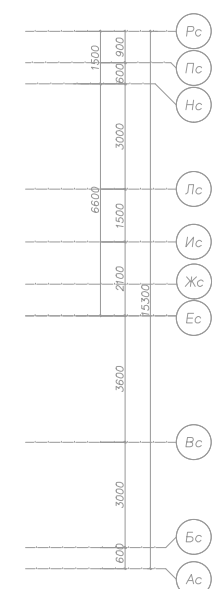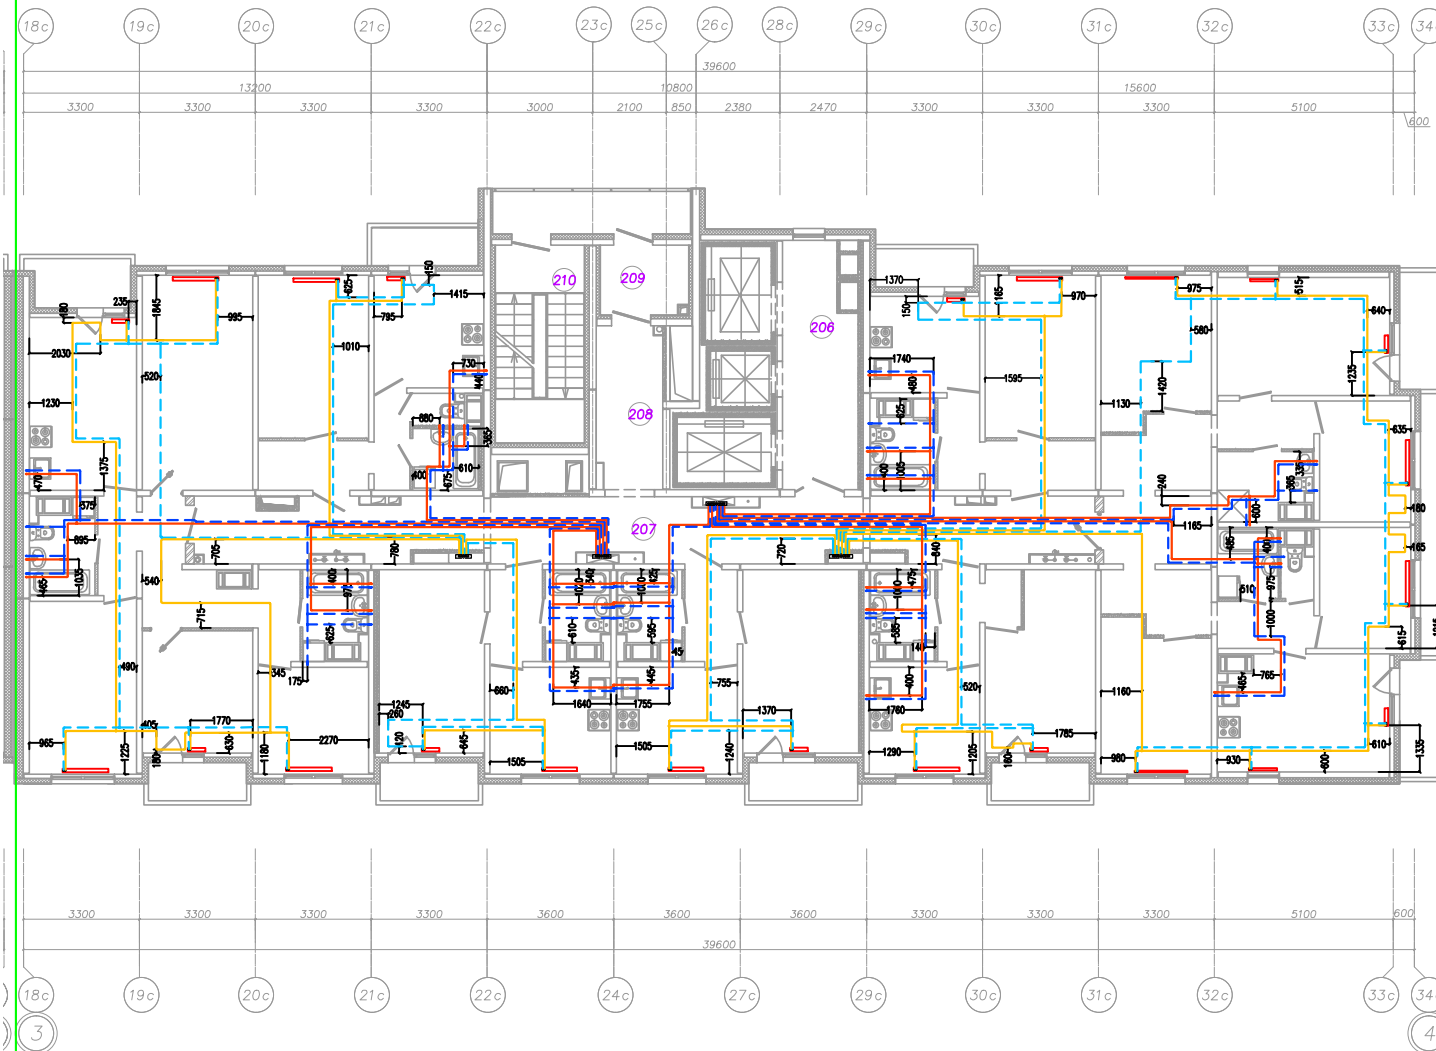

Согласовано
И.И. ? подп. ? Пост. ? и листа Взам. инв. ?

Р.206.17/15/1-081-ВК1-1.2-ИД					
г. Санкт-Петербург, территория предприятия "Ручьи", участок №8, квартал 17					
Изм.	Кол.уч.	№ док.	Лист	Подпись	Дата
Разработал	Яковлев			<i>[Signature]</i>	09.18
Рук. проекта	Ульянов			<i>[Signature]</i>	09.18
Нач. отд.	Шаткина			<i>[Signature]</i>	09.18
				Стадия	Лист
				ИД	
				Исполнительная схема разработки трубопроводов системы отопления и ХВС ГВС на 22 этаже (1 секция)	
				"З-С Инжиниринг"	


Секция 1 Этаж 23

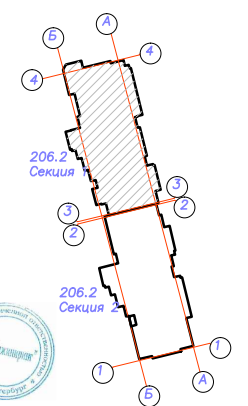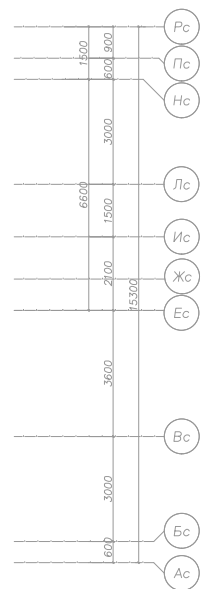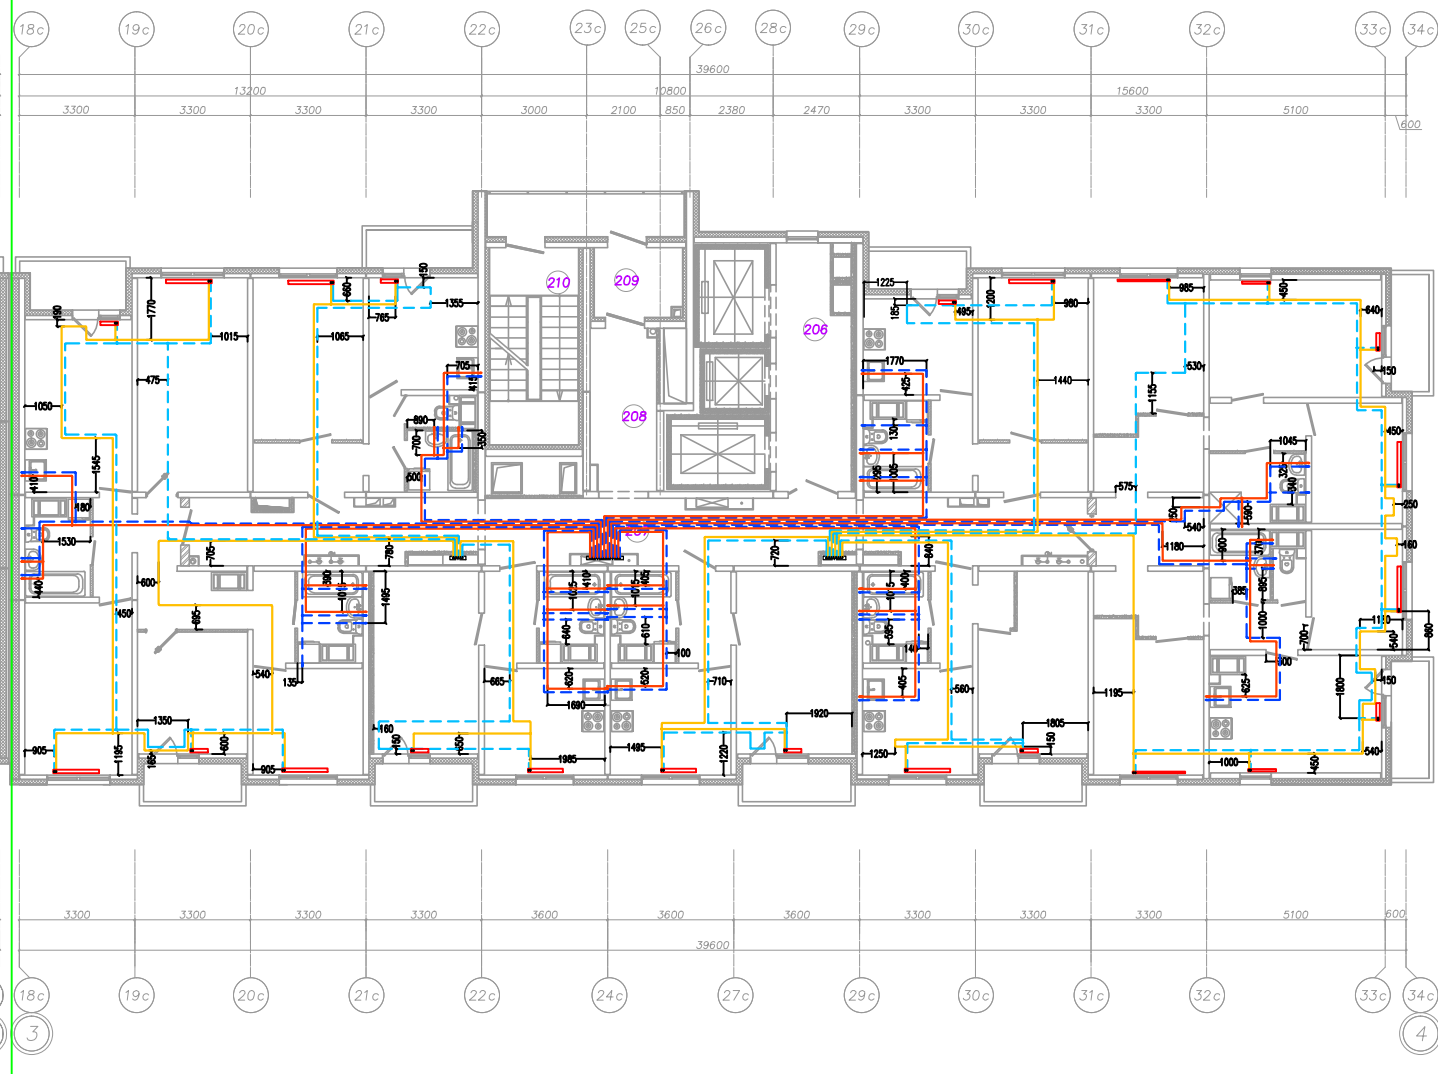

Или? подг. Попр. и сама Взам. инв.? Согласовано

Р.206.17/15/1-0В1-ВК1-1.2-ИД					
в Санкт-Петербурге, территория предприятия "Ручьи", участок №8, квартал 17					
Изм	Колуч	№	Лист	Подпись	Дата
Разработал	Яковлев			<i>[Signature]</i>	09.18
Рук проекта	Ульянов			<i>[Signature]</i>	09.18
Нач. отд.	Шалкина			<i>[Signature]</i>	09.18
Исполнительная схема разводки трубопроводов системы отопления и ХВС ГВС на 23 этаже (1 секция)					"3-С Инжиниринг"
					Формат А2(420x594)

Секция 1 Этаж 24

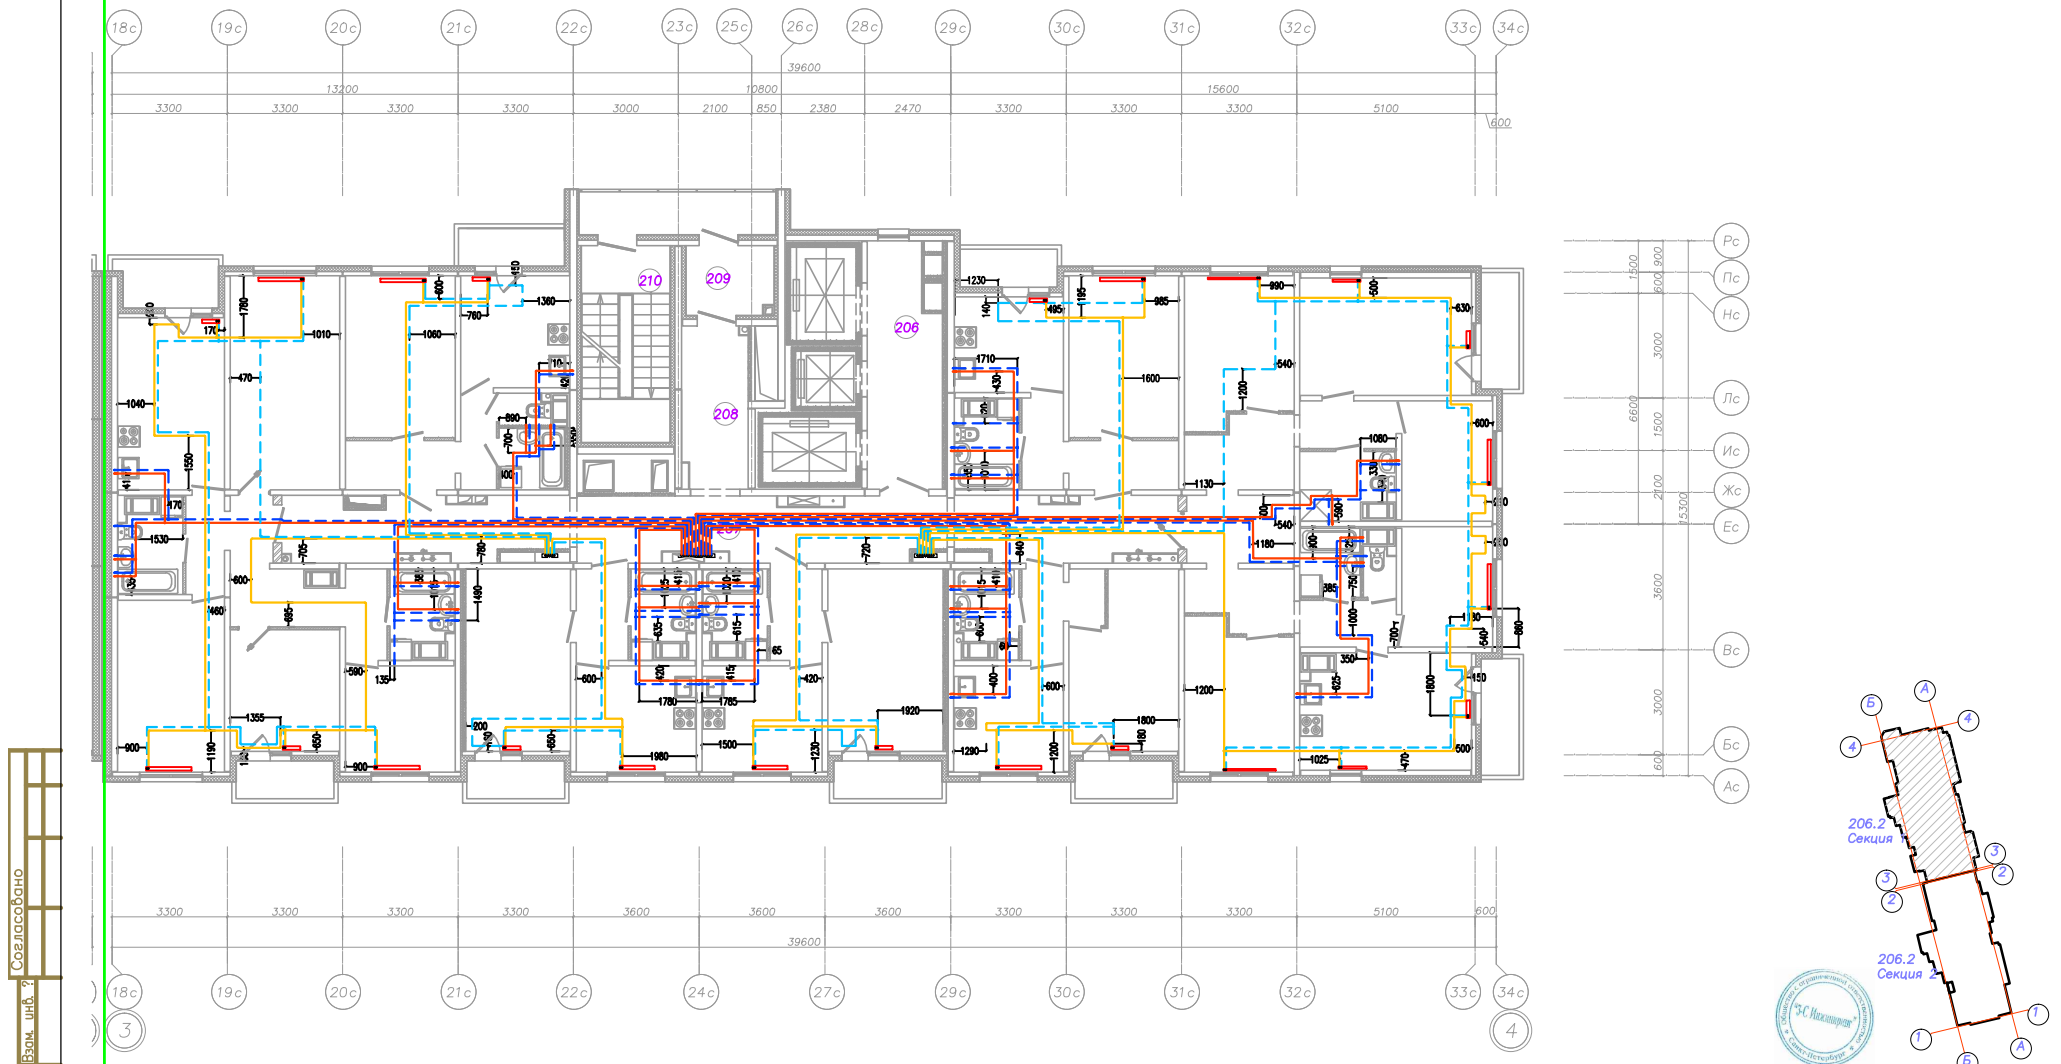

Инв. ? поов. Пооп. и аата ВЭом. инв. ?
 Согласовано

Р.206.17/15/1-ОВ1-ВК1-1.2-ИД						
в. Санкт-Петербург, территория предприятия "Ручьи", участок №8, квартал 17						
Изм.	Кол.уч.	Лист	Подпись	Дата	Статус	Листов
Разработал	Яковлев		<i>[Signature]</i>	09.18	Многоквартирный дом (многоквартирные дома), гараж (автостоянка) №206.2(по Гражданскому №18) "13этап"	ИД
Рук. проекта	Ульянов		<i>[Signature]</i>	09.18		
Нач. отд.	Шалкина		<i>[Signature]</i>	09.18		
Исполнительная схема разводки трубопроводов системы отопления и ХВС/ГВС на 24 этаже (1 секция)					"З-С Инжиниринг"	