



Секция 2

Секция 1

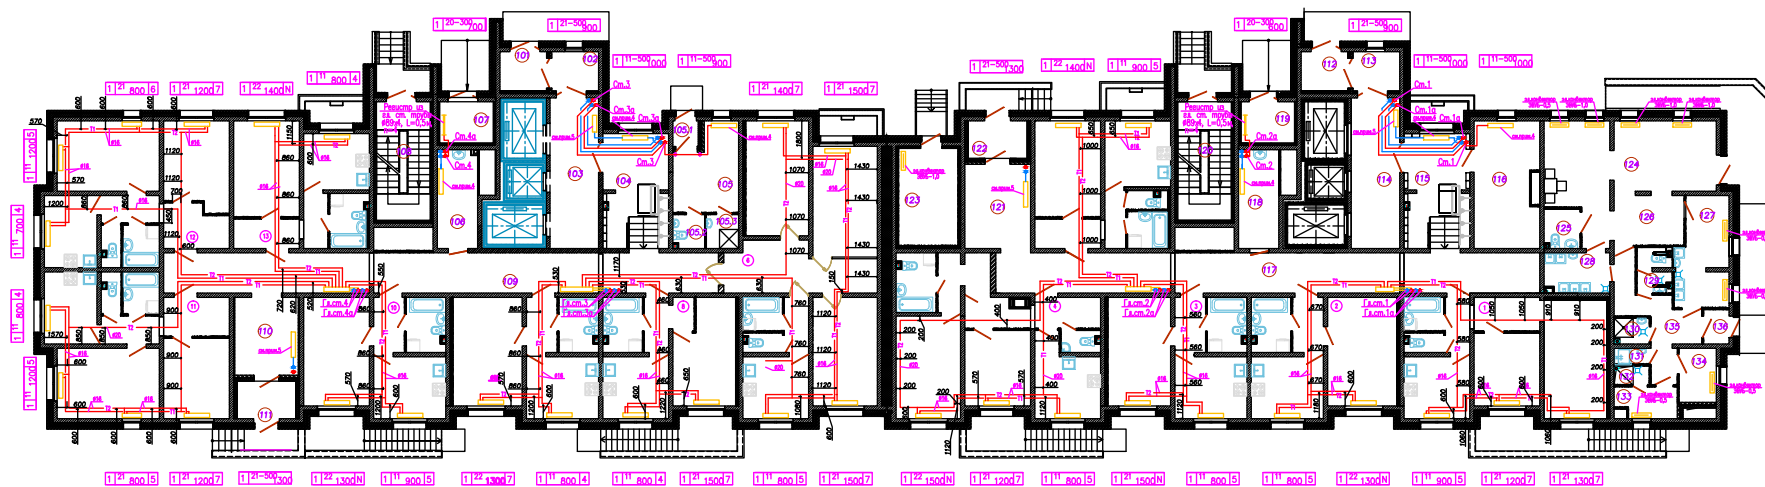


1. Все привязки указаны по центру между труб
2. Необходимо принять во внимание охранную зону около труб, ± 150 мм. в каждую сторону от привязки.

Исполнительная схема №1			

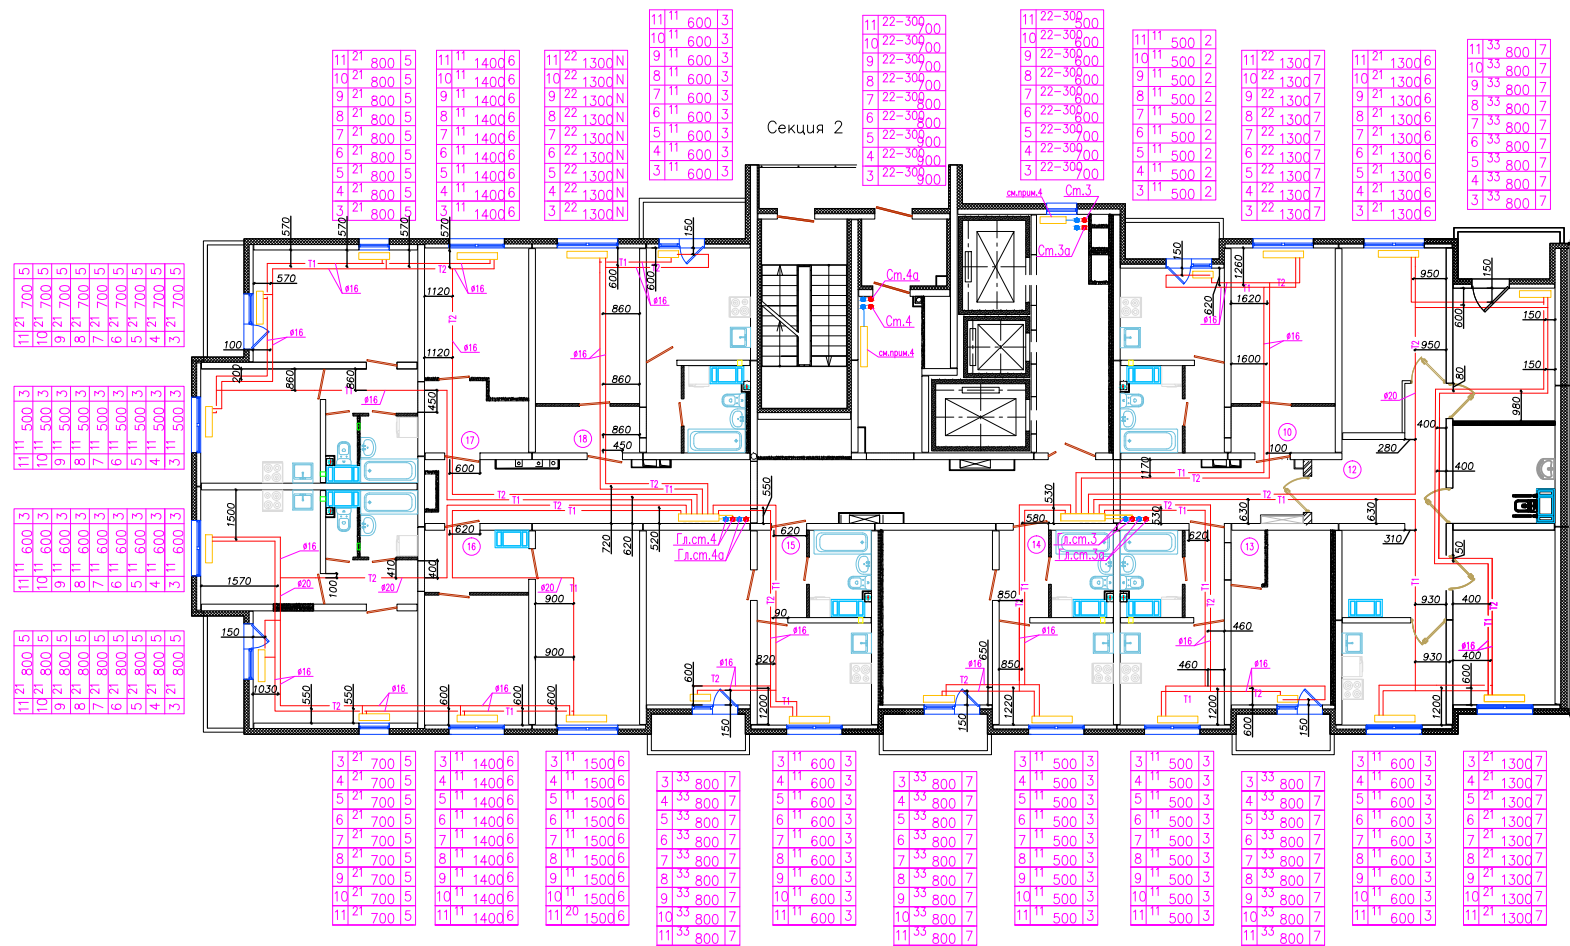


1. Все привязки указаны по центру между труб
2. Необходимо принять во внимание охранную зону около труб, ± 150 мм. в каждую сторону от привязки.

--	--	
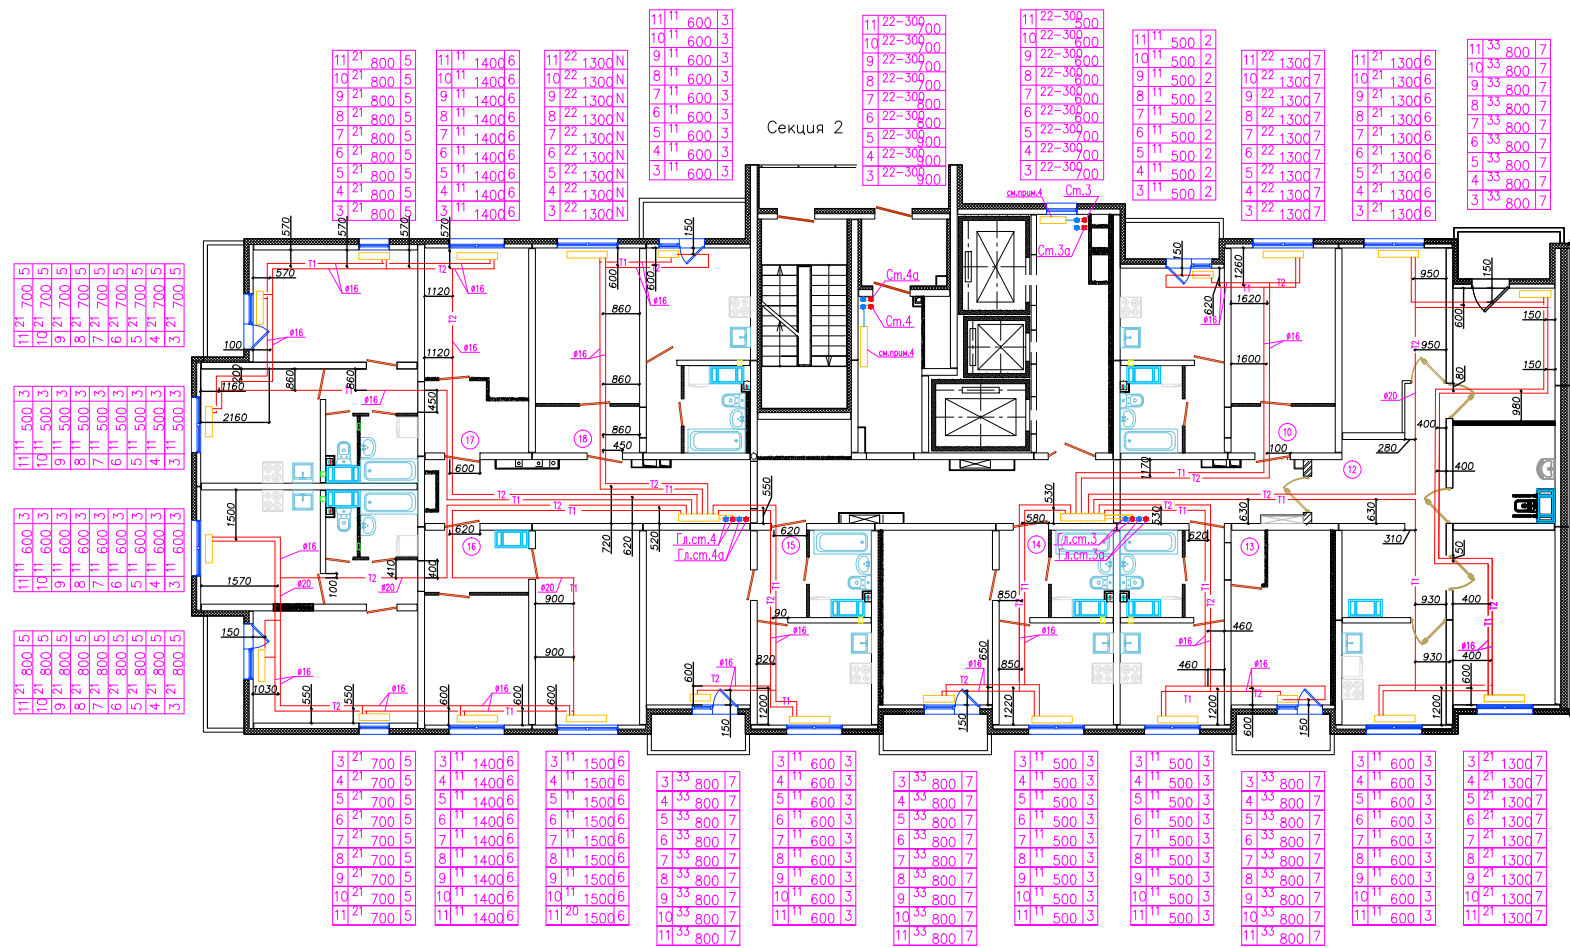


1. Все привязки указаны по центру между труб
2. Необходимо принять во внимание охранную зону около труб, ± 150 мм. в каждую сторону от привязки.

Исполнительная схема № 3					
г. Санкт-Петербург, территория предприятия "Ручьи", участок № 8, квартал 17					
Код	уч	д	лист	Подпись	Дата
Разработал	Цветков М.Б.				
Проверил	Лобушин А.П.				
Многоквартирный дом (многоквартирные дома), гараж (автостоянка) "12 этаж" Многоквартирный дом № 206.1				Страница	Лист
Секция 2. План 3-го этажа. Система отопления				ИД	3
				Листов	47
				000 "Техстрой"	

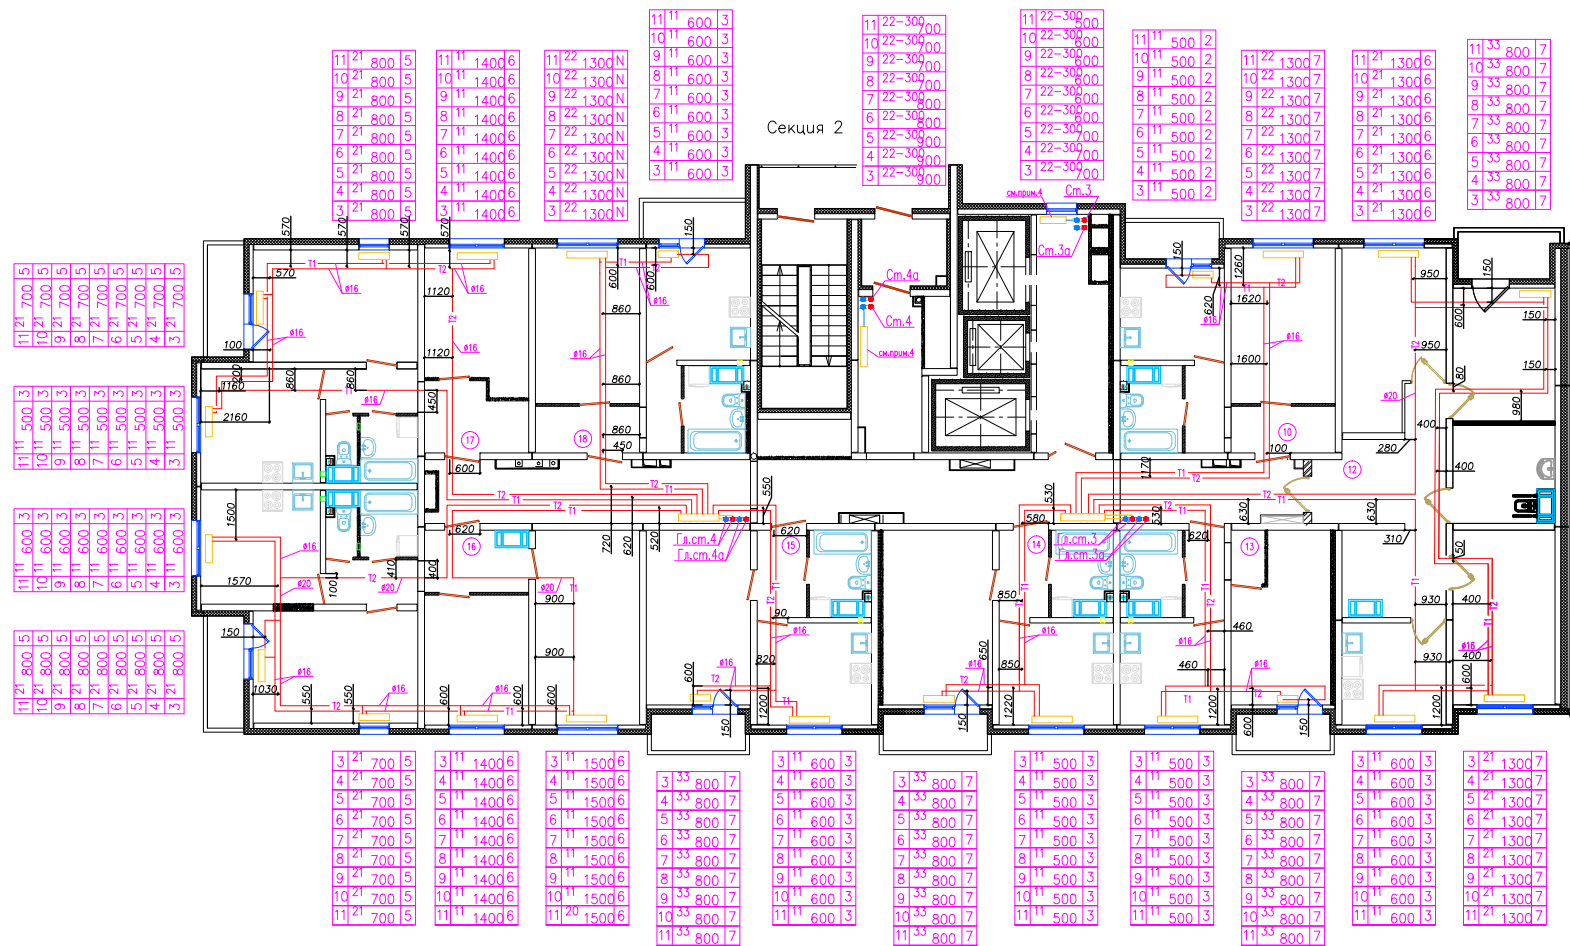


1. Все привязки указаны по центру между труб
2. Необходимо принять во внимание охранную зону около труб,
+/- 150 мм. в каждую сторону от привязки.

Исполнительная схема № 4					
г. Санкт-Петербург, территория предприятия "Ручьи", участок № 8, квартал 17					
Колучи	Н док	Лист	Подпись	Дата	
Разработал	Цветков М.Б.				Многоквартирный дом (многоквартирные дома), гараж (автостоянка) "12 этаж"
Проверил	Лабунин А.Л.				Многоквартирный дом № 206.1
Секция 2. План 4-го этажа. Система отопления				ИД	Лист
				4	47
				000 "Техстрой"	

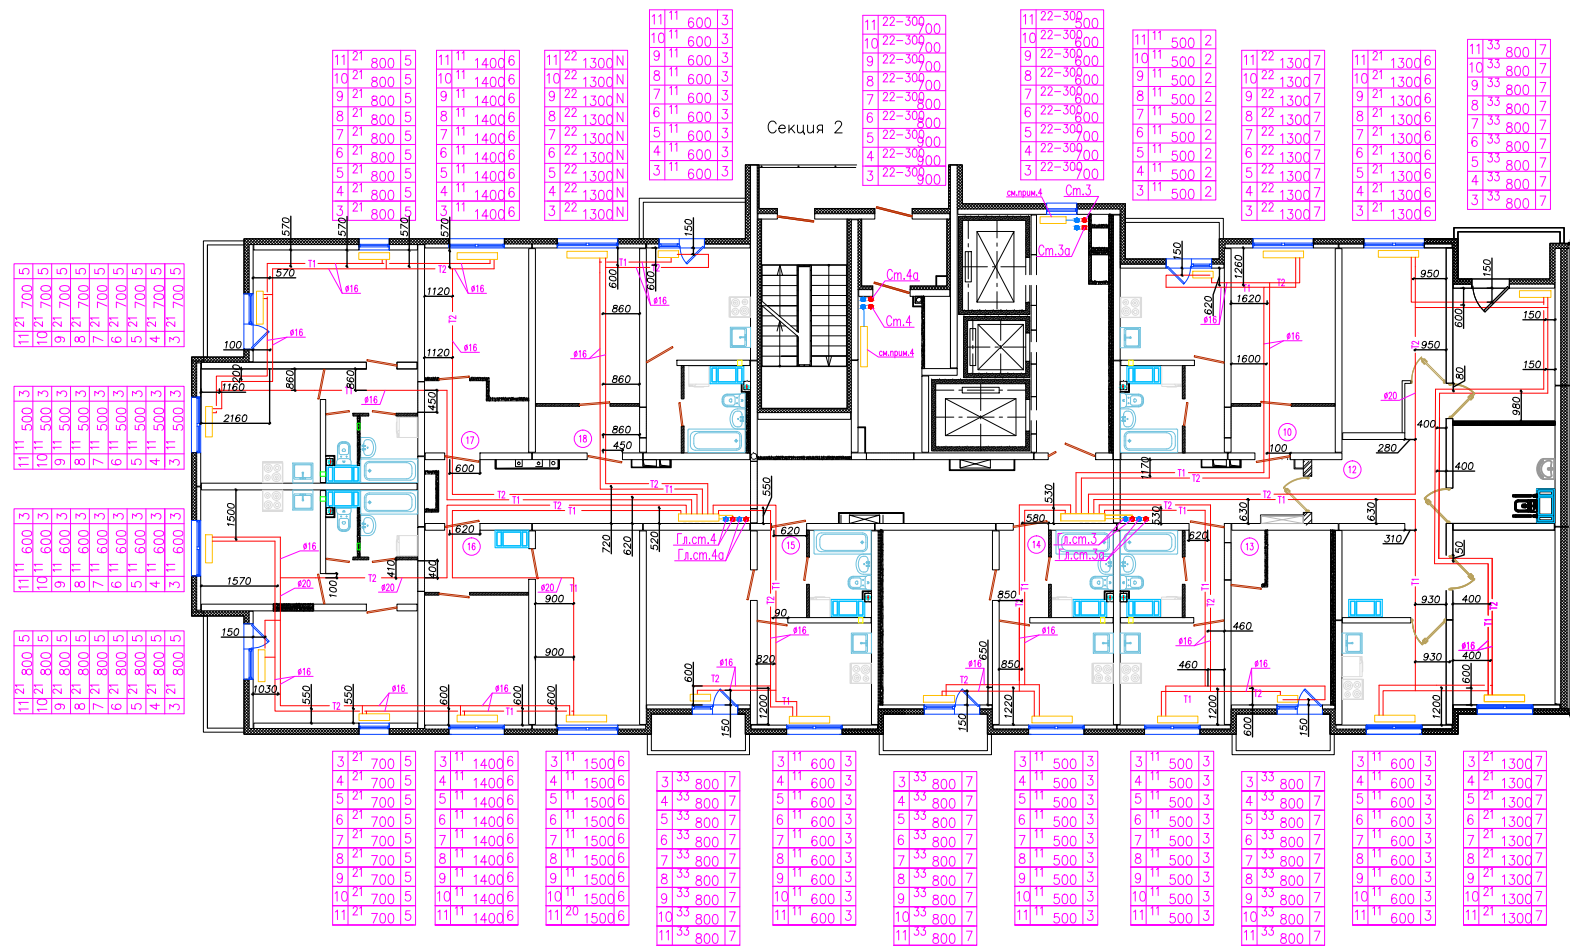


1. Все привязки указаны по центру между труб
2. Необходимо принять во внимание охранную зону около труб,
+— 150 мм. в каждую сторону от привязки.

				Исполнительная схема № 5		
				г.Санкт-Петербург, территория предприятия "Ручьи", участок № 8, квартал 17		
Код	уч	д	лист	Подпись	Дата	
Разработал	Цветков М.Б.					Многоквартирный дом (многоквартирные дома), гараж (автостоянка) "12 этаж"
Проверил	Лобушин А.П.					Многоквартирный дом № 206.1
				ИД	5	47
Секция 2. План 5-го этажа. Система отопления				000 "Техстрой"		

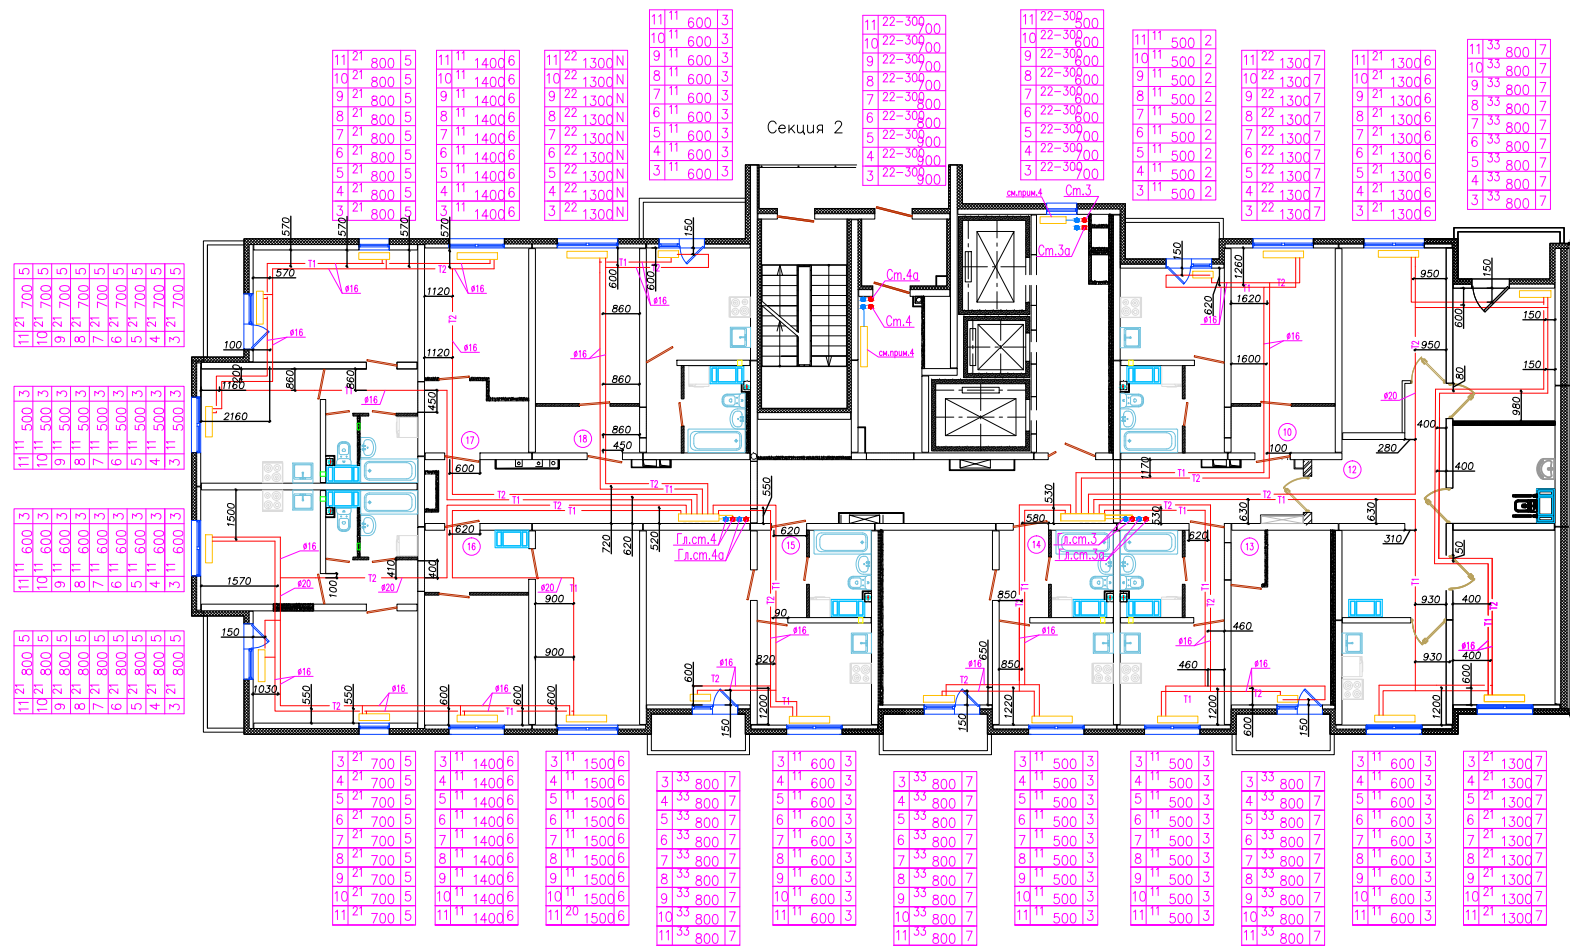


1. Все привязки указаны по центру между труб
2. Необходимо принять во внимание охранную зону около труб,
+/- 150 мм. в каждую сторону от привязки.

Исполнительная схема № 6					
г. Санкт-Петербург, территория предприятия "Ручьи", участок № 8, квартал 17					
Колучи	Н док	Лист	Подпись	Дата	
Разработал	Цветков М.Б.				Многоквартирный дом (многоквартирные дома), гараж (автостоянка) "12 этаж"
Проверил	Лобушин А.П.				Многоквартирный дом № 206.1
Секция 2. План 6-го этажа. Система отопления					ИД
					6
					47
					000 "Техстрой"

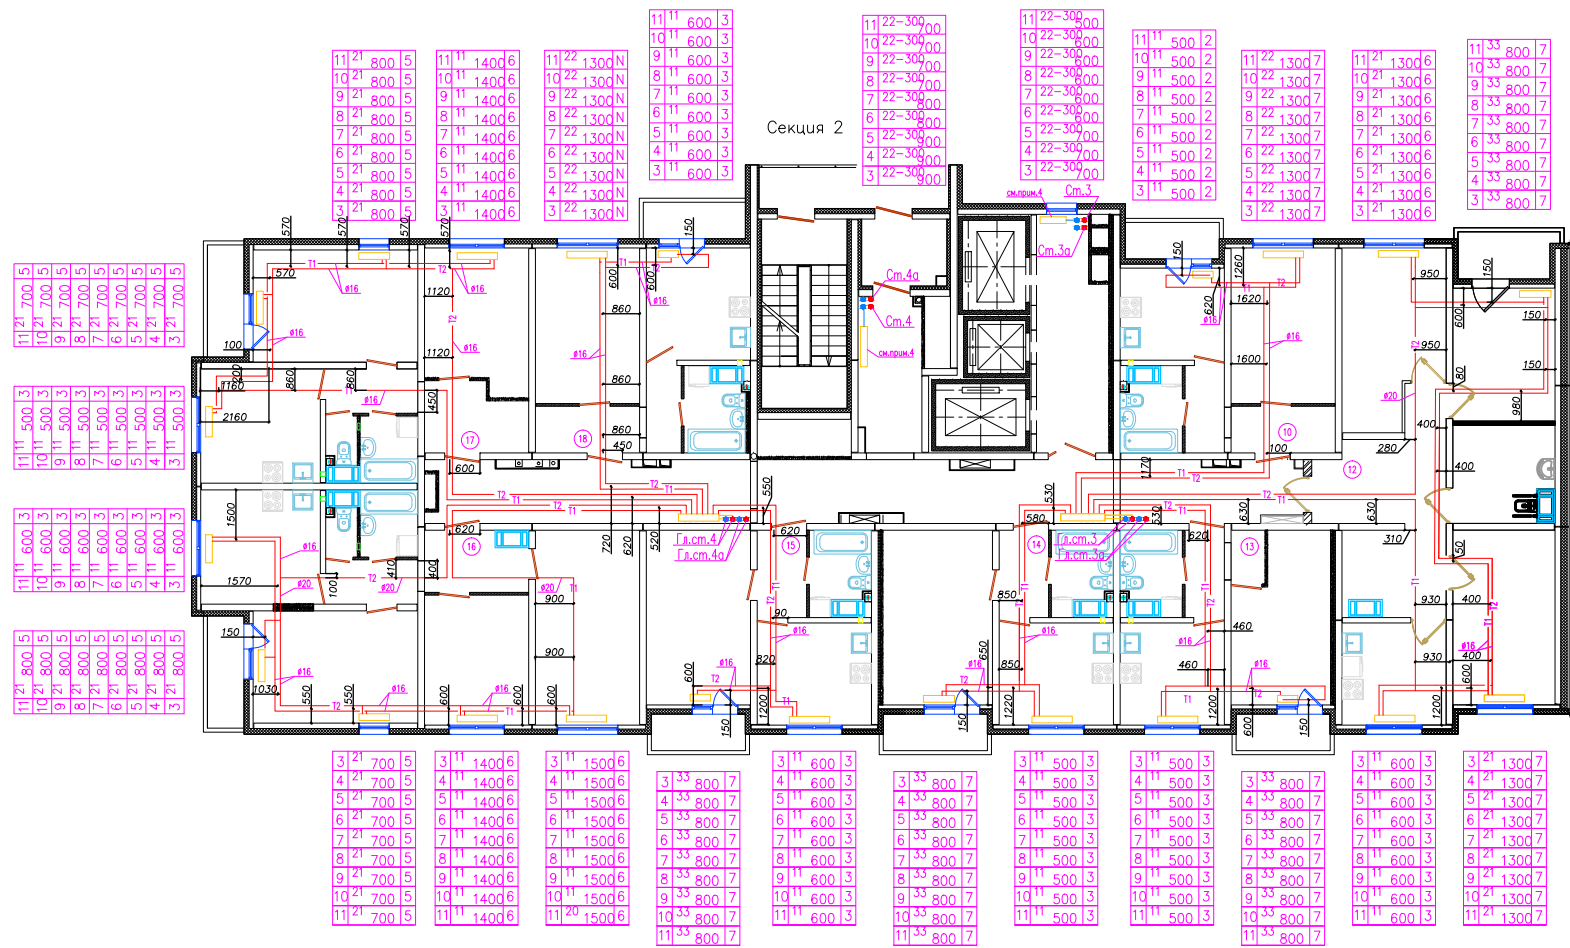


1. Все привязки указаны по центру между труб
2. Необходимо принять во внимание охранную зону около труб,
+/- 150 мм. в каждую сторону от привязки.

Исполнительная схема № 7				
г.Санкт-Петербург, территория предприятия "Ручьи", участок № 8, квартал 17				
Код	уч	д	лист	Дата
Разработал	Цветков М.Б.			
Проверил	Лобушин А.Л.			
Многоквартирный дом (многоквартирные дома), гараж (автостоянка) "12 этаж" Многоквартирный дом № 206.1			Стация	Лист
Секция 2. План 7-го этажа. Система отопления			ИД	Листов
			7	47
			000 "Техстрой"	

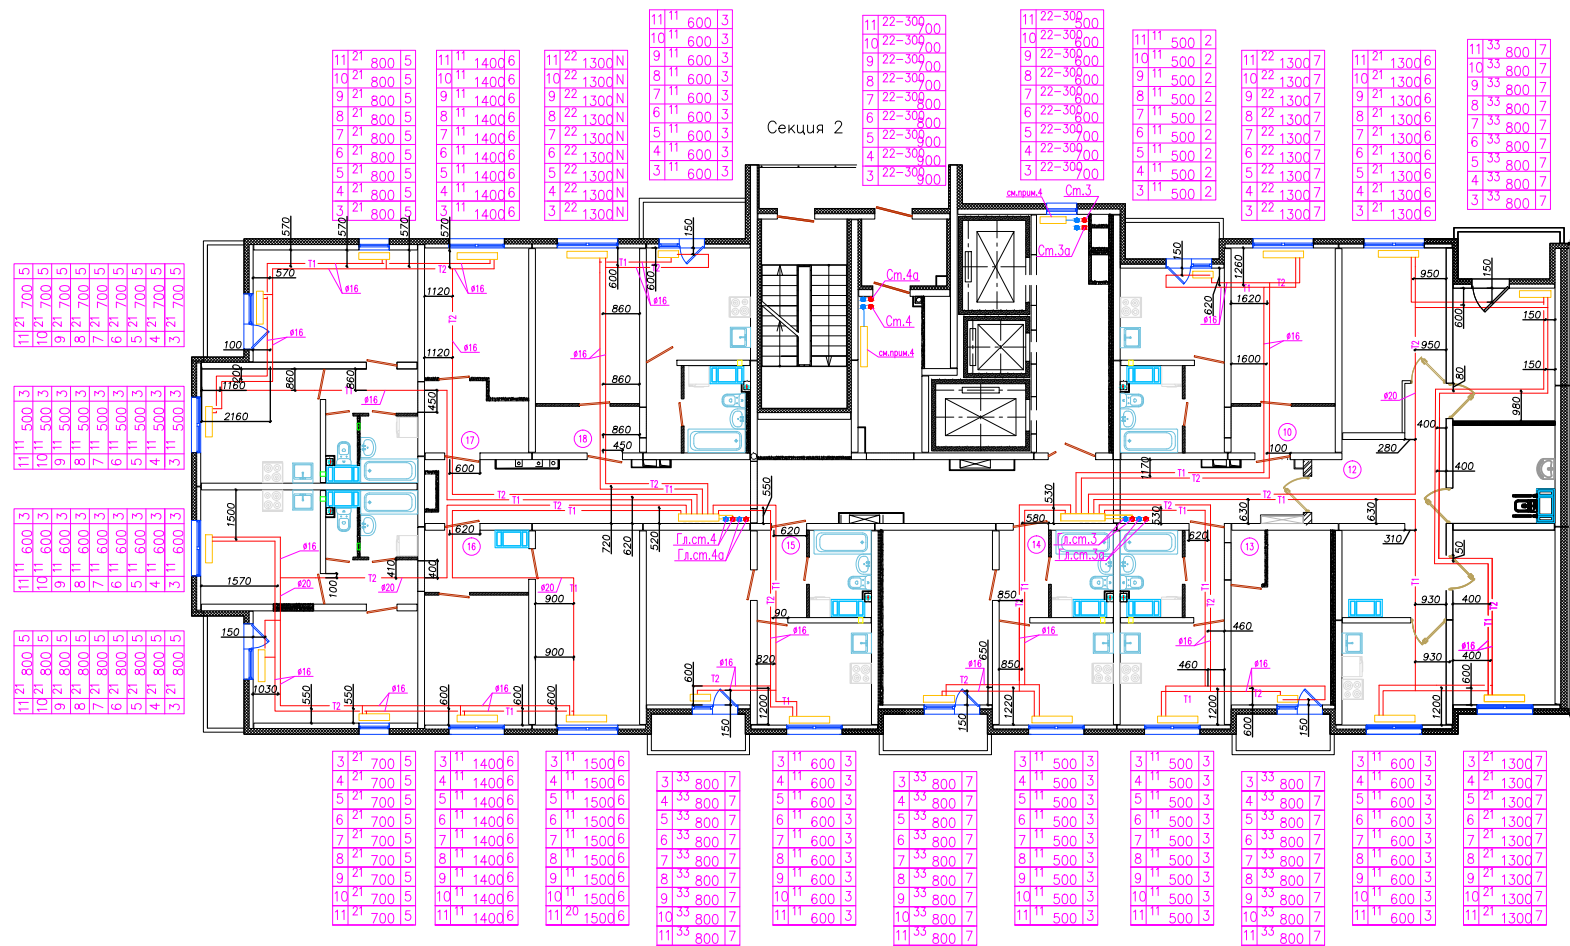


1. Все привязки указаны по центру между труб
2. Необходимо принять во внимание охранную зону около труб, ± 150 мм. в каждую сторону от привязки.

Исполнительная схема № 8					
г. Санкт-Петербург, территория предприятия "Ручьи", участок № 8, квартал 17					
Код	уч.	д.к.	Лист	Подпись	Дата
Разработал	Цветков М.Б.				
Проверил	Лобушин А.Л.				
Многоквартирный дом (многоквартирные дома), гараж (автостоянка) "12 этаж" Многоквартирный дом № 206.1				Стация	Лист
Секция 2. План 8-го этажа. Система отопления				ИД	Лист
				8	47
				000 "Техстрой"	

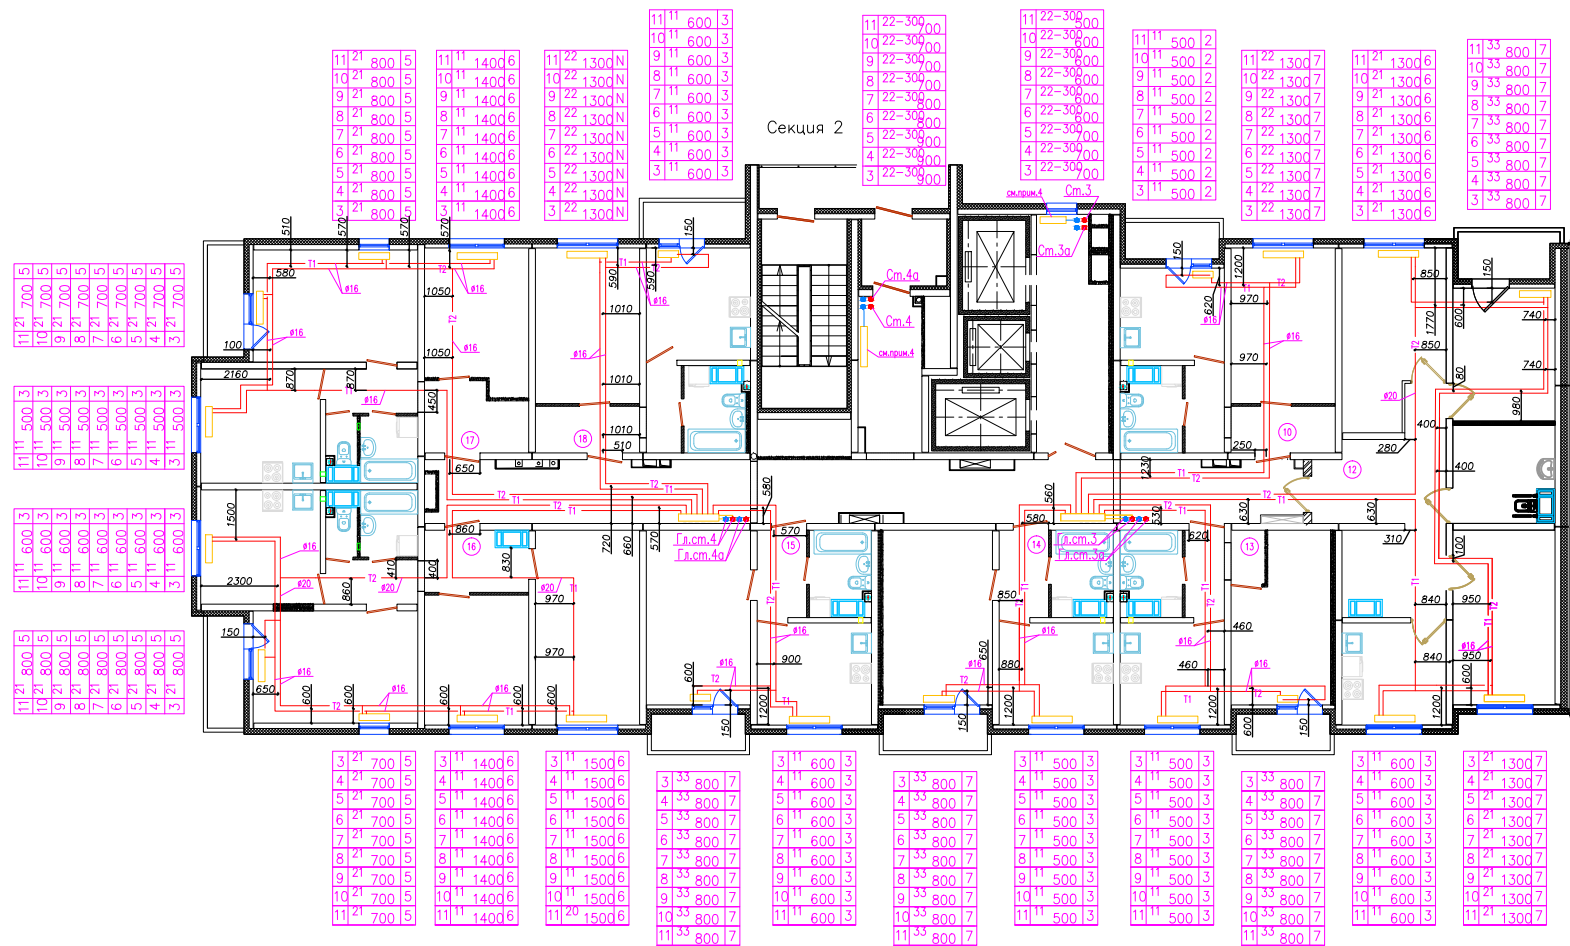


1. Все привязки указаны по центру между труб
2. Необходимо принять во внимание охранную зону около труб, ± 150 мм. в каждую сторону от привязки.

				Исполнительная схема № 9		
				г. Санкт-Петербург, территория предприятия "Ручьи", участок № 8, квартал 17		
Код	уч.	д.к.	Лист	Подпись	Дата	
Разработал	Цветков М.Б.					Многоквартирный дом (многоквартирные дома), гараж (автомобильная) "12 этаж"
Проверил	Лобушин А.П.					Многоквартирный дом № 206.1
				ИД	9	47
				Секция 2. План 9-го этажа. Система отопления		
				ООО "Техстрой"		

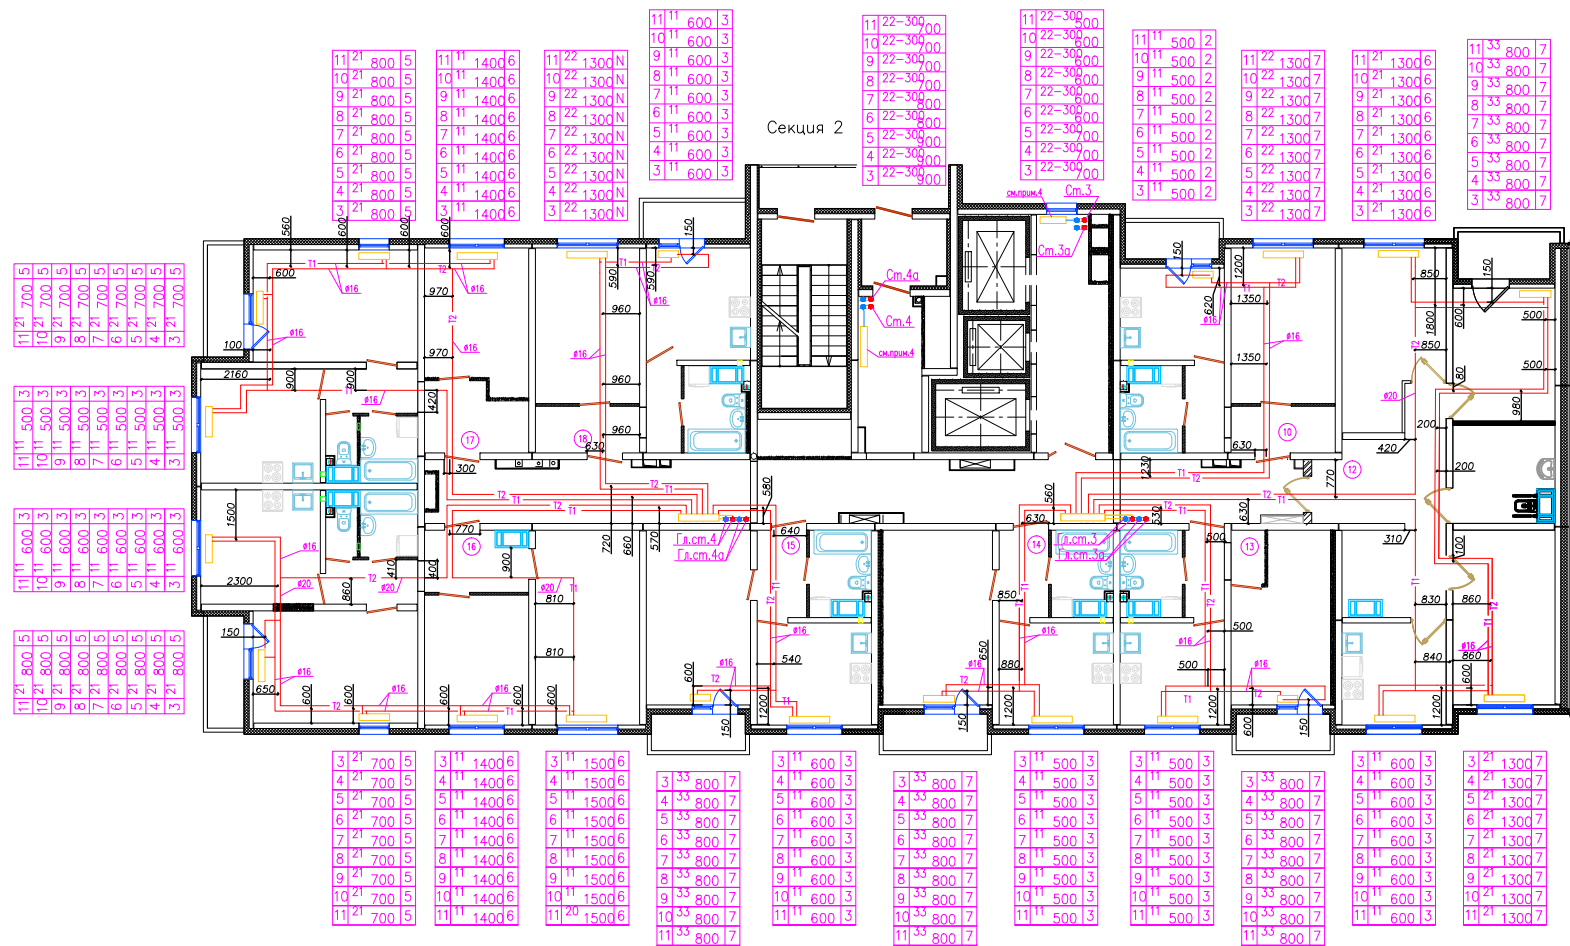

1. Все привязки указаны по центру между труб
2. Необходимо принять во внимание охранную зону около труб, ± 150 мм. в каждую сторону от привязки.


Исполнительная схема № 10					
г. Санкт-Петербург, территория предприятия "Ручьи", участок № 8, квартал 17					
Код	уч	д	лист	Подпись	Дата
Разработал	Цветков М.Б.				
Проверил	Лобушин А.П.				
Многоквартирный дом (многоквартирные дома), гараж (автостоянка) "12 этаж" Многоквартирный дом № 206.1				Стация	Лист
Секция 2. План 10-го этажа. Система отопления				ИД	47
				000 "Техстрой"	

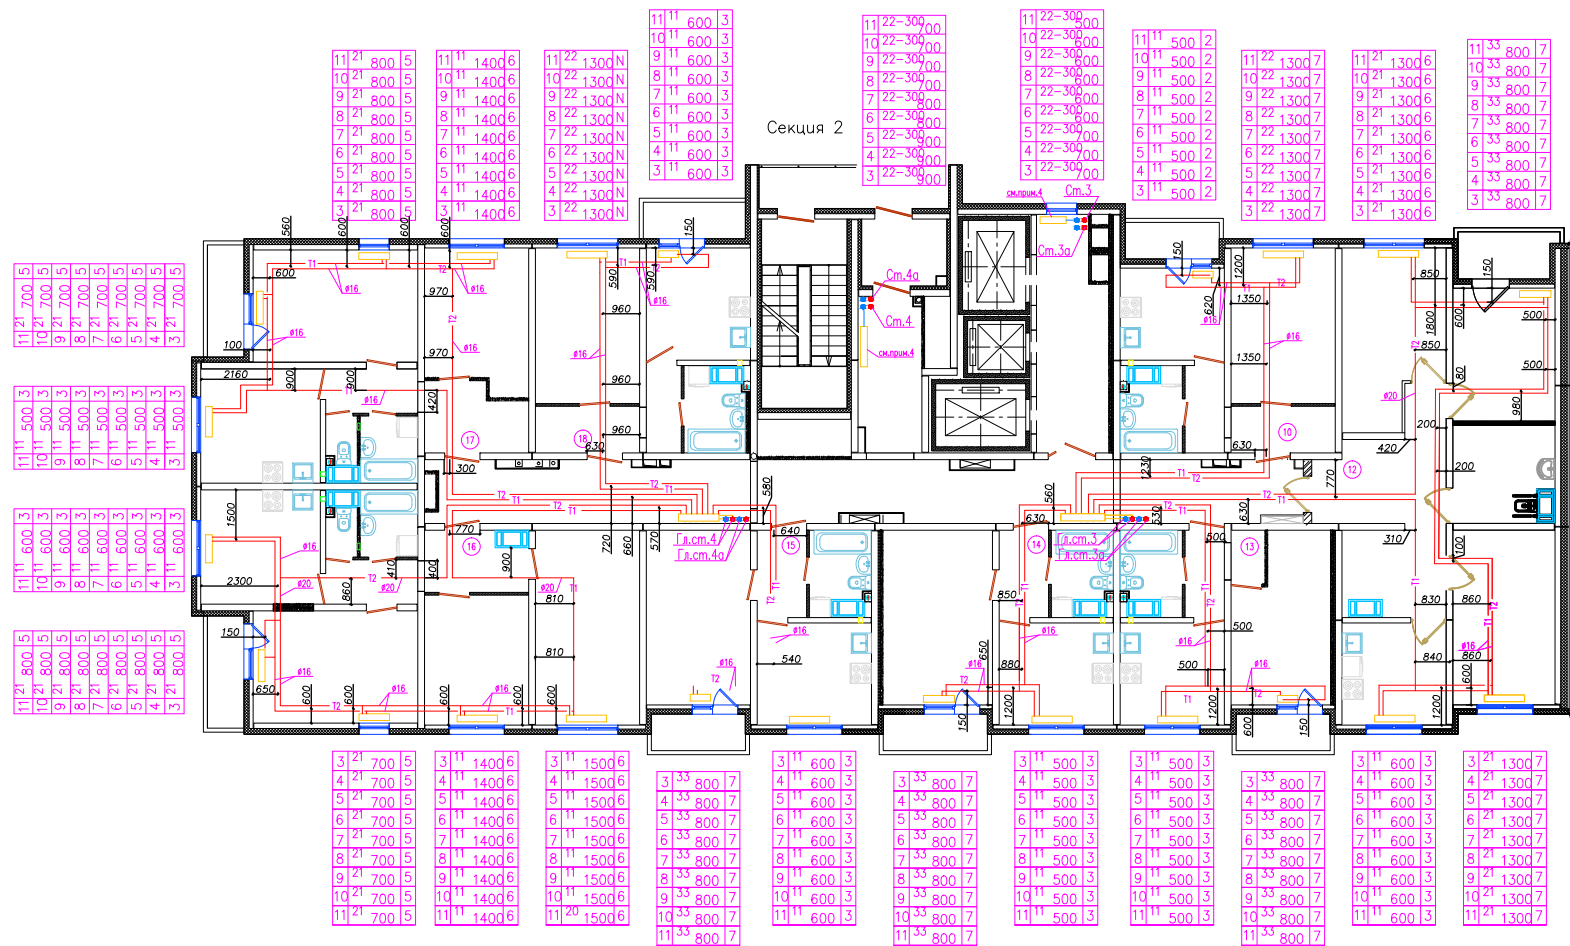

1. Все привязки указаны по центру между труб
2. Необходимо принять во внимание охранную зону около труб,
+/- 150 мм. в каждую сторону от привязки.

Исполнительная схема № 11					
г.Санкт-Петербург, территория предприятия "Ручьи", участок № 8, квартал 17					
Код	уч	д	лист	Подпись	Дата
Разработал	Цветков М.Б.				
Проверил	Лабунин А.Л.				
Многоквартирный дом (многоквартирные дома), гараж (автостоянка) "12 этаж" Многоквартирный дом № 206.1				Стация	Лист
Секция 2. План 11-го этажа. Система отопления				ИД	47
				000 "Техстрой"	


Секция 2

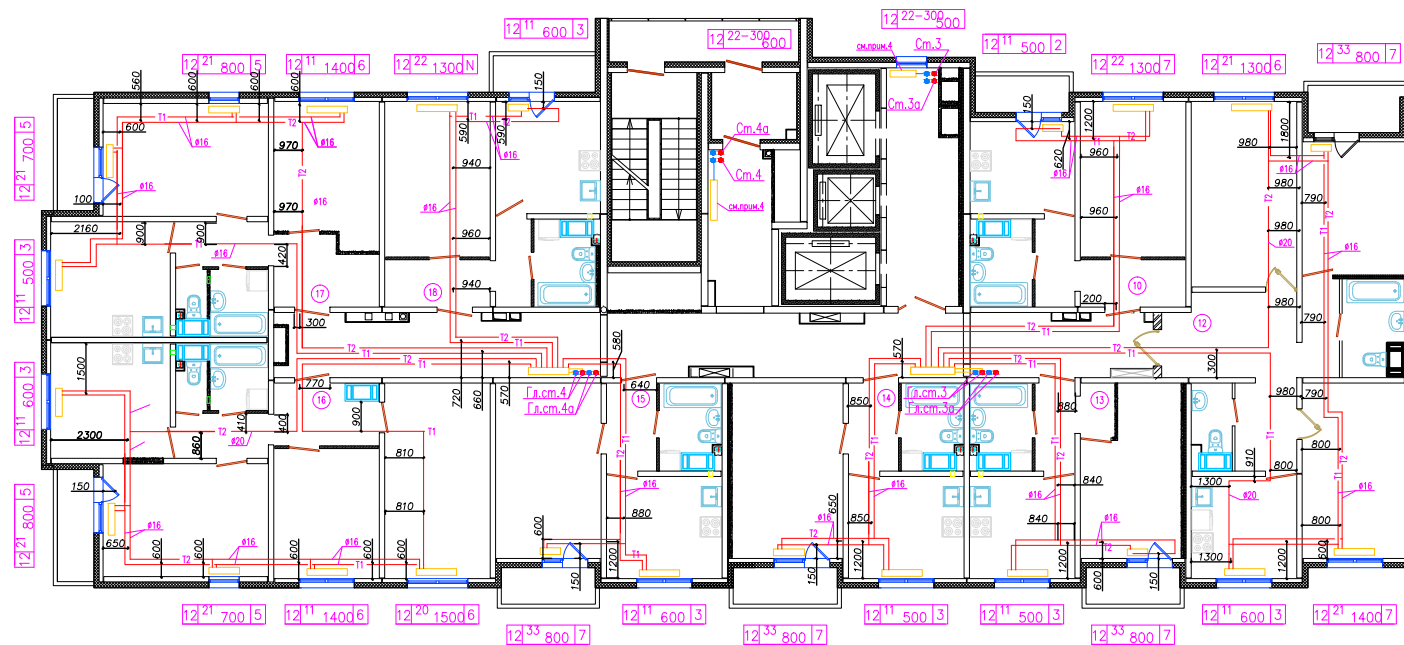

1. Все привязки указаны по центру между труб
2. Необходимо принять во внимание охранную зону около труб, +- 150 мм. в каждую сторону от привязки.

Исполнительная схема № 12					
г. Санкт-Петербург, территория предприятия "Ручьи", участок № 8, квартал 17					
Код	уч.	д	лист	Подпись	Дата
Разработал	Цетков М.Б.				
Проверил	Лобузин А.Л.				
Многоквартирный дом (многоквартирные дома), гараж (автостоянка) "12 этап" Многоквартирный дом № 206.1				Стадия	Лист
Секция 2. План 12-го этажа. Система отопления				ИД	47
				000 "Техстрой"	


Секция 2

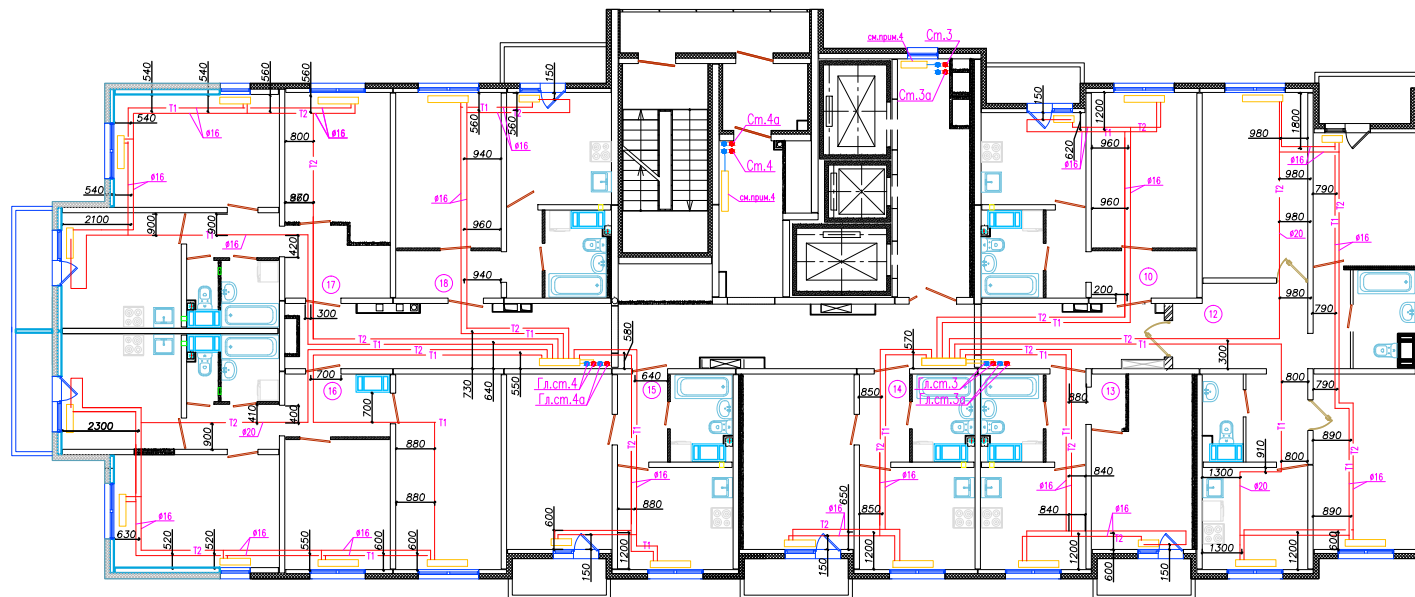

1. Все привязки указаны по центру между труб
2. Необходимо принять во внимание охранную зону около труб,
+/- 150 мм. в каждую сторону от привязки.

						Исполнительная схема № 13		
						г. Санкт-Петербург, территория предприятия "Ручьи", участок № 8, квартал 17		
Код	уч.	Н	до	лист	Подпись	Дата		
Разработал	Цветков	М.Б.					Многоквартирный дом (многоквартирные дома), гараж (автостоянка) "12 этап"	Статус
Проверил	Лобушин	А.П.					Многоквартирный дом № 206.1	Лист
							ИД	47
							Секция 2. План 13-го этажа. Система отопления	
							000 "Техстрой"	


Секция 2

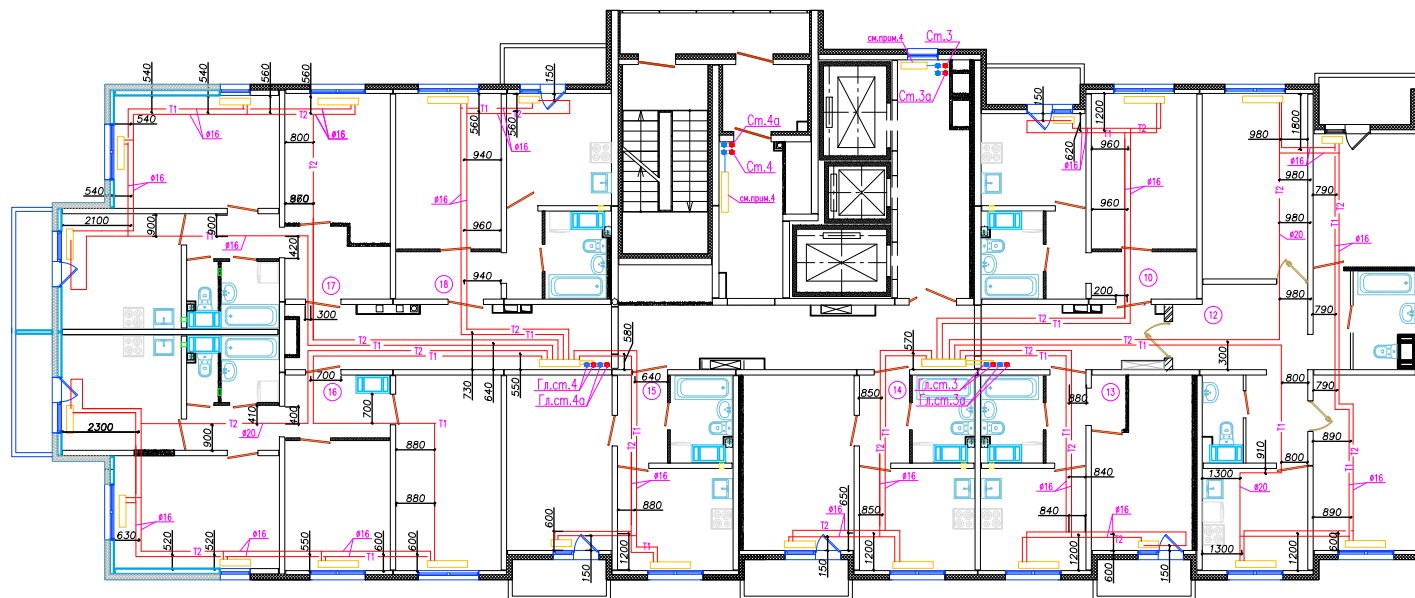

1. Все привязки указаны по центру между труб
2. Необходимо принять во внимание охранную зону около труб, ± 150 мм. в каждую сторону от привязки.

Исполнительная схема № 14					
г. Санкт-Петербург, территория предприятия "Ручьи", участок № 8, квартал 17					
Колуч	Н док	Лист	Подпись	Дата	
Разработал	Цетков М.Б.			Многоквартирный дом (многоквартирные дома), гараж (автостоянка) "12 этап" Многоквартирный дом № 206.1	
Проверил	Лобушин А.Л.				
				Секция 2. План 14-го этажа. Система отопления	000 "Техстрой"
				ИД	Лист
				15	47

Секция 2

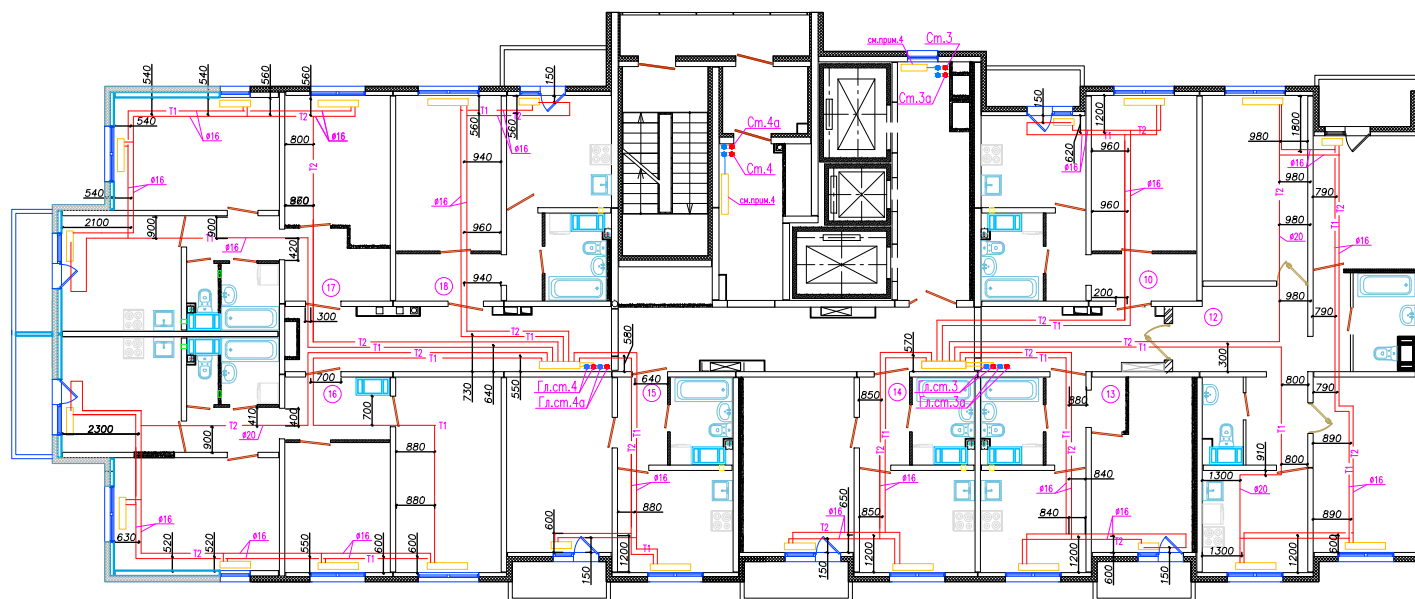


1. Все привязки указаны по центру между труб
2. Необходимо принять во внимание охранную зону около труб, ± 150 мм. в каждую сторону от привязки.

						Исполнительная схема № 15									
						г. Санкт-Петербург, территория предприятия "Ручьи", участок № 8, квартал 17									
						Код	уч.	Н	док	Лист	Подпись	Дата			
						Разработал	Цетков М.Б.				Многоквартирный дом (многоквартирные дома), гараж (автостоянка) "12 этап"	Стадия	Лист	Листов	
						Проверил	Лабунин А.Л.					ИД	15	47	
													Многоквартирный дом № 206.1		
													Секция 2. План 15-го этажа. Система отопления		
													ООО "Техстрой"		

- | | | | | | | | | |
|--|--|--|--|--|--|--|--------------|----------------|
| | | | | | | Исполнительная схема № 16 | | |
| | | | | | | г. Санкт-Петербург, территория предприятия
"Ручьи", участок № 8, квартал 17 | | |
| | | | | | | Жуличкин | дом | Лист |
| | | | | | | | Подпись | Дата |
| | | | | | | Разработал | Шветков М.Б. | |
| | | | | | | Проверил | Лабушин А.П. | |
| | | | | | | Многоквартирный дом (многоквартирные дома),
гор.ок (атмосферная) "12 этаж" | | Страница |
| | | | | | | Многоквартирный дом № 206.1 | | Лист |
| | | | | | | | | Листов |
| | | | | | | Секция 2. План 16-го этажа
Система отопления | | ИД |
| | | | | | | | | 16 |
| | | | | | | | | 47 |
| | | | | | | | | 000 "Текстрой" |

Секция 2

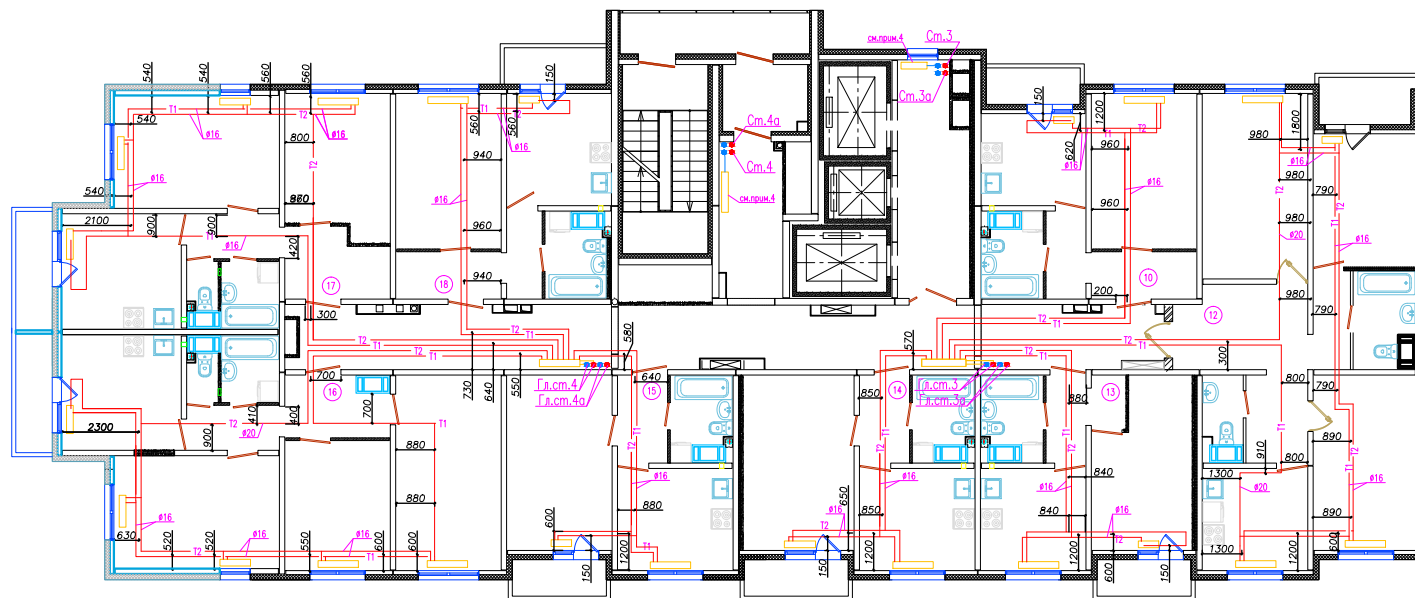


1. Все привязки указаны по центру между труб
2. Необходимо принять во внимание охранную зону около труб,
± 150 мм. в каждую сторону от привязки.

Исполнительная схема № 17					
г. Санкт-Петербург, территория предприятия "Ручьи", участок № 8, квартал 17					
Код	уч.	Н	докум.	Лист	Подпись
Разработал	Цетков М.Б.				
Проверил	Лобушин А.П.				
Многоквартирный дом (многоквартирные дома), гараж (автостоянка) "12 этап" Многоквартирный дом № 206.1				Стация	Лист
Секция 2. План 17-го этажа. Система отопления				ИД	Лист
				17	47
				000 "Техстрой"	

- | | | | | | | <i>Исполнительная схема № 18</i> | | | | | | |
|---------------------------|--|--|--|--|--|---|--|--|--|----------------|------|-------|
| | | | | | | г Санкт-Петербург, территория предприятия
"Ручьи", участок № 8, квартал 17 | | | | | | |
| ЖоуэчN докЛистПогпсьеДата | | | | | | | | | | | | |
| РазработалЦветков М.В. | | | | | | Многоквартирный дом (многоквартирные дома),
гараж (автостоянка) "12 элтан" | | | | Стация | Лист | Листо |
| ПроверилЛабудин А.А. | | | | | | Многоквартирный дом N° 206.1 | | | | ID | 18 | 47 |
| | | | | | | Секция 2. План 18–го этажа.
Система отопления | | | | ООО "Техстрой" | | |


Секция 2

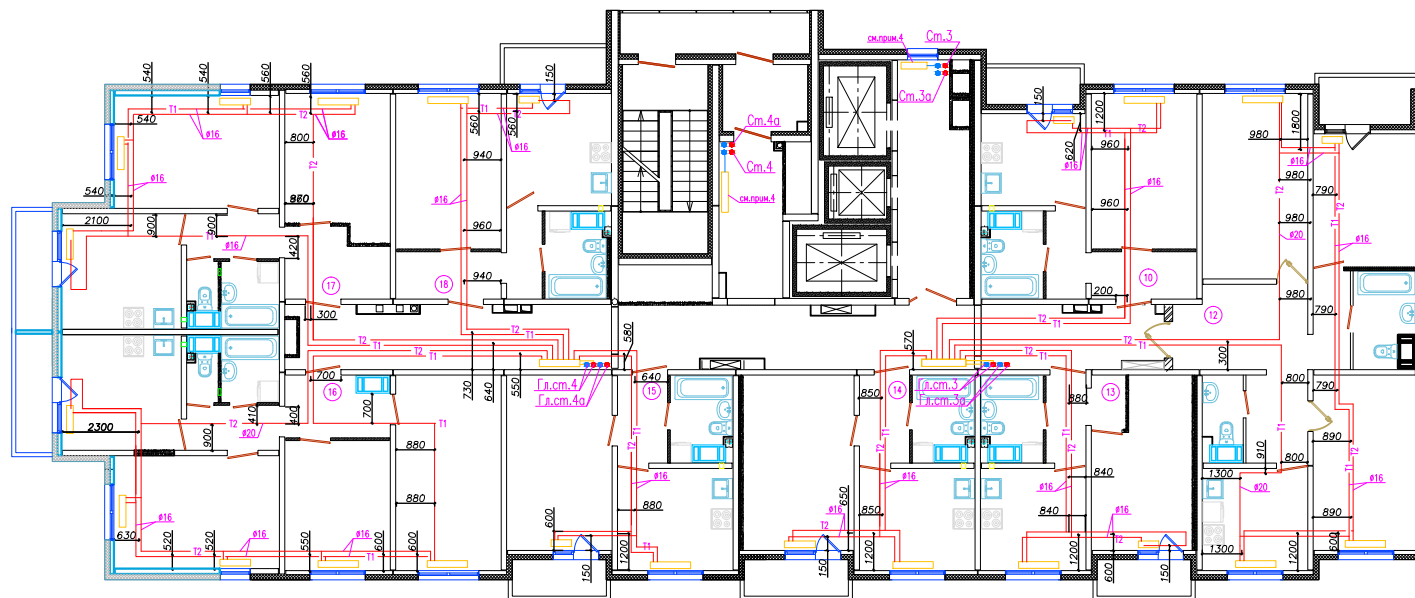

1. Все привязки указаны по центру между труб
2. Необходимо принять во внимание охранную зону около труб, ± 150 мм. в каждую сторону от привязки.

Исполнительная схема № 19					
г. Санкт-Петербург, территория предприятия "Ручьи", участок № 8, квартал 17					
Колучи	Н	док	Лист	Подпись	Дата
Разработал	Цветков	М.Б.			
Проверил	Лобушин	А.П.			
Многоквартирный дом (многоквартирные дома), гараж (автостоянка) "12 этап" Многоквартирный дом № 206.1			Стация	Лист	Листов
Секция 2. План 19-го этажа. Система отопления			ИД	19	47
			000 "Техстрой"		


Секция 2

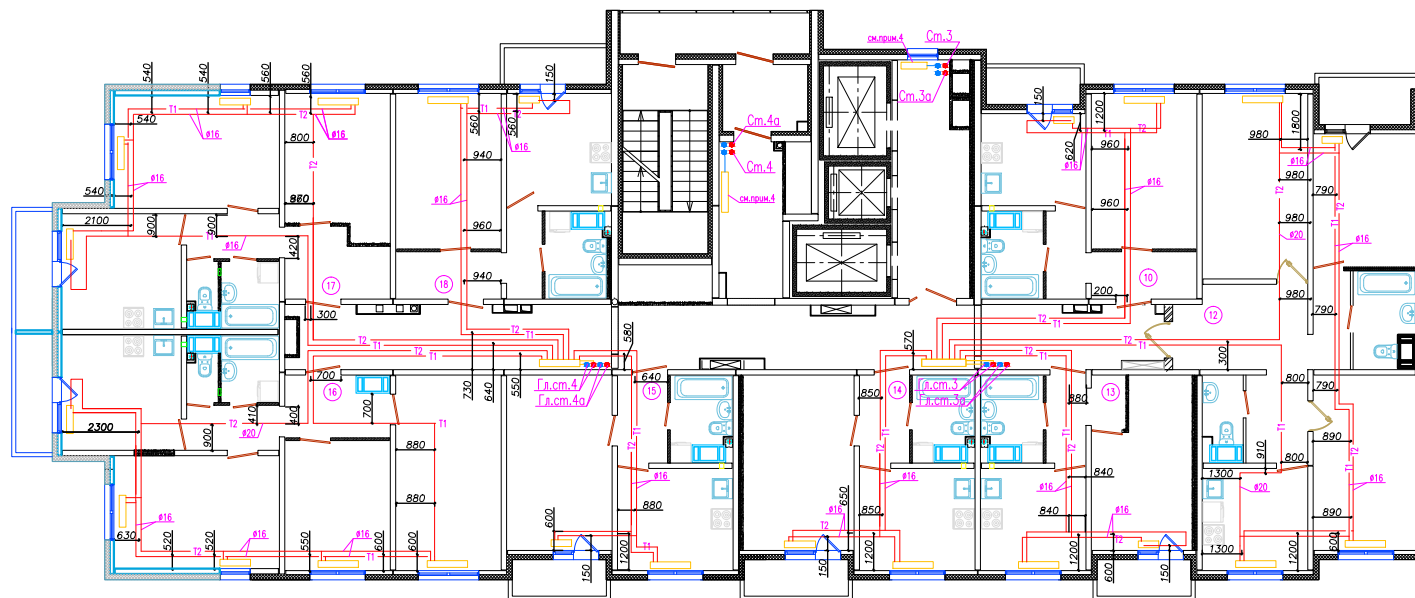

1. Все привязки указаны по центру между труб
2. Необходимо принять во внимание охранную зону около труб,
+/- 150 мм. в каждую сторону от привязки.

Исполнительная схема № 20					
г. Санкт-Петербург, территория предприятия "Ручьи", участок № 8, квартал 17					
Код	уч.	д.к.	Лист	Подпись	Дата
Разработал	Цветков М.Б.				
Проверил	Лобушин А.Л.				
Многоквартирный дом (многоквартирные дома), гараж (автостоянка) "12 этап" Многоквартирный дом № 206.1				Стация	Лист
Секция 2. План 20-го этажа Система отопления				ИД	47
				000 "Техстрой"	


Секция 2

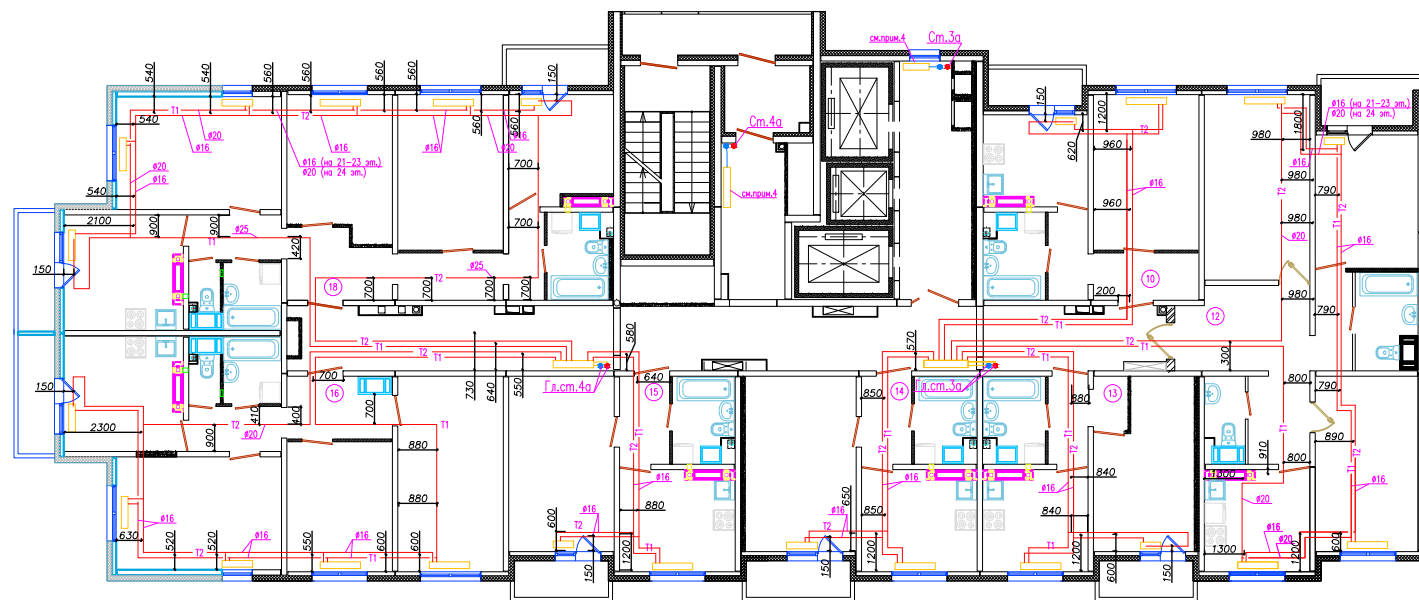

1. Все привязки указаны по центру между труб
2. Необходимо принять во внимание охранную зону около труб, ± 150 мм. в каждую сторону от привязки.

Исполнительная схема № 21					
г. Санкт-Петербург, территория предприятия "Ручьи", участок № 8, квартал 17					
Кол.	уч.	Н	док.	Лист	Подпись
Разработал	Цветков	М.Б.			
Проверил	Лобузин	А.Л.			
Многоквартирный дом (многоквартирные дома), гараж (автостоянка) "12 этап" Многоквартирный дом № 206.1				Стация	Лист
Секция 2. План 21-го этажа. Система отопления				ИД	Лист
				000	"Техстрой"


Секция 2

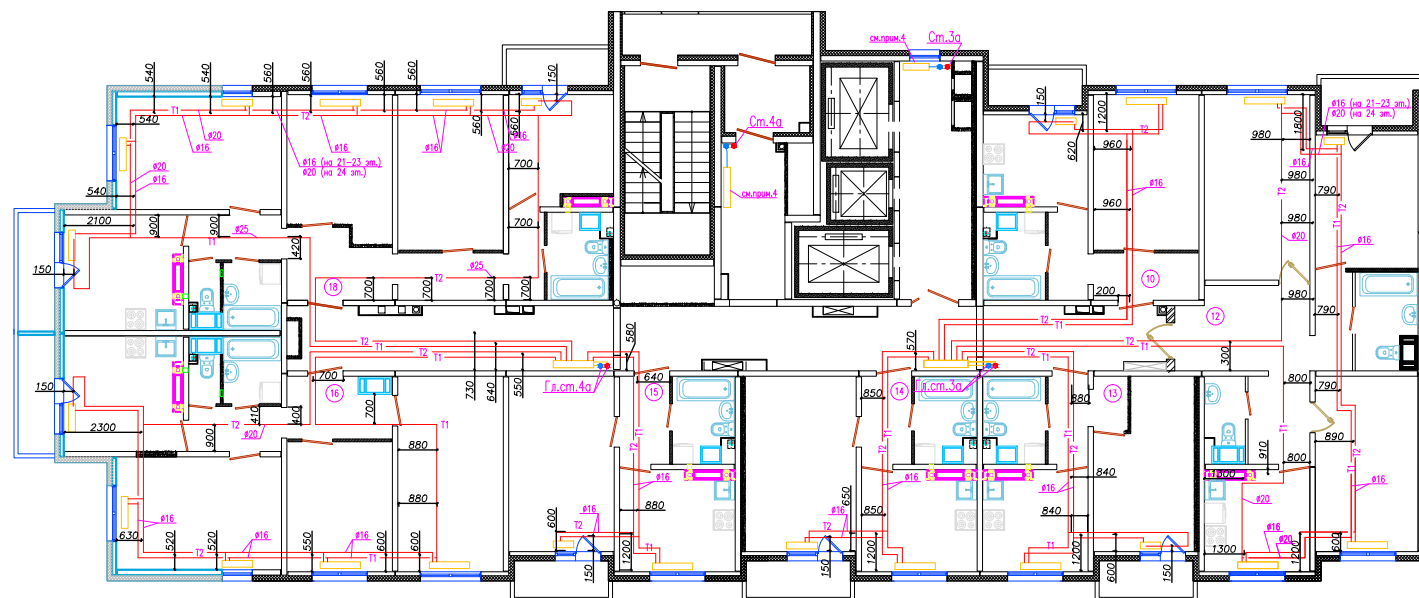

1. Все привязки указаны по центру между труб
2. Необходимо принять во внимание охранную зону около труб,
+/- 150 мм. в каждую сторону от привязки.

Исполнительная схема № 22					
г. Санкт-Петербург, территория предприятия "Ручьи", участок № 8, квартал 17					
Кол.уч.	Н. док.	Лист	Подпись	Дата	
Разработал	Цветков М.Б.				Многоквартирный дом (многоквартирные дома), гараж (автостоянка) "12 этап"
Проверил	Лобузин А.Л.				Многоквартирный дом № 206.1
Секция 2. План 22-го этажа Система отопления				ИД	Лист
				000 "Техстрой"	47


Секция 2

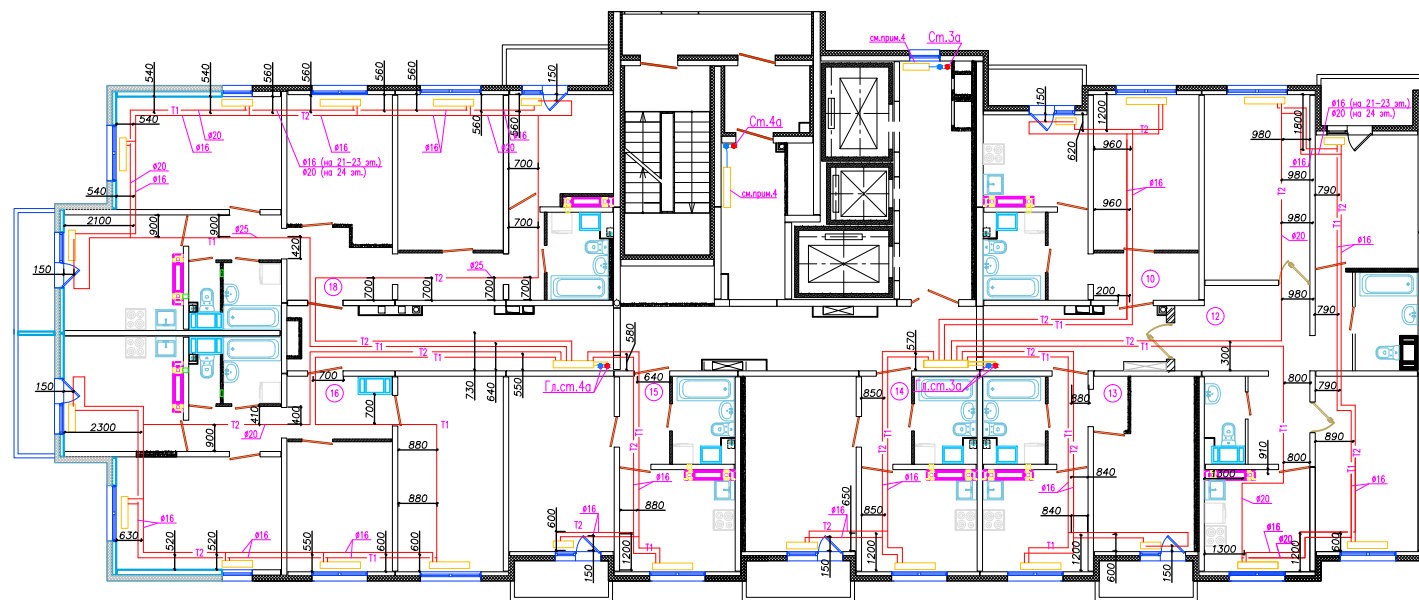

1. Все привязки указаны по центру между труб
2. Необходимо принять во внимание охранную зону около труб,
+/- 150 мм. в каждую сторону от привязки.

Исполнительная схема № 23					
г. Санкт-Петербург, территория предприятия "Ручьи", участок № 8, квартал 17					
Колучи	Н док	Лист	Подпись	Дата	
Разработал	Цветков М.Б.			Многоквартирный дом (многоквартирные дома), гараж (автостоянка) "12 этап" Многоквартирный дом № 206.1	
Проверил	Лобузин А.Л.				
Секция 2. План 23-го этажа Система отопления				ИД	Лист
				000	"Техстрой"

Секция 2

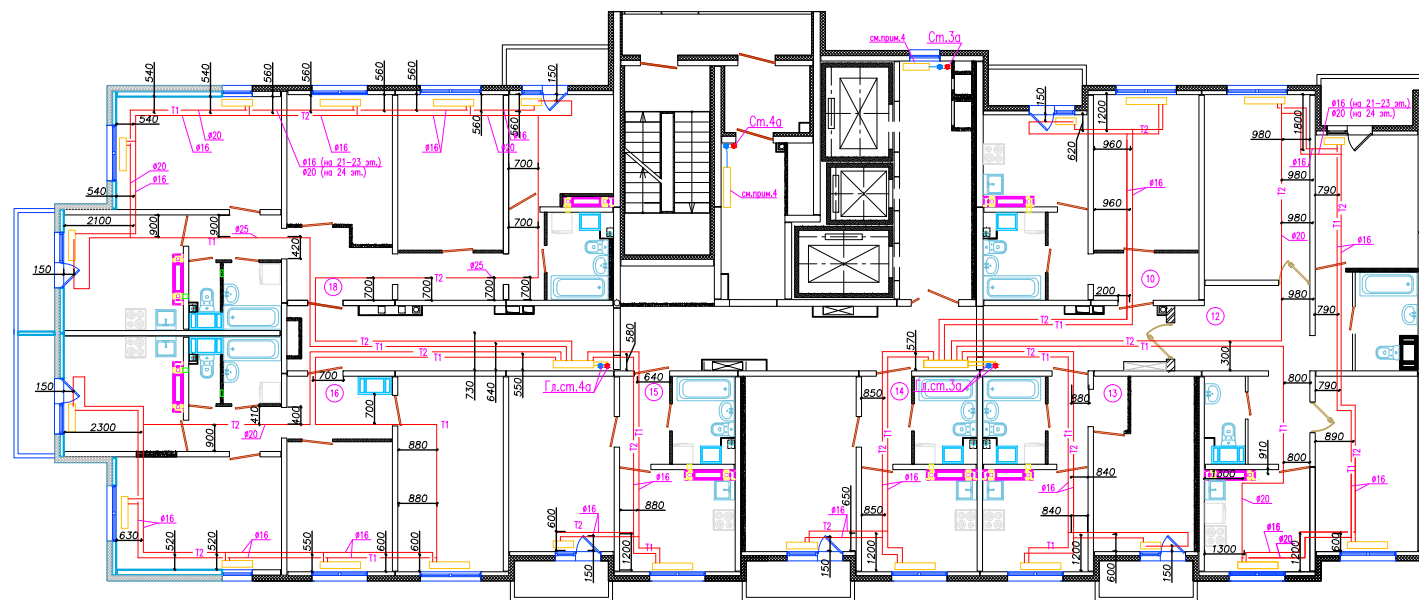

1. Все привязки указаны по центру между труб
2. Необходимо принять во внимание охранную зону около труб,
+/- 150 мм. в каждую сторону от привязки.

Исполнительная схема № 24					
г. Санкт-Петербург, территория предприятия "Ручьи", участок № 8, квартал 17					
Код	уч.	д.	лист	Подпись	Дата
Разработал	Цветков М.Б.				
Проверил	Лобузин А.Л.				
Многоквартирный дом (многоквартирные дома), гараж (автостоянка) "12 этап" Многоквартирный дом № 206.1				Стация	Лист
Секция 2. План 24-го этажа Система отопления				ИД	Лист
				000	"Техстрой"