Экспликация помещений секции 3.8(з)

Номер помещения	Наименование	Площадь, м²	Кат. помещения
8.01	Лестничная площадка	3,94	
8.02	Тамбурный шлюз	2,99	
8.03	Тамбур	5,58	
8.04	Лифтовый холл	13,84	
8.05	Зона безопасности МГН	2,65	В4
8.06	Коридор	32,00	
8.07	Коридор	35,94	
		96,94	

Экспликация помещений секции 3.5

Номер помещения	Наименование	Площадь, м²	Кат. помещения
8.08	Лестничная площадка	3,94	
8.09	Тамбурный шлюз	2,99	
8.10	Тамбур	5,58	
8.11	Лифтовый холл	13,84	
8.12	Зона безопасности МГН	2,65	В4
8.13	Коридор	41,90	
8.14	Коридор	30,72	
		96,52	

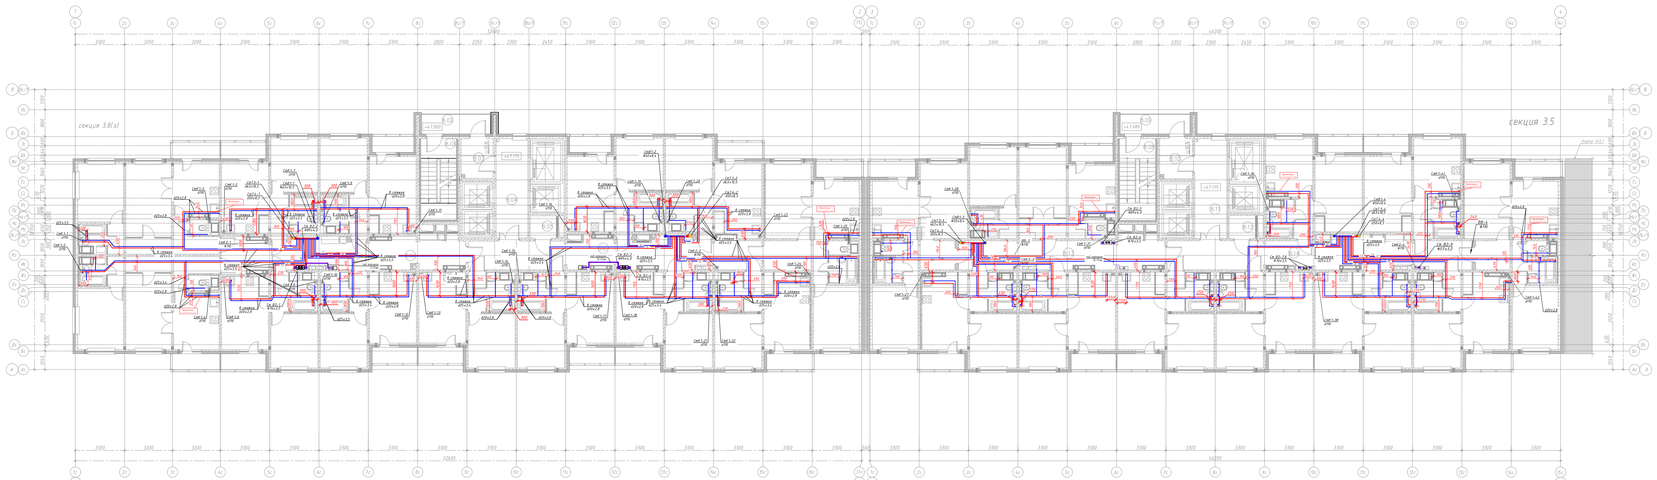

Примечания:
1. Трубопроводы условно отнесены от стен.
2. Изоляция трубопроводов условно не показана.
3. Арматура условно не показана. Расположение регулирующей и отключающей арматуры см. на принципиальных схемах систем водоснабжения.

Примечания:
1. Все привязки и размеры указаны в миллиметрах (мм).
2. Принять во внимание охранную зону +-150 мм. в каждую строну от указанной привязки.
3. В местах пересечения межкомнатного дверного проёма, под порог установлена защитная гильза.

Изм.	Кол. уч.	Лист	N док.	Подп.	Дата	Исполнительная схема № 13	
						СПб, Красногвардейский р-н, территория предприятия "Ручьи", участок №132, кадастровый №78:11:0003606:120 "Цветочный город", квартал 19	
Разработал						Многоквартирные жилые дома со встроенно-пристроенными помещениями, объектами торговли, общественного назначения. Этап строительства 3.4.2.1	Стадия: РД; Лист: 13; Листов: 18
Проверил	Григорий А.И.						
Провёрил							
Нач. уч.	Лобурин А.И.					водоснабжение Т.в.с.р.з.к секция 13-0 этап 4	ООО "Текстрой"
Нач.отд.							
Инженер ПТО							