
План 2 этажа

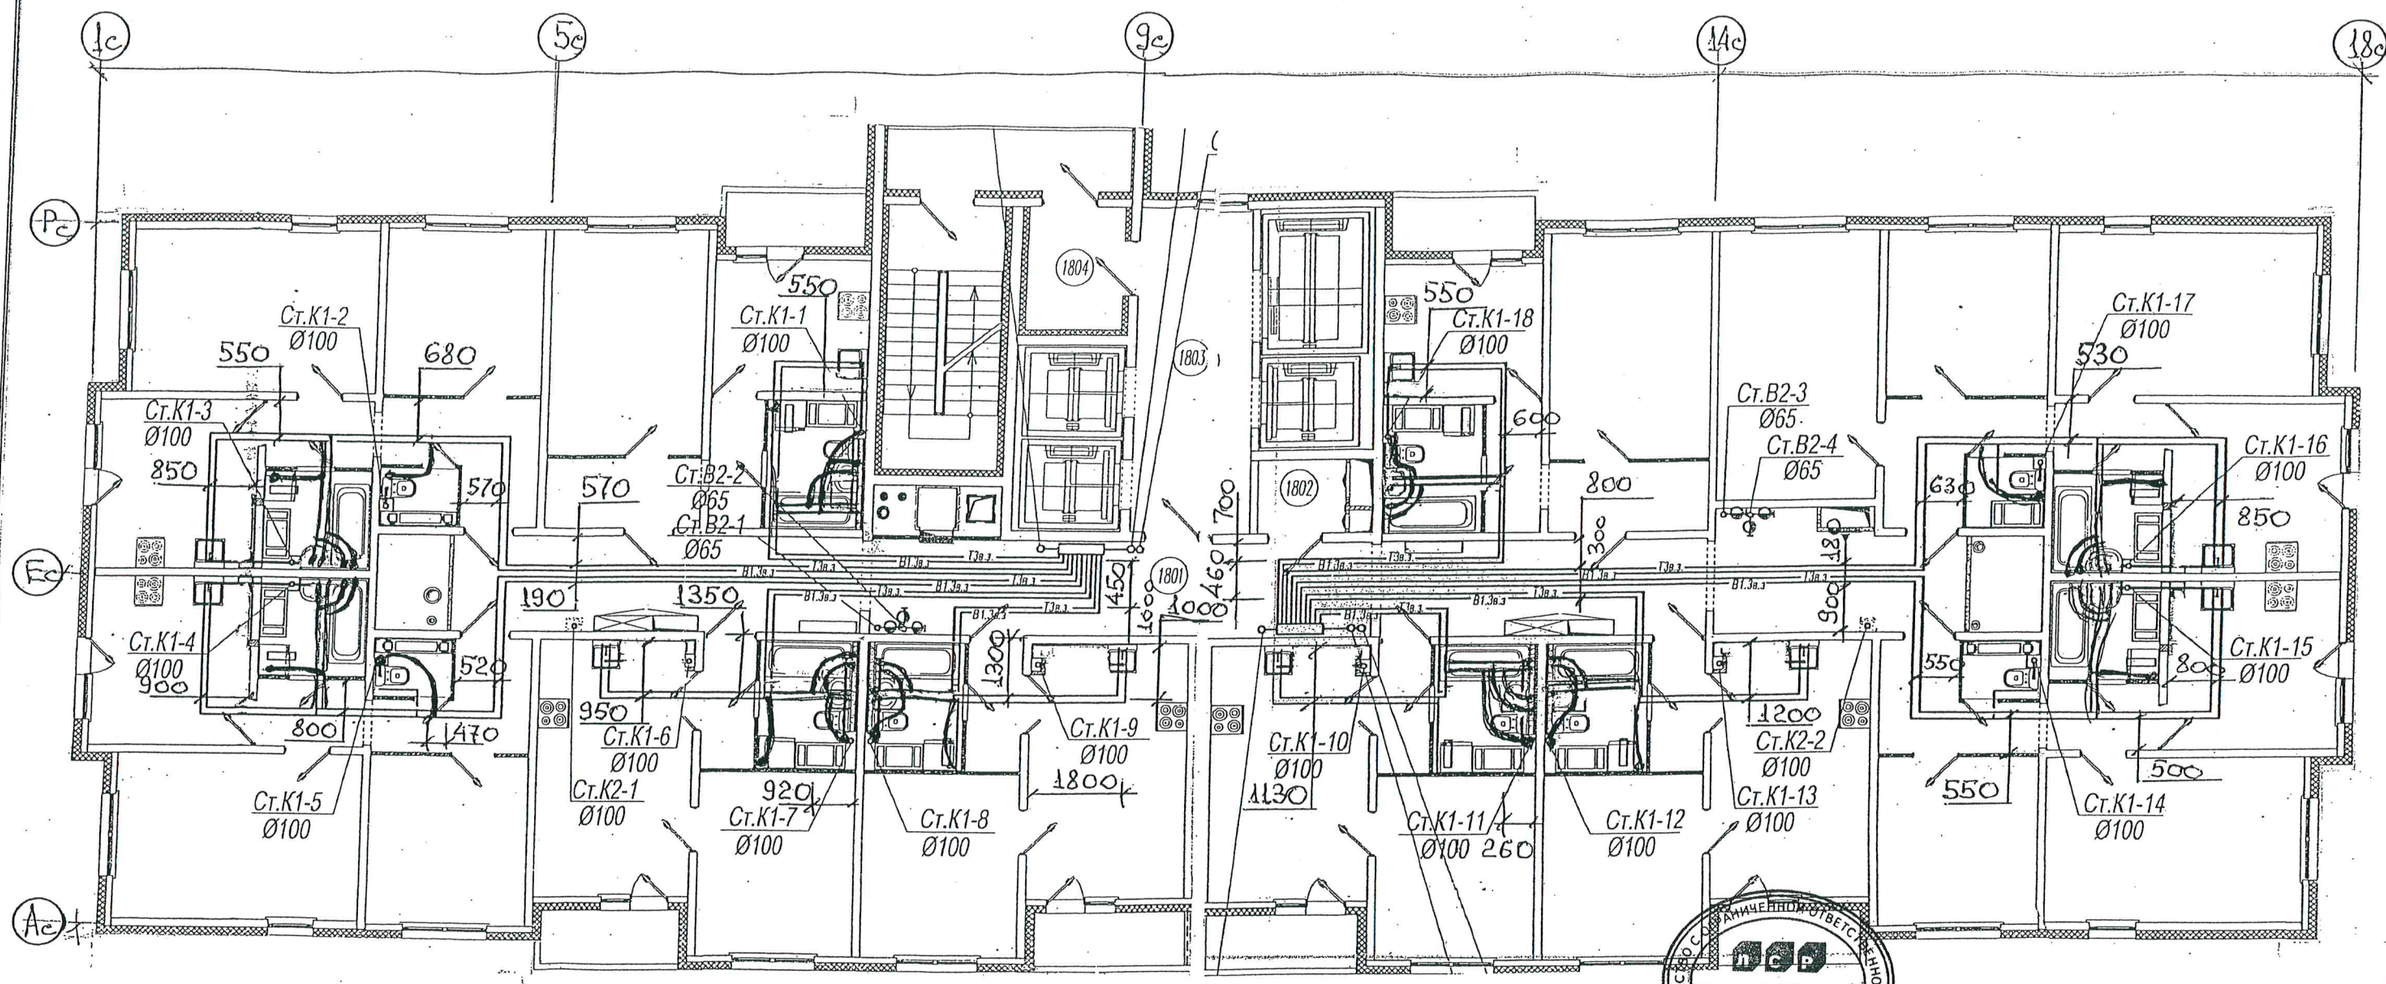

ПРИМЕЧАНИЕ: ОХРАННАЯ ЗОНА ОТ ОСИ ТРУБЫ 100мм В ОБЕ СТОРОНЫ

Данный лист является исполнительной схемой

Копия верна

Начальник СУ-4
СМУ-3
Харченко Е.Д.

Изм.	Кол.уч	Лист	N док.	Подпись	Дата
Разработал		Исаев			05.18
Проверил		Харченко			05.18


Санкт-Петербург, территория предприятия "Ручьи", участок 8, квартал 17

Многоквартирный жилой дом со встроенно-пристроенными помещениями и пристроенным многоэтажным гаражом (автостоянкой)" 9этап" 203.1 (по градплану N15)

Стадия	Лист	Листов
Р(ч)	1	24

План 2 этажа
Водопровод

ЛСР Строительство СЗ

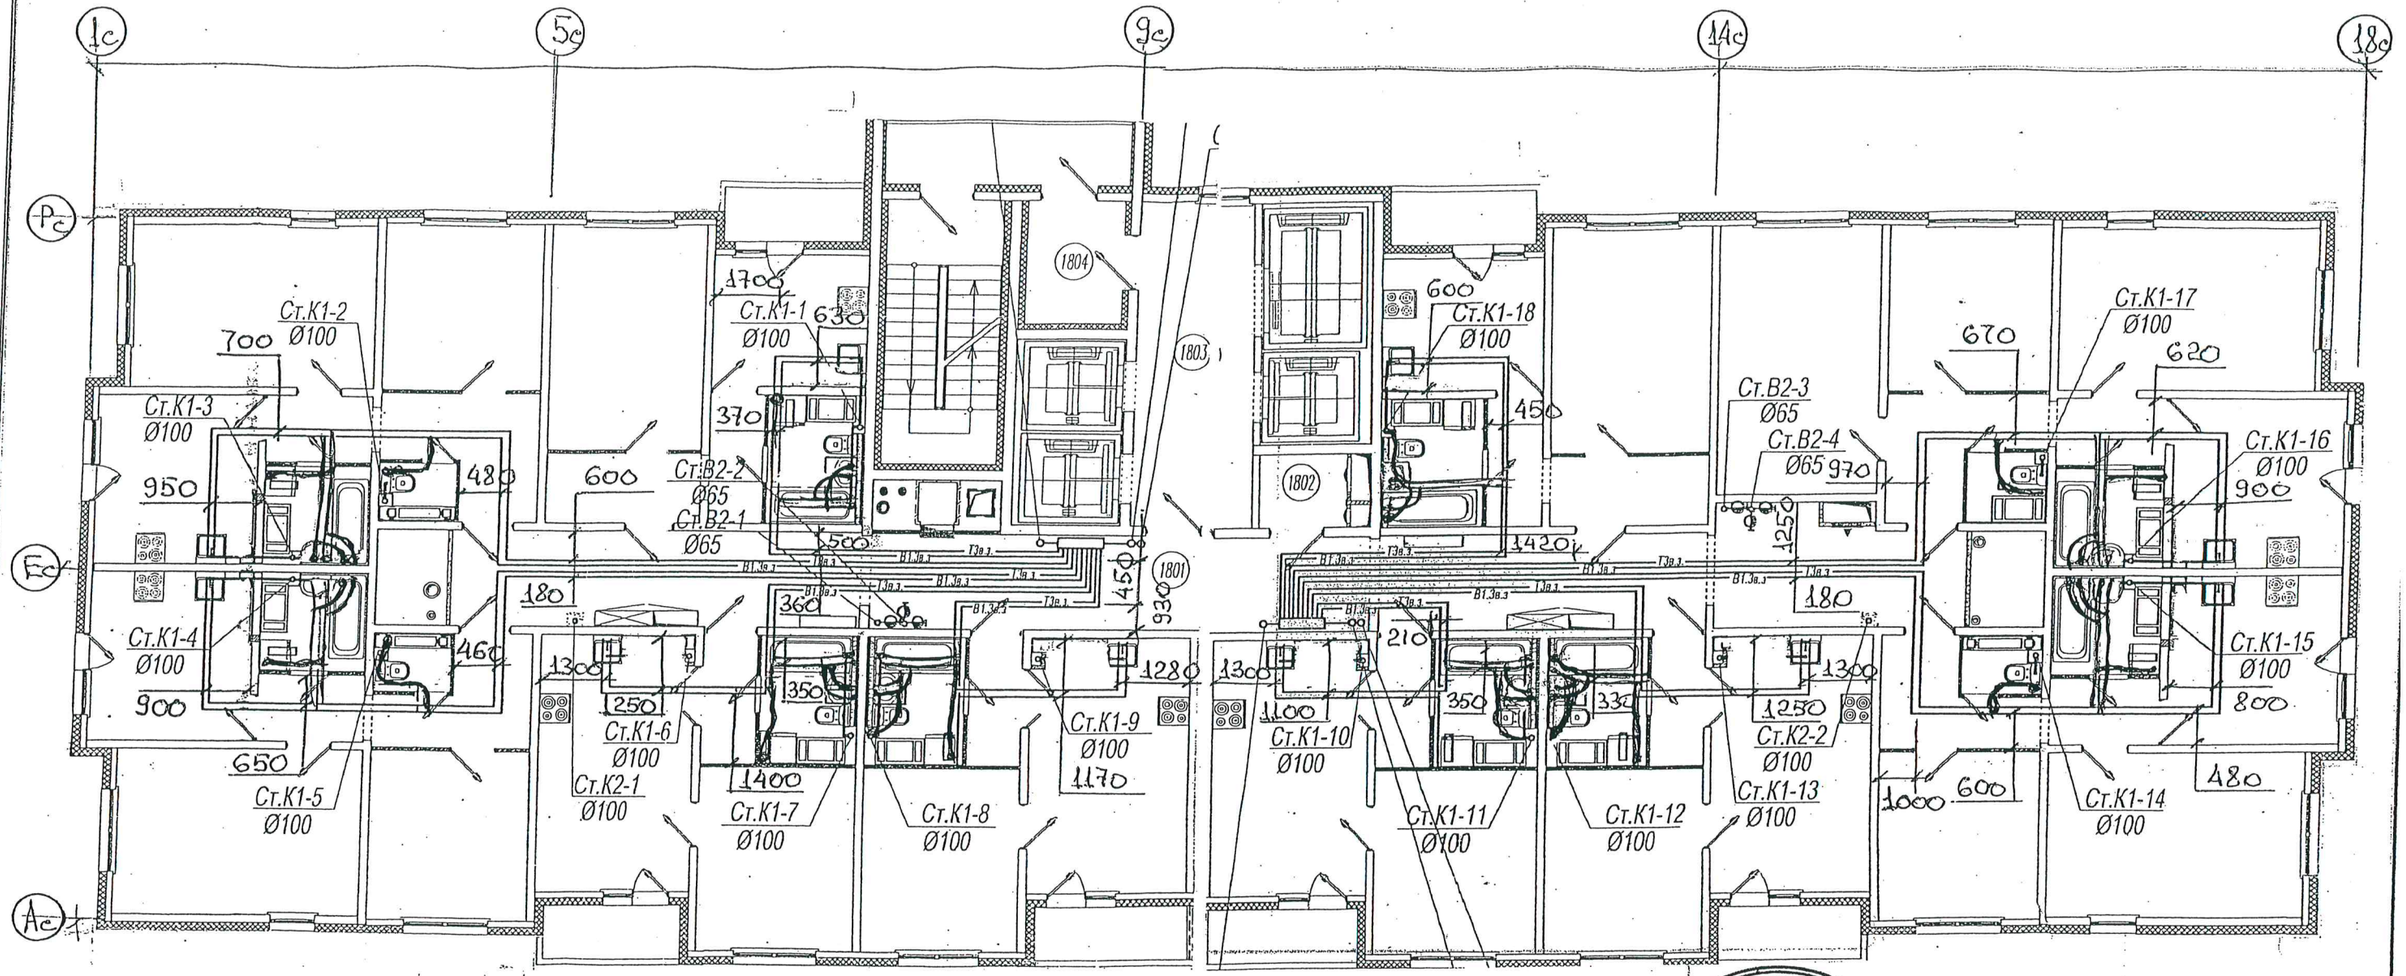

ПРИМЕЧАНИЕ: ОХРАННАЯ ЗОНА ОТ ОСИ ТРУБЫ 100ММ В ОБЕ СТОРОНЫ

ДАННЫЙ ЛИСТ ЯВЛЯЕТСЯ ИСПОЛНИТЕЛЬНОЙ СХЕМОЙ

ОБЩЕСТВО С ОГРАНИЧЕННОЙ ОТВЕТСТВЕННОСТЬЮ «ЛСР. Строительство - Северо-Запад» № 90 Санкт-Петербург

ОБЩЕСТВО С ОГРАНИЧЕННОЙ ОТВЕТСТВЕННОСТЬЮ «ЛСР. Строительство - Северо-Запад» № 90 Санкт-Петербург

Копия верна

Начальник СУ-4
СМУ-3
Харченко Е.Д.

Изм.	Колуч	Лист	№ док.	Подпись	Дата
Разработал		Исаев			05.18
Проверил		Харченко			05.18


Санкт-Петербург, территория предприятия "Ручьи", участок 8, квартал 17

Многоквартирный жилой дом со встроенно-пристроенными помещениями и пристроенным многоэтажным гаражом (автостоянкой)" 9этап" 203.1 (по градплану N15)

Стадия	Лист	Листов
Р(и)	2	24

План 3 этажа
Водопровод

ЛСР Строительство СЗ

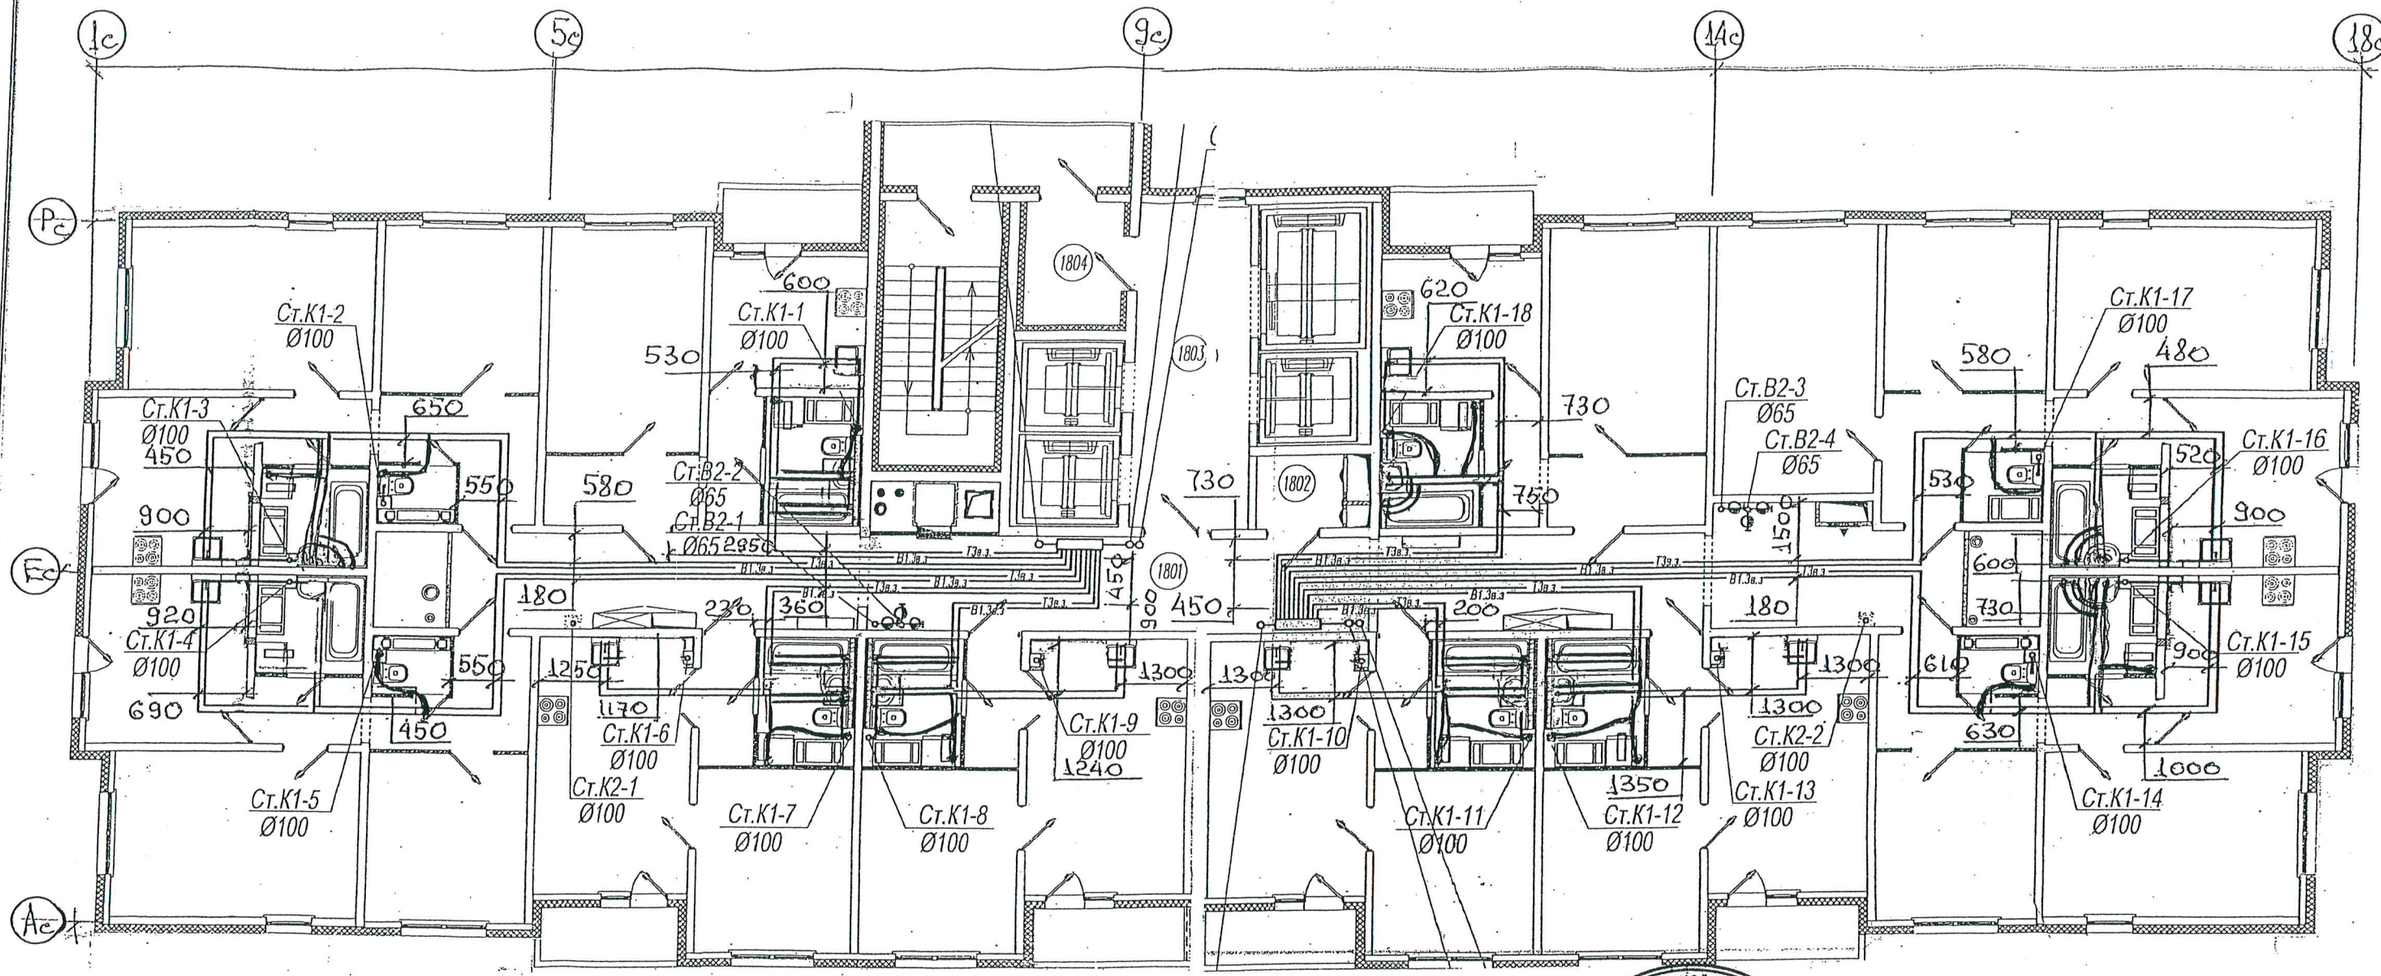

ПРИМЕЧАНИЕ: ОХРАННАЯ ЗОНА ОТ ОСИ ТРУБЫ 100ММ В ОБЕ СТОРОНЫ

ОБЩЕСТВО С ОГРАНИЧЕННОЙ ОТВЕТСТВЕННОСТЬЮ ЛСР № 90 "ЛСР. Строительство - Северо-Запад" Санкт-Петербург

ДАННЫЙ ЛИСТ ЯВЛЯЕТСЯ ИСПОЛНИТЕЛЬНОЙ СХЕМОЙ

ОБЩЕСТВО С ОГРАНИЧЕННОЙ ОТВЕТСТВЕННОСТЬЮ ЛСР № 90 "ЛСР. Строительство - Северо-Запад" Санкт-Петербург

Копия верна

НАЧАЛЬНИК СУ-4
СМУ-3
ХАРЧЕНКО Е.Д.

Изм.	Кол.уч	Лист	N док.	Подпись	Дата
Разработал		Исаев			05.18
Проверил		Харченко			05.18

Санкт-Петербург, территория предприятия "Ручьи", участок 8, квартал 17


Многоквартирный жилой дом со встроенно-пристроенными помещениями и пристроенным многоэтажным гаражом (автостоянкой)" 9этап" 203.1 (по градплану N15)

Стадия	Лист	Листов
Р(Ч)	3	24

План 4 этажа
Водопровод

ЛСР Строительство СЗ

План 5 этажа
Водопровод.

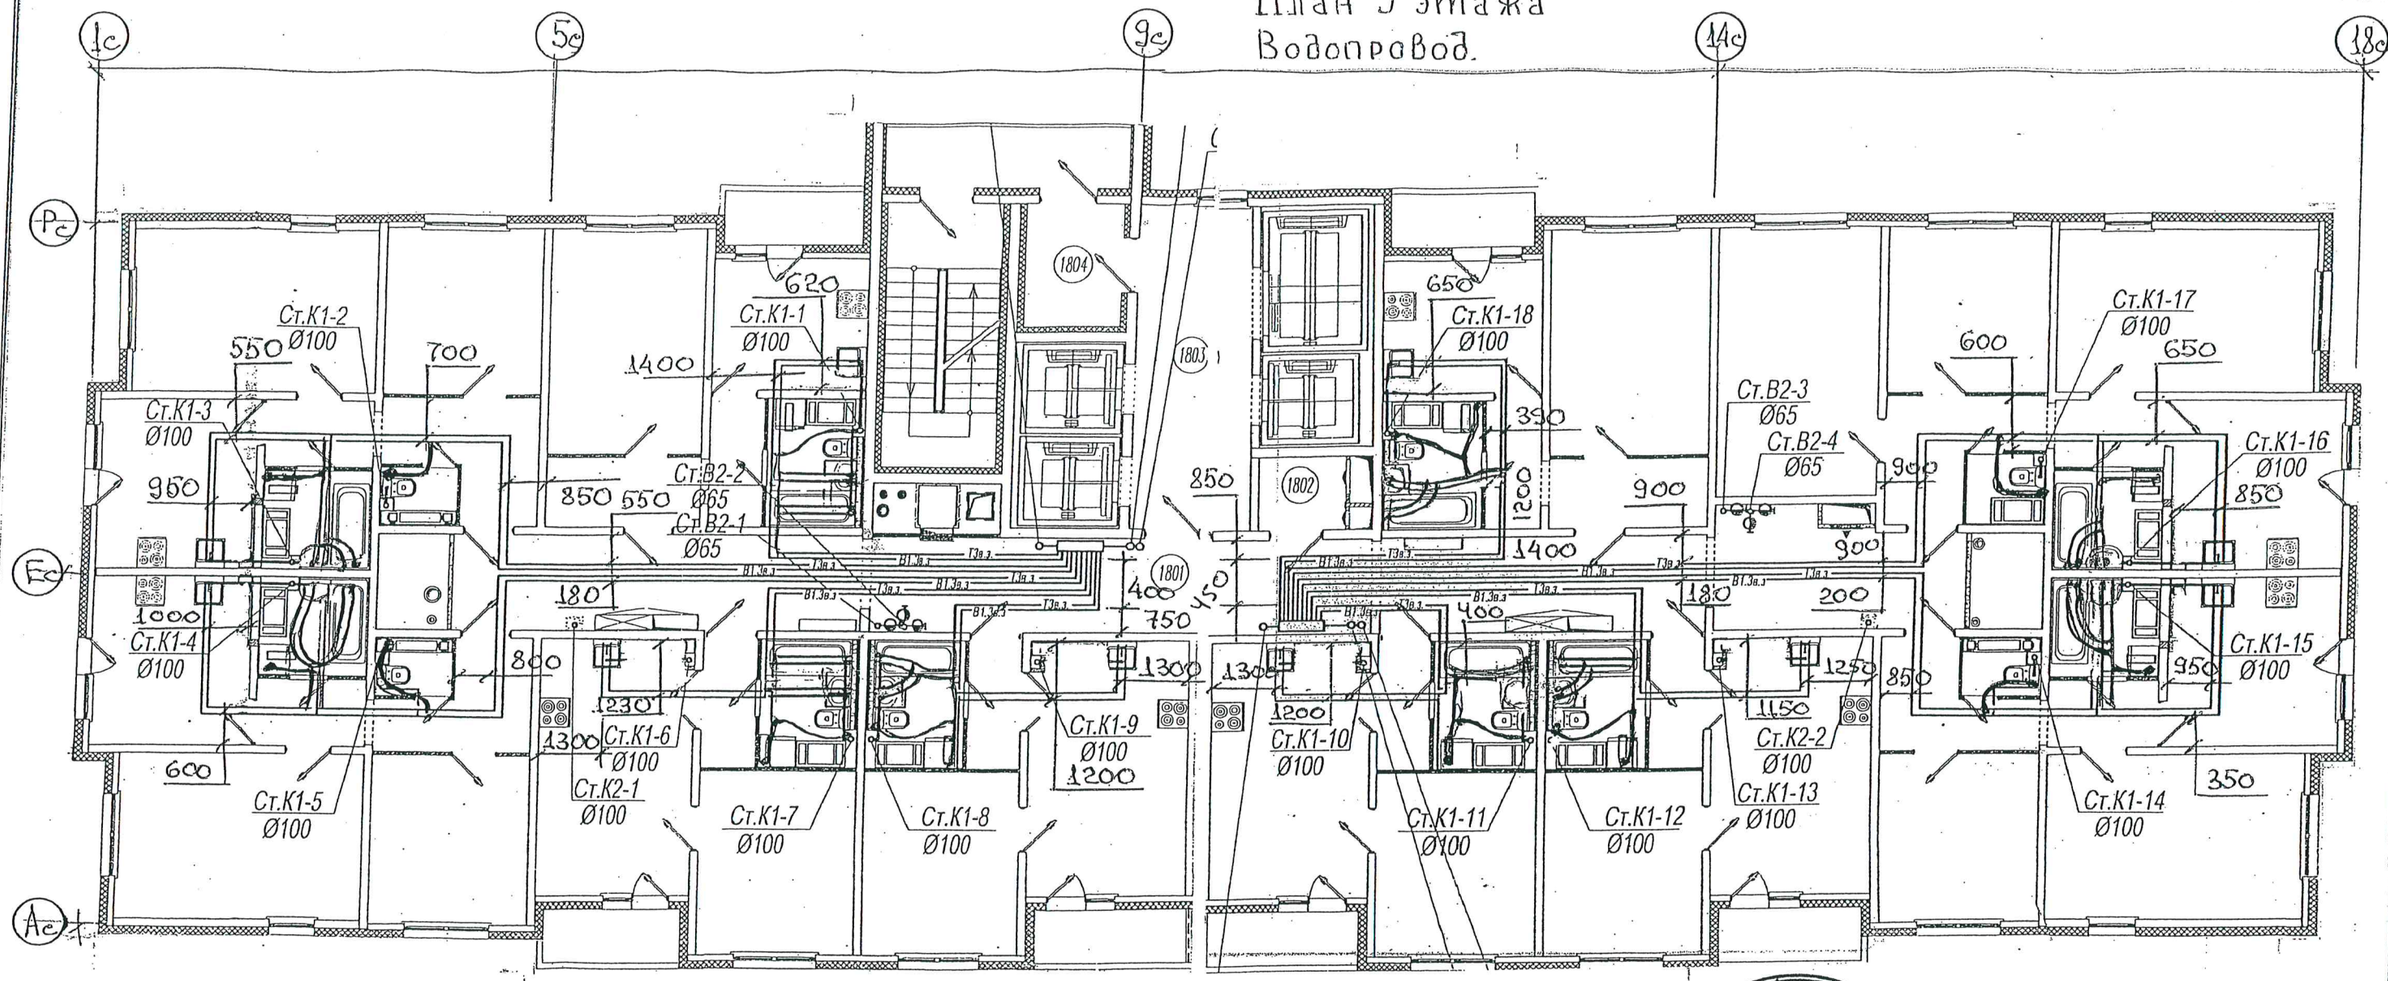

Копия верна

Начальник СУ-4
СМУ-3
Харченко Е.Д.

ПРИМЕЧАНИЕ: ОХРАННАЯ ЗОНА ОТ ОСИ ТРУБЫ 100мм В ОБЕ СТОРОНЫ

Данный лист является исполнительной схемой

Изм.	Кол.уч	Лист	N док.	Подпись	Дата
Разработал		Исаев			05.18
Проверил		Харченко			05.18

Санкт-Петербург, территория предприятия "Ручьи", участок 8, квартал 17


Многоквартирный жилой дом со встроенно-пристроенными помещениями и пристроенным многоэтажным гаражом (автостоянкой)" 9этап" 203.1 (по градплану N15)

Стадия	Лист	Листов
Р	4	

План 5 этажа
Водопровод

ЛСР Строительство СЗ

План 6 этажа
Водопровод.

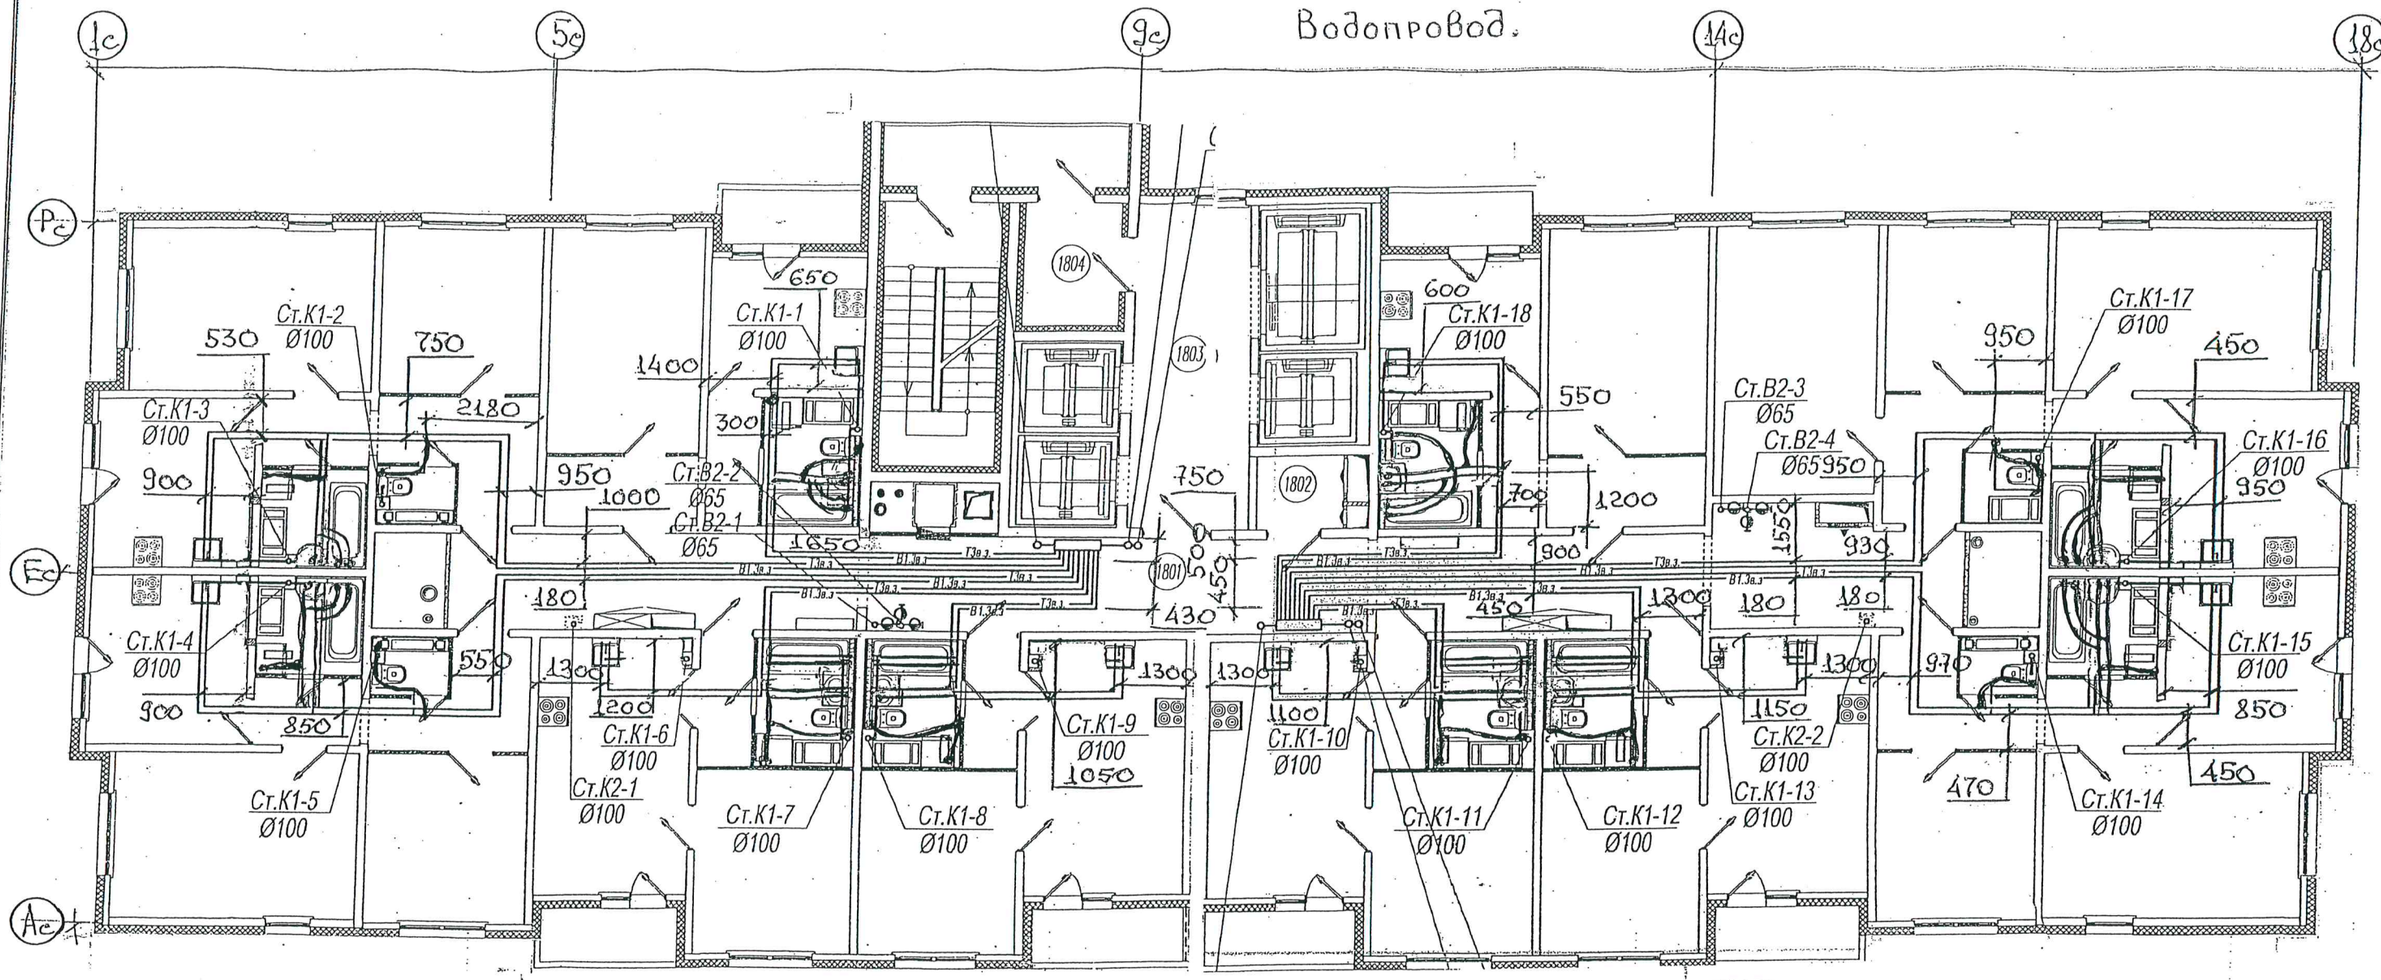

ПРИМЕЧАНИЕ: ОХРАННАЯ ЗОНА ОТ ОСИ ТРУБЫ 100ММ В ОБЕ СТОРОНЫ

Данный лист является исполнительной схемой

Общество с ограниченной ответственностью «ЛСР. Строительство - Северо-Запад» № 90 Санкт-Петербург

Копия верна

Начальник СУ-4
СМУ-3
Харченко Е.Д.

Изм.	Кол.уч	Лист	N док.	Подпись	Дата
Разработал		Исаев			05.18
Проверил		Харченко			05.18

Санкт-Петербург, территория предприятия "Ручьи", участок 8, квартал 17


Многоквартирный жилой дом со встроенно-пристроенными помещениями и пристроенным многоэтажным гаражом (автостоянкой)" 9этап" 203.1 (по градплану N15)

Стадия	Лист	Листов
Р	5	

План 6 этажа Водопровод

ЛСР Строительство СЗ

План 7 этажа
Водопровод.

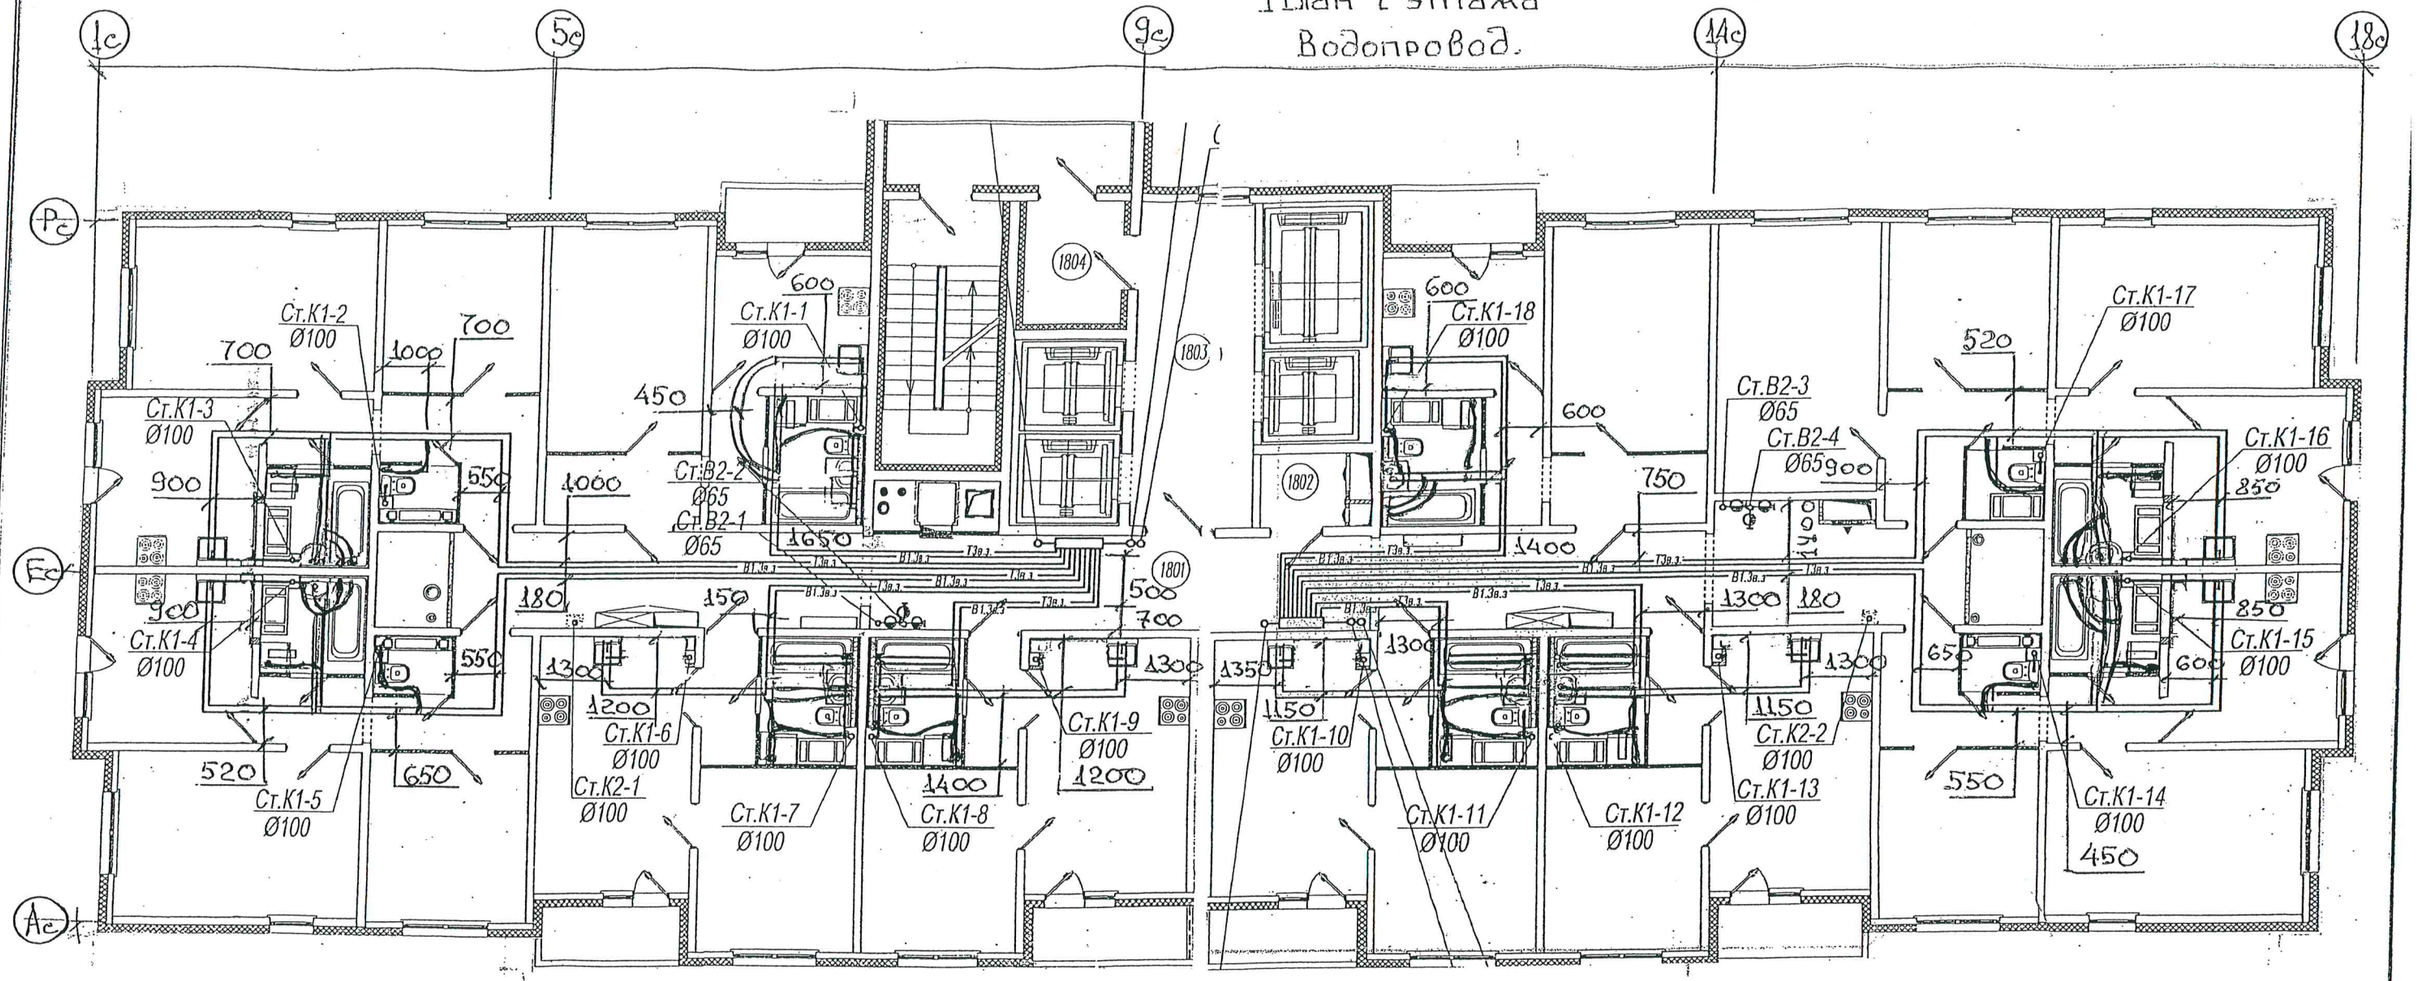

ПРИМЕЧАНИЕ: ОХРАННАЯ ЗОНА ОТ ОСИ ТРУБЫ **100**ММ В ОБЕ СТОРОНЫ

ОБЩЕСТВО С ОГРАНИЧЕННОЙ ОТВЕТСТВЕННОСТЬЮ «ЛСР. Строительство - Северо-Запад» № 90 Санкт-Петербург

ДАННЫЙ ЛИСТ ЯВЛЯЕТСЯ ИСПОЛНИТЕЛЬНОЙ СХЕМОЙ

Копия верна

ОБЩЕСТВО С ОГРАНИЧЕННОЙ ОТВЕТСТВЕННОСТЬЮ «ЛСР. Строительство - Северо-Запад» № 90 Санкт-Петербург

НАЧАЛЬНИК СУ-4
СМУ-3
ХАРЧЕНКО Е.Д.

Изм.	Кол.уч	Лист	N док.	Подпись	Дата
Разработал		Исаев			05.18
Проверил		Харченко			05.18

Санкт-Петербург, территория предприятия "Ручьи", участок 8, квартал 17


Многоквартирный жилой дом со встроенно-пристроенными помещениями и пристроенным многоэтажным гаражом (автостоянкой) 9этап" 203.1 (по градплану N15)

Стадия	Лист	Листов
Р	6	

План 7 этажа
Водопровод

ЛСР Строительство СЗ

Водопровод.

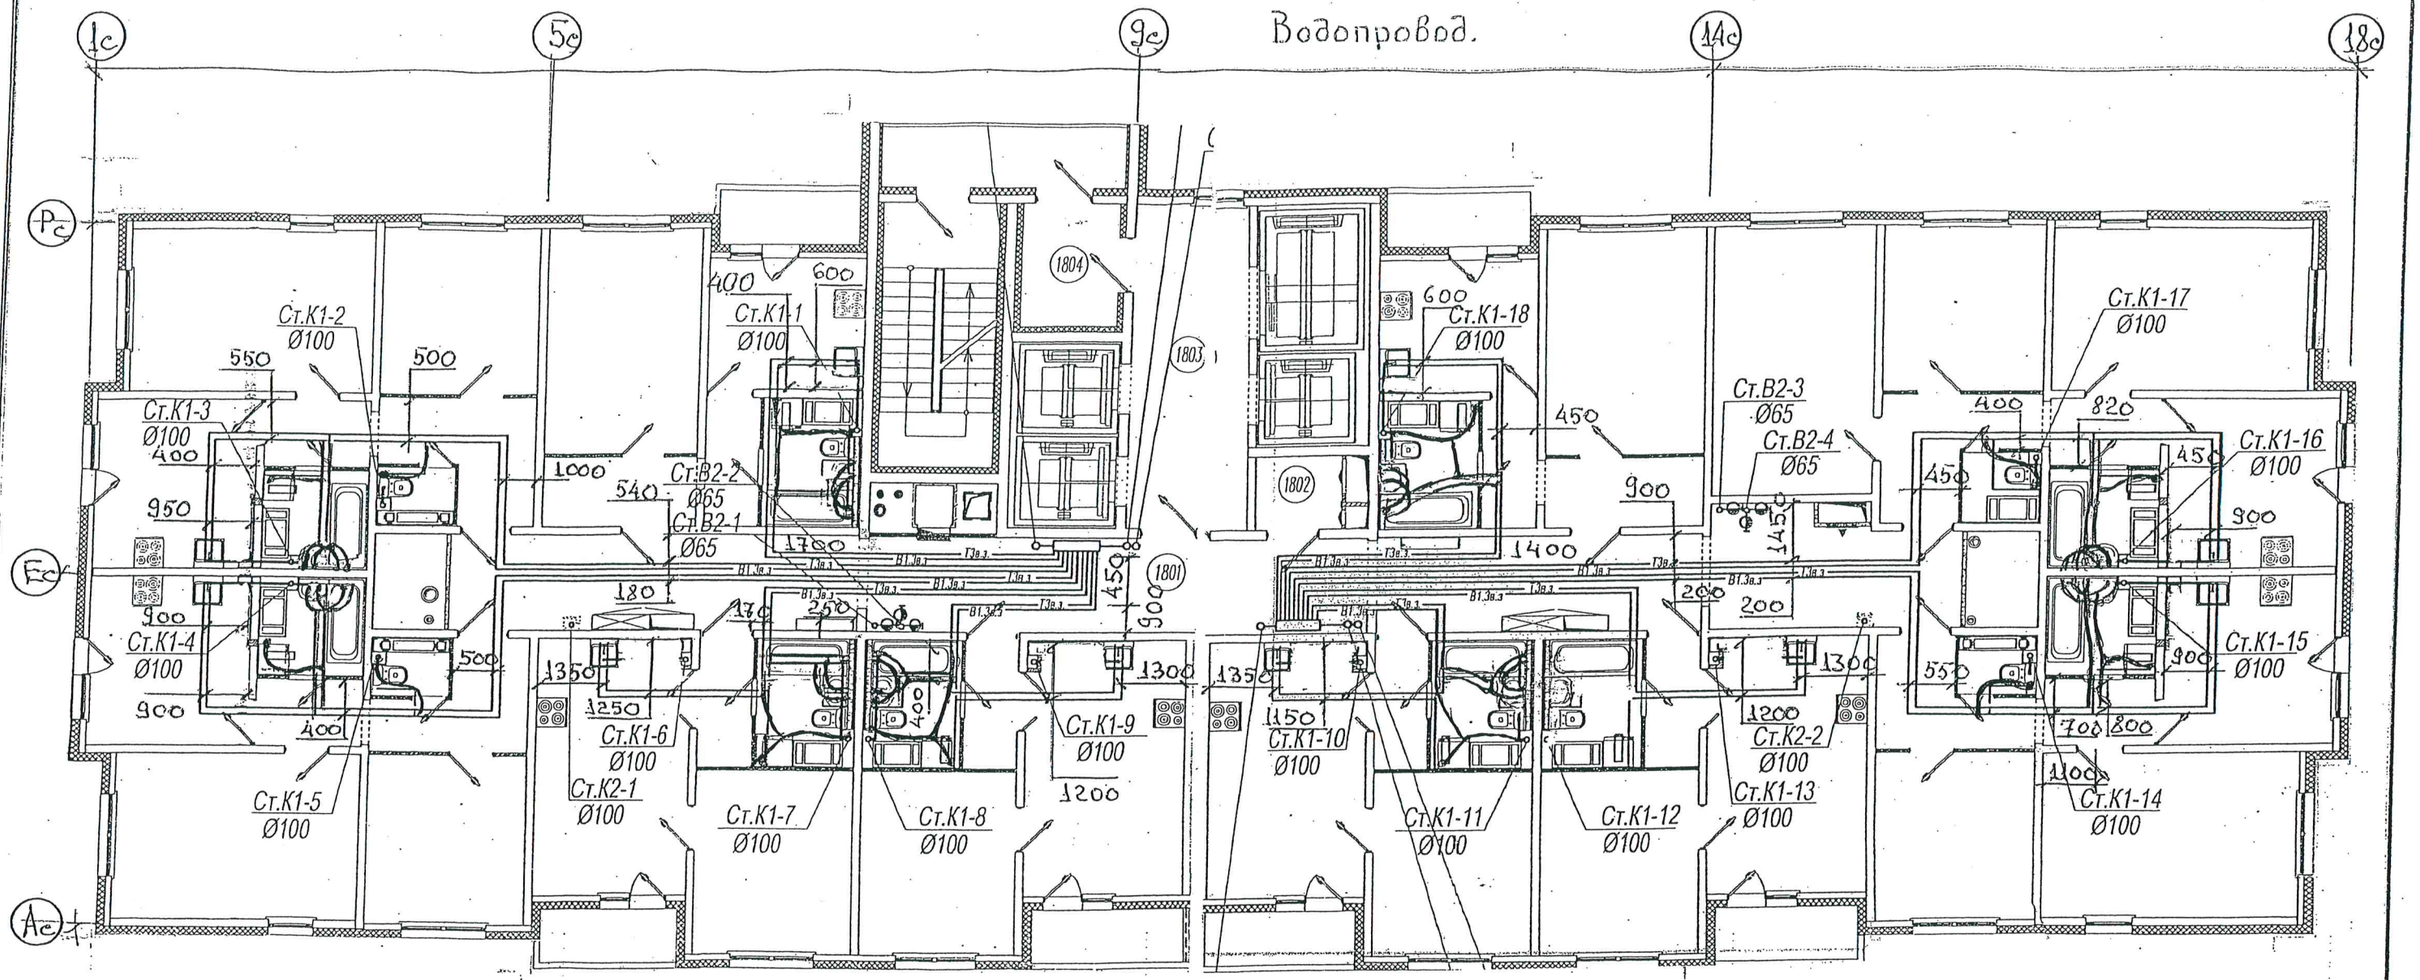

ПРИМЕЧАНИЕ: ОХРАННАЯ ЗОНА ОТ ОСИ ТРУБЫ 100мм В ОБЕ СТОРОНЫ

ОБЩЕСТВО С ОГРАНИЧЕННОЙ ОТВЕТСТВЕННОСТЬЮ «ЛСР. Строительство - Северо-Запад» № 90 * Санкт-Петербург *

ДАННЫЙ ЛИСТ ЯВЛЯЕТСЯ ИСПОЛНИТЕЛЬНОЙ СХЕМОЙ

ОБЩЕСТВО С ОГРАНИЧЕННОЙ ОТВЕТСТВЕННОСТЬЮ «ЛСР. Строительство - Северо-Запад» № 90 * Санкт-Петербург *

Копия верна

НАЧАЛЬНИК СУ-4
СМУ-3
ХАРЧЕНКО Е.Д.

Изм.	Кол.уч	Лист	N док.	Подпись	Дата
Разработал		Исаев			05.18
Проверил		Харченко			05.18

Санкт-Петербург, территория предприятия "Ручьи", участок 8, квартал 17


Многоквартирный жилой дом со встроенно-пристроенными помещениями и пристроенным многоэтажным гаражом (автостоянкой)" 9этап" 203.1 (по градплану N15)

Стадия	Лист	Листов
Р(и)	7	

План 8 этажа
Водопровод

ЛСР Строительство СЗ

План 6 этажа
Водопровод.

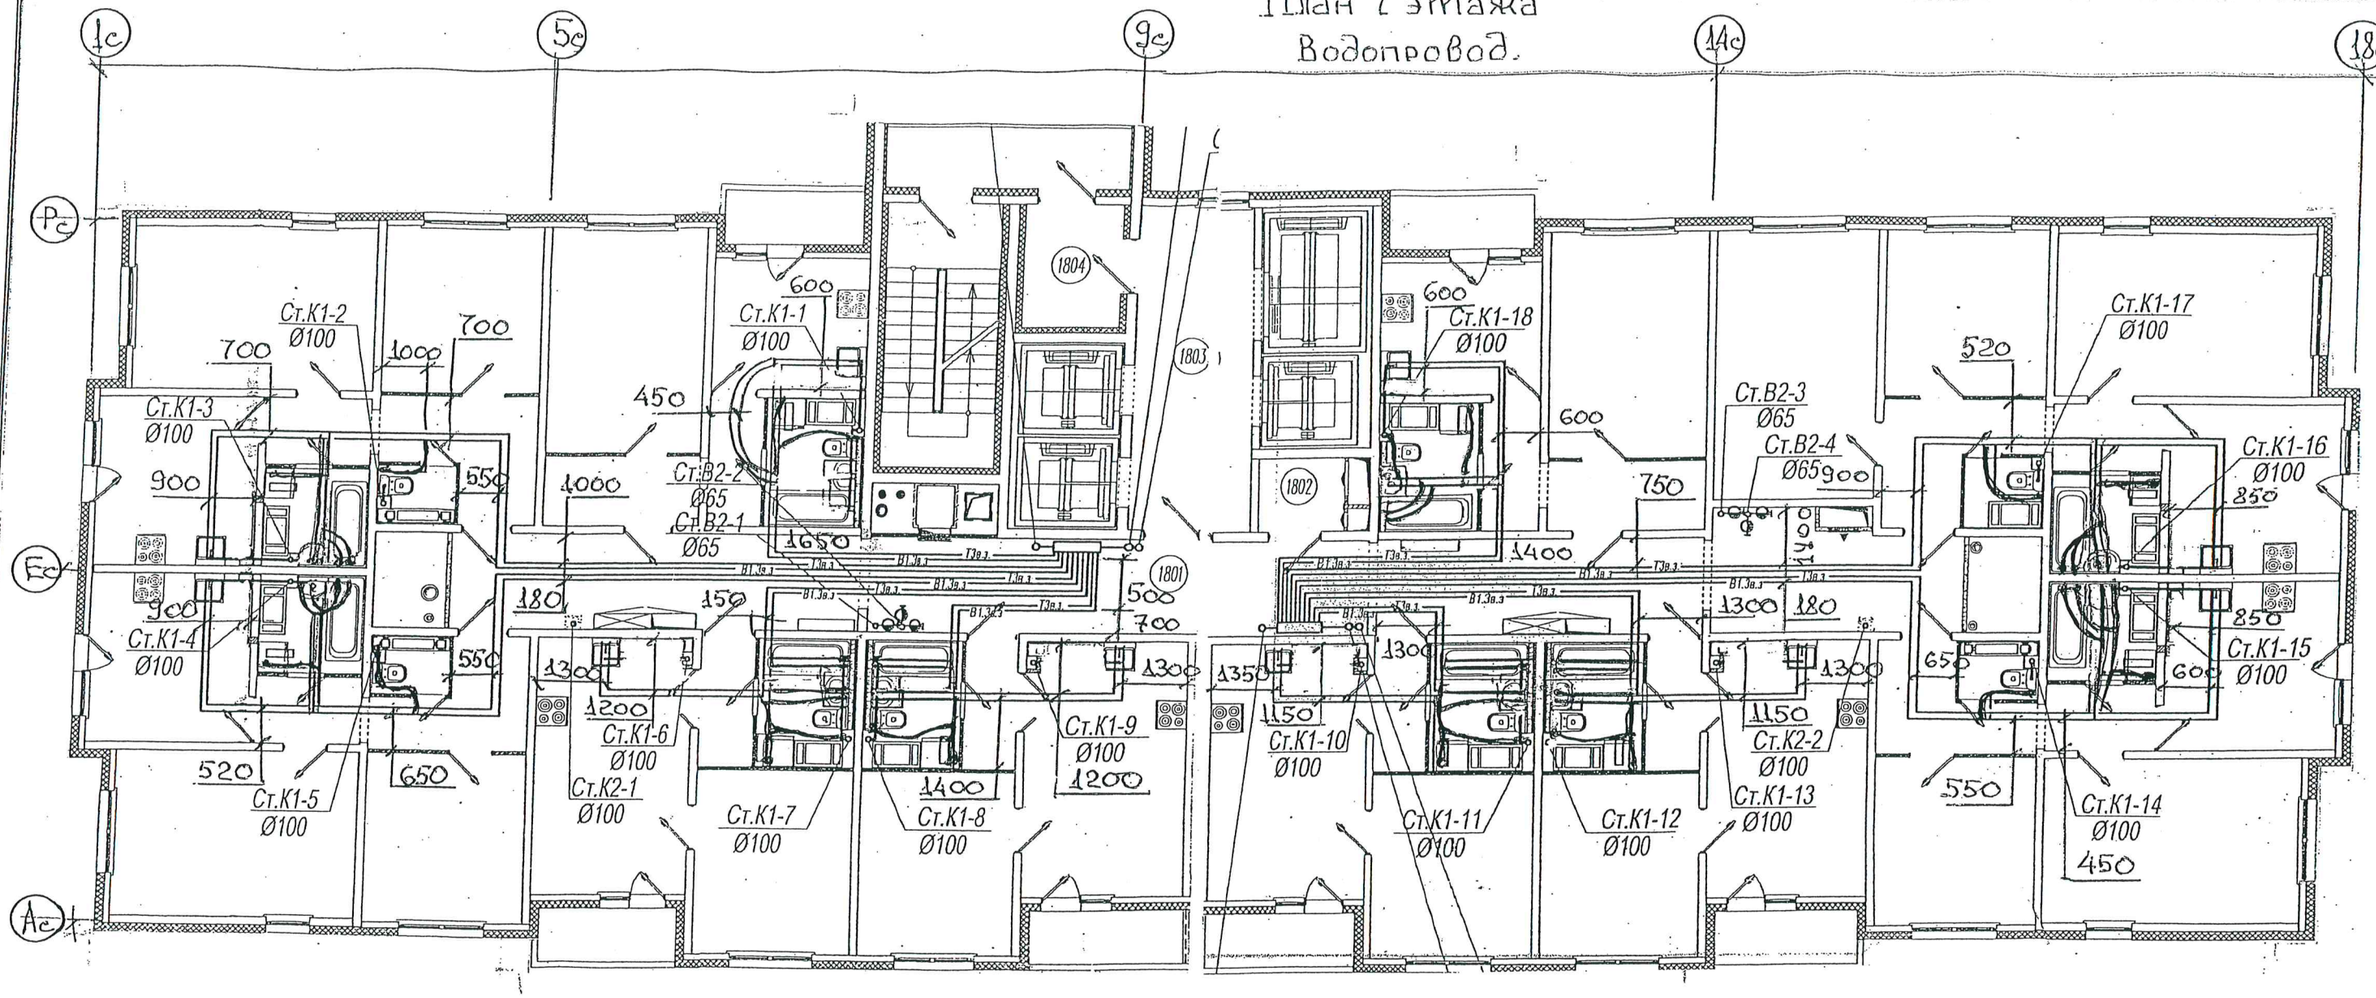

ПРИМЕЧАНИЕ: ОХРАННАЯ ЗОНА ОТ ОСИ ТРУБЫ **100**ММ В ОБЕ СТОРОНЫ

Данный лист является исполнительной схемой

Копия верна

Начальник СУ-4
СМУ-3
Харченко Е.Д.

Изм.	Колуч	Лист	N док.	Подпись	Дата
Разработал		Исаев			05.18
Проверил		Харченко			05.18

Санкт-Петербург, территория предприятия "Ручьи", участок 8, квартал 17


Многоквартирный жилой дом со встроенно-пристроенными помещениями и пристроенным многоэтажным гаражом (автостоянкой)" 9этап" 203.1 (по градплану N15)

Стадия	Лист	Листов
Р	6	

План 7 этажа
Водопровод

ЛСР Строительство СЗ

План 9 этажа
Водопровод.

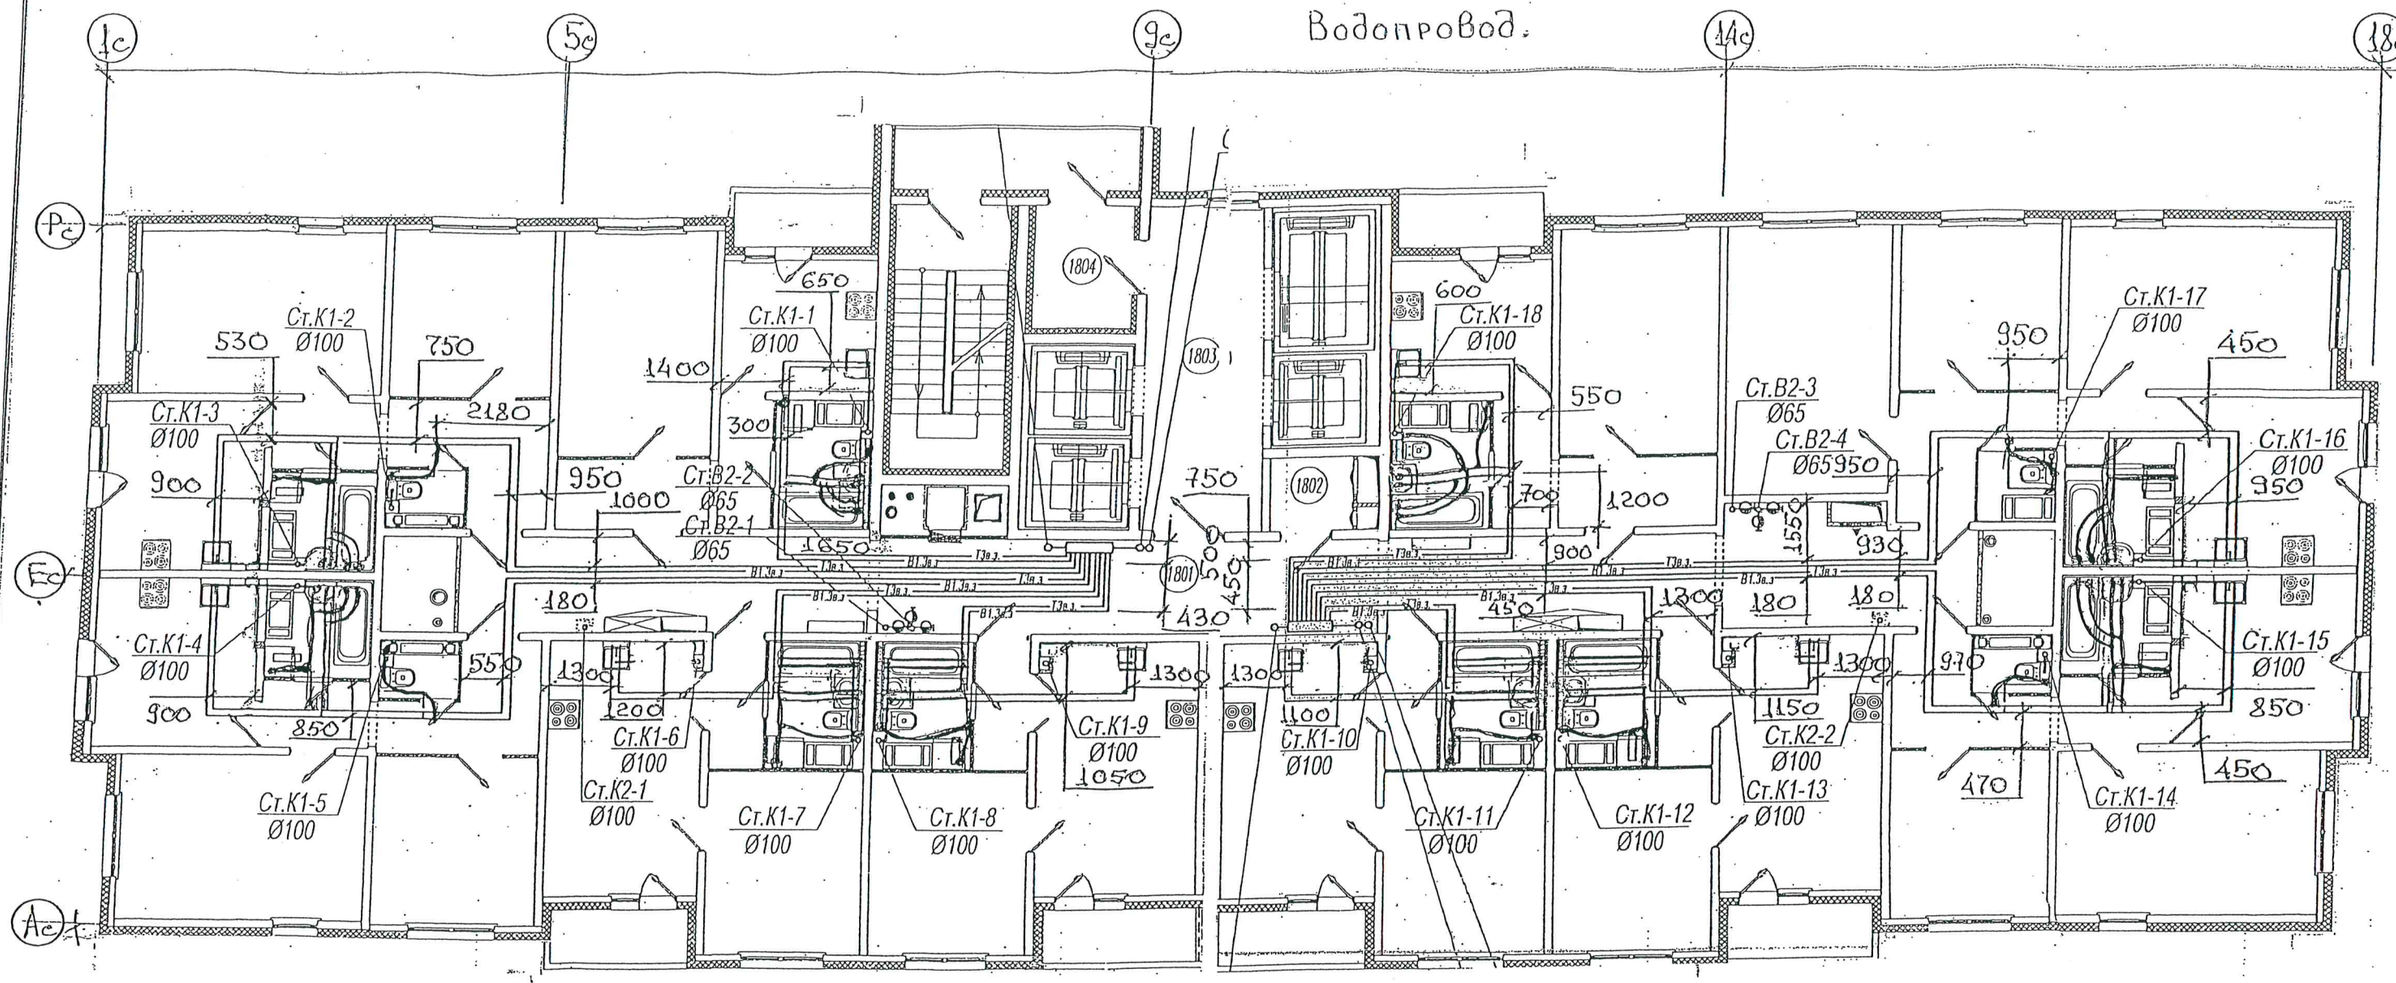

Копия верна

Начальник СУ-5
СМУ-3
Харченко Е.Д.

Общество с ограниченной ответственностью «ЛСР. Строительство - Северо-Запад» * Санкт-Петербург * № 90

Общество с ограниченной ответственностью «ЛСР. Строительство - Северо-Запад» * Санкт-Петербург * № 90

ПРИМЕЧАНИЕ: охранная зона от оси трубы 100мм в обе стороны

Данный лист является исполнительной схемой

Изм.	Колуч	Лист	N док.	Подпись	Дата
Разработал		Исаев			05.18
Проверил		Харченко			05.18

Санкт-Петербург, территория предприятия "Ручьи", участок 8, квартал 17


Многоквартирный жилой дом со встроенно-пристроенными помещениями и пристроенным многоэтажным гаражом (автостоянкой)" 9этап" 203.1 (по градплану N15)

Стадия	Лист	Листов
Р	5	

План 9 этажа
Водопровод

ЛСР Строительство СЗ

План 10 этажа
Водопровод.

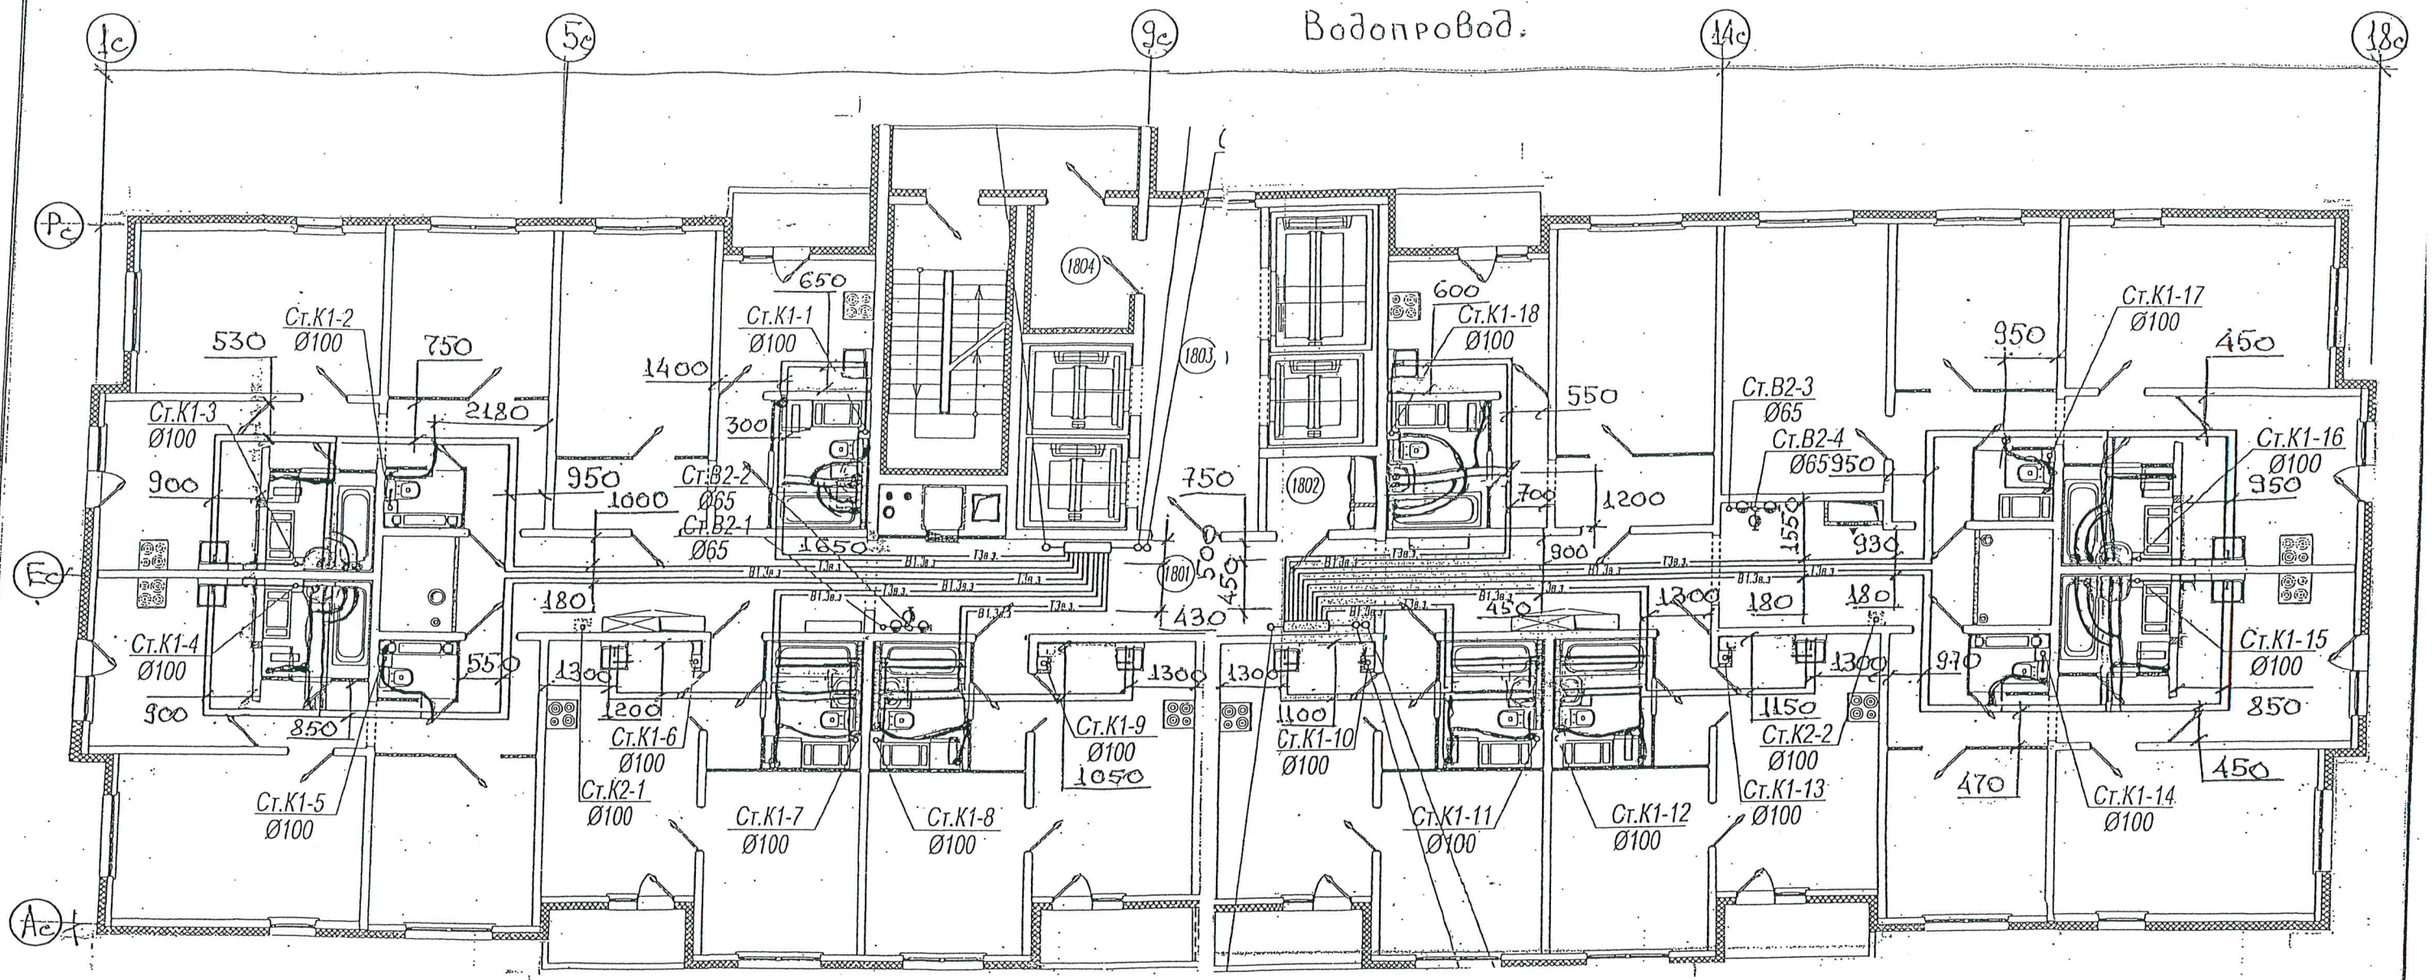

Копия верна

Начальник СУ-4
СМУ-3
Харченко Е.Д.

ПРИМЕЧАНИЕ: ОХРАННАЯ ЗОНА ОТ ОСИ ТРУБЫ 100мм В ОБЕ СТОРОНЫ

Данный лист является исполнительной схемой

Изм.	Кол.уч	Лист	N док.	Подпись	Дата
Разработал		Исаев			05.18
Проверил		Харченко			05.18

Санкт-Петербург, территория предприятия "Ручьи", участок 8, квартал 17


Многоквартирный жилой дом со встроенно-пристроенными помещениями и пристроенным многоэтажным гаражом (автостоянкой)" 9этап" 203.1 (по градплану N15)

Стадия	Лист	Листов
Р	5	

План 10 этажа
Водопровод

ЛСР Строительство СЗ

План 11 этажа
Водопровод.

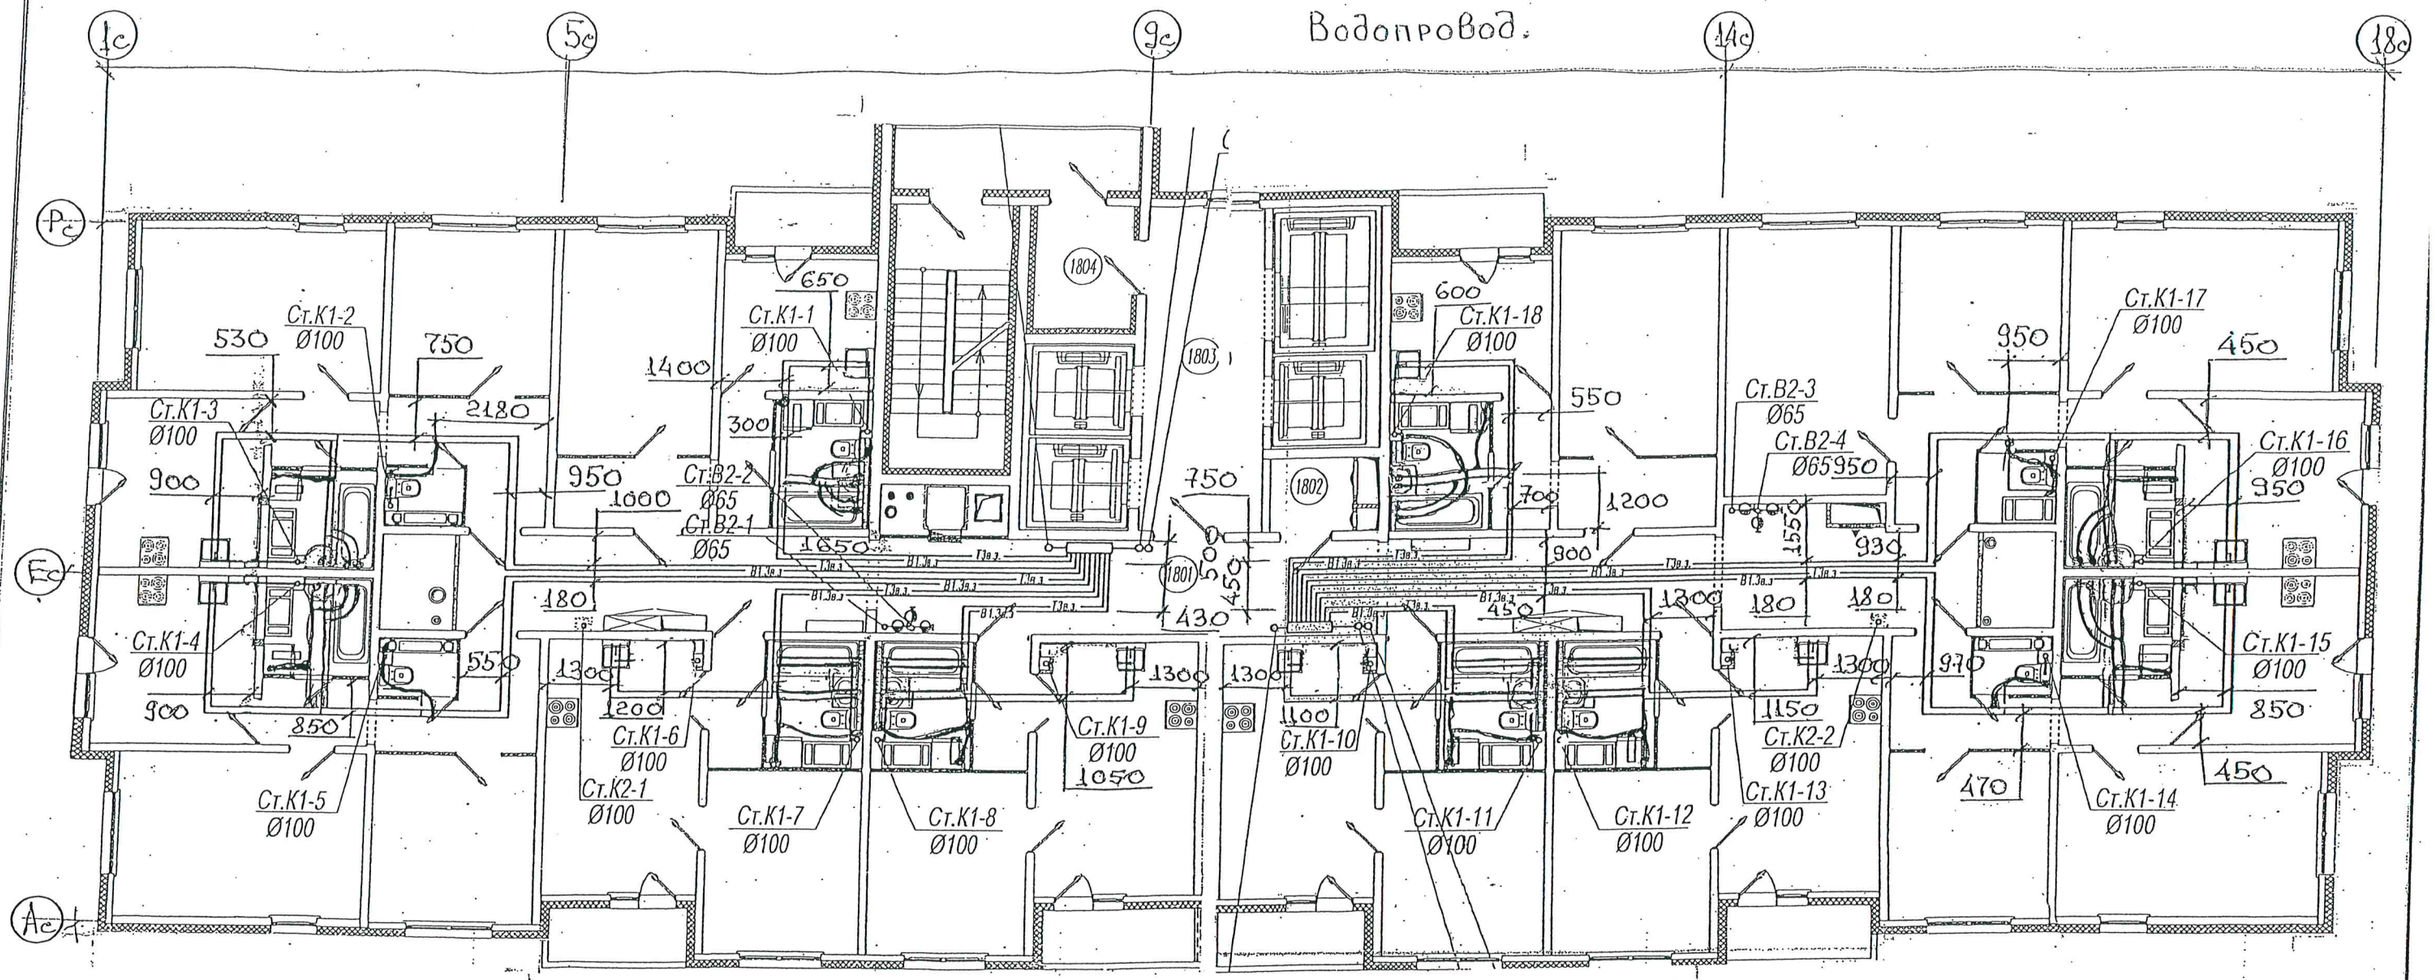

ПРИМЕЧАНИЕ: ОХРАННАЯ ЗОНА ОТ ОСИ ТРУБЫ 100мм В ОБЕ СТОРОНЫ

Данный лист является исполнительной схемой

Общество с ограниченной ответственностью «ЛСР. Строительство - Северо-Запад» № 90 Санкт-Петербург

Копия верна

Начальник СУ-4
СМУ-3
Харченко Е.Д.

Изм.	Колуч	Лист	N док.	Подпись	Дата
Разработал		Исаев			05.18
Проверил		Харченко			05.18

Санкт-Петербург, территория предприятия "Ручьи", участок 8, квартал 17


Многоквартирный жилой дом со встроенно-пристроенными помещениями и пристроенным многоэтажным гаражом (автостоянкой)" 9этап" 203.1 (по градплану N15)

Стадия	Лист	Листов
Р	5	

План 11 этажа
Водопровод

ЛСР Строительство СЗ

План 12 этажа
Водопровод.

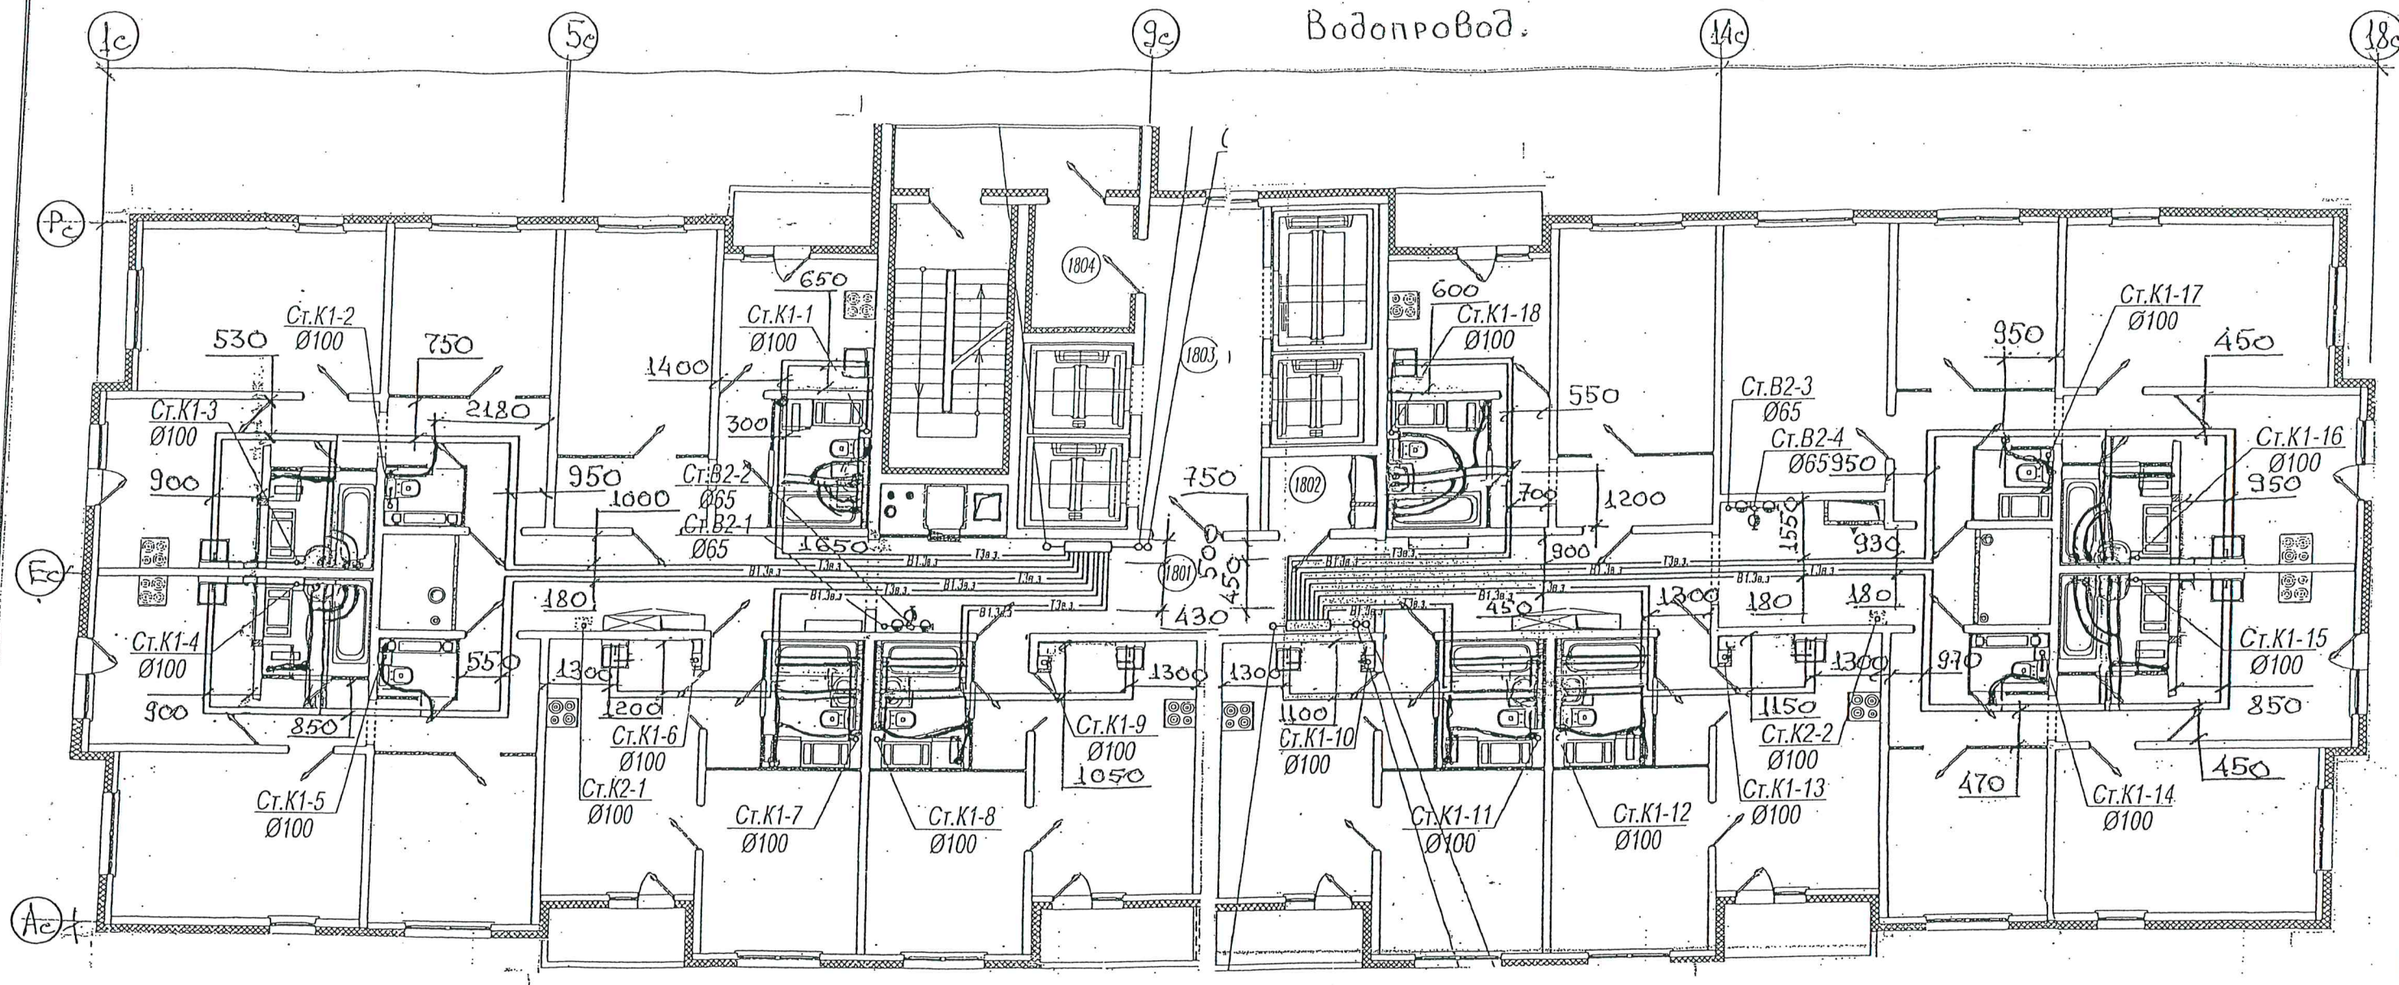

ПРИМЕЧАНИЕ: ОХРАННАЯ ЗОНА ОТ ОСИ ТРУБЫ 100ММ В ОБЕ СТОРОНЫ

ДАННЫЙ Л.С. ЯВЛЯЕТСЯ ИСПОЛНИТЕЛЬНОЙ СХЕМОЙ

Общество с ограниченной ответственностью «ЛСР. Строительство - Северо-Запад» № 90 Санкт-Петербург

Копия верна

Начальник СУ-4
СМУ-3
Харченко Е.Д.

Изм.	Кол.уч	Лист	N док.	Подпись	Дата
Разработал		Исаев			05.18
Проверил		Харченко			05.18

Санкт-Петербург, территория предприятия "Ручьи", участок 8, квартал 17


Многоквартирный жилой дом со встроенно-пристроенными помещениями и пристроенным многоэтажным гаражом (автостоянкой)" 9этап" 203.1 (по градплану N15)

Стадия	Лист	Листов
Р	5	

План 12 этажа
Водопровод

ЛСР Строительство СЗ

План 13 этажа. Водопровод.

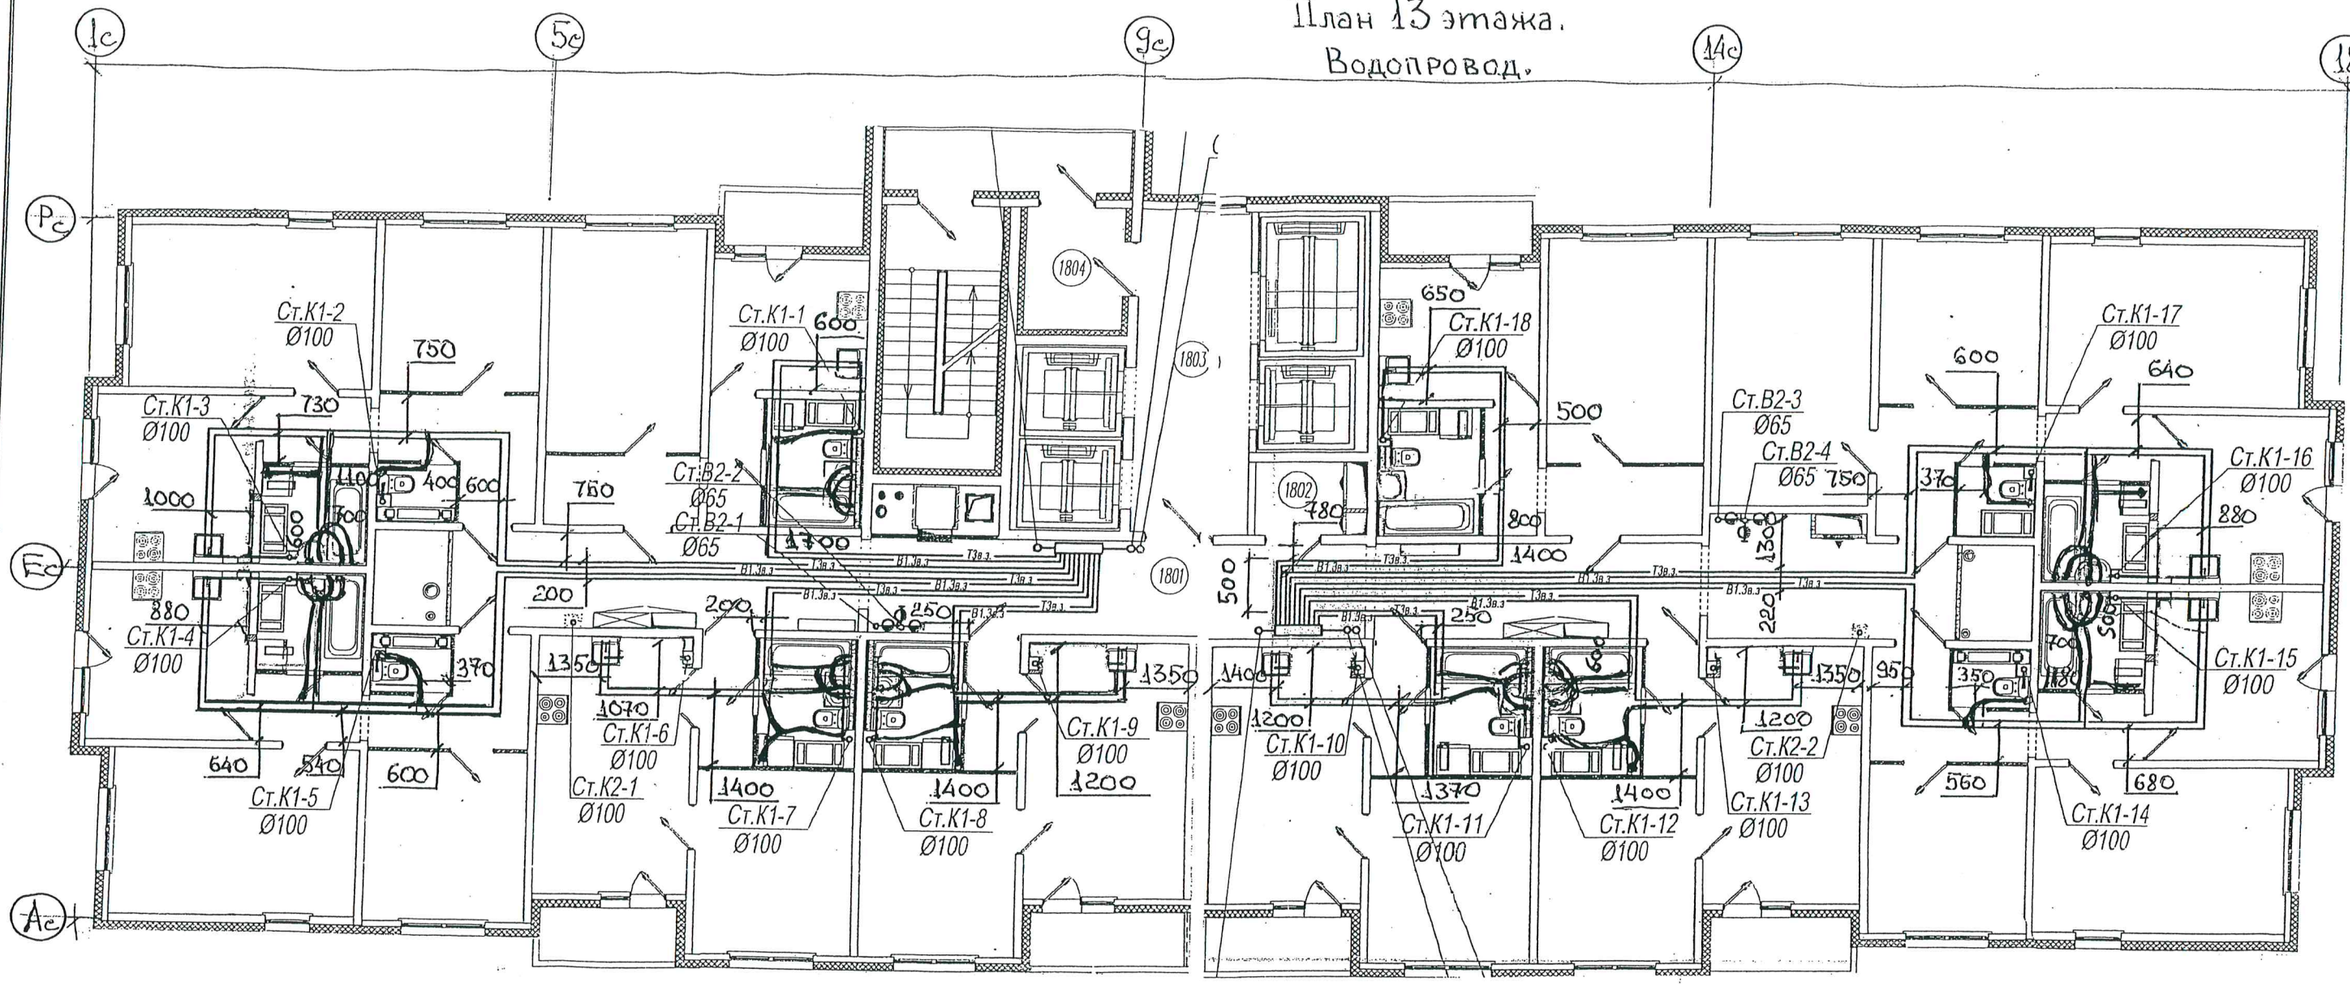

ПРИМЕЧАНИЕ: ОХРАННАЯ ЗОНА ОТ ОСИ ТРУБЫ 100ММ В ОБЕ СТОРОНЫ

ДАННЫЙ ЛИСТ ЯВЛЯЕТСЯ ИСПОЛНИТЕЛЬНОЙ СХЕМОЙ

Копия верна

НАЧАЛЬНИК СУ-4
СМУ-3
ХАРЧЕНКО Е.Д.

Изм.	Колуч	Лист	N док.	Подпись	Дата
Разработал		Исаев			05.16
Проверил		Харченко			05.16

Санкт-Петербург, территория предприятия "Ручьи", участок 8, квартал 17


Многоквартирный жилой дом со встроенно-пристроенными помещениями и пристроенным многоэтажным гаражом (автостоянкой)" 9 этап" 203.1 (по градплану N15)

Стадия	Лист	Листов
Р(и)	12	

План 13 этажа Водопровод

ЛСР Строительство СЗ

План 14 этажа
Водопровод.

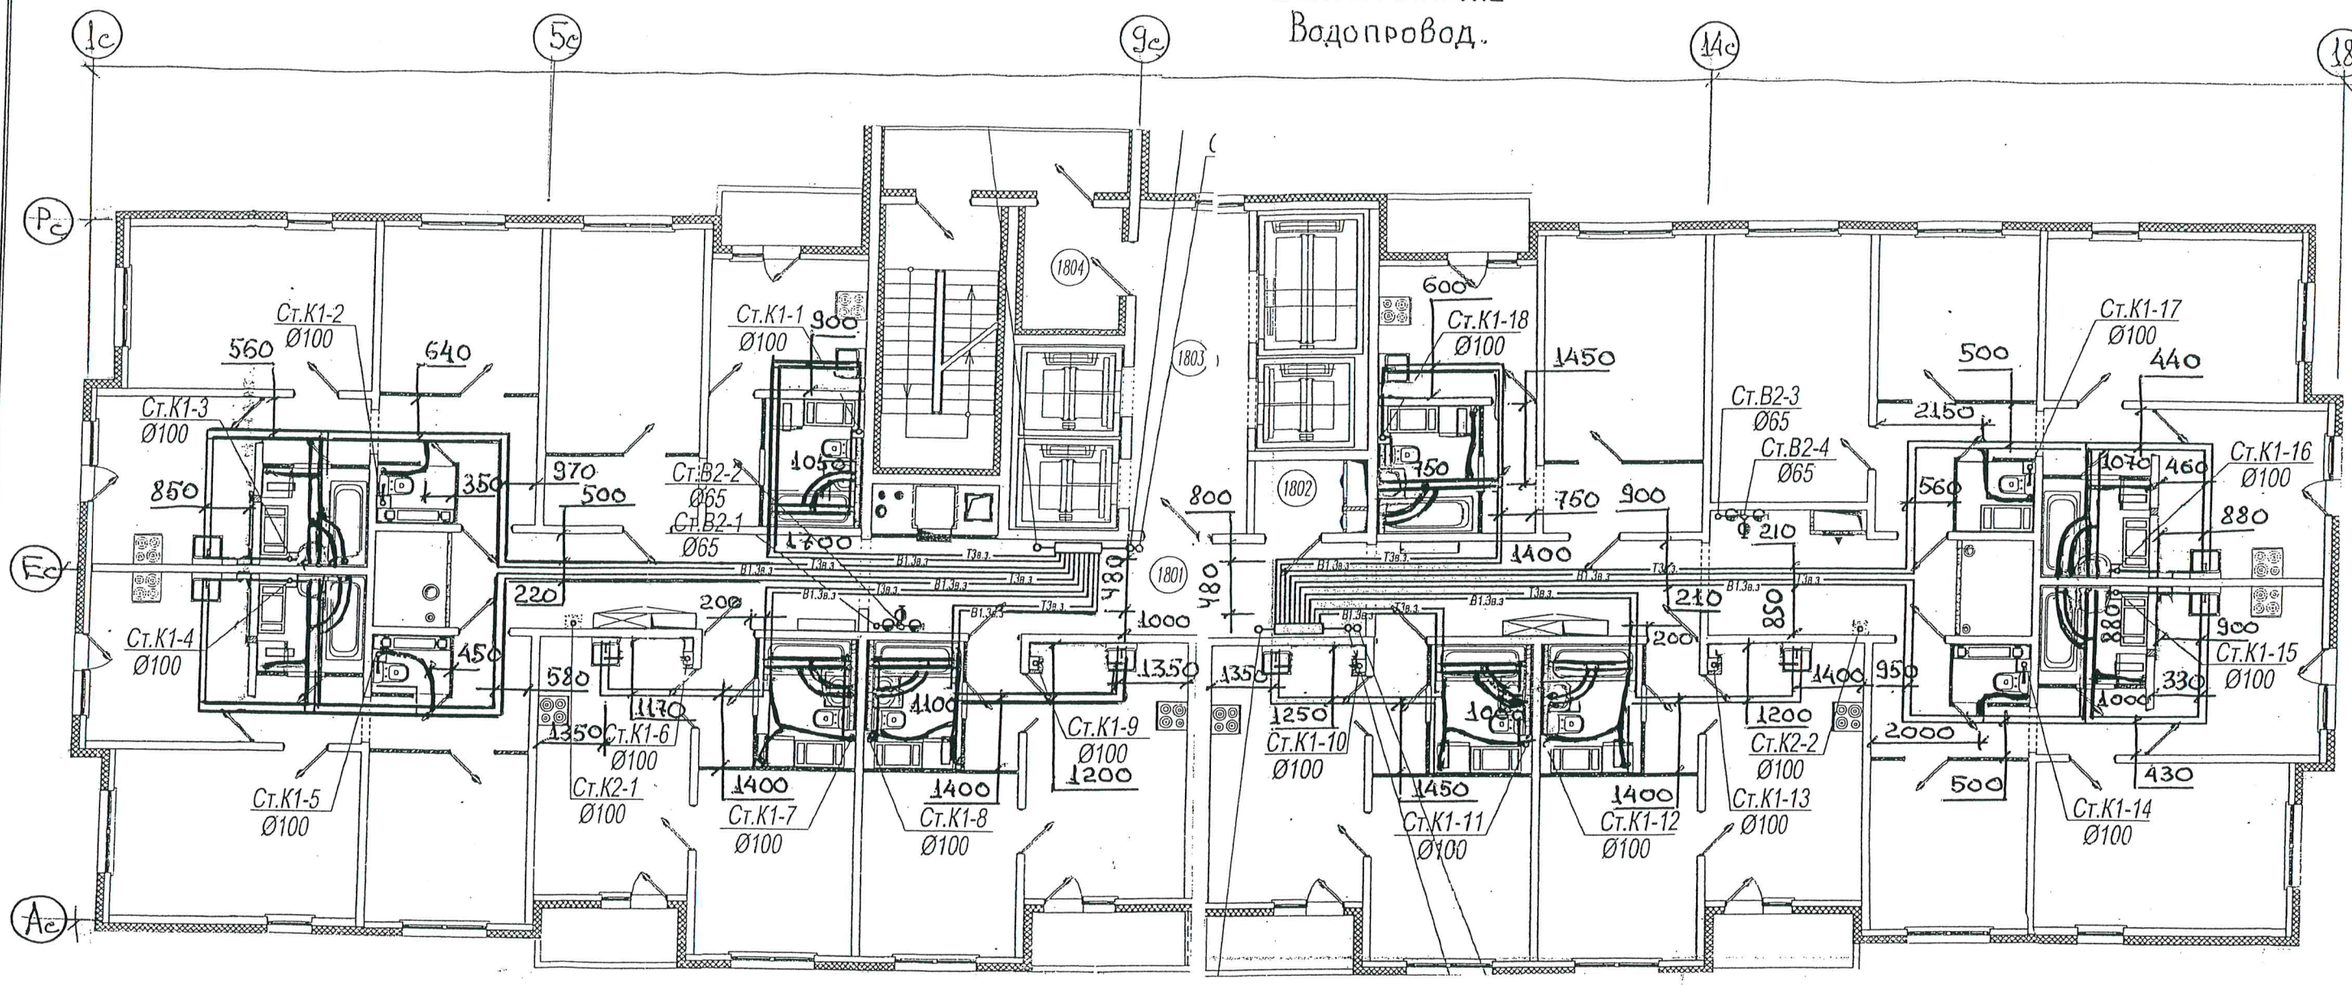

ПРИМЕЧАНИЕ: ОХРАННАЯ ЗОНА ОТ ОСИ ТРУБЫ 100ММ В ОБЕ СТОРОНЫ

ДАННЫЙ ЛИСТ ЯВЛЯЕТСЯ ИСПОЛНИТЕЛЬНОЙ СХЕМОЙ

Копия верна

НАЧАЛЬНИК СУ-4
СМУ-3
ХАРЧЕНКО Е.Д.

ОБЩЕСТВО С ОГРАНИЧЕННОЙ ОТВЕТСТВЕННОСТЬЮ «ЛСР. Строительство - Северо-Запад» № 90 Санкт-Петербург

Изм.	Кол.уч	Лист	N док.	Подпись	Дата
Разработал		Исаев			05.18
Проверил		Харченко			05.18

Санкт-Петербург, территория предприятия "Ручьи", участок 8, квартал 17


Многоквартирный жилой дом со встроенно-пристроенными помещениями и пристроенным многоэтажным гаражом (автостоянкой)" 9этап" 203.1 (по градплану N15)

Стадия	Лист	Листов
Р(Ч)	13	


План 14 этажа
Водопровод

ЛСР Строительство СЗ

План 15 этажа
Водопровод.

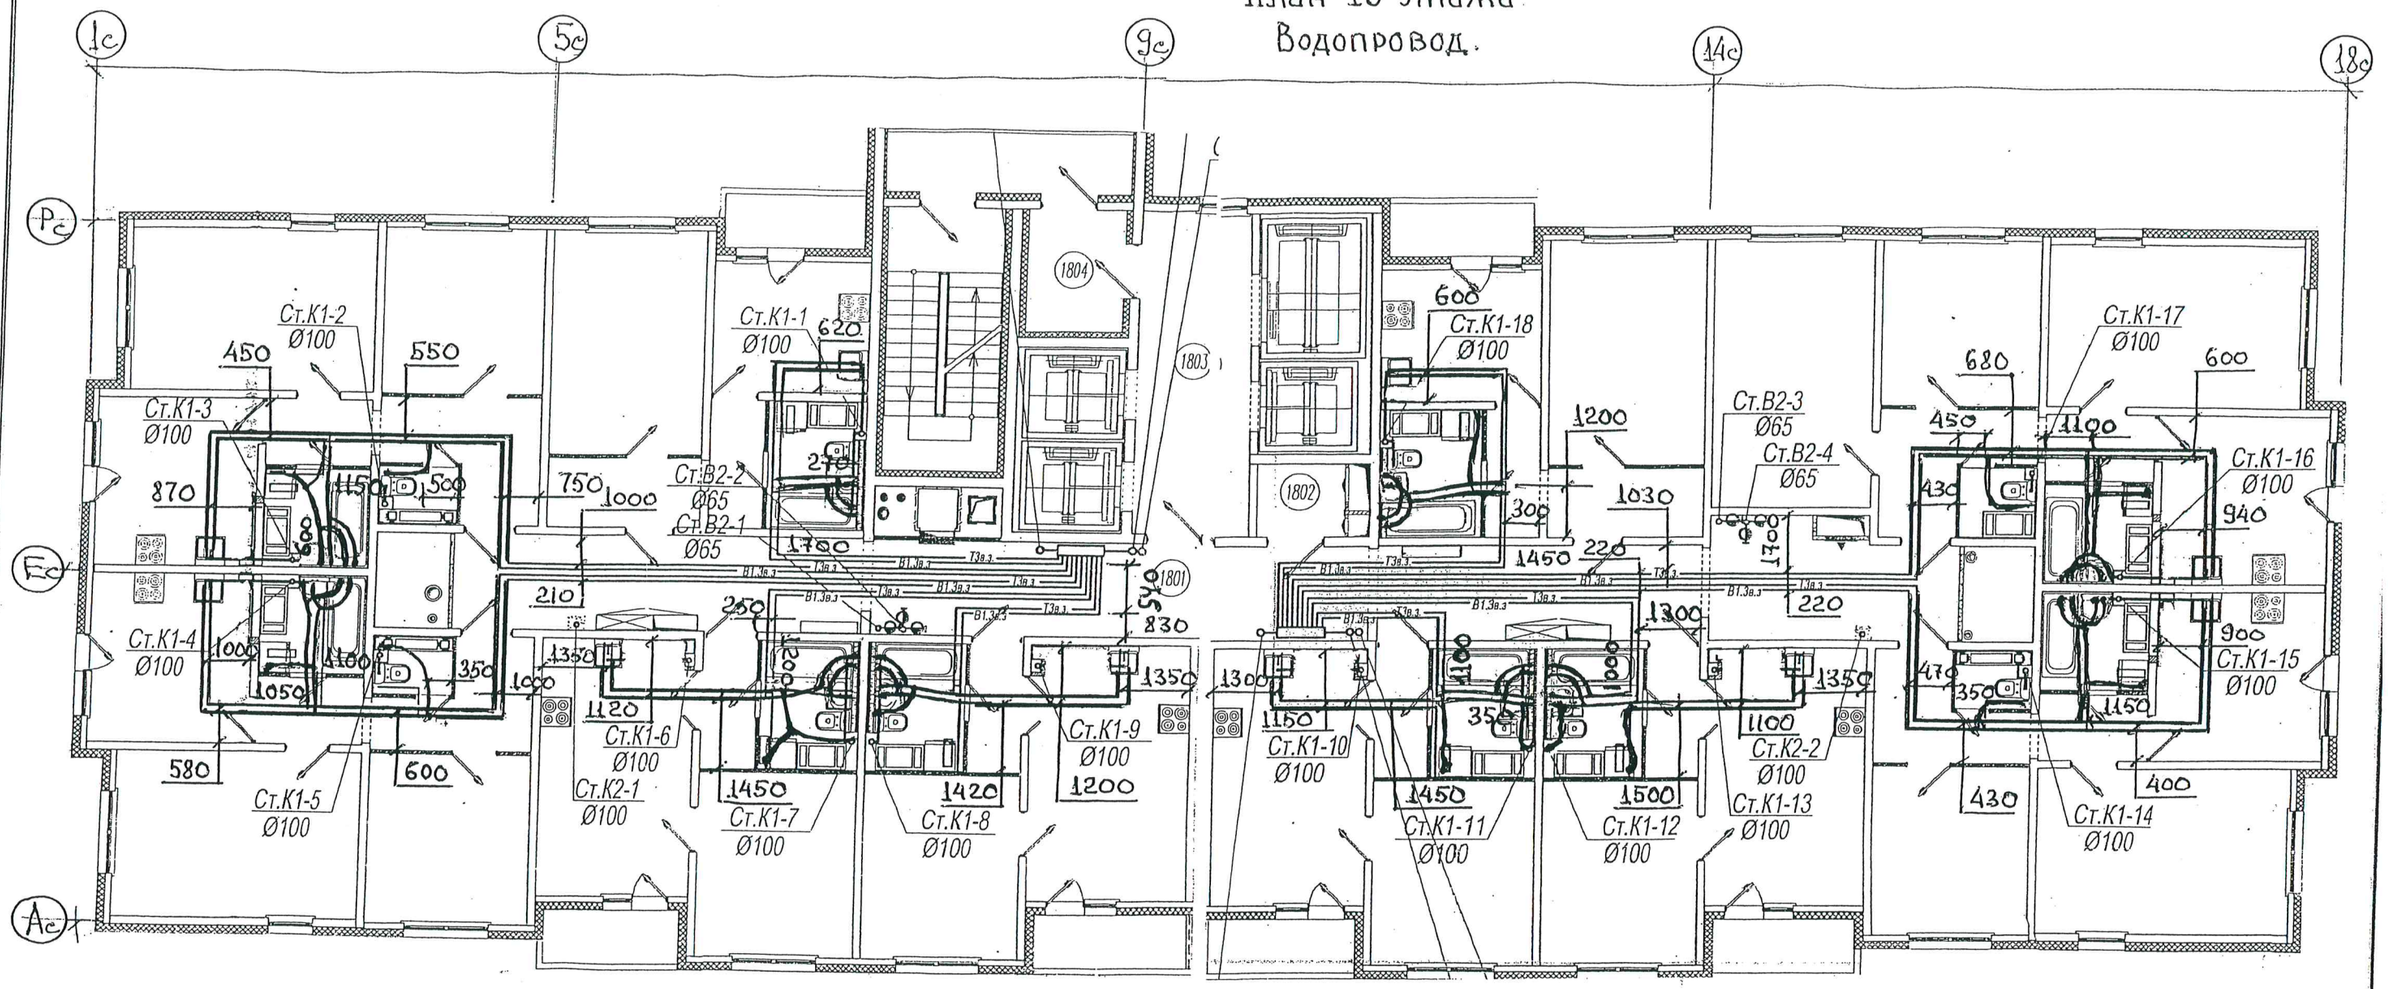
1с
5с
9с
14с
18с
Рс
Ес
Ас
1804
1803
1802
1801
Ст.К1-1 Ø100
Ст.К1-2 Ø100
Ст.К1-3 Ø100
Ст.К1-4 Ø100
Ст.К1-5 Ø100
Ст.К1-6 Ø100
Ст.К2-1 Ø100
Ст.К1-7 Ø100
Ст.К1-8 Ø100
Ст.К1-9 Ø100
Ст.К1-10 Ø100
Ст.К1-11 Ø100
Ст.К1-12 Ø100
Ст.К1-13 Ø100
Ст.К2-2 Ø100
Ст.К1-14 Ø100
Ст.К1-15 Ø100
Ст.К1-16 Ø100
Ст.К1-17 Ø100
Ст.К1-18 Ø100
Ст.В2-1 Ø65
Ст.В2-2 Ø65
Ст.В2-3 Ø65
Ст.В2-4 Ø65
450
550
870
1150
500
750
1000
620
270
1700
600
1200
300
1030
1450
220
680
450
1100
430
940
900
470
350
1150
400
210
250
540
830
1350
1300
1120
1050
1100
350
1000
580
600
1450
1420
1200
1500
1100
1350
1300
1150

План 16 этажа
Водопровод.

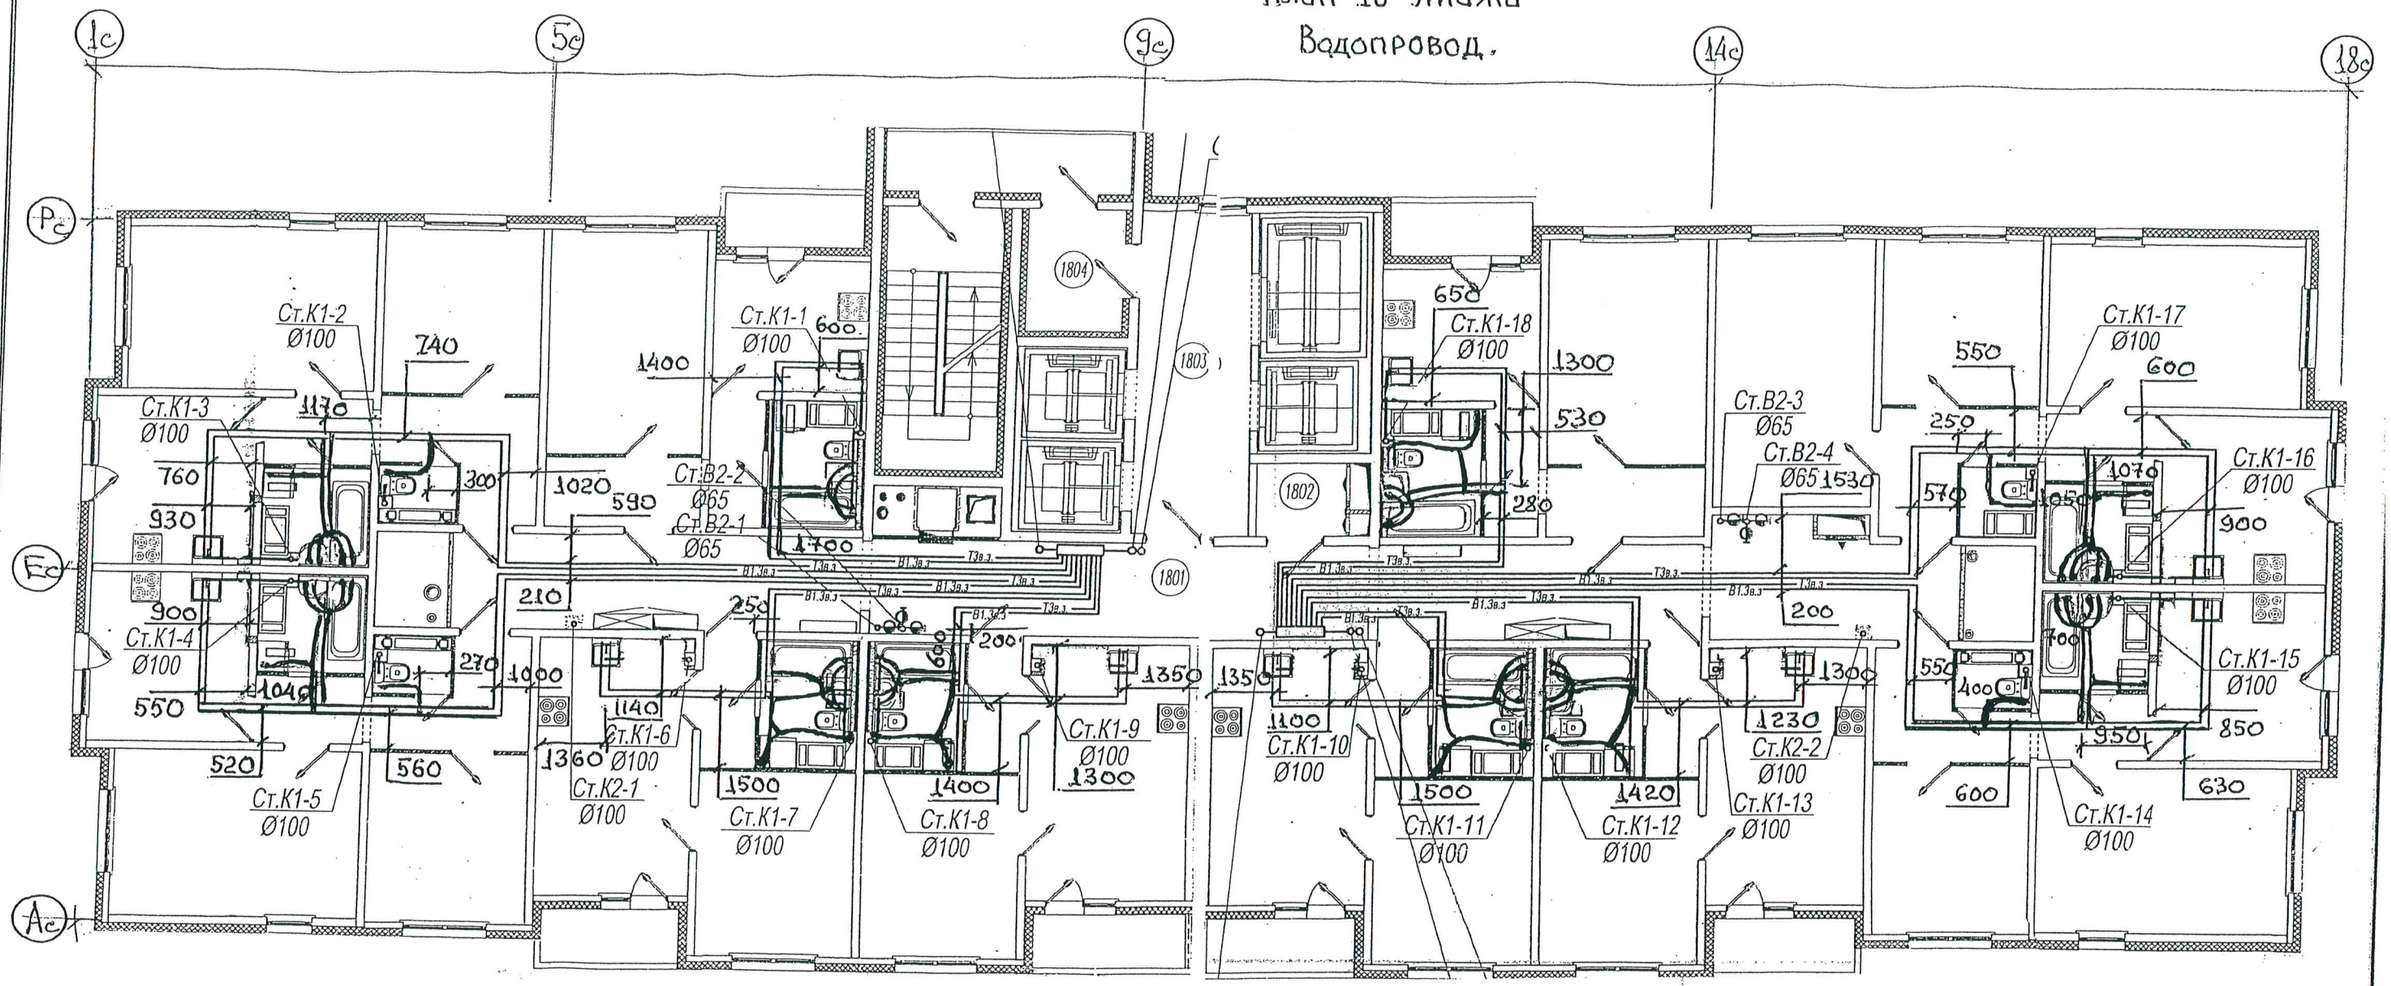

ПРИМЕЧАНИЕ: ОХРАННАЯ ЗОНА ОТ ОСИ ТРУБЫ 100ММ В ОБЕ СТОРОНЫ

ДАННЫЙ ЛИСТ ЯВЛЯЕТСЯ ИСПОЛНИТЕЛЬНОЙ СХЕМОЙ

ОБЩЕСТВО С ОГРАНИЧЕННОЙ ОТВЕТСТВЕННОСТЬЮ «ЛСР. Строительство - Северо-Запад» ЛСР № 90 * Санкт-Петербург *

ОБЩЕСТВО С ОГРАНИЧЕННОЙ ОТВЕТСТВЕННОСТЬЮ «ЛСР. Строительство - Северо-Запад» ЛСР № 90 * Санкт-Петербург *

Копия верна

Начальник СУ-4
СМУ-3
Харченко Е.Д.

Изм.	Кол.уч	Лист	N док.	Подпись	Дата
Разработал		Исаев			05.18
Проверил		Харченко			05.18

Санкт-Петербург, территория предприятия "Ручьи", участок 8, квартал 17


Многоквартирный жилой дом со встроенно-пристроенными помещениями и пристроенным многоэтажным гаражом (автостоянкой)" 9 этап" 203.1 (по градплану N15)

Стадия	Лист	Листов
Р(и)	15	

План 16 этажа
Водопровод

ЛСР Строительство-СЗ

План 17 этажа.
Водопровод.

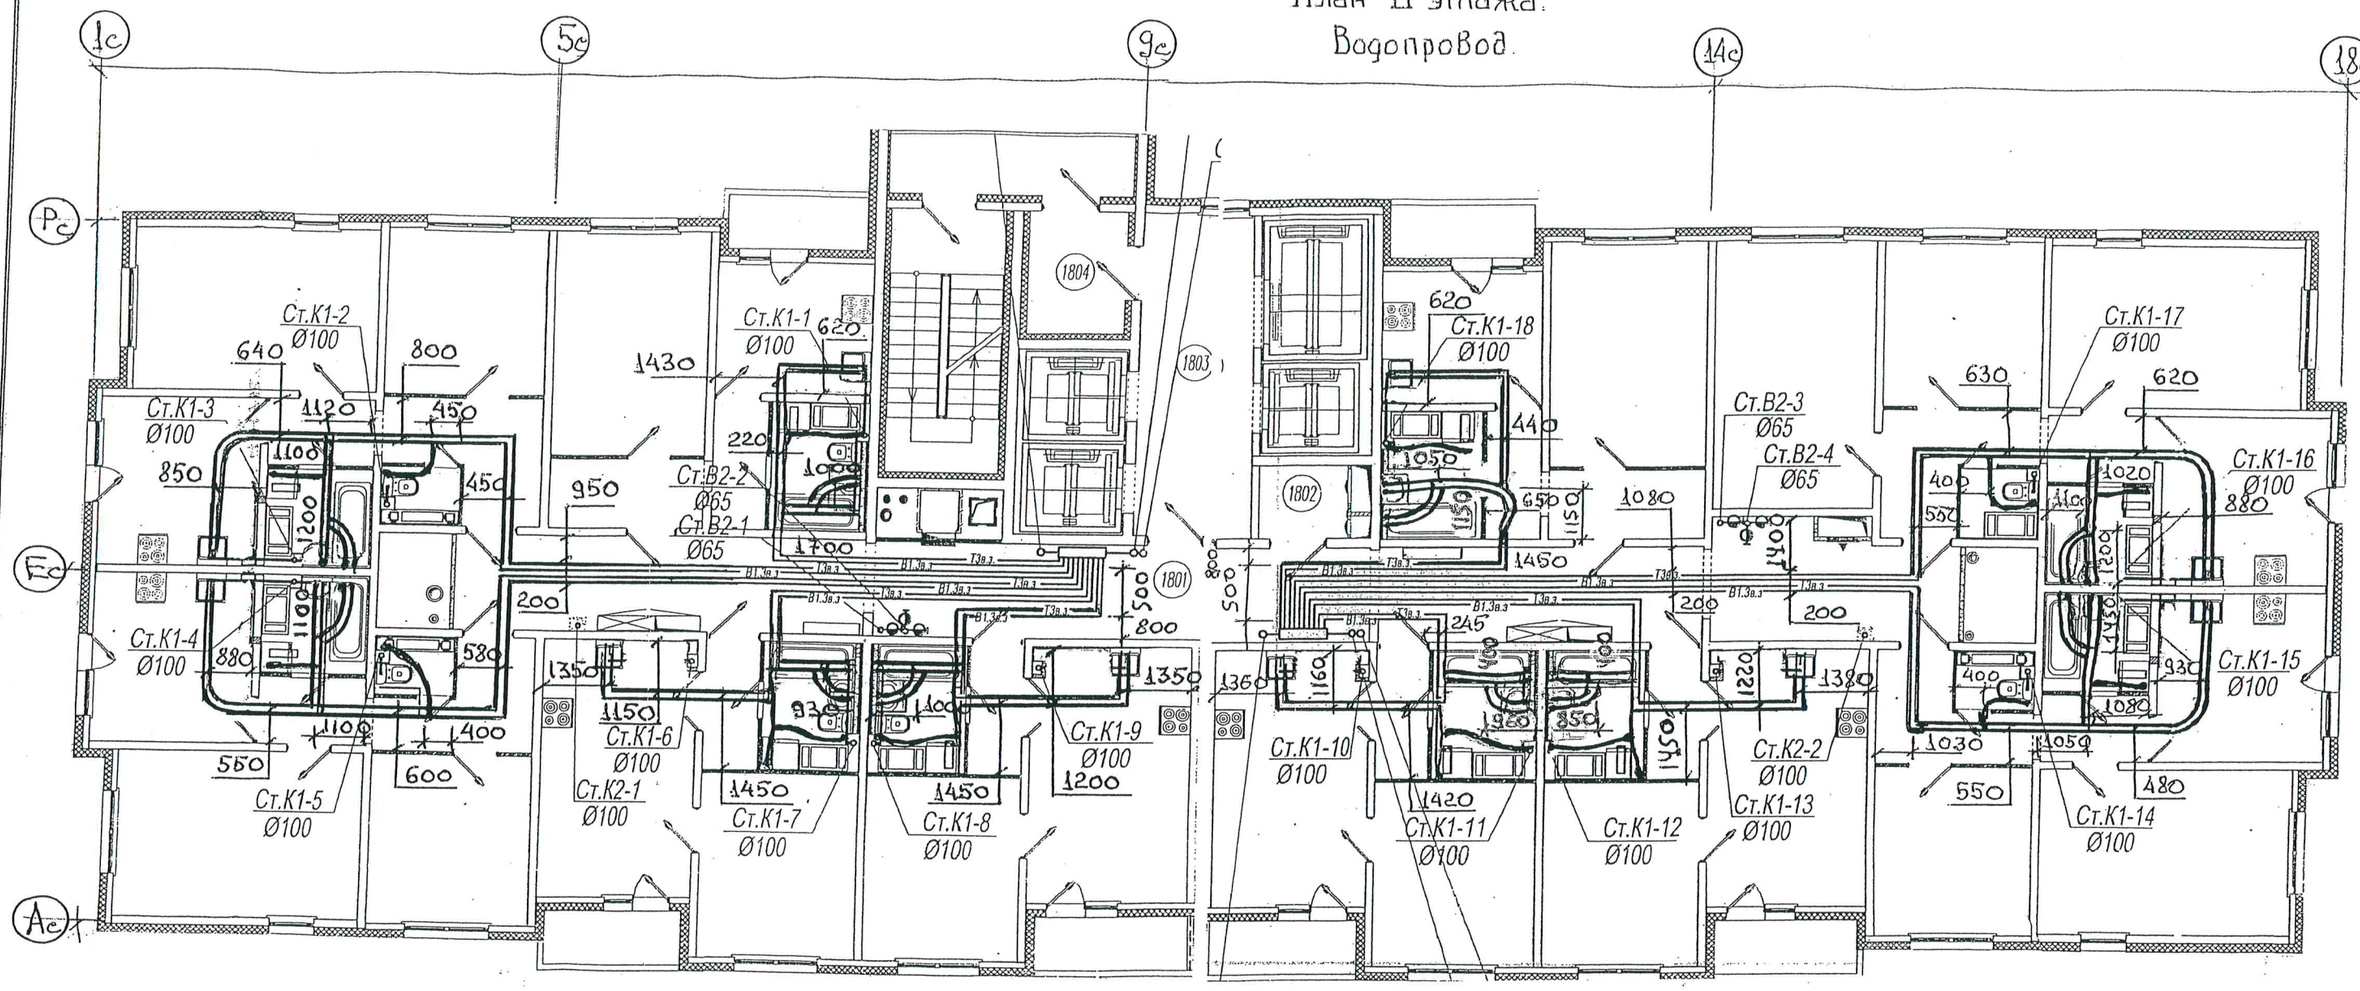

ПРИМЕЧАНИЕ: ОХРАННАЯ ЗОНА ОТ ОСИ ТРУБЫ 100 ММ В ОБЕ СТОРОНЫ

ДАННЫЙ ЛИСТ ЯВЛЯЕТСЯ ИСПОЛНИТЕЛЬНОЙ СХЕМОЙ

Копия верна

НАЧАЛЬНИК СУ-4
СМУ-3
ХАРЧЕНКО Е.Д.

Примечание: Охранная зона от оси трубы 100 мм в обе стороны.

Изм.	Колуч	Лист	N док.	Подпись	Дата
Разработал		Исаев			07.18
Проверил		Харченко			07.18

Санкт-Петербург, территория предприятия "Ручьи", участок 8, квартал 17


Многоквартирный жилой дом со встроенно-пристроенными помещениями и пристроенным многоэтажным гаражом (автостоянкой)" 9 этап" 203.1 (по градплану N15)

Стадия	Лист	Листов
Р(и)	16	

План 17 этажа
Водопровод

ЛСР Строительство СЗ

План 18 этажа.
Водопровод.

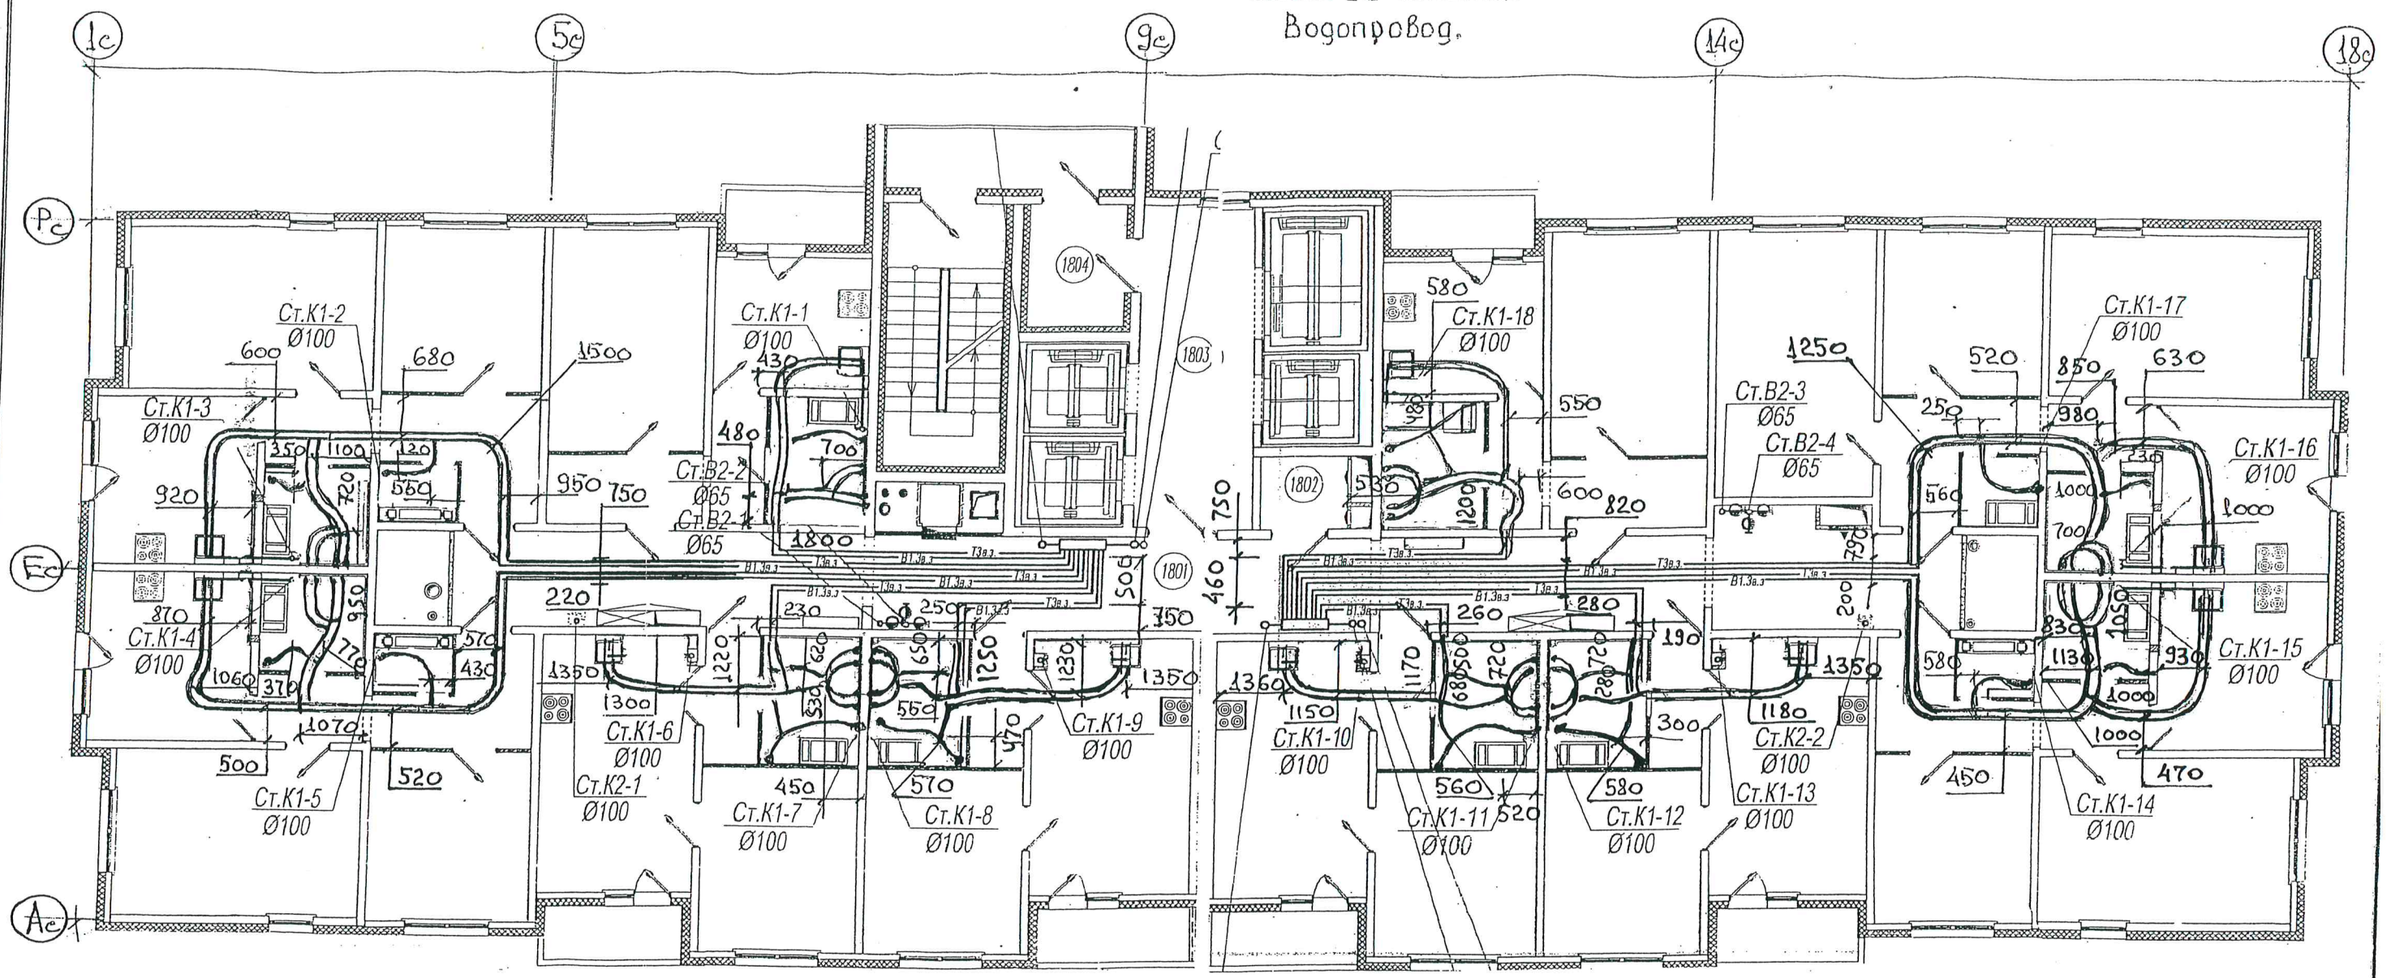

ПРИМЕЧАНИЕ: ОХРАННАЯ ЗОНА ОТ ОСИ ТРУБЫ 100ММ В ОБЕ СТОРОНЫ

ДАННЫЙ ГРАФ ЯВЛЯЕТСЯ ИСПОЛНИТЕЛЬНОЙ СХЕМОЙ

Копия верна

НАЧАЛЬНИК СУ-4
СМУ-3
ХАРЧЕНКО Е.Д.

Общество с ограниченной ответственностью «ЛСР. Строительство - Северо-Запад» * Санкт-Петербург * № 90

Санкт-Петербург, территория предприятия "Ручьи", участок 8, квартал 17

Изм.	Кол.уч.	Лист	N док.	Подпись	Дата
Разработал		Исаев			07.18
Проверил		Харченко			07.18


Многоквартирный жилой дом со встроенно-пристроенными помещениями и пристроенным многоэтажным гаражом (автостоянкой)" 9 этап" 203.1 (по градплану N15)

Стадия	Лист	Листов
Р(И)	16	

План 18 этажа
Водопровод

ЛСР Строительство СЗ

План 19 этажа.
Водопровод.

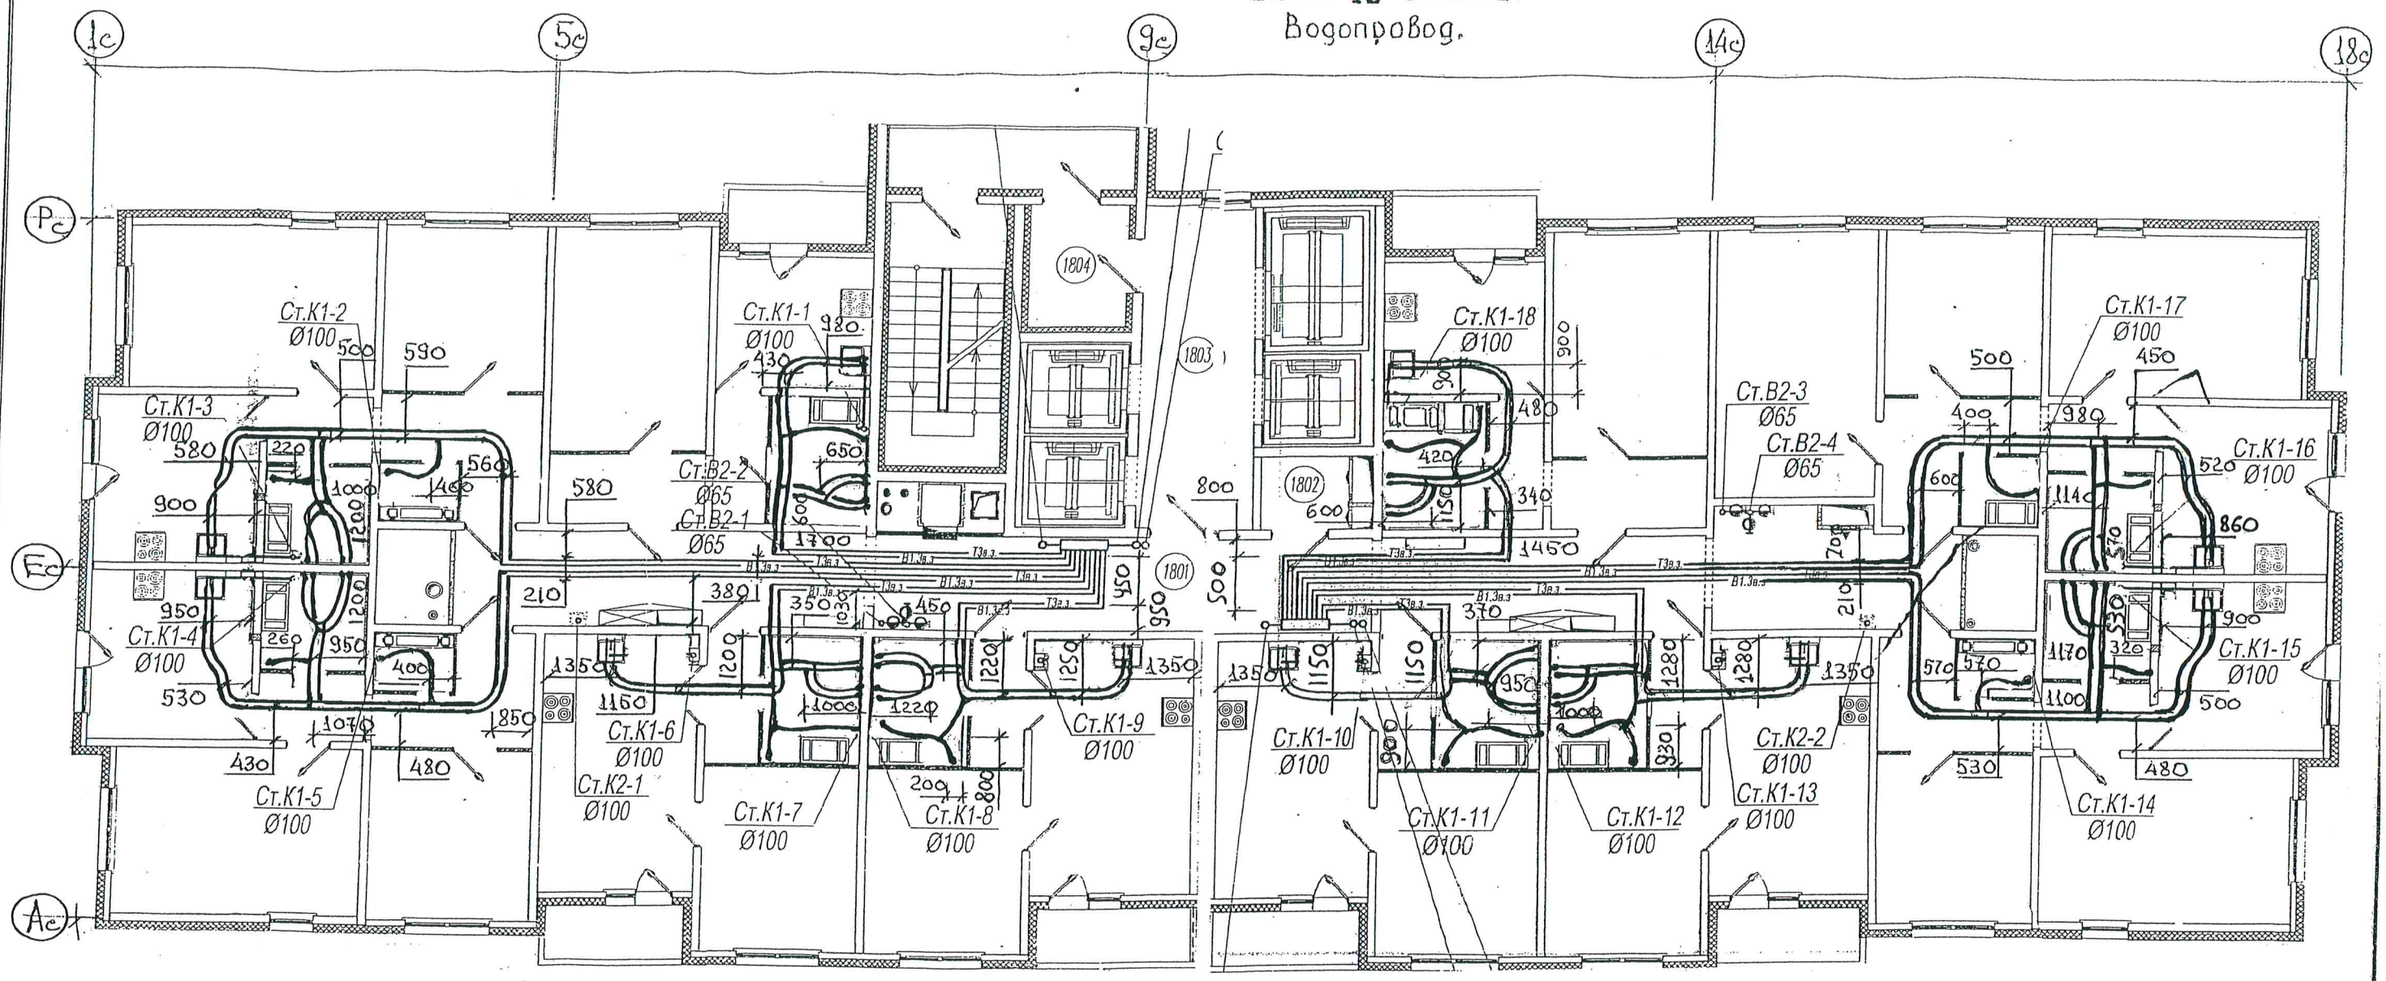

Копия верна

Начальник СУ-1
СМУ-3
Харченко Е.Д.

Примечания: Охранная зона от оси трубы 100мм в обе стороны.

ПРИМЕЧАНИЕ: ОХРАННАЯ ЗОНА ОТ ОСИ ТРУБЫ 100 ММ В ОБЕ СТОРОНЫ

Данный лист является исполнительной схемой

Изм.	Кол.уч	Лист	N док.	Подпись	Дата
Разработал		Исаев			07.18
Проверил		Харченко			07.18

Санкт-Петербург, территория предприятия "Ручьи", участок 8, квартал 17


Многоквартирный жилой дом со встроенно-пристроенными помещениями и пристроенным многоэтажным гаражом (автостоянкой)" 9этап" 203.1 (по градплану N15)

Стадия	Лист	Листов
Р(Н)	18	

План 19 этажа
Водопровод

ЛСР Строительство СЗ

План 20 этажа.
Водопровод.

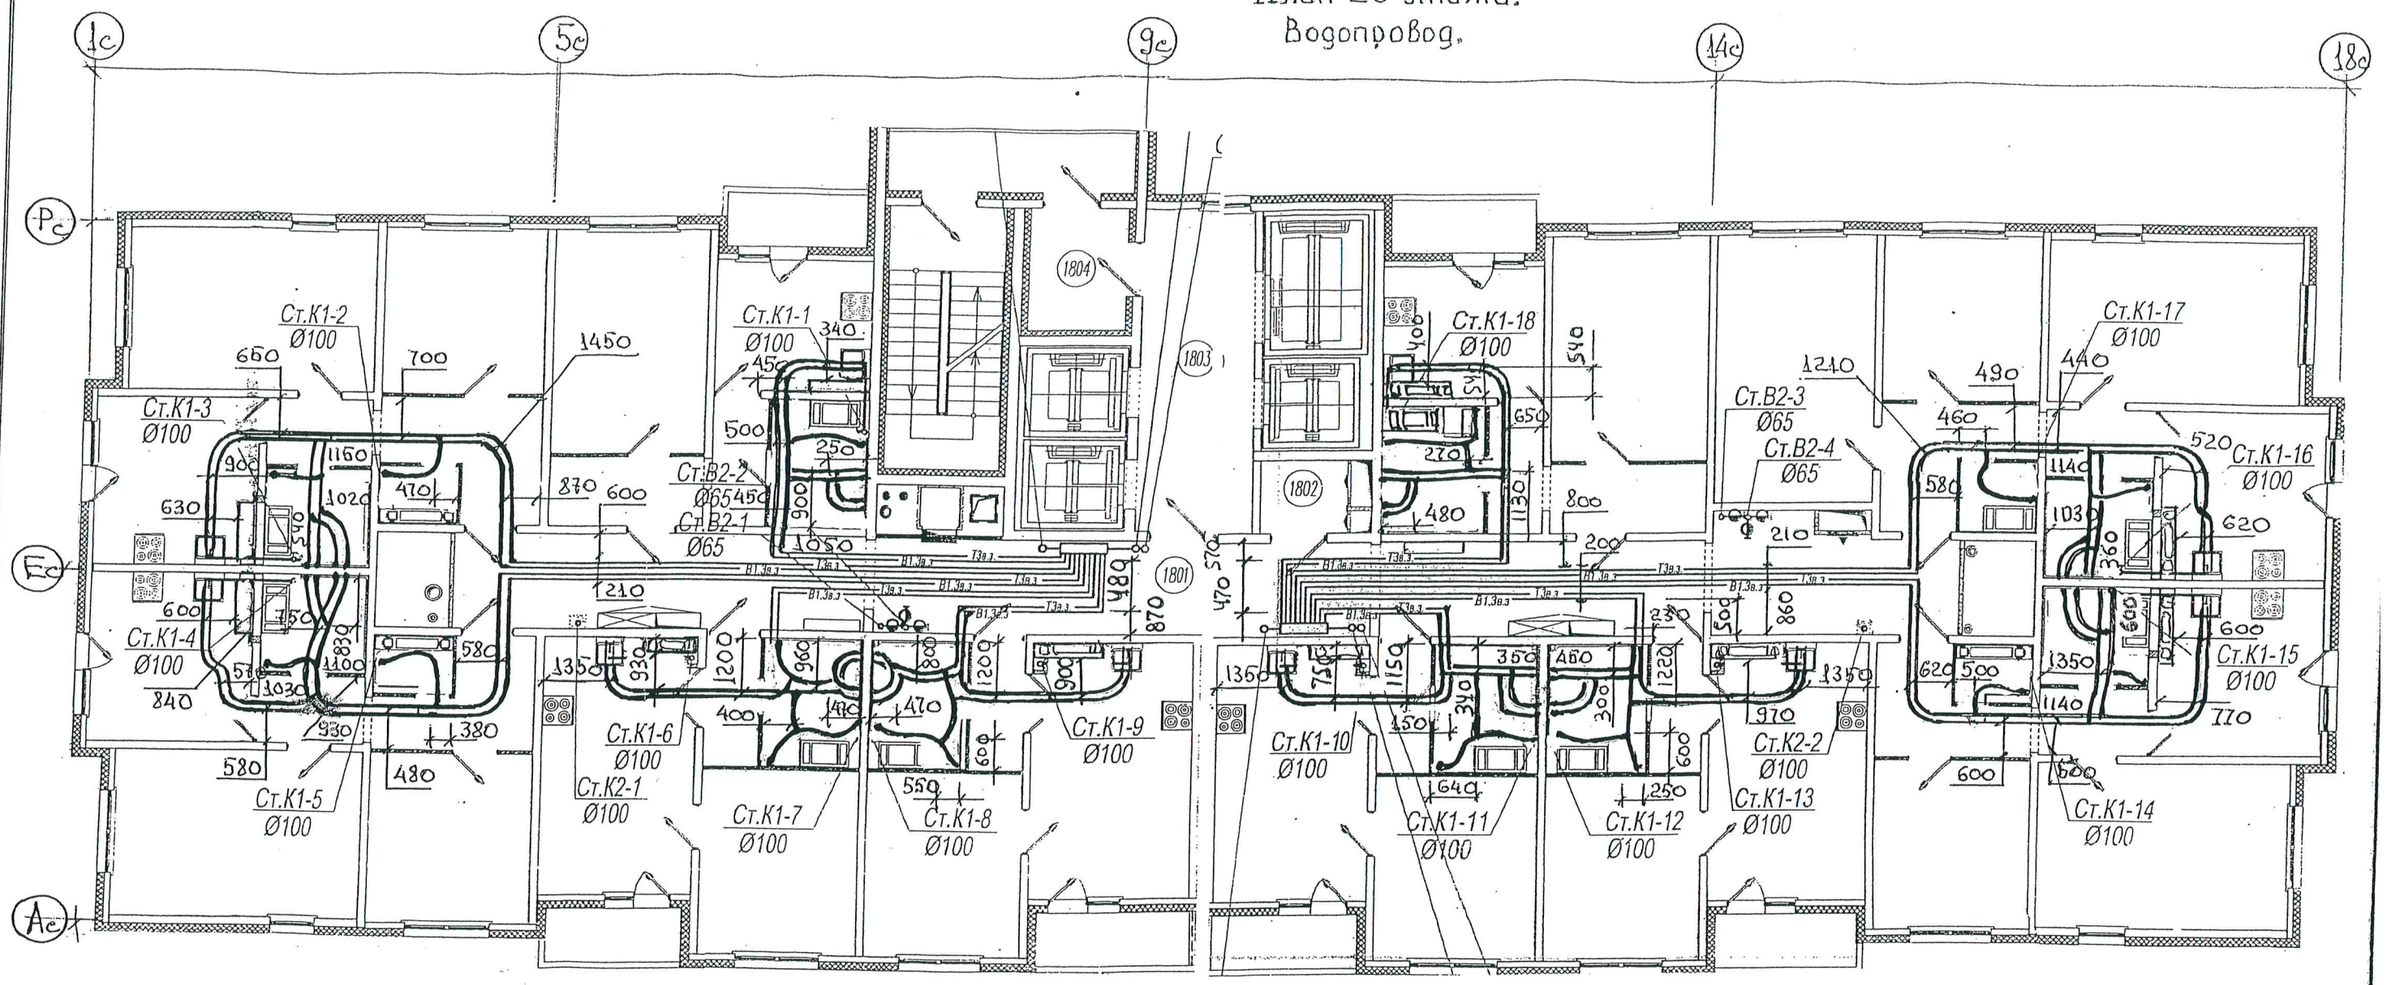

Примечание: Охранная зона от оси трубы 100 мм в обе стороны.

ПРИМЕЧАНИЕ: ОХРАННАЯ ЗОНА ОТ ОСИ ТРУБЫ 100 ММ В ОБЕ СТОРОНЫ

ДАННЫЙ ЛИСТ ЯВЛЯЕТСЯ ИСПОЛНИТЕЛЬНОЙ СХЕМОЙ

Общество с ограниченной ответственностью «ЛСР. Строительство - Северо-Запад» Санкт-Петербург № 90

Копия верна.

Начальник СУ-4
СМУ-3
Харченко Е.Д.

Общество с ограниченной ответственностью «ЛСР. Строительство - Северо-Запад» Санкт-Петербург № 90

Изм.	Кол.уч	Лист	N док.	Подпись	Дата
Разработал		Исаев			07.18
Проверил		Харченко			07.18

Санкт-Петербург, территория предприятия "Ручьи", участок 8, квартал 17


Многоквартирный жилой дом со встроенно-пристроенными помещениями и пристроенным многоэтажным гаражом (автостоянкой)" 9этап" 203.1 (по градплану N15)

Стадия	Лист	Листов
Р(и)	19	

План 20 этажа
Водопровод

ЛСР Строительство СЗ

План 21 этажа.
Водопровод.

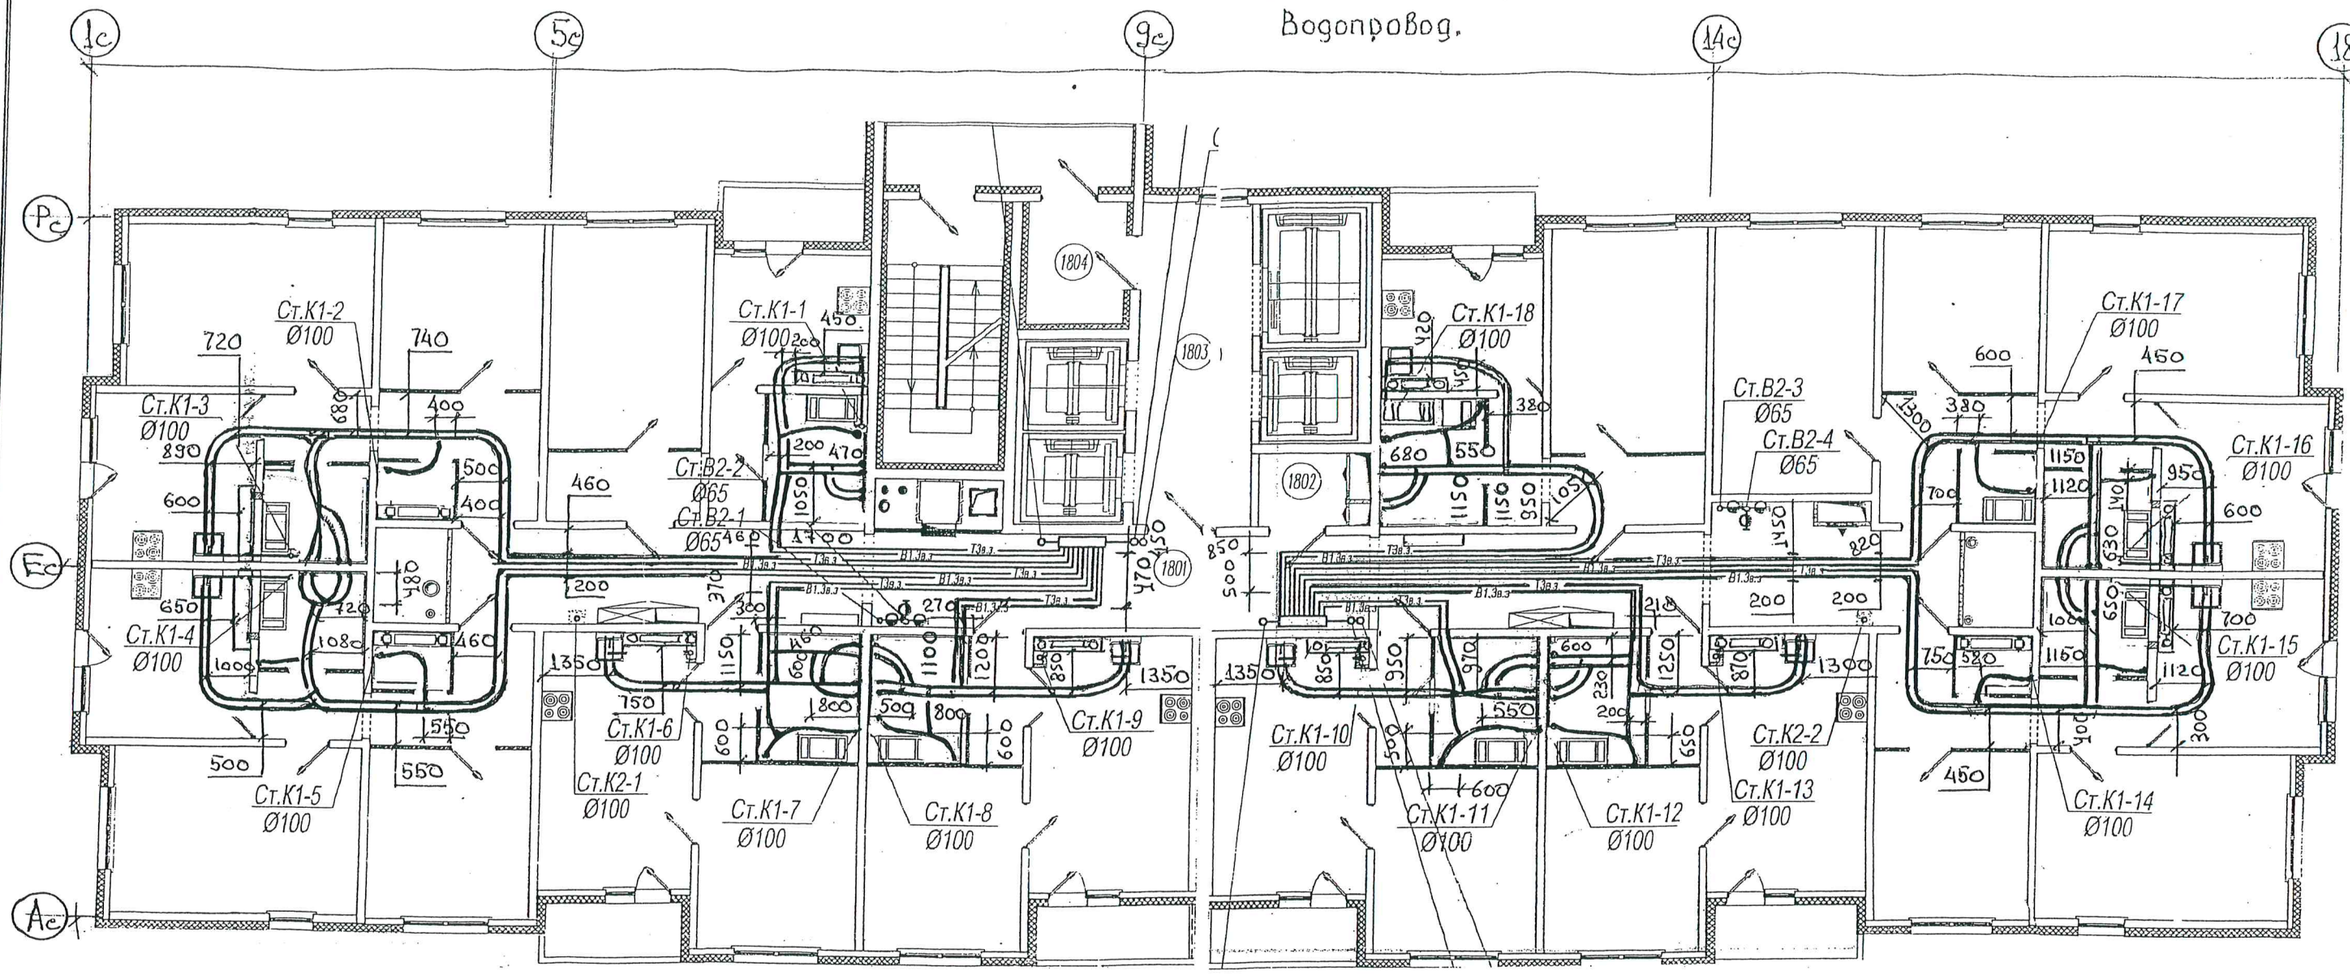

ПРИМЕЧАНИЕ: Заштрихованная зона от оси стен 100мм в обе стороны

ПРИМЕЧАНИЕ: Заштрихованная зона от оси стен 100мм в обе стороны

Данный лист является исполнительной схемой

Копия верна
Начальник СУ-4
СМУ-3
Харченко Е.Д.

Изм.	Колуч	Лист	N док.	Подпись	Дата
Разработал		Цедав			08.18
Проверил		Харченко			08.18

Санкт-Петербург, территория предприятия "Ручьи", участок 8, квартал 17


Многоквартирный жилой дом со встроенно-пристроенными помещениями и пристроенным многоэтажным гаражом (автостоянкой)" 9 этап" 203.1 (по градплану N15)

Стадия	Лист	Листов
Р(и)	20	

План 21 этажа
Водопровод

ЛСР Строительство СЗ

План 22 этажа.
Водопровод.

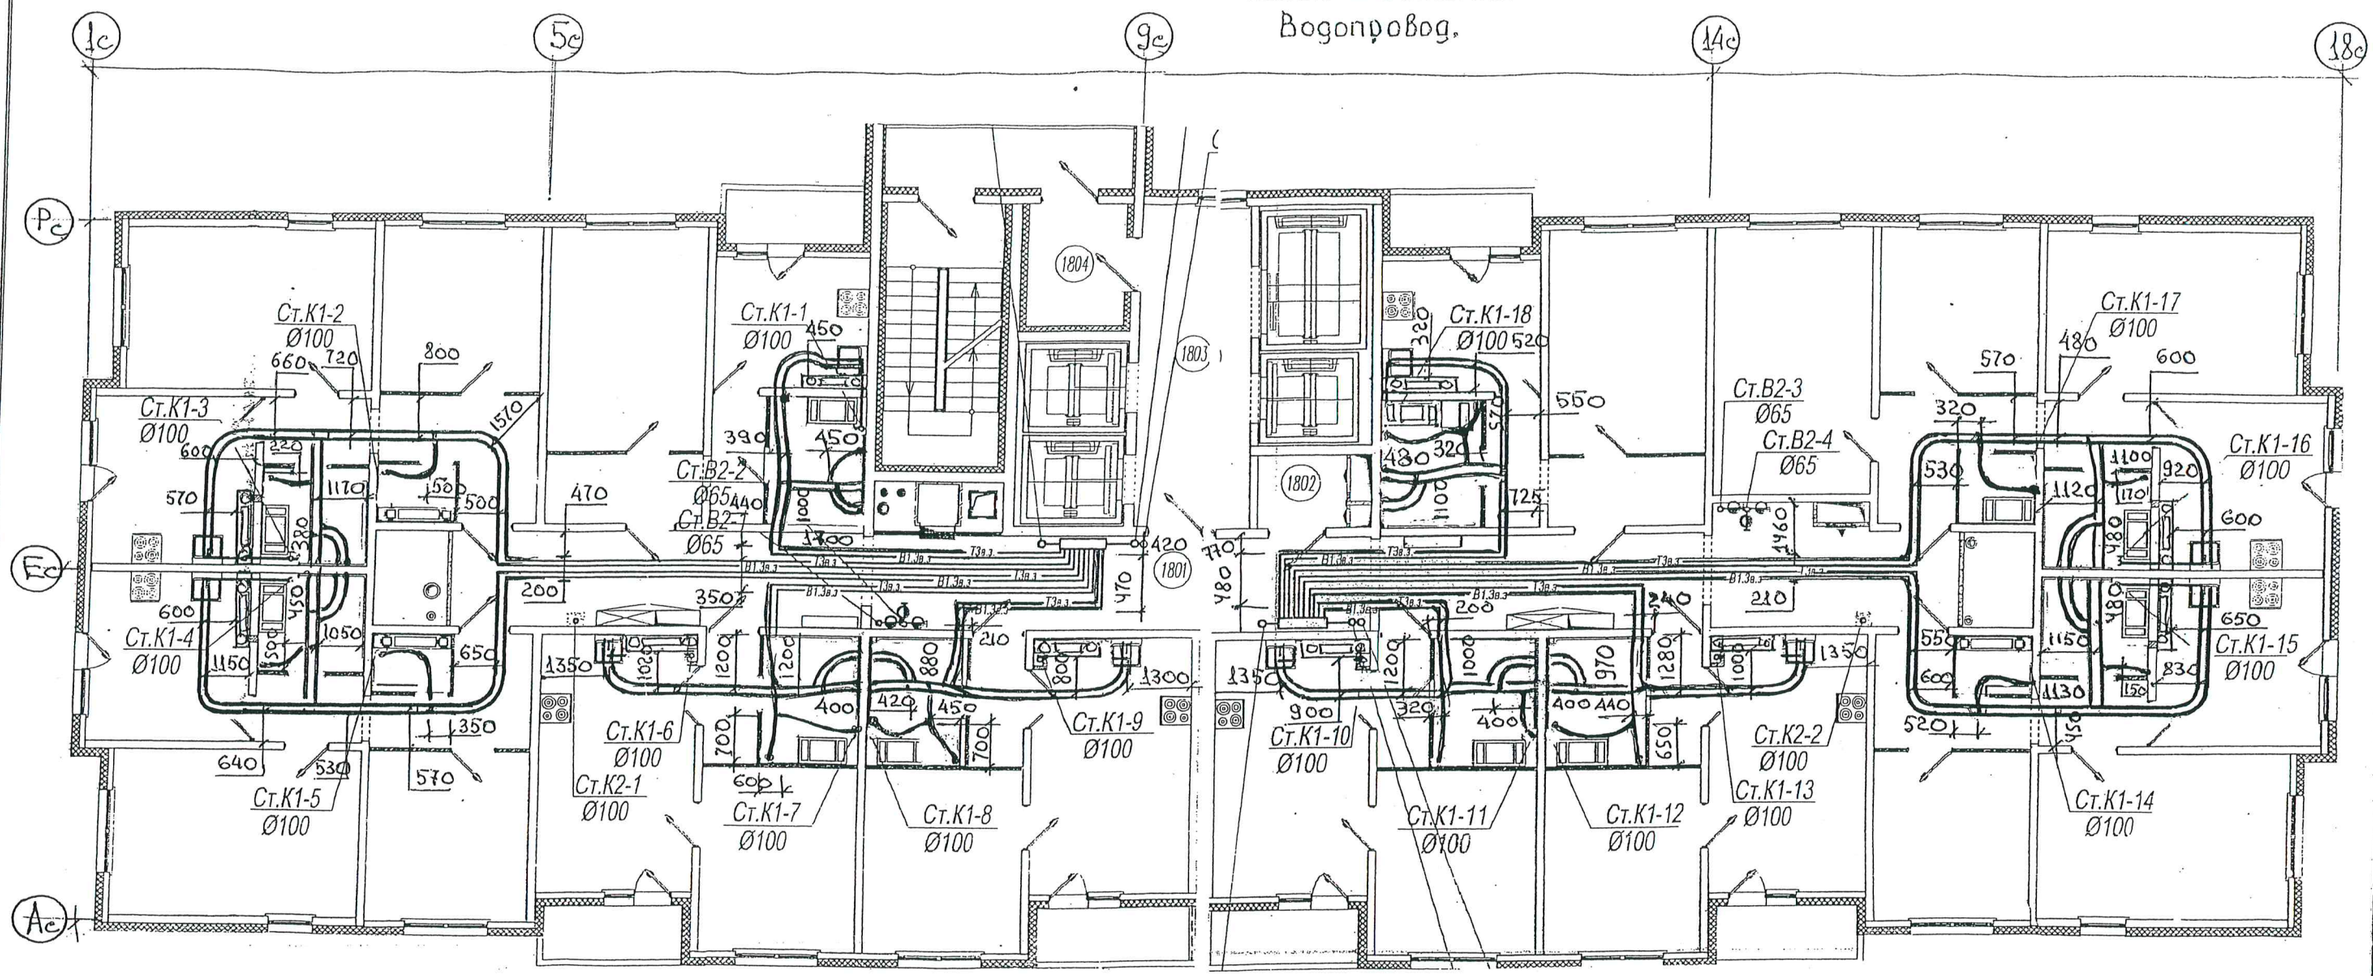


ПРИМЕЧАНИЕ: ОХРАННАЯ ЗОНА ОТ ОСИ ТРУБЫ 100ММ В ОБЕ СТОРОНЫ

Данный лист является исполнительной схемой

Копия верна
Начальник СУ-4
СМУ-3
Харченко Е.Д.

Изм.	Кол.уч	Лист	N док.	Подпись	Дата	Санкт-Петербург, территория предприятия "Ручьи", участок 8, квартал 17	
Разработал		Исаев			08.18	Многоквартирный жилой дом со встроенно-пристроенными помещениями и пристроенным многоэтажным гаражом (автостоянкой)" 9этап" 203.1 (по градплану N15)	Стадия: Р(и); Лист: 21; Листов:
Проверил		Харченко			08.18		
						План 22 этажа Водопровод	ЛСР Строительство СЗ

План 23 этажа.
Водопровод.

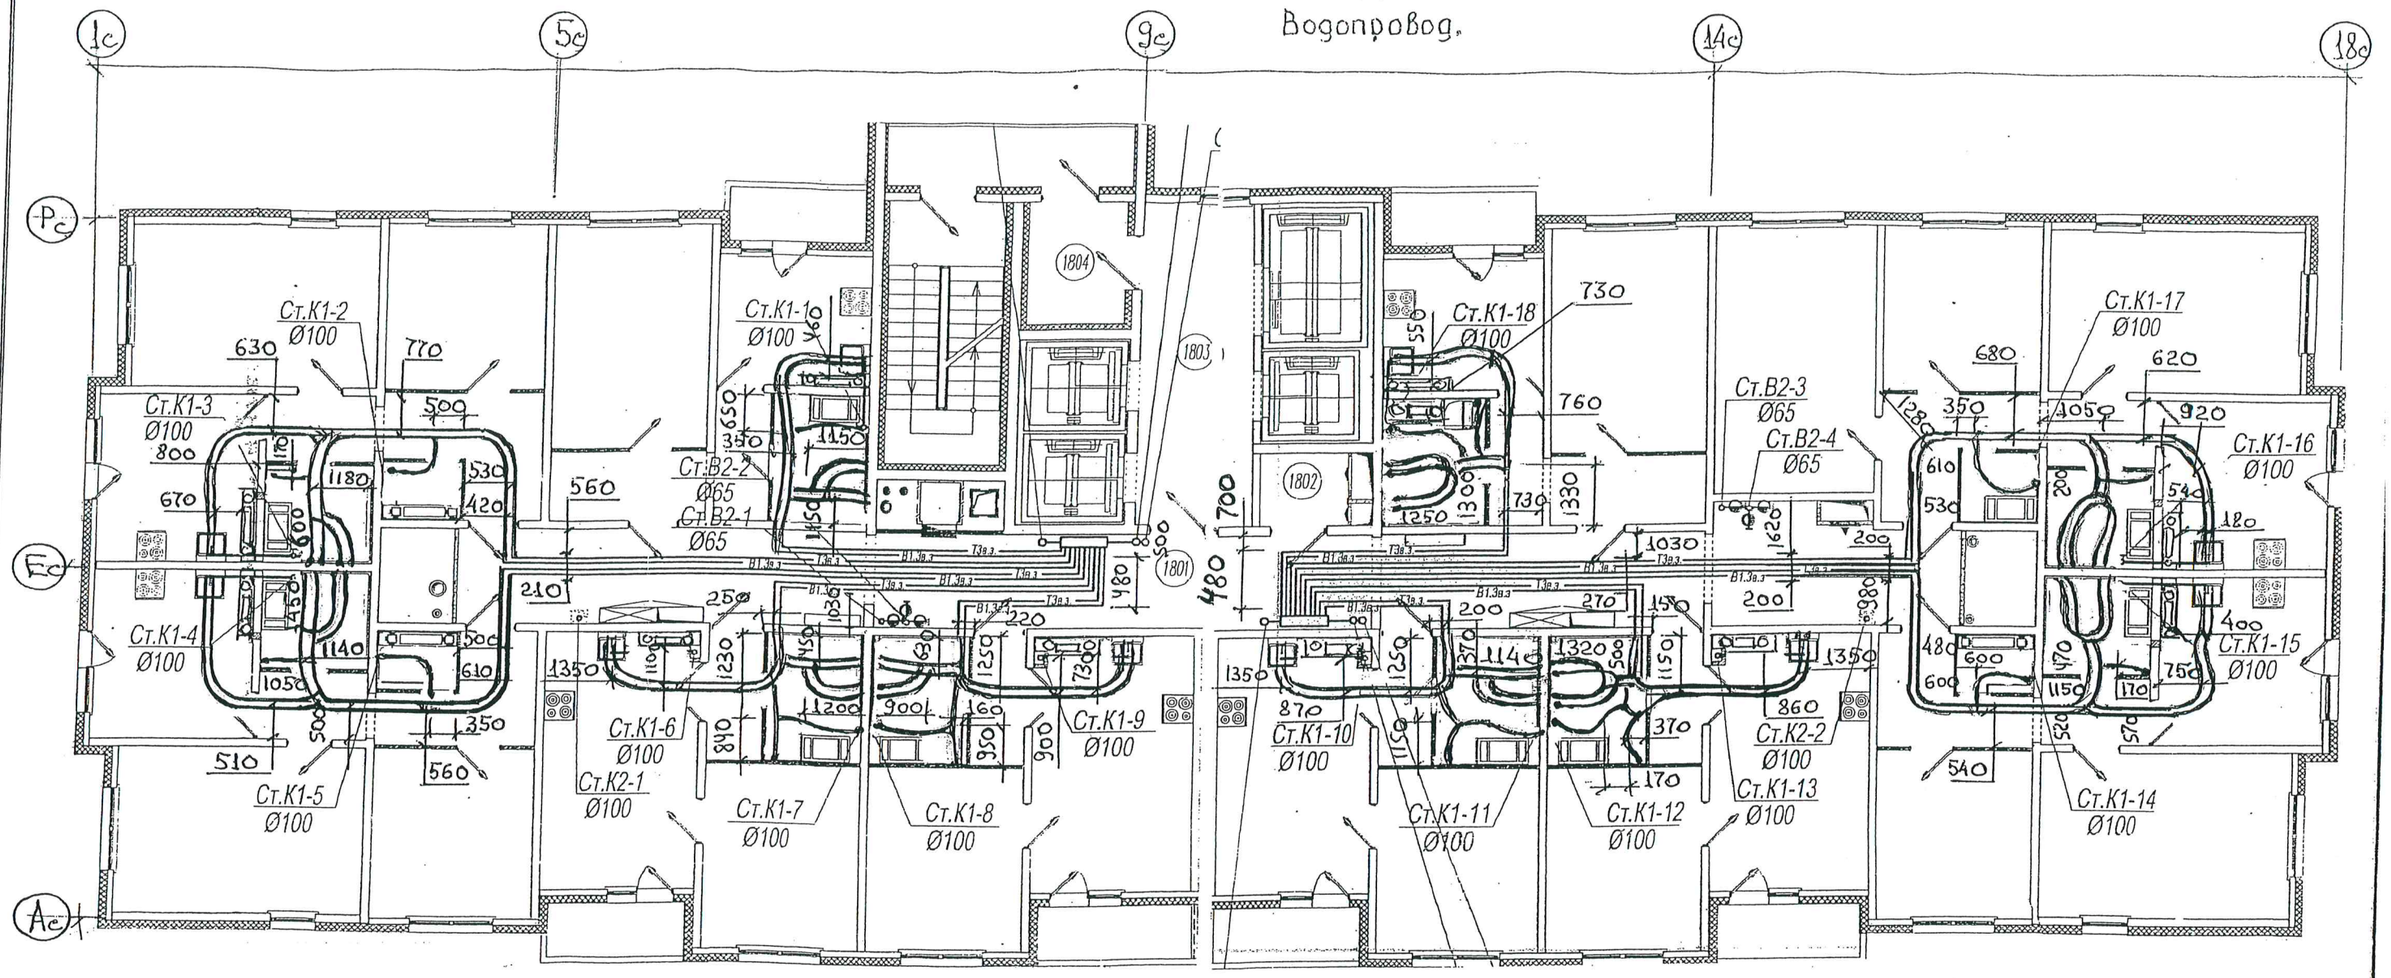

Данный лист является исполнительной схемой

Примечание: охранная зона от оси трубы 100мм в обе стороны

Копия верна

Начальник СУ-4
СМУ-3
Харченко Е.Д.

Изм.	Кол.уч	Лист	N док.	Подпись	Дата
Разработал		Исаев			08.18
Проверил		Харченко			08.18

Санкт-Петербург, территория предприятия "Ручьи", участок 8, квартал 17


Многоквартирный жилой дом со встроенно-пристроенными помещениями и пристроенным многоэтажным гаражом (автостоянкой)" 9 этап" 203.1 (по градплану N15)

Стадия	Лист	Листов
Р(и)	22	

План 23 этажа
Водопровод

ЛСР Строительство СЗ

План 24 этажа.
Водопровод.

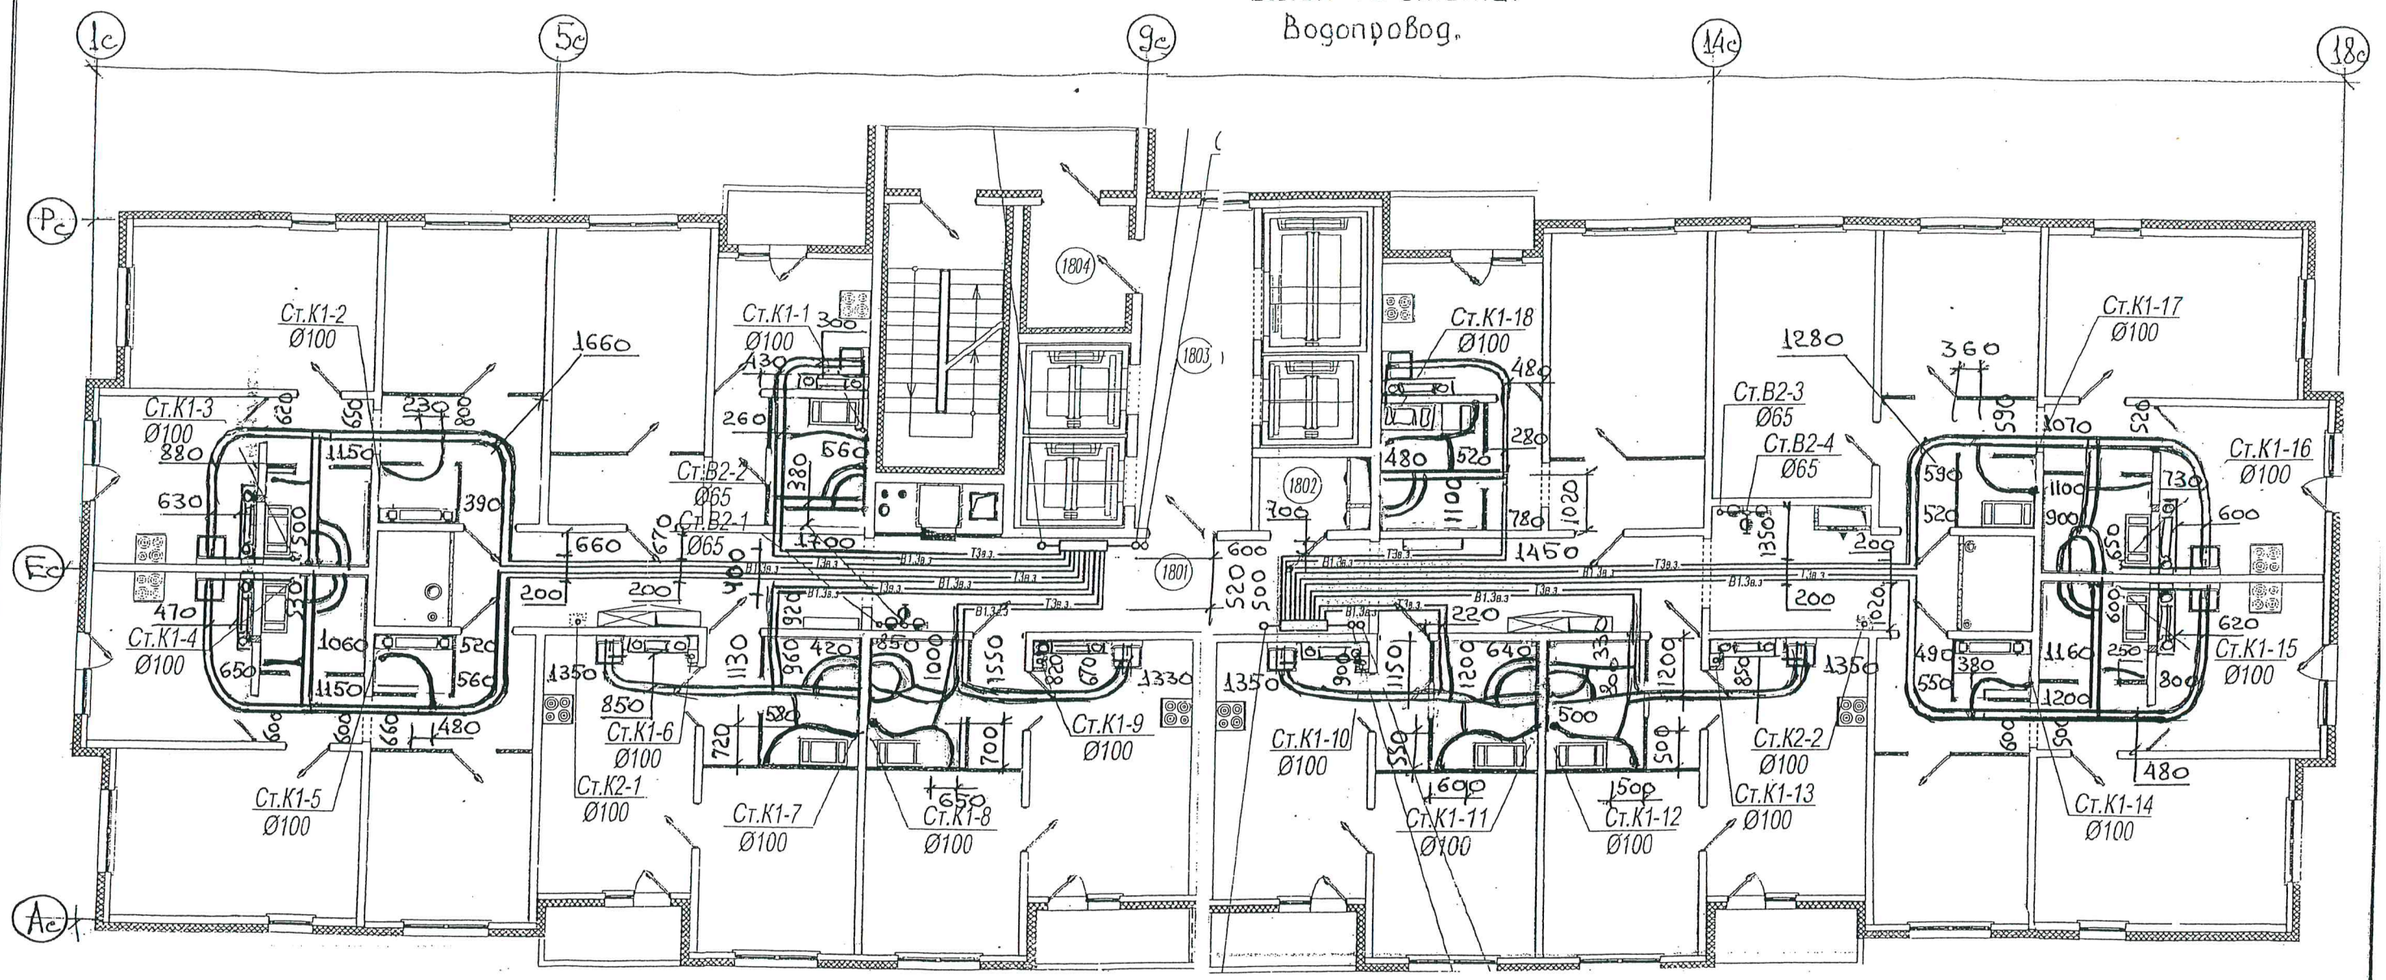

ОБЩЕСТВО С ОГРАНИЧЕННОЙ ОТВЕТСТВЕННОСТЬЮ «ЛСР. Строительство - Северо-Запад» № 90 Санкт-Петербург

Данный лист является исполнительной схемой

Примечание: охранная зона от оси трубы 100мм в обе стороны

Копия верна

Начальник СУ-4
СМУ-3
Харченко Е.Д.

ОБЩЕСТВО С ОГРАНИЧЕННОЙ ОТВЕТСТВЕННОСТЬЮ «ЛСР. Строительство - Северо-Запад» № 90 Санкт-Петербург

Изм.	Кол.уч	Лист	N док.	Подпись	Дата
Разработал		Исаев			08.18
Проверил		Харченко			08.18

Санкт-Петербург, территория предприятия "Ручьи", участок 8, квартал 17


Многоквартирный жилой дом со встроенно-пристроенными помещениями и пристроенным многоэтажным гаражом (автостоянкой)" 9 этап" 203.1 (по градплану N15)

Стадия	Лист	Листов
Р	23	

План 24 этажа
Водопровод

ЛСР Строительство СЗ

План 25 этажа.
Водопровод.

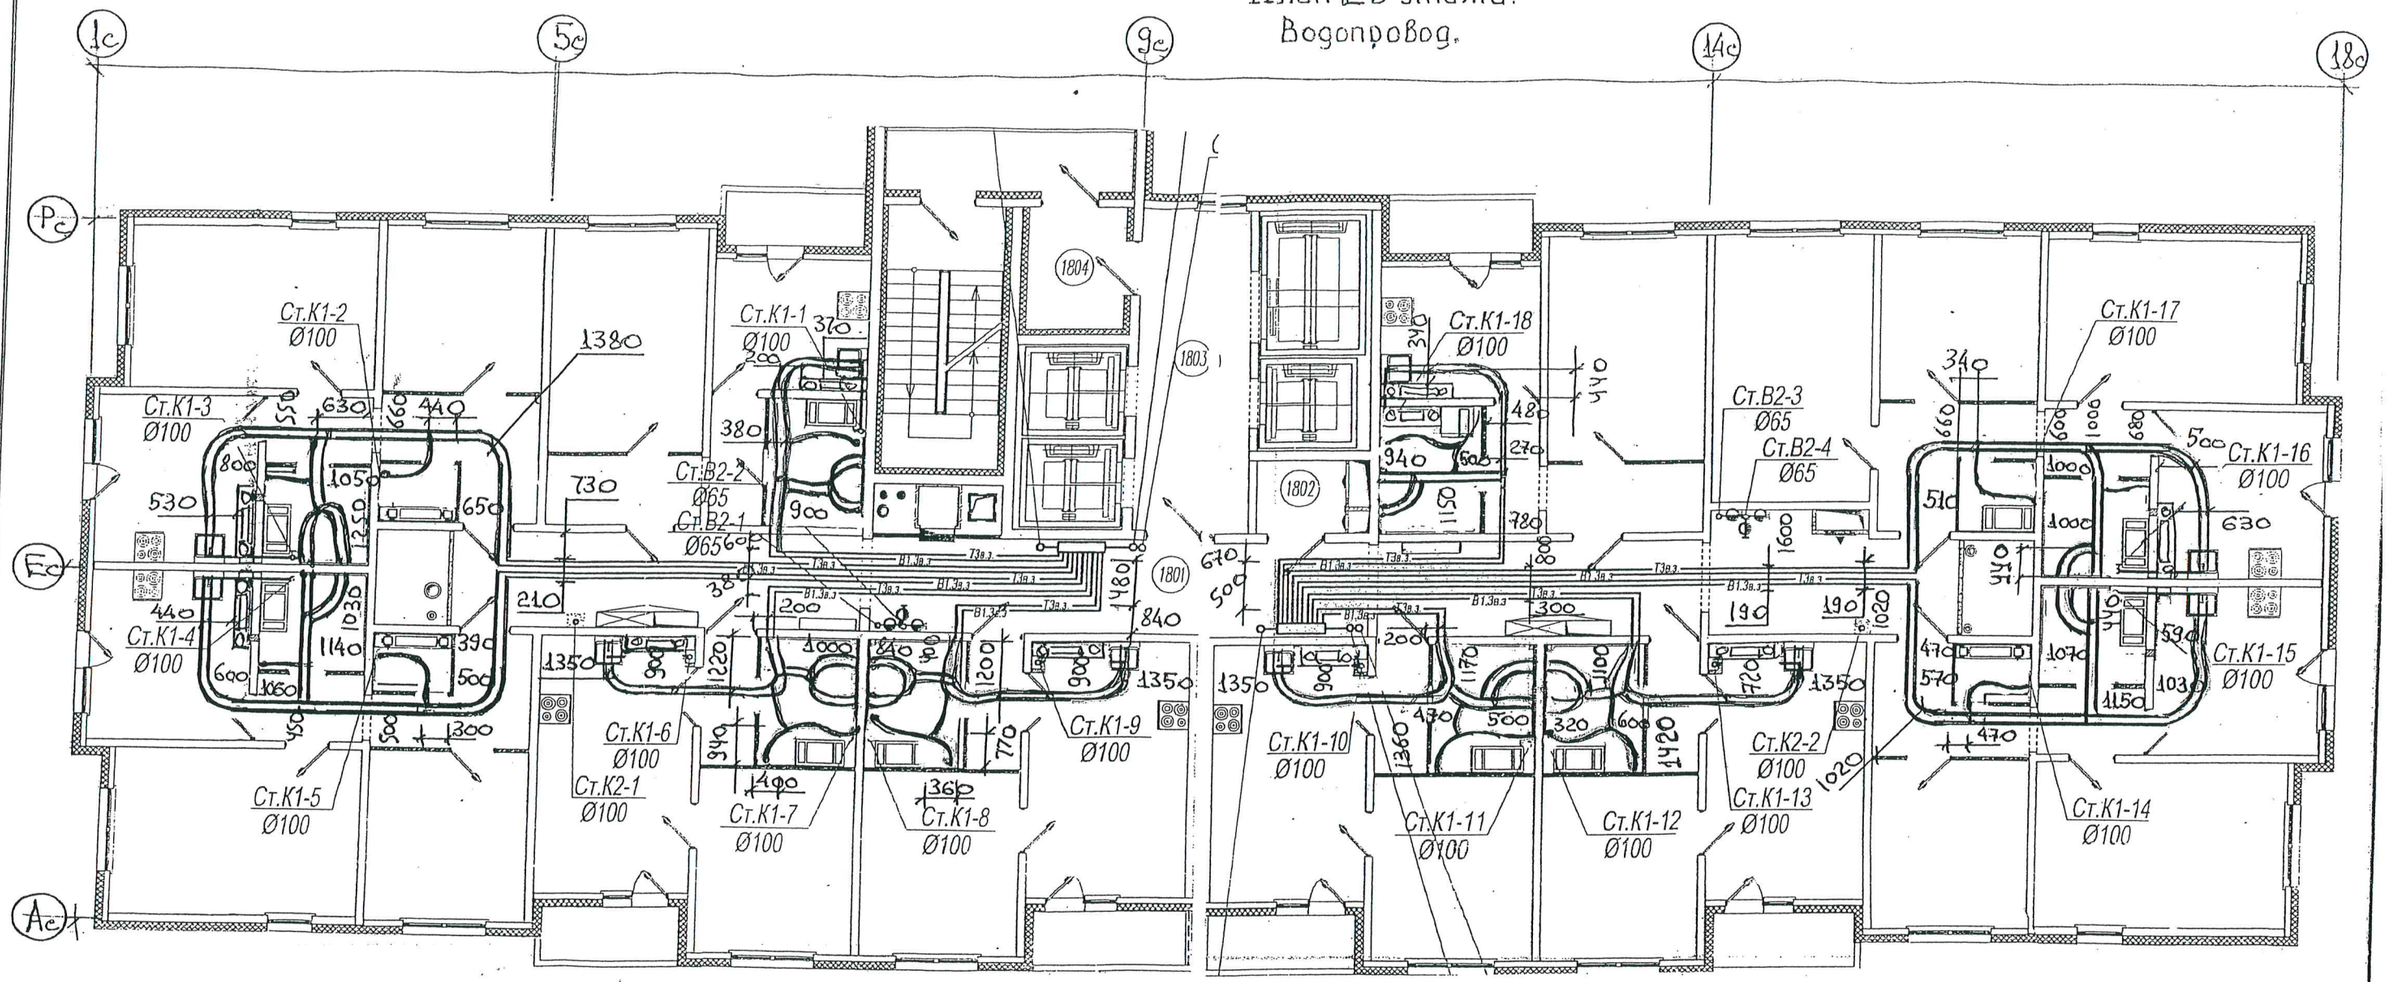

Копия верна

Начальник СУ-4
СМУ-3
Харченко Е. Д.

Данный лист является исполнительной схемой

Примечание: охранная зона от оси трубы 100мм в обе стороны

Изм.	Кол.уч	Лист	N док.	Подпись	Дата
Разработал		Исаев			08.18
Проверил		Харченко			08.18

Санкт-Петербург, территория предприятия "Ручьи", участок 8, квартал 17

Многоквартирный жилой дом со встроенно-пристроенными помещениями и пристроенным многоэтажным гаражом (автостоянкой)" 9этап" 203.1 (по градплану N15)

Стадия	Лист	Листов
Р(и)	24	

План 25 этажа
Водопровод

ЛСР Строительство СЗ