
План 2 этажа.

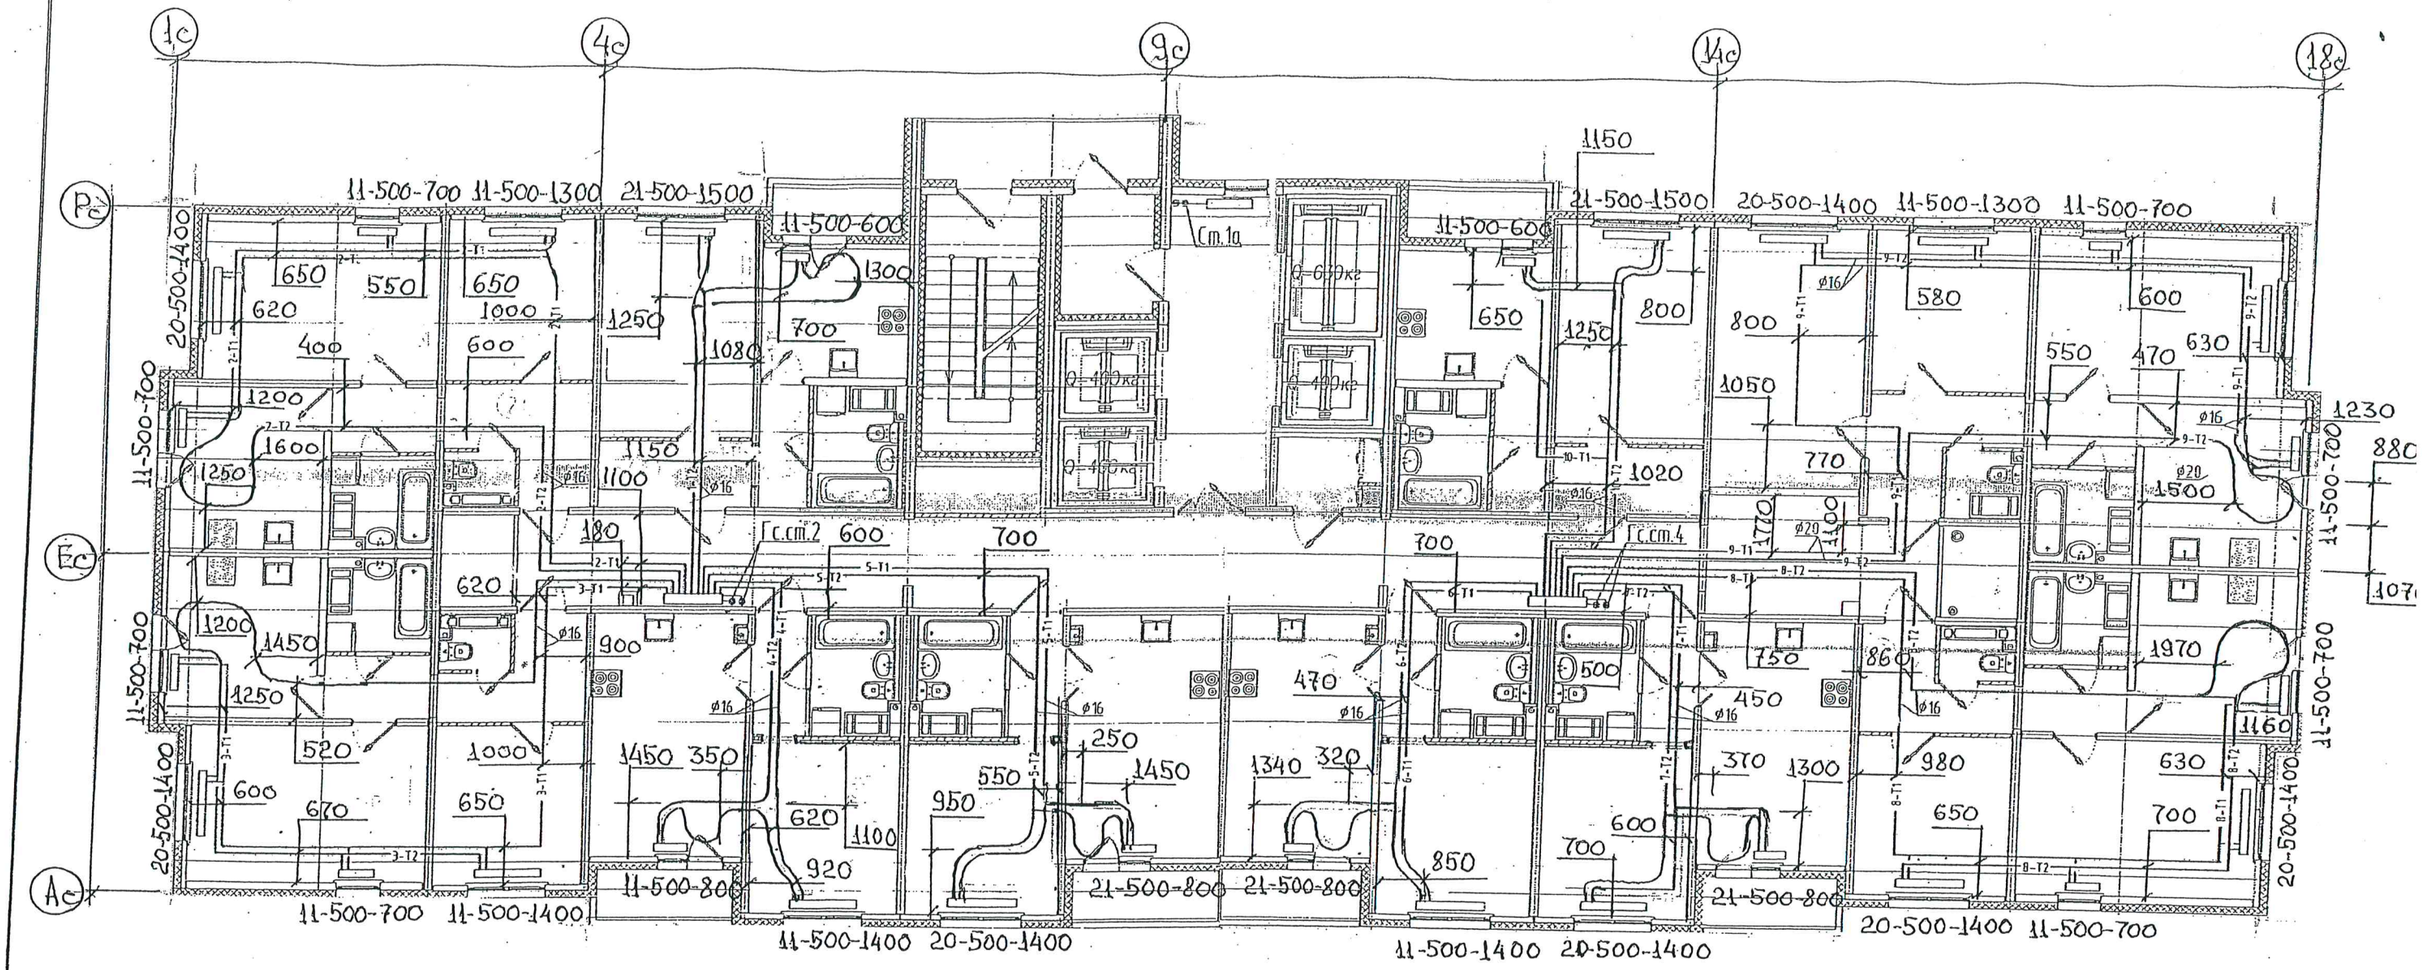

Копия верна

Начальник СУ-4
СМУ-3
Харченко Е.Д.

ПРИМЕЧАНИЕ: охранная зона от оси трубы 100мм в обе стороны


Данный лист является исполнительной схемой

						Санкт-Петербург, территория предприятия "Ручьи", участок 8, квартал 17
Изм.	Колуч	Лист	N док.	Подпись	Дата	
Разработал					05.18	Многоквартирный жилой дом со встроенно-пристроенными помещениями и пристроенным многоэтажным гаражом (автостоянкой)" 9этап" 203.1 (по градплану N15)
Проверил	Харченко				05.18	
						План 2 этажа Отопление

Стадия	Лист	Листов
Р(и)	1	24

ЛСР Строительство СЗ

План 3 этажа.

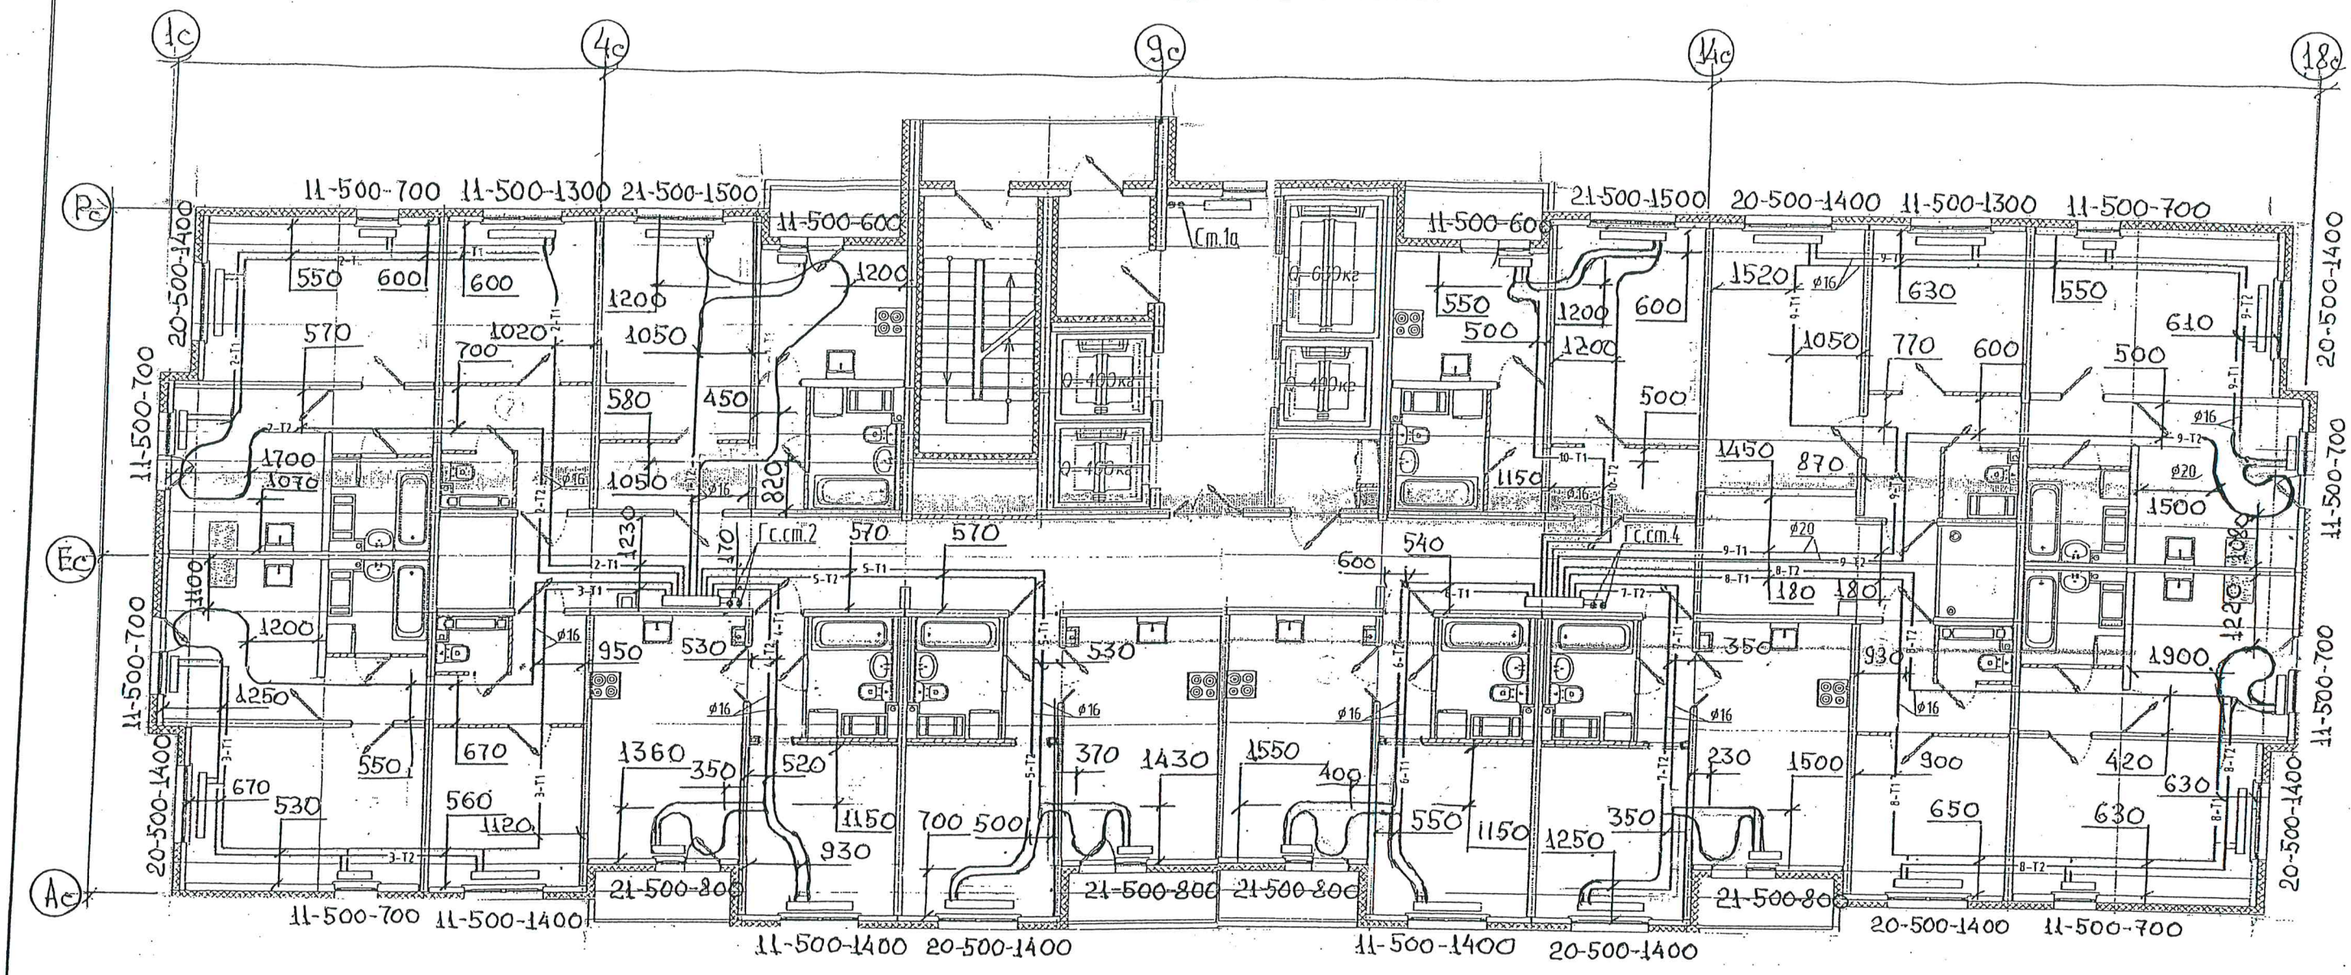

ПРИМЕЧАНИЕ: ОХРАННАЯ ЗОНА ОТ ОСИ ТРУБЫ 100ММ В ОБЕ СТОРОНЫ

Данный лист является исполнительной схемой

Копия верна

Начальник СУ-1
СМУ-3
Харченко Е.Д.

Изм.	Кол.уч	Лист	N док.	Подпись	Дата
Разработал		Исаев			05.18
Проверил		Харченко			05.18

Санкт-Петербург, территория предприятия "Ручьи", участок 8, квартал 17


Многоквартирный жилой дом со встроенно-пристроенными помещениями и пристроенным многоэтажным гаражом (автостоянкой)" 9этап" 203.1 (по градплану N15).

Стадия	Лист	Листов
Р(Ч)	2	24

План 3 этажа
Отопление

ЛСР Строительство СЗ

План 4 этажа.

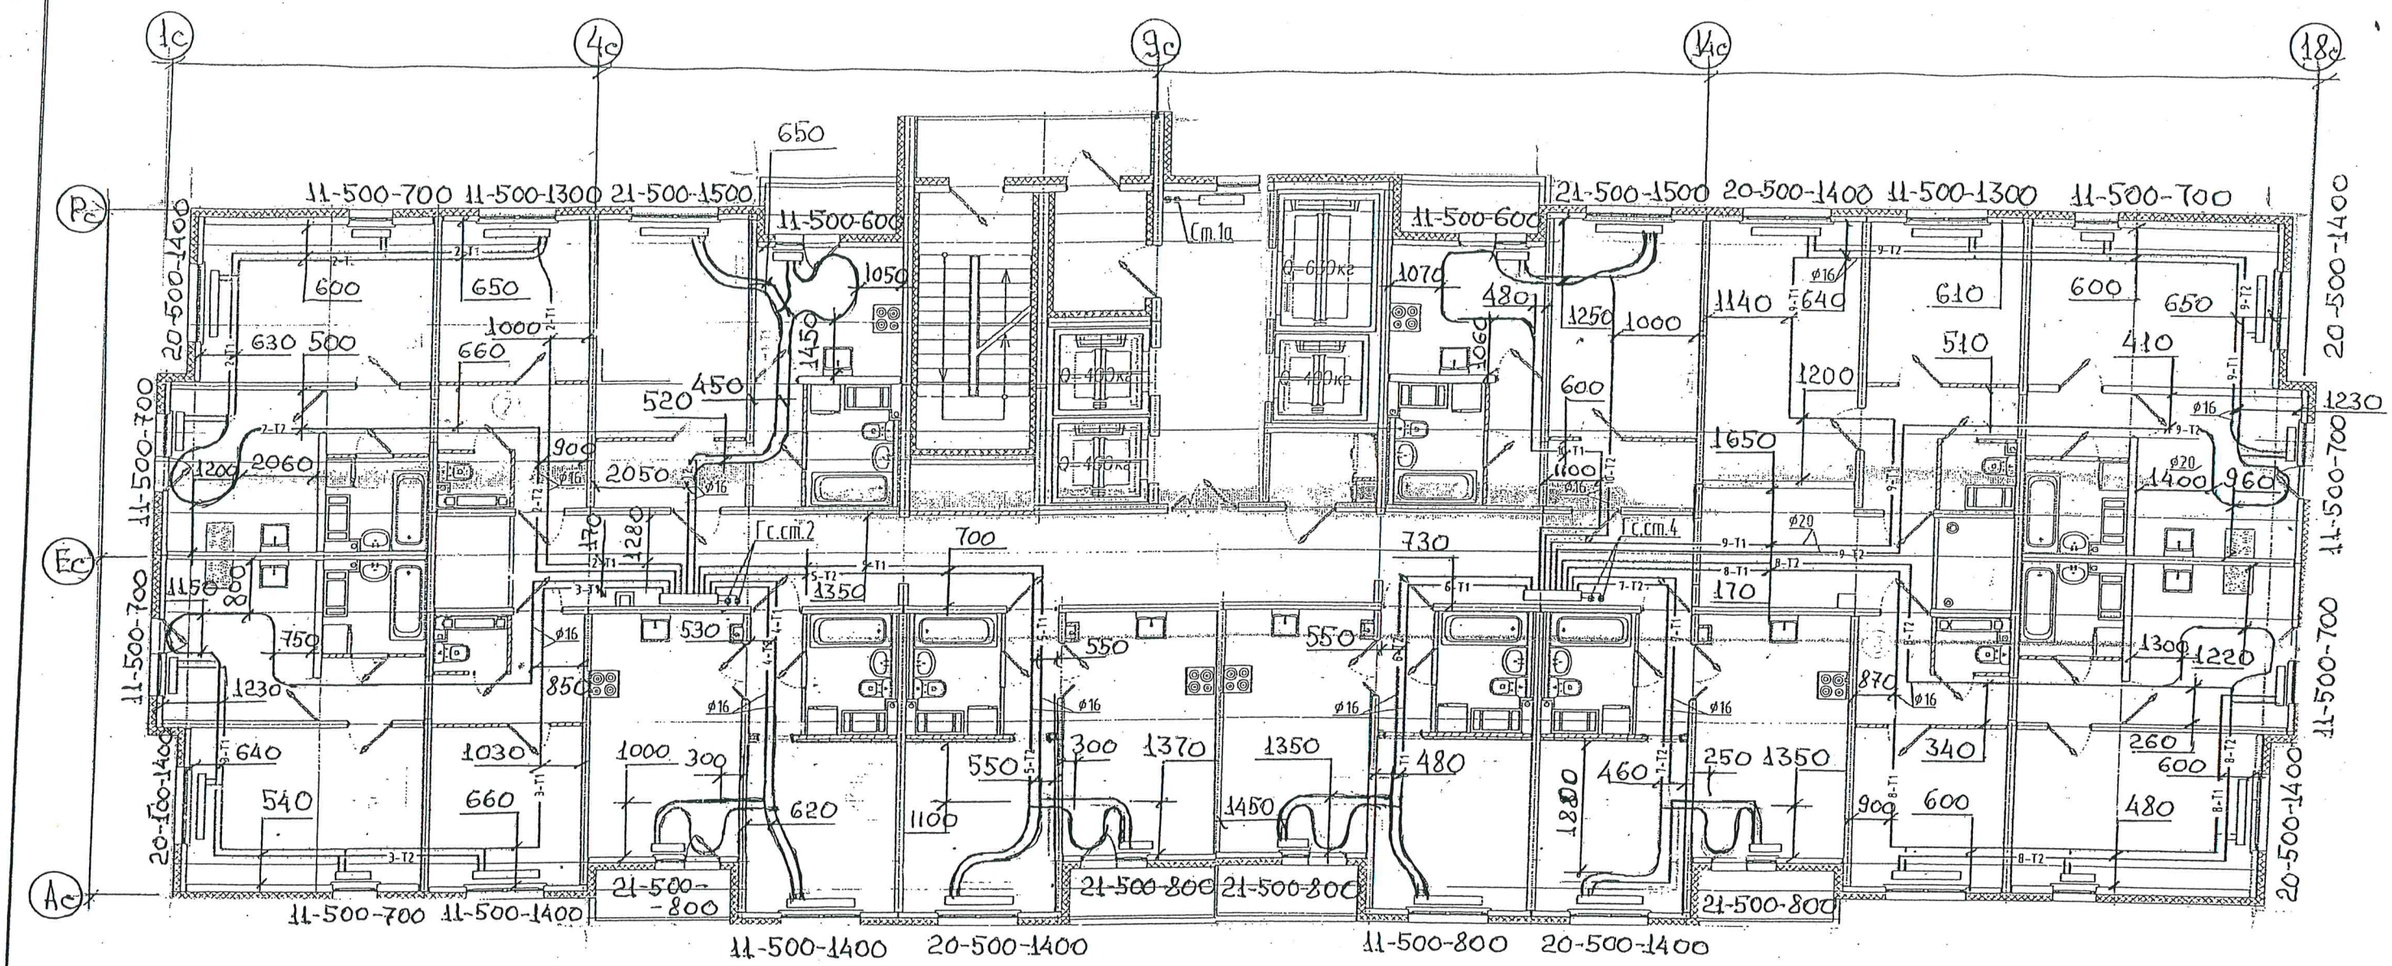

ПРИМЕЧАНИЕ: ОХРАННАЯ ЗОНА ОТ ОСИ ТРУБЫ 100ММ В ОБЕ СТОРОНЫ

ДАННЫЙ ЛИСТ ЯВЛЯЕТСЯ ИСПОЛНИТЕЛЬНОЙ СХЕМОЙ

Копия верна

НАЧАЛЬНИК СУ-4
СМУ-3
ХАРЧЕНКО Е.Д.

ОБЩЕСТВО С ОГРАНИЧЕННОЙ ОТВЕТСТВЕННОСТЬЮ «ЛСР. Строительство - Северо-Запад» № 90 Санкт-Петербург

Изм.	Кол.уч	Лист	N док.	Подпись	Дата
Разработал		Исаев			05.18
Проверил		Харченко			05.18

Санкт-Петербург, территория предприятия "Ручьи", участок 8, квартал 17


Многоквартирный жилой дом со встроенно-пристроенными помещениями и пристроенным многоэтажным гаражом (автостоянкой)" 9этап" 203.1 (по градплану N15)

Стадия	Лист	Листов
Р(Ч)	3	24

План 4 этажа
Отопление

ЛСР Строительство СЗ

План 5 этажа
Отопление

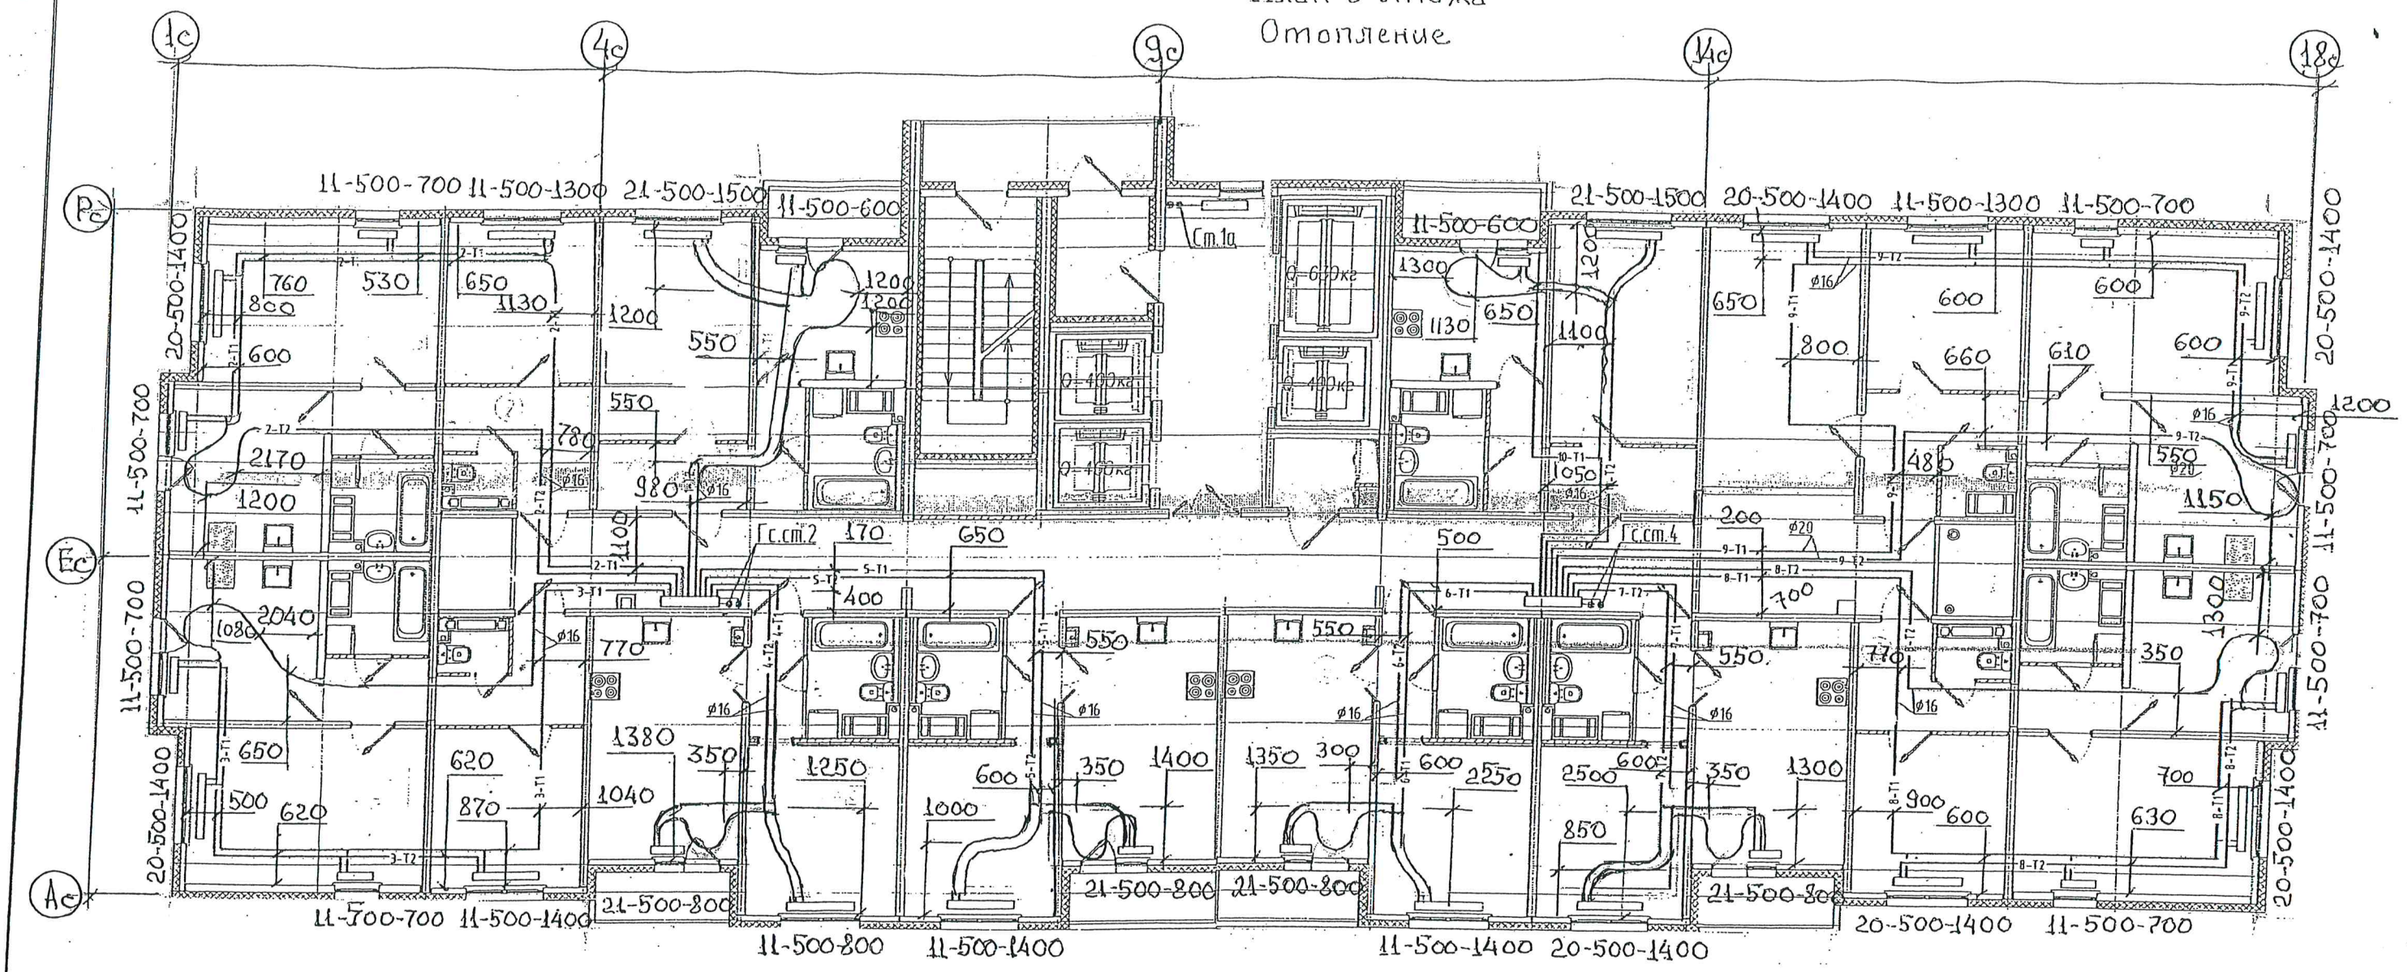

ПРИМЕЧАНИЕ: ОХРАННАЯ ЗОНА ОТ ОСИ ТРУБЫ 100мм В ОБЕ СТОРОНЫ

ОБЩЕСТВО С ОГРАНИЧЕННОЙ ОТВЕТСТВЕННОСТЬЮ ЛСР № 90 «ЛСР. Строительство - Северо-Запад» Санкт-Петербург

Данный лист является исполнительной схемой

Копия верна

Начальник СУ-4 СМУ-3 Харченко Е.Д.

ОБЩЕСТВО С ОГРАНИЧЕННОЙ ОТВЕТСТВЕННОСТЬЮ ЛСР № 90 «ЛСР. Строительство - Северо-Запад» Санкт-Петербург

Изм.	Кол.уч	Лист	N док.	Подпись	Дата
Разработал		Исаев			05.18
Проверил		Харченко			05.18

Санкт-Петербург, территория предприятия "Ручьи", участок 8, квартал 17


Многоквартирный жилой дом со встроенно-пристроенными помещениями и пристроенным многоэтажным гаражом (автостоянкой)" 9этап" 203.1 (по градплану N15)

Стадия	Лист	Листов
Р(и)	4	

План 5 этажа Отопление

ЛСР Строительство СЗ

План 6 этажа. Отопление

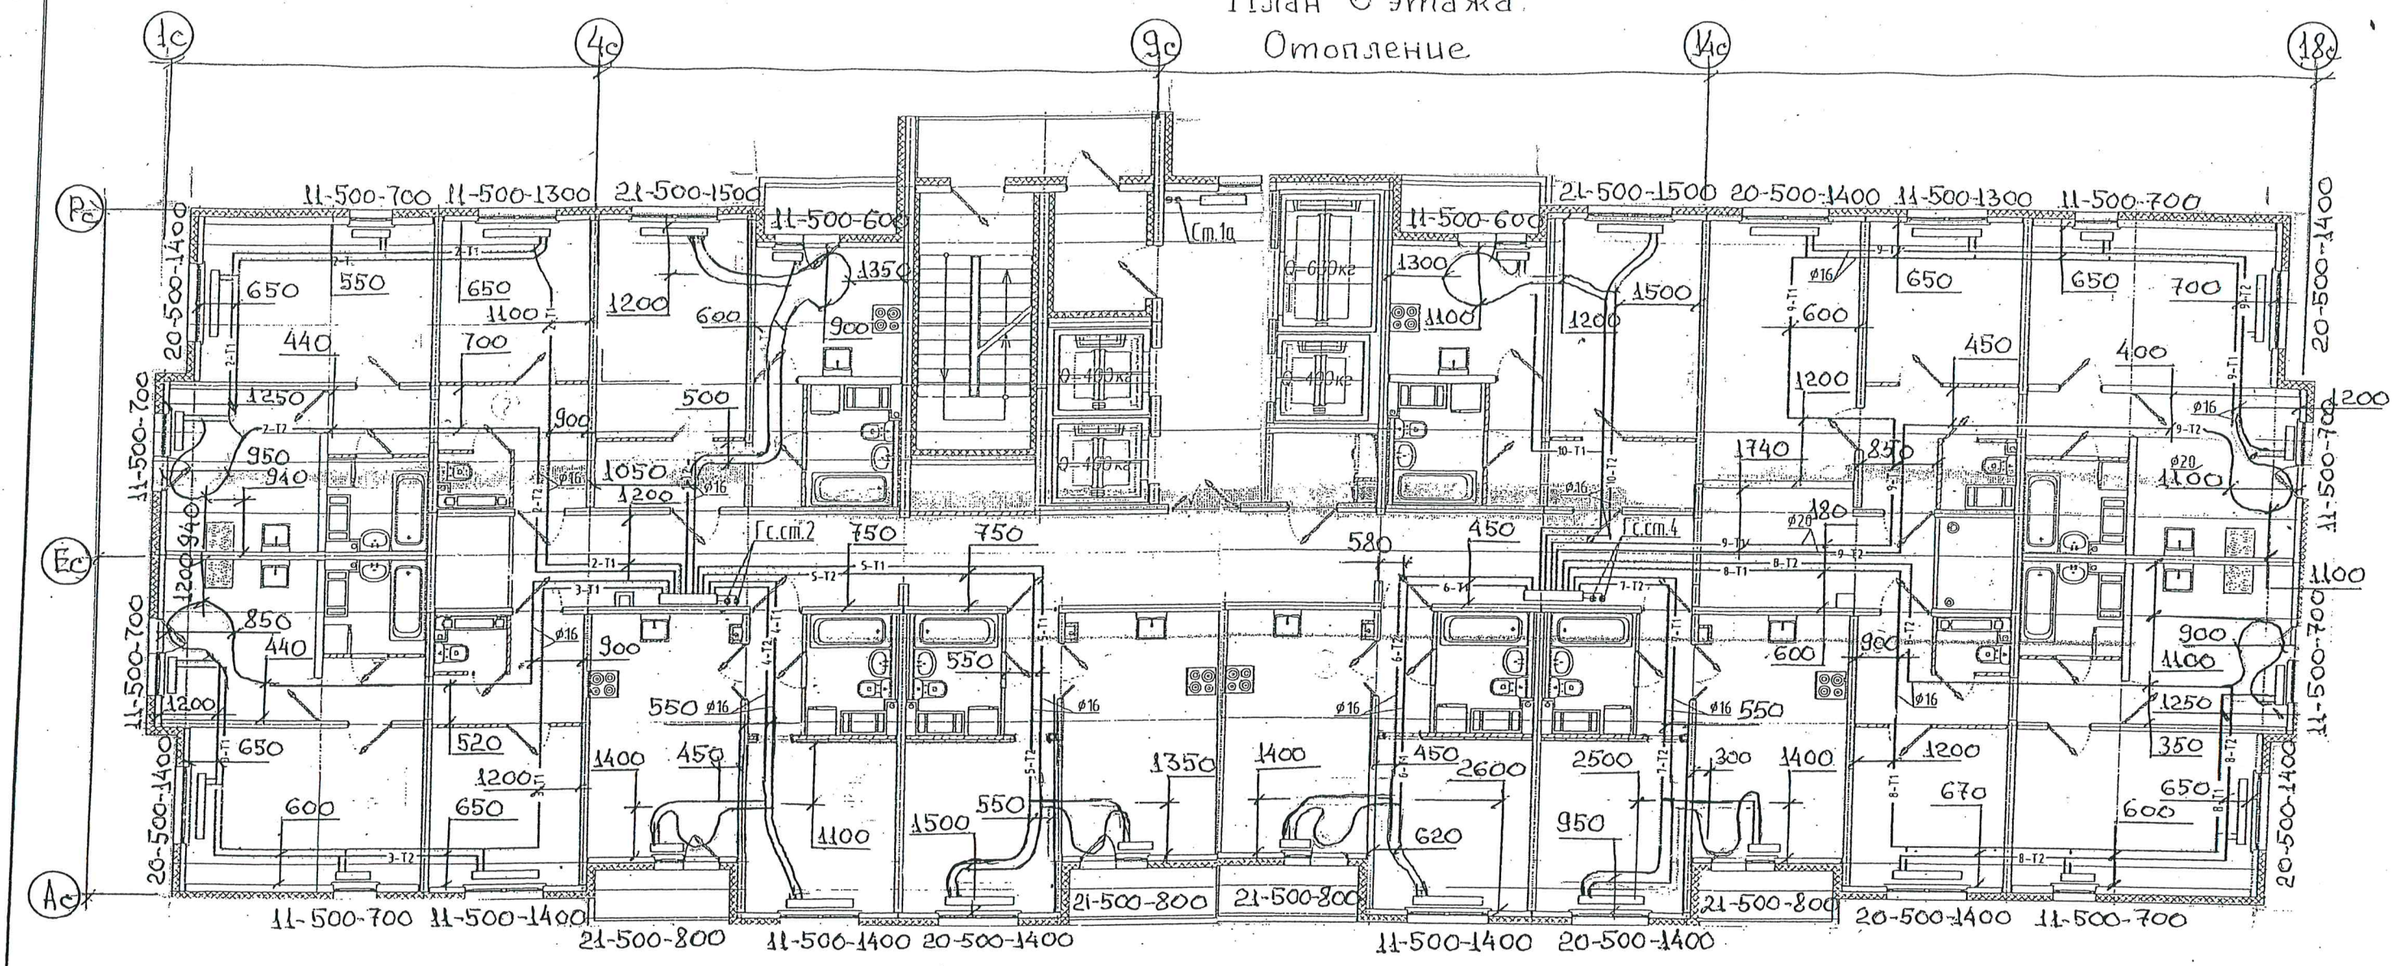

ПРИМЕЧАНИЕ: ОХРАННАЯ ЗОНА ОТ ОСИ ТРУБЫ 100 ММ В ОБЕ СТОРОНЫ

Данный лист является исполнительной схемой

Копия верна

Начальник СУ-4
СМУ-3
Харченко Е.Д.

Изм.	Кол.уч	Лист	N док.	Подпись	Дата
Разработал		Исаев			05.18
Проверил		Харченко			05.18

Санкт-Петербург, территория предприятия "Ручьи", участок 8, квартал 17


Многоквартирный жилой дом со встроенно-пристроенными помещениями и пристроенным многоэтажным гаражом (автостоянкой)" 9этап" 203.1 (по градплану N15)

Стадия	Лист	Листов
Р	5	

План 6 этажа. Отопление

ЛСР Строительство СЗ

План 7 этажа
Отопление

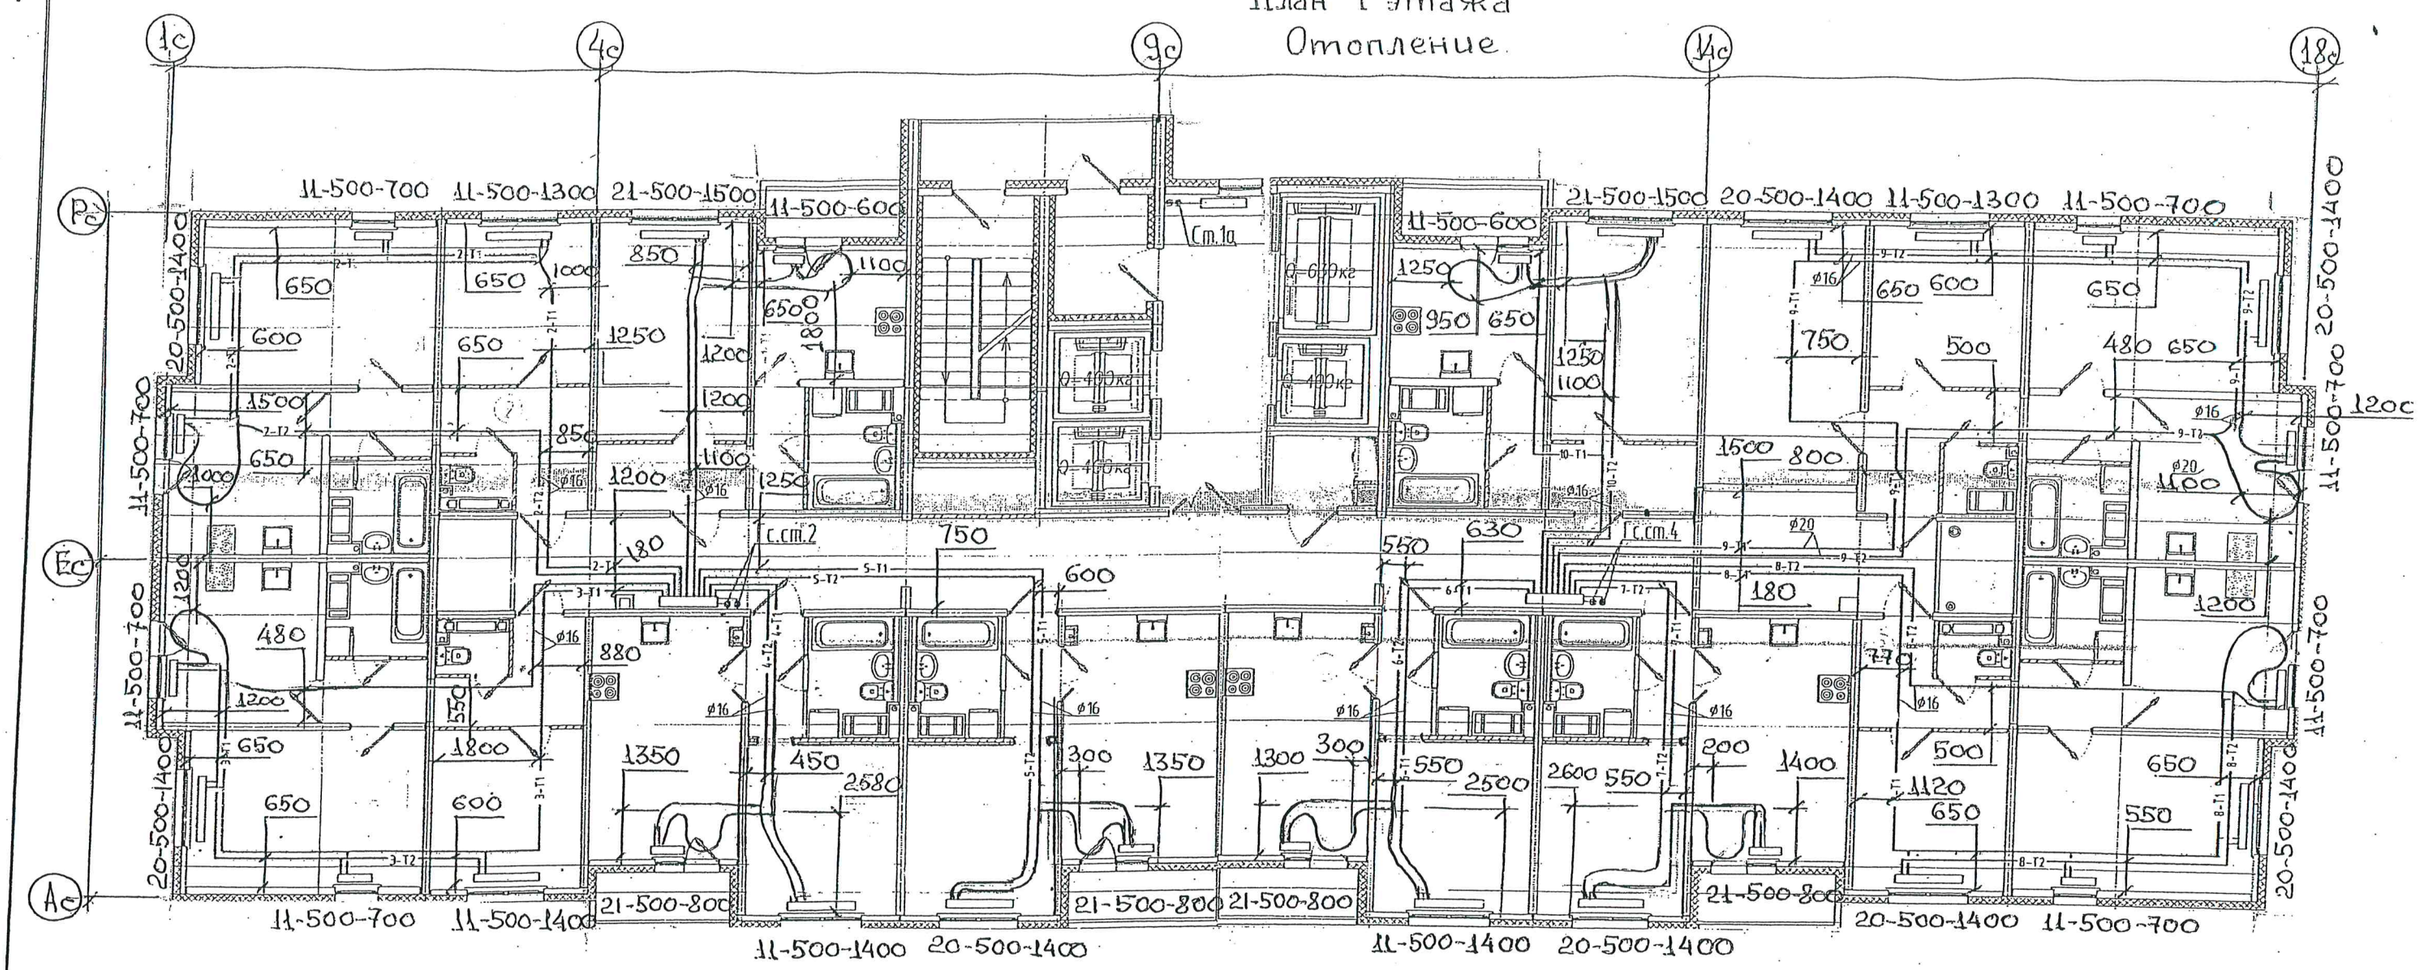

ПРИМЕЧАНИЕ: ОХРАННАЯ ЗОНА ОТ ОСИ ТРУБЫ 100ММ В ОБЕ СТОРОНЫ

ДАННЫЙ ЛИСТ ЯВЛЯЕТСЯ ИСПОЛНИТЕЛЬНОЙ СХЕМОЙ

Копия верна

НАЧАЛЬНИК СУ-4
СМУ-3
ХАРЧЕНКО Е.Д.

ОБЩЕСТВО С ОГРАНИЧЕННОЙ ОТВЕТСТВЕННОСТЬЮ ЛСР № 90 «ЛСР. Строительство - Северо-Запад» * Санкт-Петербург *

Изм.	Кол.уч	Лист	N док.	Подпись	Дата
Разработал		Исаев			05.18
Проверил		Харченко			06.18

Санкт-Петербург, территория предприятия "Ручьи", участок 8, квартал 17


Многоквартирный жилой дом со встроенно-пристроенными помещениями и пристроенным многоэтажным гаражом (автостоянкой)" 9этап" 203.1 (по градплану N15)

Стадия	Лист	Листов
Р(и)	6	

План 7 этажа
Отопление

ЛСР Строительство СЗ

План 8 этажа
Отопление

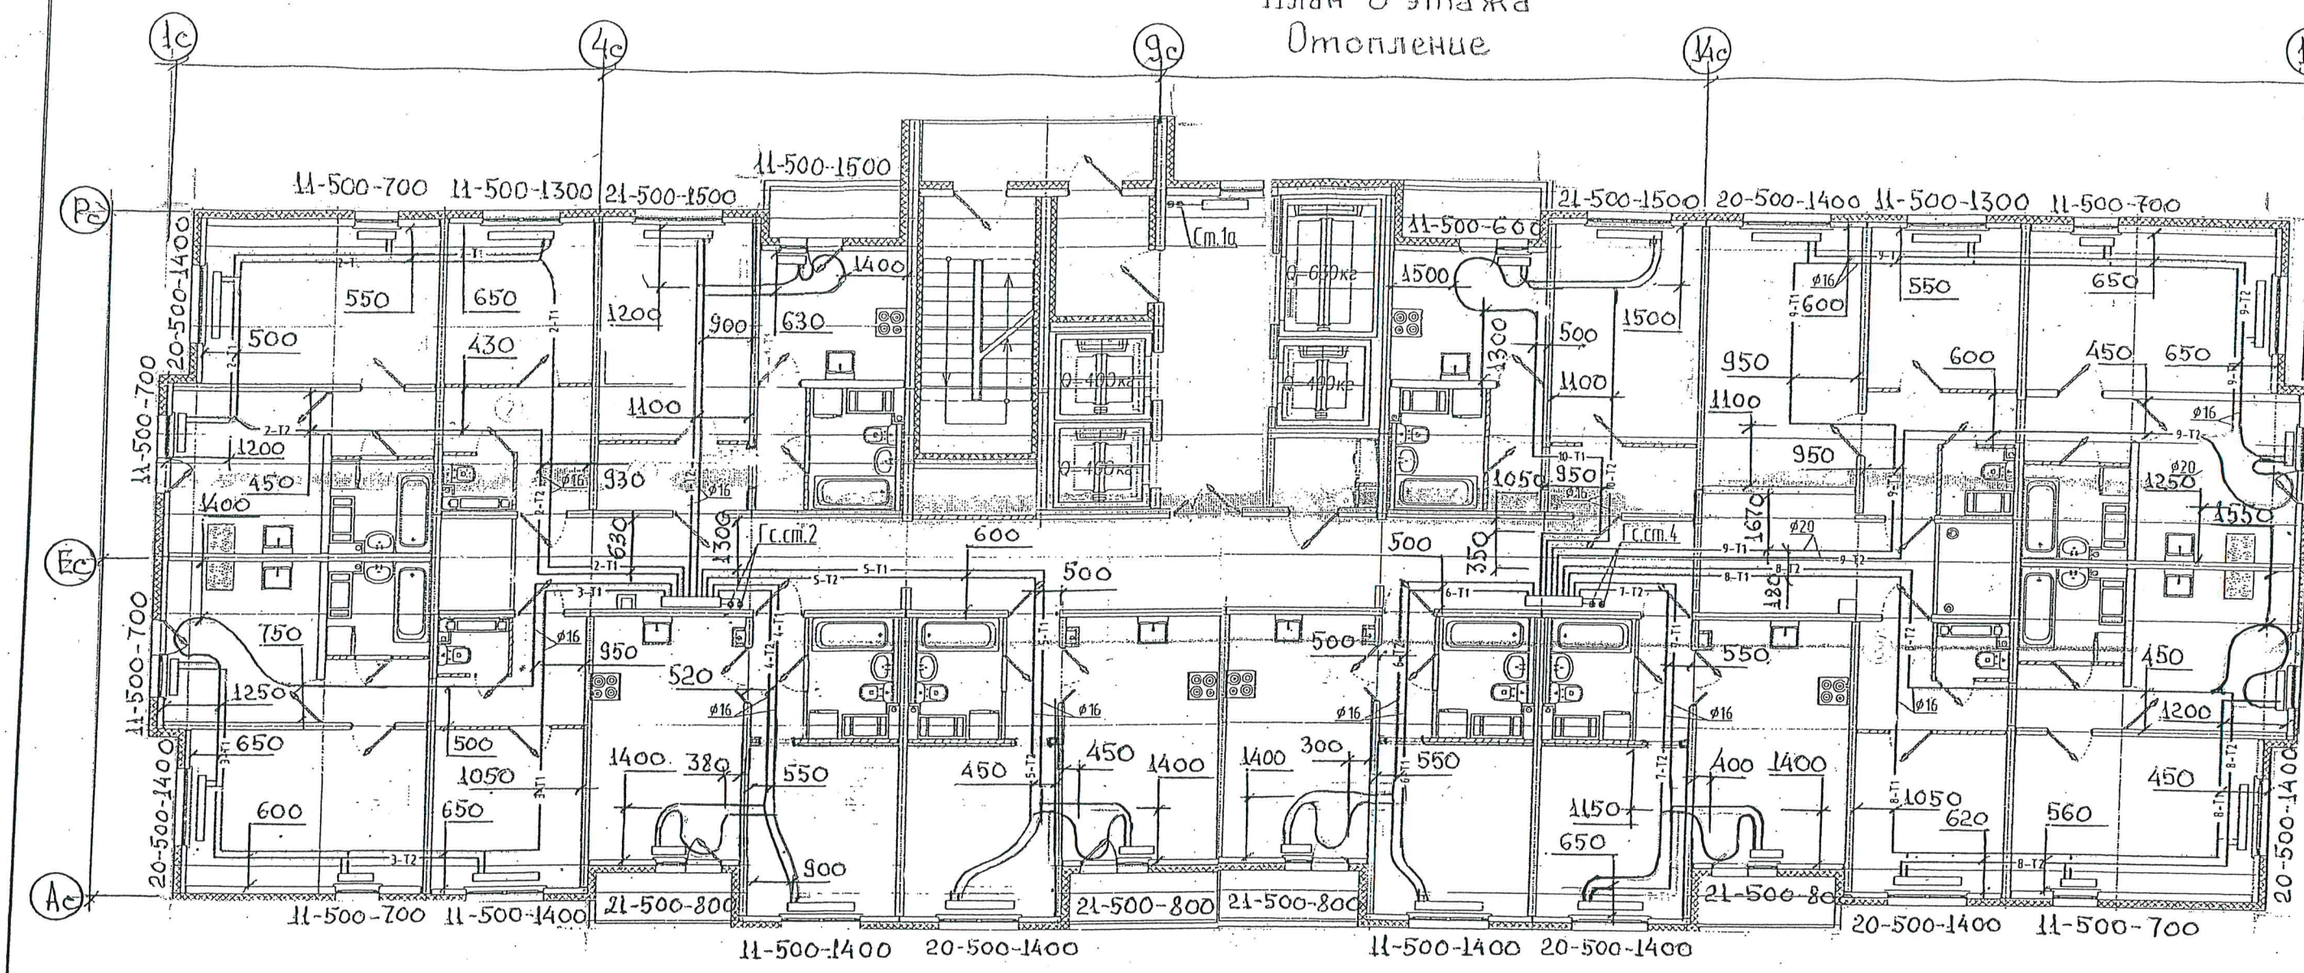

Копия верна

Начальник СУ-4
СМУ-3
Харченко Е.Д.

ОБЩЕСТВО С ОГРАНИЧЕННОЙ ОТВЕТСТВЕННОСТЬЮ «ЛСР. Строительство - Северо-Запад» № 90 * Санкт-Петербург *

ОБЩЕСТВО С ОГРАНИЧЕННОЙ ОТВЕТСТВЕННОСТЬЮ «ЛСР. Строительство - Северо-Запад» № 90 * Санкт-Петербург *

Данный лист является исполнительной схемой

ПРИМЕЧАНИЕ: ОХРАННАЯ ЗОНА ОТ ОСИ ТРУБЫ 100мм В ОБЕ СТОРОНЫ

Изм.	Кол.уч	Лист	N док.	Подпись	Дата
Разработал		Исаев			05.18
Проверил		Харченко			05.18

Санкт-Петербург, территория предприятия "Ручьи", участок 8, квартал 17


Многоквартирный жилой дом со встроенно-пристроенными помещениями и пристроенным многоэтажным гаражом (автостоянкой)" 9этап" 203.1 (по генплану N15)

Стадия	Лист	Листов
Р(и)		

План 8 этажа
Отопление

ЛСР Строительство СЗ

План 9 этажа. Отопление.

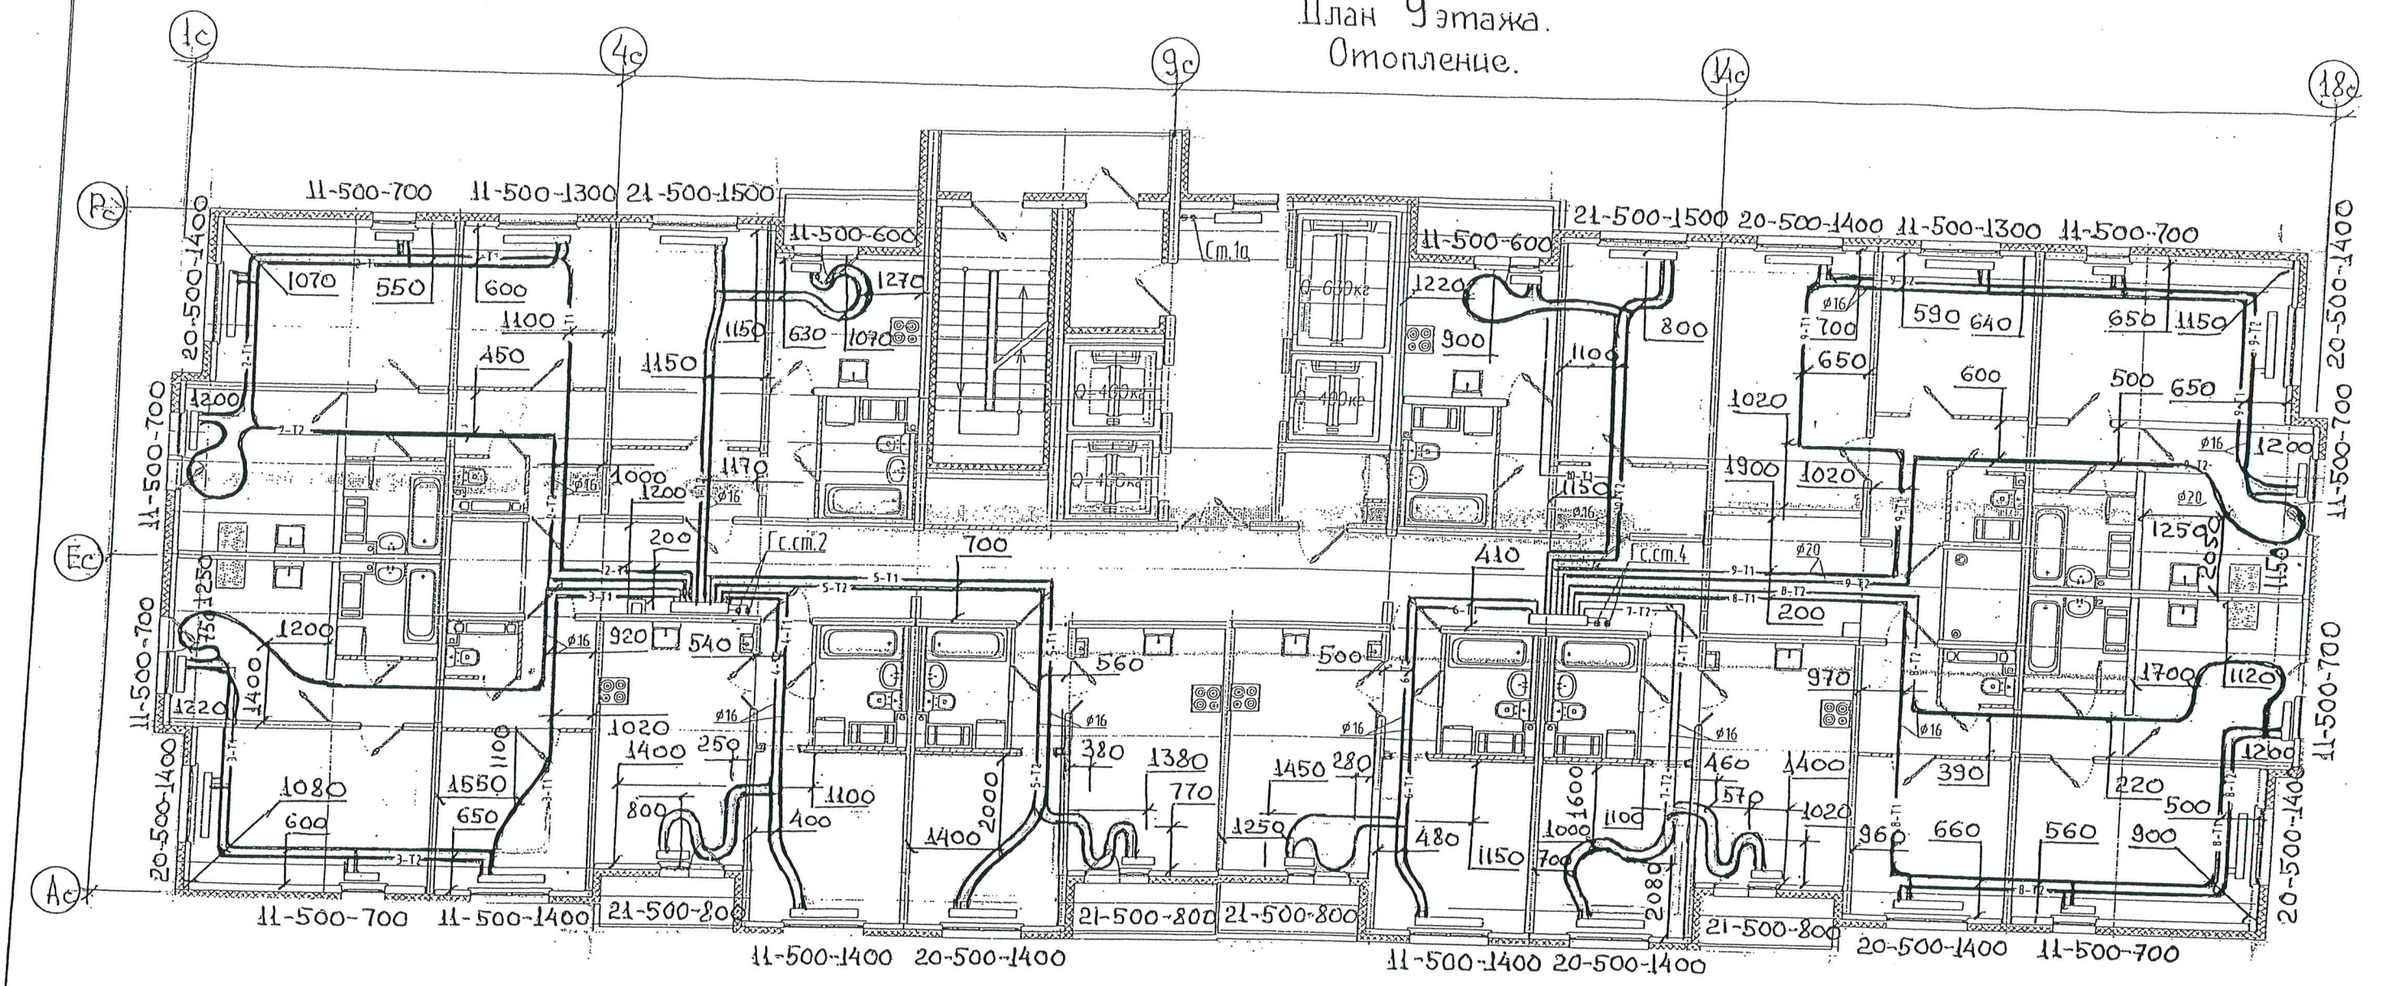

Копия верна


Начальник СУ-4
СМУ-3
Харченко Е.Д.

ПРИМЕЧАНИЕ: ОХРАННАЯ ЗОНА ОТ ОСИ ТРУБЫ 100 ММ В ОБЕ СТОРОНЫ

Данный лист является исполнительной схемой

Изм.	Кол.уч	Лист	N док.	Подпись	Дата	Санкт-Петербург, территория предприятия "Ручьи", участок 8, квартал 17			
Разработал		Исаев			05.18	Многоквартирный жилой дом со встроенно-пристроенными помещениями и пристроенным многоэтажным гаражом (автостоянкой)" 9этап" 203.1 (по градплану N15)	Стадия	Лист	Листов
Проверил		Харченко			05.18		Р(и)	14	
						План 9 этажа Отопление	ЛСР Строительство СЗ		

План 10 этажа. Отопление.

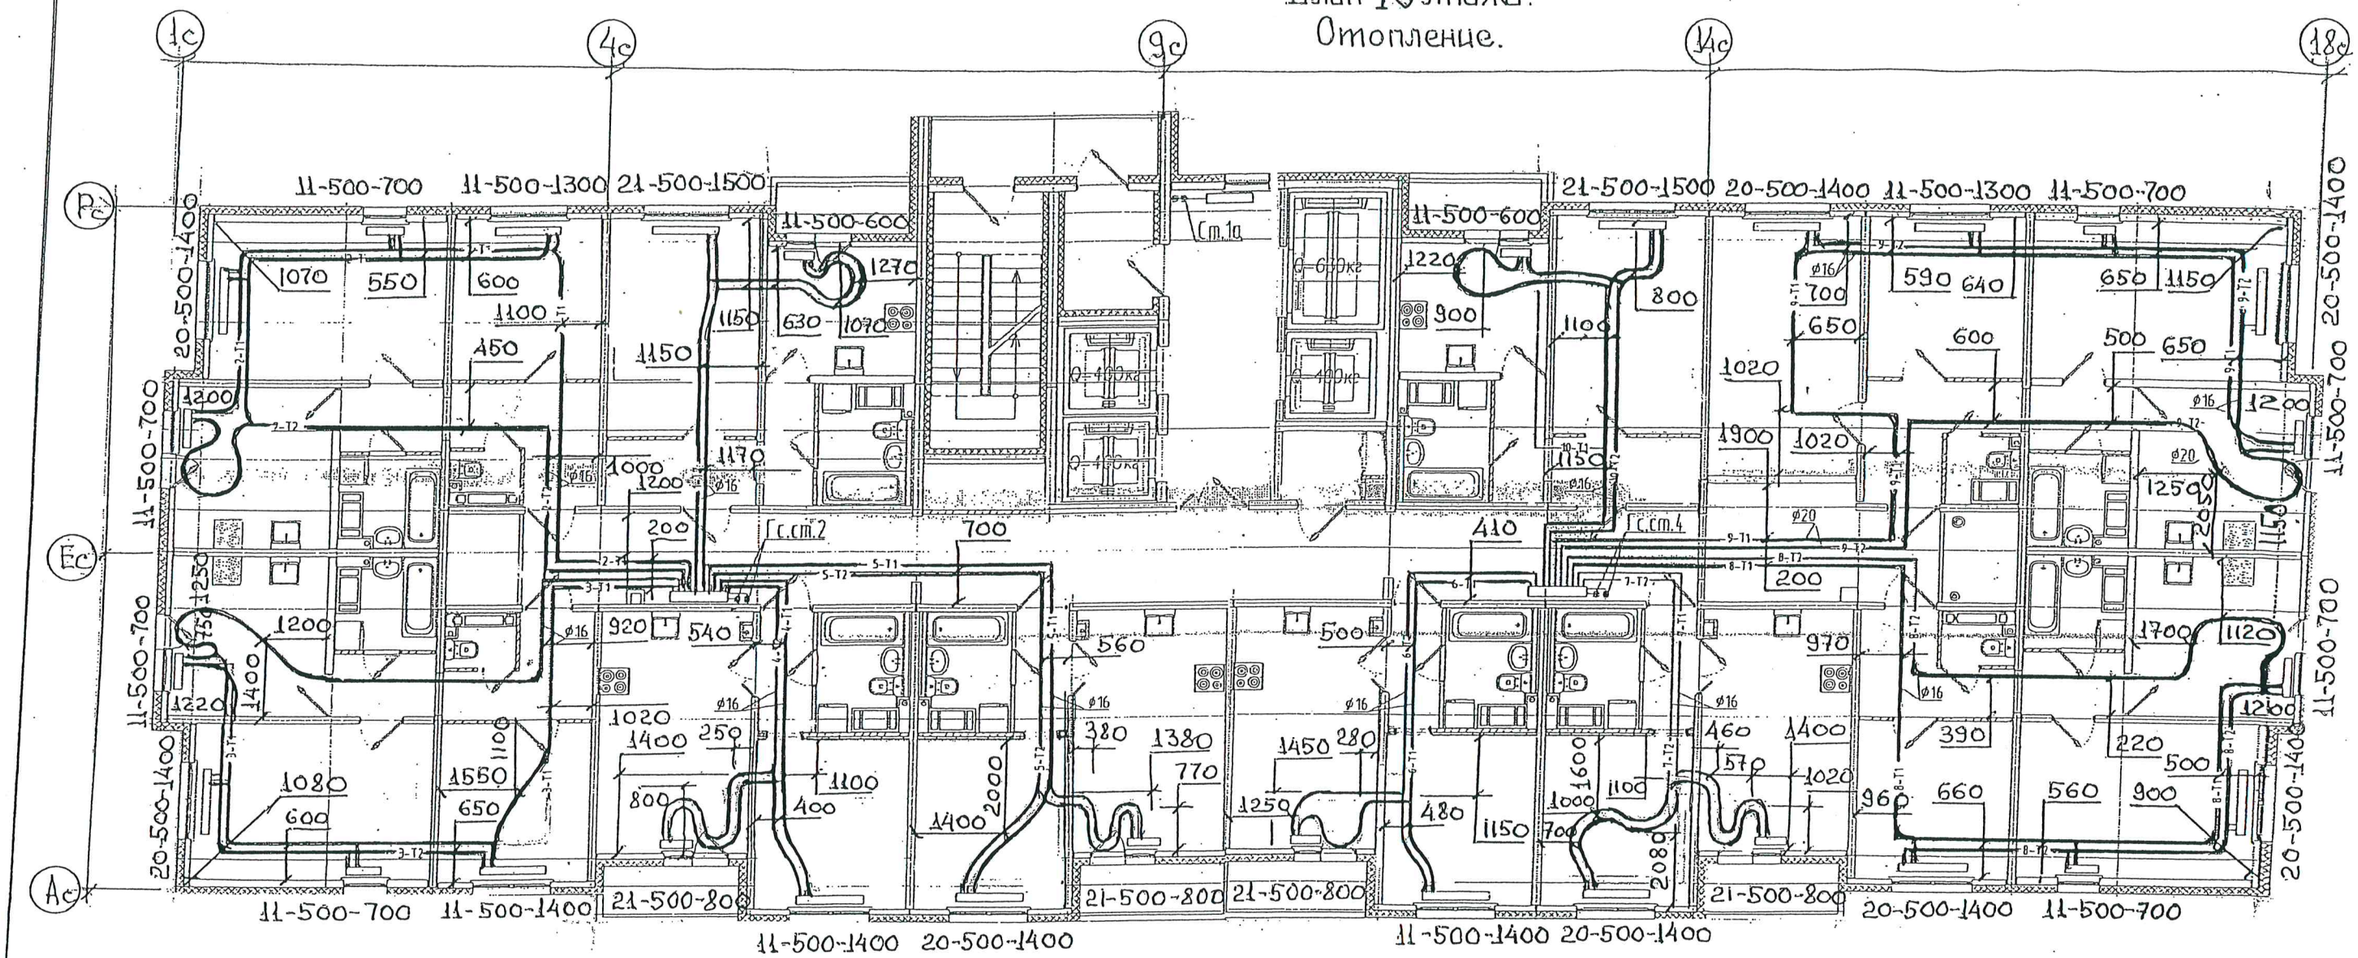

Копия верна

Начальник СУ-4
СМУ-3
Харченко Е.Д.

ОБЩЕСТВО С ОГРАНИЧЕННОЙ ОТВЕТСТВЕННОСТЬЮ «ЛСР. Строительство - Северо-Запад» * Санкт-Петербург * № 90

ОБЩЕСТВО С ОГРАНИЧЕННОЙ ОТВЕТСТВЕННОСТЬЮ «ЛСР. Строительство - Северо-Запад» * Санкт-Петербург * № 90

Данный лист является исполнительной схемой

Изм.	Колуч	Лист	N док.	Подпись	Дата
Разработал		Исаев			05.18
Проверил		Харченко			05.18

Санкт-Петербург, территория предприятия "Ручьи", участок 8, квартал 17

Многоквартирный жилой дом со встроенно-пристроенными помещениями и пристроенным многоэтажным гаражом (автостоянкой)" 9этап" 203.1 (по генплану N15)

Стадия	Лист	Листов
Р(и)	14	


План 10 этажа
Отопление

ЛСР Строительство-СЗ

Примечание: охранная

в обе стороны

План 11 этажа.
Отопление.

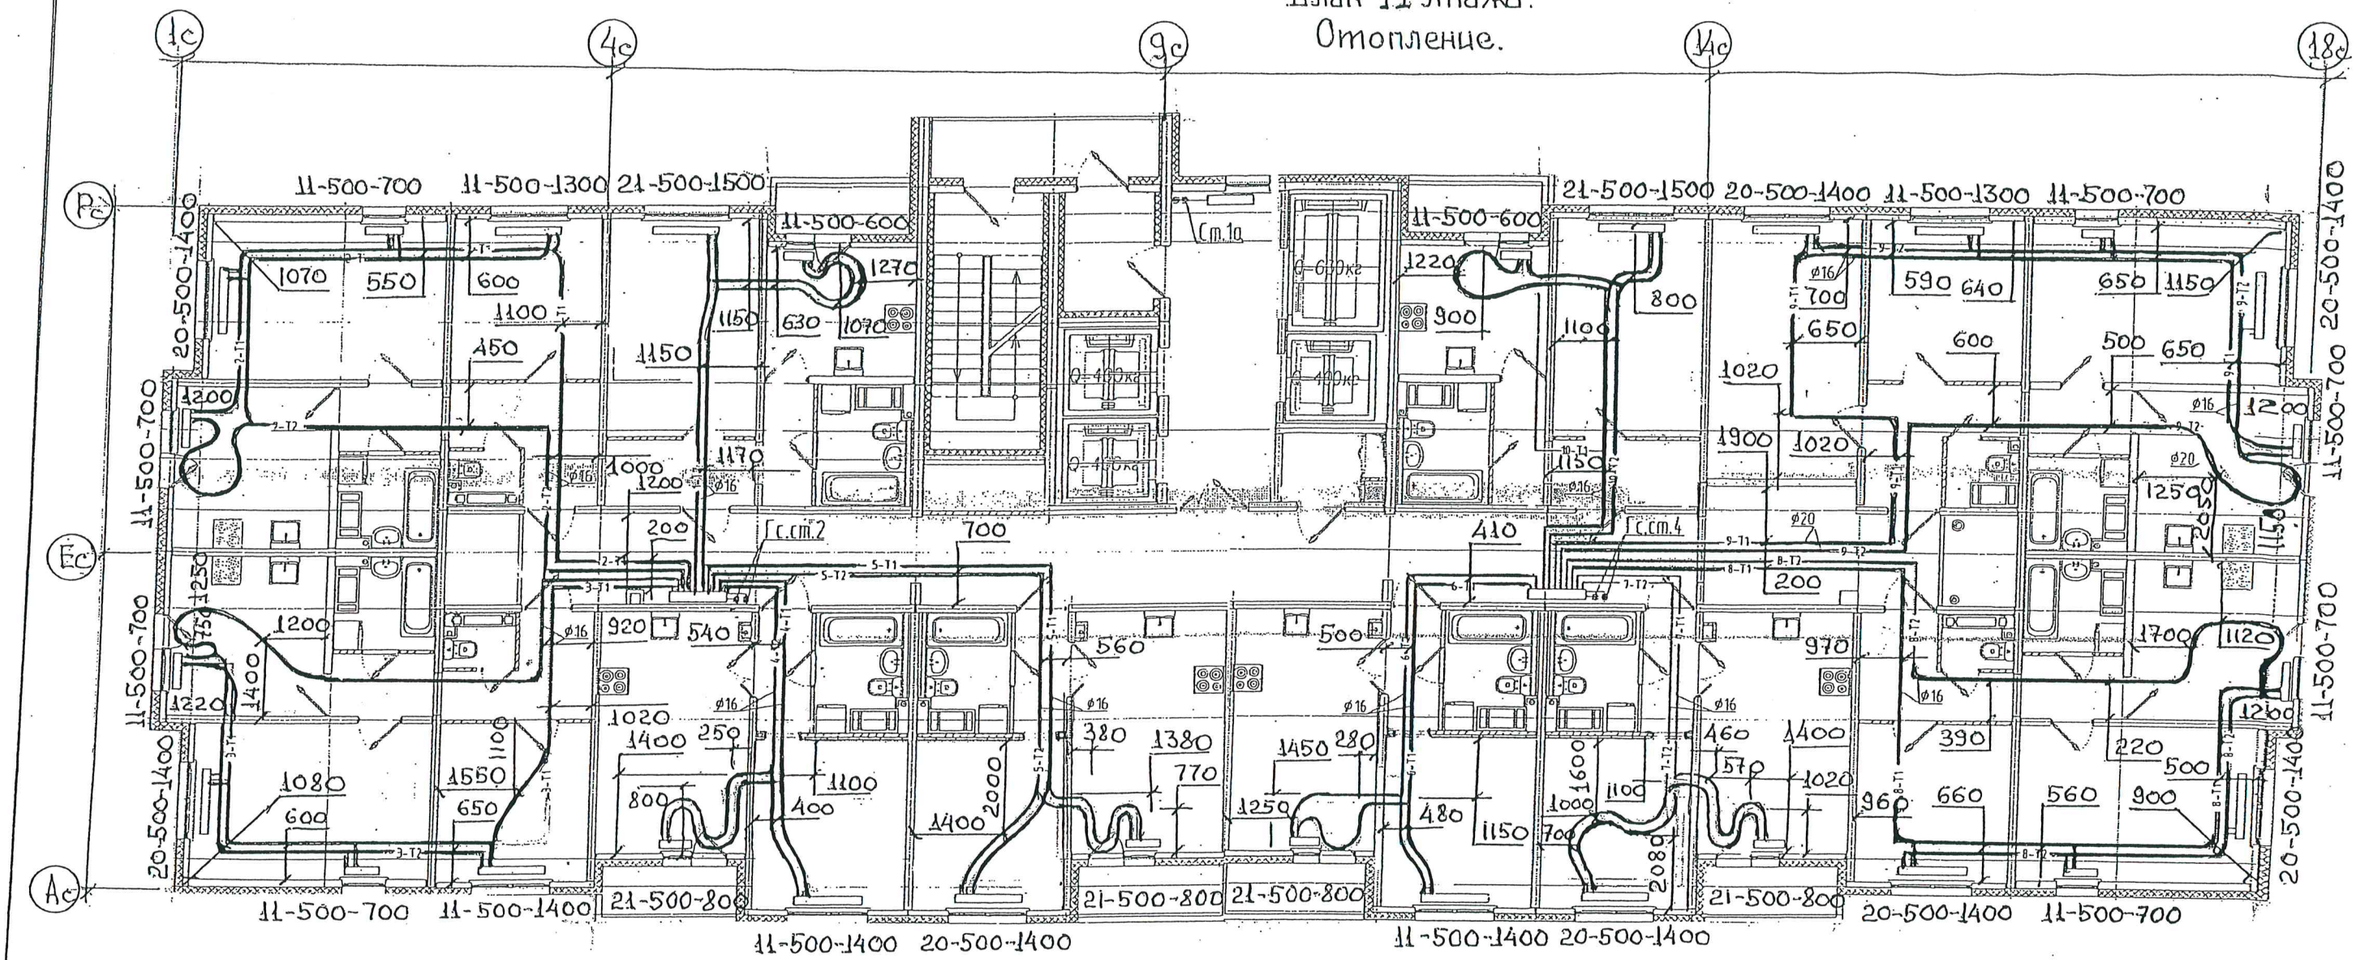

ПРИМЕЧАНИЕ: ОХРАННАЯ ЗОНА ОТ ОСИ ТРУБЫ 100ММ В ОБЕ СТОРОНЫ

ДАННЫЙ ЛИСТ ЯВЛЯЕТСЯ ИСПОЛНИТЕЛЬНОЙ СХЕМОЙ

ОБЩЕСТВО С ОГРАНИЧЕННОЙ ОТВЕТСТВЕННОСТЬЮ «ЛСР. Строительство - Северо-Запад» № 90 Санкт-Петербург

ОБЩЕСТВО С ОГРАНИЧЕННОЙ ОТВЕТСТВЕННОСТЬЮ «ЛСР. Строительство - Северо-Запад» № 90 Санкт-Петербург

Копия верна

Начальник СУ-4
СМУ-3
Харченко Е.Д.

Изм.	Кол.уч	Лист	N док.	Подпись	Дата
Разработал		Исаев			05.18
Проверил		Харченко			05.18


Санкт-Петербург, территория предприятия "Ручьи", участок 8, квартал 17

Многоквартирный жилой дом со встроенно-пристроенными помещениями и пристроенным многоэтажным гаражом (автостоянкой)" 9этап" 203.1 (по генплану N15)


Стадия	Лист	Листов
Р(и)	14	

План 11этажа
Отопление

План 12 этажа.
Отопление.

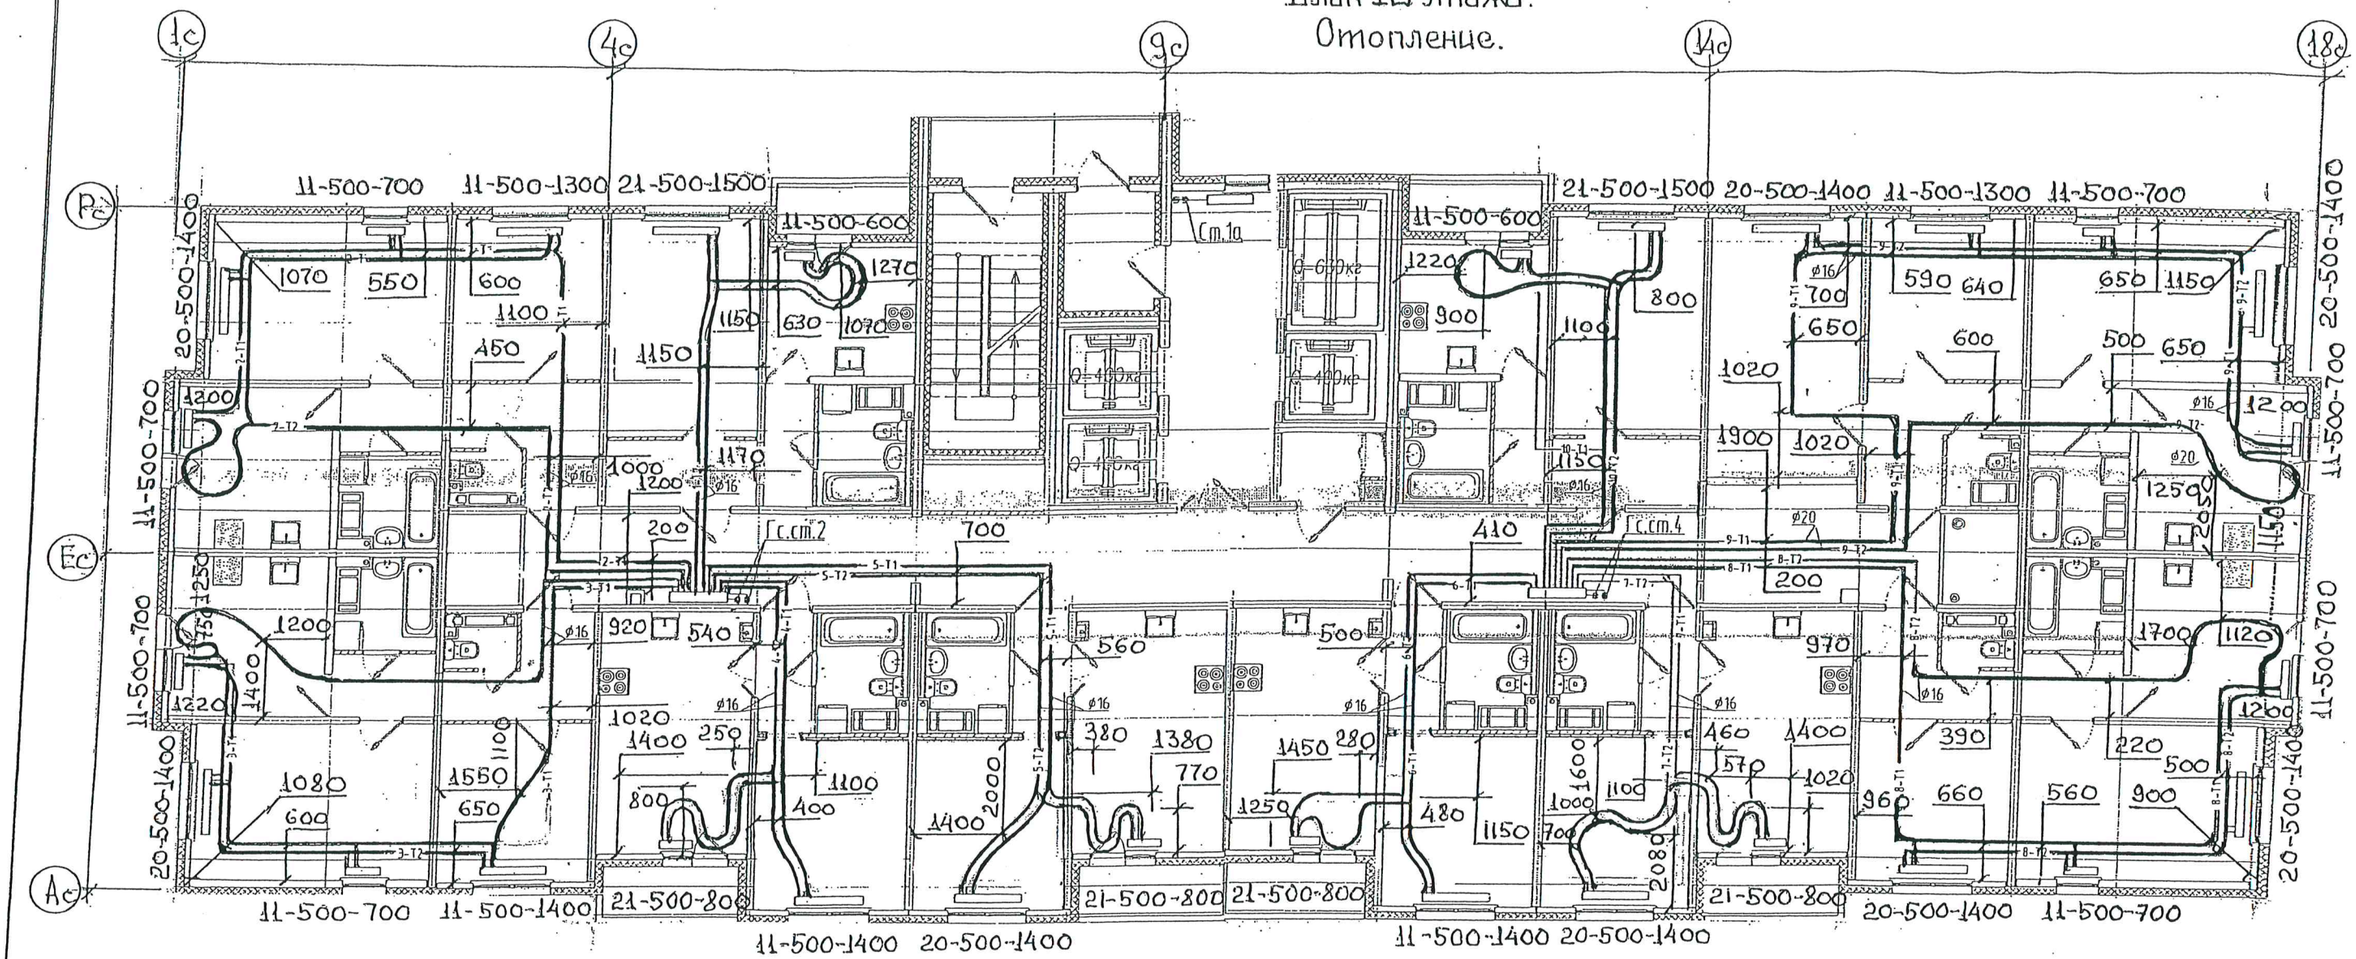
1с
4с
9с
14с
18с
Рс
Ес
Ас
11-500-700
11-500-1300
21-500-1500
11-500-600
21-500-1500
20-500-1400
11-500-1300
11-500-700
20-500-1400
11-500-700
11-500-1400
21-500-800
11-500-1400
20-500-1400
Ст.1а
Q-670кг
Q-400кг
Q-400кг
Q-400кг
Ст.ст.2
Ст.ст.4
1070
550
600
1100
450
1150
630
1070
1270
1220
900
1100
800
1200
1000
1170
200
700
410
920
540
560
500
970
1700
1120
1200
1400
1220
1020
250
380
1380
770
1450
280
460
1400
570
1020
1080
600
1550
650
1100
800
400
1400
2000
1250
480
1150
1600
1000
1100
700
2080
960
660
560
900
390
220
500
1200
1150
1900
1020
590
640
650
1150
600
500
650
1250
2050
1150
1260
1400
1400
1400

План 13 этажа
Отопление.

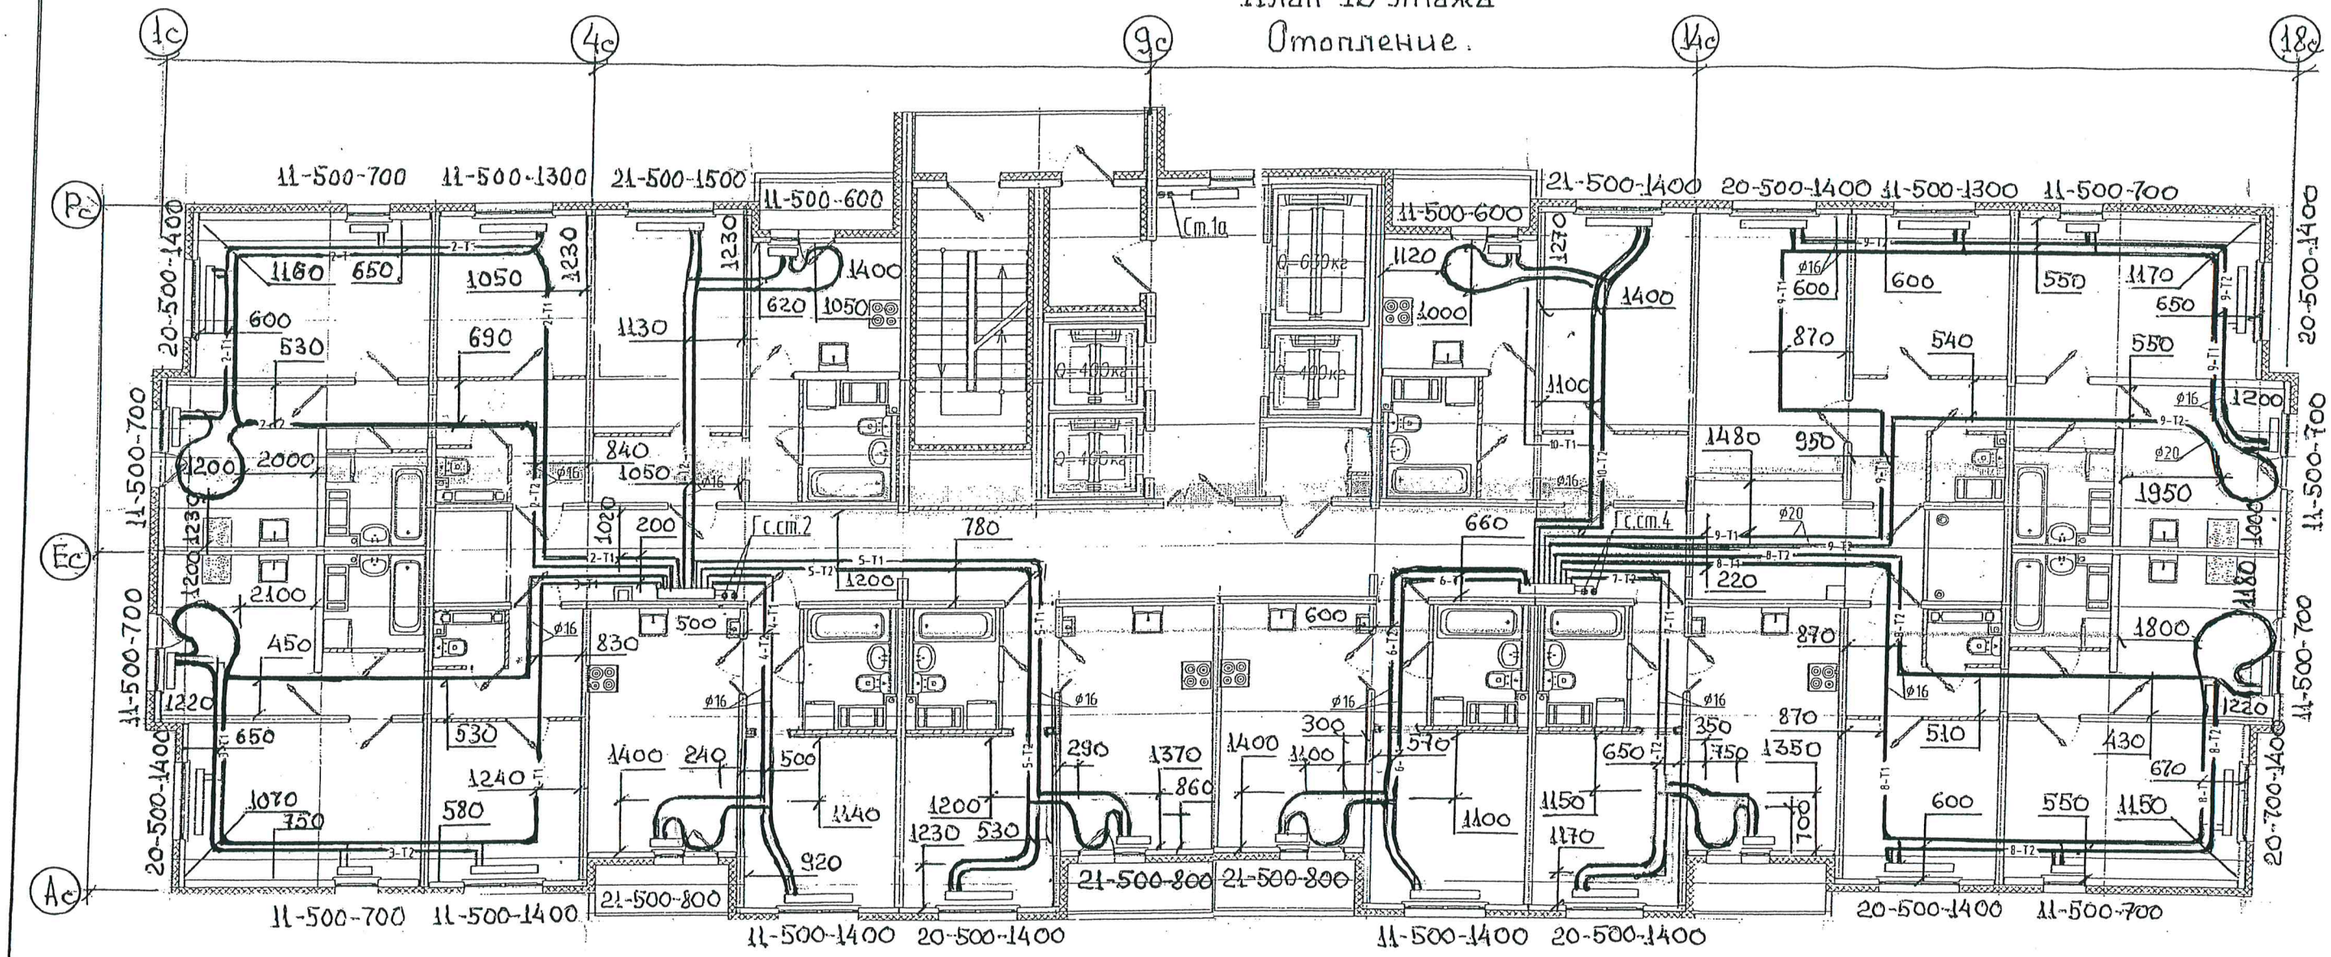

ПРИМЕЧАНИЕ: ОХРАННАЯ ЗОНА ОТ ОСИ ТРУБЫ 100ММ В ОБЕ СТОРОНЫ

ОБЩЕСТВО С ОГРАНИЧЕННОЙ ОТВЕТСТВЕННОСТЬЮ «ЛСР. Строительство - Северо-Запад» № 90 Санкт-Петербург

ДАННЫЙ ЛИСТ ЯВЛЯЕТСЯ ИСПОЛНИТЕЛЬНОЙ СХЕМОЙ

Копия верна

НАЧАЛЬНИК СУ-4
СМУ-3
ХАРЧЕНКО Е.Д.

ОБЩЕСТВО С ОГРАНИЧЕННОЙ ОТВЕТСТВЕННОСТЬЮ «ЛСР. Строительство - Северо-Запад» № 90 Санкт-Петербург

Изм.	Кол.уч	Лист	N док.	Подпись	Дата
Разработал		Исаев			05.18
Проверил		Харченко			05.18

Санкт-Петербург, территория предприятия "Ручьи", участок 8, квартал 17


Многоквартирный жилой дом со встроенно-пристроенными помещениями и пристроенным многоэтажным гаражом (автостоянкой)" 9этап" 203.1 (по гродплану N15)

Стадия	Лист	Листов
Р(и)	12	

План 13 этажа
Отопление

ЛСР. Строительство-Северо-Запад

План 14 этажа.
Отопление.

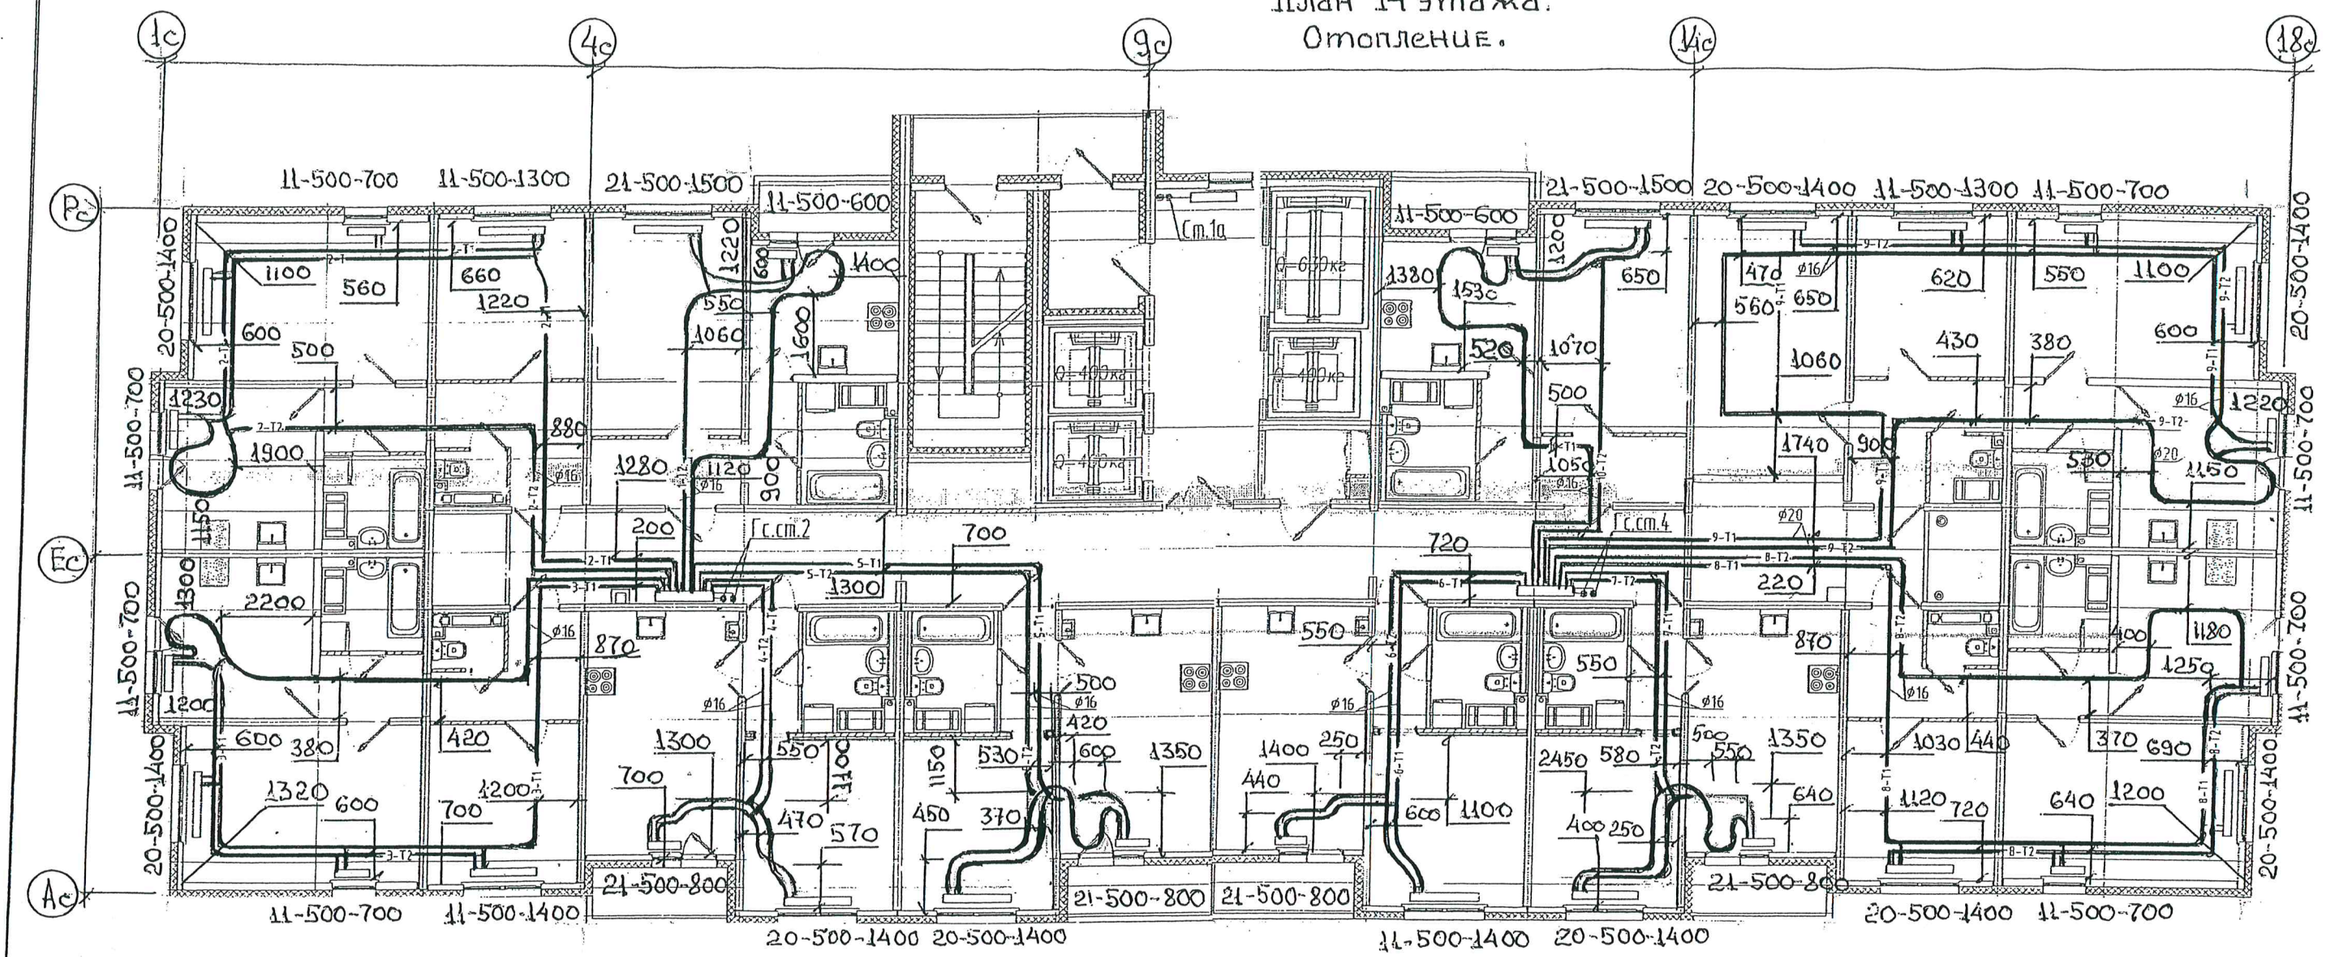

ПРИМЕЧАНИЕ: ОХРАННАЯ ЗОНА ОТ ОСИ ТРУБЫ 100ММ В ОБЕ СТОРОНЫ

ДАННЫЙ ЛИСТ ЯВЛЯЕТСЯ ИСПОЛНИТЕЛЬНОЙ СХЕМОЙ

Копия верна

НАЧАЛЬНИК СУ-4 СМУ-3 ХАРЧЕНКО Е.Д.

ОБЩЕСТВО С ОГРАНИЧЕННОЙ ОТВЕТСТВЕННОСТЬЮ «ЛСР. Строительство - Северо-Запад» № 90 Санкт-Петербург

Изм.	Кол.уч	Лист	N док.	Подпись	Дата
Разработал		Исаев			05.18
Проверил		Харченко			

Санкт-Петербург, территория предприятия "Ручьи", участок 8, квартал 17

Многоквартирный жилой дом со встроенно-пристроенными помещениями и пристроенным многоэтажным гаражом (автостоянкой)" 9этап" 203.1 (по градплану N15)


Стадия	Лист	Листов
Р(Ч)	13	

План 14 этажа

Отопление

ЛСР Строительство-СЗ

План 15 этажа.
Отопление.

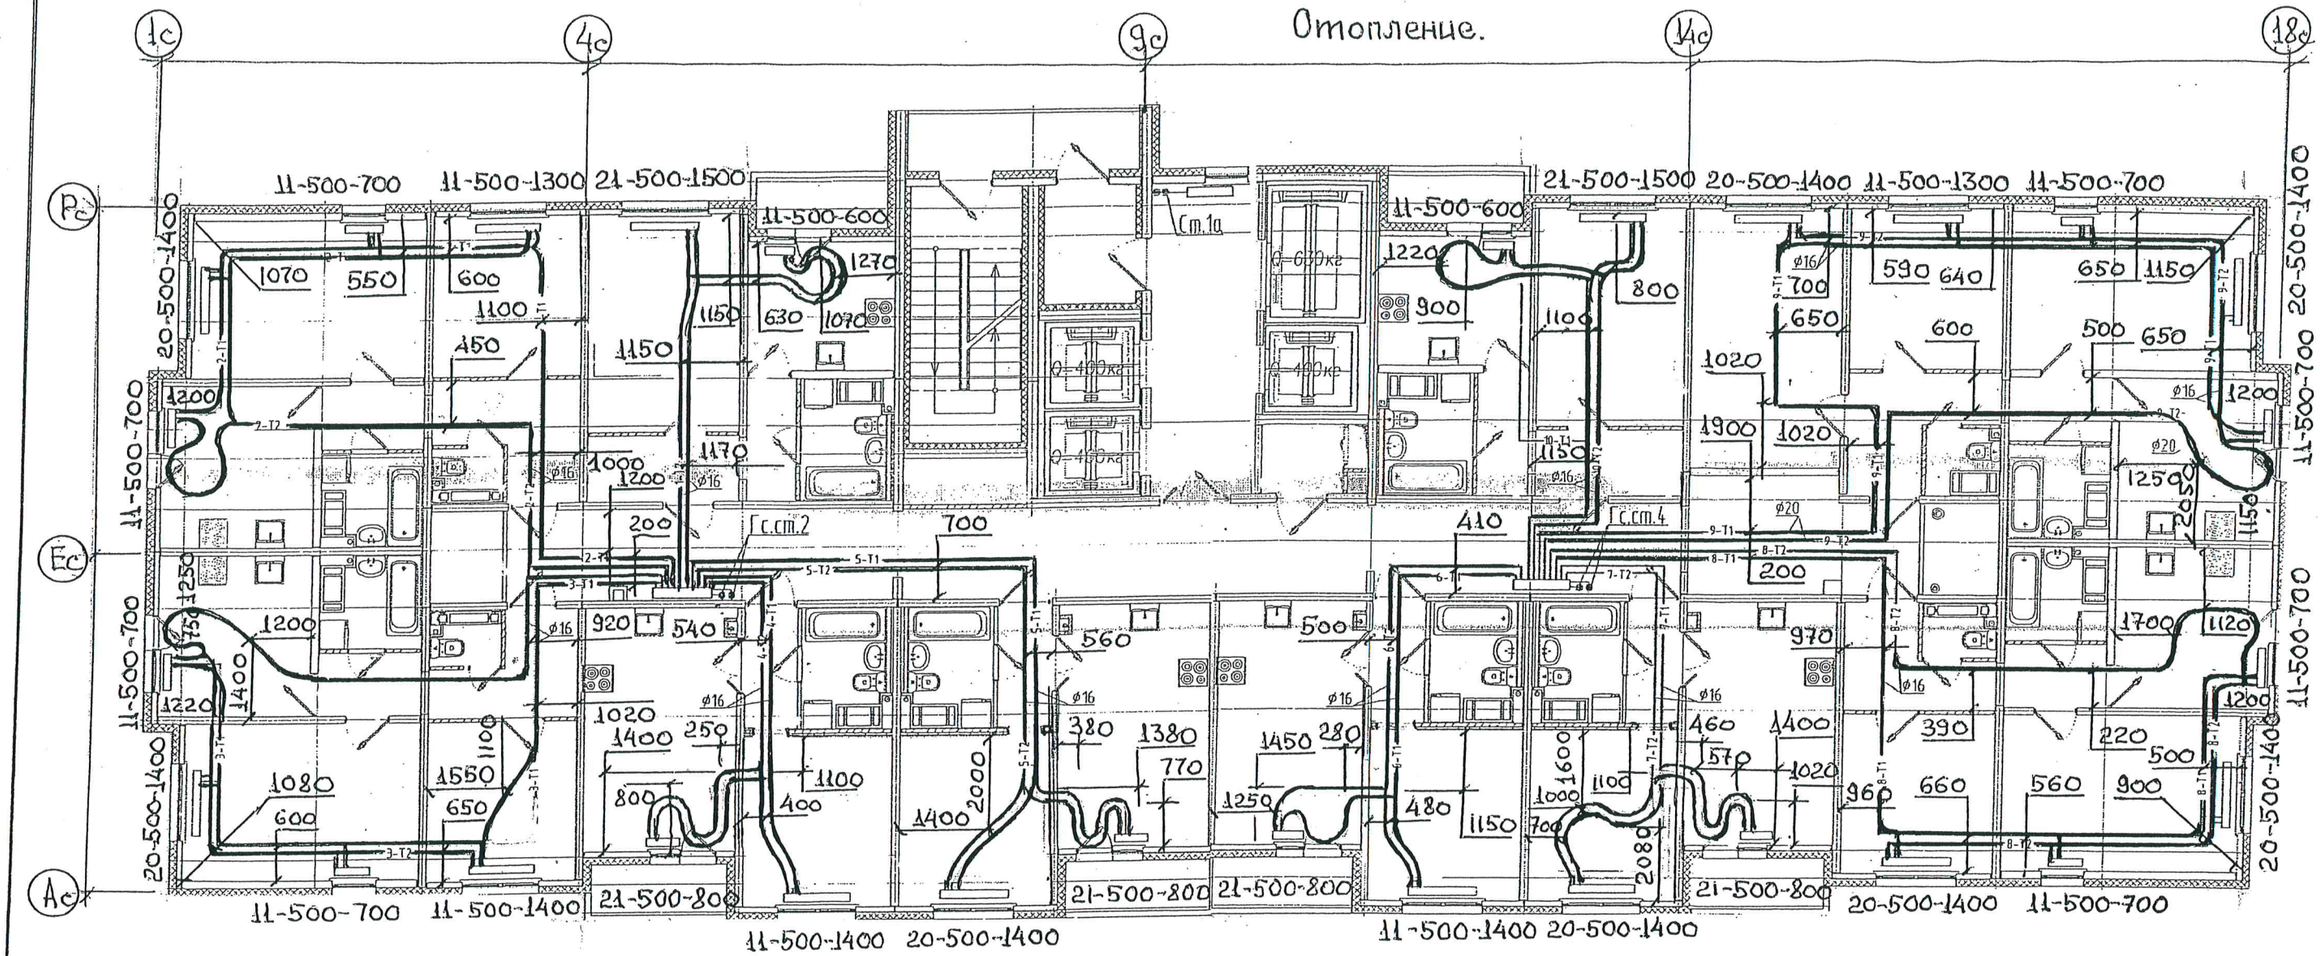

Копия верна

Начальник СУ-4
СМУ-3
Харченко Е.Д.

ОБЩЕСТВО С ОГРАНИЧЕННОЙ ОТВЕТСТВЕННОСТЬЮ «ЛСР. Строительство - Северо-Запад» № 90 * Санкт-Петербург *

ОБЩЕСТВО С ОГРАНИЧЕННОЙ ОТВЕТСТВЕННОСТЬЮ «ЛСР. Строительство - Северо-Запад» № 90 * Санкт-Петербург *

Данный лист является исполнительной схемой

ПРИМЕЧАНИЕ: охранная зона от оси трубы 100мм

Изм.	Кол.уч	Лист	N док.	Подпись	Дата
Разработал		Исаев			05.18
Проверил		Харченко			05.18

Санкт-Петербург, территория предприятия "Ручьи", участок 8, квартал 17


Многоквартирный жилой дом со встроенно-пристроенными помещениями и пристроенным многоэтажным гаражом (автостоянкой)" 9этап" 203.1 (по градплану N15)

Стадия	Лист	Листов
Р(и)	14	

План 15 этажа

ЛСР Строительство-СЗ

План 16 этажа. Отопление

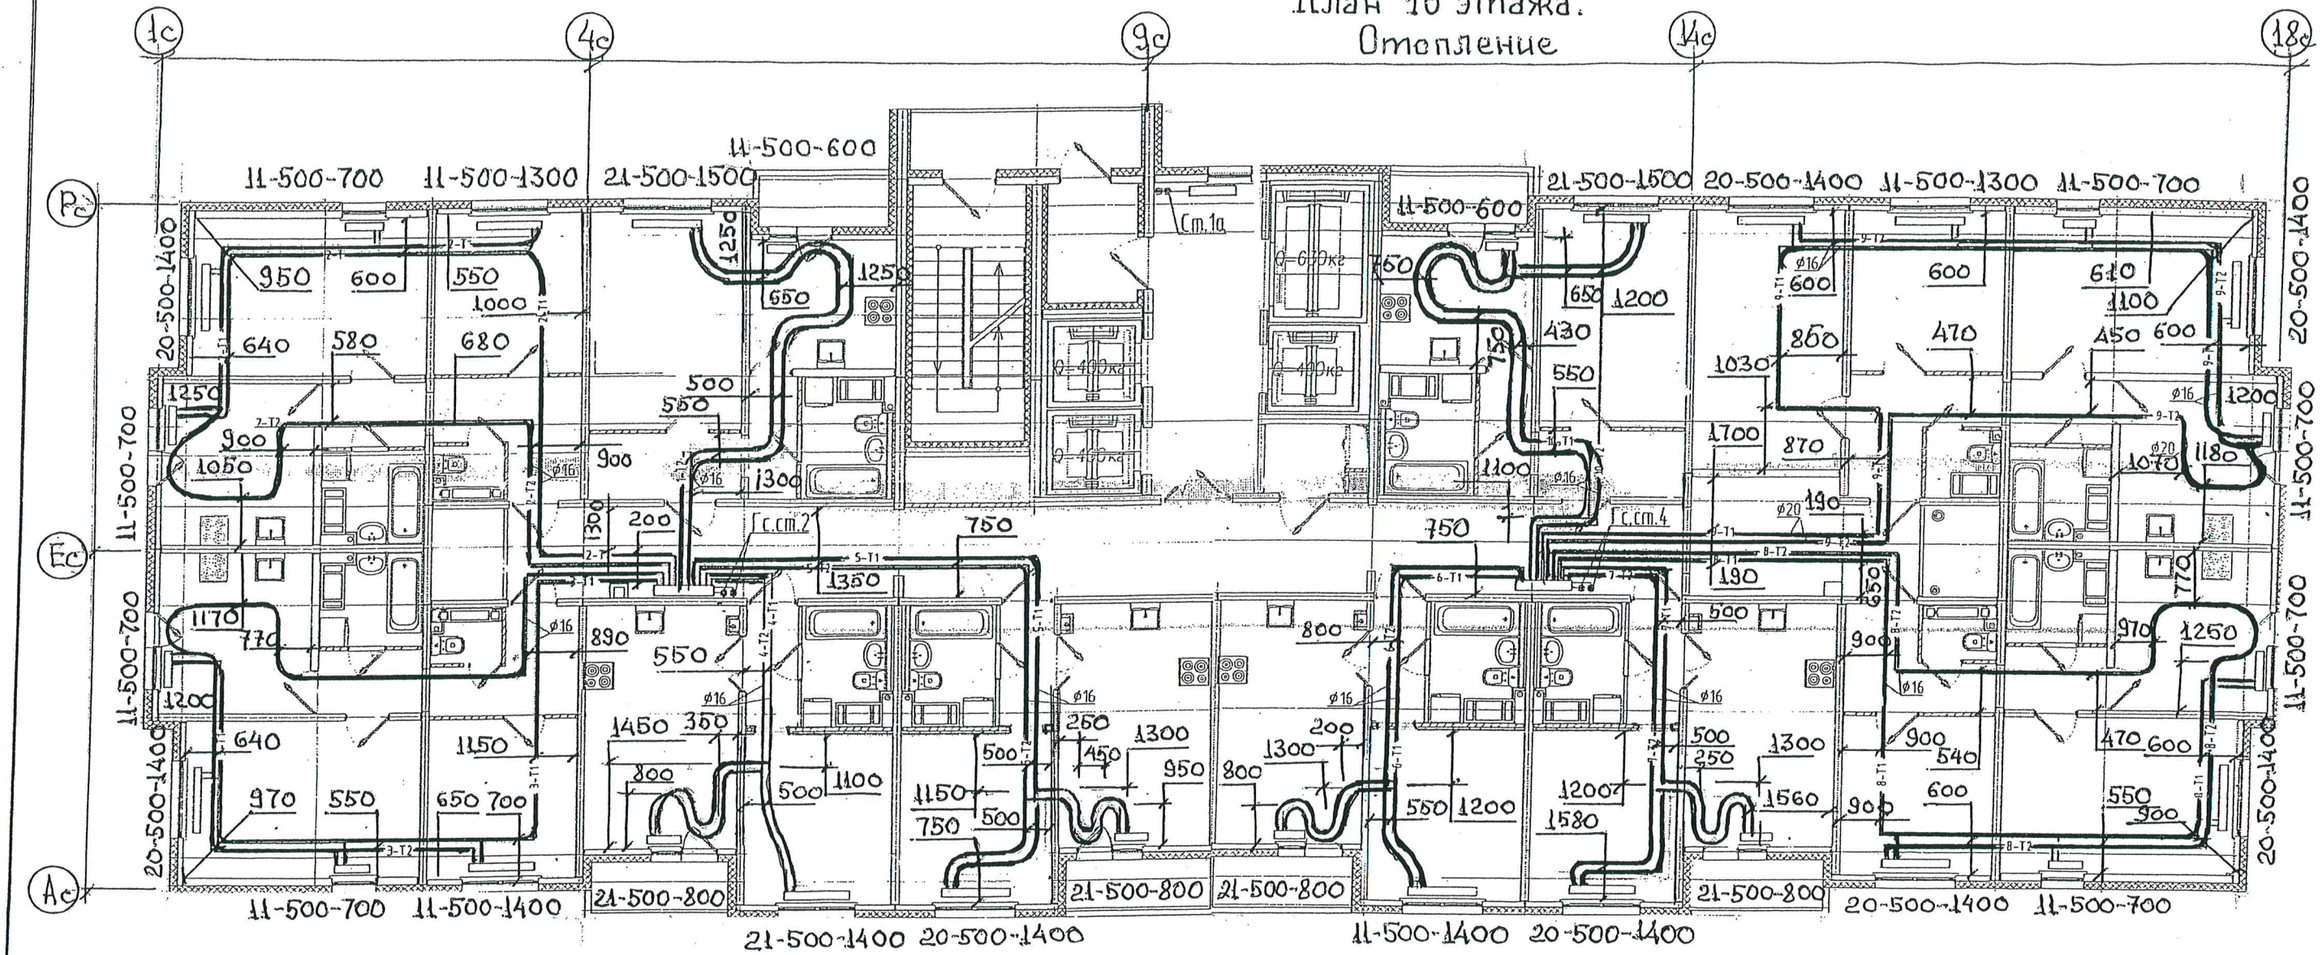

ПРИМЕЧАНИЕ: ОХРАННАЯ ЗОНА ОТ ОСИ ТРУБЫ 100ММ В ОБЕ СТОРОНЫ

ОБЩЕСТВО С ОГРАНИЧЕННОЙ ОТВЕТСТВЕННОСТЬЮ «ЛСР. Строительство - Северо-Запад» № 90 Санкт-Петербург

Данный лист является исполнительной схемой

Копия верна

Начальник СУ-4 СМУ-3 Харченко Е.Д.

ОБЩЕСТВО С ОГРАНИЧЕННОЙ ОТВЕТСТВЕННОСТЬЮ «ЛСР. Строительство - Северо-Запад» № 90 Санкт-Петербург

Изм.	Кол.уч	Лист	N док.	Подпись	Дата
Разработал		Исаев			05.18
Проверил					

Санкт-Петербург, территория предприятия "Ручьи", участок 8, квартал 17


Многоквартирный жилой дом со встроенно-пристроенными помещениями и пристроенным многоэтажным гаражом (автостоянкой)" 9этап" 203.1 (по градплану N15)

Стадия	Лист	Листов
Р(и)	15	

План 16 этажа

ЛСР. Строительство-СЗ

План 17 этажа. Отопление

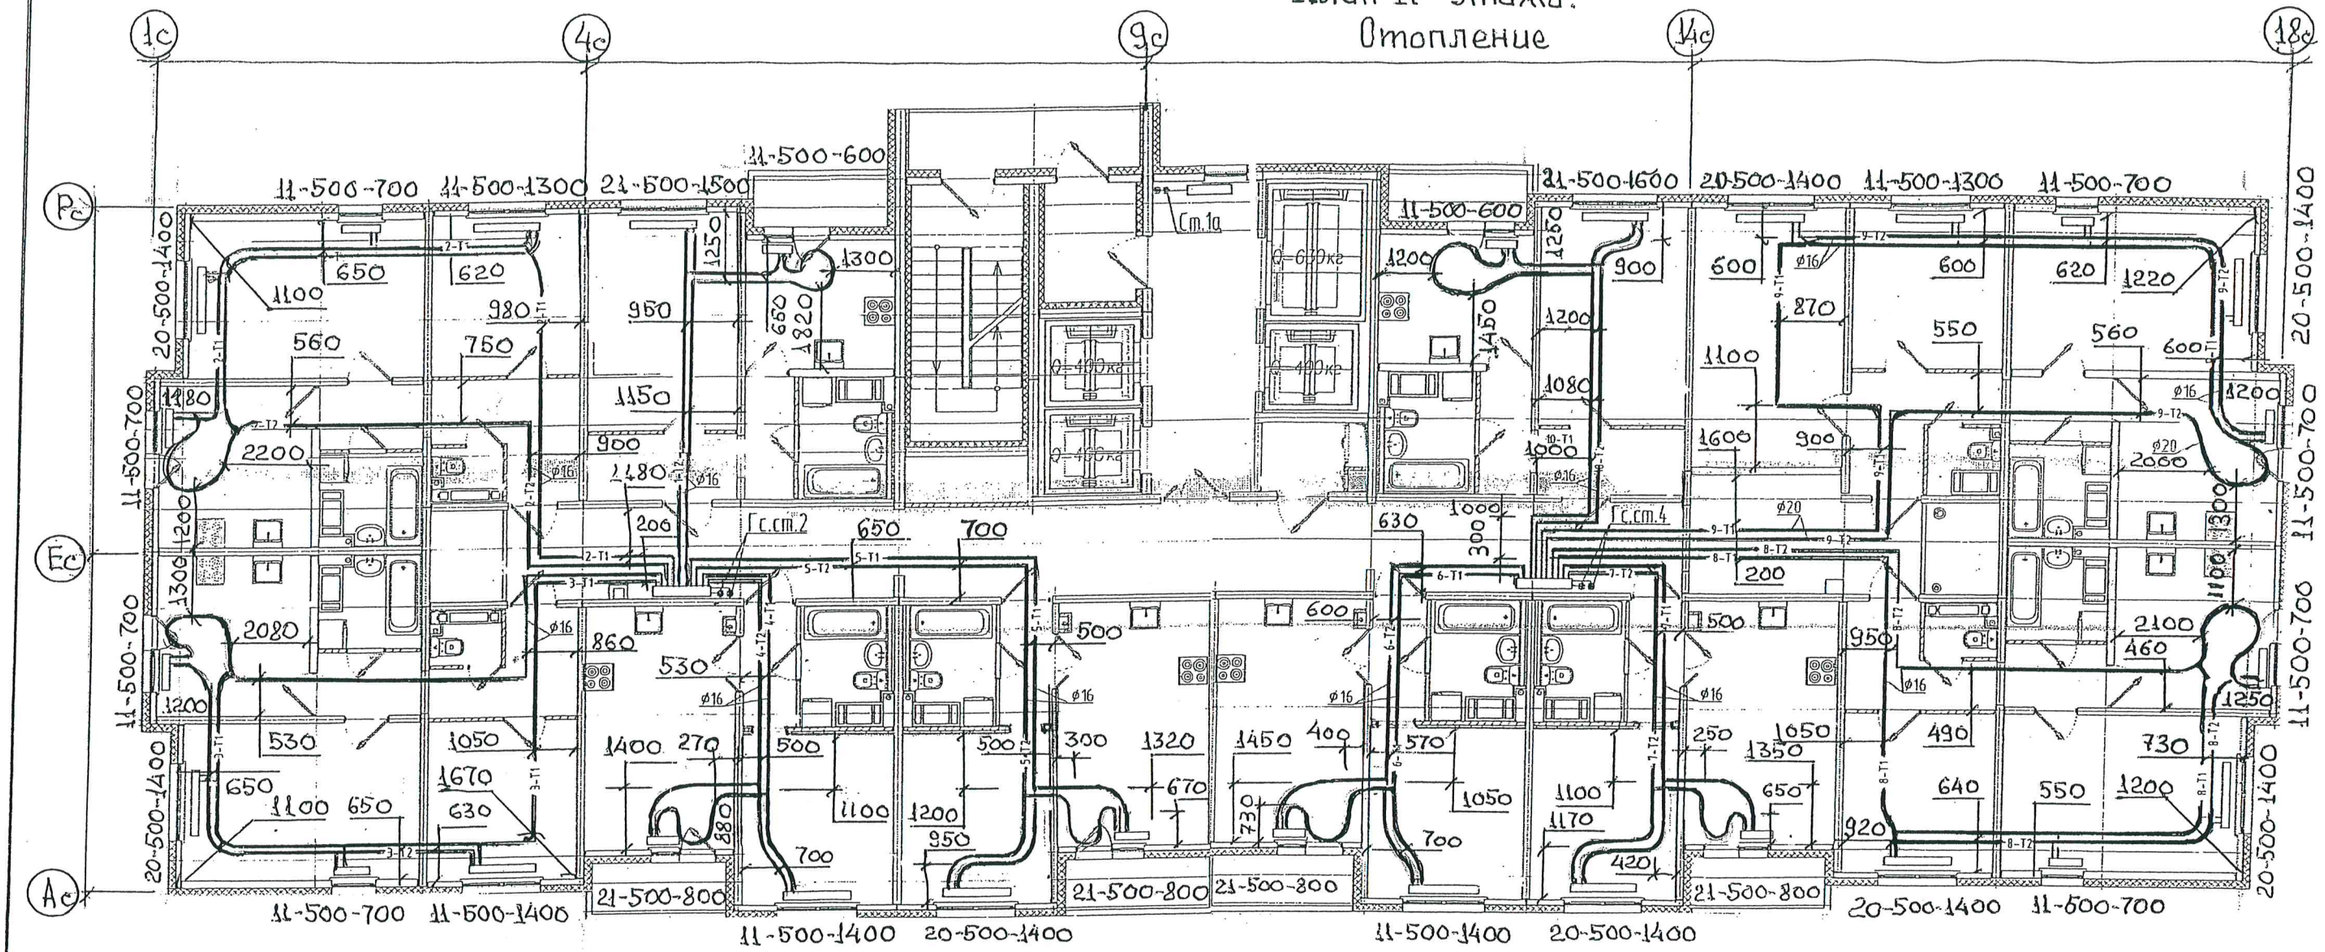

Копия верна
НАЧАЛЬНИК СУ-4
СМУ-3
ХАРЧЕНКО Е.Д.

ОБЩЕСТВО С ОГРАНИЧЕННОЙ ОТВЕТСТВЕННОСТЬЮ «ЛСР. Строительство - Северо-Запад» № 90 * Санкт-Петербург *

ОБЩЕСТВО С ОГРАНИЧЕННОЙ ОТВЕТСТВЕННОСТЬЮ «ЛСР. Строительство - Северо-Запад» № 90 * Санкт-Петербург *

ПРИМЕЧАНИЕ: ОХРАННАЯ ЗОНА ОТ ОСИ ТРУБЫ 100ММ В ОБЕ СТОРОНЫ

ДАННЫЙ ЛИСТ ЯВЛЯЕТСЯ ИСПОЛНИТЕЛЬНОЙ СХЕМОЙ

Изм.	Кол.уч	Лист	N док.	Подпись	Дата
Разработал		Исаев			06.18
Проверил		Харченко			06.18

Санкт-Петербург, территория предприятия "Ручьи", участок 8, квартал 17


Многоквартирный жилой дом со встроенно-пристроенными помещениями и пристроенным многоэтажным гаражом (автостоянкой)" 9этап" 203.1 (по градплану N15)

Стадия	Лист	Листов
Р	16	

План 17 этажа

ЛСР Строительство СЗ

План 18 этажа.
Отопление

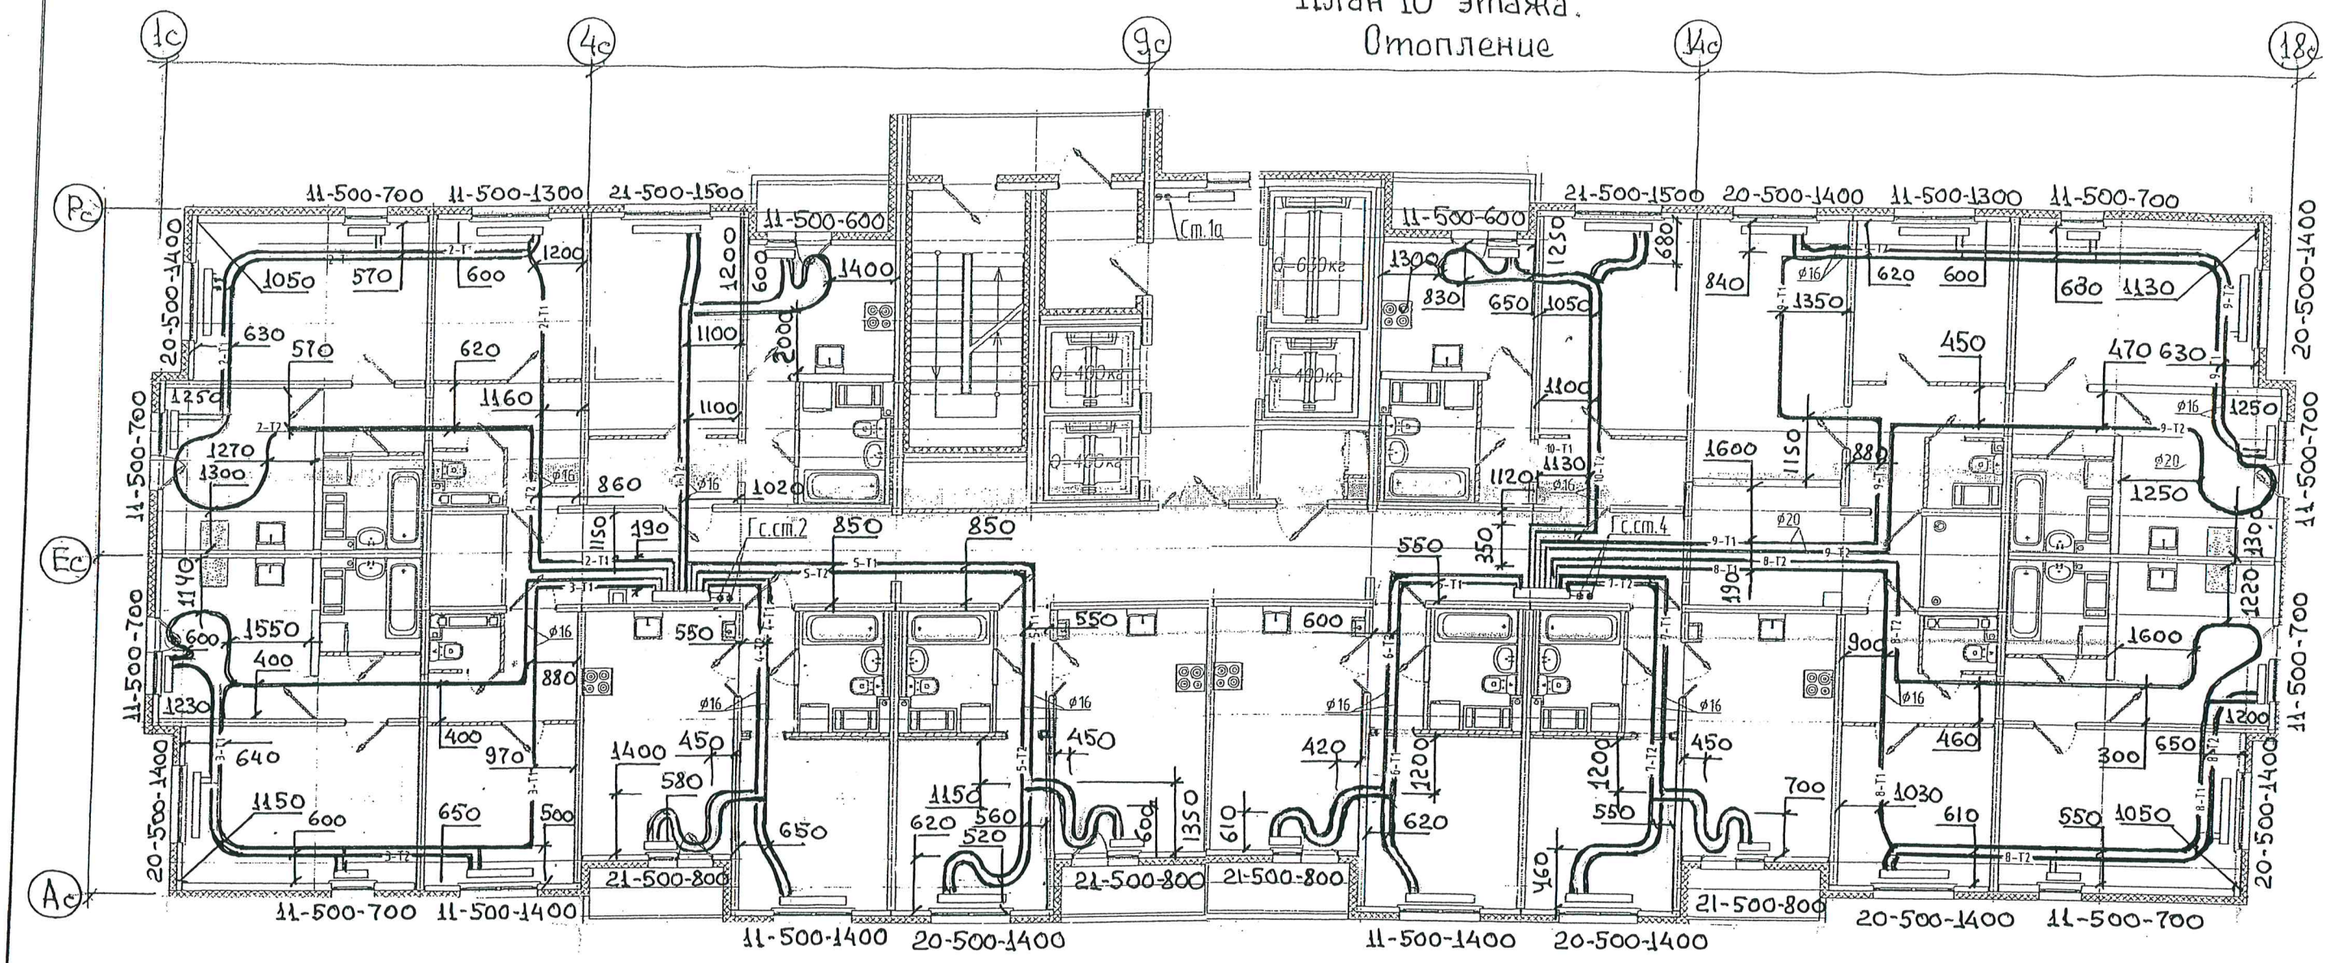

Копия верна

Начальник СУ-4
СМУ-3
Харченко Е.Д.

ОБЩЕСТВО С ОГРАНИЧЕННОЙ ОТВЕТСТВЕННОСТЬЮ «ЛСР. Строительство - Северо-Запад» № 90 Санкт-Петербург

ОБЩЕСТВО С ОГРАНИЧЕННОЙ ОТВЕТСТВЕННОСТЬЮ «ЛСР. Строительство - Северо-Запад» № 90 Санкт-Петербург

ПРИМЕЧАНИЕ: ОХРАННАЯ ЗОНА ОТ ОСИ ТРУБЫ 100мм В ОБЕ СТОРОНЫ

Данный лист является исполнительной схемой

Изм.	Кол.уч	Лист	N док.	Подпись	Дата
Разработал		Исаев			06.18
Проверил		Харченко			06.18

Санкт-Петербург, территория предприятия "Ручьи", участок 8, квартал 17


Многоквартирный жилой дом со встроенно-пристроенными помещениями и пристроенным многоэтажным гаражом (автостоянкой)" 9этап" 203.1 (по градплану N15)

Стадия	Лист	Листов
Р(ч)	17	

План 18 этажа
Отопление

ЛСР Строительство СЗ

План 19 этажа.
Отопление

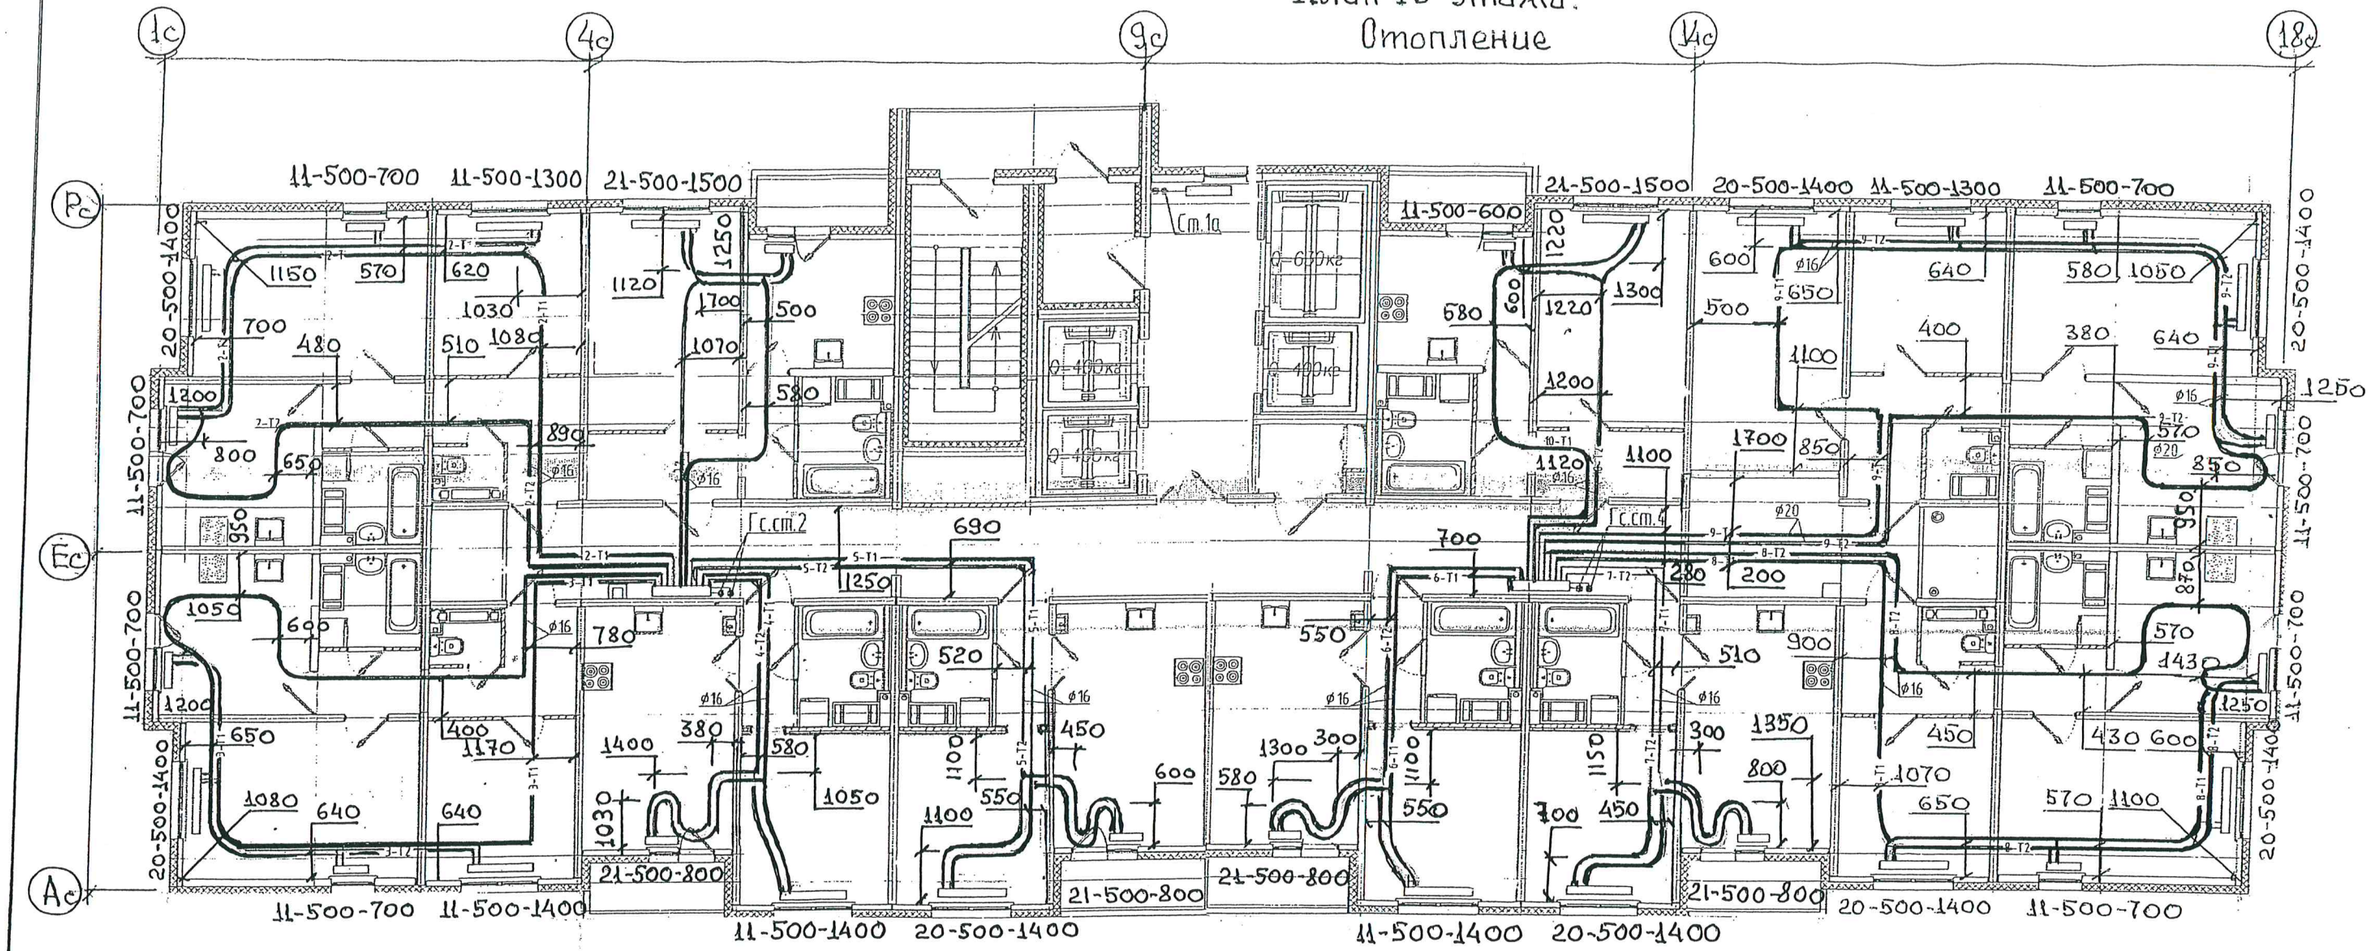

Копия верна

Начальник СУ-4
СМУ-3
Харченко Е.Д.

ОБЩЕСТВО С ОГРАНИЧЕННОЙ ОТВЕТСТВЕННОСТЬЮ ЛСР № 90 «ЛСР. Строительство - Северо-Запад» * Санкт-Петербург *

ОБЩЕСТВО С ОГРАНИЧЕННОЙ ОТВЕТСТВЕННОСТЬЮ ЛСР № 90 «ЛСР. Строительство - Северо-Запад» * Санкт-Петербург *

Данный лист является исполнительной схемой

ПРИМЕЧАНИЕ: ОХРАННАЯ ЗОНА ОТ ОСИ ТРУБЫ 100ММ В ОБЕ СТОРОНЫ

Изм.	Кол.уч	Лист	N док.	Подпись	Дата
Разработал		Исаев			07.18
Проверил		Харченко			07.18

Санкт-Петербург, территория предприятия "Ручьи", участок 8, квартал 17


Многоквартирный жилой дом со встроенно-пристроенными помещениями и пристроенным многоэтажным гаражом (автостоянкой)" 9этап" 203.1 (по градплану N15)

Стадия	Лист	Листов
Р(и)	18	

План 19 этажа
Отопление

ЛСР Строительство СЗ

План 20 этажа. Отопление

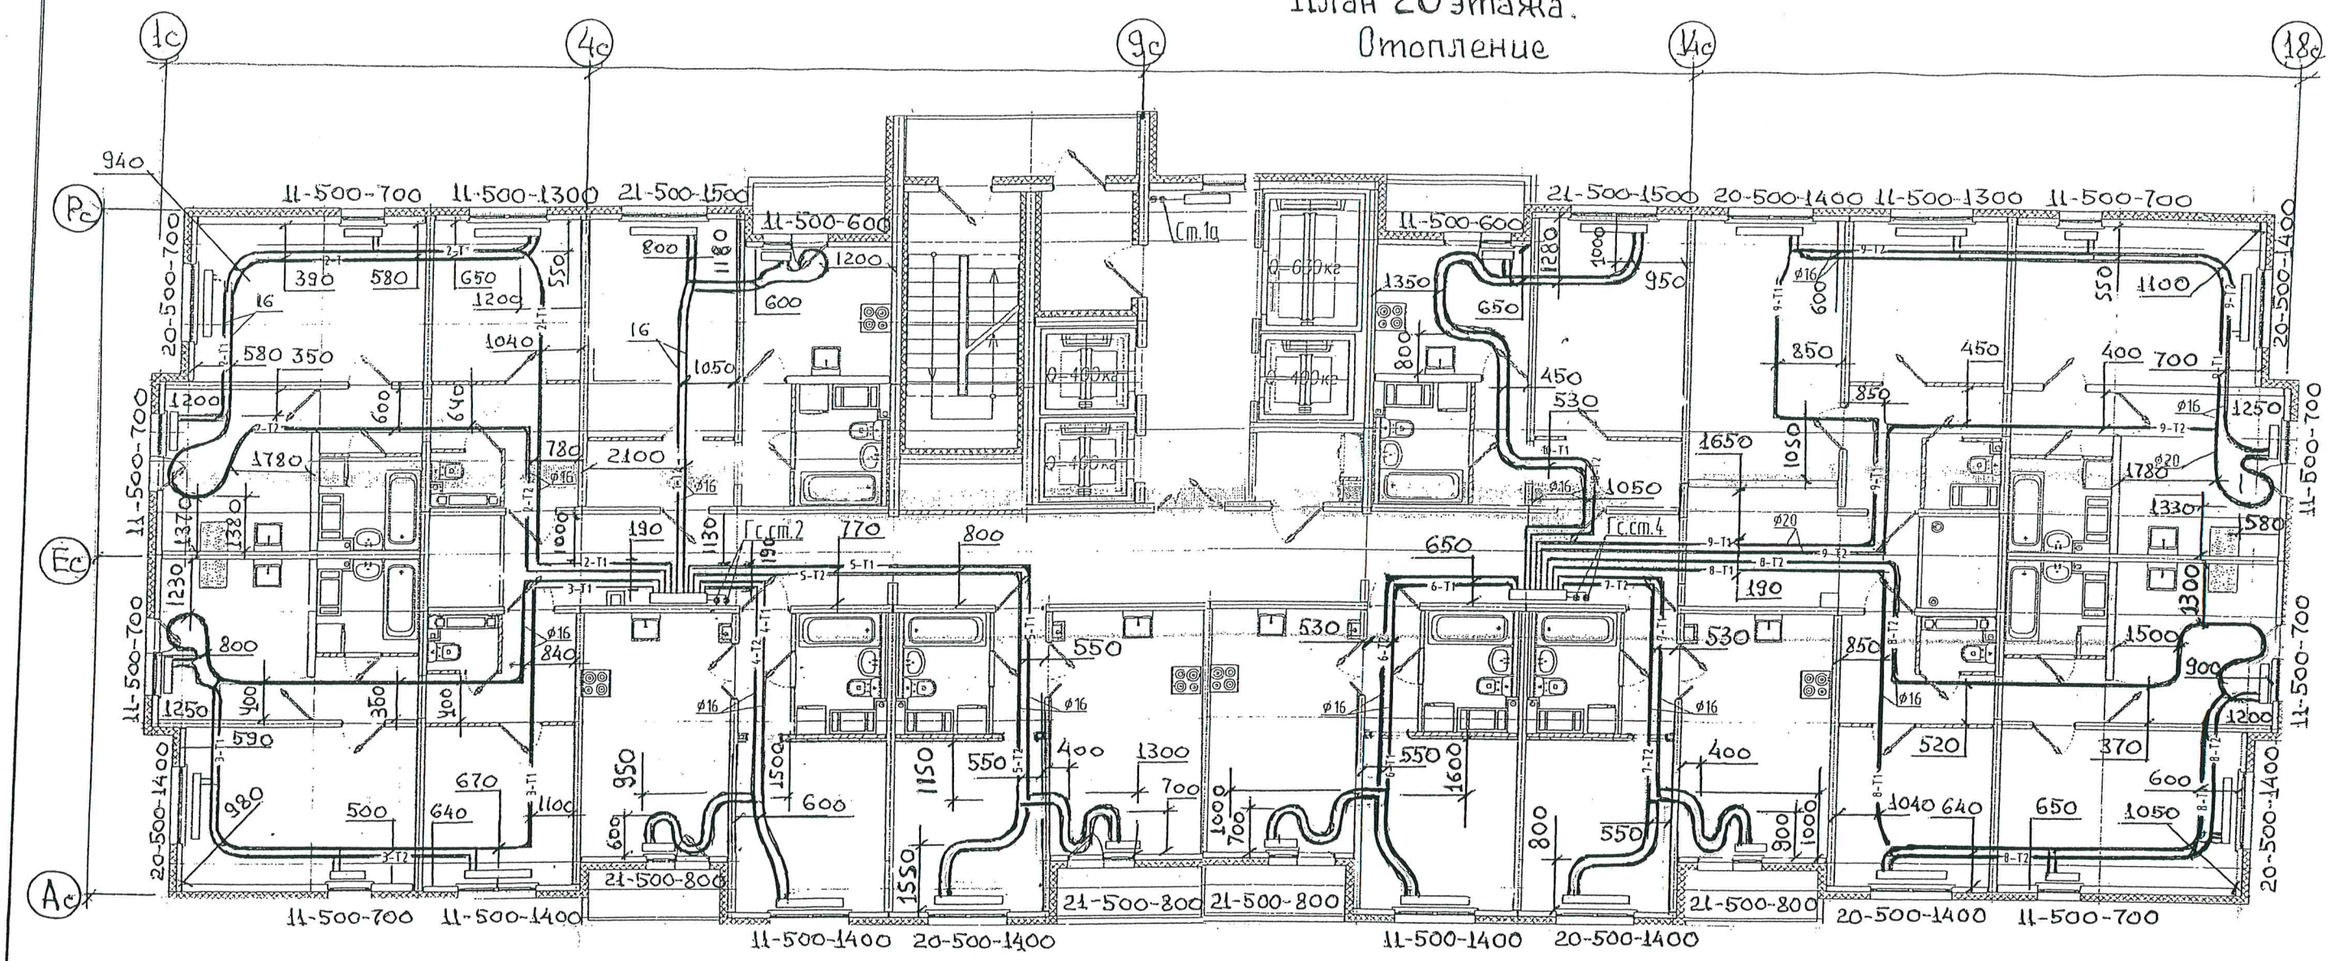


Данный лист является исполнительной схемой

Копия верна

Начальник СУ-4
СМУ-3
Харченко Е.Д.

Общество с ограниченной ответственностью «ЛСР. Строительство - Северо-Запад» * Санкт-Петербург * № 90

Изм.	Кол.уч	Лист	N док.	Подпись	Дата
Разработал		Исаев			07.18
Проверил		Харченко			07.18

Санкт-Петербург, территория предприятия "Ручьи", участок 8, квартал 17


Многоквартирный жилой дом со встроенно-пристроенными помещениями и пристроенным многоэтажным гаражом (автостоянкой)" 9этап" 203.1 (по градплану N15)

Стадия	Лист	Листов
Р(ч)	19	

План 20 этажа
Отопление

ЛСР Строительство СЗ

План 21 этажа.
Отопление

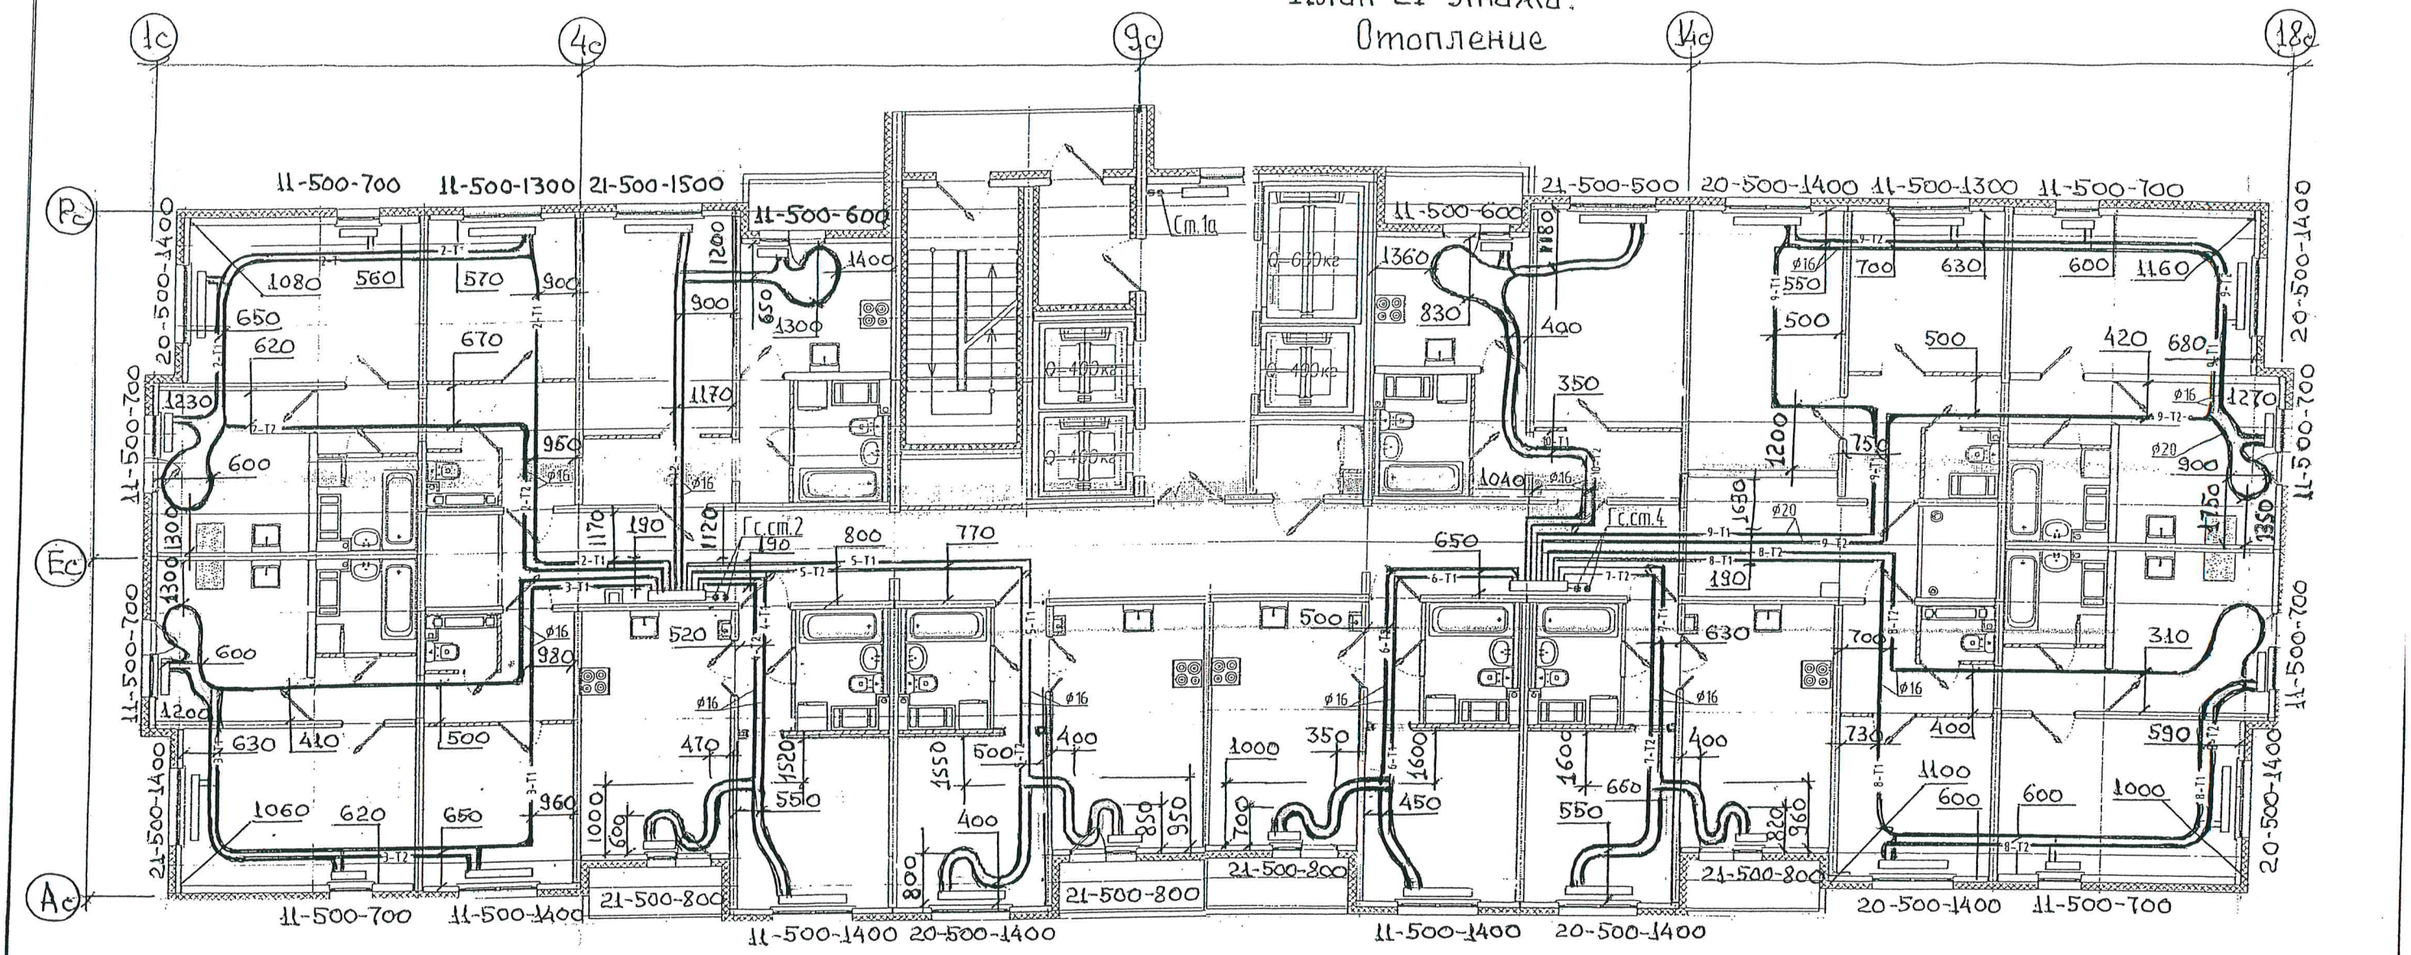

Копия верна

Начальник СУ-4
СМУ-3
Харченко Е.Д.

Данный лист является исполнительной схемой

Примечание: охранная зона от оси трубы 100мм в обе стороны

Изм.	Кол.уч	Лист	N док.	Подпись	Дата
Разработал		Исаев			07.18
Проверил		Харченко			07.18

Санкт-Петербург, территория предприятия "Ручьи", участок 8, квартал 17


Многоквартирный жилой дом со встроенно-пристроенными помещениями и пристроенным многоэтажным гаражом (автостоянкой)" 9этап" 203.1 (по градплану N15)

Стадия	Лист	Листов
Р(и)	20	


План 21 этажа
Отопление

ЛСР Строительство СЗ

План 22 этажа. Отопление

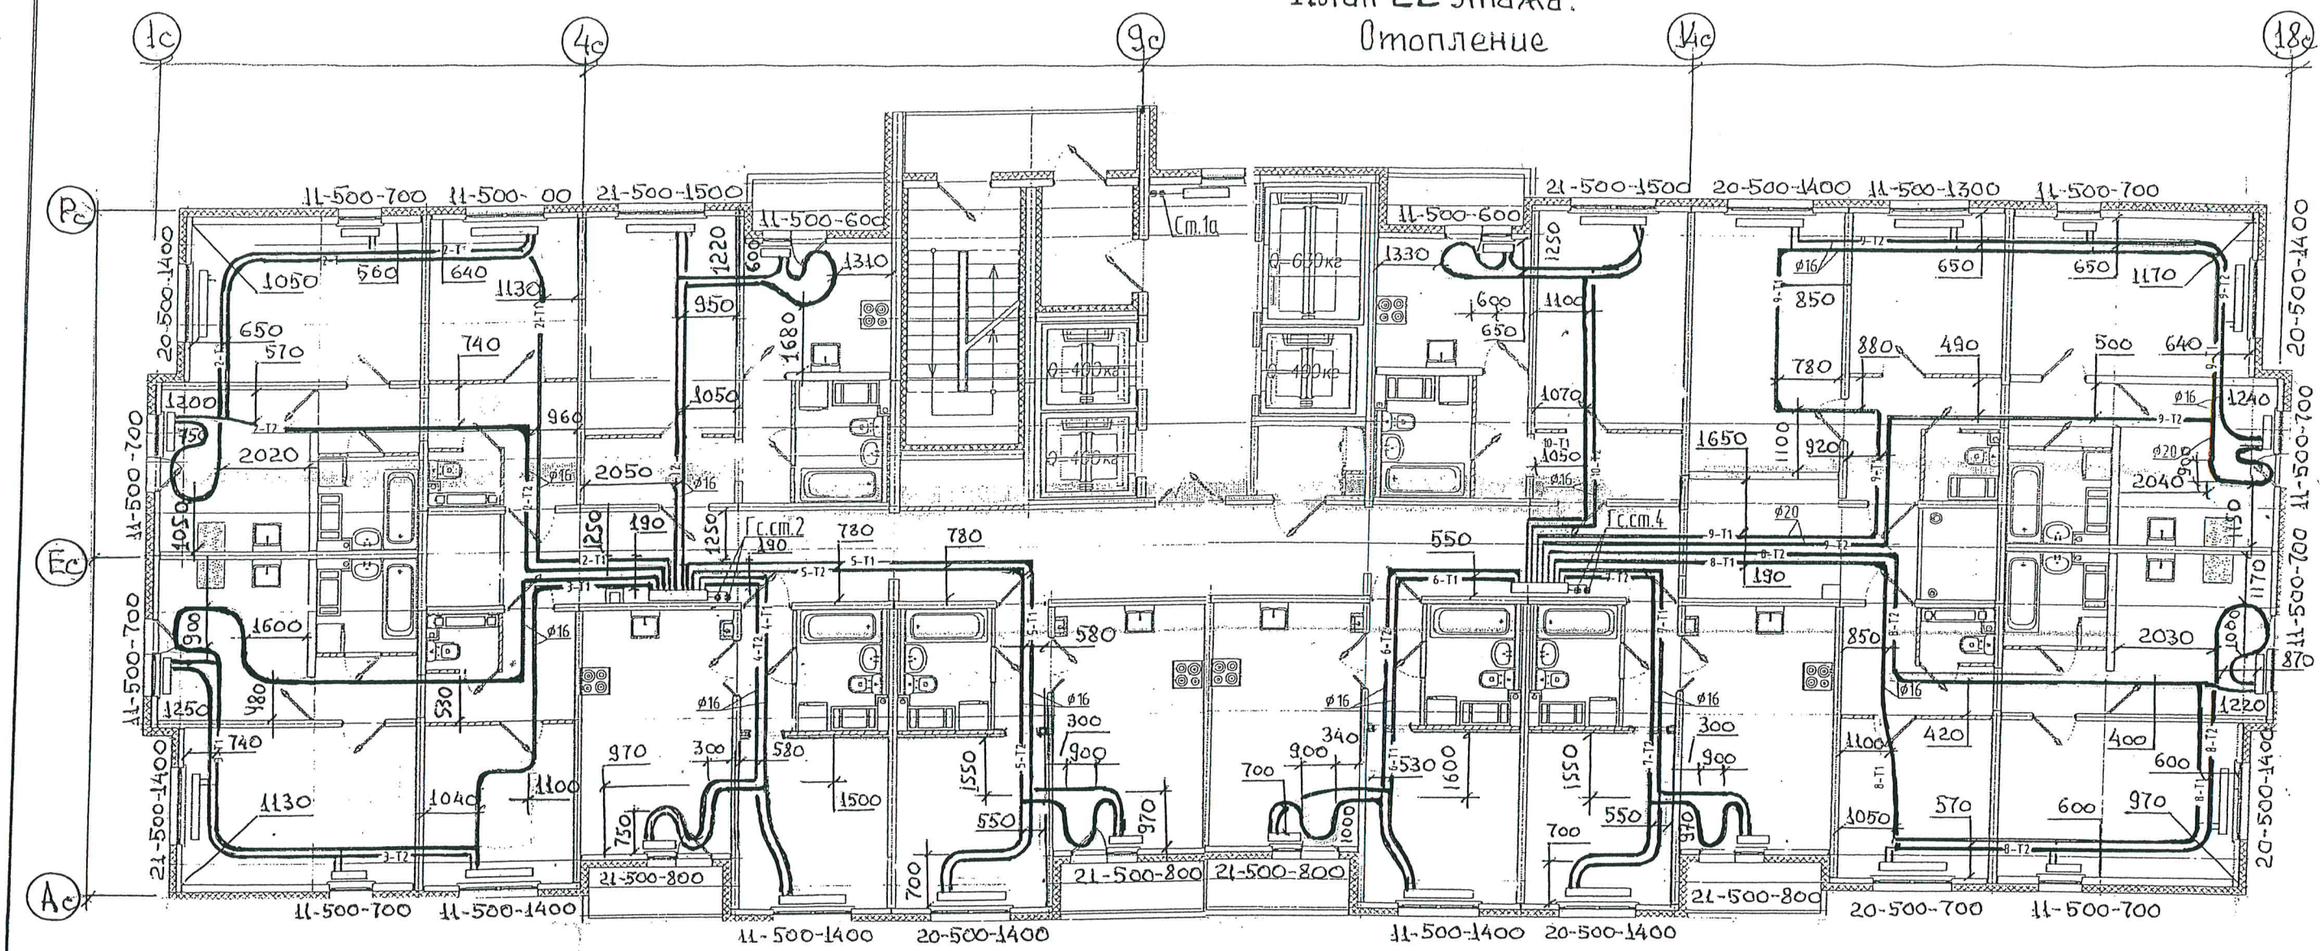

План 23 этажа. Отопление

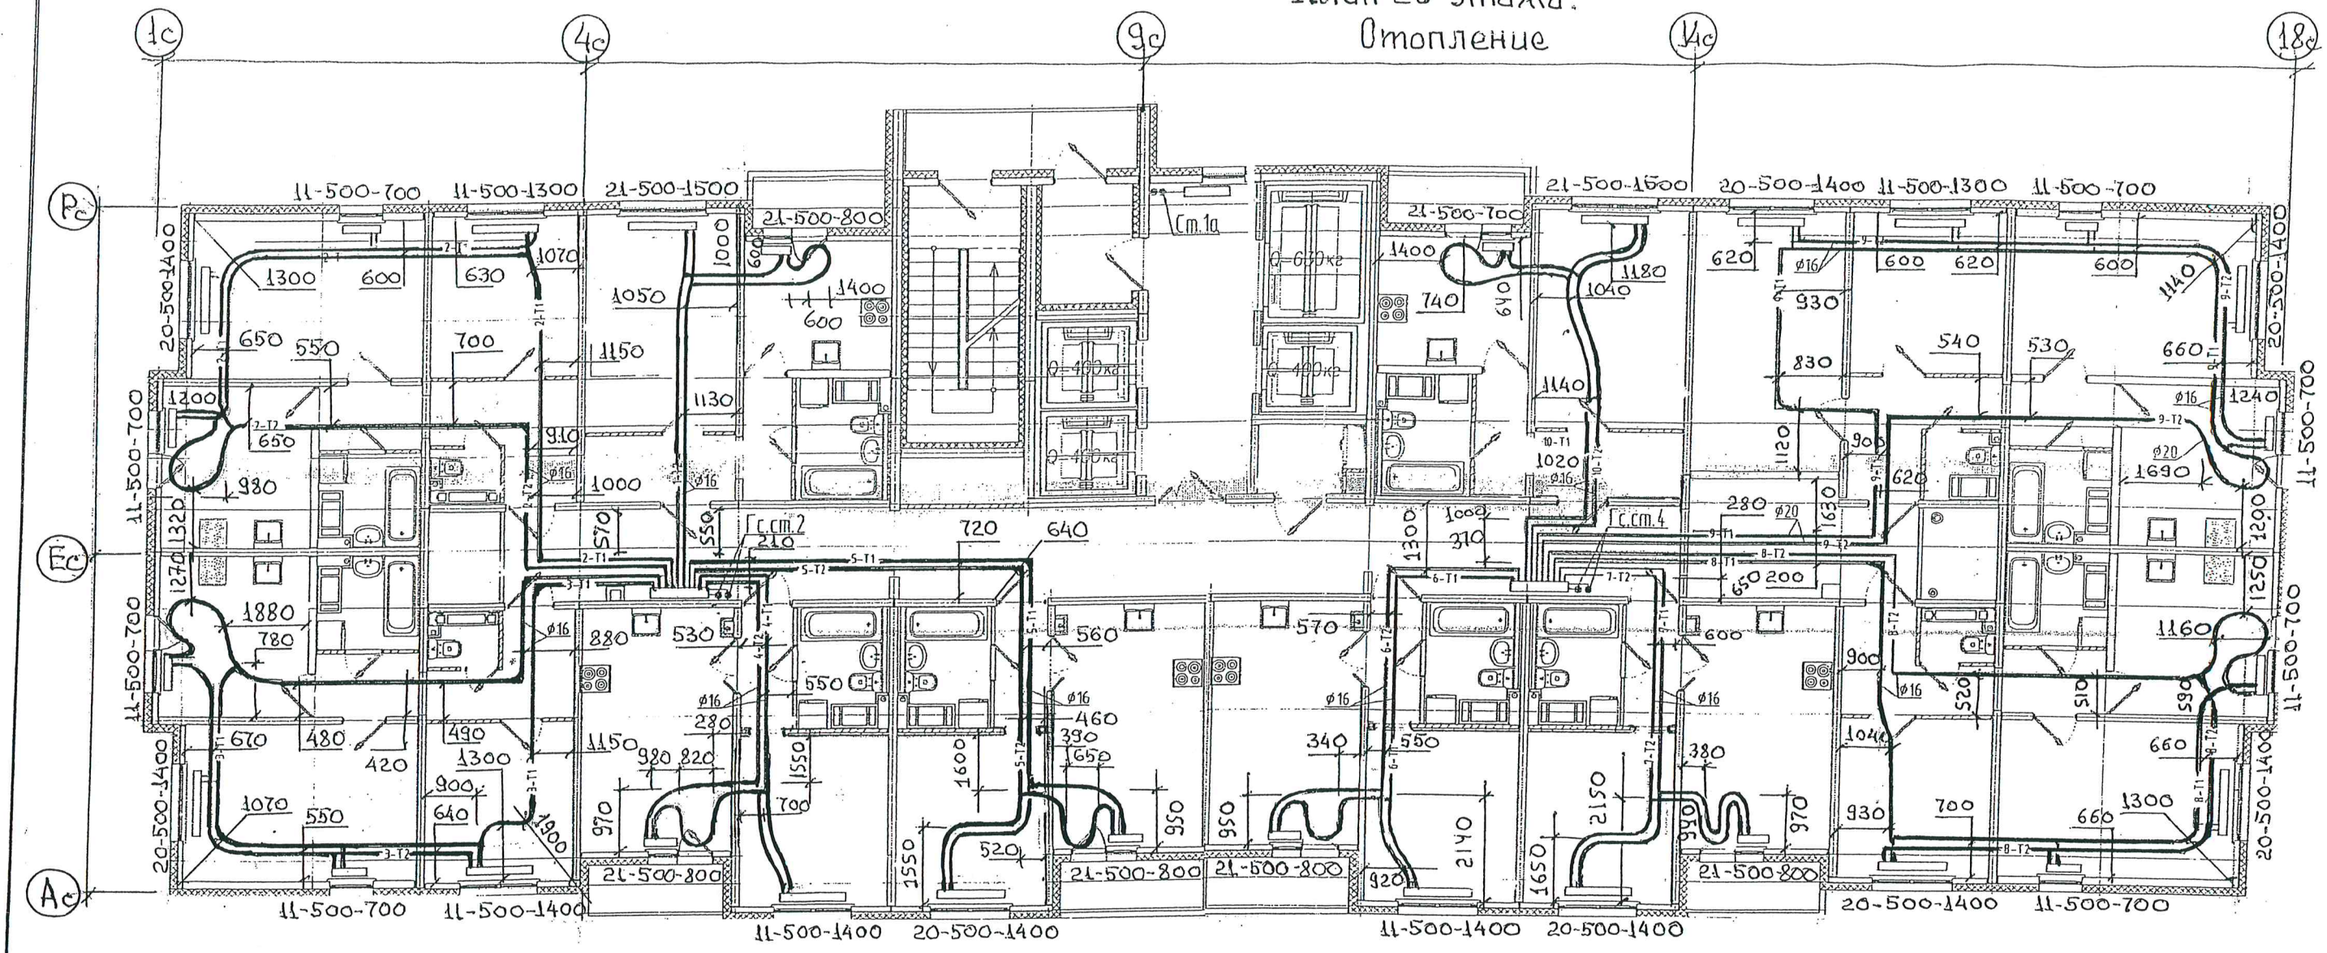

ПРИМЕЧАНИЕ: ОХРАННАЯ ЗОНА ОТ ОСИ ТРУБЫ **100**ММ В ОБЕ СТОРОНЫ

Данный лист является исполнительной схемой

Копия верна
Начальник СУ-1
СМУ-3
Харченко Е.Д.

Изм.	Кол.уч	Лист	N док.	Подпись	Дата
Разработал		Исаев			07.18
Проверил		Харченко			07.18

Санкт-Петербург, территория предприятия "Ручьи", участок 8, квартал 17


Многоквартирный жилой дом со встроенно-пристроенными помещениями и пристроенным многоэтажным гаражом (автостоянкой)" 9этап" 203.1 (по градплану N15)

Стадия	Лист	Листов
Р(и)	22	

План 23 этажа
Отопление

ЛСР Строительство СЗ

План 24 этажа.
Отопление

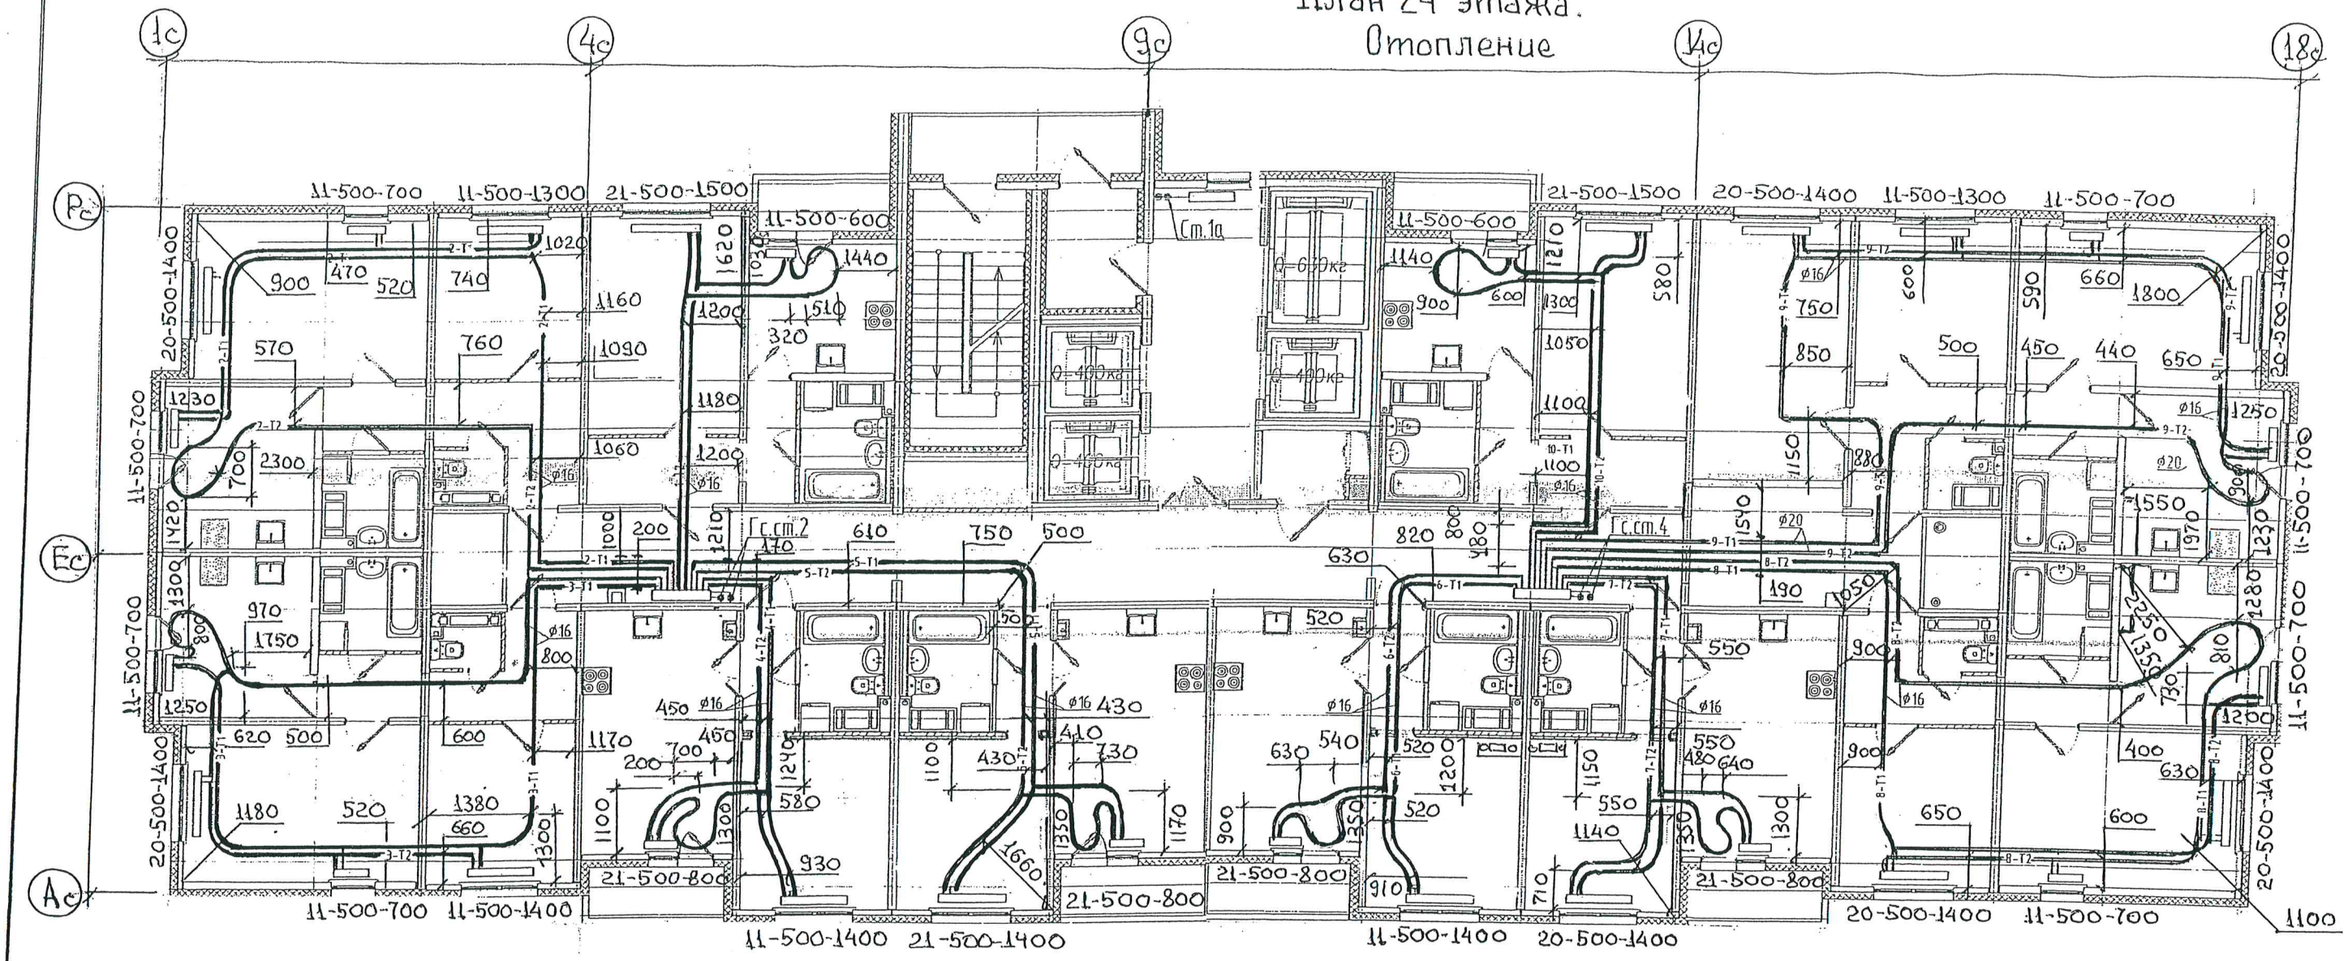

ПРИМЕЧАНИЕ: ОХРАННАЯ ЗОНА ОТ ОСИ ТРУБЫ **100**ММ В ОБЕ СТОРОНЫ

Данный лист является исполнительной схемой

Копия верна

Начальник СУ-4
СМУ-3
Харченко Е.Д.

Изм.	Кол.уч	Лист	N док.	Подпись	Дата
Разработал		Исаев			08.18
Проверил		Харченко			08.18

Санкт-Петербург, территория предприятия "Ручьи", участок 8, квартал 17


Многоквартирный жилой дом со встроенно-пристроенными помещениями и пристроенным многоэтажным гаражом (автостоянкой)" 9этап" 203.1 (по градплану N15)

Стадия	Лист	Листов
Р(и)	23	

План 24 этажа
Отопление

ЛСР Строительство СЗ

План 25 этажа.
Отопление

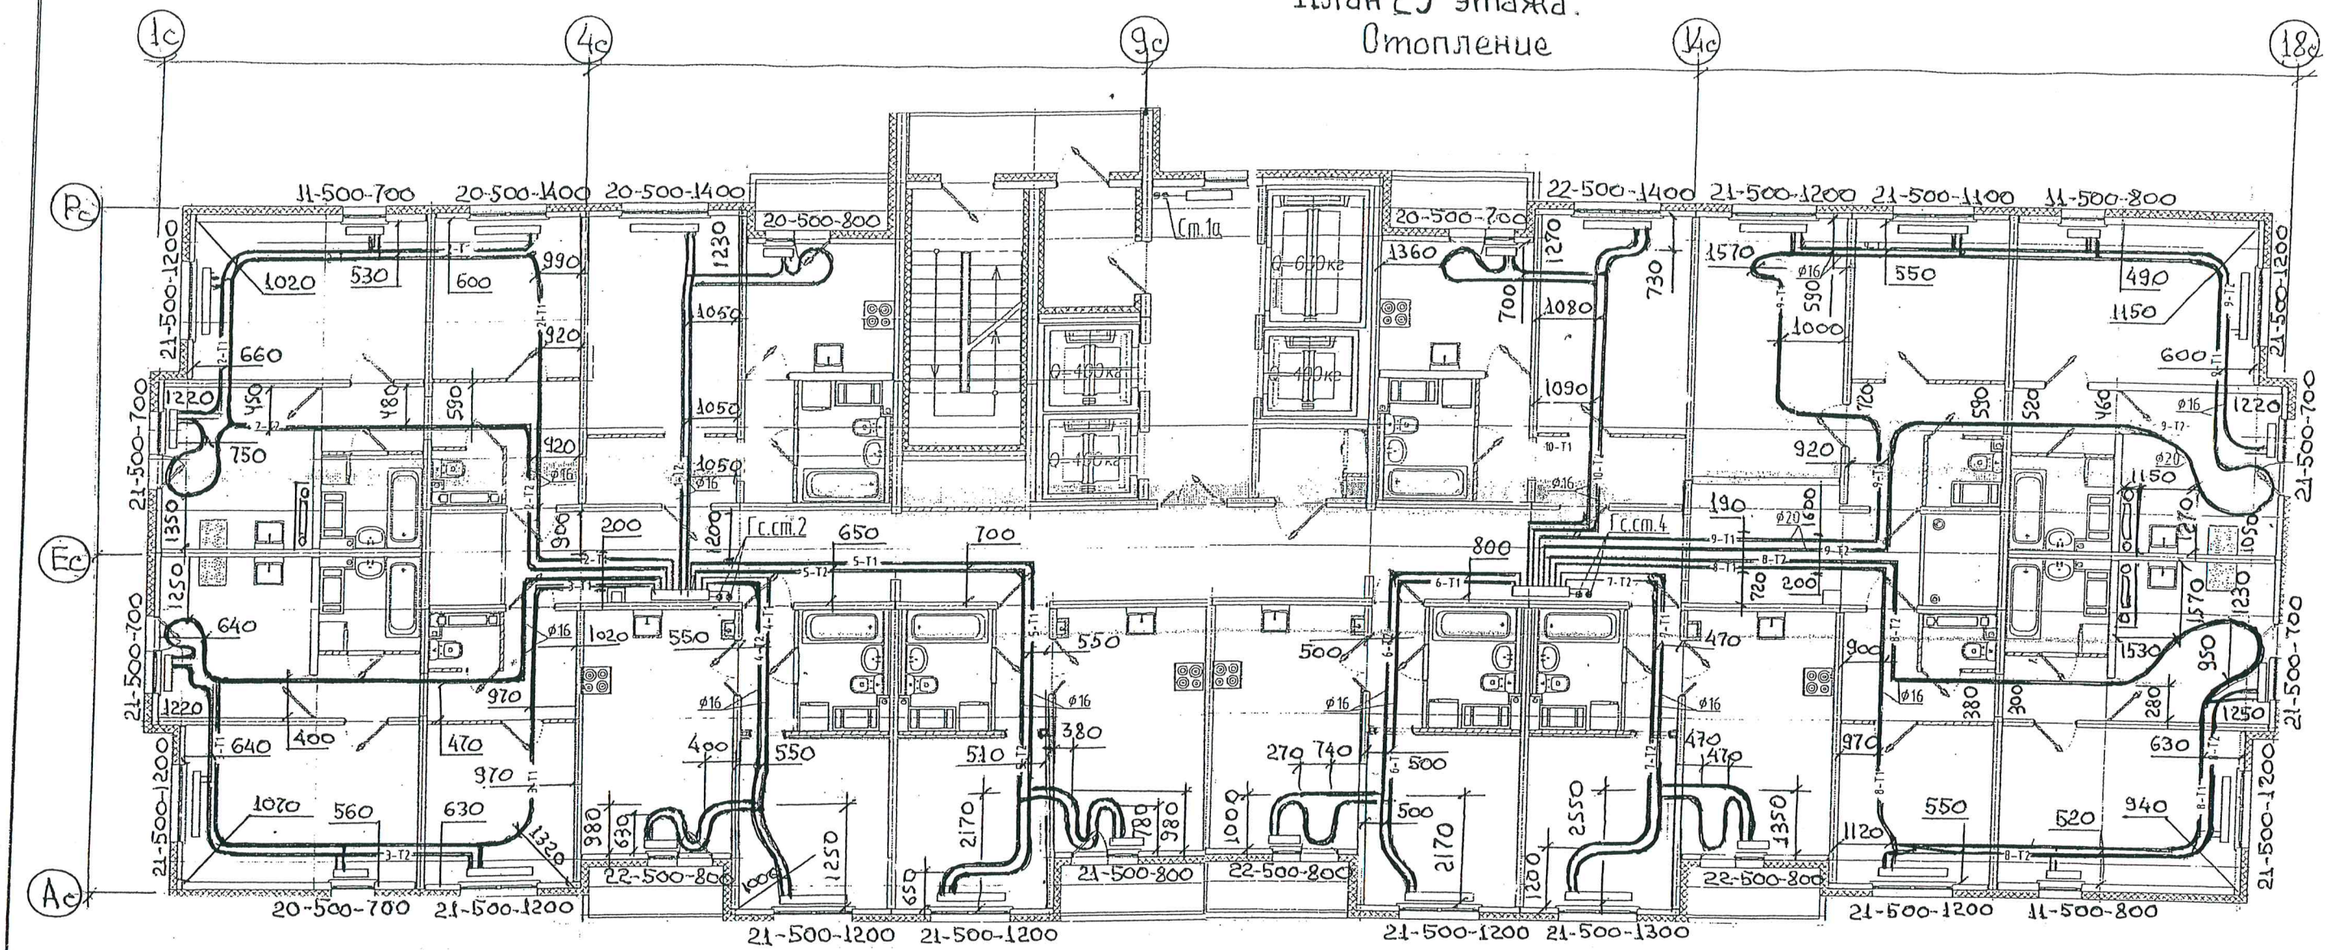

Копия верна

Начальник СУ-4
СМУ-3
Харченко Е.Д.

ОБЩЕСТВО С ОГРАНИЧЕННОЙ ОТВЕТСТВЕННОСТЬЮ «ЛСР. Строительство - Северо-Запад» * Санкт-Петербург * № 90

ОБЩЕСТВО С ОГРАНИЧЕННОЙ ОТВЕТСТВЕННОСТЬЮ «ЛСР. Строительство - Северо-Запад» * Санкт-Петербург * № 90

ПРИМЕЧАНИЕ: ОХРАННАЯ ЗОНА ОТ ОСИ ТРУБЫ **100**ММ В ОБЕ СТОРОНЫ

Данный лист является исполнительной схемой

Изм.	Кол.уч	Лист	N док.	Подпись	Дата
Разработал		Исаев			08.18
Проверил		Харченко			08.18

Санкт-Петербург, территория предприятия "Ручьи", участок 8, квартал 17

Многоквартирный жилой дом со встроенно-пристроенными помещениями и пристроенным многоэтажным гаражом (автостоянкой)" 9этап" 203.1 (по градплану N15)

Стадия	Лист	Листов
Р(и)	24	

План 25 этажа
Отопление

ЛСР Строительство СЗ